

Les informations techniques contenues dans ce document sont la propriété exclusive de Schneider Electric Industries S.A.S et ne peuvent être utilisées ou divulguées à des tiers qu'ils soient sans son accord écrit. Seuls nous engageons pour exécution les plans et schémas remis après enregistrement de la commande. Les appareils représentés sur ce schéma sont en position ouvert - désarmés - toutes sources coupées.

ARMOIRE MONITORING PDL MARSEILLE CAILLOLS SCHEMA / IMPLANTATION / NOMENCLATURE		MONITORING PHOTOVOLTAIQUE CASINO LOT 3	
Echelle Scale 1/1			
Unite / Department P&EC			
Code diffusion Distribution code	Projet - No commande Project - Order No. FPVTB0272	02982298	Indice Rev 02 Folio Sheet 001

		1		2		3		4		5		6		7		8		9		10								
A	The technical information contained in this document is the exclusive property of Schneider Electric Industries S.A.S and cannot be used or disclosed to third parties of any kind without its written consent. Only those drawings and diagrams permitted after order booking are binding for execution. All devices shown in this diagram are in open position, drawn out with operating mechanism disengaged and all power sources off.	Folio Sheet	Designation Designation																Indice de modification Revision									
		001	Page de garde																00	01	02							
		002	PAGE RECAPITULATIVE																00	01	02							
		003	PAGE RECAPITULATIVE																00	01	02							
		010	LEGENDE SYMBOLES N°1 - LEGEND OF SYMBOLS N°1																00									
		011	LEGENDE SYMBOLES N°2 - LEGEND OF SYMBOLS N°2																00									
		012	PRINCIPE DE REPERAGE - PRINCIPE OF MARKING																00									
		013	REPERE ESSENTIEL - TABLE 1 - HIGHER-LEVEL DESIGNATION																00									
		014	REPERE EMPLACEMENT PHYSIQUE - TABLE 2 - LOCATION OF ITEM																00									
		015	REPERAGE MATERIEL - TABLE 3 - IDENTIFICATION ITEM																00									
		019	Marquage NAME PLATE																00									
B		020	Unifilaire général de la liasse SINGLE LINE DIAGRAM																00	01								
		021	Unifilaire général de la liasse SINGLE LINE DIAGRAM																00									
		031	Distribution des polarités POWER SUPPLY																00									
		032	Distribution des polarités POWER SUPPLY																00									
		033	Distribution des polarités Module redondant POWER SUPPLY REDUNDANCY MODULE																00	01								
		034	Distribution des polarités 24V CC POWER SUPPLY 24V DC																00									
		035	Distribution des polarités 24V CC POWER SUPPLY 24V DC																00									
		036	Distribution des polarités 24V CC POWER SUPPLY 24V DC																00	01	02							
		037	Relayage RELAYS																00	01								
		038	Commande COMMAND																00									
		041	Extenseur Modbus RS485 24V CC RS485 LINK EXTENDER 24V DC																00	01								
C		045	Coffret optique FIDGI V2 OPTICAL BOX FIDGI V2																00									
		046	Switch ethernet 6 PORTS 10/100 TX ET 2 PORTS 100 FX-MM SWITCH 6TX/2FX-MM																00									
		053	API NAPAC PLC NAPAC																00									
		055	CARTE 16 ENTREES TOR ENTREES 1 à 8 DIGITAL INPUTS BOARD																00	01								
		056	CARTE 16 ENTREES TOR ENTREES 9 à 16 DIGITAL INPUTS BOARD																00	01	02							
		057	CARTE 16 ENTREES TOR ENTREES 1 à 8 DIGITAL INPUTS BOARD																00	01								
		058	CARTE 16 ENTREES TOR ENTREES 9 à 16 DIGITAL INPUTS BOARD																00	01								
		059	CARTE 4 ENTREES ANALOGIQUES UNIVERSELLES ANALOG INPUTS BOARD																00	01								
		060	RESERVES SUR BORNES SPARES																00									
		061	RESERVES SUR BORNES SPARES																00									
		062	RESERVES SUR BORNES SPARES																00									
D		063	CARTE 16 ENTREES TOR ENTREES 9 A 16 DIGITAL INPUTS BOARD INPUTS 9 TO 16																01	02								
		080	AP1 - Configuration Automate M340																00									
		081	E ANA - Module d'entrées																00									
		082	E TOR - Module d'entrées ENTREES 1 à 8																00	01								
		083	E TOR - Module d'entrées ENTREES 9 à 16																00	01	02							
		084	E TOR - Module d'entrées ENTREES 17 à 24																00	01	02							
		085	E TOR - Module d'entrées ENTREES 25 à 32																00	01								
		086	E TOR - Module d'entrées ENTREES 1 à 8																00	01	02							
		087	E TOR - Module d'entrées ENTREES 9 à 16																00	01								
		088	E TOR - Module d'entrées ENTREES 17 à 24																00									
		Archivage Microfilm							PAGE RECAPITULATIVE				MONITORING PHOTOVOLTAIQUE CASINO LOT 3						02982298 Projet - No commande Project - Order No. FPVTB0272 Indice Rev 02 Folio Sheet 002									
A3 recap 1 - 11/2006																												

A3 suite - 11/2006

ACCORDING TO STANDARD, MARKING OF EQUIPMENTS IS MADE WITH 4 BLOCKS OF CHARACTERS

A = Alphabétique
N = Numérique
C = Alphanumérique
* = facultatif

Ex : D01 +AB01 -KA1 :13


- repère du N° de borne
- repère du matériel (racine et n° d'ordre)
- repère de l'emplacement physique (zone ; localisation)
- repère essentiel (ensemble ou fonction)

<u>bloc 2</u> +AANN	"+" symbole distinctif	repère de l'emplacement physique
Repère de l'adresse physique du matériel.		
Repère de l'équipement qui contient le matériel (choix des deux premiers caractères dans la "TABLE 2").		

bloc 3 -AA*N*N **"-"** symbole distinctif **repère matériel**

Repère complet du nom de l'appareil. La première lettre indique la fonction générale de l'appareil. Choix "TABLE 3".

bloc 4 :CC*C*	":" symbole distinctif	repère du N° de borne
Repère composé indifféremment de lettres ou de chiffres.		

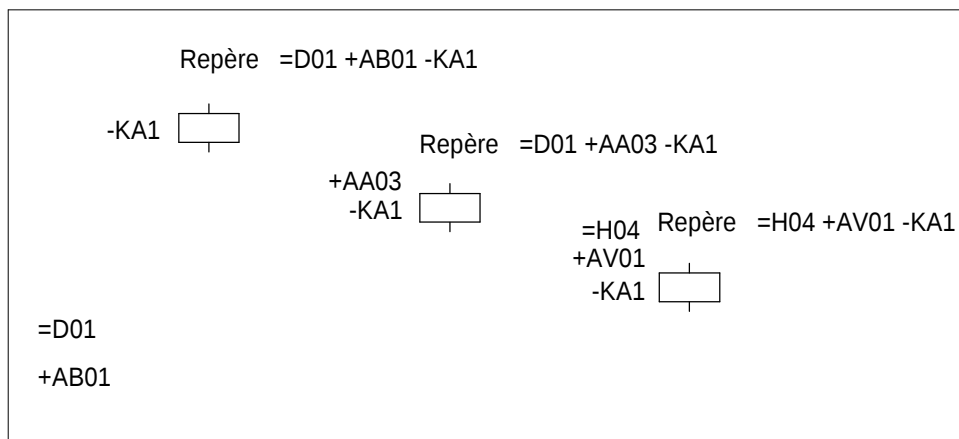

Ex : D01 + AB01 - KA1 : 13


terminal designation
identification of item (root & sequence N)
location of item (zone ; location)
higher-level designation (set or function)

<u>block 1</u>	<u>=ANN</u>	"=" distinctive symbol	higher level designation
Item designation for any major part of plant or function. Optional.			
First character is given by "TABLE 1".			
This table gives codes for voltage levels and for no attached functions to a particular bay or voltage level.			

<u>block 2</u> +AANN	"+" distinctive symbol	location of item
Designation for location item. Indicates equipment which contains the item (choice of the 2 first characters "TABLE 2").		

block 3	-AA*N*N	"-" distinctive symbol	identification of item
Complete designation of item identification. 1st character indicates general function of item. Choice "TABLE 3"			

block 4	":" distinctive symbol	terminal designation
<u>:CC*C*</u>		
Designation composed of letters or numbers.		

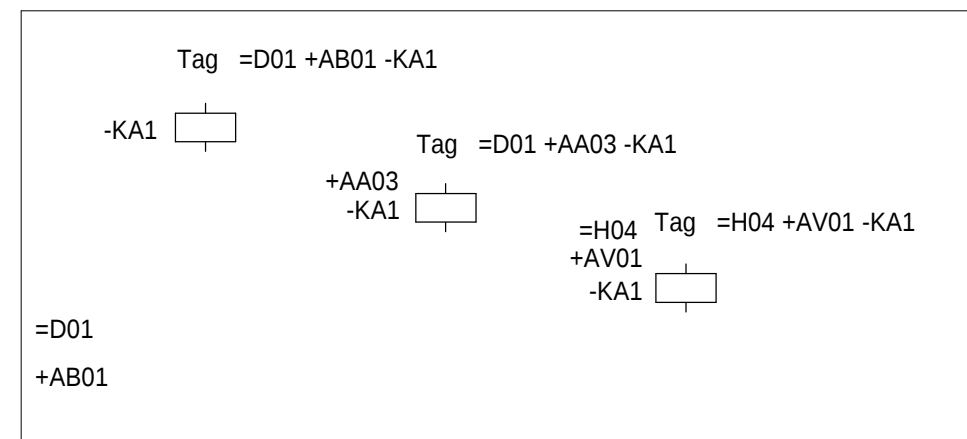

A3 suite - 11/2006


NO ATTACHED FUNCTIONS TO A PARTICULAR BAY
OR A VOLTAGE LEVEL

OU A UN NIVEAU DE TENSION

LETTRES	FONCTIONS
Q	MESURE - COMPTAGE - ENREGISTREMENT
R	PROTECTIONS
S	ECLAIRAGE - CLIMATISATION - INSTAL DOMESTIQUE
T	TRANSFORMATEUR
U	COMMUNS - TRANCHE GENERALE
V	
W	INTERFACES
X	CONSIGNATEURS - OSCILLOPERTURBOGRAPHE
Y	SYSTEME TELECOMMUNICATION
Z	CABLE

OR A VOLTAGE LEVEL

LETTRES	VOLTAGE
Q	MEASURING - RECORDING - METERING
R	PROTECTIONS
S	LIGHTING, AIR CONDITIONING, DOMESTIC
T	TRANSFORMER
U	COMMONS
V	
W	INTERFACES
X	EVENTS & FAULT RECORDER, SUPERVISION
Y	TELECOMMUNICATION SYSTEM, ALARMS STATUS
Z	CABLE

Bay number is given by two figures from 01 to 99.

Figures "00" are used for common equipment to a voltage level and several bays

eg : =E00, higher level of designation 132kV busbar
+E00, AB01, 132kV common relaying cubicle N°1 (bus bar protection)

EXAMPLES : +E04 Indicates that the localisation is fully attached to bay 110kV N°04
=C05 Indicates bay 400kV N°05
=R01 Indicates the function "FIRE PROTECTION" N° 01

Schneider
Electric

A

B

C

D

The technical information contained in this document is the exclusive property of Schneider Electric Industries S.A.S and cannot be used or disclosed to third parties of any kind without its written consent. Only those drawings and diagrams permitted after order booking are binding for execution. All devices shown in this diagrams are in their position, drawn out with operating mechanism disengaged and all power sources off.

Les informations techniques contenues dans ce document sont la propriété exclusive de Schneider Electric Industries S.A.S et ne peuvent être utilisées ou divulguées à des tiers qu'ils soient sans son accord écrit. Seuls nous engageons pour l'exécution les plans et schémas remis après enregistrement de la commande. Les appareils représentés sur ces schémas sont en position ouvert, déconnectés, toutes sources coupées.

CODE	DESIGNATION
AC	Tableau de commande et protection Control and relay board
AD	Tableau de comptage - mesure Metering - Measuring board
AE	Armoire enregistreur de perturbations Fault recorder cubicle
AF	Armoire de travée Marshalling kiosk
AG	Coffret intensité Current box
AH	Coffret tension Voltage box
AJ	Armoire - coffret d'éclairage Lighting cubicle - box
AL	Armoire monitoring de livraison (PDL) Monitoring delivery board (PDL)
AM	Coffret auxiliaires transformateur Transformer auxiliaries box
AN	Coffret régleur transformateur On load tap changer box
AO	Armoire / coffret synchro Synchro panel
AP	Armoire monitoring de transformation (PTR) Monitoring transformer board (PTR)

CODE	DESIGNATION
AQ	Armoire contrôle et régulation tension du transformateur Transformer auto voltage regulation cubicle
AS	Armoire auxiliaires courant alternatif AC low voltage auxiliaries cubicle
AT	Armoire auxiliaires courant continu DC low voltage auxiliaries cubicle
AU	Armoire auxiliaires groupe de secours Emergency generator auxiliaries cubicle
AV	Caisson-coffret BT des cellules MT MV SWGR low voltage cubicle-box
AW	Armoire des auxiliaires disjoncteur Circuit breaker auxiliaries cubicle
AX	Armoire des auxiliaires sectionneur Disconnecting switch auxiliaries cubicle

A

B

C

D

00	23/07/2010	Edition originale / First issue							
Ind.	Date	Modification /	Modification	Archiv.	Ind.	Date	Modification /	Modification	Archiv.
Rev	Date			Micro-filmed	Rev	Date			Micro-filmed

REPERE EMPLACEMENT PHYSIQUE

- TABLE 2 -

LOCATION OF ITEM

MONITORING
PHOTOVOLTAIQUE
CASINO LOT 3



02982298

Projet - No commande Project - Order No.		Indice Rev	Folio Sheet
FPVTB0272		00	014

[illegible]

A3 suite - 11/2006

Les informations techniques contenues dans ce document sont la propriété exclusive de Schneider Electric Industries S.A.S et ne peuvent être utilisées ou divulguées à des tiers quels qu'ils soient sans son accord écrit. Seuls nous engageons pour l'exécution les plans et schémas remis après enregistrement de la commande. Les appareils représentés sur ce schéma sont en position ouvert - désarmés - débrossés - toutes sources coupées.





The technical information contained in this document is the exclusive property of Schneider Electric Industries S.A.S and cannot be used or disclosed to third parties without its written consent. Only those drawings and diagrams mentioned after order booking are binding for execution. All devices shown in this diagram are in their position, drawn out with operating mechanism disengaged and all power sources off.








Les informations techniques contenues dans ce document sont la propriété exclusive de Schneider Electric Industries S.A.S et ne peuvent être utilisées ou divulguées à des tiers qu'après son accord écrit. Seuls nos engagements pour l'exécution des plans et schémas remis après enregistrement de la commande. Les appareils représentés sur ce schéma sont en position ouvert, desservis, déconnectés, toutes sources coupées.

-AP1R1 (M340)

Alimentation	CPU	Ethernet	4AI	32DI	32DI	32DO
--------------	-----	----------	-----	------	------	------

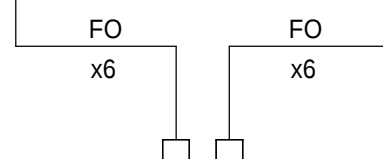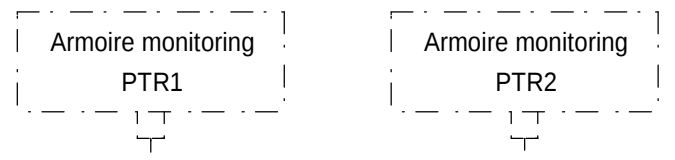

Fibre optique multimode 50/125µm OM2 connectique SC/PC

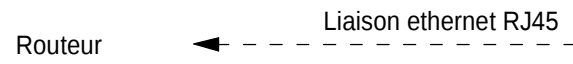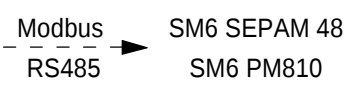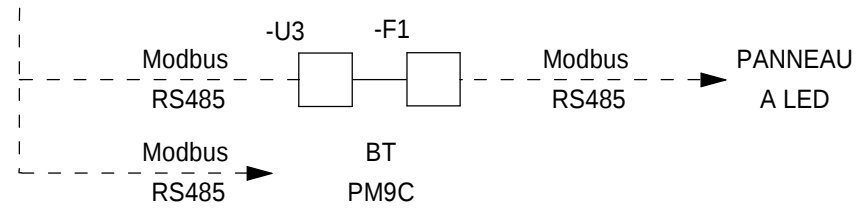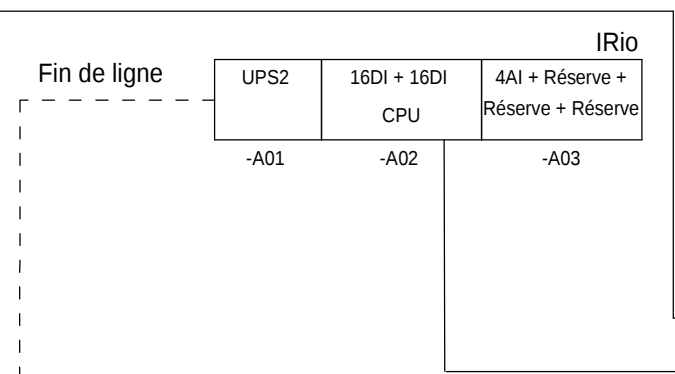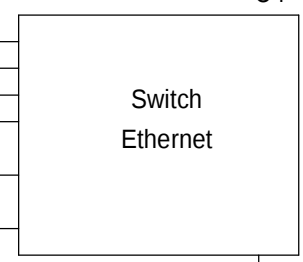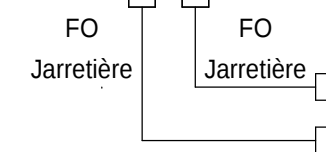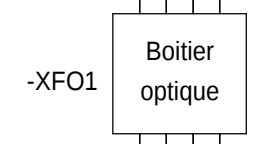

00	23/07/2010	Edition originale / First issue							
Ind. Rev	Date	Modification / Modification	Archiv. Micro-filmed	Ind. Rev	Date	Modification / Modification	Archiv. Micro-filmed		

Unifilaire général de la liasse
SINGLE LINE DIAGRAM

MONITORING PHOTOVOLTAIQUE CASINO LOT 3




02982298		
Projet - No commande Project - Order No. FPVTB0272	Indice Rev 00	Folio Sheet 021

The technical information contained in this document is the exclusive property of Schneider Electric Industries S.A.S and cannot be used or disclosed to third parties of any kind without its written consent. Only those drawings and diagrams mentioned after order booking are binding for execution. All devices shown in this diagrams are in open position, drawn out with operating mechanism discharged and all power sources off.

Les informations techniques contenues dans ce document sont la propriété exclusive de Schneider Electric Industries S.A.S et ne peuvent être utilisées ou divulguées à des tiers quels qu'ils soient sans son accord écrit. Seuls nous engageons pour exécution les plans et schémas remis après enregistrement de la commande. Les appareils représentés sur ce schéma sont en position ouvert - désarmés - débouchés - toutes sources coupées.

=N201
+AL01

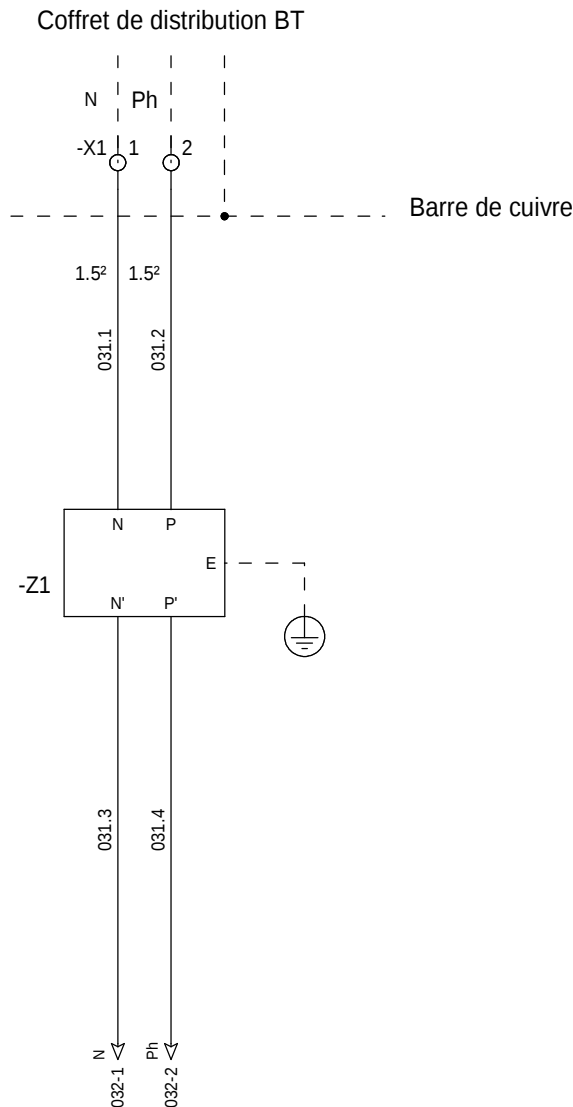

Distribution des polarités

POWER SUPPLY

MONITORING
PHOTOVOLTAIQUE
CASINO LOT 3

Schneider
Electric

0	2	9	8	2	2	9	8
---	---	---	---	---	---	---	---

Projet - No commande
Project - Order No.
FPVTB02



Indice	Rev
00	

Folio
Sheet
031

The technical information contained in this document is the exclusive property of Schneider Electric Industries S.A.S and cannot be used or disclosed to third parties of any kind without its written consent. Only those drawings and diagrams remitted after order booking are binding for execution. All devices shown in this diagrams are in open position, drawn out with operating mechanism discharged and all power sources off.

Les informations techniques contenues dans ce document sont la propriété exclusive de Schneider Electric Industries S.A.S et ne peuvent être utilisées ou divulguées à des tiers quels qu'ils soient sans son accord écrit. Seuls nous engageons pour exécution les plans et schémas remis après enregistrement de la commande. Les appareils représentés sur ce schéma sont en position ouvert - déarmés - débrochés - toutes sources coupées.

=N201
+AL01

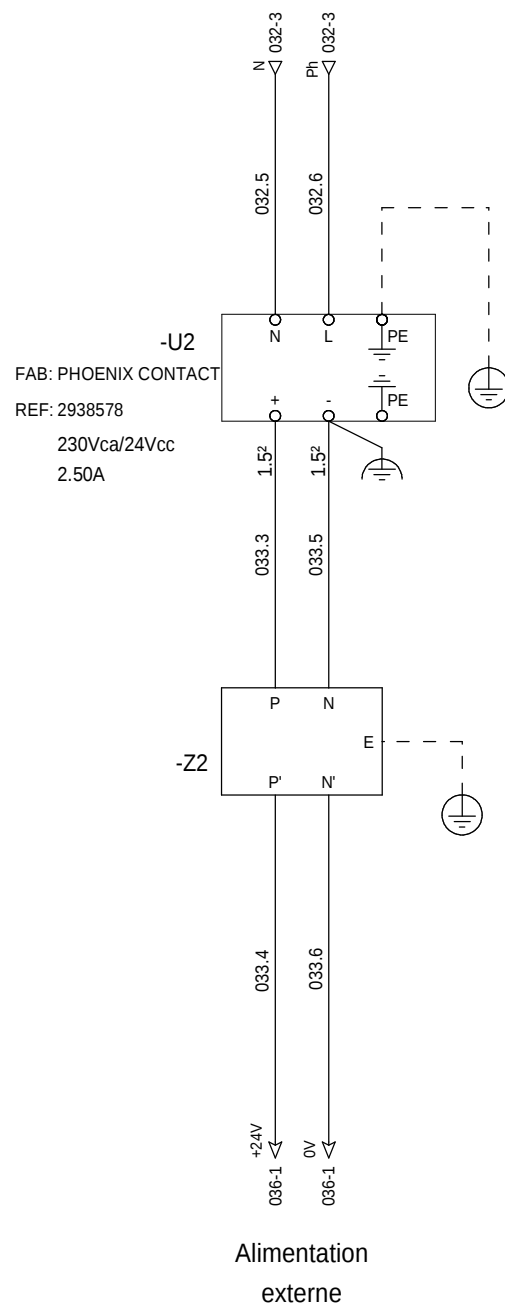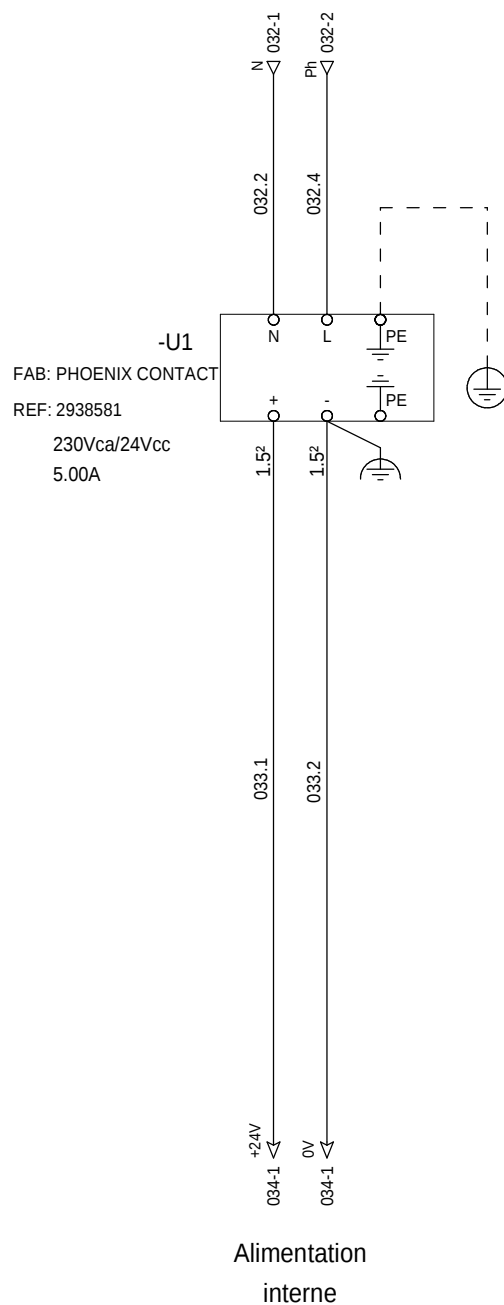

01	06/12/2010	Tel que construit						
00	23/07/2010	Edition originale / First issue						
Ind. Rev	Date Date	Modification / Modification	Archiv. Micro- filmé	Ind. Rev	Date Date	Modification / Modification		Archiv. Micro- filmé

Distribution des polarités
Module redondantPOWER SUPPLY
REDUNDANCY MODULE

MONITORING
PHOTOVOLTAÏQUE
CASINO LOT 3




02982298

Projet - No commande
Project - Order No.
FPVTB0272

Indice
Rev
01

Folio
Sheet
033

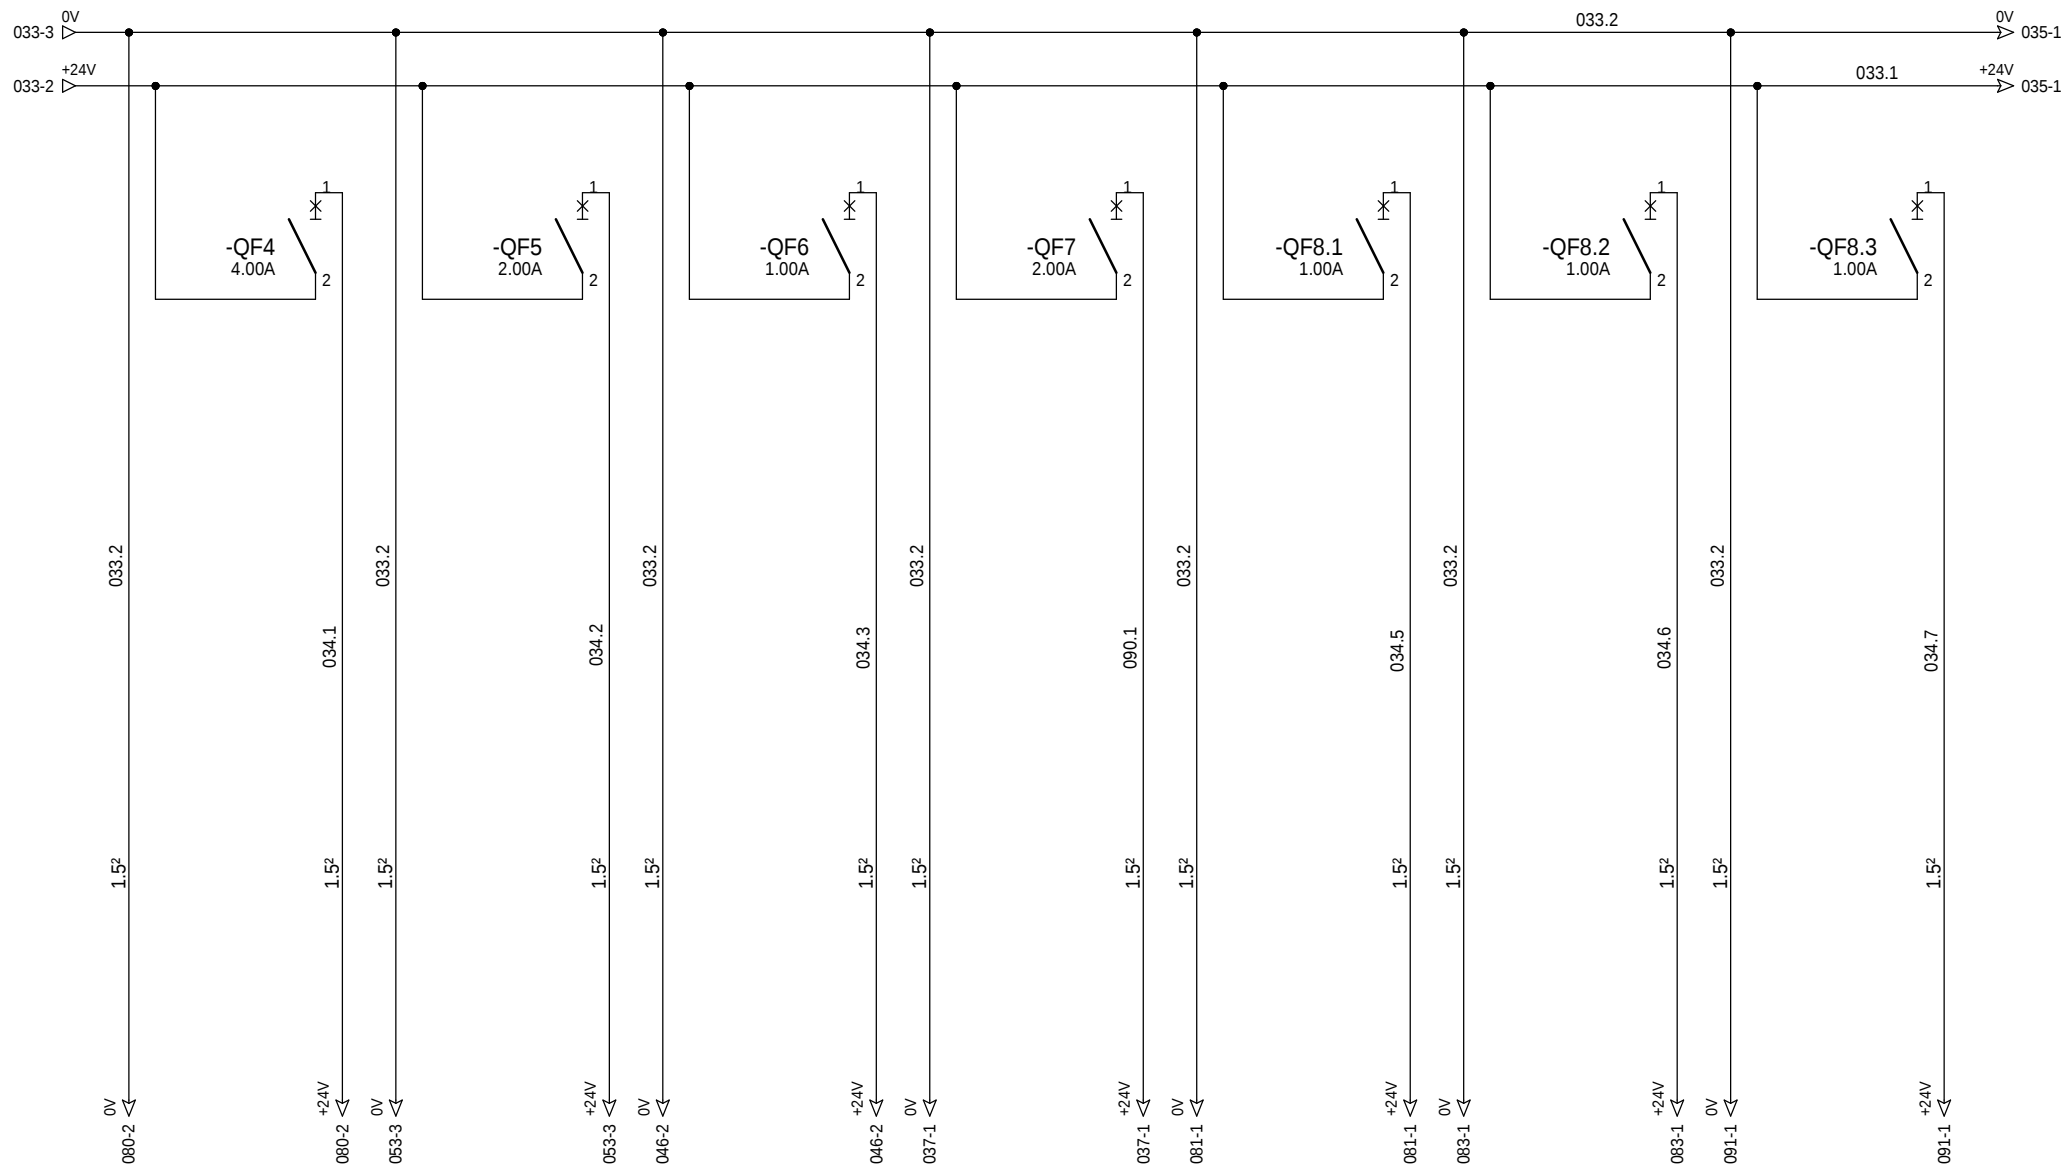

Alimentation 24Vcc
-AP1R1 (M340)

Alimentation 24Vcc
automate iRIO

Alimentation 24Vcc
Switch -U3


Alimentation 24Vcc
Relayage M340

Alimentation 24Vcc
Telefast AI (M340)

Alimentation 24Vcc
Telefast DI (M340)

Alimentation 24Vcc
Telefast DO (M340)

										Distribution des polarités 24V CC	MONITORING PHOTOVOLTAIQUE CASINO LOT 3		02982298	
00	23/07/2010	Edition originale / First issue								POWER SUPPLY 24V DC			Projet - No commande Project - Order No. FPVTB0272	Indice Rev 00
Ind. Rev.	Date	Modification /	Modification	Archiv. Micro- filmed	Ind. Rev.	Date	Modification / Modification		Archiv. Micro- filmed					

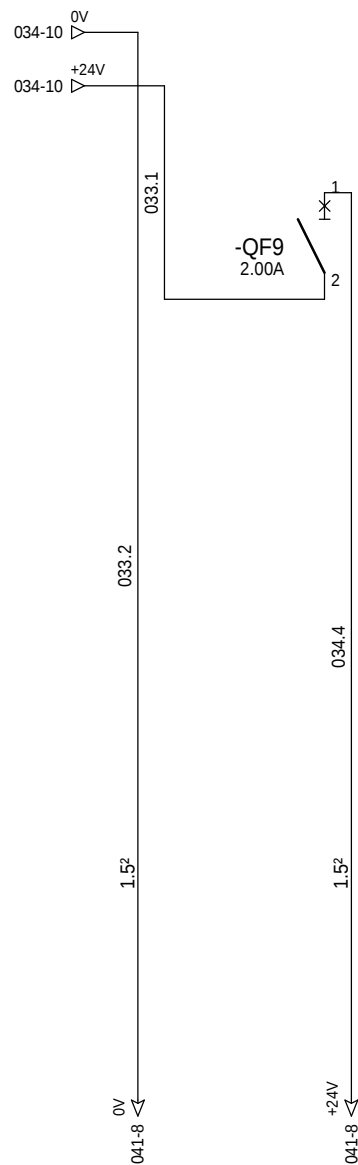

=N201
+AL01

Alimentation 24Vcc
-AP1R1 (M340)

[illegible]

Distribution des polarités
24V CC

POWER SUPPLY
24V DC

MONITORING
PHOTOVOLTAÏQUE
CASINO LOT 3




02982298

Projet - No commande Project - Order No. FPVTB0272	Indice Rev 00	Folio Sheet 035
---	----------------------------	------------------------------

B

C


D

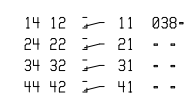

Cde fermeture
SM6 IM PTR3

Projet - No commande Project - Order No. FPVTB0272	Indice Rev 01
---	----------------------------

A3 suite - 01/2008

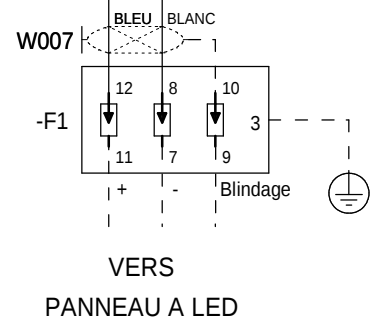

The technical information contained in this document is the exclusive property of Schneider Electric Industries S.A.S and cannot be used or disclosed to third parties of any kind without its written consent. Only those drawings and diagrams remitted after order booking are binding for execution. All devices shown in this diagrams are in open position, drawn out with operating mechanism discharged and all power sources off.

Les informations techniques contenues dans ce document sont la propriété exclusive de Schneider Electric Industries S.A.S et ne peuvent être utilisées ou divulguées à des tiers quels qu'ils soient sans son accord écrit. Seuls nous engageons pour exécution les plans et schémas remis après enregistrement de la commande. Les appareils représentés sur ce schéma sont en position ouvert - désarmés - débrochés - toutes sources coupées.

=N201
+AL01

Armoire Monitoring
PTR1

Armoire Monitoring
PTR2

-XF01

A

B

WO001

OPT → 046-2

OPT → 046-3

046-3 OPT

046-3 OPT

WO002133

Coffret optique
FIDGI V2

OPTICAL BOX
FIDGI V2

MONITORING
PHOTOVOLTAÏQUE
CASINO LOT 3

Schneider
Electric

02982298

Projet - No commande
Project - Order No.
FPVTB02


Indice
Rev
00

Folio
Sheet
045

The technical information contained in this document is the exclusive property of Schneider Electric Industries S.A.S and cannot be used or disclosed to third parties without its written consent. Only those drawings and diagrams mentioned after order booking are binding for execution. All devices shown in this diagram are in their position, drawn out with operating mechanism disengaged and all power sources off.

Les informations techniques contenues dans ce document sont la propriété exclusive de Schneider Electric Industries S.A.S et ne peuvent être utilisées ou divulguées à des tiers qu'ils soient sans son accord écrit. Seuls nous engageons pour l'exécution les plans et schémas remis après enregistrement de la commande. Les appareils représentés sur les schémas sont en position ouvert, desservis, débranchés, toutes sources coupées.

=N201
+AL01

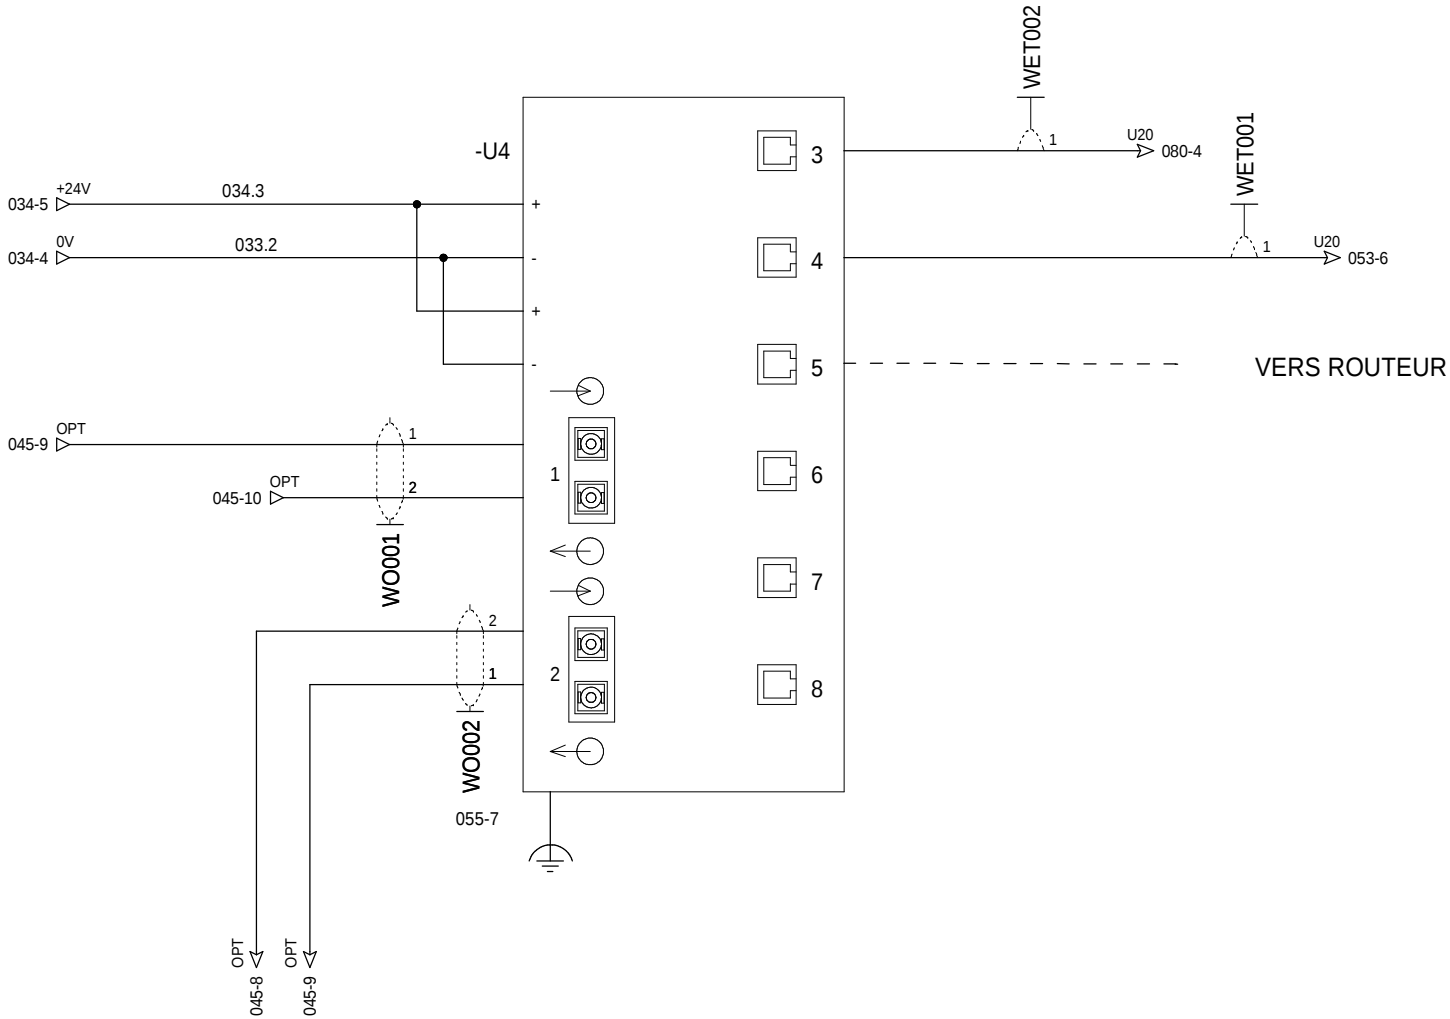

Switch ethernet
6 PORTS 10/100 TX ET 2 PORTS 100 FX-MM
SWITCH 6TX/2FX-MM

MONITORING
PHOTOVOLTAIQUE
CASINO LOT 3




02982298
Projet - No commande
Project - Order No.
FPVTB0272
Indice
Rev
00
Folio
Sheet
046

The technical information contained in this document is the exclusive property of Schneider Electric Industries S.A.S and cannot be used, or disclosed, to third parties without its written consent. Only those drawings and diagrams emitted after order booking are binding for execution. All devices shown in this diagrams are in right position, drawn out with operating mechanism disengaged and all power sources off.

Les informations techniques contenues dans ce document sont la propriété exclusive de Schneider Electric Industries S.A.S et ne peuvent être utilisées ou divulguées à des tiers qu'ils soient sans son accord écrit. Seuls nous engageons pour l'exécution les plans et schémas remis après enregistrement de la commande. Les appareils représentés sur ce schéma sont en position ouvert, déconnectés, toutes sources coupées.

=N201
+AL01

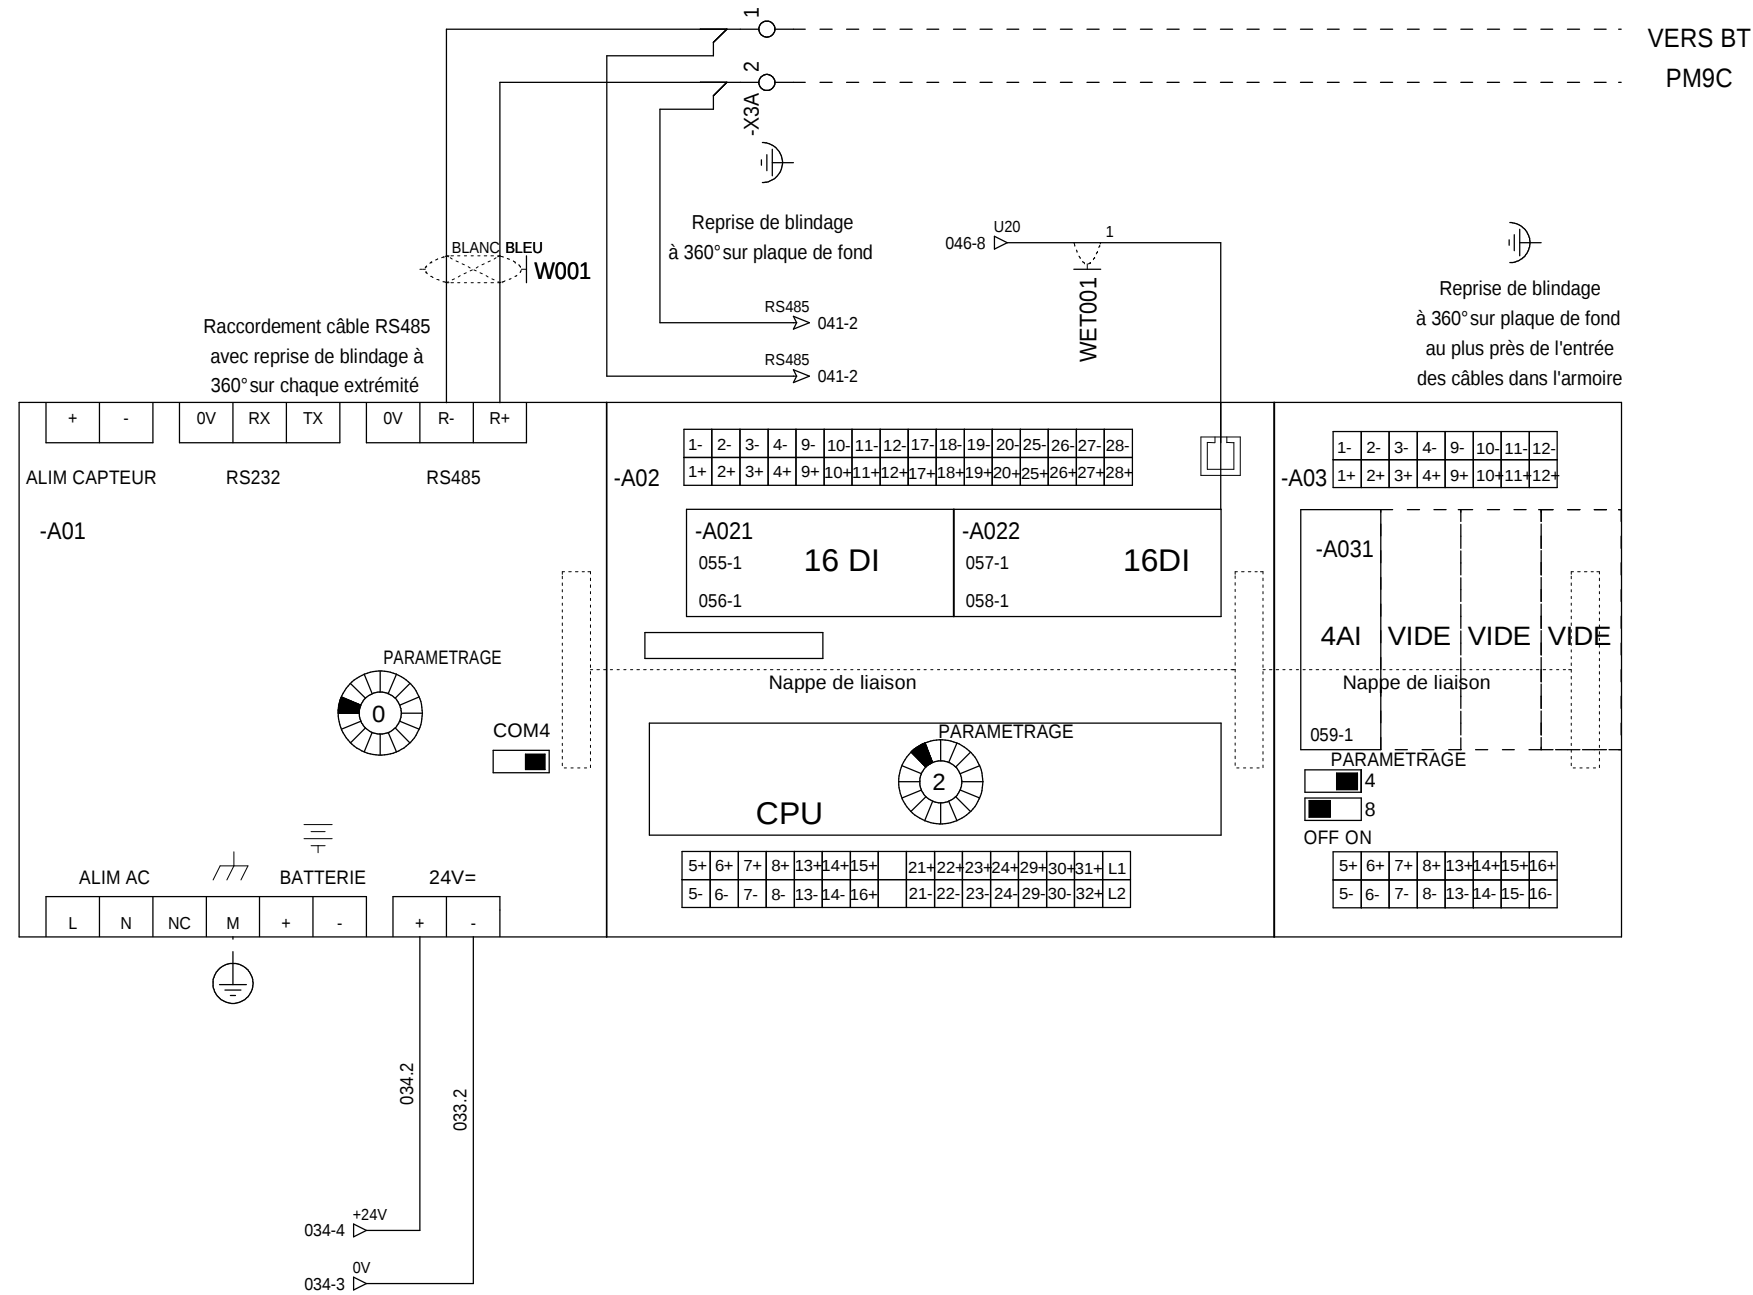


B

C

D



A3 suite - 01/2008

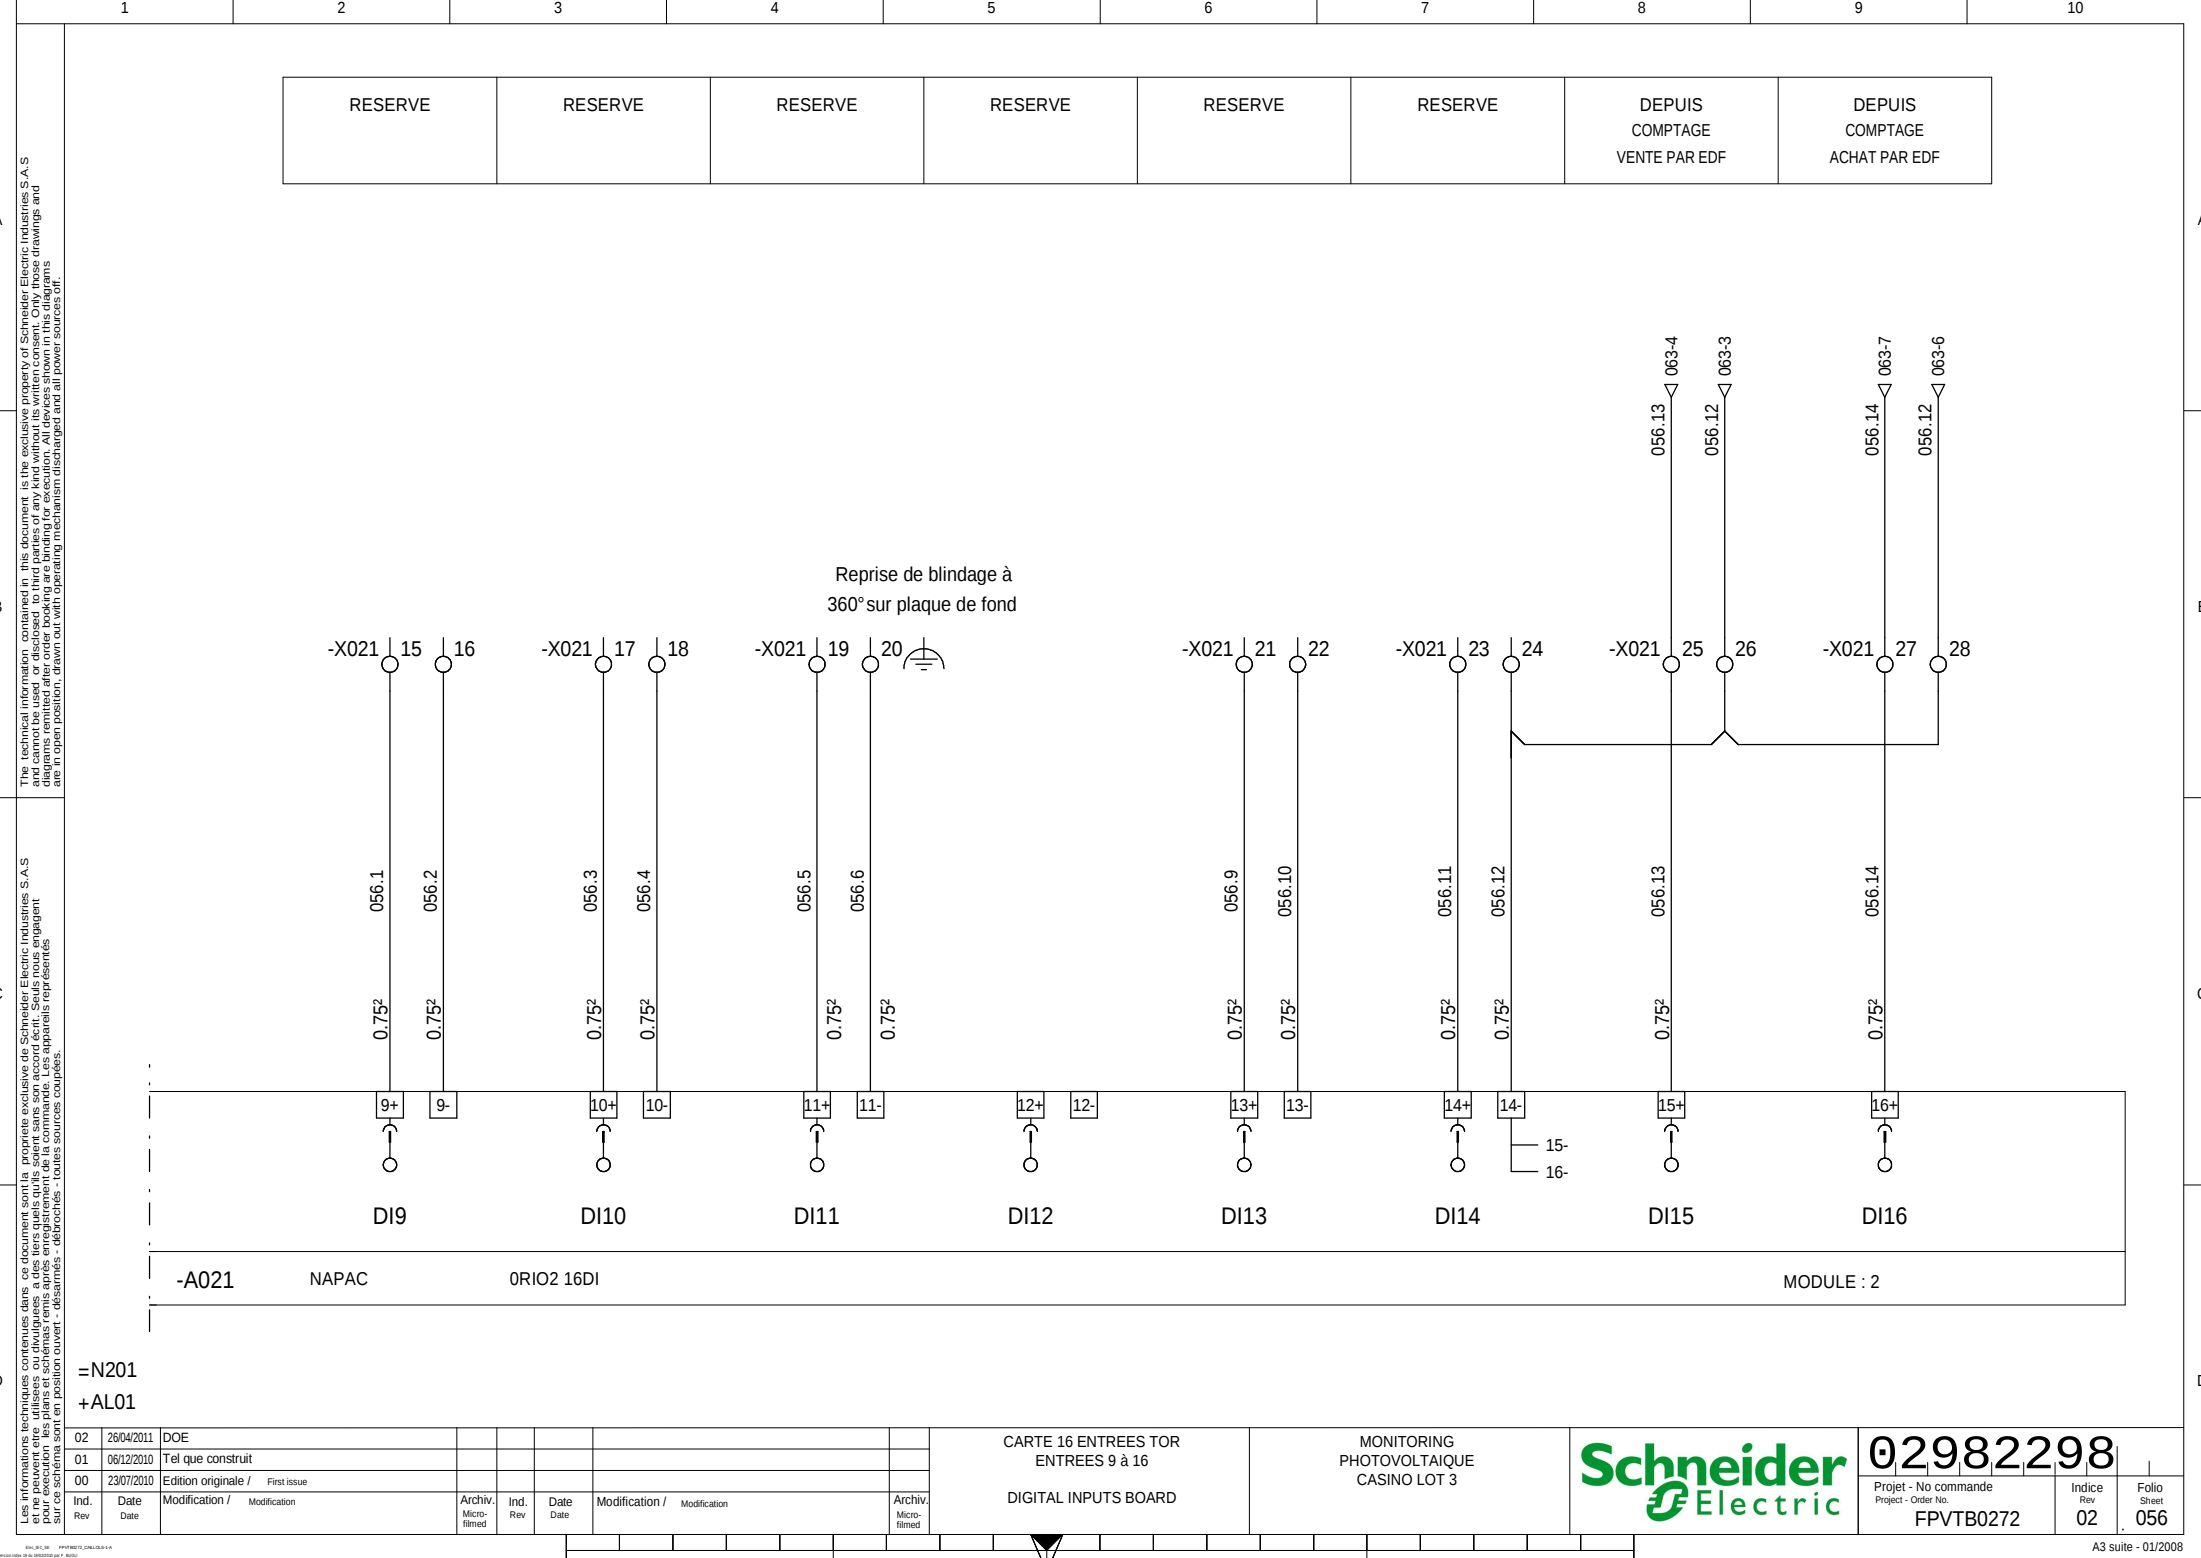

The technical information contained in this document is the exclusive property of Schneider Electric Industries S.A.S and cannot be used, or disclosed, to third parties of any kind without its written consent. Only those drawings and diagrams permitted after order booking are binding for execution. All devices shown in this diagrams are in their position, drawn out with operating mechanism disengaged and all power sources off.

Les informations techniques contenues dans ce document sont la propriété exclusive de Schneider Electric Industries S.A.S et ne peuvent être utilisées ou divulguées à des tiers qu'ils soient sans son accord écrit. Seuls nous engageons pour l'exécution les plans et schémas remis après enregistrement de la commande. Les appareils représentés sont en leur position d'ouverture, dessinés avec le mécanisme de manœuvre désengagé et toutes les sources coupées.

A

The technical information contained in this document is the exclusive property of Schneider Electric Industries S.A.S and cannot be used, or disclosed, to third parties of any kind without its written consent. Only those drawings and diagrams permitted after order booking are binding for execution. All devices shown in this diagrams are in their position, drawn out with operating mechanism disengaged and all power sources off.


B

C

D

Les informations techniques contenues dans ce document sont la propriété exclusive de Schneider Electric Industries S.A.S et ne peuvent être utilisées ou divulguées à des tiers qu'ils soient sans son accord écrit. Seuls nous engageons pour l'exécution les plans et schémas remis après enregistrement de la commande. Les appareils représentés sur ce document sont en position ouvert, desarmés, débranchés, toutes sources coupées.

RESERVE	POSTE PORTE LOCAL	RESERVE	RESERVE	RESERVE	RESERVE	RESERVE	RESERVE
---------	----------------------	---------	---------	---------	---------	---------	---------

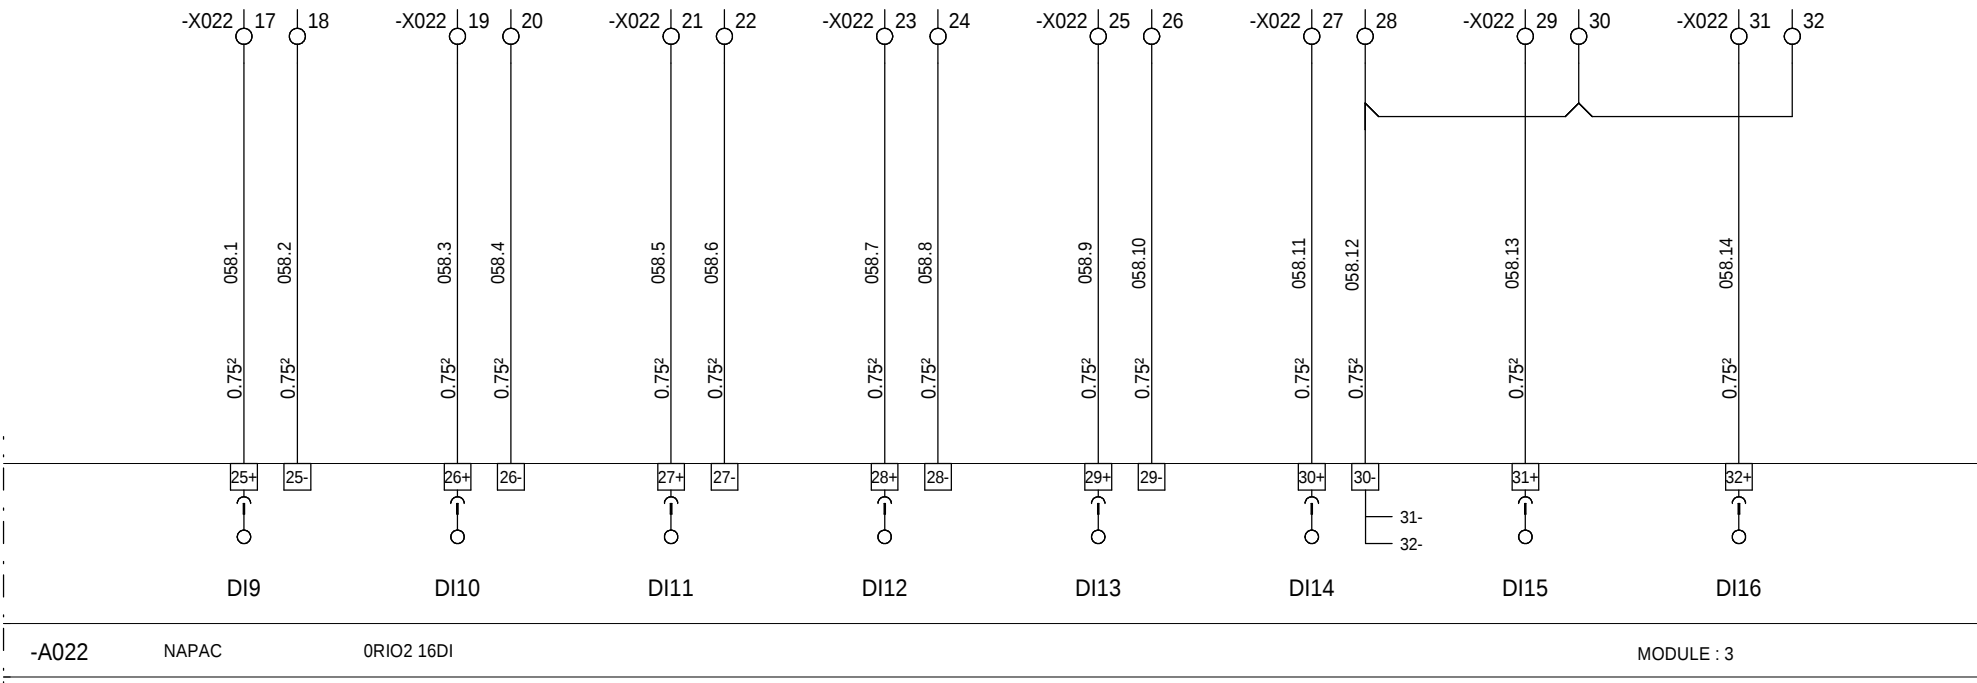

=N201
+AL01

01	06/12/2010	Tel que construit							
00	23/07/2010	Edition originale / First issue							
Ind. Rev	Date Date	Modification / Modification	Archiv. Micro-filmed	Ind. Rev	Date Date	Modification / Modification	Archiv. Micro-filmed		

CARTE 16 ENTREES TOR
ENTREES 9 à 16

DIGITAL INPUTS BOARD

MONITORING
PHOTOVOLTAIQUE
CASINO LOT 3



02982298		
Projet - No commande Project - Order No.	Indice Rev 01	Folio Sheet 058
FPVTB0272		



D

A3 suite - 01/2008

B

C

D



Schneider
Electric

Projet - No commande Project - Order No. FPVTB0272	Indice Rev 00	Folio Sheet 060
---	----------------------------	------------------------------


B

C

D



Schneider
Electric

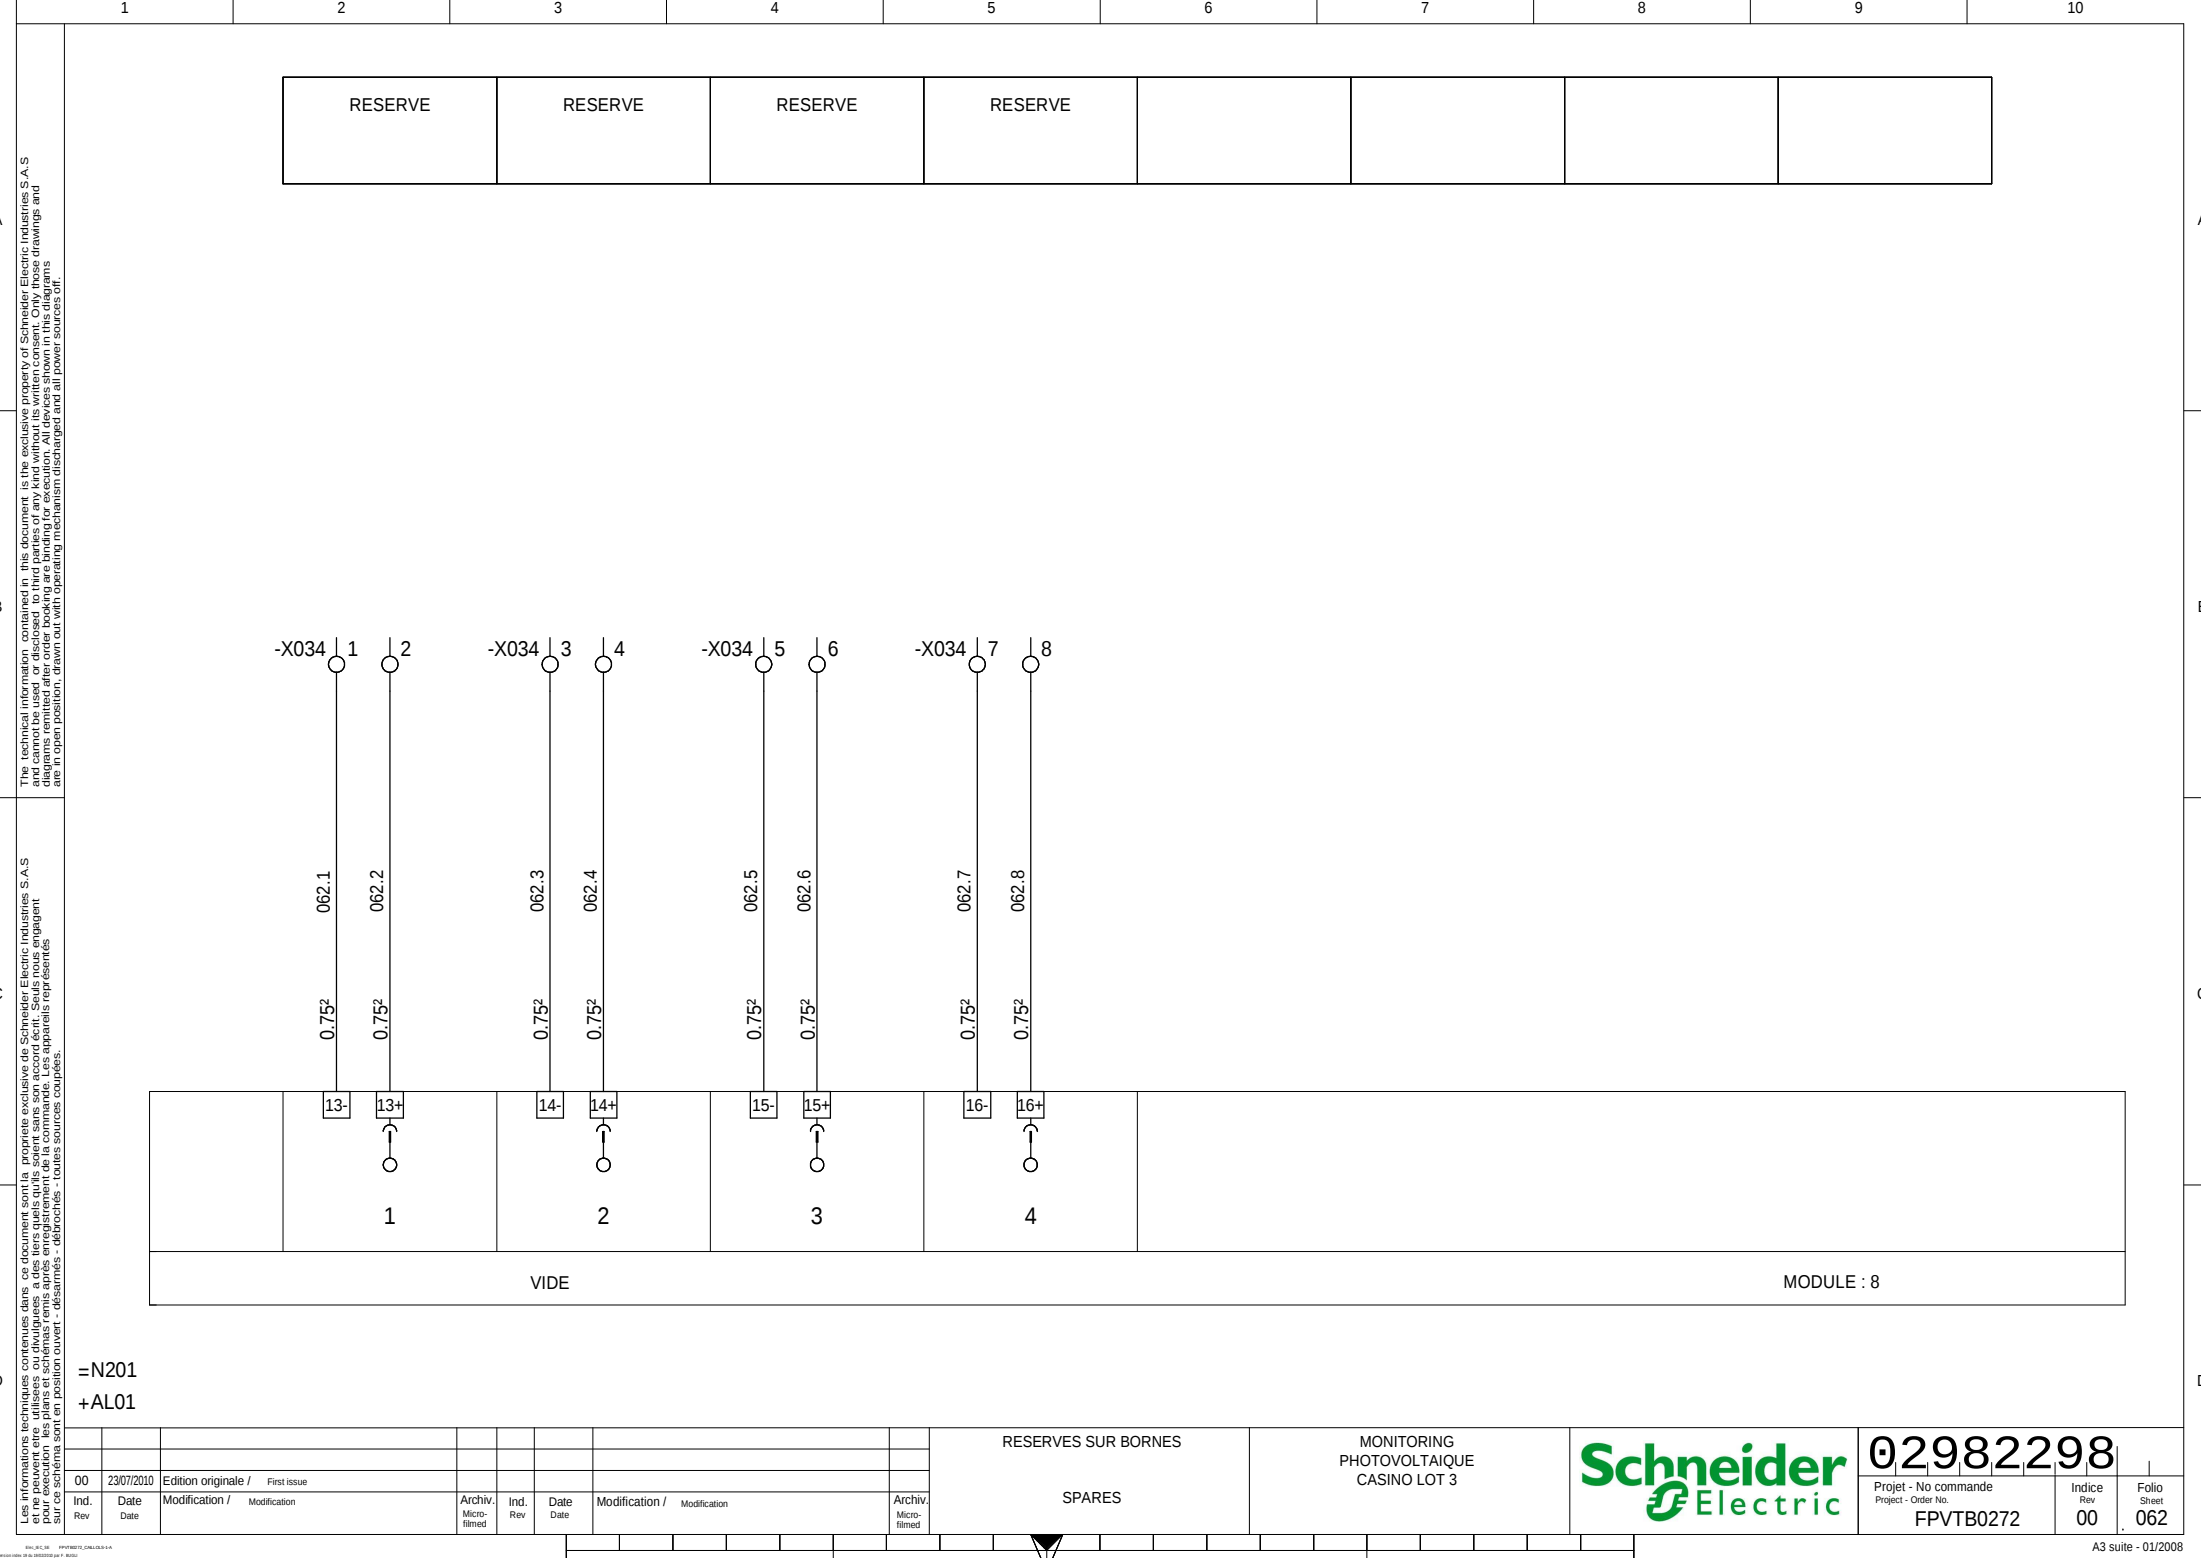

The technical information contained in this document is the exclusive property of Schneider Electric Industries S.A.S and cannot be used or disclosed to third parties of any kind without its written consent. Only those drawings and diagrams permitted after order booking are binding for execution. All devices shown in this diagrams are in their position, drawn out with operating mechanism disengaged and all power sources off.


Les informations techniques contenues dans ce document sont la propriété exclusive de Schneider Electric Industries S.A.S et ne peuvent être utilisées ou divulguées à des tiers qu'ils soient sans son accord écrit. Seuls nous engageons pour l'exécution les plans et schémas remis après enregistrement de la commande. Les appareils représentés sur ces schémas sont en position ouvert, déconnectés, toutes sources coupées.

A

B

C

D

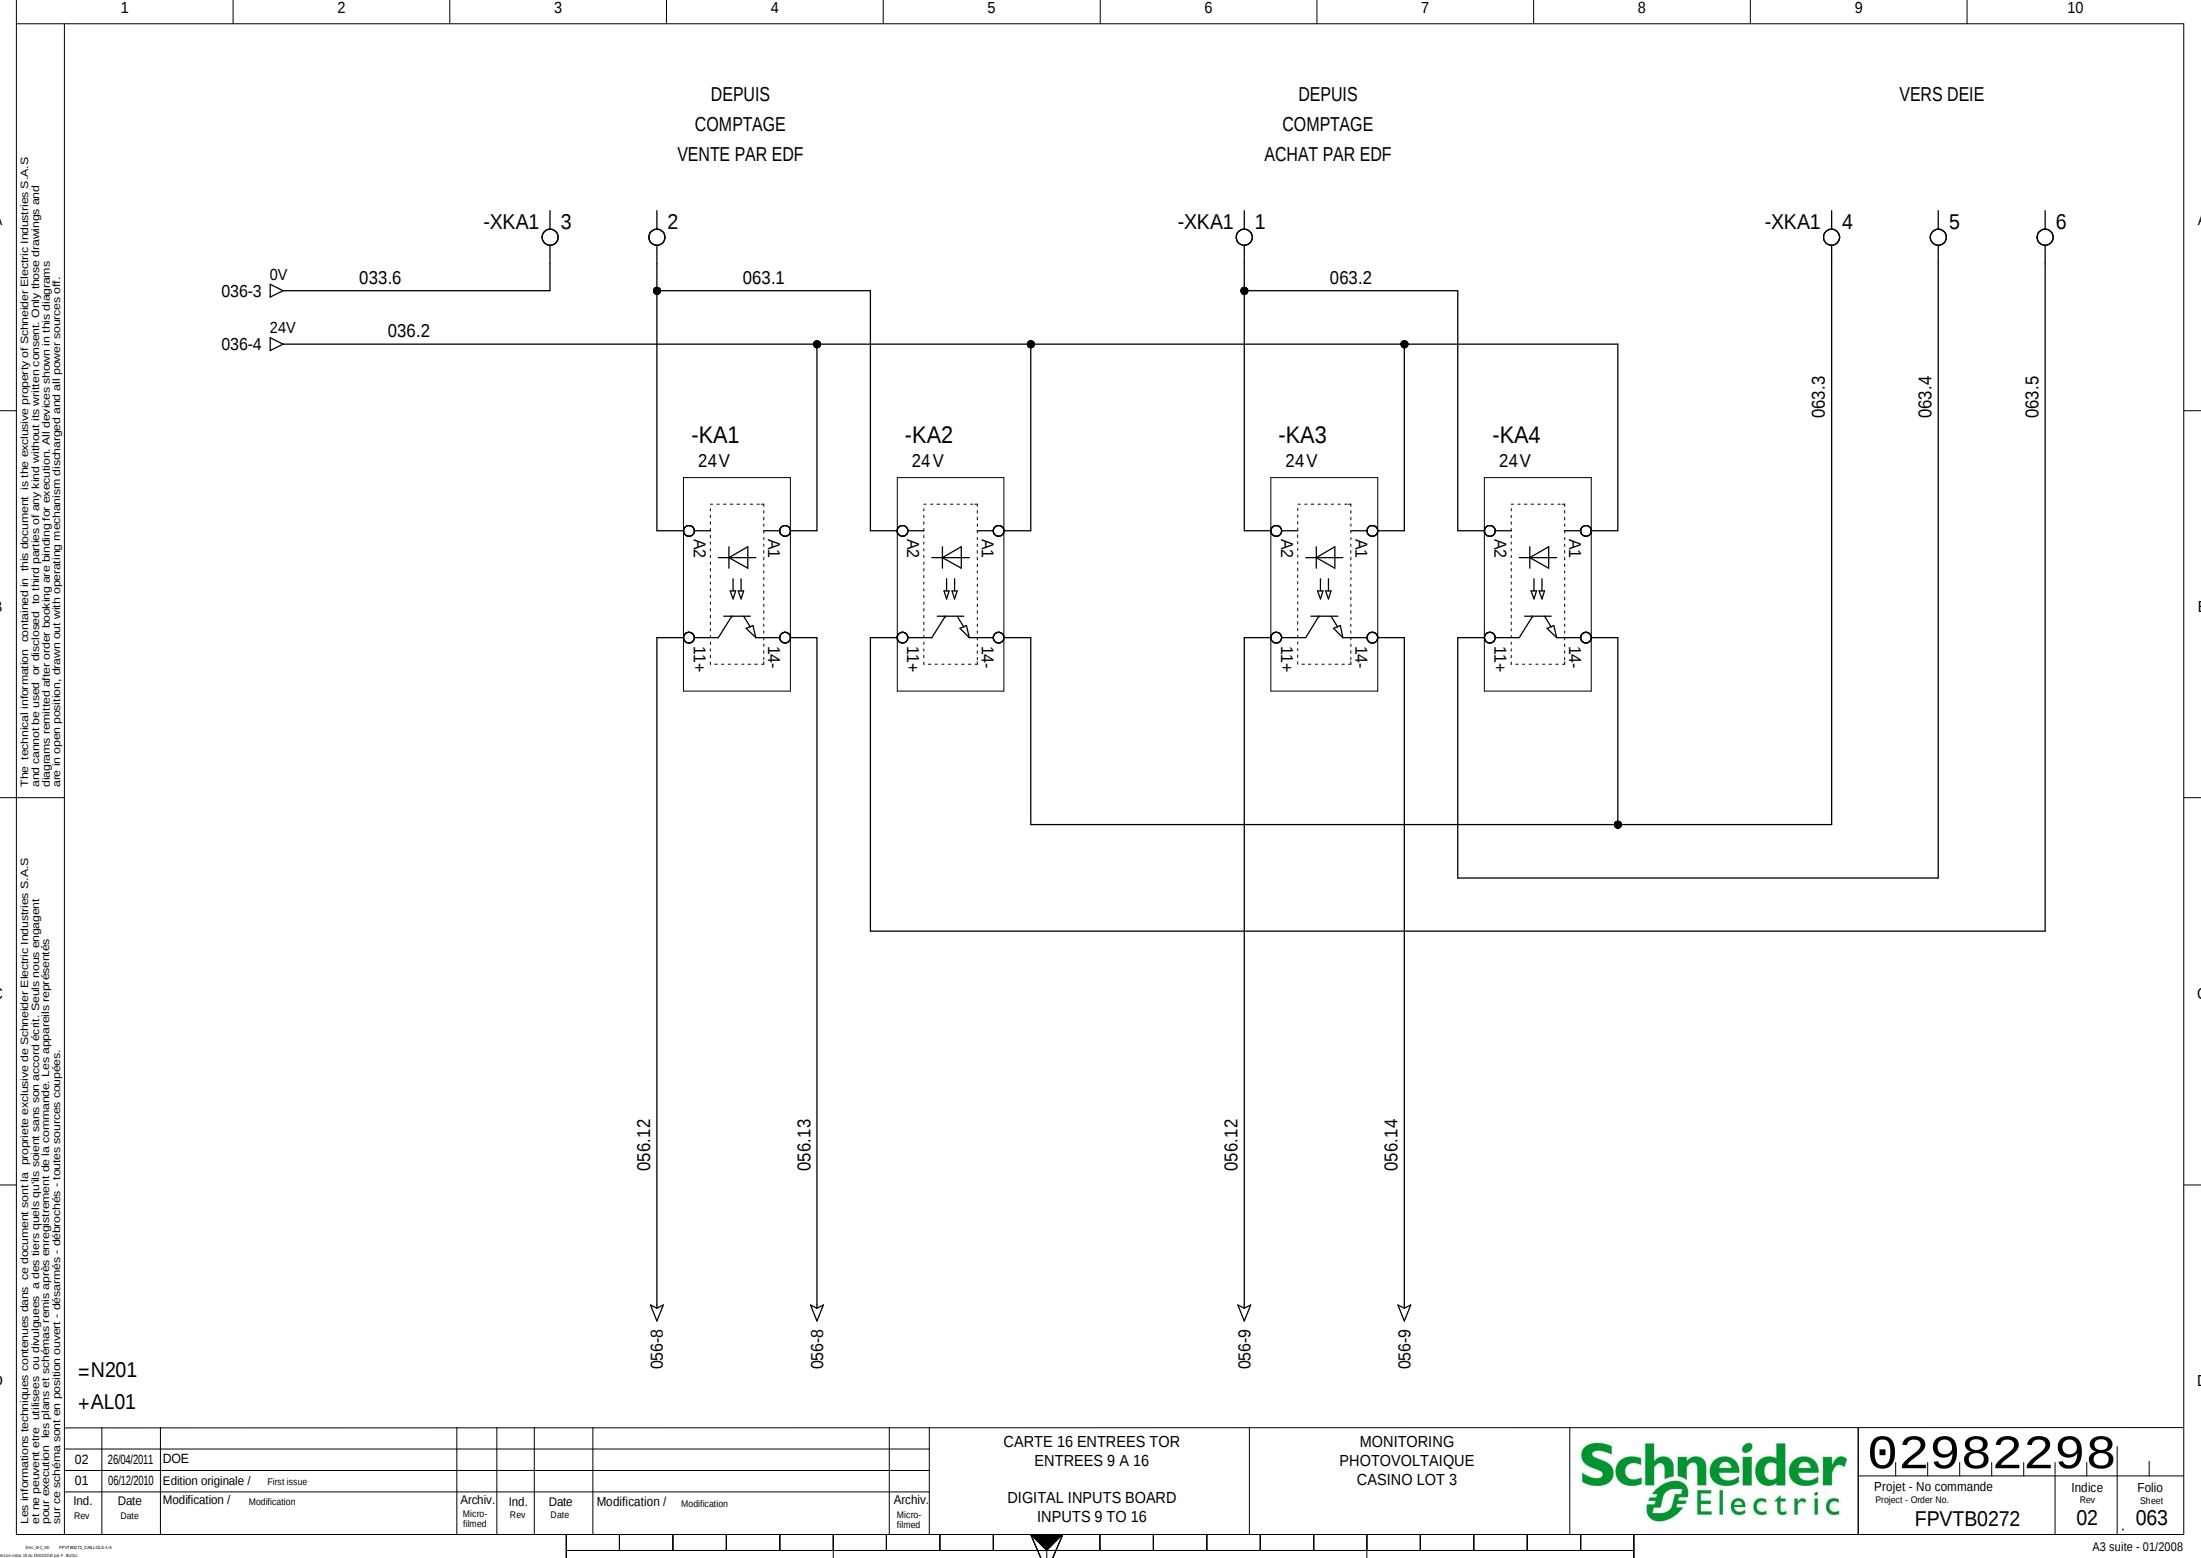

A

The technical information contained in this document is the exclusive property of Schneider Electric Industries S.A.S and cannot be used or disclosed to third parties of any kind without its written consent. Only those drawings and diagrams permitted after order booking are binding for execution. All devices shown in this diagrams are in their position, drawn out with operating mechanism disengaged and all power sources off.




B

C



D

Les informations techniques contenues dans ce document sont la propriété exclusive de Schneider Electric Industries S.A.S et ne peuvent être utilisées ou divulguées à des tiers qu'ils soient sans son accord écrit. Seuls nous engageons pour l'exécution les plans et schémas remis après enregistrement de la commande. Les appareils représentés sur ce plan sont en position ouvert, démontés, débranchés, toutes sources coupées.



M340 -AP1R1 TELEMECANIQUE BMX XBP 0600

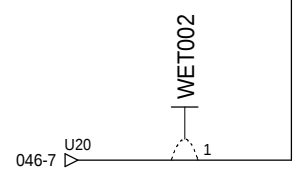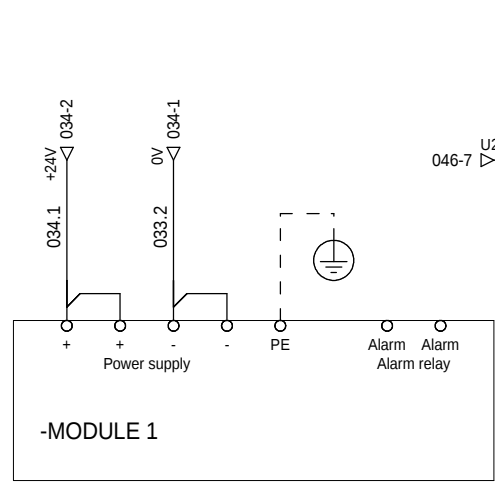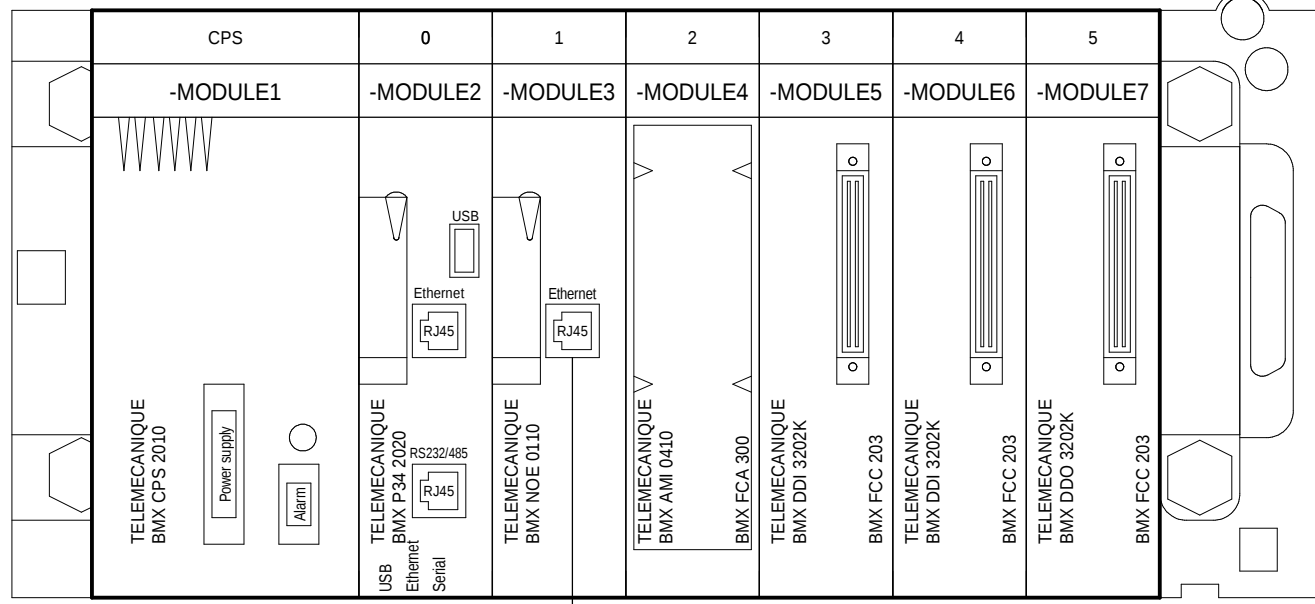


Pour le raccordement du module analogique BMXAMI0410 et des module analogiques BMXAMO0210 en option, utiliser les kits de reprise de blindage BMXXBP0600 et les bagues de serrage STBXSP3020

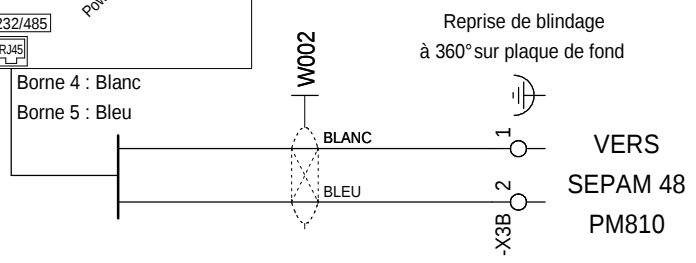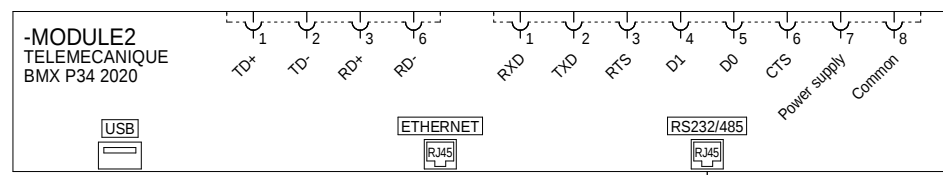

=N201
+AL01

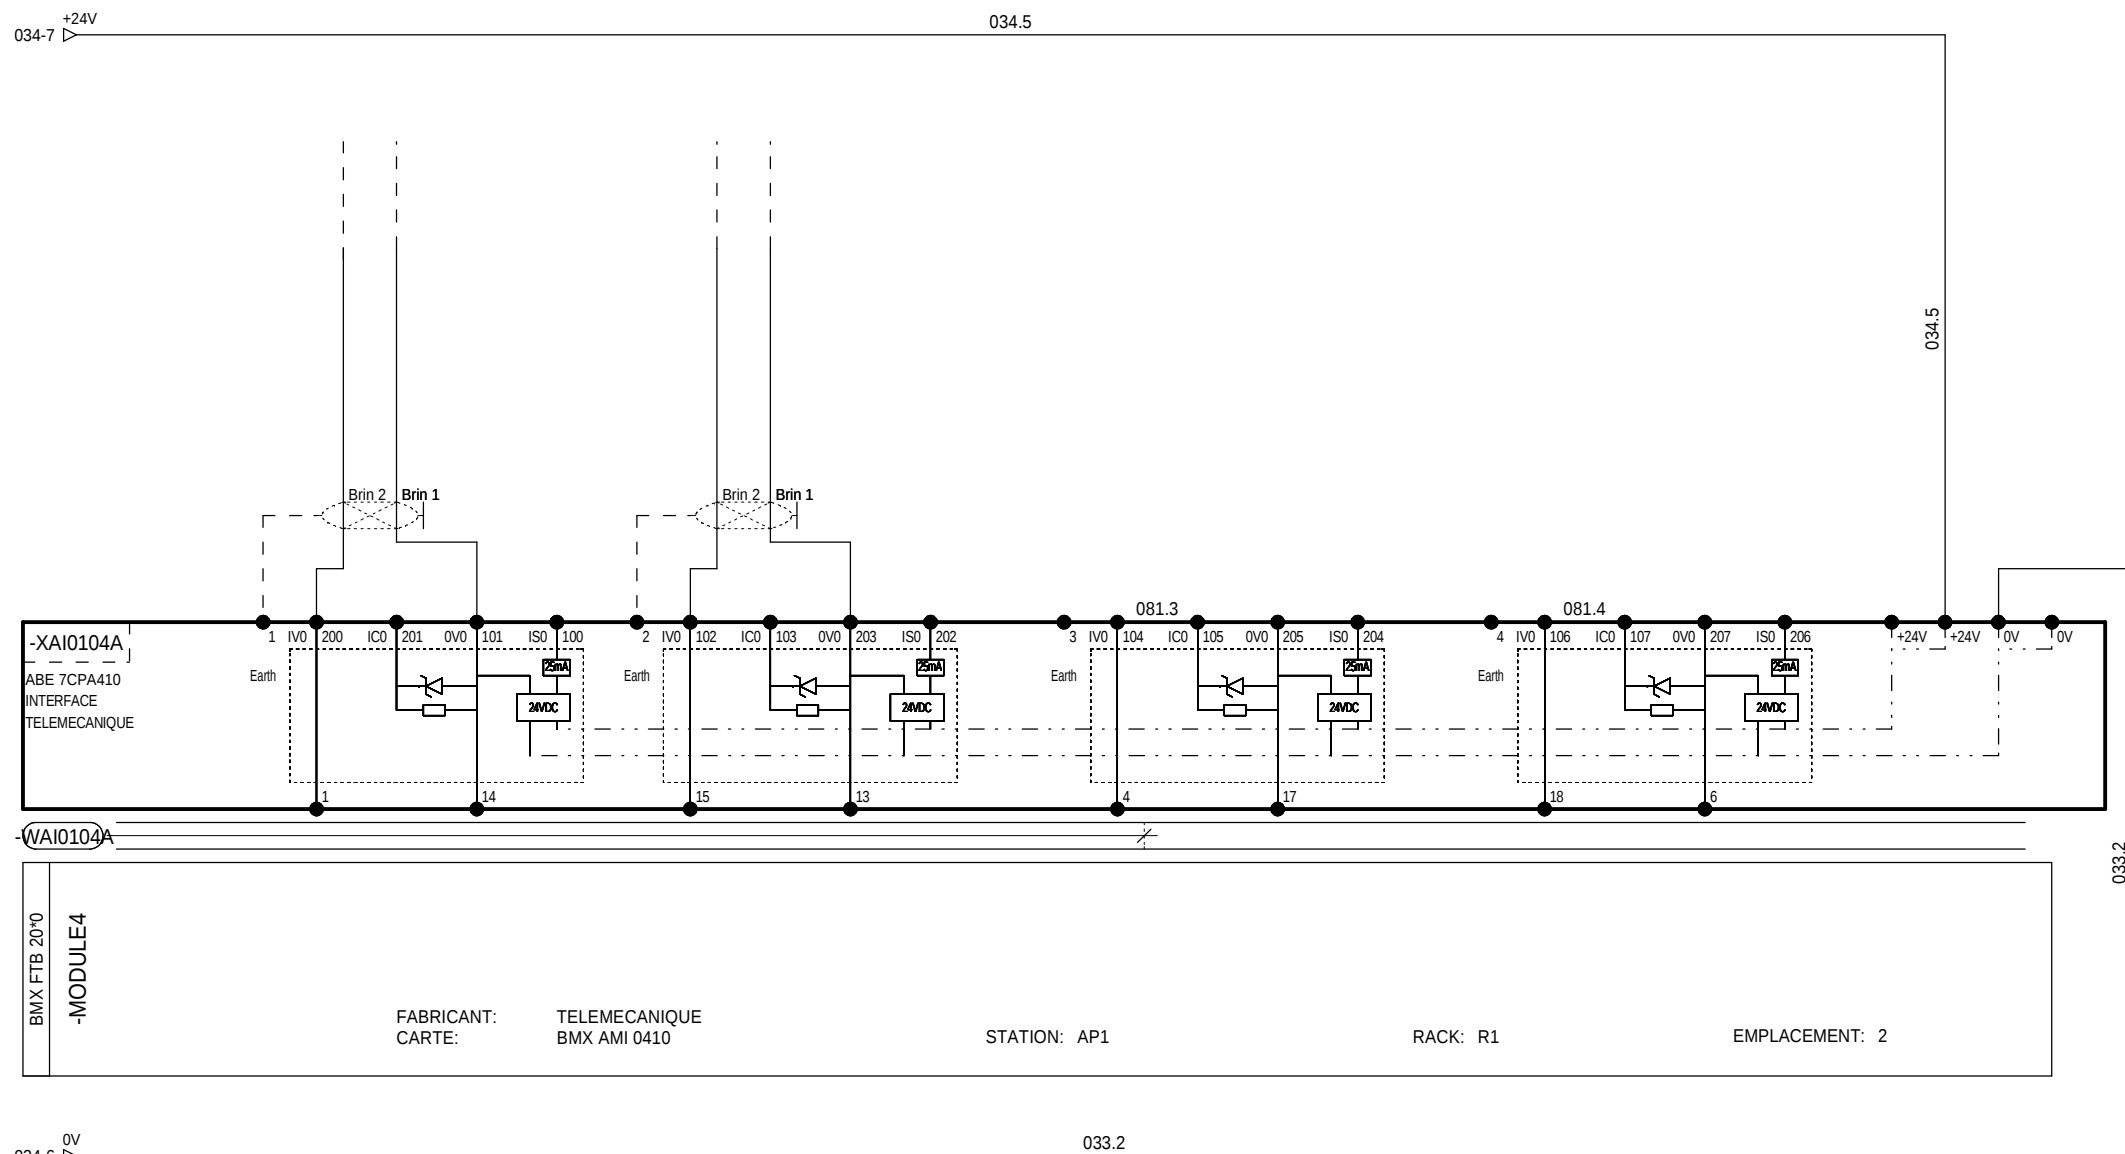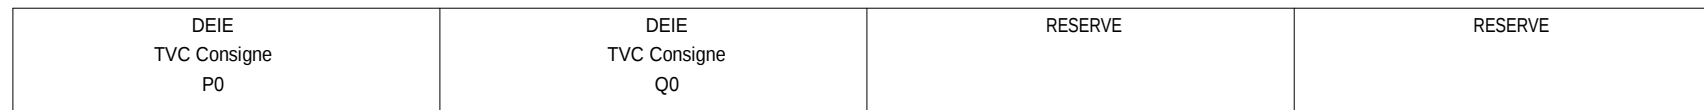


IM PTR1 Interrupteur fermé	IM PTR1 SMALT fermée	IM PTR1 Absence défaut HT (Homopolaire ou Flair)	RESERVE	IM PTR1 mode en local	IM PTR3 Interrupteur fermé	IM PTR3 SMALT fermée	IM PTR3 Absence défaut HT (Homopolaire ou Flair)
----------------------------------	----------------------------	--	---------	--------------------------	----------------------------------	----------------------------	--

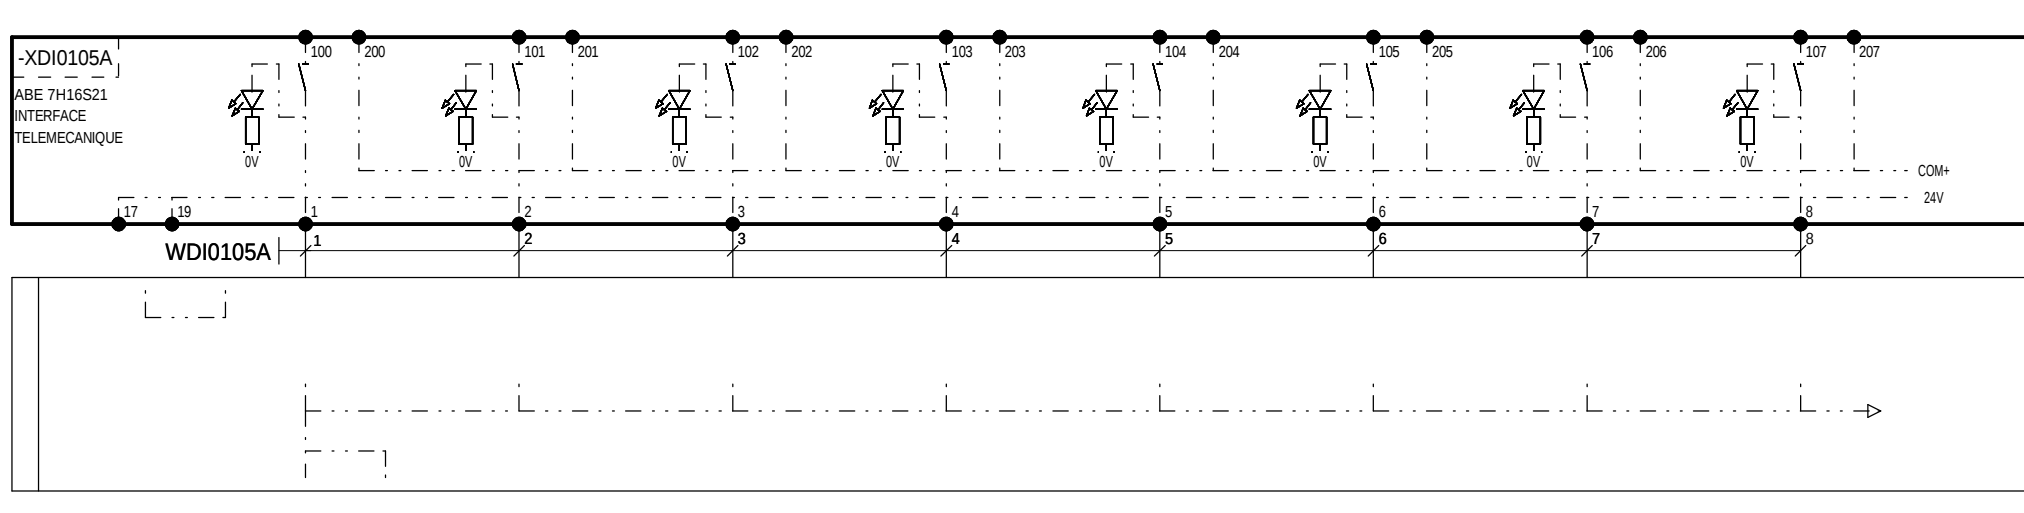

=N201
+AL01

01	06/12/2010	Tel que construit								E TOR - Module d'entrées ENTREES 1 à 8	MONITORING PHOTOVOLTAIQUE CASINO LOT 3		02982298		
00	23/07/2010	Edition originale / First issue											Projet - No commande Project - Order No. FPVTB0272	Indice Rev 01	Folio Sheet 082
Ind. Rev	Date Date	Modification / Modification	Archiv. Micro- filmed	Ind. Rev	Date Date	Modification / Modification			Archiv. Micro- filmed						


RESERVE	IM PTR3 mode en local	QM PTR21 Fusion fusible	QM PTR21 Interrupteur	QM PTR21 SMALT	QM PTR21 Watchdog SEPAM 10	RESERVE	QM PTR22 Fusion fusible
---------	--------------------------	----------------------------	--------------------------	-------------------	----------------------------------	---------	----------------------------

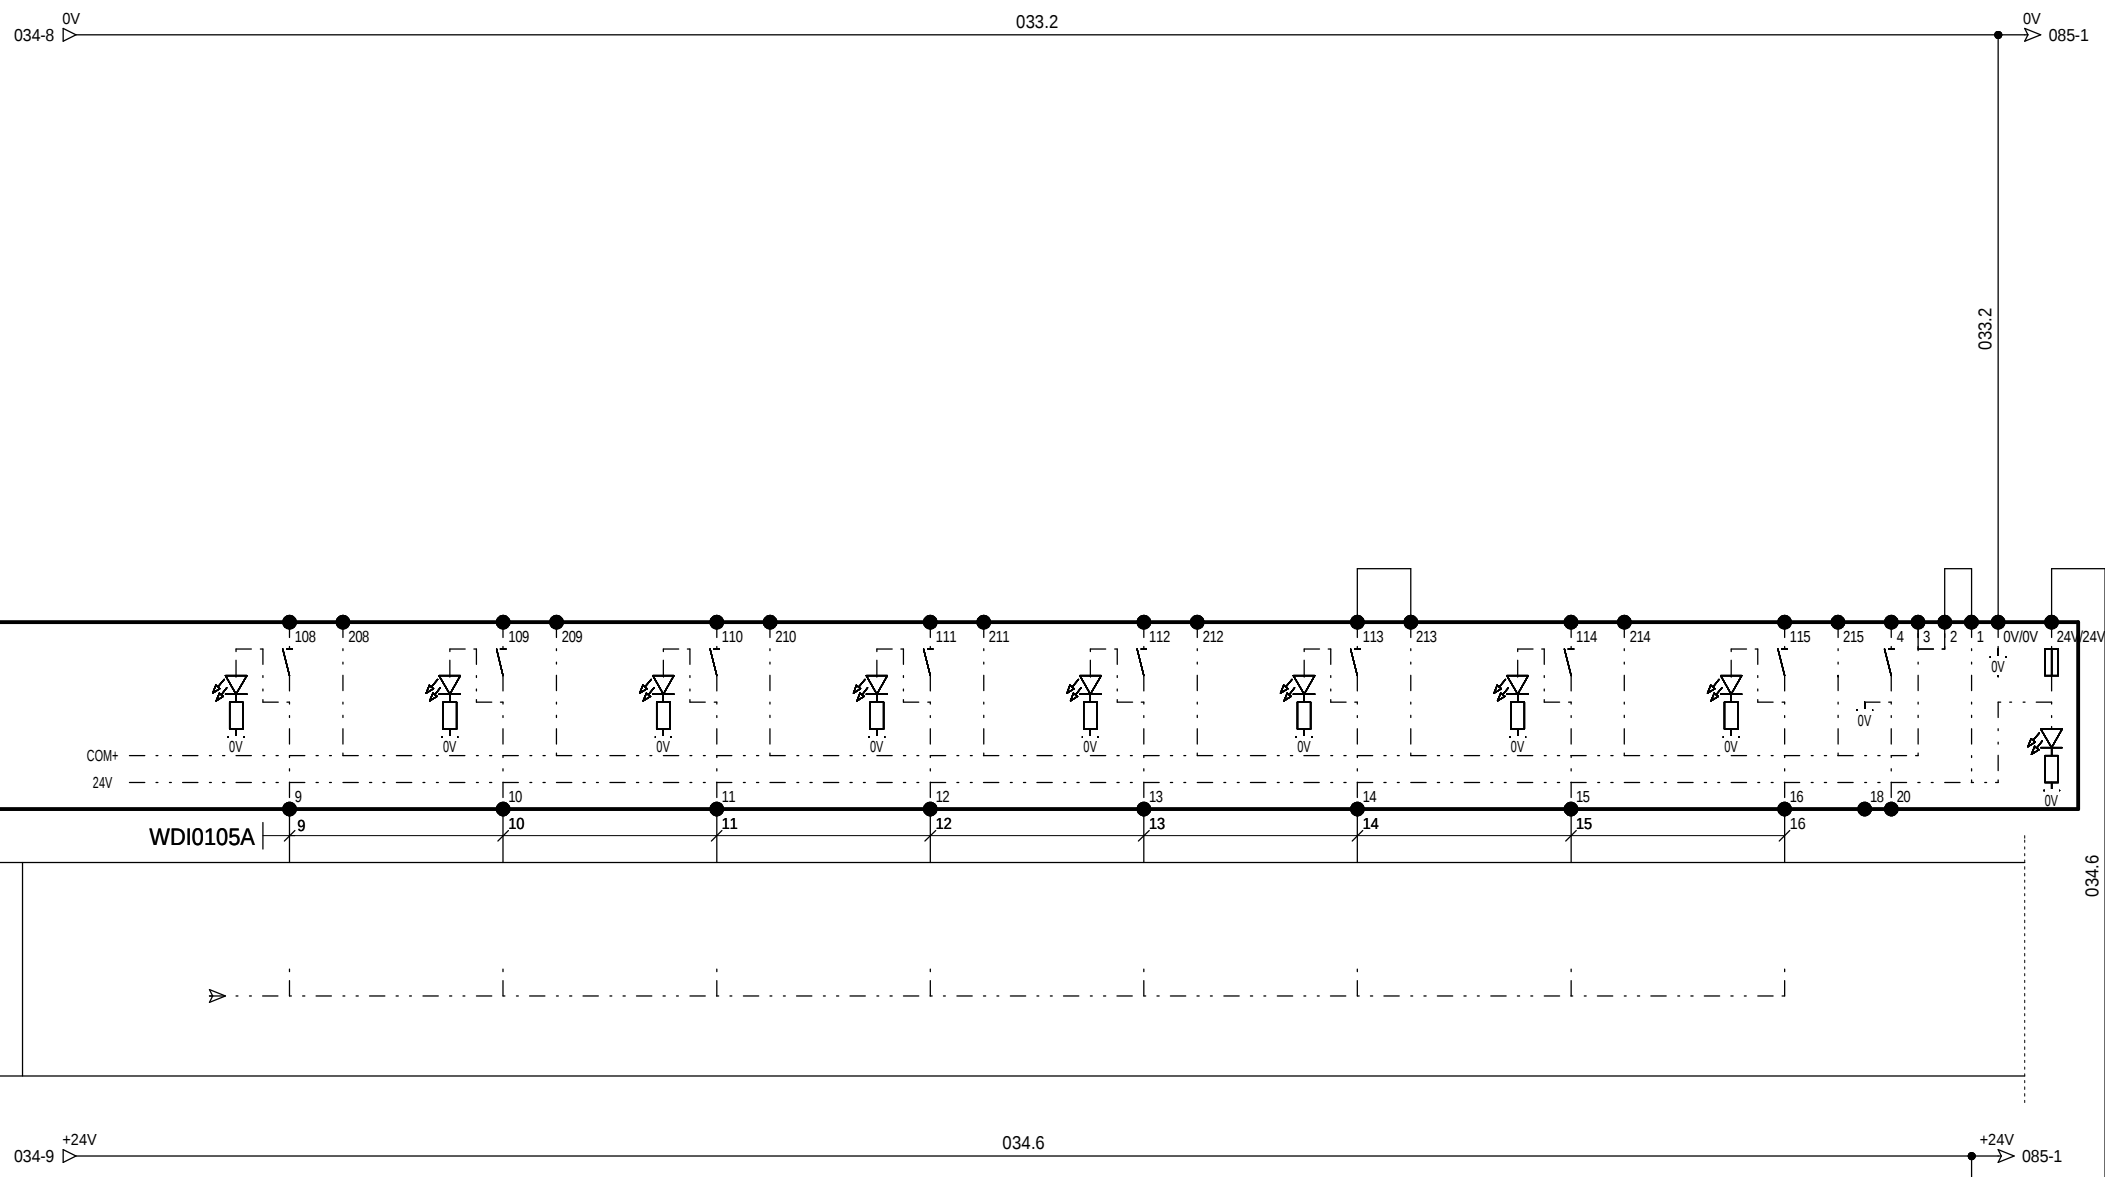

=N201
+AL01

02	26/04/2011	DOE						E TOR - Module d'entrées ENTRÉES 9 à 16	MONITORING PHOTOVOLTAIQUE CASINO LOT 3		02982298		
01	06/12/2010	Tel que construit									Projet - No commande Project - Order No. FVPTB0272	Indice Rev 02	Folio Sheet 083
00	23/07/2010	Edition originale / First issue											
Ind. Rev.	Date Date	Modification / Modification	Archiv. Micro-filmed	Ind. Rev.	Date Date	Modification / Modification	Archiv. Micro-filmed						


QM PTR22 Interrupteur	QM PTR22 SMALT	QM PTR21 Watchdog SEPAM 10	RESERVE	DEIE - TC Commande autorisation de couplage	DEIE - TCD Commande fin demande de découplage	DEIE - TCD Commande demande de découplage	DEIE - TCD Commande fin de passage à P0
--------------------------	-------------------	----------------------------------	---------	---	---	---	---

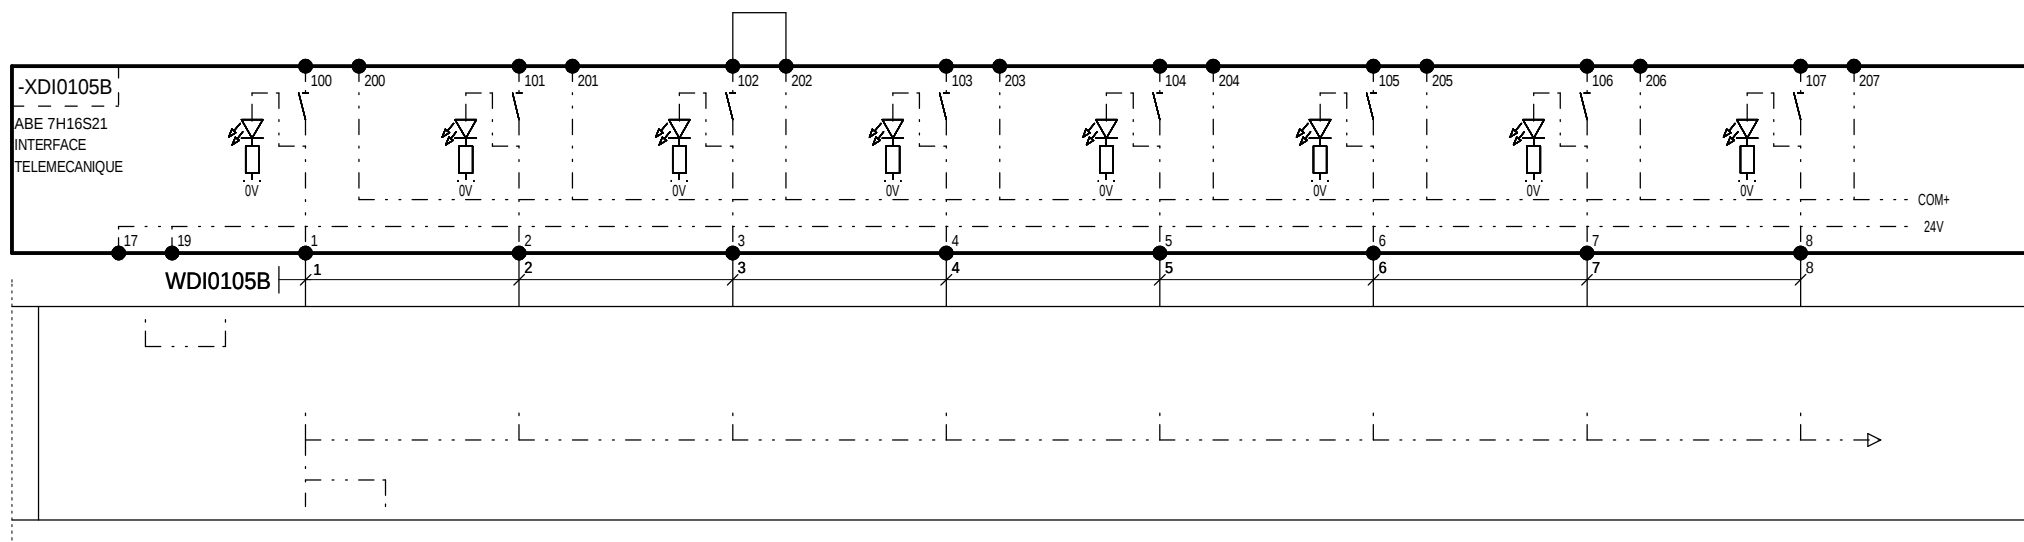

=N201
+AL01

02	26/04/2011	DOE							E TOR - Module d'entrées ENTREES 17 à 24	MONITORING PHOTOVOLTAIQUE CASINO LOT 3		02982298		
01	06/12/2010	Tel que construit										Project - No commande Project - Order No.	Indice Rev	Folio Sheet
00	23/07/2010	Edition originale / First issue										FPVTB0272	02	084
Ind. Rev	Date Date	Modification / Modification	Archiv. Micro- filmé	Ind. Rev	Date Date	Modification / Modification								

DEIE - TCD Commande de passage à P0	DEIE - TCD Commande fin de passage à Q0	DEIE - TCD Commande de passage à Q0	RESERVE	RESERVE	RESERVE	RESERVE	RESERVE
---	---	---	---------	---------	---------	---------	---------

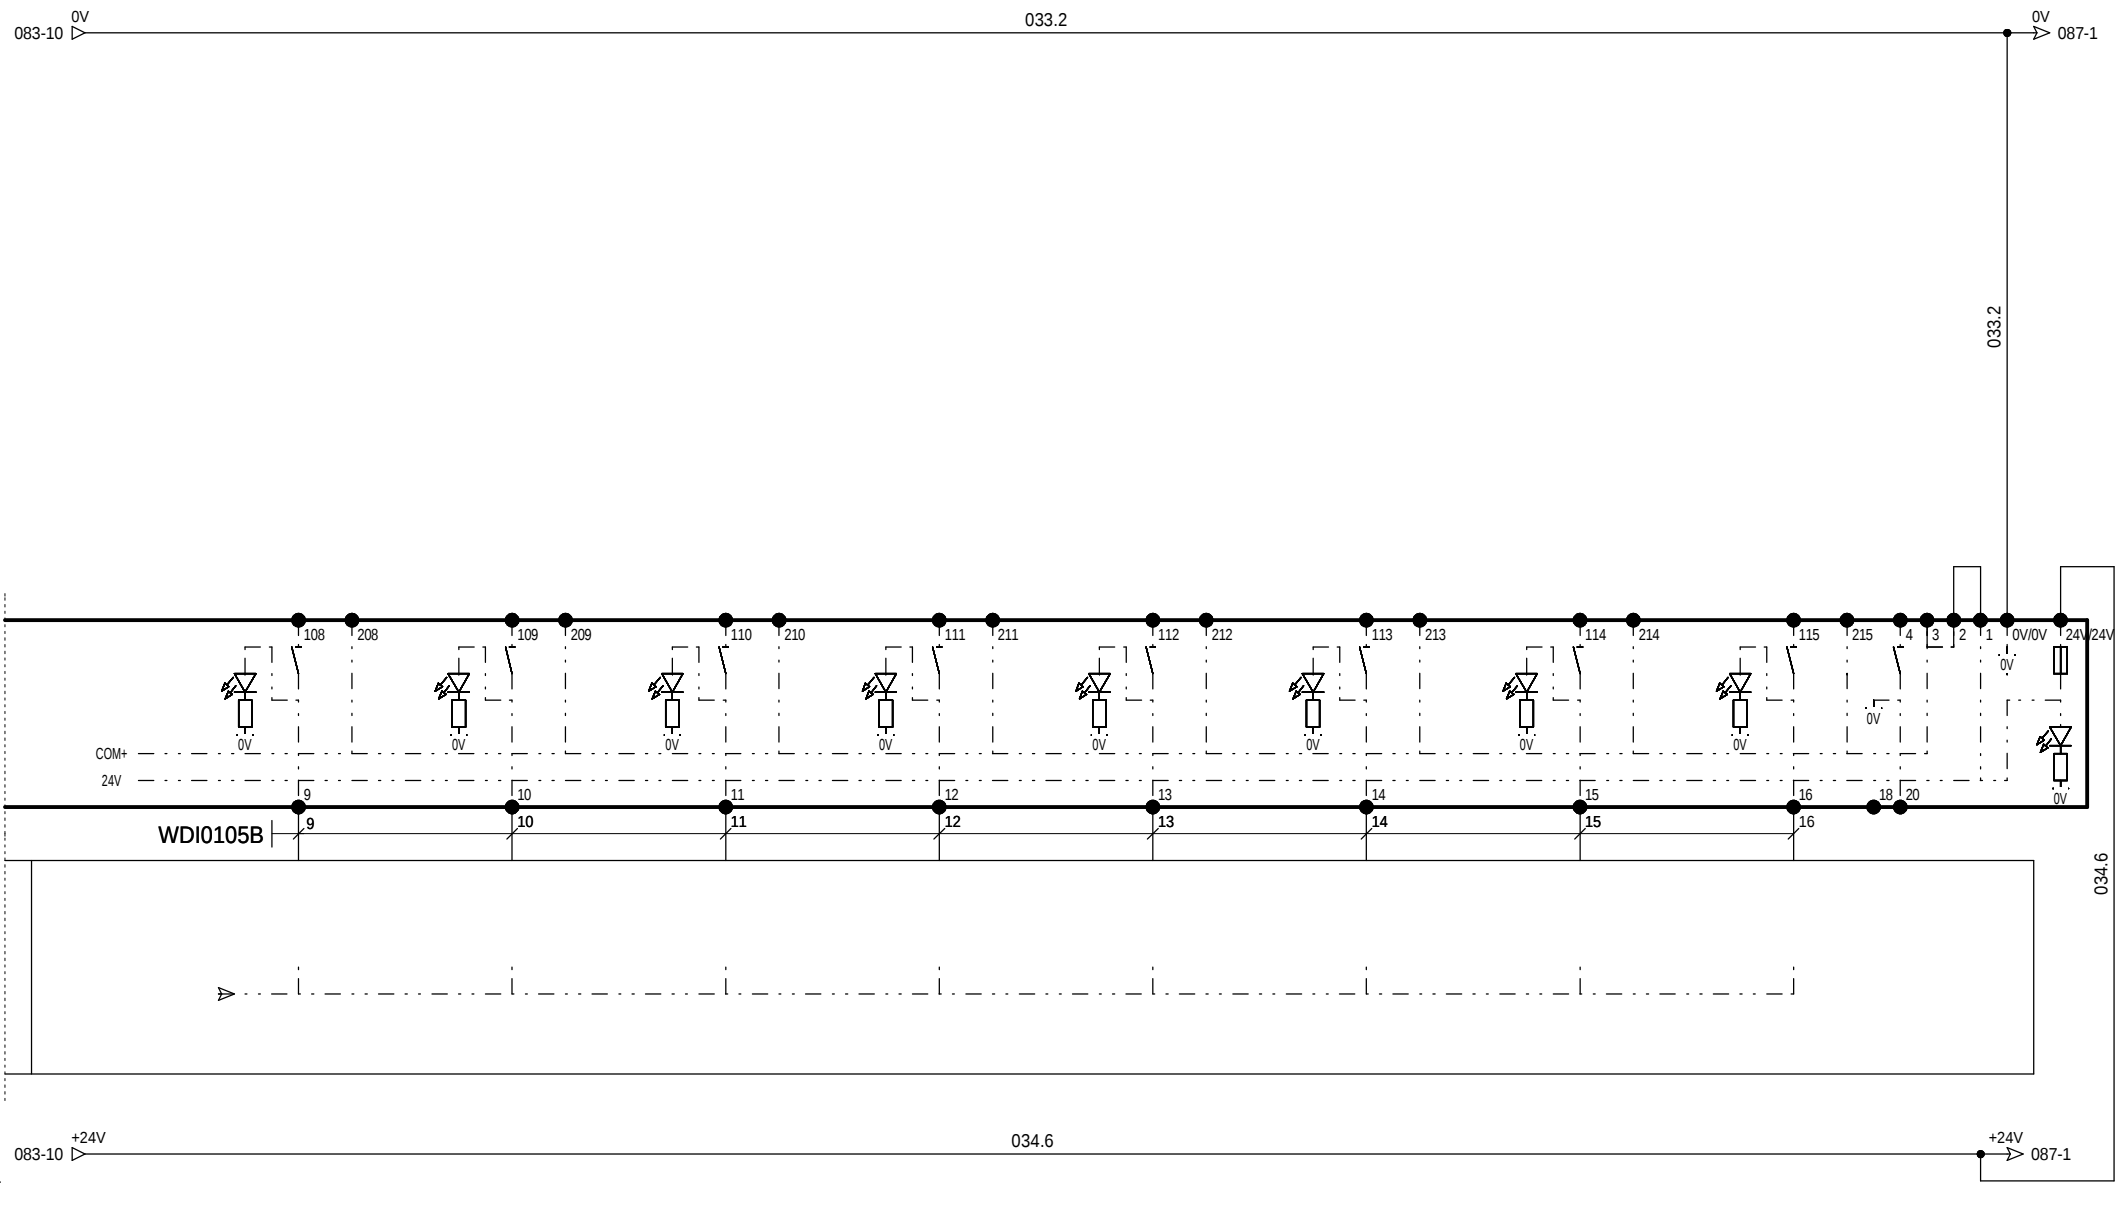



E TOR - Module d'entrées

MONITORING
PHOTOVOLTAIQUE
CASINO LOT 3




02982298

Project - No commande
Project - Order No.
FPVTB027

Indice Rev 02	Folio Sheet 086
---------------------	-----------------------


RESERVE	RESERVE	RESERVE	SM6 IM EDF1 Etat interrupteur	SM6 IM EDF1 Etat sectionneur de terre	SM6 IM EDF1 Absence défaut HTA (Flair)	RESERVE	RESERVE
---------	---------	---------	----------------------------------	---	--	---------	---------

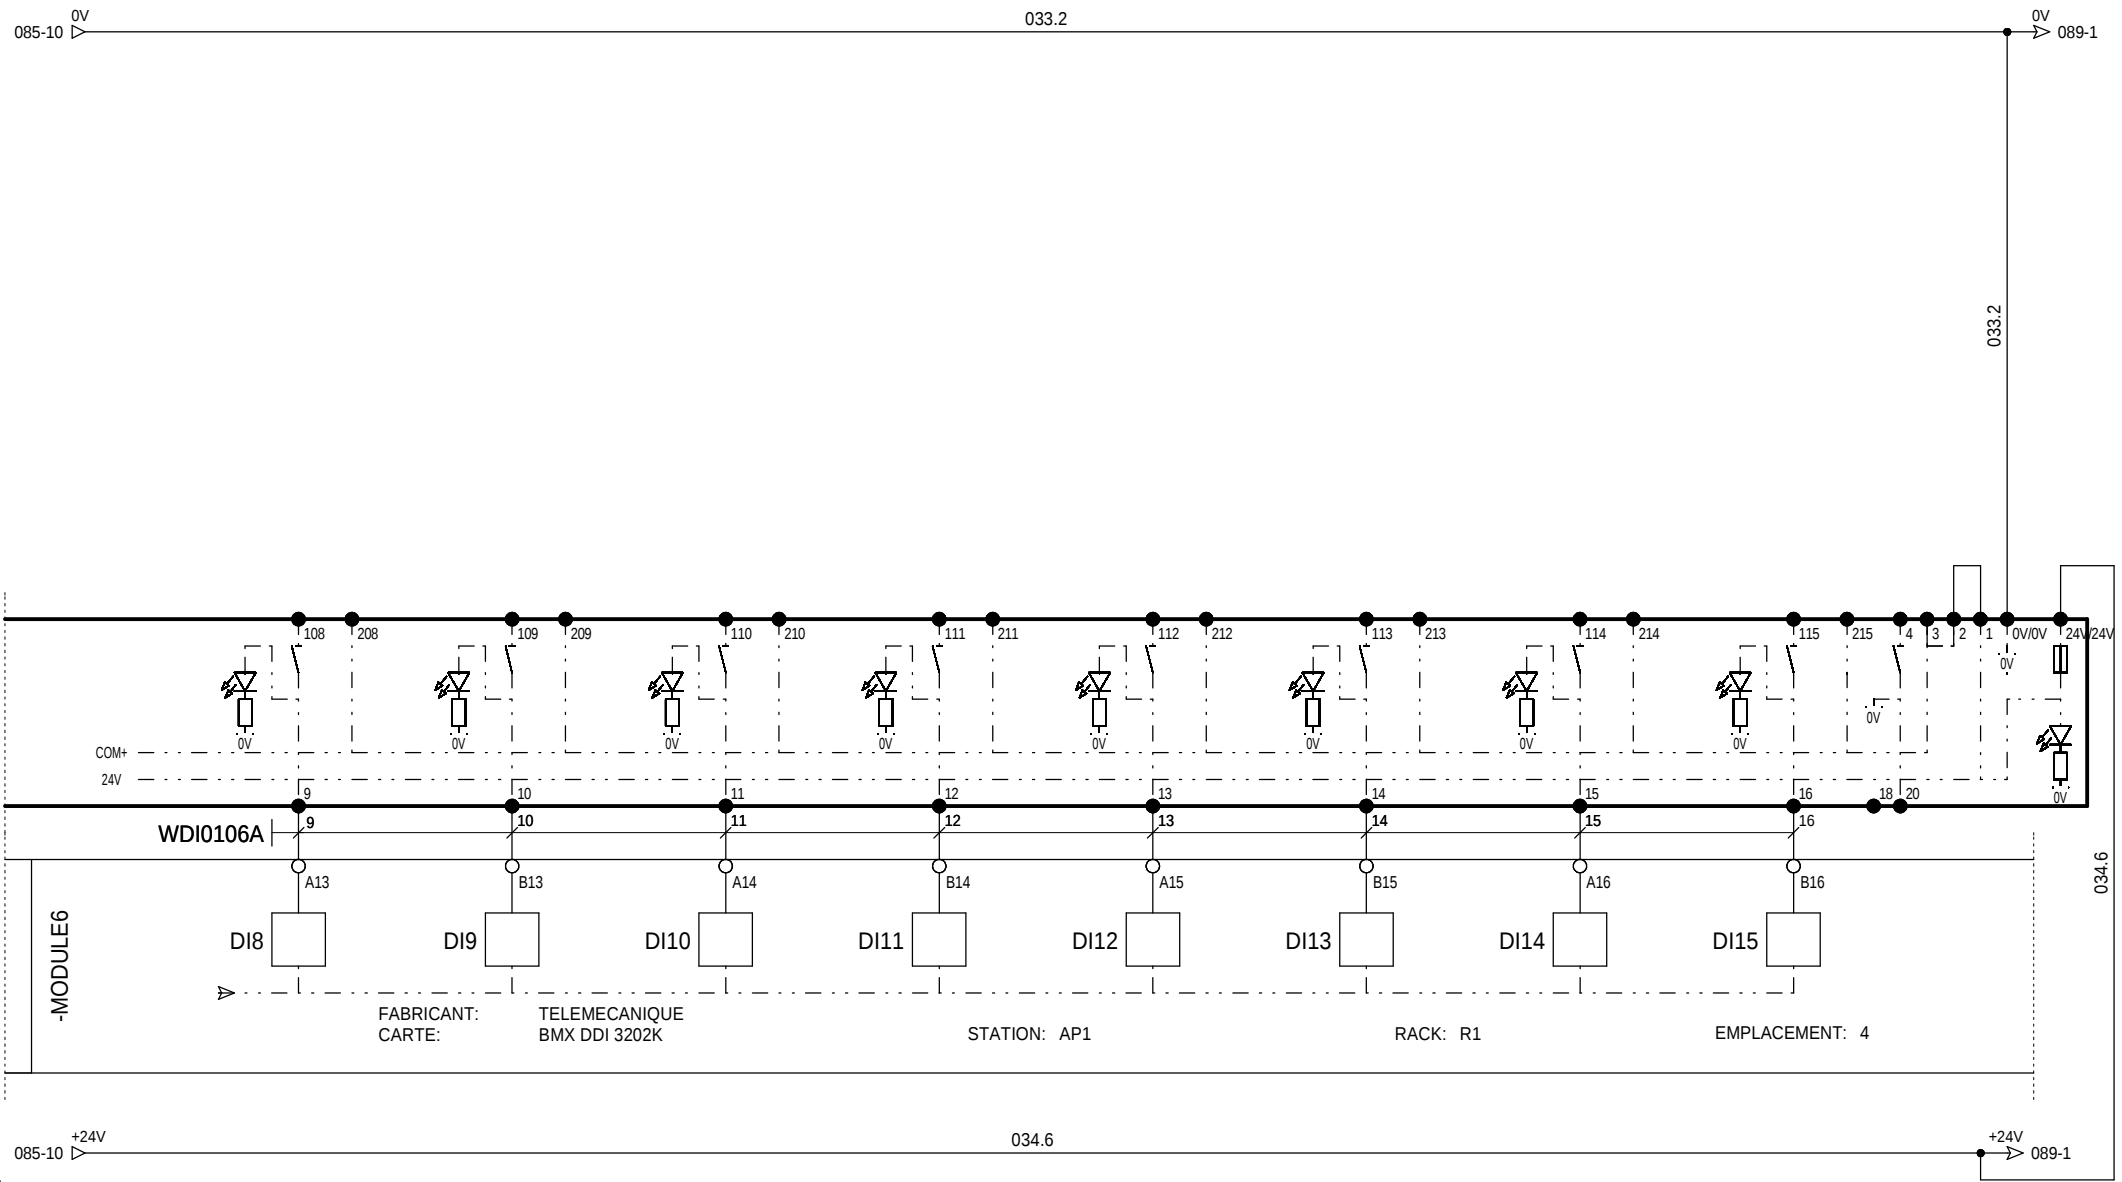

=N201
+AL01


01	06/12/2010	Tel que construit								E TOR - Module d'entrées ENTREES 9 à 16	MONITORING PHOTOVOLTAIQUE CASINO LOT 3		02982298			
00	23/07/2010	Edition originale / First issue											Projet - No commande Project - Order No. FPVTB0272		Indice Rev 01	Folio Sheet 087
Ind. Rev	Date Date	Modification / Modification	Archiv. Micro- filmed	Ind. Rev	Date Date	Modification / Modification										

RESERVE	RESERVE	RESERVE	RESERVE	RESERVE	RESERVE	RESERVE	RESERVE
---------	---------	---------	---------	---------	---------	---------	---------

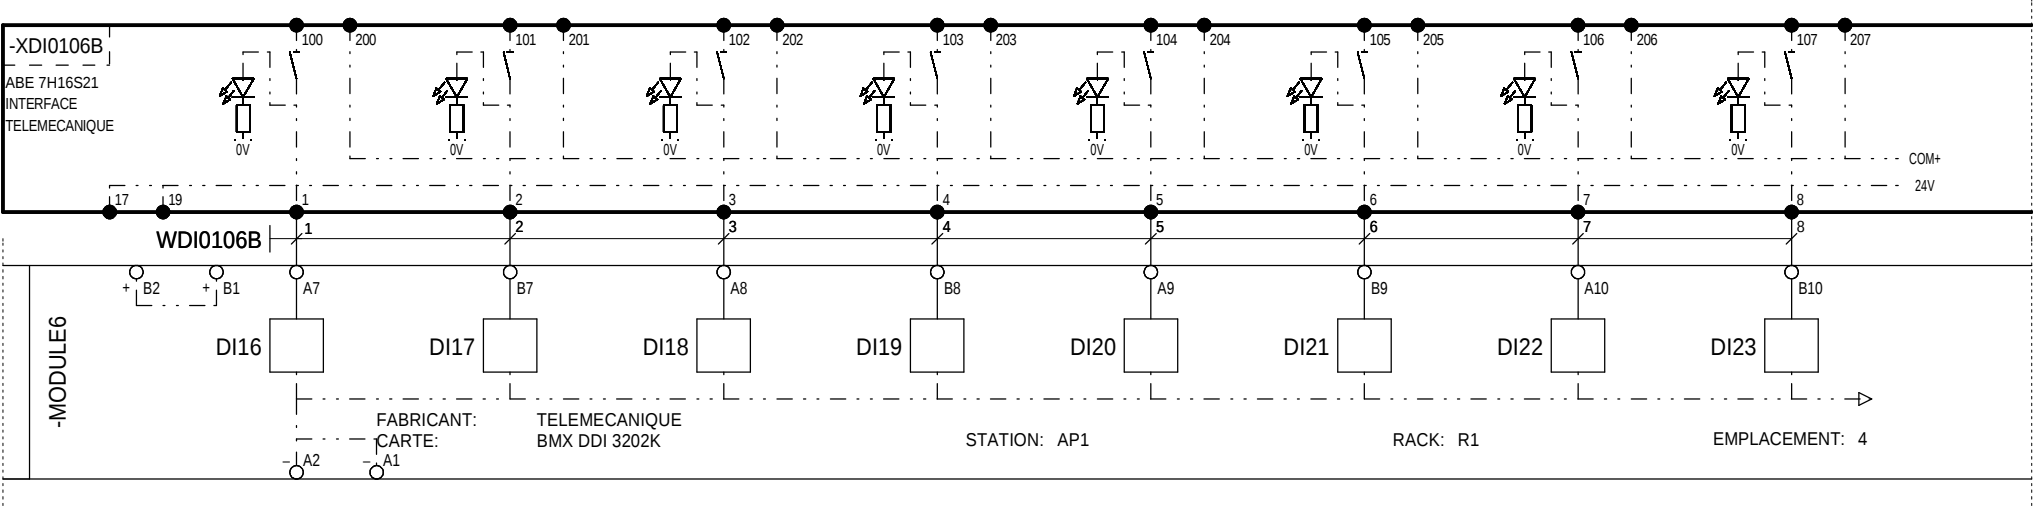

=N201
+AL01



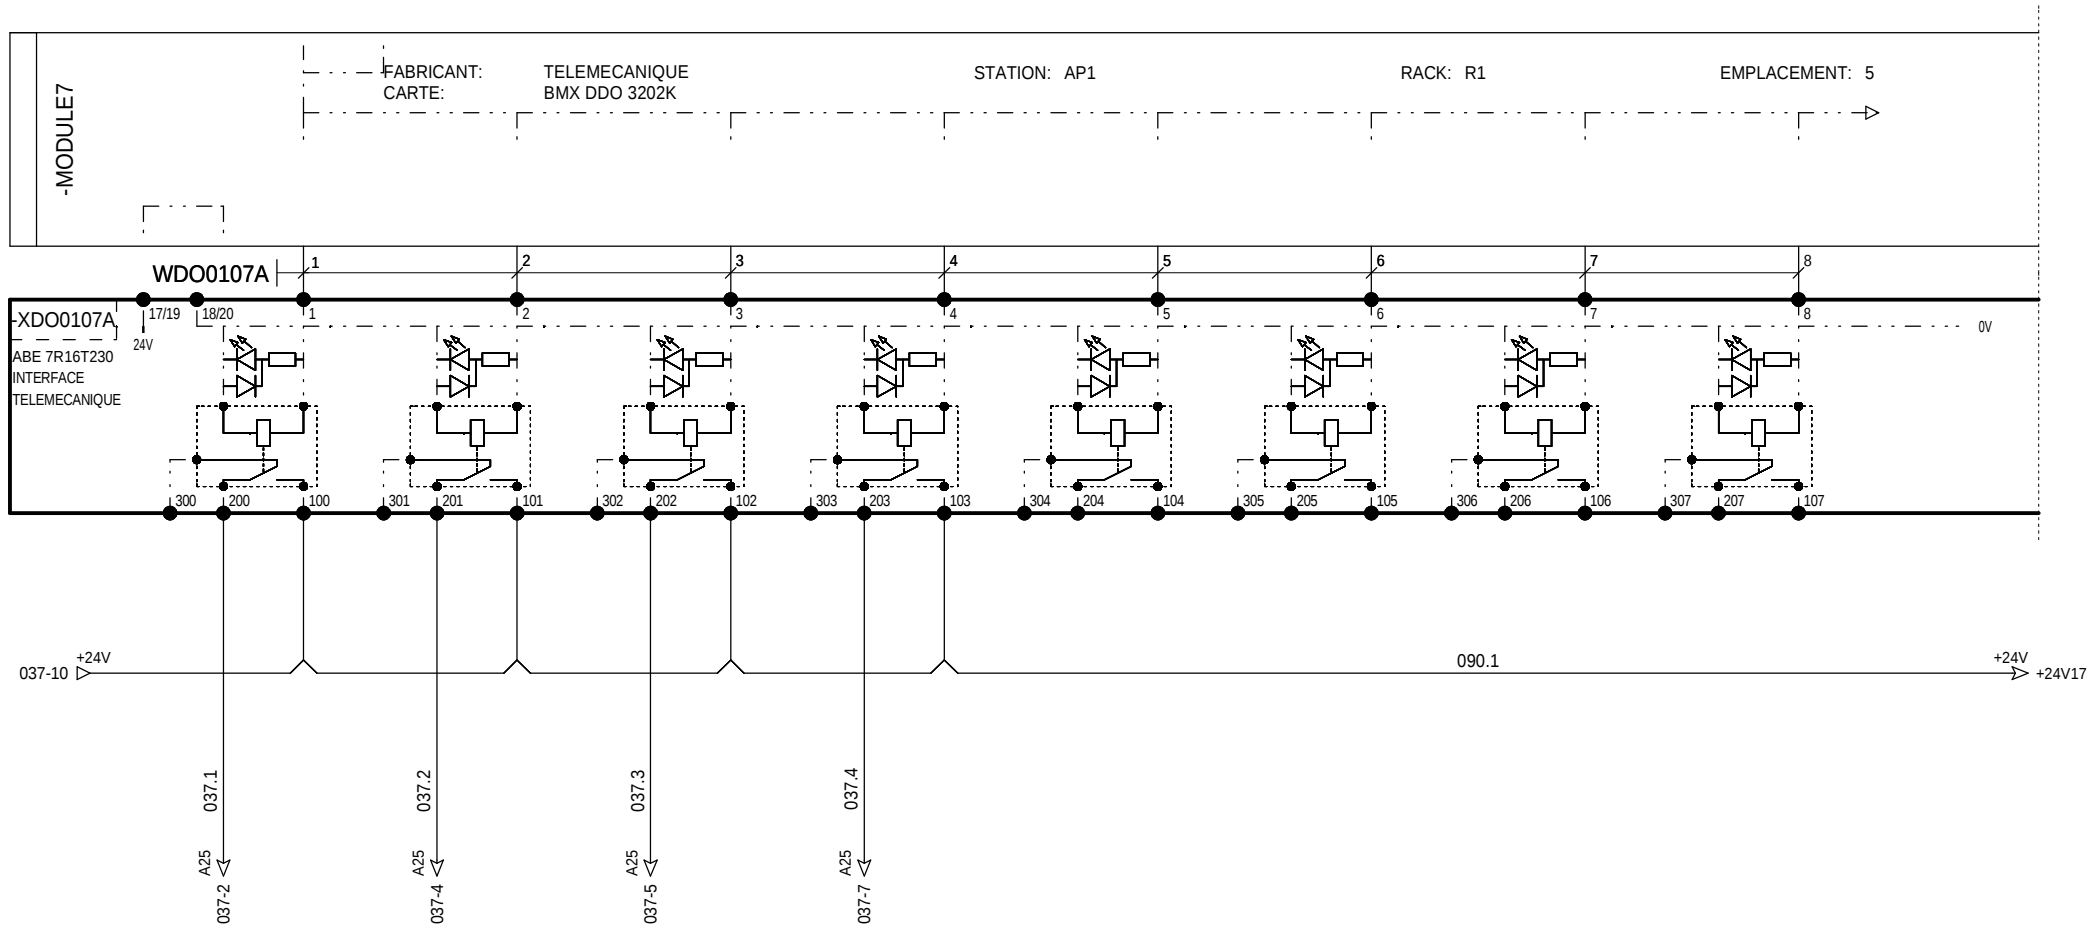

Projet - No commande Project - Order No.	Indice Rev	Folio Sheet
FPVTB0272	01	090


DEIE - TSD
Autorisation
découplage reçue



+AL01

Indice Rev 00	Folio Sheet 091
---------------------	-----------------------


DEIE - TSD Position fin de passage à P0	DEIE - TSD Position de passage à P0	DEIE - TSD Position fin de passage à Q0	DEIE - TSD Position de passage à Q0	DEIE - TSS Centrale indisponible	DEIE - TSD TGS en service	DEIE - TSD TGS hors service	RESERVE
--	--	--	--	-------------------------------------	------------------------------	--------------------------------	---------

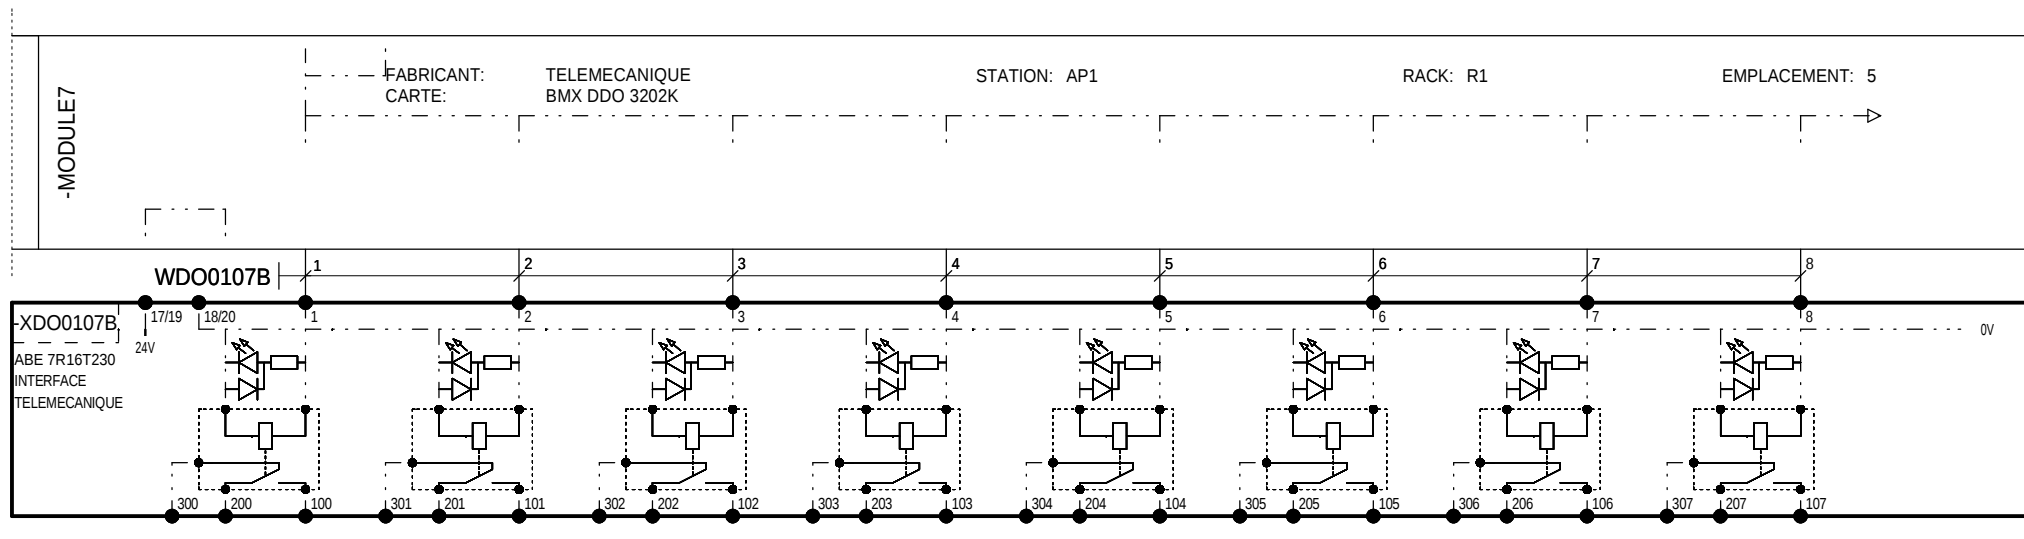

=N201
+AL01

01	06/12/2010	Tel que construit								S TOR - Module de sorties SORTIES 17 à 25	MONITORING PHOTOVOLTAIQUE CASINO LOT 3		02982298		
00	23/07/2010	Edition originale / First issue											Projet - No commande Project - Order No. FPVTB0272	Indice Rev 01	Folio Sheet 092
Ind. Rev	Date Date	Modification / Modification	Archiv. Micro- filmed	Ind. Rev	Date Date	Modification / Modification			Archiv. Micro- filmed						

RESERVE	RESERVE	RESERVE	48V MT Relance chargeur C13100	RESERVE	RESERVE	RESERVE	RESERVE
---------	---------	---------	-----------------------------------	---------	---------	---------	---------

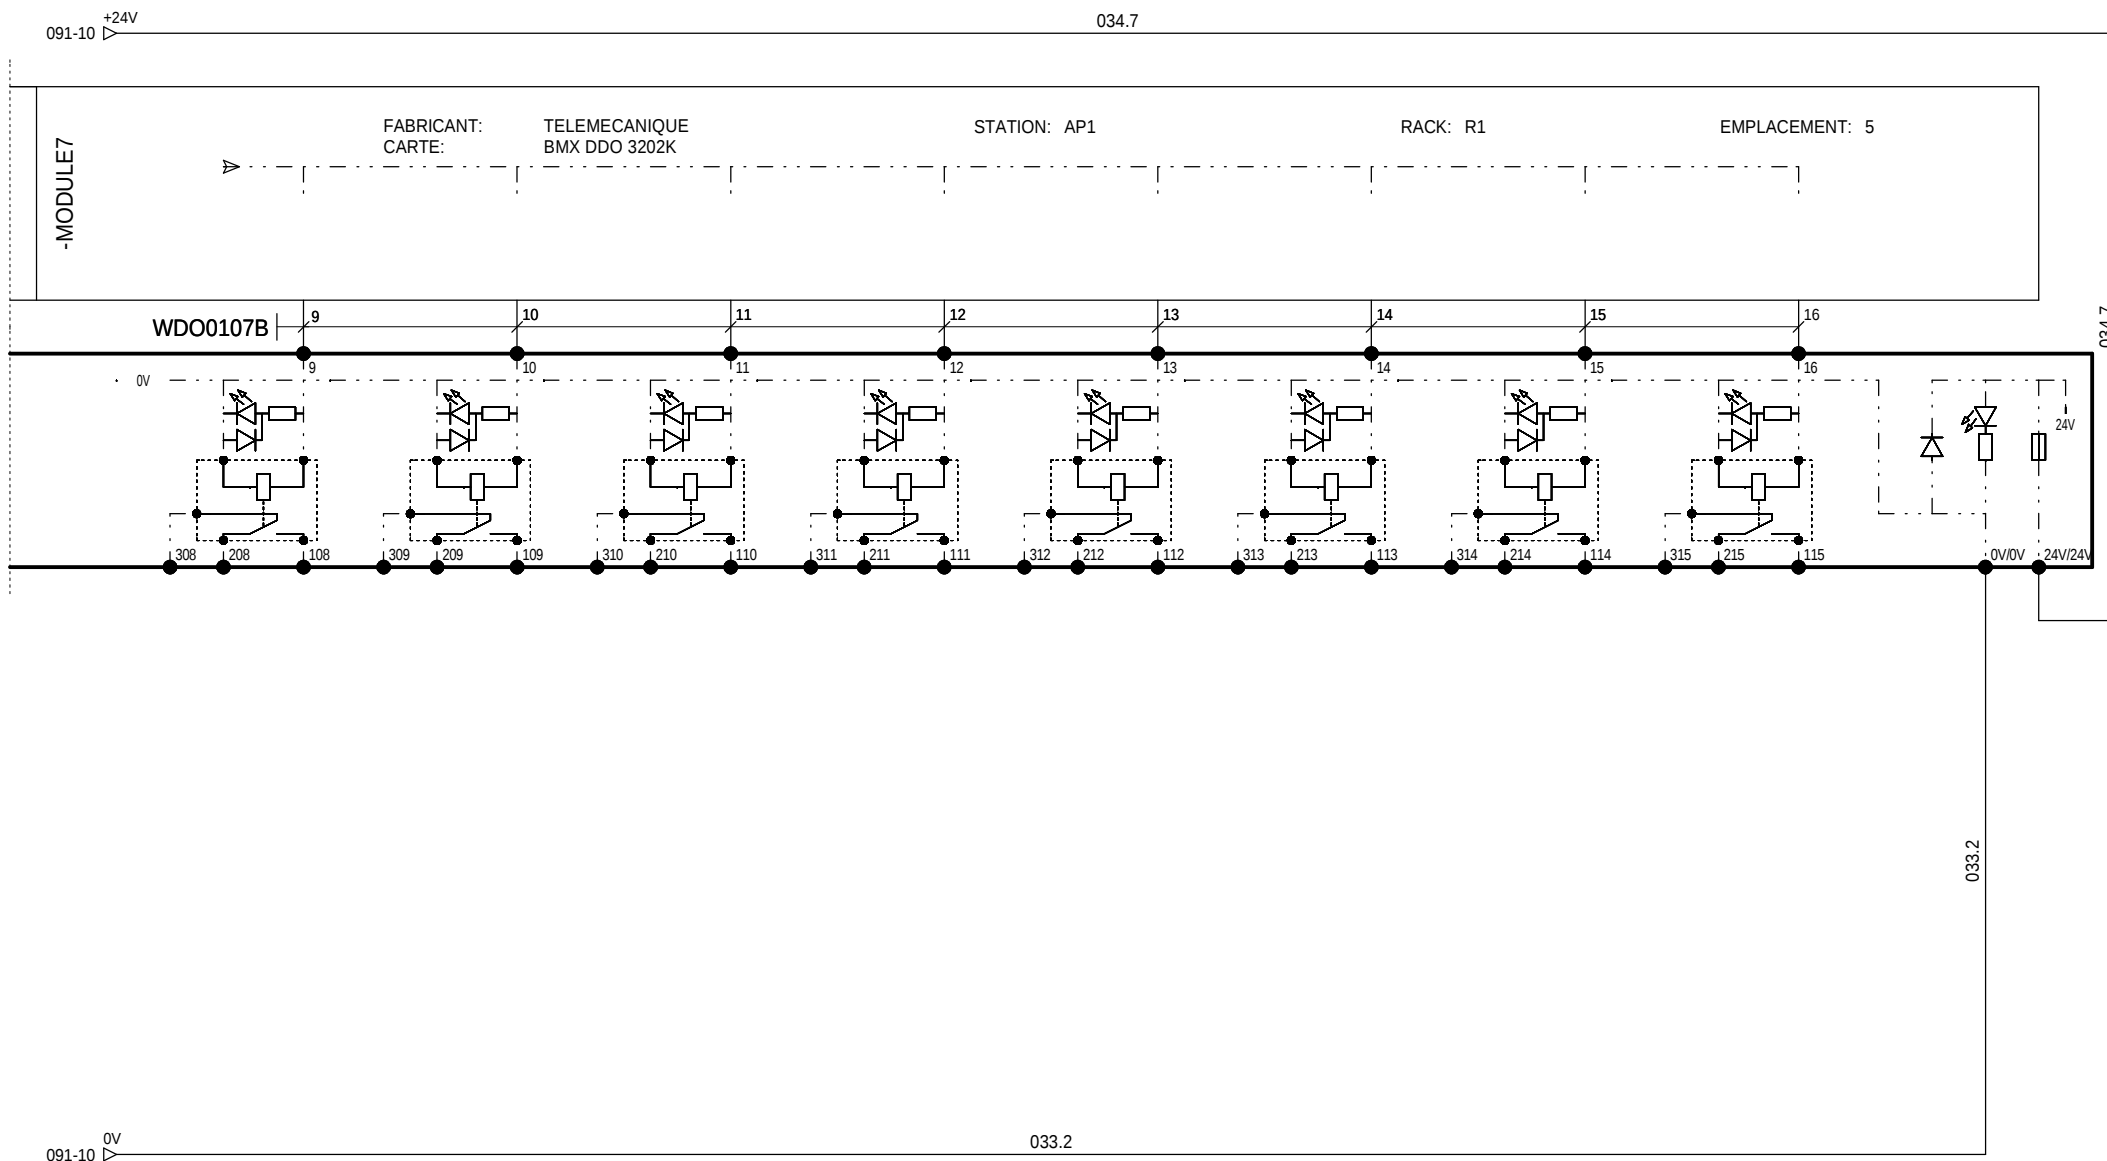




=N201
+AL01

										S TOR - Module de sorties SORTIES 26 à 32		MONITORING PHOTOVOLTAIQUE CASINO LOT 3		02982298		
00	23/07/2010	Edition originale / First issue												Projet - No commande Project - Order No. FPVTB0272	Indice Rev 00	Folio Sheet 093
Ind. Rev	Date Date	Modification / Modification		Archiv. Micro-filmed	Ind. Rev	Date Date	Modification / Modification									

The technical information contained in this document is the exclusive property of Schneider Electric Industries S.A.S and cannot be used or disclosed to third parties without its written consent. Only those drawings and diagrams furnished after order booking are binding for execution. All devices shown in this diagrams are in their position, drawn out with operating mechanism disengaged and all power sources off.

Les informations techniques contenues dans ce document sont la propriété exclusive de Schneider Electric Industries S.A.S et ne peuvent être utilisées ou divulguées à des tiers qu'ils soient sans son accord écrit. Seuls nous engageons pour l'exécution les plans et schémas remis après enregistrement de la commande. Les appareils représentés sur ces schémas sont en position ouvert, desservis, déconnectés, toutes sources coupées.

=N201
+AL01

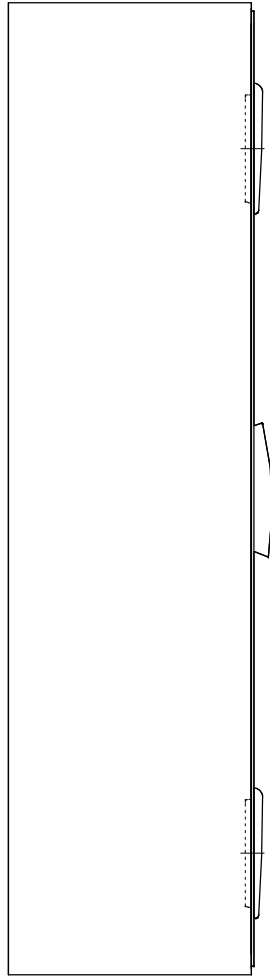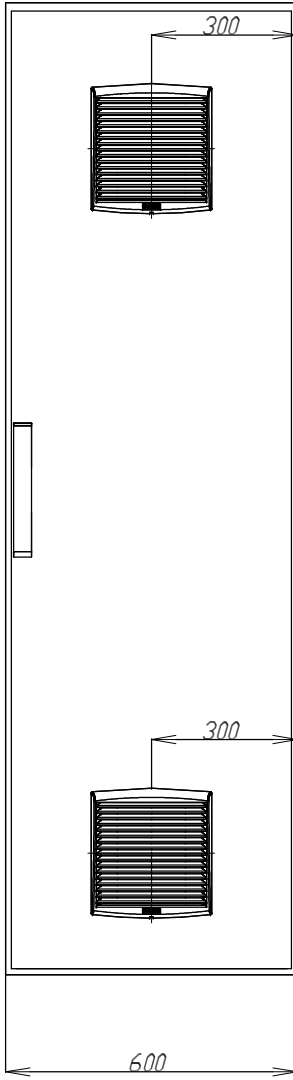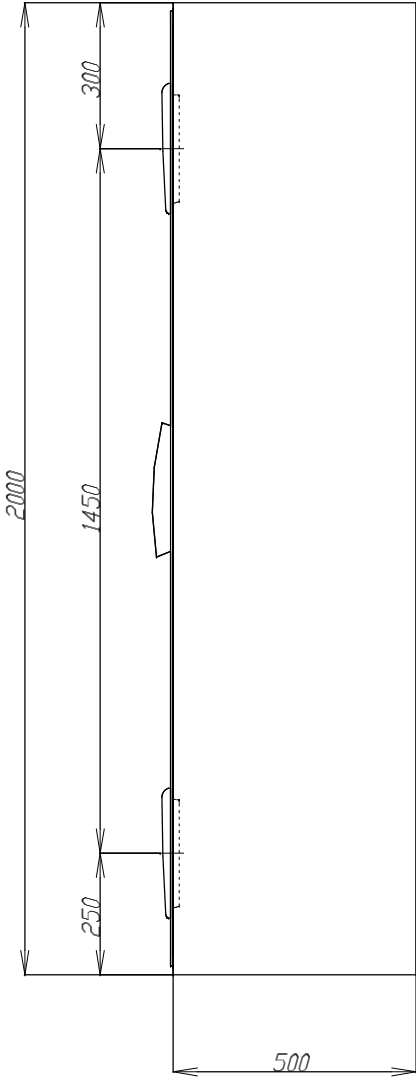

00	23/07/2010	Edition originale / First issue							
Ind.	Date	Modification /	Modification	Archiv.	Ind.	Date	Modification /	Modification	Archiv.
Rev	Date			Micro-filmed	Rev	Date			Micro-filmed

Armoire monobloc
2000x600x500

MONOBLOC ENCLOSURE
EXTERNAL LAYOUT

MONITORING
PHOTOVOLTAIQUE
CASINO LOT 3



02982298		
Projet - No commande		Indice
Project - Order No.		Rev
FPVTB0272		00
		Folio
		Sheet
		100

The technical information contained in this document is the exclusive property of Schneider Electric Industries S.A.S and cannot be used or disclosed to third parties of any kind without its written consent. Only those drawings and diagrams emitted after order booking are binding for execution. All devices shown in this diagrams are in their position, drawn out with operating mechanism disengaged and all power sources off.

Les informations techniques contenues dans ce document sont la propriété exclusive de Schneider Electric Industries S.A.S et ne peuvent être utilisées ou divulguées à des tiers qu'ils soient sans son accord écrit. Seuls nous engageons pour l'exécution les plans et schémas remis après enregistrement de la commande. Les appareils représentés sur ces schémas sont en position ouverte, déconnectés, toutes sources coupées.

01	06/12/2010	Tel que construit							
00	23/07/2010	Edition originale / First issue							
Ind. Rev	Date	Modification /	Modification	Archiv. Micro-filmed	Ind. Rev	Date	Modification /	Modification	Archiv. Micro-filmed

Armoire monobloc
Implantation matériel

MONOBLOC ENCLOSURE
INTERNAL LAYOUT

MONITORING
PHOTOVOLTAIQUE
CASINO LOT 3



02982298		
Projet - No commande Project - Order No.	Indice Rev	Folio Sheet
FPVTB0272	01	101

The technical information contained in this document is the exclusive property of Schneider Electric Industries S.A.S and cannot be used or disclosed to third parties of any kind without its written consent. Only those drawings and diagrams permitted after order booking are binding for execution. All devices shown in this diagrams are in their position, drawn out with operating mechanism disengaged and all power sources off.

Les informations techniques contenues dans ce document sont la propriété exclusive de Schneider Electric Industries S.A.S et ne peuvent être utilisées ou divulguées à des tiers qu'ils soient sans son accord écrit. Seuls nous engageons pour l'exécution les plans et schémas remis après enregistrement de la commande. Les appareils représentés sur ces schémas sont en position ouvert, démontés, débranchés, toutes sources coupées.

00	23/07/2010	Edition originale / First issue							
Ind.	Date	Modification /	Modification	Archiv.	Ind.	Date	Modification /	Modification	Archiv.
Rev	Date			Micro-filmed	Rev	Date			Micro-filmed

Fixation au sol

MONITORING
PHOTOVOLTAIQUE
CASINO LOT 3



02982298

Projet - No commande
Project - Order No.
FPVTB0272

Indice
Rev
00

Folio
Sheet
102

A


The technical information contained in this document is the exclusive property of Schneider Electric Industries S.A.S and cannot be used or disclosed to third parties of any kind without its written consent. Only those drawings and diagrams permitted after order booking are binding for execution. All devices shown in this diagrams are in their position, drawn out with operating mechanism disengaged and all power sources off.

C

Les informations techniques contenues dans ce document sont la propriété exclusive de Schneider Electric Industries S.A.S et ne peuvent être utilisées ou divulguées à des tiers qu'ils soient sans son accord écrit. Seuls nous engageons pour l'exécution les plans et schémas remis après enregistrement de la commande. Les appareils représentés sur ce schéma sont en position ouvert, démontés, débranchés, toutes sources coupées.

D

=N201
+AL01

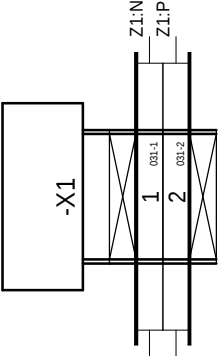

BORNIER : =N201+AL01-X1

MONITORING
PHOTOVOLTAIQUE
CASINO LOT 3




02982298

Projet - No commande Project - Order No.	Indice Rev	Folio Sheet
FPVTB0272	00	150

The technical information contained in this document is the exclusive property of Schneider Electric Industries S.A.S and cannot be used or disclosed to third parties of any kind without its written consent. Only those drawings and diagrams remitted after order booking are binding for execution. All devices shown in this diagrams are in open position, drawn out with operating mechanism discharged and all power sources off.

Les informations techniques contenues dans ce document sont la propriété exclusive de Schneider Electric Industries S.A.S et ne peuvent être utilisées ou divulguées à des tiers quels qu'ils soient sans son accord écrit. Seuls nous engageons par execution les plans et schémas remis après enregistrement de la commande. Les appareils représentés sur ce schéma sont en position ouvert - désarmés - débriochés - toutes sources coupées.

=N201
+AL01

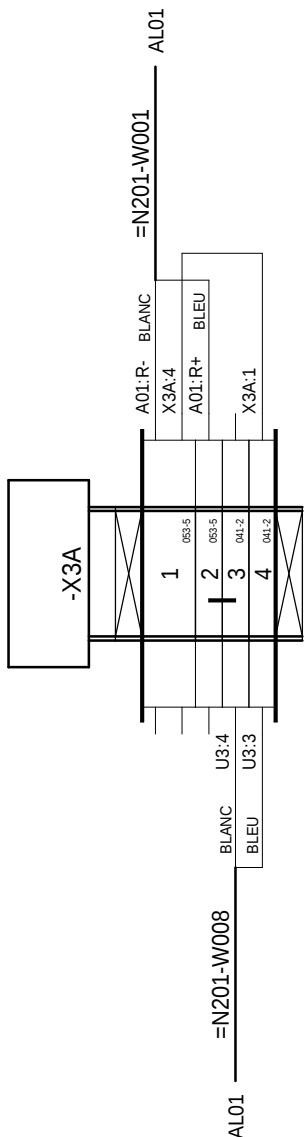

BORNIER : =N201+AL01-X3A

MONITORING
PHOTOVOLTAIQUE
CASINO LOT 3



0	2	9	8	2	2	9	8
---	---	---	---	---	---	---	---

Projet - No commande
Project - Order No.
FPVTB02


Indice	Rev
00	

Folio
Sheet
152

The technical information contained in this document is the exclusive property of Schneider Electric Industries S.A. S and cannot be used or disclosed to third parties of any kind without its written consent. Only those drawings and diagrams remitted after order booking are binding for execution. All devices shown in this diagrams are in open position, drawn out with operating mechanism discharged and all power sources off.

Les informations techniques contenues dans ce document sont la propriété exclusive de Schneider Electric Industries S.A.S et ne peuvent être utilisées ou divulguées à des tiers quels qu'ils soient sans son accord écrit. Seuls nous engageons pour l'exécution les plans et schémas remis après enregistrement de la commande. Les appareils représentés sur ce schéma sont en position ouvert - désarmés - débrossés - toutes sources coupées.

=N201
+AL01

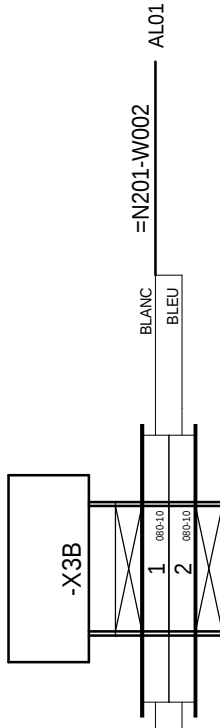

BORNIER : =N201+AL01-X3B

MONITORING
PHOTOVOLTAIQUE
CASINO LOT 3



02982298

Projet - No commande
Project - Order No.
FPVTB02


Indice Rev 00	
---------------------	--

Folio
Sheet
153

The technical information contained in this document is the exclusive property of Schneider Electric Industries S.A. S and cannot be used or disclosed to third parties of any kind without its written consent. Only those drawings and diagrams remitted after order booking are binding for execution. All devices shown in this diagrams are in open position, drawn out with operating mechanism discharged and all power sources off.

ve de Schneider Electric Industries S.A.S
accord écrit. Seuls nous engage
Les appareils représentés
ées.

=N201
+AL01

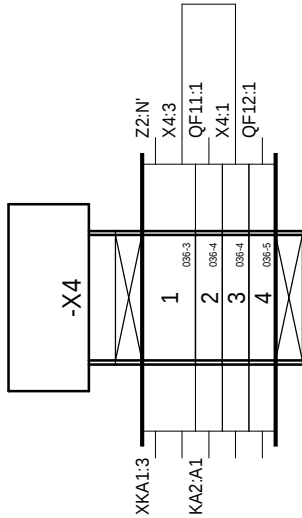

BORNIER : =N201+AL01-X4

MONITORING
PHOTOVOLTAIQUE
CASINO LOT 3



02982298

Projet - No commande
Project - Order No.
FPVTB02

Indice Rev 02	
---------------------	--

Folio
Sheet
154

Les informations techniques contenues dans ce document sont la propriété exclusive de Schneider Electric Industries S.A.S et ne peuvent être utilisées ou divulguées à des tiers quels qu'ils soient sans son accord écrit. Seuls nous engageons pour l'exécution les plans et schémas remis après enregistrement de la commande. Les appareils représentés sur ce schéma sont en position ouvert - désarmés - débroschés - toutes sources coupées.




02982298		
Projet - No commande Project - Order No. FPVTB0272	Indice Rev 00	Folio Sheet 156

The technical information contained in this document is the exclusive property of Schneider Electric Industries S.A.S and cannot be used or disclosed to third parties of any kind without its written consent. Only those drawings and diagrams remitted after order booking are binding for execution. All devices shown in this diagrams are in open position, drawn out with operating mechanism discharged and all power sources off.

propriété exclusive de Schneider Electric Industries S.A.S
 ent sans son accord écrit. Seuls nous engage
 la commande. Les appareils représentés
 les sources coupées.

=N201
+AL01

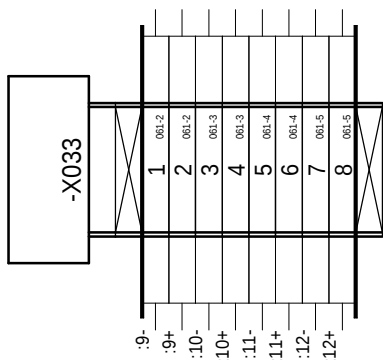

BORNIER : =N201+AL01-X033

MONITORING
PHOTOVOLTAIQUE
CASINO LOT 3



0	2	9	8	2	2	9	8
---	---	---	---	---	---	---	---

Projet - No commande
Project - Order No.
FPVTB02


Indice
Rev
00

Folio
Sheet
159

The technical information contained in this document is the exclusive property of Schneider Electric Industries S.A.S and cannot be used, or disclosed, to third parties of any kind without its written consent. Only those drawings and diagrams remitted after order booking are binding for execution. All devices shown in this diagrams are in open position, drawn out with operating mechanism discharged and all power sources off.

Les informations techniques contenues dans ce document sont la propriété exclusive de Schneider Electric Industries S.A.S et ne peuvent être utilisées ou divulguées à des tiers quels qu'ils soient sans son accord écrit. Seuls nous engageant pour exécution les plans et schémas remis après enregistrement de la commande. Les appareils représentés sur ce schéma sont en position ouvert - désarmés - débroschés - toutes sources coupées.

=N201
+AL01

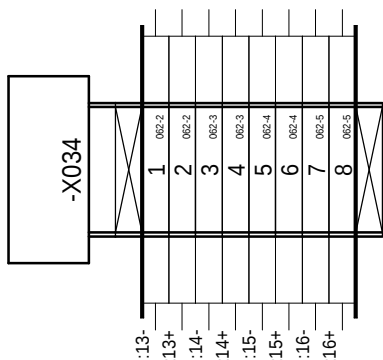

BORNIER : =N201+AL01-X034

MONITORING
PHOTOVOLTAÏQUE
CASINO LOT 3



02982298

Projet - No commande
Project - Order No.
FPVTB02

Indice	Rev
00	

Folio
Sheet
160

1		2		3	4	5	6	7	8	9	10								
Nom composant / Component name			Page Sheet	Designation	Fabricant Manufacturer						Ref. fabricant Manufacturer Ref.								
Localisation Location	Installation Function	Repère Tag																	
The technical information contained in this document is the exclusive property of Schneider Electric Industries S.A.S and cannot be used or disclosed to third parties of any kind without its written consent. Only those drawings and diagrams permitted after order booking are binding for execution. All devices shown in this diagrams are in right position, drawn out with operating mechanism unchanged and all power sources off.	AL01	N201	A01	053	ALIMENTATION BOITIER CPU PHENIX, BOITIER EXT-2, ADRESSAGE PAR ROUE CODEUSE, RS485 PAR SWITCH						SCHNEIDER TELECONTR.		ORIO2 UPS-2						
			A02	053	BOITIER CPU PHENIX, 1 EMPLACEMENT CPU T3, 2 CARTE T2, ADRESSAGE PAR ROUE CODEUSE, CARTE CPU RIO2 AVEC 1 RJ45 E						SCHNEIDER TELECONTR.		ORIO 314						
			A03	053	BOITIER EXT-1, 4 EMPLACEMENTS CARTES T1, ADRESSAGE PAR ROUE CODEUSE						SCHNEIDER TELECONTR.		ORIO2 EXT-1						
			A021	053	CARTE 16 ENTREES LOGIQUES ET COMPTAGES, TAILLE 2						SCHNEIDER TELECONTR.		ORIO2 16DI						
			A022	053	CARTE 16 ENTREES LOGIQUES ET COMPTAGES, TAILLE 2						SCHNEIDER TELECONTR.		ORIO2 16DI						
			A031	053	CARTE 4 ENTREES ANALOGIQUES UNIVERSELLES, TAILLE 1						SCHNEIDER TELECONTR.		ORIO1 04AI						
			AL01	100	CELLULE A / CHA.PL.1P. 2000x600x500						SCHNEIDER ELECTRIC		NSYSF20650P						
				100	JEU 2 PAN. LAT. 6000 2000x500						SCHNEIDER ELECTRIC		NSY2SP205						
				100	GRILLE DE SORTIE POUR VENTILATEUR 223x223, RAL 7035, IP54						SCHNEIDER ELECTRIC		NSYCAG223LPF						
				100	PORTE SCHEMAS A4 PLASTIQUE, PROFONDEUR 22mm, GRIS RAL 7035						SCHNEIDER ELECTRIC		NSYDPA4						
				100	BARILLET CLES 455						SCHNEIDER ELECTRIC		NSYIN4551						
				100	PLAQUE PASSE-CABLE 6000 2 PARTIES 600x500						SCHNEIDER ELECTRIC		NSYEC651						
				100	JEU 2 JOINTS TECH. 6000 L.600						SCHNEIDER ELECTRIC		NSYBCE6						
				100	TABLETTE DE PORTE POUR ARMOIRE L=600						SCHNEIDER ELECTRIC		NSYSDT6						
			AP1R1	080	RACK 6 EMPLACEMENTS						TELEMECANIQUE		BMX XBP 0600						
				080	CACHE DE PROTECTION						TELEMECANIQUE		BMX XEM 010						
				080	KIT DE REPRISE BLINDAGE POUR BMX XBP 0600						TELEMECANIQUE		BMX XSP 0600						
				080	BAGUES DE SERRAGE A RESSORT POUR BMX XBP 0600, SECTION 5...11mm²						TELEMECANIQUE		STB XSP 3020						
			D01	037	MODULE DE PROTECTION 6...230VDC, DIODE						TELEMECANIQUE		RXM 040W						
			D02	037	MODULE DE PROTECTION 6...230VDC, DIODE						TELEMECANIQUE		RXM 040W						
			D03	037	MODULE DE PROTECTION 6...230VDC, DIODE						TELEMECANIQUE		RXM 040W						
			D04	037	MODULE DE PROTECTION 6...230VDC, DIODE						TELEMECANIQUE		RXM 040W						
			F1	041	FICHE PARAFONDRE LIAISON HF 3FILS-In:10kA (8/20)-Uc:13VCC						PHOENIX CONTACT		2858043						
				041	EMBASE PARAFONDRE AVEC DECOUPLAGE ECRAN/MASSE						PHOENIX CONTACT		2856126						
				041	RACCORDEMENT AUTODENUDANT POUR BLINDAGE						PHOENIX CONTACT		2839295						
			K01	037	RELAIS MINIATURE EMBROCHABLE RXM SANS DEL 4INV 24VDC						TELEMECANIQUE		RXM 4AB1BD						
				037	EMBASE AVEC CONTACTS SEPARES, RACCORDEMENT CONNECTEUR						TELEMECANIQUE		RXZ E2S114M						
				037	ETRIER METALLIQUE DE MAINTIEN						TELEMECANIQUE		RXZ 400						
			K02	037	RELAIS MINIATURE EMBROCHABLE RXM SANS DEL 4INV 24VDC						TELEMECANIQUE		RXM 4AB1BD						
				037	EMBASE AVEC CONTACTS SEPARES, RACCORDEMENT CONNECTEUR						TELEMECANIQUE		RXZ E2S114M						
				037	ETRIER METALLIQUE DE MAINTIEN						TELEMECANIQUE		RXZ 400						
			K03	037	RELAIS MINIATURE EMBROCHABLE RXM SANS DEL 4INV 24VDC						TELEMECANIQUE		RXM 4AB1BD						
				037	EMBASE AVEC CONTACTS SEPARES, RACCORDEMENT CONNECTEUR						TELEMECANIQUE		RXZ E2S114M						
				037	ETRIER METALLIQUE DE MAINTIEN						TELEMECANIQUE		RXZ 400						
			K04	037	RELAIS MINIATURE EMBROCHABLE RXM SANS DEL 4INV 24VDC						TELEMECANIQUE		RXM 4AB1BD						
				037	EMBASE AVEC CONTACTS SEPARES, RACCORDEMENT CONNECTEUR						TELEMECANIQUE		RXZ E2S114M						
				037	ETRIER METALLIQUE DE MAINTIEN						TELEMECANIQUE		RXZ 400						
			KA1	063	PLC OPTOCOUPLEUR 24V DC, 100mA, 1NO						PHOENIX CONTACT		2966728						
			KA2	063	PLC OPTOCOUPLEUR 24V DC, 100mA, 1NO						PHOENIX CONTACT		2966728						
			KA3	063	PLC OPTOCOUPLEUR 24V DC, 100mA, 1NO						PHOENIX CONTACT		2966728						
			KA4	063	PLC OPTOCOUPLEUR 24V DC, 100mA, 1NO						PHOENIX CONTACT		2966728						
			MODULE1	080	MODULE D'ALIMENTATION 24VDC, 3.3VDC 2.5A, 24VDC 0.7A						TELEMECANIQUE		BMX CPS 2010						
		MODULE2	080	MODULE PROCESSEUR M340 4096K RAM, 1 Modbus, 1 USB, 1 ETHERNET TCP/IP						TELEMECANIQUE		BMX P34 2020							
		MODULE3	080	MODULE RESEAU ETHERNET TCP/IP 10/100Mbit/s, C30						TELEMECANIQUE		BMX NOE 0110							
		MODULE4	080	MODULE D'ENTREES ANALOGIQUE 4E ±10V, 0...10V, 0...5V, 1...5V, ±5V, 0...20mA, 4...20mA, ±20mA						TELEMECANIQUE		BMX AMI 0410							
		MODULE5	080	MODULE D'ENTREES 32E 24VDC						TELEMECANIQUE		BMX DDI 3202K							
		MODULE6	080	MODULE D'ENTREES 32E 24VDC						TELEMECANIQUE		BMX DDI 3202K							
		MODULE7	080	MODULE DE SORTIES TOR 32S 24VDC 0.1A						TELEMECANIQUE		BMX DDO 3202K							
		QF1	032	DISJONCTEUR C60N BI 10A COURBE C						MERLIN GERIN		24201							
			032	BLOC VIGI C60 = 25A BI 220-415VAC 300mA						MERLIN GERIN		26511							
02	26/04/2011	DOE										02982298		Projet - No commande Project - Order No. FPVTB0272		Indice Rev 02		Folio Sheet 200	
01	06/12/2010	Tel que construit																	
00	23/07/2010	Edition originale / First issue																	
Ind. Rev	Date	Modification / Modification		Archiv. Micro-filmed	Ind. Rev	Date	Modification / Modification		Archiv. Micro-filmed										
										A3 suite - 11/2006									

