


[illegible]

The technical information contained in this document is the exclusive property of Schneider Electric Industries S.A.S and cannot be used, reproduced, or disclosed to third parties of any kind without its written consent. Only those drawings and diagrams mentioned after order booking are binding for execution. All devices shown in this document are in their position, drawn out with operating mechanism disengaged and all power sources off.

Les informations techniques contenues dans ce document sont la propriété exclusive de Schneider Electric Industries S.A.S et ne peuvent être utilisées ou divulguées à des tiers qu'avec son accord écrit. Seuls nous engageons pour l'exécution les plans et schémas remis après enregistrement de la commande. Les appareils représentés sur ce schéma sont en position ouverte, démontés, débranchés, toutes sources coupées.

LE REPERAGE DES APPAREILS EST CONFORME A LA NORME CEI.
ADDITION DE 4 BLOCS DE CARACTERES

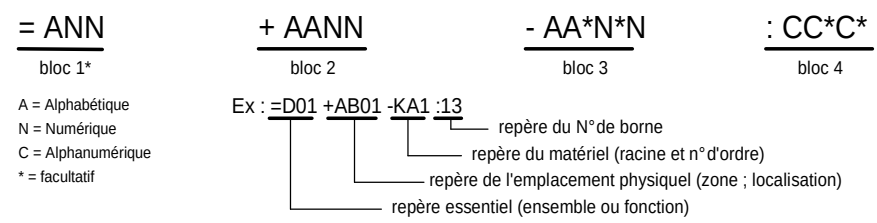

bloc 1 =ANN

"=" symbole distinctif

repère essentiel

Repère principal caractérisant chaque subdivision importante d'une installation ou ensemble (fonctionnel). Il est facultatif.
Le 1^{er} caractère est choisi dans la "TABLE 1".
Cette table donne les lettres repères des niveaux de tension et des fonctions non spécifiques à une travée ou un niveau de tension.

bloc 2 +AANN

"+" symbole distinctif

repère de l'emplacement physique

Repère de l'adresse physique du matériel.
Repère de l'équipement qui contient le matériel (choix des deux premiers caractères dans la "TABLE 2").

bloc 3 -AA*N*N

"-" symbole distinctif

repère matériel


Repère complet du nom de l'appareil. La première lettre indique la fonction générale de l'appareil. Choix "TABLE 3".

bloc 4 :CC*C*


":" symbole distinctif

repère du N° de borne

Repère composé indifféremment de lettres ou de chiffres.

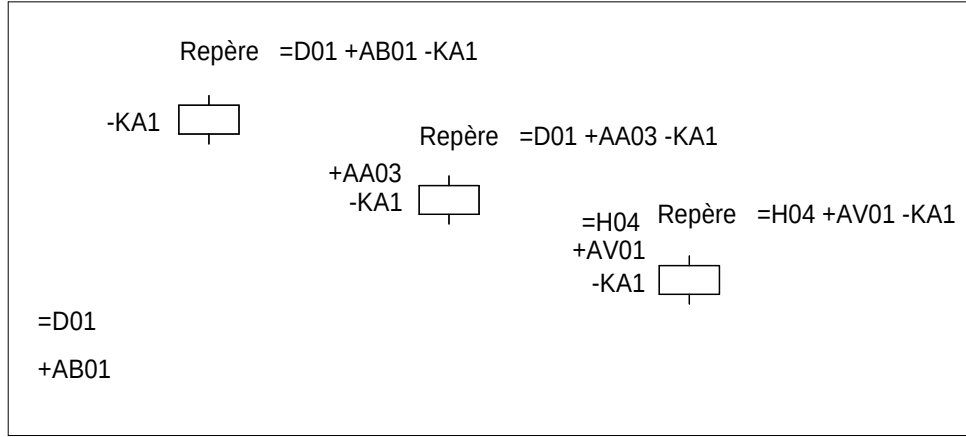

ACCORDING TO STANDARD, MARKING OF EQUIPMENTS IS MADE
WITH 4 BLOCKS OF CHARACTERS

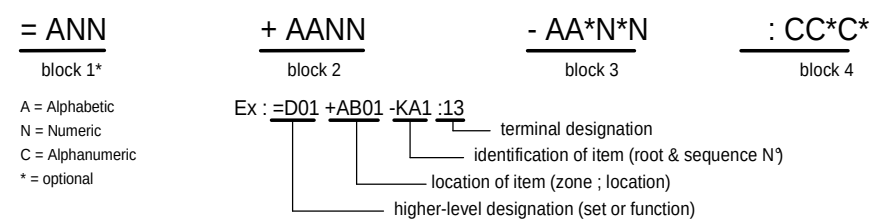

block 1 =ANN

"=" distinctive symbol

higher level designation

Item designation for any major part of plant or function. Optional.
First character is given by "TABLE 1".
This table gives codes for voltage levels and for no attached functions to a particular bay or voltage level.

block 2 +AANN

"+" distinctive symbol

location of item

Designation for location item.
Indicates equipment which contains the item (choice of the 2 first characters "TABLE 2").

block 3 -AA*N*N

"-" distinctive symbol

identification of item


Complete designation of item identification. 1st character indicates general function of item. Choice "TABLE 3".

block 4 :CC*C*

":" distinctive symbol

terminal designation

Designation composed of letters or numbers.

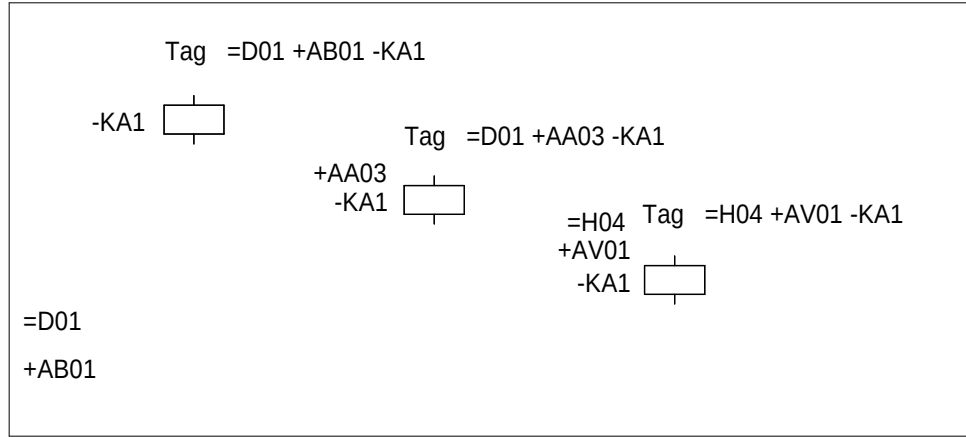

A

The technical information contained in this document is the exclusive property of Schneider Electric Industries S.A.S and cannot be used or disclosed to third parties of any kind without its written consent. Only those drawings and diagrams permitted after order booking are binding for execution. All devices shown in this diagram are in their position, drawn out with operating mechanism disengaged and all power sources off.

B

C

Les informations techniques contenues dans ce document sont la propriété exclusive de Schneider Electric Industries S.A.S et ne peuvent être utilisées ou divulguées à des tiers qu'ils soient sans son accord écrit. Seuls nous engageons pour l'exécution les plans et schémas remis après enregistrement de la commande. Les appareils représentés sur ce schéma sont en position ouvert - desarmés - déconnectés - toutes sources coupées.

D

NIVEAUX DE TENSION

LETTRES	TENSIONS
B	> 420kV
C	380 à 419kV
D	220 à 379kV
E	110 à 219kV
F	60 à 109kV
G	45 à 59kV
H	30 à 44kV
J	20 à 29kV
K	10 à 19kV
L	6 à 9kV
M	1 à 5kV
N0	500 - 999VCA
N1	300 - 499VCA
N2	50 - 299VCA
N3	< 49VCA
N5	> 250VCC
N6	150 - 249VCC
N7	50 - 149VCC
N8	25 - 49VCC
N9	< 24VCC

Le numéro de la travée est donné par deux chiffres caractéristiques de 01 à 99.

Les chiffres "00" sont utilisés pour les équipements communs à un niveau de tension et plusieurs travées.

ex : =E00, repère essentiel de l'ensemble fonctionnel commun à toutes les travées 132kV.

+E00.AB01, armoire de relaying N°1 (protection bar re)

EXEMPLES : +E04 Indique que l'emplacement appartient en totalité à la travée 110kV N°04

=C05 Indique la travée 400kV N°05

=R01 Indique l'ensemble fonctionnel "PROTECTION INCENDIE" N°01

FONCTIONS NON SPECIFIQUES A UNE TRAVEE
OU A UN NIVEAU DE TENSION

LETTRES	FONCTIONS
Q	MESURE - COMPTAGE - ENREGISTREMENT
R	PROTECTIONS
S	ECLAIRAGE - CLIMATISATION - INSTAL DOMESTIQUE
T	TRANSFORMATEUR
U	COMMUNS - TRANCHE GENERALE
V	
W	INTERFACES
X	CONSIGNATEURS - OSCILLOPERTURBOGRAPHE
Y	SYSTEME TELECOMMUNICATION
Z	CABLE

LEVEL VOLTAGE

LETTRES	VOLTAGE
B	> 420kV
C	380 à 419kV
D	220 à 379kV
E	110 à 219kV
F	60 à 109kV
G	45 à 59kV
H	30 à 44kV
J	20 à 29kV
K	10 à 19kV
L	6 à 9kV
M	1 à 5kV
N0	500 - 999VAC
N1	300 - 499VAC
N2	50 - 299VAC
N3	< 49VAC
N5	> 250VDC
N6	150 - 249VDC
N7	50 - 149VDC
N8	25 - 49VDC
N9	< 24VDC

Bay number is given by two figures from 01 to 99.

Figures "00" are used for common equipment to a voltage level and several bays

eg ; =E00, higher level of designation 132kV busbar

+E00, AB01, 132kV common relaying cubicle N°1 (bus bar protection)

EXAMPLES : +E04 Indicates that the localisation is fully attached to bay 110kV N°04

=C05 Indicates bay 400kV N°05

=R01 Indicates the function "FIRE PROTECTION" N° 01

NO ATTACHED FUNCTIONS TO A PARTICULAR BAY
OR A VOLTAGE LEVEL

LETTRES	VOLTAGE
Q	MEASURING - RECORDING - METERING
R	PROTECTIONS
S	LIGHTING, AIR CONDITIONING, DOMESTIC
T	TRANSFORMER
U	COMMONS
V	
W	INTERFACES
X	EVENTS & FAULT RECORDER, SUPERVISION
Y	TELECOMMUNICATION SYSTEM, ALARMS STATUS
Z	CABLE

A

B

C

D

B

C

D

[illegible]

B

C

D

B

C

D

[illegible]

A3 suite - 11/2006

The technical information contained in this document is the exclusive property of Schneider Electric Industries S.A.S and cannot be used or disclosed to third parties of any kind without its written consent. Only those drawings and diagrams emitted after order booking are binding for execution. All devices shown in this diagram are in their position, drawn out with operating mechanism disengaged and all power sources off.


Les informations techniques contenues dans ce document sont la propriété exclusive de Schneider Electric Industries S.A.S et ne peuvent être utilisées ou divulguées à des tiers qu'ils soient sans son accord écrit. Seuls nous engageons pour l'exécution les plans et schémas remis après enregistrement de la commande. Les appareils représentés sur ce schéma sont en position ouvert, démontés, débranchés, toutes sources coupées.


A

B

C

D

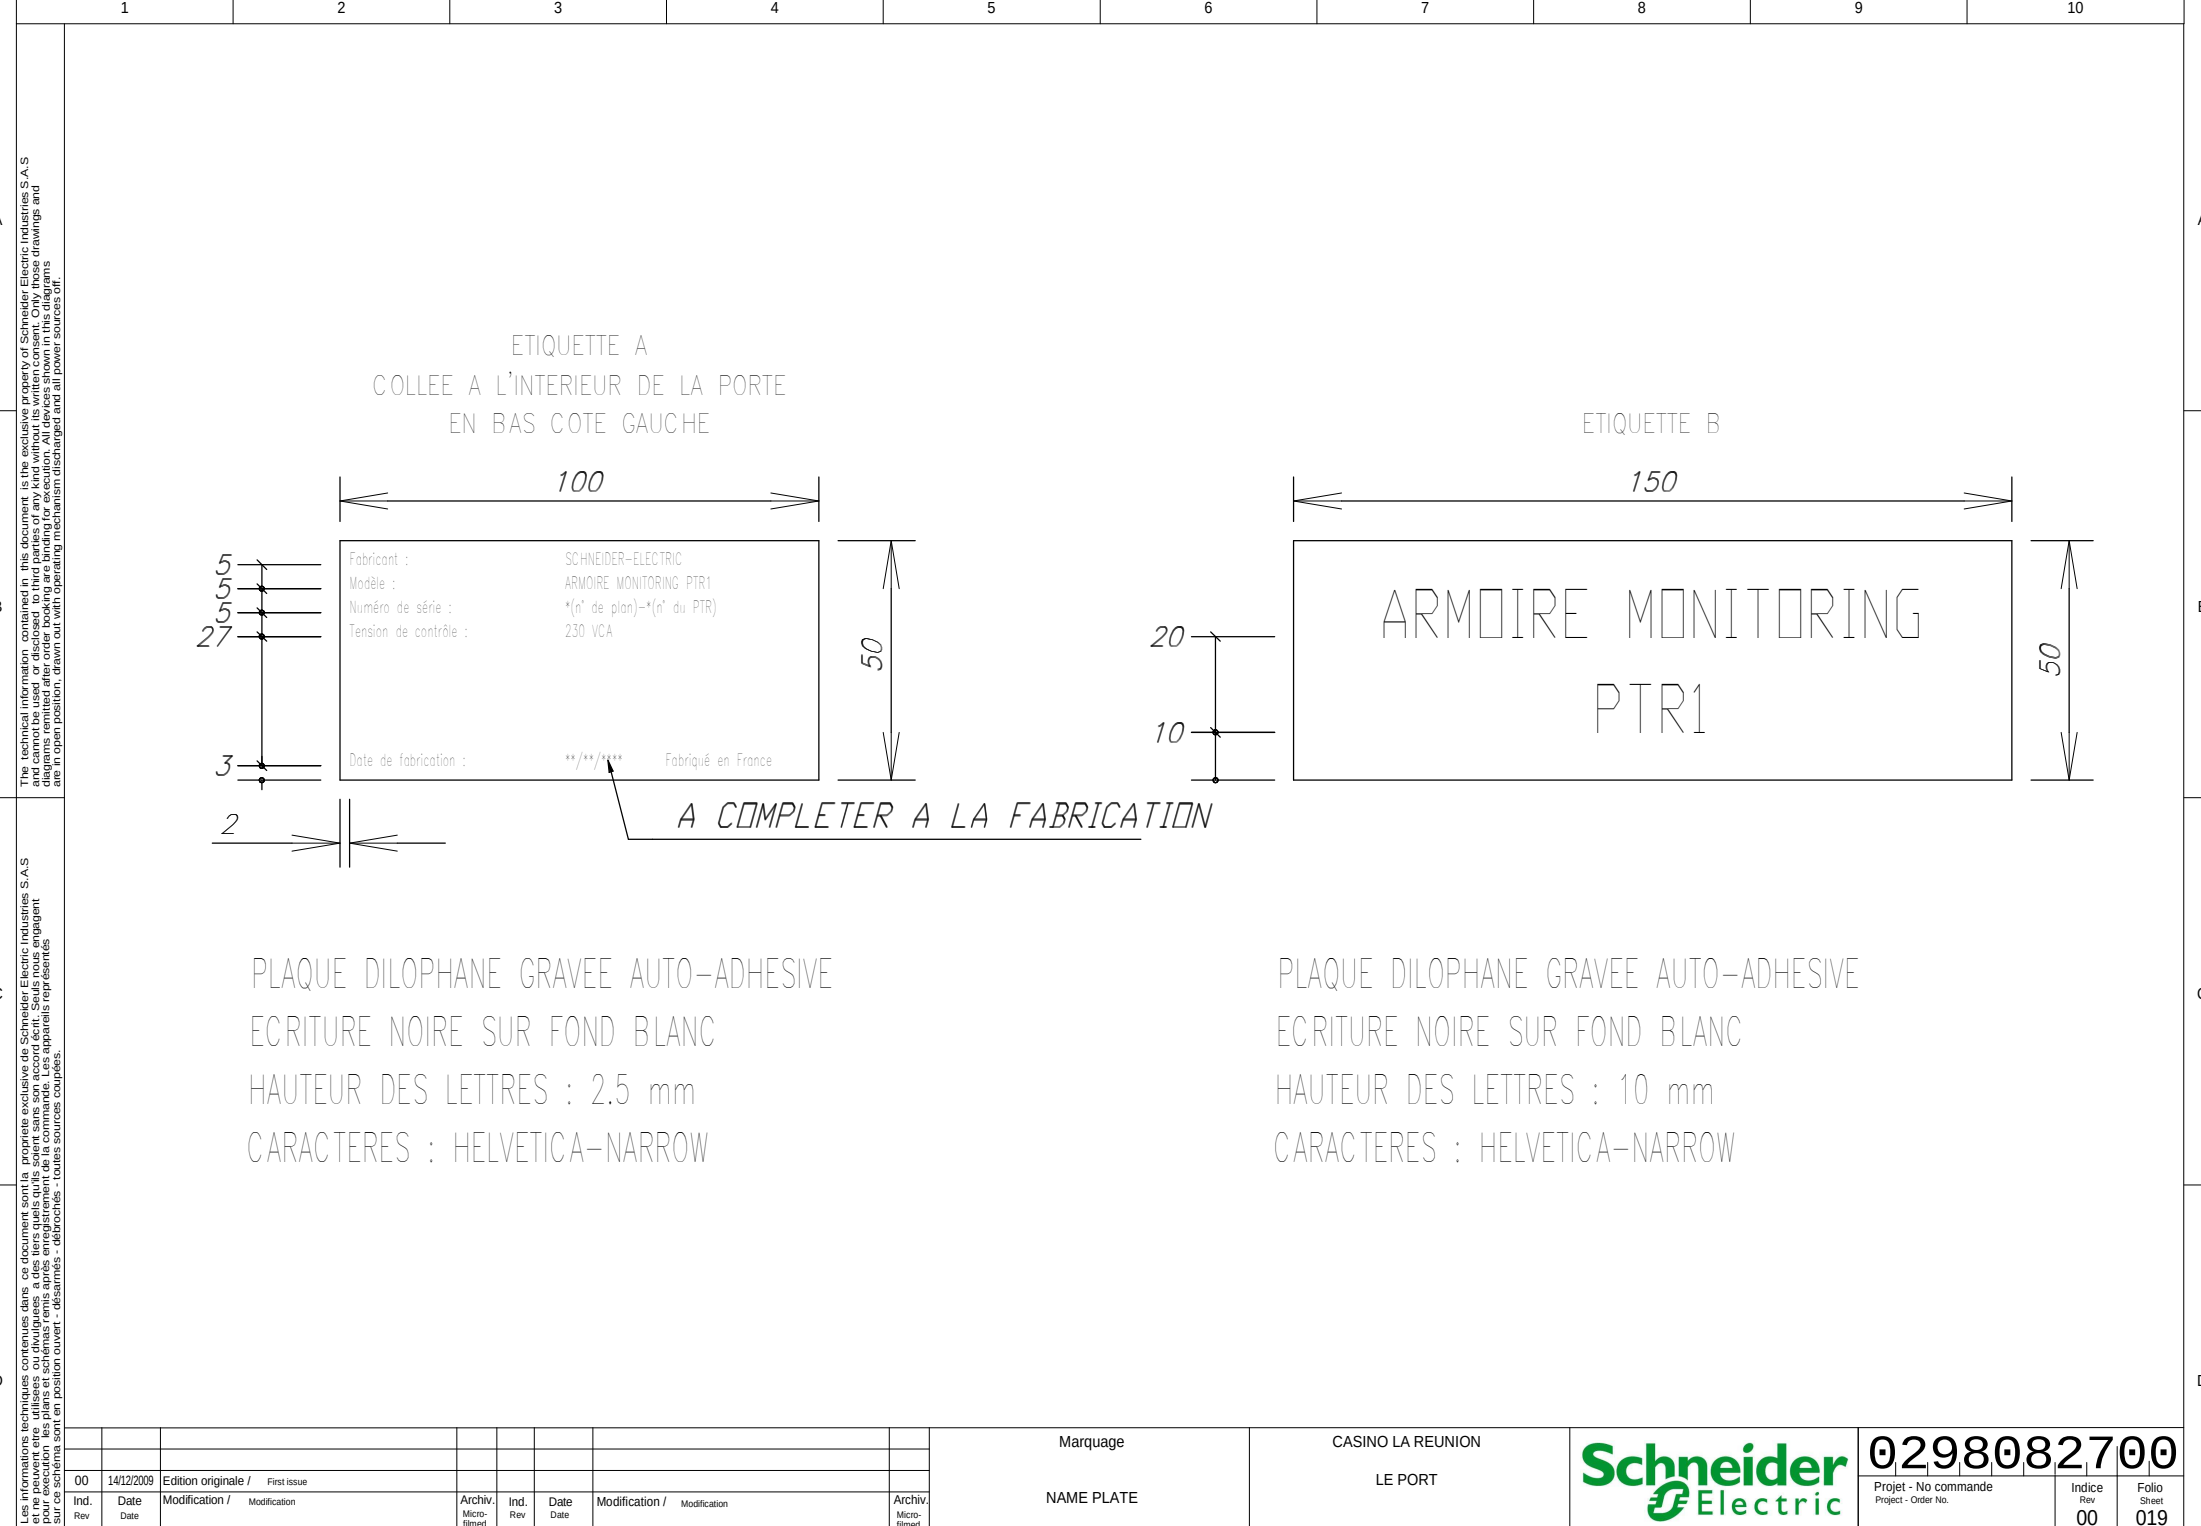

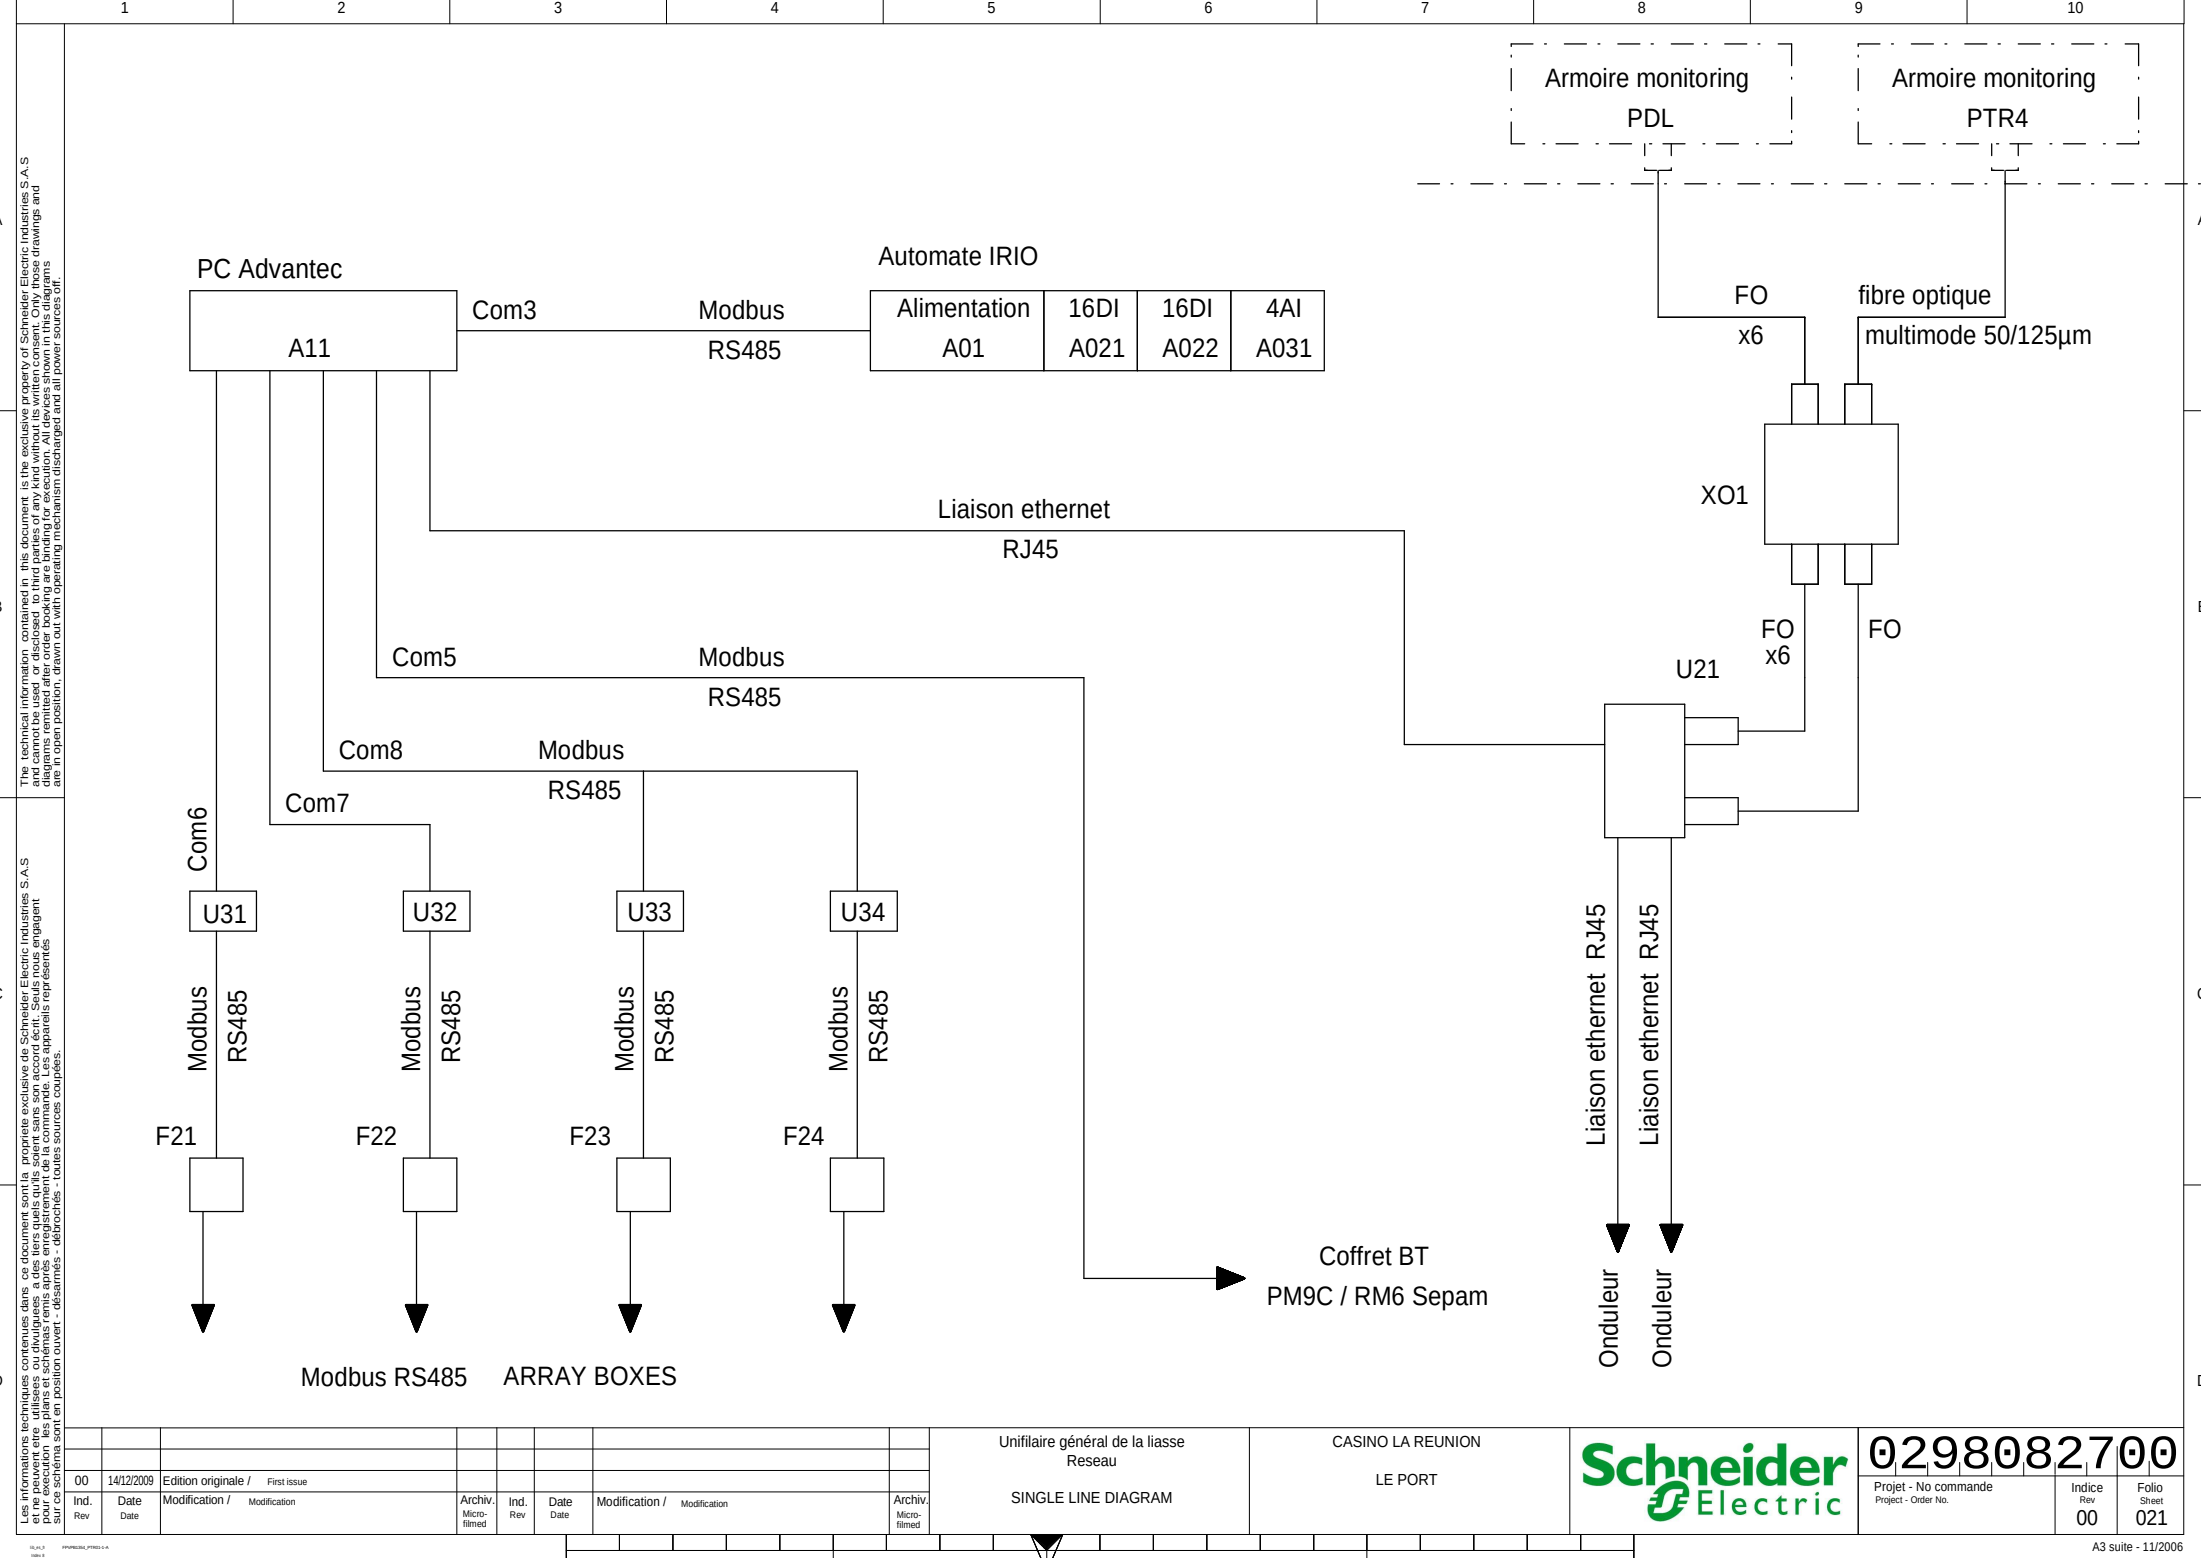

The technical information contained in this document is the exclusive property of Schneider Electric Industries S.A.S and cannot be used, or disclosed, to third parties without its written consent. Only those drawings and diagrams mentioned after order booking are binding for execution. All devices shown in this diagram are in their position, drawn out with operating mechanism disengaged and all power sources off.

Les informations techniques contenues dans ce document sont la propriété exclusive de Schneider Electric Industries S.A.S et ne peuvent être utilisées ou divulguées à des tiers qu'après son accord écrit. Seuls nos engagements pour l'exécution des plans et schémas remis après enregistrement de la commande. Les appareils représentés sur ce schéma sont en position ouvert, démontés, débranchés, toutes sources coupées.

A

The technical information contained in this document is the exclusive property of Schneider Electric Industries S.A.S. and cannot be used or disclosed to third parties without its written consent. Only those drawings and diagrams mentioned after order booking are binding for execution. All devices shown in this diagram are in their position, drawn out with operating mechanism disengaged and all power sources off.

B

C

Les informations techniques contenues dans ce document sont la propriété exclusive de Schneider Electric Industries S.A.S. et ne peuvent être utilisées ou divulguées à des tiers qu'ils soient sans son accord écrit. Seuls nous engageons pour l'exécution les plans et schémas remis après enregistrement de la commande. Les appareils représentés sont en leur position d'arrêt, dessiné avec le mécanisme de manœuvre désengagé et toutes sources coupées.

D

02 27/07/2010 Tel que construit


01 23/03/2010 Mise à jour

00 14/12/2009 Edition originale / First issue

Ind. Rev	Date	Modification /	Modification	Archiv. Micro-filmed	Ind. Rev	Date	Modification /	Modification	Archiv. Micro-filmed


POWER SUPPLY

Coffret de distribution BT 230V CA Secouru

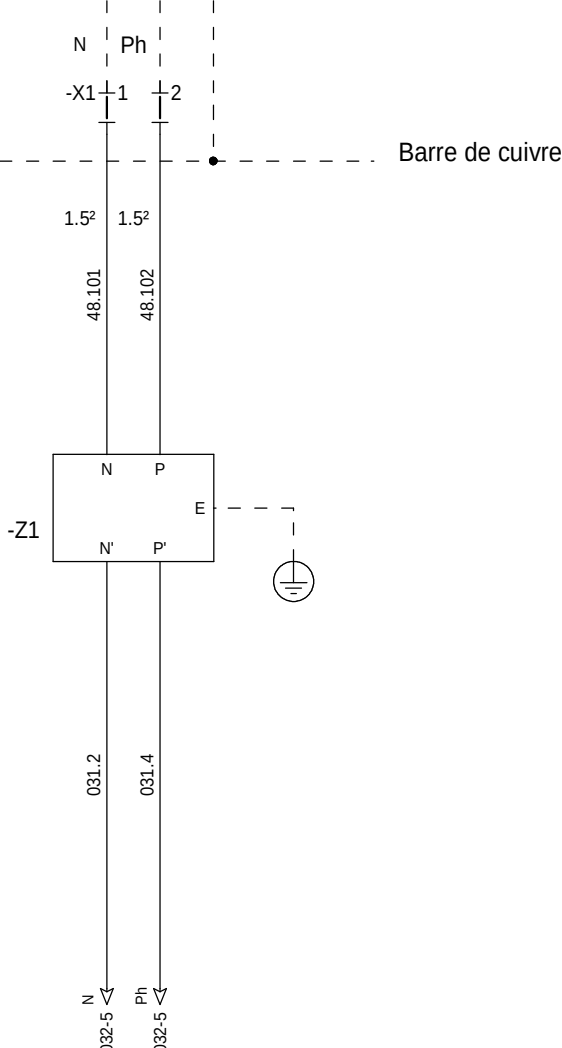

=N201
+AP01

Chauffage Alimentation 230V CA Non Secouru

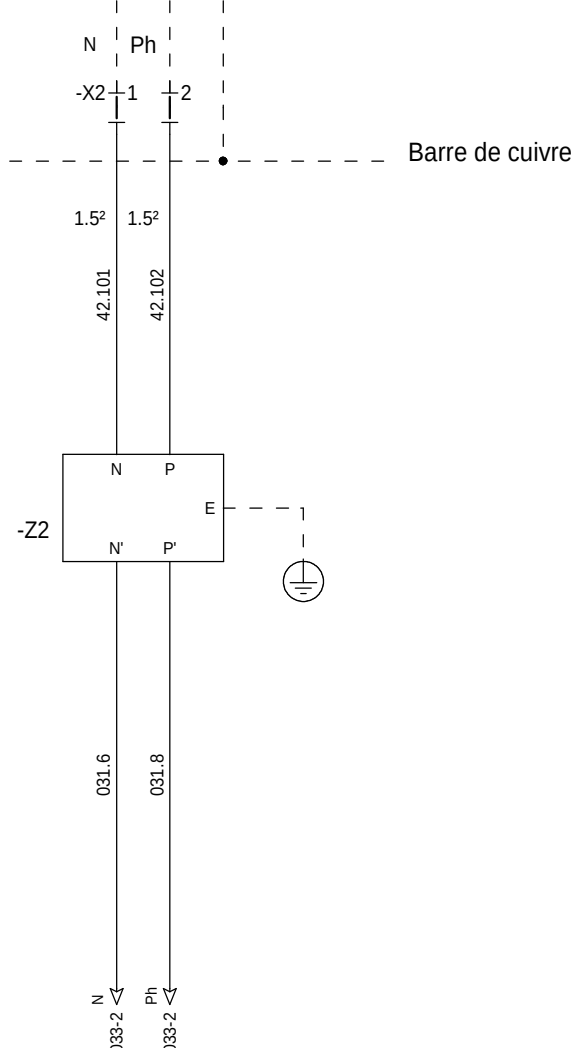

Distribution des polarités
230V CA

POWER SUPPLY

CASINO LA REUNION

LE PORT



0298082700


Projet - No commande
Project - Order No.

Indice
Rev


02

Folio
Sheet


031

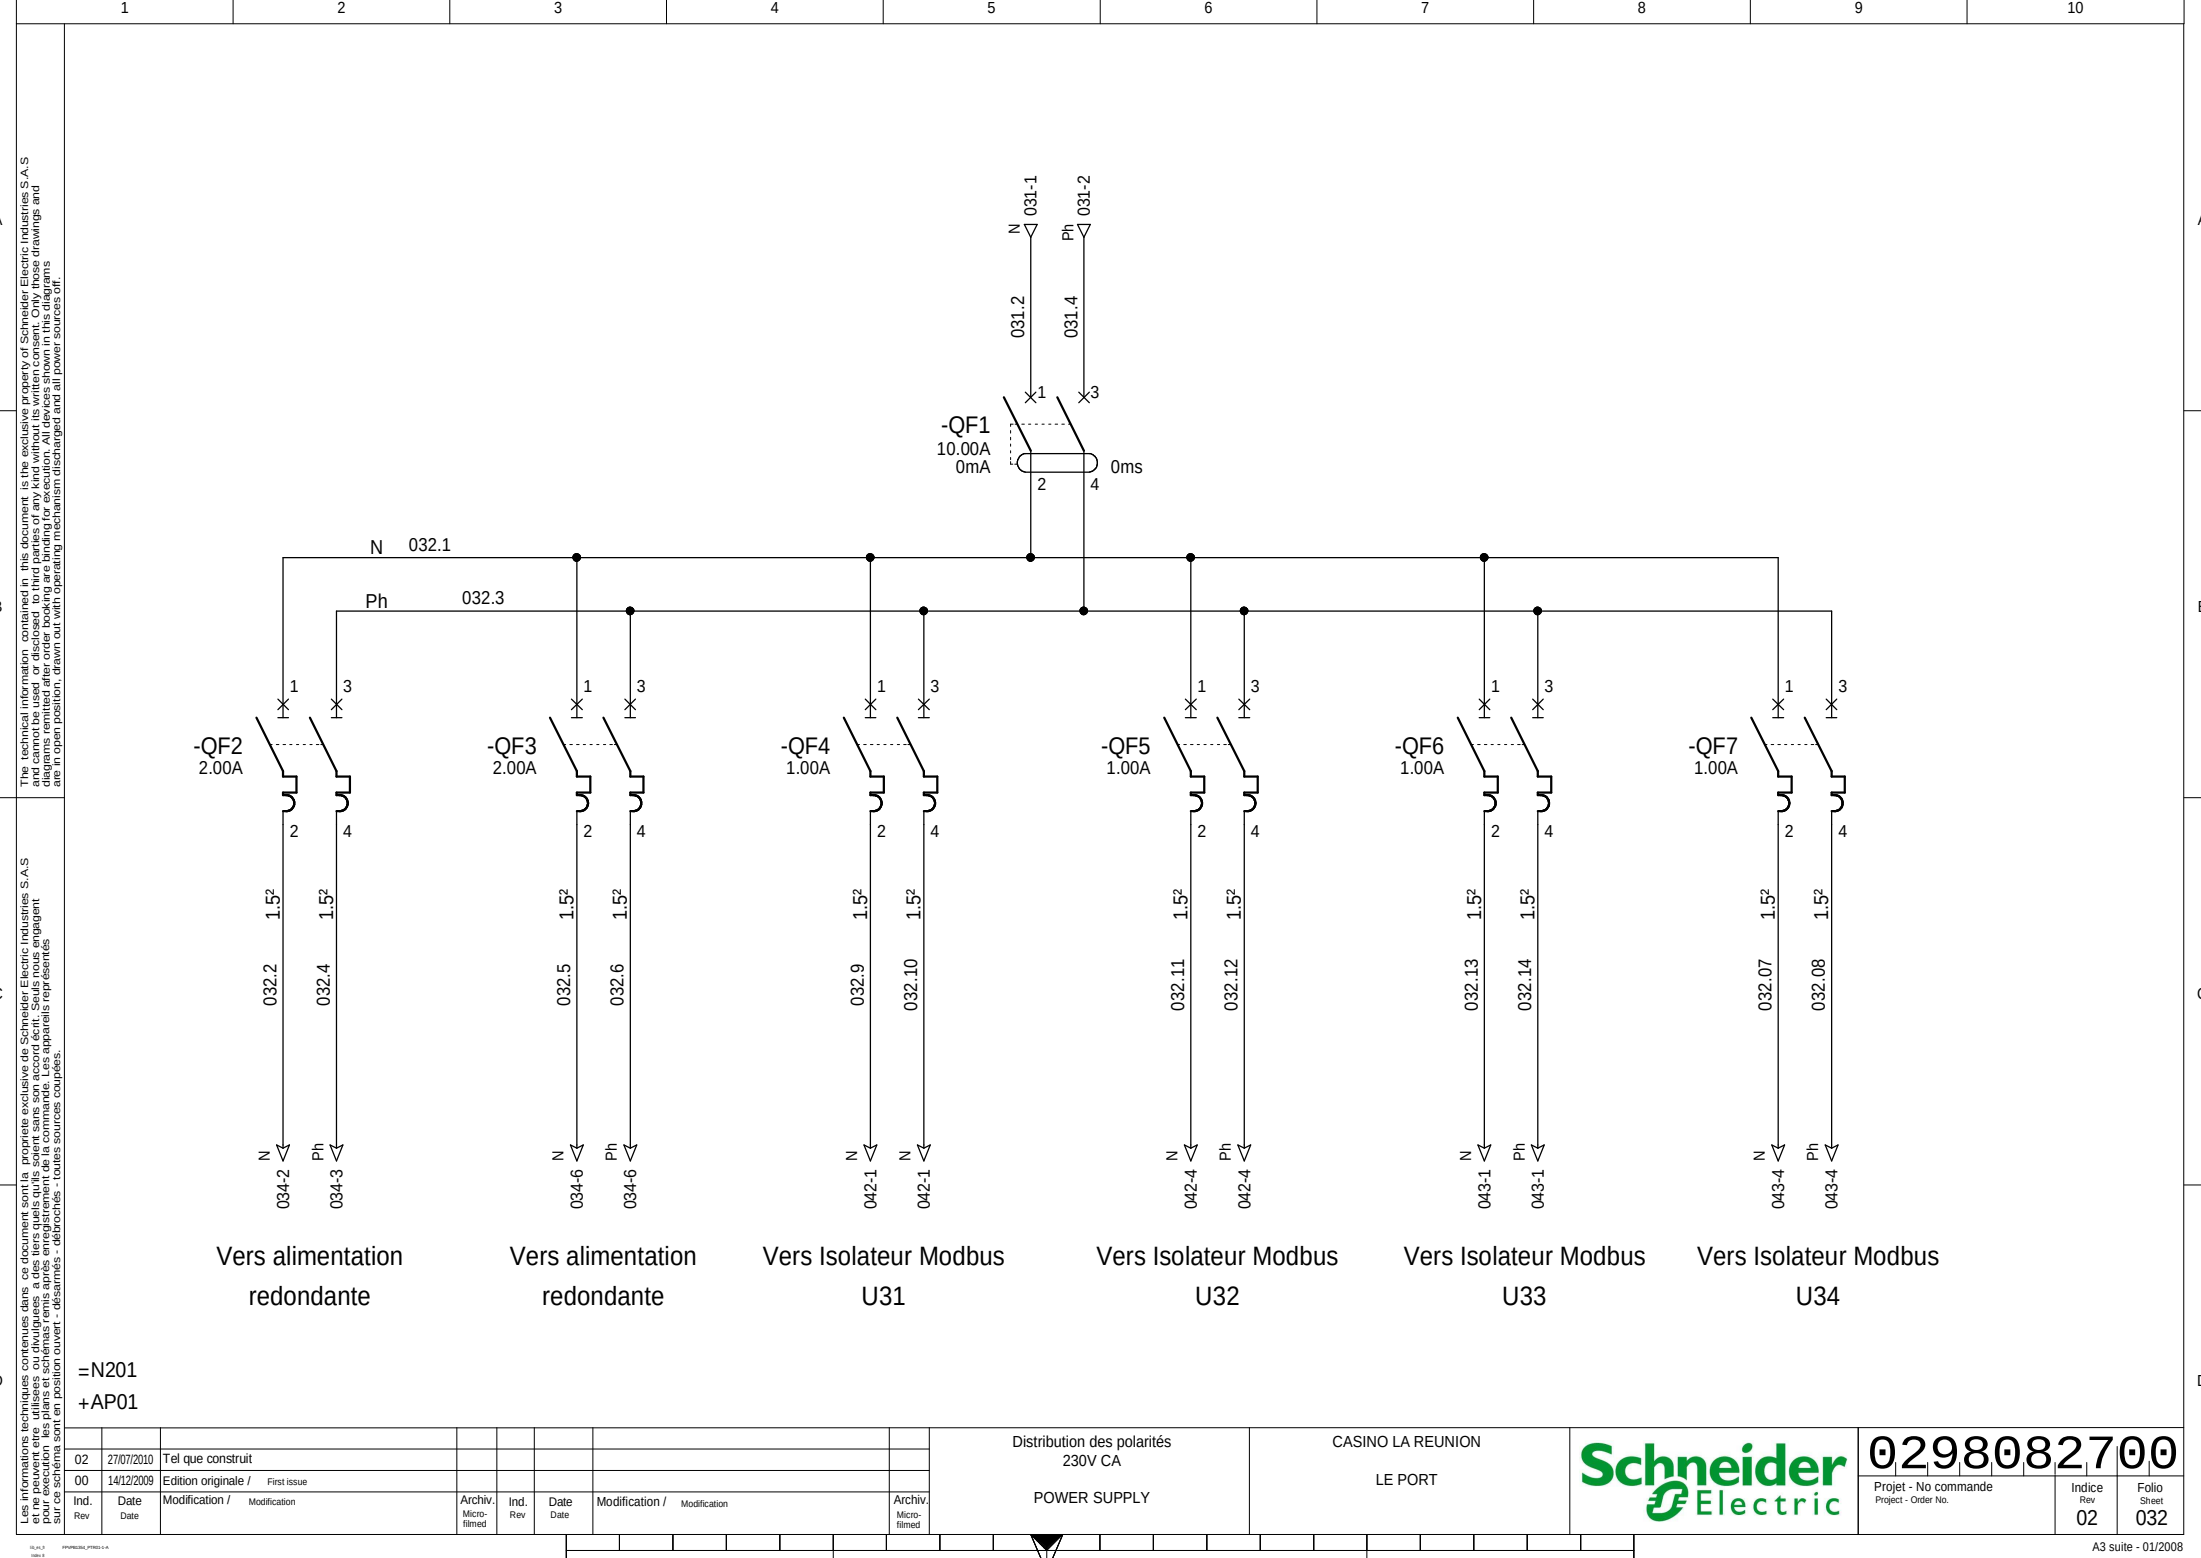


Les informations techniques contenues dans ce document sont la propriété exclusive de Schneider Electric Industries S.A.S et ne peuvent être utilisées ou divulguées à des tiers quels qu'ils soient sans son accord écrit. Seuls nous engageons pour exécution les plans et schémas remis après enregistrement de la commande. Les appareils représentés sur ce schéma sont en position ouvert - désarmés - débriochés - toutes sources coupées.

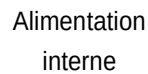

Schneider
Electric


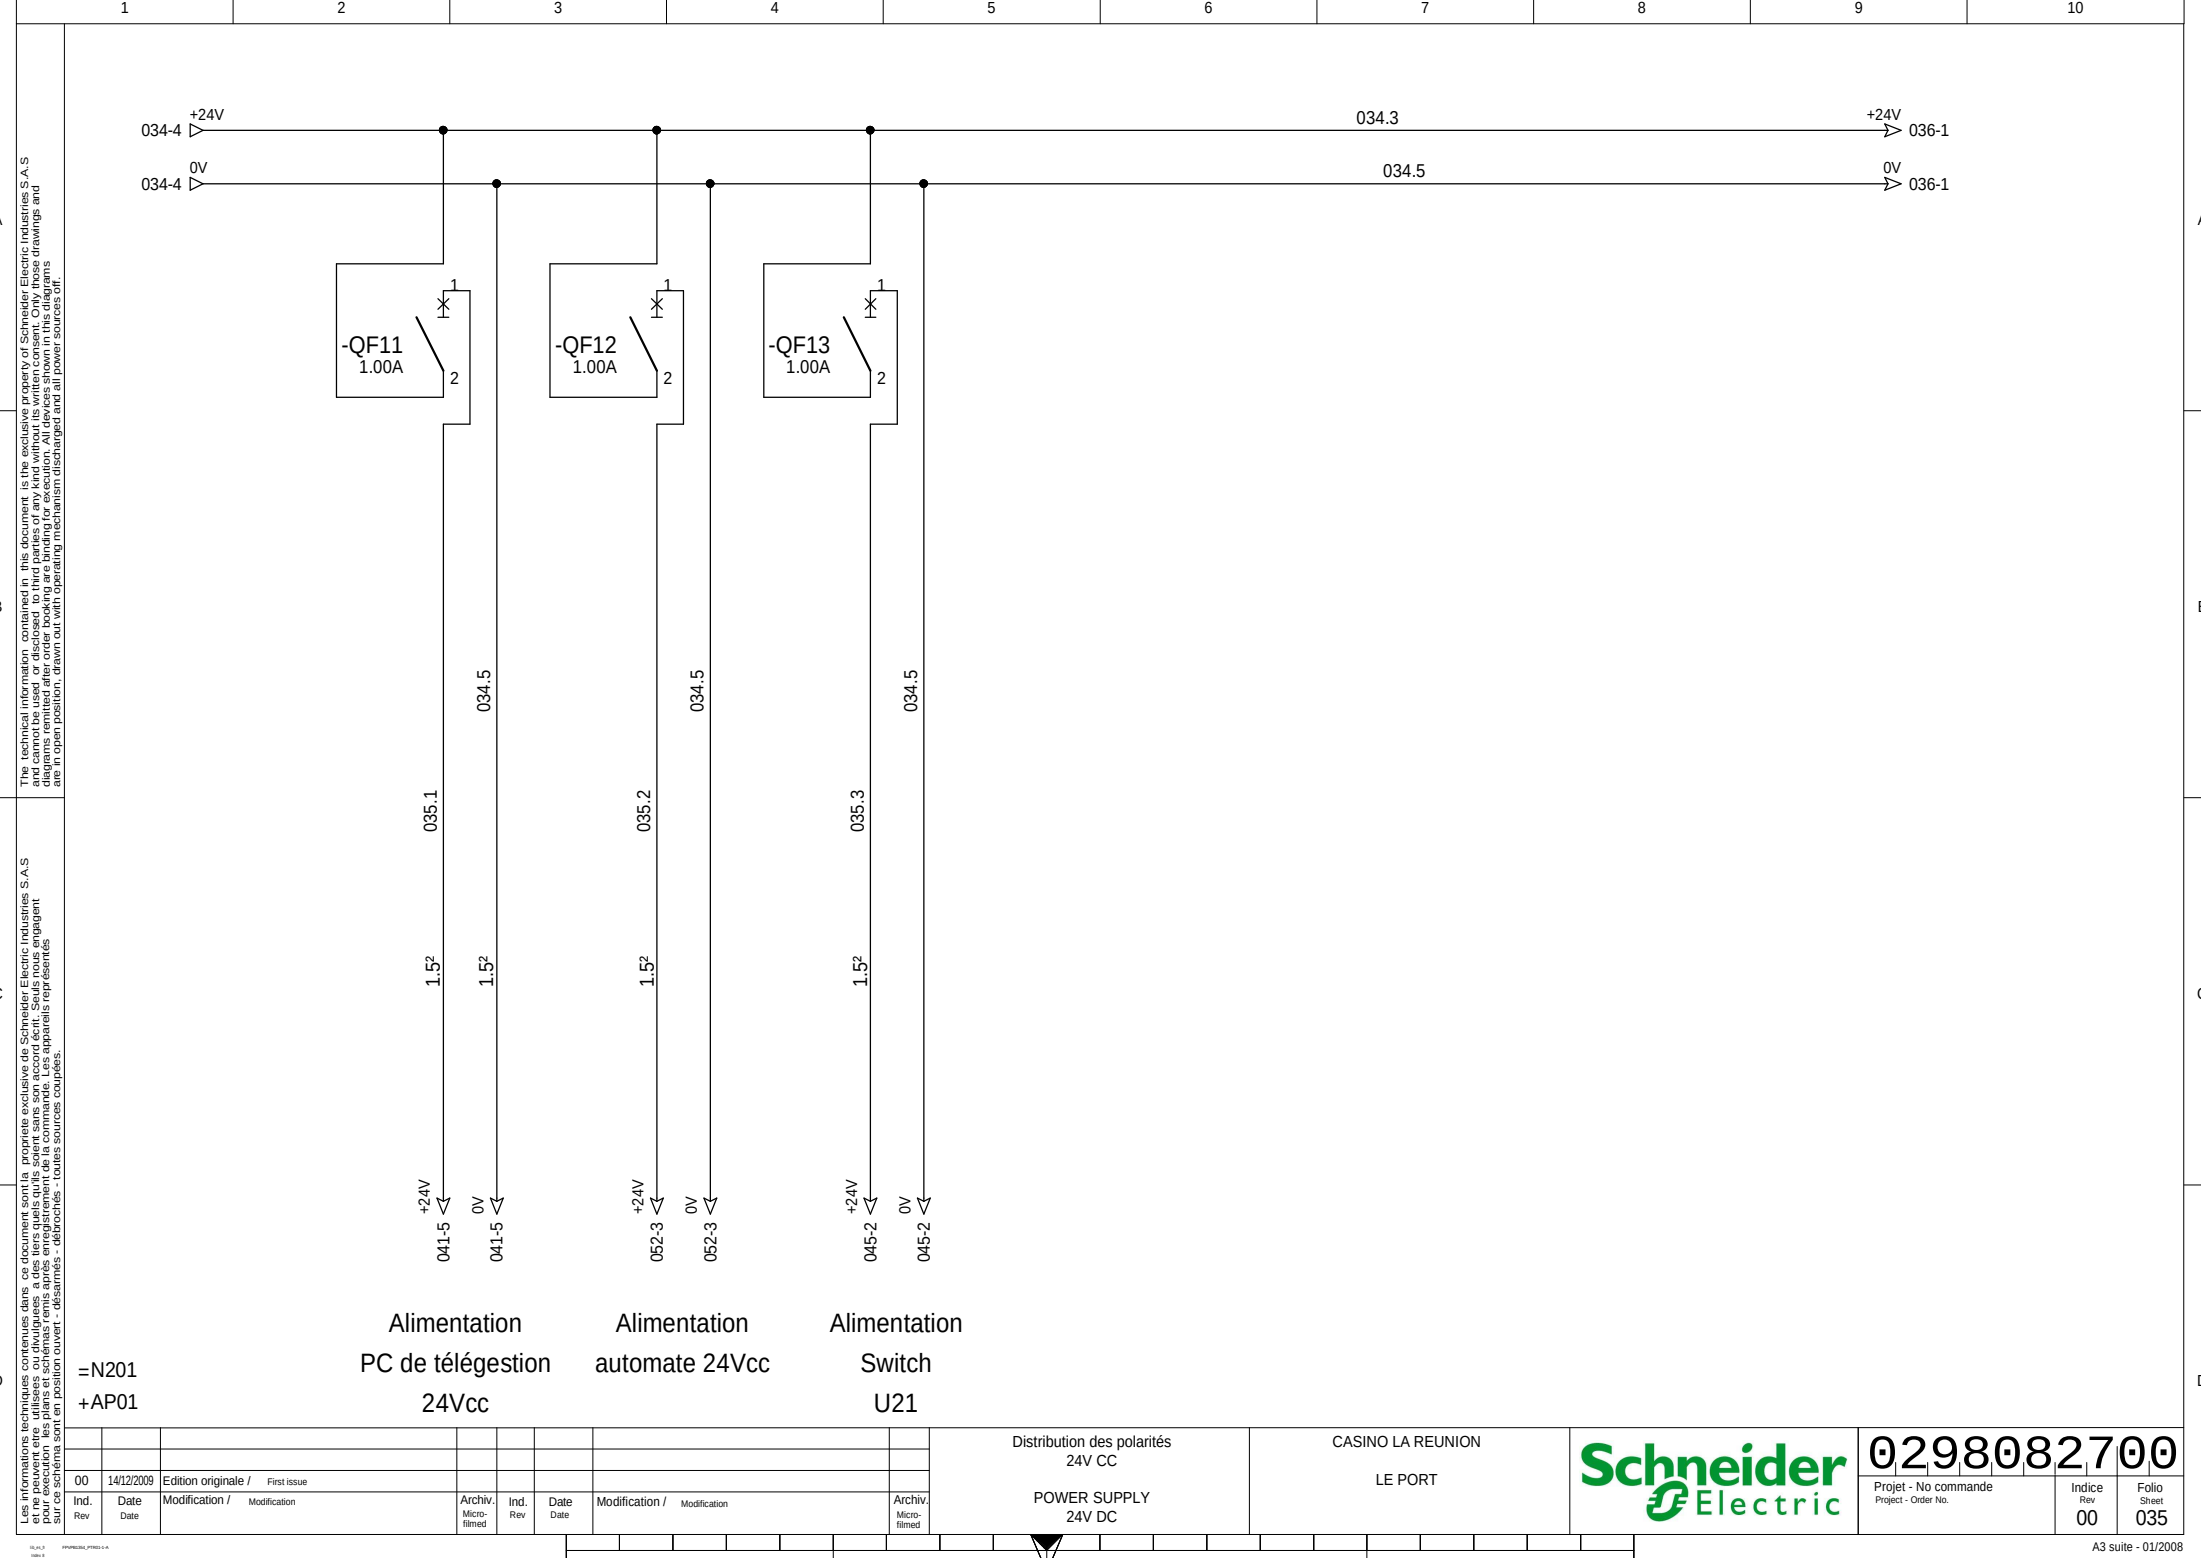


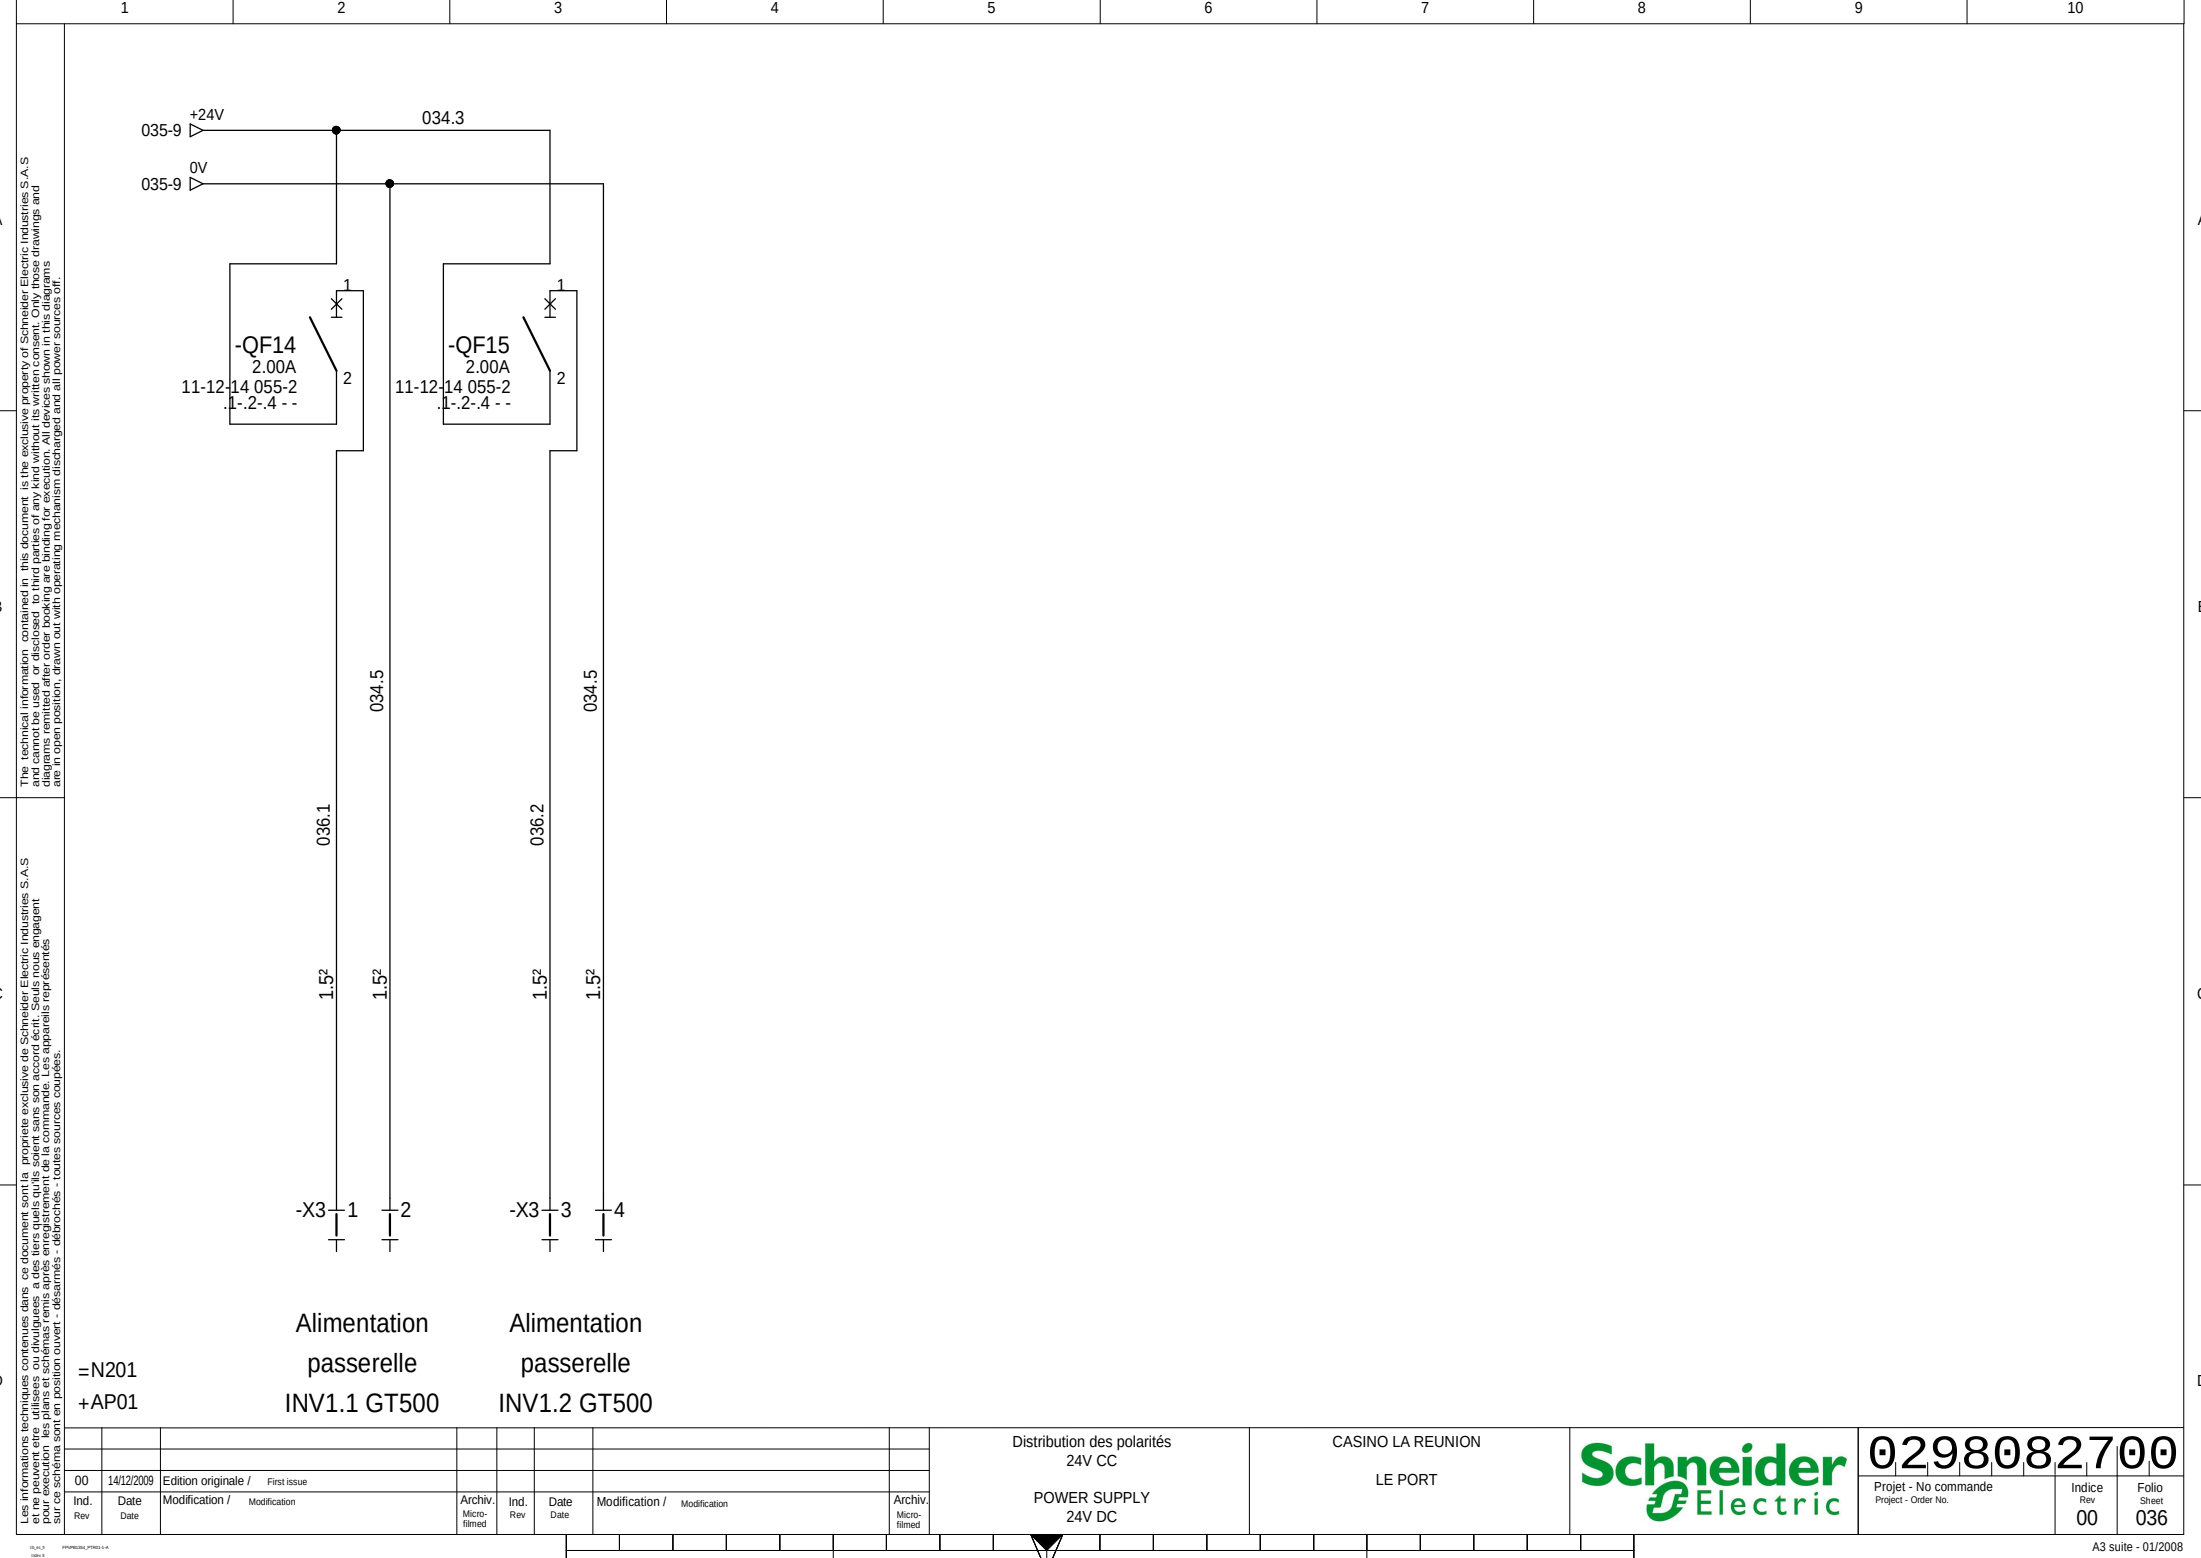

The technical information contained in this document is the exclusive property of Schneider Electric Industries S.A.S and cannot be used, or disclosed, to third parties of any kind without its written consent. Only those drawings and diagrams entitled after order booking are binding for execution. All devices shown in this diagrams are in right position, drawn out with operating mechanism disengaged and all power sources off.

Les informations techniques contenues dans ce document sont la propriété exclusive de Schneider Electric Industries S.A.S et ne peuvent être utilisées ou divulguées à des tiers qu'ils soient sans son accord écrit. Seuls nous engageons pour l'exécution les plans et schémas remis après enregistrement de la commande. Les appareils représentés sur ce schéma sont en position ouvert, démontés, débranchés, toutes sources coupées.

=N201
+AP01

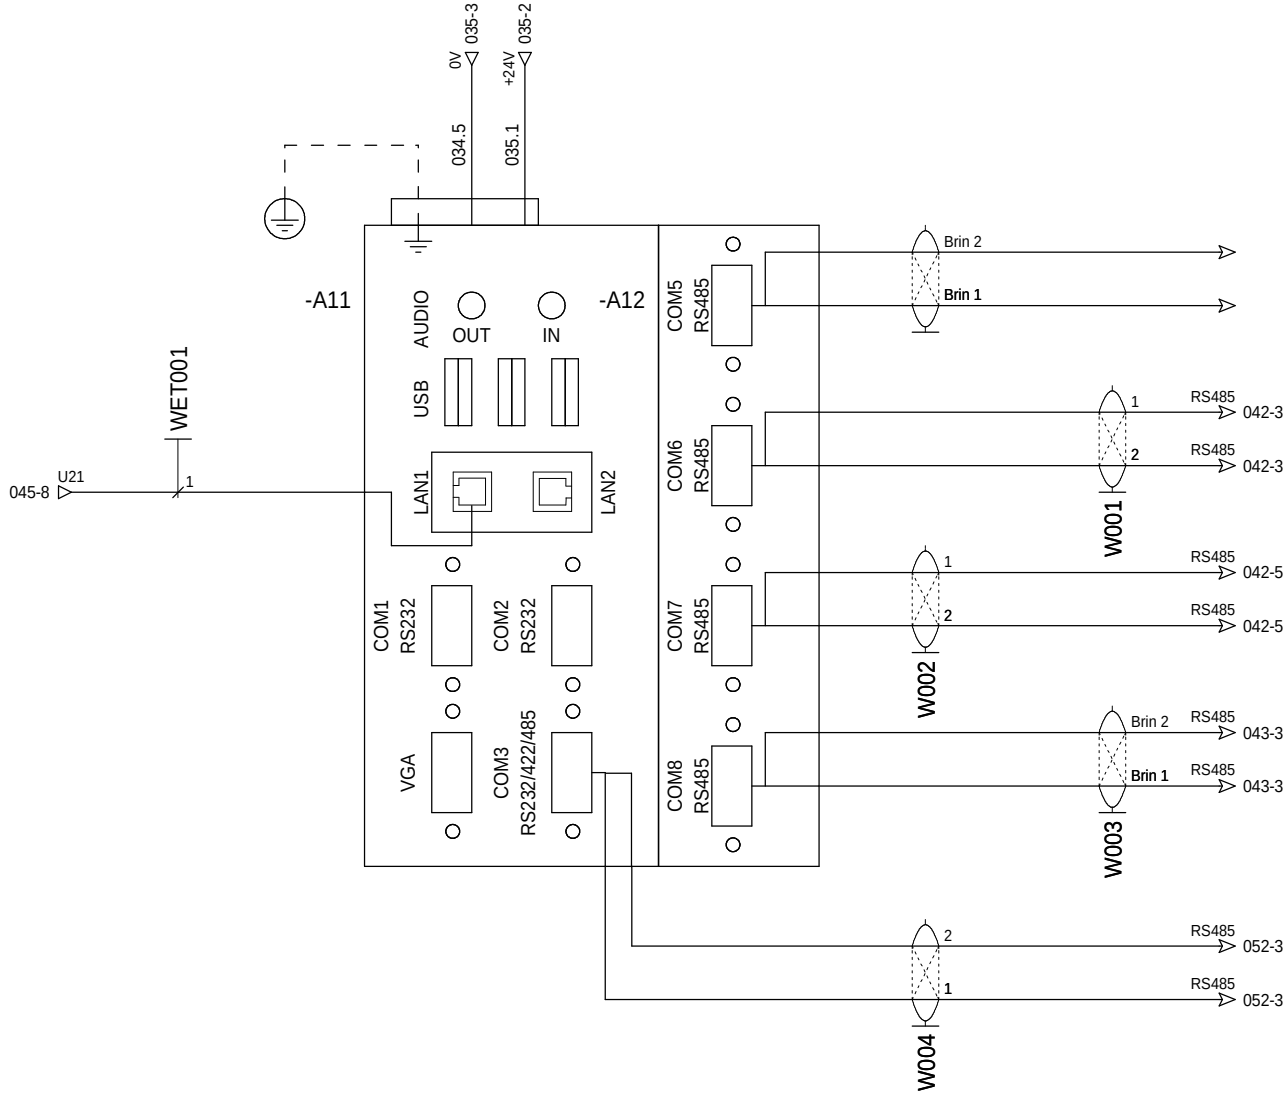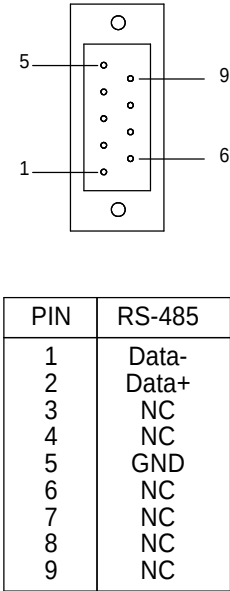



COFFRET BT
PM9 / RM6 (Sepam10)

PC de télégestion
UNO-1170E
EMBEDDED AUTOMATION COMPUTER


CASINO LA REUNION
LE PORT

Schneider
Electric




0298082700
Projet - No commande
Project - Order No.
Indice
Rev
00
Folio
Sheet
041

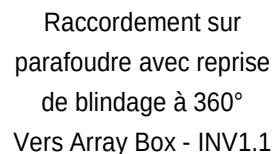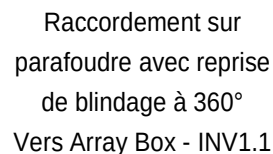

Vue de dessus de -U31/32

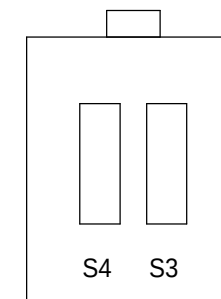

0298082700									
Project - No commande Project - Order No.							Indice Rev 00	Folio Sheet 042	

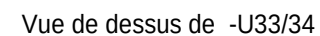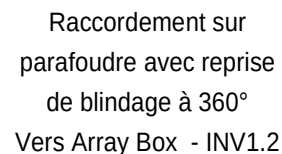 

The technical information contained in this document is the exclusive property of Schneider Electric Industries S.A.S and cannot be used or disclosed to third parties of any kind without its written consent. Only those drawings and diagrams furnished after order booking are binding for execution. All devices shown in this diagrams are in their position, drawn out with operating mechanism disengaged and all power sources off.

Les informations techniques contenues dans ce document sont la propriété exclusive de Schneider Electric Industries S.A.S et ne peuvent être utilisées ou divulguées à des tiers qu'ils soient sans son accord écrit. Seuls nous engageons pour l'exécution les plans et schémas remis après enregistrement de la commande. Les appareils représentés sur ces plans sont en position ouvert, dessinés, démontés, toutes sources coupées.

=N201
+AP01

02	27/07/2010	Tel que construit							
00	11/06/2009	Edition originale / First issue							
Ind. Rev	Date Date	Modification / Modification	Archiv. Micro-filmed	Ind. Rev	Date Date	Modification / Modification	Archiv. Micro-filmed		

Coffret optique
FIDGI V2

OPTICAL BOX
FIDGI V2

CASINO LA REUNION
LE PORT



0298082700


Projet - No commande
Project - Order No.

Indice
Rev
02

Folio
Sheet
044

The technical information contained in this document is the exclusive property of Schneider Electric Industries S.A. S and cannot be used or disclosed to third parties of any kind without its written consent. Only those drawings and diagrams remitted after order booking are binding for execution. All devices shown in this diagrams are in open position, drawn out with operating mechanism discharged and all power sources off.

Les informations techniques contenues dans ce document sont la propriété exclusive de Schneider Electric Industries S.A.S et ne peuvent être utilisées ou divulguées à des tiers quels qu'ils soient sans son accord écrit. Seuls nous engageant pour exécution les plans et schémas remis après enregistrement de la commande. Les appareils représentés sur ce schéma sont en position ouvert - désarmés - débrossés - toutes sources coupées.

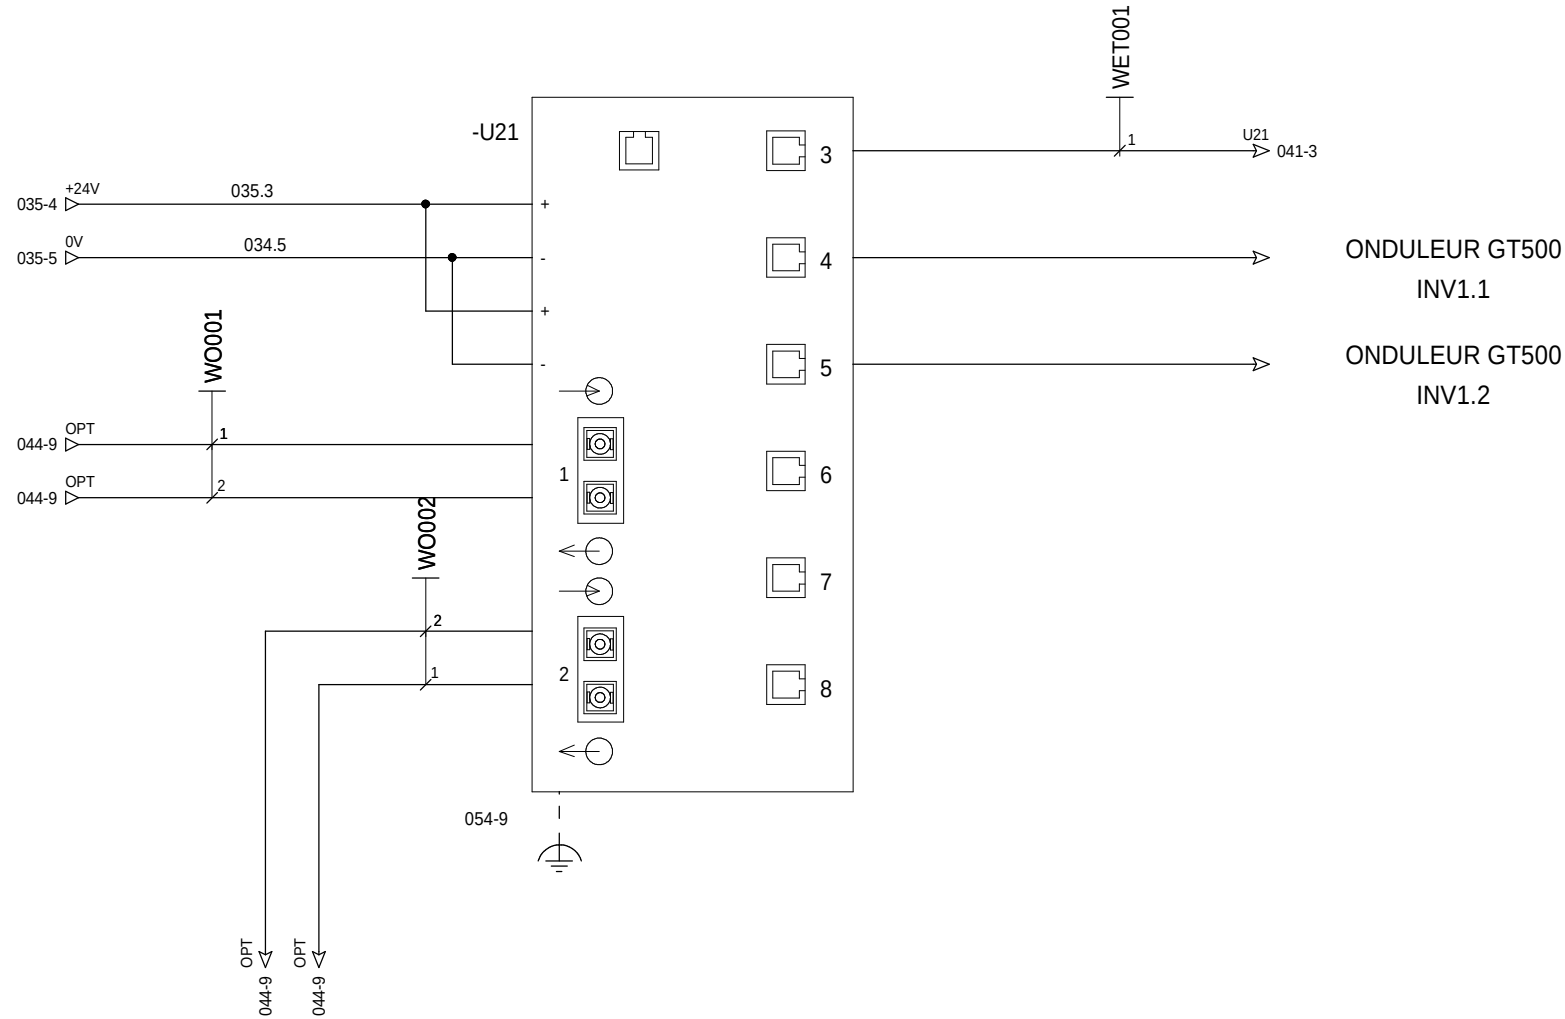

=N201
+AP01

[illegible]

Switch ethernet 6 PORTS 10/100 TX
ET 2 PORTS 100 FX-MM
SWITCH 6TX/2FX-MM

CASINO LA REUNION
LE PORT



0298082700		
Project - No commande Project - Order No.	Indice Rev 00	Folio Sheet 045

A


The technical information contained in this document is the exclusive property of Schneider Electric Industries S.A.S and cannot be used, or disclosed, to third parties without its written consent. Only those drawings and diagrams furnished after order booking are binding for execution. All devices shown in this diagrams are in right position, drawn out with operating mechanism disengaged and all power sources off.

B

C

Les informations techniques contenues dans ce document sont la propriété exclusive de Schneider Electric Industries S.A.S et ne peuvent être utilisées ou divulguées à des tiers qu'ils soient sans son accord écrit. Seuls nous engageons pour l'exécution les plans et schémas remis après enregistrement de la commande. Les appareils représentés sur ce schéma sont en position ouvert, déassemblés, débranchés, toutes sources coupées.

D

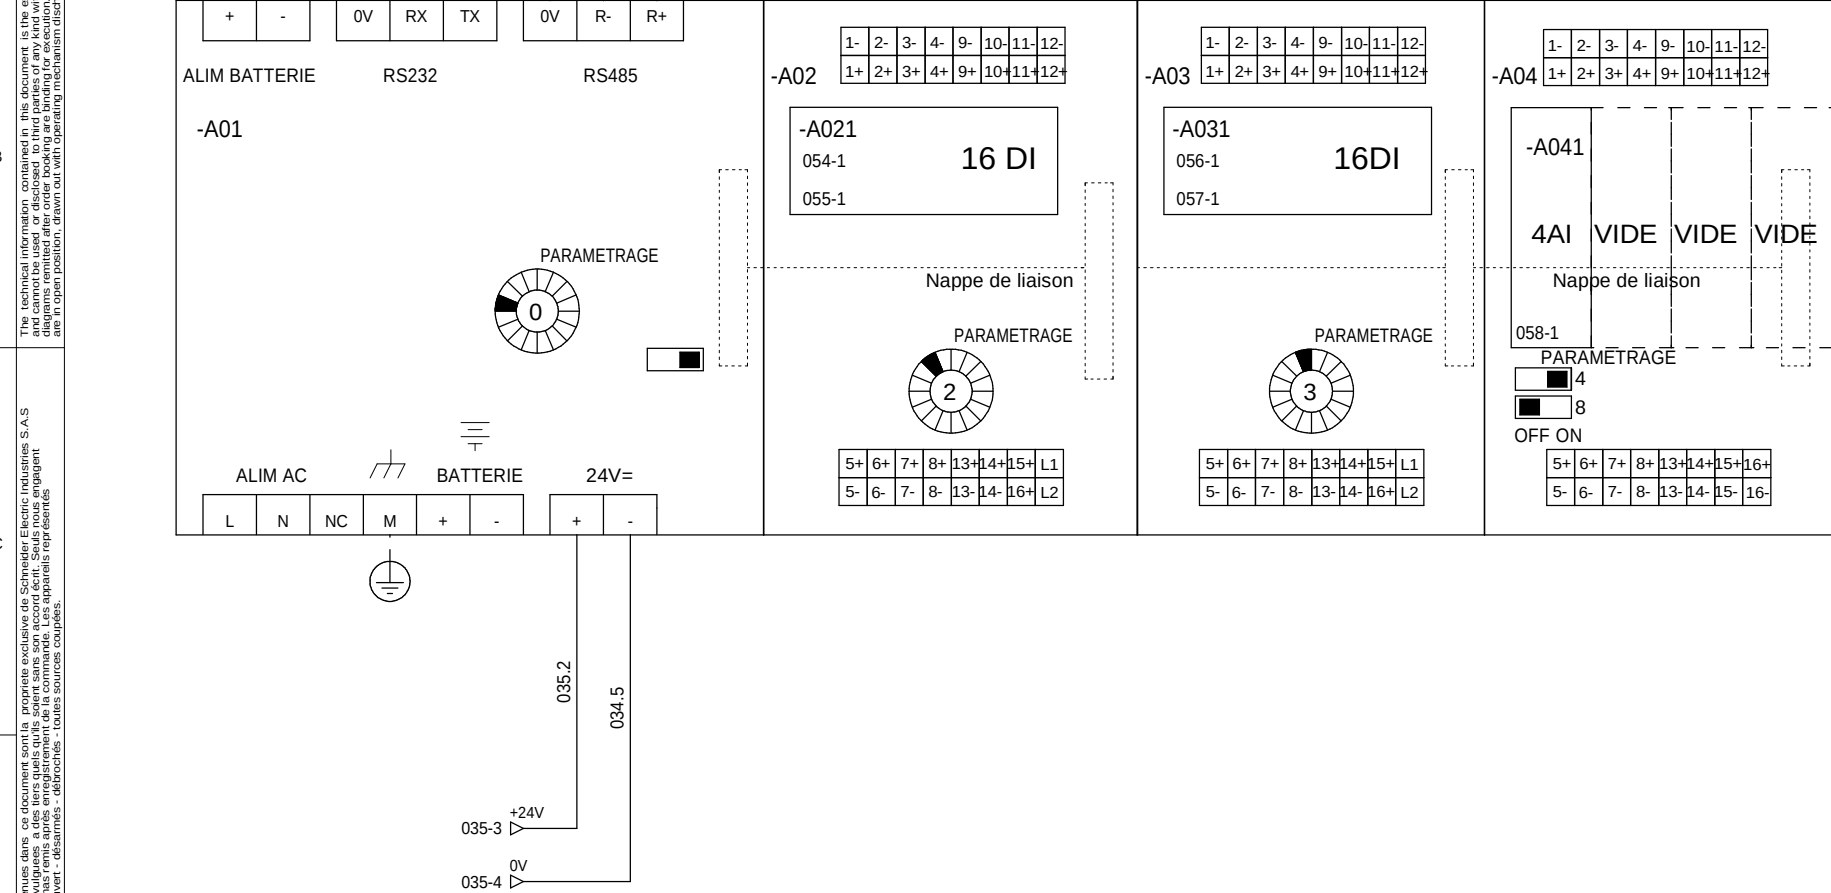


=N201
+AP01

The technical information contained in this document is the exclusive property of Schneider Electric Industries S.A. S and cannot be used or disclosed to third parties of any kind without its written consent. Only those drawings and diagrams remitted after order booking are binding for execution. All devices shown in this diagrams are in open position, drawn out with operating mechanism discharged and all power sources off.

de Schneider Electric Industries S.A.S.
accord écrit. Seuls nous engage
es appareils représentés
ées.

=N201
+AP01

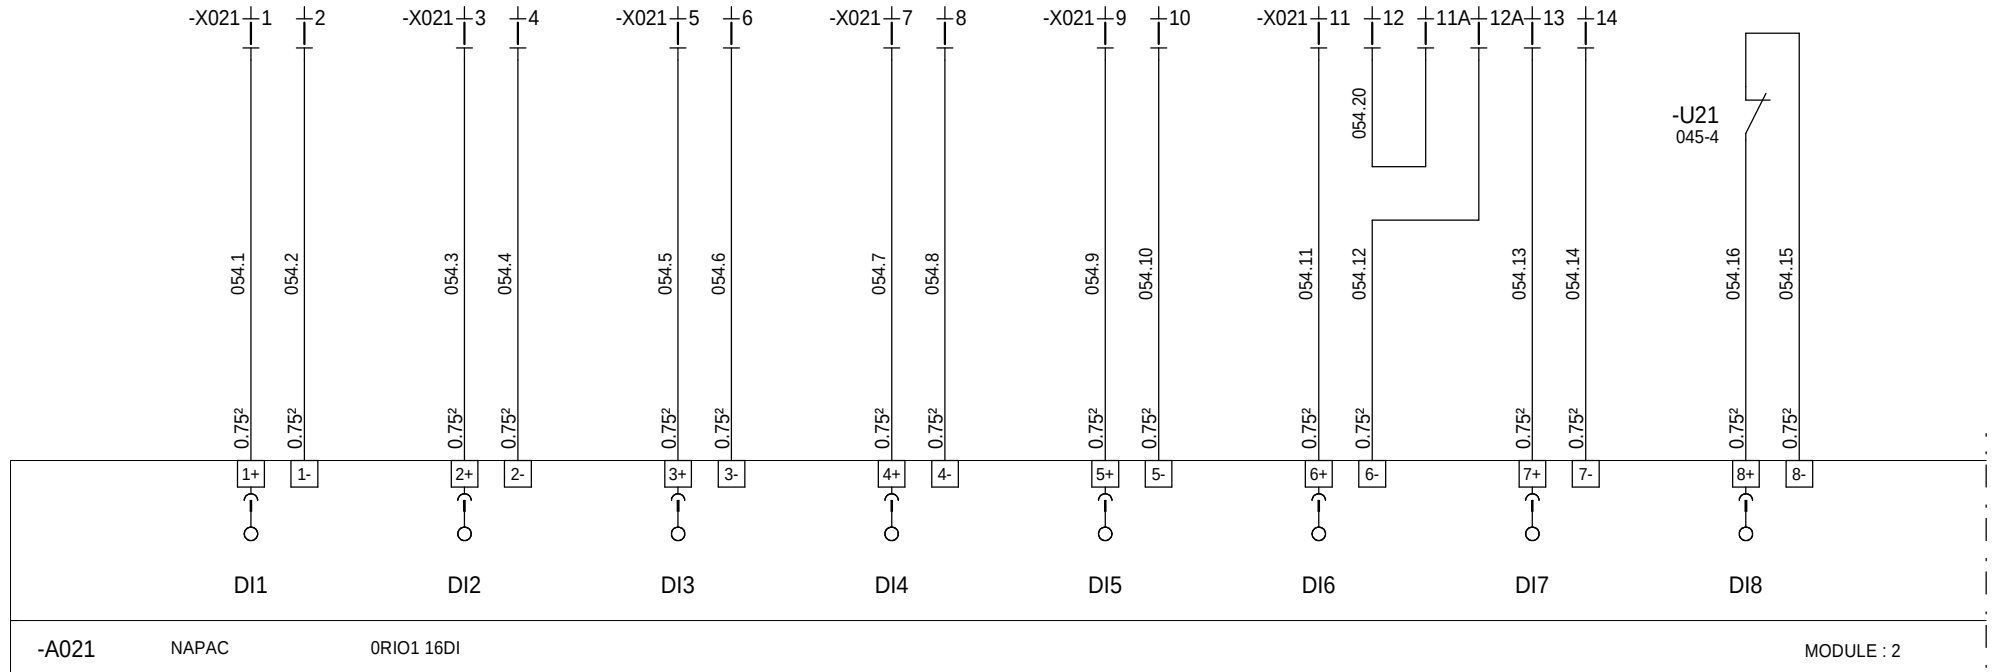

POSTE PORTE LOCAL ONDULEURS	POSTE PORTE LOCAL TRANSFORMATEUR	COFFRET AUXILIAIRE DISJONCTEUR AUXILIAIRE NON PRIORITAIRE	COFFRET AUXILIAIRE DISJONCTEUR MONITORING	COFFRET AUXILIAIRE DJ PRODUCTION PROTECTION PV	COFFRET AUXILIAIRE DISJONCTEUR GENERAL	COFFRET AUXILIAIRE SYNTHESE BF PARAFoudre + DJ VARISTANCES	MONITORING FONCTIONNEMENT SWITCH
-----------------------------------	--	---	---	--	--	--	--

[illegible]

CARTE 16 ENTREES TOR
ENTREE 1 à 8

DIGITAL INPUTS BOARD

CASINO LA REUNION

LE PORT



0298082700

Projet - No commande	
Project - Order No.	

Indice	Rev
--------	-----



02

Folio
Sheet

054

The technical information contained in this document is the exclusive property of Schneider Electric Industries S.A.S and cannot be used or disclosed to third parties of any kind without its written consent. Only those drawings and diagrams remitted after order booking are binding for execution. All devices shown in this diagrams are in open position, drawn out with operating mechanism discharged and all power sources off.

de Schneider Electric Industries S.A.S.
accord écrit. Seuls nous engage
es appareils représentés
ées.
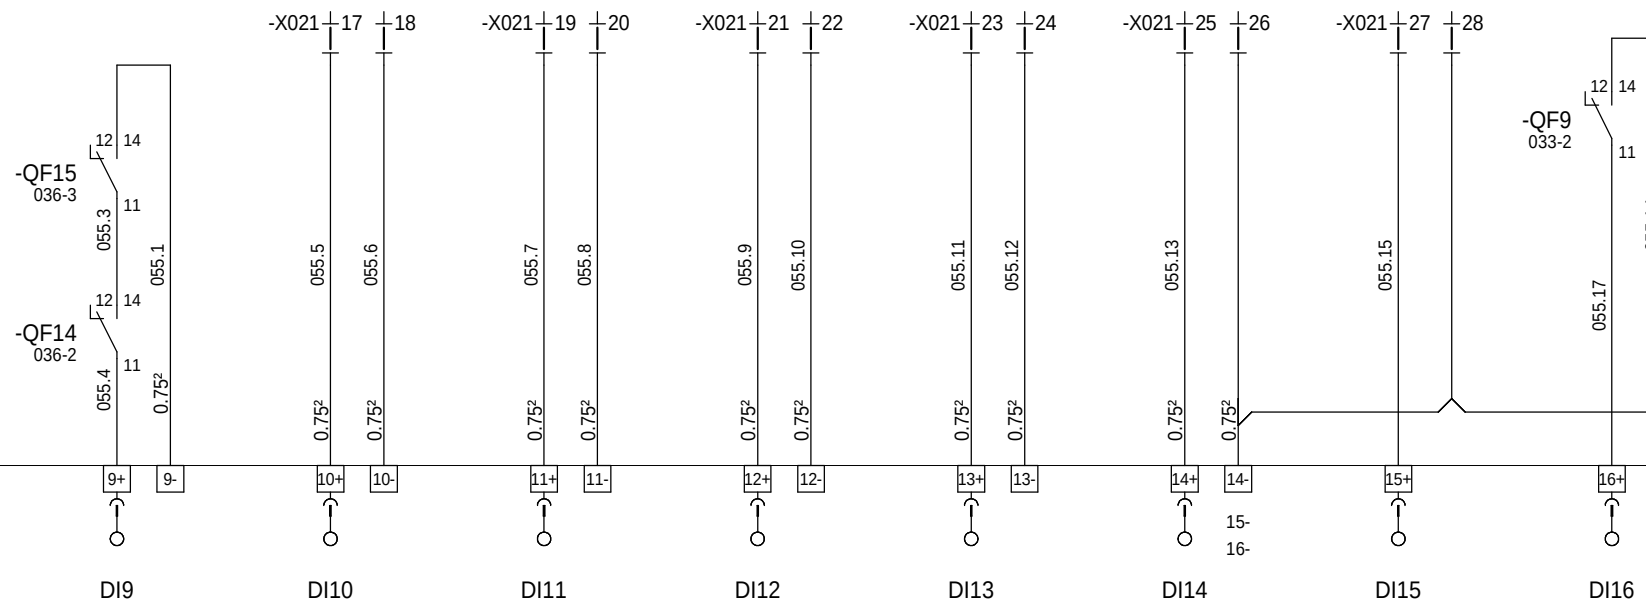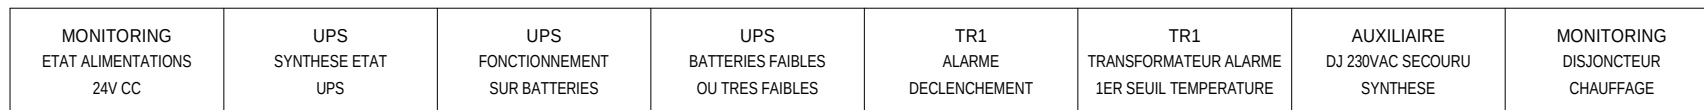
$$= N201 + AP01$$


02	27/07/2010	Tel que construit							
00	14/12/2009	Edition originale / First issue							
Ind. Rev	Date Date	Modification / Modification	Archiv. Micro-filmed	Ind. Rev	Date Date	Modification / Modification	Archiv. Micro-filmed		

CARTE 16 ENTREES TOR
ENTREE 9 à 16

DIGITAL INPUTS BOARD

CASINO LA REUNION

LE PORT



0298082700

Projec - No commande	
Project - Order No.	

Indice	Rev
02	

Folio
Sheet
055

A

The technical information contained in this document is the exclusive property of Schneider Electric Industries S.A.S and cannot be used, or disclosed, to third parties of any kind without its written consent. Only those drawings and diagrams entitled after order booking are binding for execution. All devices shown in this diagrams are in their position, drawn out with operating mechanism disengaged and all power sources off.

B


C

Les informations techniques contenues dans ce document sont la propriété exclusive de Schneider Electric Industries S.A.S et ne peuvent être utilisées ou divulguées à des tiers qu'ils soient sans son accord écrit. Seuls nous engageons pour l'exécution les plans et schémas remis après enregistrement de la commande. Les appareils représentés sur ce schéma sont en position ouvert, démontés, débranchés, toutes sources coupées.

D

=N201
+AP01

ARRIVEE TR1 FONCTIONNEMENT SEPAM	RESERVE	ARRIVEE TR1 SECTIONNEUR DE TERRE	RESERVE	RESERVE	RESERVE	COFFRET DC INV1 RELAIS HOMOPOLAIRE	COFFRET DC INV2 RELAIS HOMOPOLAIRE
--	---------	--	---------	---------	---------	--	--

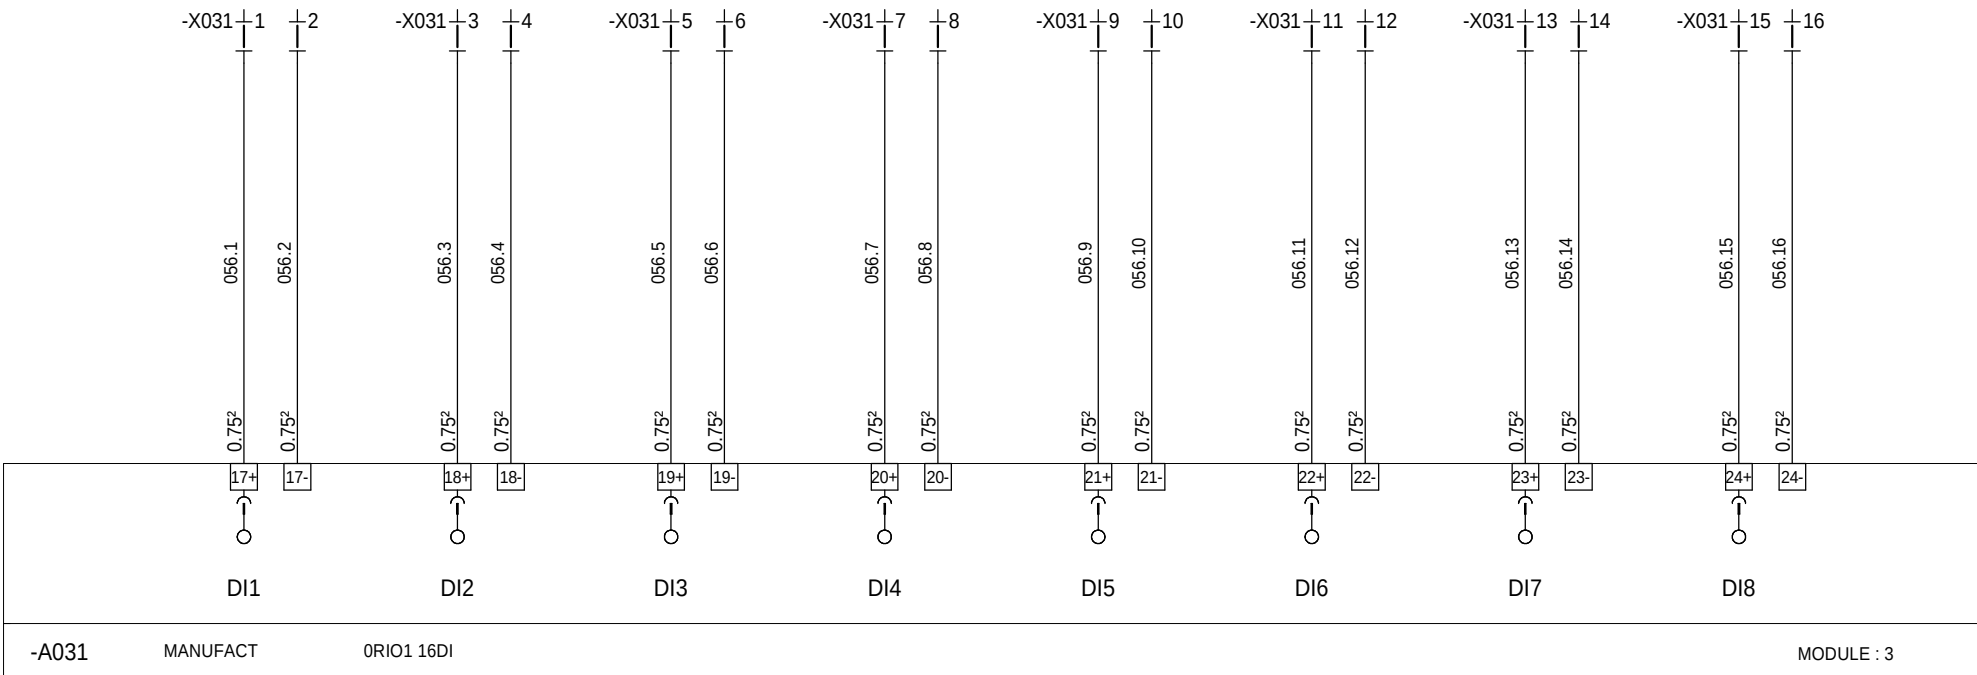

02	27/07/2010	Tel que construit							
00	14/12/2009	Edition originale / First issue							
Ind.	Date	Modification / Modification	Archiv. Micro-filmed	Ind. Rev	Date Date	Modification / Modification	Archiv. Micro-filmed		

CARTE 16 ENTrees TOR

DIGITAL INPUTS BOARD

CASINO LA REUNION

LE PORT



0298082700	Indice Rev 02	Folio Sheet 056
Projet - No commande Project - Order No.		

A

A

B

B

C



C

D

D

The technical information contained in this document is the exclusive property of Schneider Electric Industries S.A.S and cannot be used or disclosed to third parties of any kind without its written consent. Only those drawings and diagrams emitted after order booking are binding for execution. All devices shown in this diagrams are in their position, drawn out with operating mechanism disengaged and all power sources off.

Les informations techniques contenues dans ce document sont la propriété exclusive de Schneider Electric Industries S.A.S et ne peuvent être utilisées ou divulguées à des tiers qu'ils soient sans son accord écrit. Seuls nous engageons pour l'exécution les plans et schémas émis après enregistrement de la commande. Les appareils représentés sur ce document sont en position ouvert, desservis, débranchés, toutes sources coupées.

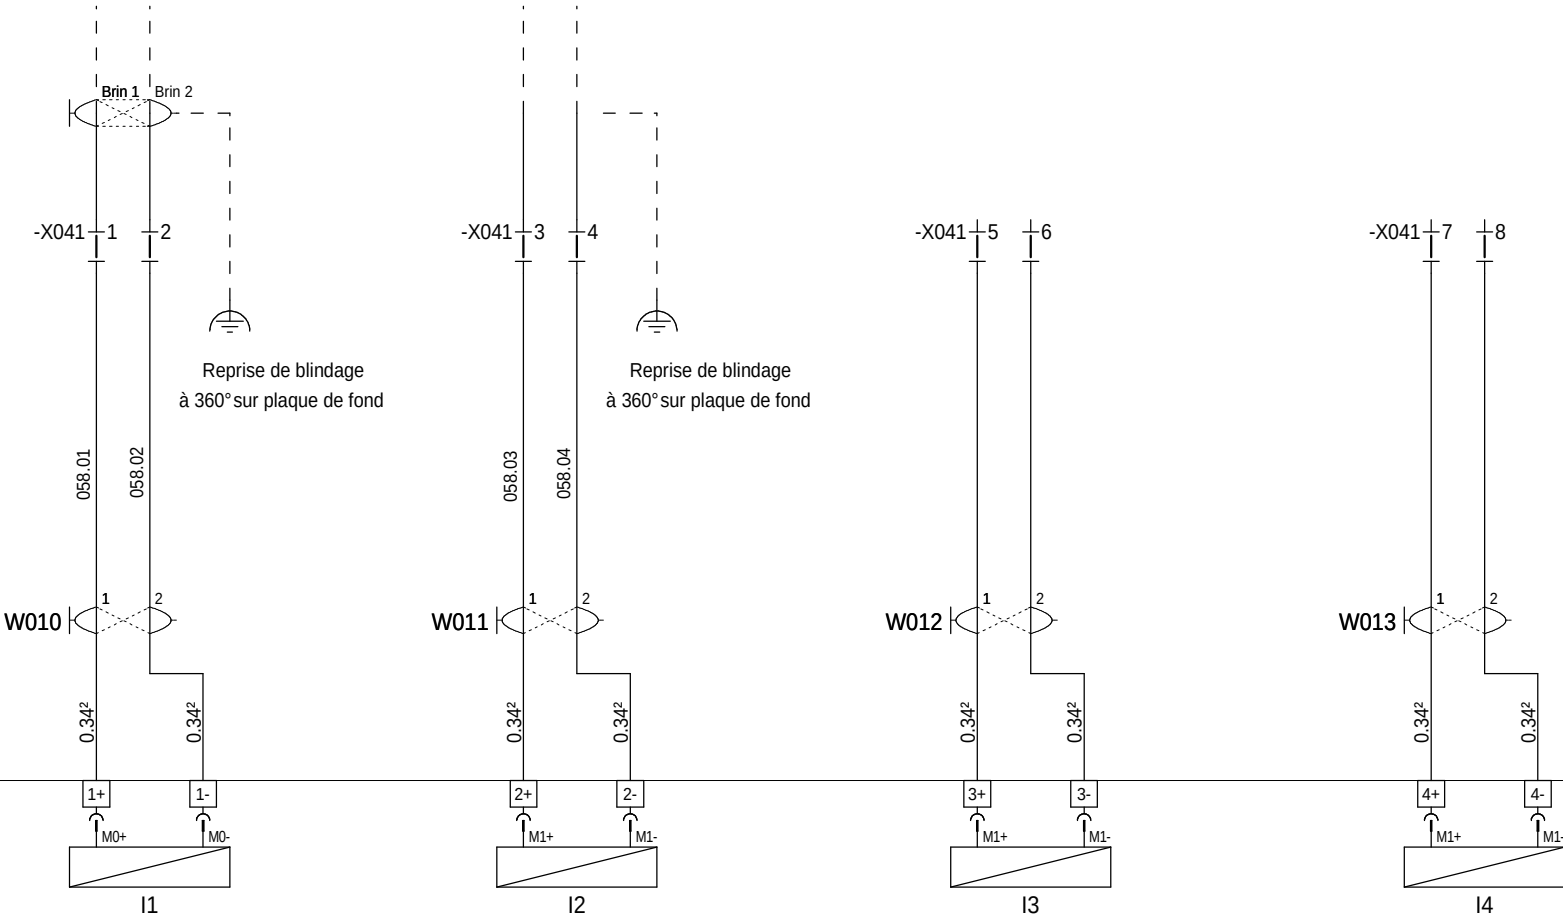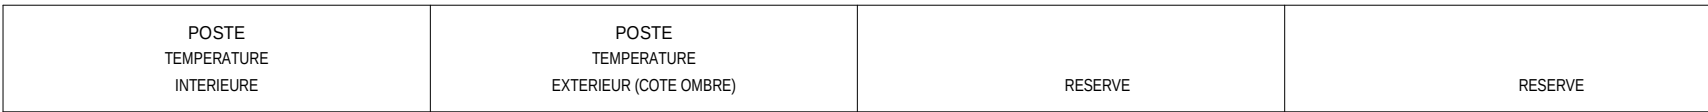

-A041	MANUFACT	0RIO1 04AI	MODULE : 5
-------	----------	------------	------------

=N201
+AP01

02	27/07/2010	Tel que construit							
00	14/12/2009	Edition originale / First issue							
Ind.	Date	Modification / Modification	Archiv. Micro-filmed	Ind. Rev	Date Date	Modification / Modification	Archiv. Micro-filmed		

CARTE 4 ENTREES ANALOGIQUE
UNIVERSELLE
ENTREE 1 à 4
ANALOGUE INPUT BOARD

CASINO LA REUNION
LE PORT




0298082700									
Projet - No commande Project - Order No.	Indice Rev 02	Folio Sheet 058							

The technical information contained in this document is the exclusive property of Schneider Electric Industries S.A.S and cannot be used or disclosed to third parties without its written consent. Only those drawings and diagrams furnished after order booking are binding for execution. All devices shown in this diagrams are in their position, drawn out with operating mechanism disengaged and all power sources off.

Les informations techniques contenues dans ce document sont la propriété exclusive de Schneider Electric Industries S.A.S et ne peuvent être utilisées ou divulguées à des tiers qu'ils soient sans son accord écrit. Seuls nous engageons pour l'exécution les plans et schémas remis après enregistrement de la commande. Les appareils représentés sur ces schémas sont en position ouverte, démontés, débranchés, toutes sources coupées.

=N201
+AP01

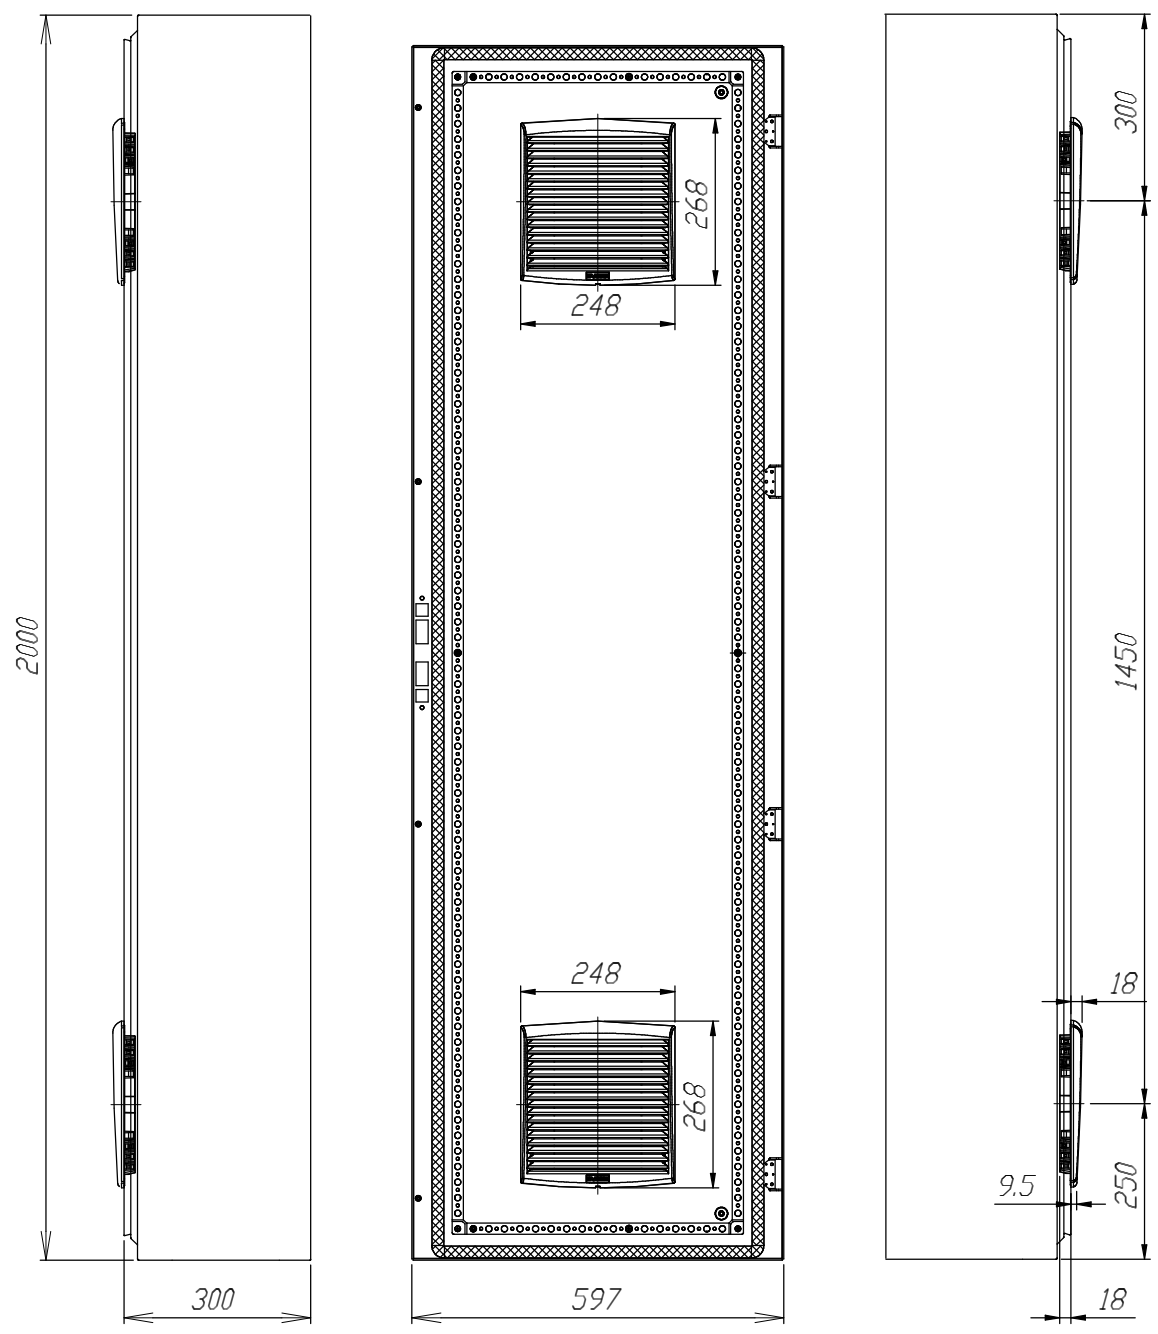

Ind.	Date	Modification /	First issue	Archiv.	Ind.	Date	Modification /	Archiv.
00	14/12/2009	Edition originale /	First issue					
Rev		Modification		Micro-filmed	Rev		Modification	Micro-filmed

Armoire monobloc
2000x600x300
MONOBLOC ENCLOSURE
EXTERNAL LAYOUT

CASINO LA REUNION
LE PORT

0298082700

Project - No commande
Project - Order No.


Indice
Rev
00

Folio
Sheet
086

The technical information contained in this document is the exclusive property of Schneider Electric Industries S.A.S and cannot be used, or disclosed, to third parties of any kind without its written consent. Only those drawings and diagrams remitted after order booking are binding for execution. All devices shown in this diagrams are in their position, drawn out with operating mechanism disengaged and all power sources off.

Les informations techniques contenues dans ce document sont la propriété exclusive de Schneider Electric Industries S.A.S et ne peuvent être utilisées ou divulguées à des tiers qu'ils soient sans son accord écrit. Seuls nous engageons pour l'exécution les plans et schémas remis après enregistrement de la commande. Les appareils représentés sur ces plans sont en position ouvert, démontés, débranchés, toutes sources coupées.

=N201
+AP01

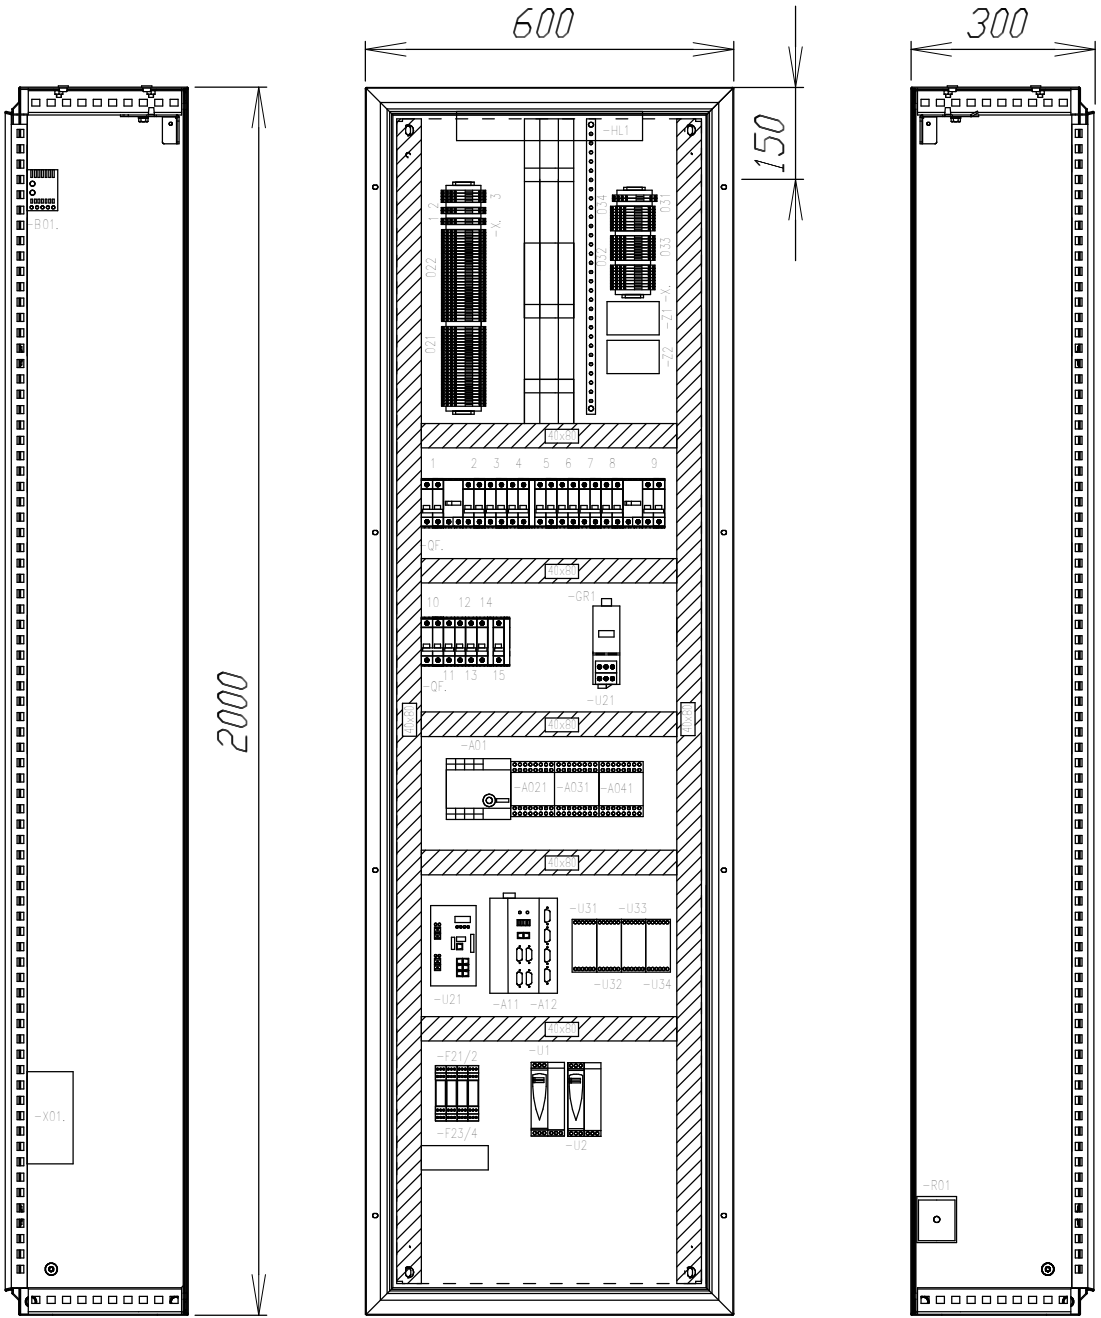

02	27/07/2010	Tel que construit							
00	14/12/2009	Edition originale / First issue							
Ind.	Date	Modification /	Modification					Archiv.	Micro-filmed
Rev	Date								

Armoire monobloc
Implantation matériel

MONOBLOC ENCLOSURE
INTERNAL LAYOUT

CASINO LA REUNION

LE PORT



0298082700			
Projet - No commande Project - Order No.		Indice Rev 02	Folio Sheet 087

A

A

B

B

C

C


D

D

The technical information contained in this document is the exclusive property of Schneider Electric Industries S.A.S and cannot be used or disclosed to third parties of any kind without its written consent. Only those drawings and diagrams remitted after order booking are binding for execution. All devices shown in this diagrams are in open position, drawn out with operating mechanism discharged and all power sources off.

Les informations techniques contenues dans ce document sont la propriété exclusive de Schneider Electric Industries S.A.S et ne peuvent être utilisées ou divulguées à des tiers quels qu'ils soient sans son accord écrit. Seuls nous engageons pour exécution les plans et schémas remis après enregistrement de la commande. Les appareils représentés sur ce schéma sont en position ouvert - désarmés - débrochés - toutes sources coupées.

=N201
+AP01

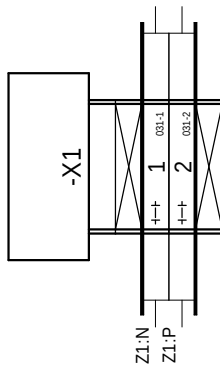

BORNIER : =N201+AP01-X1

CASINO LA REUNION

LE PORT



0298082700

Projet - No commande	
Project - Order No.	

Indice	Rev
00	

Folio
Sheet
100

A

A

B

E

C

C


D

1

The technical information contained in this document is the exclusive property of Schneider Electric Industries S.A.S and cannot be used or disclosed to third parties of any kind without its written consent. Only those drawings and diagrams remitted after order booking are binding for execution. All devices shown in this document are in open position, drawn out with operating mechanism discharged and all power sources off.

Les informations techniques contenues dans ce document sont la propriété exclusive de Schneider Electric Industries S.A.S. Elles ne peuvent être utilisées ou divulguées à des tiers quels qu'ils soient sans son accord écrit. Seuls nous engageons Schneider Electric Industries S.A.S. pour l'exécution des plans et schémas remis après enregistrement de la commande. Les appareils représentés sur ce schéma sont en position ouvert - désarmés - débrochés - toutes sources coupées.

=N201
+AP01

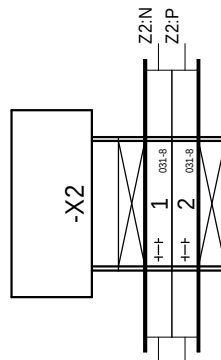

BORNIER : =N201+AP01-X2

CASINO LA REUNION
LE PORT



0298082700

Projct - No commande	
Project - Order No.	


Indice	Rev	00
--------	-----	----

Folio
Sheet
101

The technical information contained in this document is the exclusive property of Schneider Electric Industries S.A.S. and cannot be used or disclosed to third parties of any kind without its written consent. Only those drawings and diagrams remitted after order booking are binding for execution. All devices shown in this diagrams are in open position, drawn out with operating mechanism discharged and all power sources off.

de Schneider Electric Industries S.A.S
accord écrit. Seuls nous engage
s appareils représentés
es.

=N201
+AP01

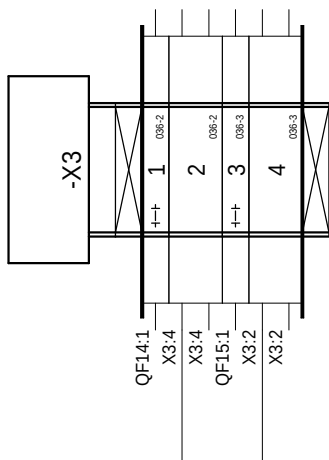

BORNIER : =N201+AP01-X3

CASINO LA REUNION

LE PORT



0298082700

Projet - No commande Project - Order No.

Indice
Rev
00

Folio
Sheet
102

The technical information contained in this document is the exclusive property of Schneider Electric Industries S.A.S and cannot be used or disclosed to third parties of any kind without its written consent. Only those drawings and diagrams permitted after order booking are binding for execution. All devices shown in this diagrams are in right position, drawn out with operating mechanism disengaged and all power sources off.

Les informations techniques contenues dans ce document sont la propriété exclusive de Schneider Electric Industries S.A.S et ne peuvent être utilisées ou divulguées à des tiers qu'ils soient sans son accord écrit. Seuls nous engageons pour l'exécution les plans et schémas remis après enregistrement de la commande. Les appareils représentés sur ces schémas sont en position ouvert, démontés, débranchés, toutes sources coupées.

=N201
+AP01


00	14/12/2009	Edition originale / First issue								
Ind.	Date	Modification /	Modification	Archiv. Micro- filmed	Ind. Rev	Date	Modification /	Modification	Archiv. Micro- filmed	

BORNIER : =N201+AP01-X031

CASINO LA REUNION
LE PORT




0298082700			
Projet - No commande Project - Order No.		Indice Rev 00	Folio Sheet 104

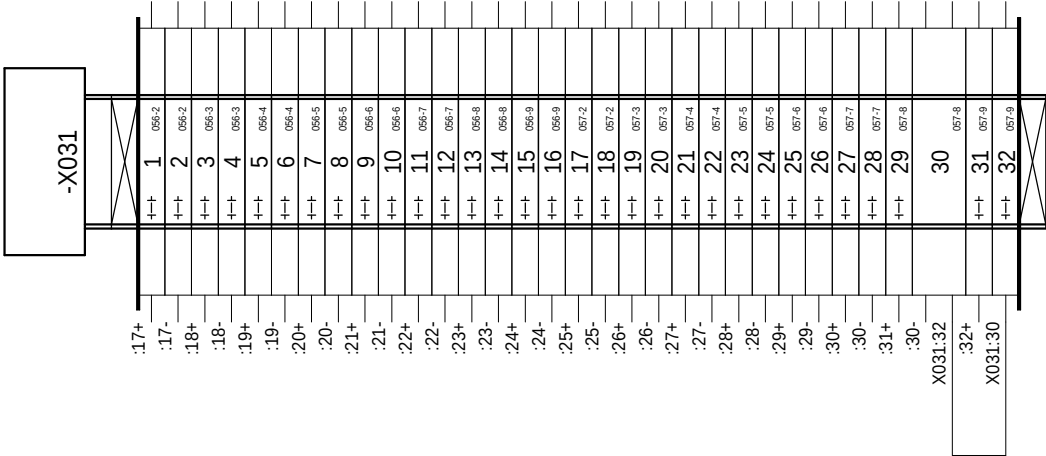

Les informations techniques contenues dans ce document sont la propriété exclusive de Schneider Electric Industries S.A.S et ne peuvent être utilisées ou divulguées à des tiers qu'ils soient sans son accord écrit. Seuls nous engageons pour l'exécution les plans et schémas remis après enregistrement de la commande. Les appareils représentés sur ce schéma sont en position ouvert, démontés, démontés, démontés, toutes sources coupées.

The technical information contained in this document is the exclusive property of Schneider Electric Industries S.A.S and cannot be used or disclosed to third parties of any kind without its written consent. Only those drawings and diagrams submitted after order booking are binding for execution. All devices shown in this diagrams are in open position, drawn out with operating mechanism disengaged and all power sources off.

=N201
+AP01

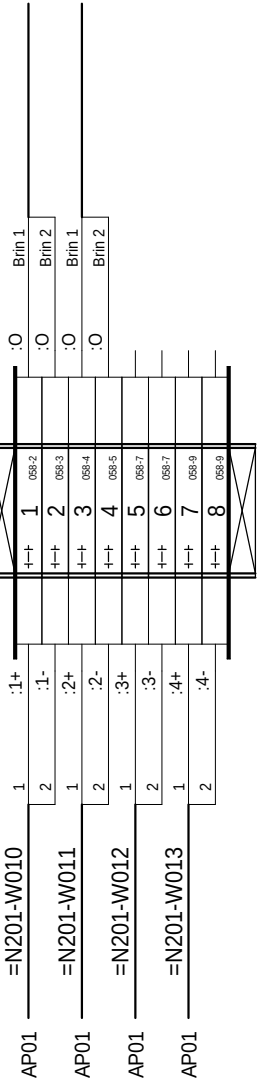

BORNIER : =N201+AP01-X041

CASINO LA REUNION
LE PORT



0298082700			
Projet - No commande Project - Order No.		Indice Rev 00	Folio Sheet 105

1		2		3		4		5		6		7		8		9		10					
Nom composant / Component name				Page Sheet	Designation	Fabricant Manufacturer		Ref. fabricant Manufacturer Ref.															
Localisation Location		Installation Function				Repère Tag																	
of Schneider Electric Industries S.A.S. The diagrams are in open position, drawn out with operating mechanism discharged and all power sources off.	N201		W010	105	CABLE MULTICONDUCTEURS BLINDE RS485										TELEMECANIQUE		490 NAA 271 01						
			W011	105	CABLE MULTICONDUCTEURS BLINDE RS485										TELEMECANIQUE		490 NAA 271 01						
			W012	105	CABLE MULTICONDUCTEURS BLINDE RS485										TELEMECANIQUE		490 NAA 271 01						
			W013	105	CABLE MULTICONDUCTEURS BLINDE RS485										TELEMECANIQUE		490 NAA 271 01						
	AP01		A01	052	ALIMENTATION BOITIER CPU PHENIX, BOITIER EXT-2, ADRESSAGE PAR ROUE CODEUSE, RS485 PAR SWITCH										SCHNEIDER TELE.		ORIO2 UPS-2						
			A02	052	BOITIER EXT-2, 1 EMPLACEMENTS CARTES T2, ADRESSAGE PAR ROUE CODEUSE										SCHNEIDER TELE.		ORIO2 EXT-2						
			A03	052	BOITIER EXT-2, 1 EMPLACEMENTS CARTES T2, ADRESSAGE PAR ROUE CODEUSE										SCHNEIDER TELE.		ORIO2 EXT-2						
			A04	052	BOITIER EXT-1, 4 EMPLACEMENTS CARTES T1, ADRESSAGE PAR ROUE CODEUSE										SCHNEIDER TELE.		ORIO2 EXT-1						
			A11	041	PC DE TELEGESTION INTEL PENTIUM UNO										ADVANTECH		UNO-1170E						
			A12	041	CARTE DE GESTION 4 PORTS RS485										ADVANTECH		PCM-3614I						
			A021	052	CARTE 16 ENTREES LOGIQUES ET COMPTAGE, TAILLE 2										SCHNEIDER TELE.		ORIO1 16DI						
			A031	052	CARTE 16 ENTREES LOGIQUES ET COMPTAGE, TAILLE 2										SCHNEIDER TELE.		ORIO1 16DI						
			A041	052	CARTE 4 ENTREES ANALOGIQUE UNIVERSELLES, TAILLE 1										SCHNEIDER TELE.		ORIO1 04AI						
			AP01	086	ARMOIRE MONOBLOC SPACIAL 18500 2000x600x300 AVEC CHASSIS RAL 7035										SCHNEIDER ELECTRIC		NSYSM20630P						
				086	GRILLE DE SORTIE POUR VENTILATEUR 223x223, RAL 7035, IP54										SCHNEIDER ELECTRIC		NSYCAG223LPF						
				086	LOT DE 4 ANNEAUX DE LEVAGE M12										SCHNEIDER ELECTRIC		NSYSMEB						
				086	PLAQUE PASSE-CABLE 1 PARTIE 18500 600x300										SCHNEIDER ELECTRIC		NSYSMEC63						
				086	BARILLET CLES 405 E										SCHNEIDER ELECTRIC		NSYIN405E1						
				086	PORTE SCHEMAS A4 PLASTIQUE, PROFONDEUR 22mm, GRIS RAL 7035										SCHNEIDER ELECTRIC		NSYDP4A						
			B01	033	HYGROTHERME 230V CA AFFICHAGE C°										SCHNEIDER ELECTRIC		NSYCCOHT230VID						
			F21	042	FICHE PARAFONDRE LIAISON HF 3FILS-In:10kA (8/20)-Uc:13VCC										PHOENIX CONTACT		2858043						
				042	EMBASE PARAFONDRE AVEC DECOUPLAGE ECRAN/MASSE										PHOENIX CONTACT		2856126						
				042	RACCORDEMENT AUTODENUDANT POUR BLINDAGE										PHOENIX CONTACT		2839295						
			F22	042	FICHE PARAFONDRE LIAISON HF 3FILS-In:10kA (8/20)-Uc:13VCC										PHOENIX CONTACT		2858043						
				042	EMBASE PARAFONDRE AVEC DECOUPLAGE ECRAN/MASSE										PHOENIX CONTACT		2856126						
				042	RACCORDEMENT AUTODENUDANT POUR BLINDAGE										PHOENIX CONTACT		2839295						
			F23	043	FICHE PARAFONDRE LIAISON HF 3FILS-In:10kA (8/20)-Uc:13VCC										PHOENIX CONTACT		2858043						
				043	EMBASE PARAFONDRE AVEC DECOUPLAGE ECRAN/MASSE										PHOENIX CONTACT		2856126						
			043	RACCORDEMENT AUTODENUDANT POUR BLINDAGE										PHOENIX CONTACT		2839295							
		F24	043	FICHE PARAFONDRE LIAISON HF 3FILS-In:10kA (8/20)-Uc:13VCC										PHOENIX CONTACT		2858043							
			043	EMBASE PARAFONDRE AVEC DECOUPLAGE ECRAN/MASSE										PHOENIX CONTACT		2856126							
			043	RACCORDEMENT AUTODENUDANT POUR BLINDAGE										PHOENIX CONTACT		2839295							
		GR1	034	MODULE REDONDANT 24VCC/24VCC 40A										TELEMECANIQUE		ABL8RED24400							
		HL1	033	ECLAIRAGE AVEC PRISE DE COURANT UTE ET INTERRUPTEUR, 11W, 250VCA										SCHNEIDER ELECTRIC		NSYLAMS75UTE							
		QF1	032	DISJONCTEUR C60N BI 10A COURBE C										MERLIN GERIN		24201							
			032	BLOC VIGI C60 = 25A BI 220-415VAC 300mA										MERLIN GERIN		26511							
		QF2	032	DISJONCTEUR C60N BI 2 A COURBE C										MERLIN GERIN		24197							
		QF3	032	DISJONCTEUR C60N BI 2 A COURBE C										MERLIN GERIN		24197							
		QF4	032	DISJONCTEUR C60N BI 1A COURBE C										MERLIN GERIN		24196							
		QF5	032	DISJONCTEUR C60N BI 1A COURBE C										MERLIN GERIN		24196							
		QF6	032	DISJONCTEUR C60N BI 1A COURBE C										MERLIN GERIN		24196							
		QF7	032	DISJONCTEUR C60N BI 1A COURBE C										MERLIN GERIN		24196							
		QF8	033	DISJONCTEUR C60N BI 6A COURBE C										MERLIN GERIN		24200							
			033	BLOC VIGI C60 = 25A BI 220-415VAC 300mA										MERLIN GERIN		26511							
		QF9	033	DISJONCTEUR C60N BI 3A COURBE C										MERLIN GERIN		24198							
			033	CONTACT OF+SD/OF										MERLIN GERIN		26929							
		QF10	033	DISJONCTEUR C60N BI 2 A COURBE C										MERLIN GERIN		24197							
			033	BLOC VIGI C60 = 25A BI 220-415 VAC 30mA										MERLIN GERIN		26509							
		QF11	035	DISJONCTEUR C60H-DC UNI 1 A COURBE C										MERLIN GERIN		61501							
		QF12	035	DISJONCTEUR C60H-DC UNI 1 A COURBE C										MERLIN GERIN		61501							
02		27/07/2010		Tel que construit						NOMENCLATURE				CASINO LA REUNION						0298082700			
01		23/03/2010		Mise à jour								LE PORT											
00		14/12/2009		Edition originale / First Issue												Project - No commande Project - Order No.							
Ind. Rev		Date Date		Modification / Modification		Archiv. Micro- filmed		Ind. Rev		Date Date		Modification / Modification		Archiv. Micro- filmed									

1		2		3	4	5	6	7	8	9	10		
Nom composant / Component name			Page Sheet	Designation							Fabricant Manufacturer	Ref. fabricant Manufacturer Ref.	
Localisation Location	Installation Function	Repère Tag											
The technical information contained in this document is the exclusive property of Schneider Electric Industries S.A.S. and cannot be used or disclosed to third parties of any kind without its written consent. Only those drawings and documents which are in open position, drawn out with operating mechanism discharged and all power sources off.			QF13	035	DISJONCTEUR C60H-DC UNI 1 A COURBE C						MERLIN GERIN	61501	
			QF14	036	DISJONCTEUR C60H-DC UNI 2 A COURBE C						MERLIN GERIN	61502	
				036	CONTACT OF+SD/OF						MERLIN GERIN	26929	
			QF15	036	DISJONCTEUR C60H-DC UNI 2 A COURBE C						MERLIN GERIN	61502	
				036	CONTACT OF+SD/OF						MERLIN GERIN	26929	
			R01	033	RESISTANCE CHAUFFANTE VENTILEE ISOLEE 170W 230VCA 170W						SCHNEIDER ELECTRIC	NSYCR170W230VVC	
			U1	034	ALIMENTATION REGULEE A DECOUP. MONO 100...240VAC/24VDC 240W						TELEMECANIQUE	ABL8RPS24100	
			U2	034	ALIMENTATION REGULEE A DECOUP. MONO 100...240VAC/24VDC 240W						TELEMECANIQUE	ABL8RPS24100	
			U21	045	SWITCH ETHERNET 6 PORTS 10/100 TX ET 2 PORTS 100 FX-MM						TELEMECANIQUE	TCSESM083F2CU0	
			U31	042	EXTENSEUR DE LIAISON RS485						EQUIPTRANS	EL485RD2/230VAC	
			U32	042	EXTENSEUR DE LIAISON RS485						EQUIPTRANS	EL485RD2/230VAC	
			U33	043	EXTENSEUR DE LIAISON RS485						EQUIPTRANS	EL485RD2/230VAC	
			U34	043	EXTENSEUR DE LIAISON RS485						EQUIPTRANS	EL485RD2/230VAC	
			W001	041	CABLE MULTICONDUCTEURS BLINDE RS485						TELEMECANIQUE	490 NAA 271 01	
			W002	041	CABLE MULTICONDUCTEURS BLINDE RS485						TELEMECANIQUE	490 NAA 271 01	
			W003	041	CABLE MULTICONDUCTEURS BLINDE RS485						TELEMECANIQUE	490 NAA 271 01	
			W004	041	CABLE MULTICONDUCTEURS BLINDE RS485						TELEMECANIQUE	490 NAA 271 01	
			W006	042	CABLE MULTICONDUCTEURS BLINDE RS485						TELEMECANIQUE	490 NAA 271 01	
			W007	042	CABLE MULTICONDUCTEURS BLINDE RS485						TELEMECANIQUE	490 NAA 271 01	
			W008	043	CABLE MULTICONDUCTEURS BLINDE RS485						TELEMECANIQUE	490 NAA 271 01	
			W009	043	CABLE MULTICONDUCTEURS BLINDE RS485						TELEMECANIQUE	490 NAA 271 01	
			W010	058	CABLE MULTICONDUCTEURS BLINDE RS485						TELEMECANIQUE	490 NAA 271 01	
			W011	058	CABLE MULTICONDUCTEURS BLINDE RS485						TELEMECANIQUE	490 NAA 271 01	
			W012	058	CABLE MULTICONDUCTEURS BLINDE RS485						TELEMECANIQUE	490 NAA 271 01	
			W013	058	CABLE MULTICONDUCTEURS BLINDE RS485						TELEMECANIQUE	490 NAA 271 01	
			WET001	045	CORDON RESEAU ETHERNET BLINDE, CATEGORIE 5, PAIRE TORSADEE DROIT 2M						TELEMECANIQUE	490 NTW 000 02	
			WO001	044	CORDON ZIPCORD SC-PC/SC-PC MULTIMODE 62.5/125µm 2.8mm, 2m, ORANGE						ICTL	502101004	
			WO002	044	CORDON ZIPCORD SC-PC/SC-PC MULTIMODE 62.5/125µm 2.8mm, 2m, ORANGE						ICTL	502101004	
	The informations techniques contenues dans ce document sont la propriété exclusive de Schneider Electric Industries S.A.S. et ne peuvent être divulguées à des tiers quel que soit le mode de transmission. Seuls nous engageons à ne pas divulguer à des tiers les informations techniques contenues dans ce document. Les informations techniques contenues dans ce document sont en position ouvert - débrochées - désarmés - toutes sources coupées.			X01	044	COFFRET FIDJI V2 FOLAN 12SC AVEC MODULE DE CONNECTION DIRECT						ICTL	621081008
				X1		BLOC DE JONCTION, RESSORT SECTIONNABLE , 2.5mm², EPAISSEUR 5mm						TELEMECANIQUE	AB1RRSC235U3
				X2		BLOC DE JONCTION, RESSORT SECTIONNABLE , 2.5mm², EPAISSEUR 5mm						TELEMECANIQUE	AB1RRSC235U3
				X3		BLOC DE JONCTION, RESSORT SECTIONNABLE , 2.5mm², EPAISSEUR 5mm						TELEMECANIQUE	AB1RRSC235U3
						CLOISON POUR BLOCS DE JONCTION, EPAISSEUR 1.5mm						TELEMECANIQUE	AB1RRNAC244GR
				X021		BLOC DE JONCTION, RESSORT SECTIONNABLE , 2.5mm², EPAISSEUR 5mm						TELEMECANIQUE	AB1RRSC235U3
					CLOISON POUR BLOCS DE JONCTION, EPAISSEUR 1.5mm						TELEMECANIQUE	AB1RRNAC244GR	
			X031		BLOC DE JONCTION, RESSORT SECTIONNABLE , 2.5mm², EPAISSEUR 5mm						TELEMECANIQUE	AB1RRSC235U3	
					CLOISON POUR BLOCS DE JONCTION, EPAISSEUR 1.5mm						TELEMECANIQUE	AB1RRNAC244GR	
			X041		BLOC DE JONCTION, RESSORT SECTIONNABLE , 2.5mm², EPAISSEUR 5mm						TELEMECANIQUE	AB1RRSC235U3	
					CLOISON POUR BLOCS DE JONCTION, EPAISSEUR 1.5mm						TELEMECANIQUE	AB1RRNAC244GR	
			Z1	031	FILTRE CEM FN 680, COURANT DE SERVICE DE 1 A 10A						SCHAFFNER	FN 682-6.5/06	
			Z2	031	FILTRE CEM FN 680, COURANT DE SERVICE DE 3 A 16A						SCHAFFNER	FN 9675-3/06	