

Elm\_C\_38 PPVT8272\_MONTBLANCH-4  
100% 28 00 1802220 88 F. 8120

A3 garde - 11/2006

| 1 |                        | 2                                                                         |  | 3 |  | 4 |                     | 5 |  | 6 |                                              | 7 |  | 8 |                                                                                       | 9                                  |          | 10 |  |  |                                                          |  |                     |  |                       |
|---|------------------------|---------------------------------------------------------------------------|--|---|--|---|---------------------|---|--|---|----------------------------------------------|---|--|---|---------------------------------------------------------------------------------------|------------------------------------|----------|----|--|--|----------------------------------------------------------|--|---------------------|--|-----------------------|
| A | Folio<br>Sheet         | Designation<br>Designation                                                |  |   |  |   |                     |   |  |   |                                              |   |  |   |                                                                                       | Indice de modification<br>Revision |          |    |  |  |                                                          |  |                     |  |                       |
|   | 001                    | Page de garde                                                             |  |   |  |   |                     |   |  |   |                                              |   |  |   |                                                                                       | 00                                 | 01       | 02 |  |  |                                                          |  |                     |  |                       |
|   | 002                    | PAGE RECAPITULATIVE                                                       |  |   |  |   |                     |   |  |   |                                              |   |  |   |                                                                                       | 00                                 | 01       | 02 |  |  |                                                          |  |                     |  |                       |
|   | 003                    | PAGE RECAPITULATIVE                                                       |  |   |  |   |                     |   |  |   |                                              |   |  |   |                                                                                       | 00                                 | 01       | 02 |  |  |                                                          |  |                     |  |                       |
|   | 010                    | LEGENDE SYMBOLES N°1 - LEGEND OF SYMBOLS N°1                              |  |   |  |   |                     |   |  |   |                                              |   |  |   |                                                                                       | 00                                 |          |    |  |  |                                                          |  |                     |  |                       |
|   | 011                    | LEGENDE SYMBOLES N°2 - LEGEND OF SYMBOLS N°2                              |  |   |  |   |                     |   |  |   |                                              |   |  |   |                                                                                       | 00                                 |          |    |  |  |                                                          |  |                     |  |                       |
|   | 012                    | PRINCIPE DE REPERAGE - PRINCIPE OF MARKING                                |  |   |  |   |                     |   |  |   |                                              |   |  |   |                                                                                       | 00                                 |          |    |  |  |                                                          |  |                     |  |                       |
|   | 013                    | REPERE ESSENTIEL - TABLE 1 - HIGHER-LEVEL DESIGNATION                     |  |   |  |   |                     |   |  |   |                                              |   |  |   |                                                                                       | 00                                 |          |    |  |  |                                                          |  |                     |  |                       |
|   | 014                    | REPERE EMPLACEMENT PHYSIQUE - TABLE 2 - LOCATION OF ITEM                  |  |   |  |   |                     |   |  |   |                                              |   |  |   |                                                                                       | 00                                 |          |    |  |  |                                                          |  |                     |  |                       |
|   | 015                    | REPERAGE MATERIEL - TABLE 3 - IDENTIFICATION ITEM                         |  |   |  |   |                     |   |  |   |                                              |   |  |   |                                                                                       | 00                                 |          |    |  |  |                                                          |  |                     |  |                       |
| B | 019                    | Marquage NAME PLATE                                                       |  |   |  |   |                     |   |  |   |                                              |   |  |   |                                                                                       | 00                                 |          |    |  |  |                                                          |  |                     |  |                       |
|   | 020                    | Unifilaire général de la liasse SINGLE LINE DIAGRAM                       |  |   |  |   |                     |   |  |   |                                              |   |  |   |                                                                                       | 00                                 |          |    |  |  |                                                          |  |                     |  |                       |
|   | 021                    | Unifilaire général de la liasse SINGLE LINE DIAGRAM                       |  |   |  |   |                     |   |  |   |                                              |   |  |   |                                                                                       | 00                                 |          |    |  |  |                                                          |  |                     |  |                       |
|   | 031                    | Distribution des polarités POWER SUPPLY                                   |  |   |  |   |                     |   |  |   |                                              |   |  |   |                                                                                       | 00                                 |          |    |  |  |                                                          |  |                     |  |                       |
|   | 032                    | Distribution des polarités POWER SUPPLY                                   |  |   |  |   |                     |   |  |   |                                              |   |  |   |                                                                                       | 00                                 |          |    |  |  |                                                          |  |                     |  |                       |
|   | 033                    | Distribution des polarités POWER SUPPLY                                   |  |   |  |   |                     |   |  |   |                                              |   |  |   |                                                                                       | 00                                 |          |    |  |  |                                                          |  |                     |  |                       |
|   | 034                    | Distribution des polarités 24V CC POWER SUPPLY 24V DC                     |  |   |  |   |                     |   |  |   |                                              |   |  |   |                                                                                       | 00                                 |          |    |  |  |                                                          |  |                     |  |                       |
|   | 035                    | Distribution des polarités 24V CC POWER SUPPLY 24V DC                     |  |   |  |   |                     |   |  |   |                                              |   |  |   |                                                                                       | 00                                 |          |    |  |  |                                                          |  |                     |  |                       |
|   | 036                    | Distribution des polarités 24V CC POWER SUPPLY 24V DC                     |  |   |  |   |                     |   |  |   |                                              |   |  |   |                                                                                       | 00                                 |          |    |  |  |                                                          |  |                     |  |                       |
|   | 037                    | Relayage RELAYS                                                           |  |   |  |   |                     |   |  |   |                                              |   |  |   |                                                                                       | 00                                 |          |    |  |  |                                                          |  |                     |  |                       |
| C | 038                    | Commande COMMAND                                                          |  |   |  |   |                     |   |  |   |                                              |   |  |   |                                                                                       | 00                                 |          |    |  |  |                                                          |  |                     |  |                       |
|   | 040                    | Extenseur Modbus RS485 24V CC RS485 LINK EXTENDER 24V DC                  |  |   |  |   |                     |   |  |   |                                              |   |  |   |                                                                                       | 00                                 | 01       |    |  |  |                                                          |  |                     |  |                       |
|   | 042                    | Extenseur Modbus RS485 24V CC RS485 LINK EXTENDER 24V DC                  |  |   |  |   |                     |   |  |   |                                              |   |  |   |                                                                                       | 00                                 | 01       |    |  |  |                                                          |  |                     |  |                       |
|   | 044                    | Coffret optique FIDGI V2 OPTICAL BOX FIDGI V2                             |  |   |  |   |                     |   |  |   |                                              |   |  |   |                                                                                       | 00                                 |          |    |  |  |                                                          |  |                     |  |                       |
|   | 045                    | Switch ethernet 6 PORTS 10/100 TX ET 2 PORTS 100 FX-MM SWITCH 6TX/2FX-MM  |  |   |  |   |                     |   |  |   |                                              |   |  |   |                                                                                       | 00                                 |          |    |  |  |                                                          |  |                     |  |                       |
|   | 050                    | PC de télégestion UNO-1170E EMBEDDED AUTOMATION COMPUTER                  |  |   |  |   |                     |   |  |   |                                              |   |  |   |                                                                                       | 00                                 | 01       |    |  |  |                                                          |  |                     |  |                       |
|   | 052                    | API NAPAC PLC NAPAC                                                       |  |   |  |   |                     |   |  |   |                                              |   |  |   |                                                                                       | 00                                 |          |    |  |  |                                                          |  |                     |  |                       |
|   | 054                    | CARTE 16 ENTREES TOR ENTREES 1 à 8 DIGITAL INPUTS BOARD                   |  |   |  |   |                     |   |  |   |                                              |   |  |   |                                                                                       | 00                                 | 01       |    |  |  |                                                          |  |                     |  |                       |
|   | 055                    | CARTE 16 ENTREES TOR ENTREES 9 à 16 DIGITAL INPUTS BOARD                  |  |   |  |   |                     |   |  |   |                                              |   |  |   |                                                                                       | 00                                 | 01       |    |  |  |                                                          |  |                     |  |                       |
|   | 056                    | CARTE 16 ENTREES TOR ENTREES 1 à 8 DIGITAL INPUTS BOARD                   |  |   |  |   |                     |   |  |   |                                              |   |  |   |                                                                                       | 00                                 | 01       |    |  |  |                                                          |  |                     |  |                       |
| D | 057                    | CARTE 16 ENTREES TOR ENTREES 9 à 16 DIGITAL INPUTS BOARD                  |  |   |  |   |                     |   |  |   |                                              |   |  |   |                                                                                       | 00                                 | 01       |    |  |  |                                                          |  |                     |  |                       |
|   | 058                    | CARTE 4 ENTREES ANALOGIQUES UNIVERSELLES ANALOG INPUTS BOARD              |  |   |  |   |                     |   |  |   |                                              |   |  |   |                                                                                       | 00                                 | 01       |    |  |  |                                                          |  |                     |  |                       |
|   | 059                    | CARTE 4 SORTIES TOR RELAIS ELECTROMECHANIQUES DIGITAL OUTPUTS BOARD       |  |   |  |   |                     |   |  |   |                                              |   |  |   |                                                                                       | 00                                 |          |    |  |  |                                                          |  |                     |  |                       |
|   | 060                    | RESERVES SUR BORNES SPARES                                                |  |   |  |   |                     |   |  |   |                                              |   |  |   |                                                                                       | 00                                 |          |    |  |  |                                                          |  |                     |  |                       |
|   | 061                    | RESERVES SUR BORNES SPARES                                                |  |   |  |   |                     |   |  |   |                                              |   |  |   |                                                                                       | 00                                 |          |    |  |  |                                                          |  |                     |  |                       |
|   | 086                    | Armoire monobloc 2000x600x300 MONOBLOC ENCLOSURE EXTERNAL LAYOUT          |  |   |  |   |                     |   |  |   |                                              |   |  |   |                                                                                       | 00                                 |          |    |  |  |                                                          |  |                     |  |                       |
|   | 087                    | Armoire monobloc Implantation matériel MONOBLOC ENCLOSURE INTERNAL LAYOUT |  |   |  |   |                     |   |  |   |                                              |   |  |   |                                                                                       | 00                                 | 01       |    |  |  |                                                          |  |                     |  |                       |
|   | 088                    | Fixation au sol FIXING WALL                                               |  |   |  |   |                     |   |  |   |                                              |   |  |   |                                                                                       | 00                                 | 01       |    |  |  |                                                          |  |                     |  |                       |
|   | 150                    | BORNIER : =N201+AP01-X1                                                   |  |   |  |   |                     |   |  |   |                                              |   |  |   |                                                                                       | 00                                 |          |    |  |  |                                                          |  |                     |  |                       |
|   | 151                    | BORNIER : =N201+AP01-X2                                                   |  |   |  |   |                     |   |  |   |                                              |   |  |   |                                                                                       | 00                                 |          |    |  |  |                                                          |  |                     |  |                       |
| D | 152                    | BORNIER : =N201+AP01-X3                                                   |  |   |  |   |                     |   |  |   |                                              |   |  |   |                                                                                       | 00                                 |          |    |  |  |                                                          |  |                     |  |                       |
|   | 153                    | BORNIER : =N201+AP01-X4                                                   |  |   |  |   |                     |   |  |   |                                              |   |  |   |                                                                                       | 00                                 |          |    |  |  |                                                          |  |                     |  |                       |
|   | 154                    | BORNIER : =N201+AP01-X021                                                 |  |   |  |   |                     |   |  |   |                                              |   |  |   |                                                                                       | 00                                 |          |    |  |  |                                                          |  |                     |  |                       |
|   | Archivage<br>Microfilm |                                                                           |  |   |  |   | PAGE RECAPITULATIVE |   |  |   | MONITORING<br>PHOTOVOLTAIQUE<br>CASINO LOT 3 |   |  |   |  |                                    | 02982291 |    |  |  | Projet - No commande<br>Project - Order No.<br>FPVTB0272 |  | Indice<br>Rev<br>02 |  | Folio<br>Sheet<br>002 |

A3 recap 1 - 11/2006




|                   |  |-------------------|--|------|-----------------------------------------------------------------------|---|--|-------------------|--|------|---|---|--|-------------------|--|------|------------------------------------------------------|---|--|----|--|
| 1                 |  | 2    |                                                                       | 3 |  | 4                 |  | 5    |   | 6 |  | 7                 |  | 8    |                                                      | 9 |  | 10 |  |
| SYMBOLE<br>SYMBOL |  | CODE | LEGENDE<br>DESCRIPTION                                                |   |  | SYMBOLE<br>SYMBOL |  | CODE | LEGENDE<br>DESCRIPTION                                                                                   |   |  | SYMBOLE<br>SYMBOL |  | CODE | LEGENDE<br>DESCRIPTION                               |   |  |    |  |
|                   |  | Q    | INTERRUPTEUR<br>SWITCH                                                |   |  |                   |  | S    | COMMANDE PAR LEVIER<br>OPERATED BY LEVER                                                                 |   |  |                   |  | U    | CONVERTISSEUR<br>TRANSDUCER                          |   |  |    |  |
|                   |  | Q    | DISJONCTEUR<br>CIRCUIT BREAKER                                        |   |  |                   |  | S    | COMMANDE PAR CLEF<br>OPERATED BY KEY                                                                     |   |  |                   |  |      |                                                      |   |  |    |  |
|                   |  | Q    | SECTIONNEUR<br>DISCONNECTOR (ISOLATOR)                                |   |  |                   |  | S    | TL OU TPL POUR SECTIONNEUR<br>DISCREPANCY SWITCH FOR DISCONNECTOR                                        |   |  |                   |  | V    | FONCTION REDRESSEUSE<br>RECTIFYING FUNCTION          |   |  |    |  |
|                   |  | Q    | INTERRUPTEUR SECTIONNEUR<br>SWITCH DISCONNECTOR                       |   |  |                   |  | S    | TL OU TPL POUR DISJONCTEUR<br>DISCREPANCY SWITCH FOR CB                                                  |   |  |                   |  |      |                                                      |   |  |    |  |
|                   |  | Q    | COMMANDE PAR MOTEUR<br>OPERATED BY MOTOR                              |   |  |                   |  | S    | BOITIER DE SIGNALISATION<br>ALARM ANNUNCIATOR                                                            |   |  |                   |  |      |                                                      |   |  |    |  |
|                   |  |                   |  | R    | SHUNT<br>SHUNT                                                        |   |  |                   |  | T    | TRANSFORMATEUR DE COURANT UNIFILAIRE<br>CURRENT TRANSFORMER SLD                                          |   |  |                   |  | X    | BOITE D'ESSAI<br>TEST BLOCK                          |   |  |    |  |
|                   |  | R    | RESISTANCE<br>RESISTOR                                                |   |  |                   |  | T    | TRANSFORMATEUR DE COURANT MULTIFILAIRE<br>CURRENT TRANSFORMER TRIPOLAR DRAWING                           |   |  |                   |  | X    | BORNE SIMPLE<br>ORDINARY TERMINAL BLOCK              |   |  |    |  |
|                   |  |      |                                                                       |   |  |                   |  | T    | TRANSFORMATEUR DE TENSION MULTIFILAIRE<br>VOLTAGE TRANSFORMER TRIPOLAR DRAWING                           |   |  |                   |  | X    | BORNE SECTIONABLE<br>INTERRUPTIBLE TERMINAL BLOCK    |   |  |    |  |
|                   |  | S    | CONTACT DE POSITION NO<br>MAKE CONTACT OF LIMIT SWITCH                |   |  |                   |  | T    | ENROULEMENT DE TRANFORMATEUR DE PUISSANCE - MULTIFILAIRE<br>POWER TRANSFORMER WINDING - TRIPOLAR DRAWING |   |  |                   |  | X    | BORNE FUSIBLE<br>FUSE CARRIER TERMINAL BLOCK         |   |  |    |  |
|                   |  | S    | CONTACT DE POSITION NF<br>BREAK CONTACT OF LIMIT SWITCH               |   |  |                   |  | T    | ENROULEMENT DE TRANFORMATEUR DE PUISSANCE - MULTIFILAIRE<br>POWER TRANSFORMER WINDING - TRIPOLAR DRAWING |   |  |                   |  | X    | BORNE DIODE<br>DIODE TERMINAL BLOCK                  |   |  |    |  |
|                   |  | S    | COMMUTEUR UNIPOLAIRE A N DIRECTIONS<br>SINGLE POLE N POSITIONS SWITCH |   |  |                   |  | T    | TRANFORMATEUR DE PUISSANCE - UNIFILAIRE<br>POWER TRANSFORMER - SLD                                       |   |  |                   |  | X    | BORNE RESISTANCE<br>RESISTOR TERMINAL BLOCK          |   |  |    |  |
|                   |  | S    | COMMANDE PAR POUSSOIR<br>OPERATED BY PUSHING                          |   |  |                   |  | T    | AUTOTRANFORMATEUR DE PUISSANCE - UNIFILAIRE<br>POWER AUTOTRANSFORMER WINDING - SLD                       |   |  |                   |  | X    | BROCHE MALE DE CONNECTEUR<br>MAL CONNECTOR PIN       |   |  |    |  |
|                   |  | S    | COMMANDE PAR TIRETTE<br>OPERATED BY PULLING                           |   |  |                   |  | T    | TRANSFORMATEUR DISOLEMENT<br>ISOLATING TRANSFORMER                                                       |   |  |                   |  | X    | BROCHE FEMELLE DE CONNECTEUR<br>FEMALE CONNECTOR PIN |   |  |    |  |
|                   |  | S    | COMMANDE ROTATIVE<br>OPERATED BY TURNING                              |   |  |                   |  |      |   |   |  |                   |  |      |                                                      |   |  |    |  |
|                   |  | S    | BOUTON POUSSOIR COUP DE POING<br>EMERGENCY SWITCH                     |   |  |                   |  |      |   |   |  |                   |  |      |                                                      |   |  |    |  |
| |
The technical information contained in this document is the exclusive property of Schneider Electric Industries S.A.S and cannot be used, or disclosed, or disclosed to third parties of any kind without its written consent. Only those drawings and diagrams mentioned after order booking are binding for execution. All devices shown in this document are in their position, drawn out with operating mechanism disengaged and all power sources off.

Les informations techniques contenues dans ce document sont la propriété exclusive de Schneider Electric Industries S.A.S et ne peuvent être utilisées ou divulguées à des tiers qu'avec son accord écrit. Seuls nous engageons pour l'exécution les plans et schémas remis après enregistrement de la commande. Les appareils représentés sur les schémas sont en position ouverte, démontés, débranchés, toutes sources coupées.

LE REPERAGE DES APPAREILS EST CONFORME A LA NORME CEI.  
ADDITION DE 4 BLOCS DE CARACTERES

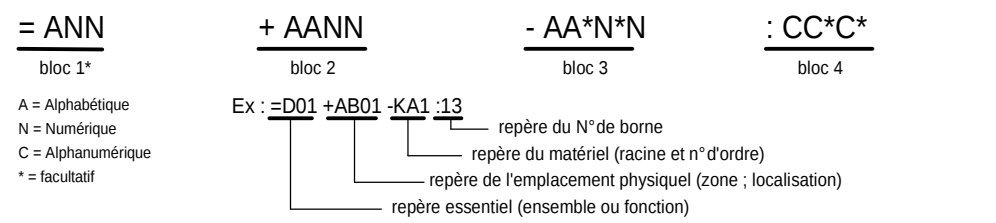

bloc 1 =ANN

"=" symbole distinctif

repère essentiel

Repère principal caractérisant chaque subdivision importante d'une installation ou ensemble (fonctionnel). Il est facultatif.  
Le 1<sup>er</sup> caractère est choisi dans la "TABLE 1".  
Cette table donne les lettres repères des niveaux de tension et des fonctions non spécifiques à une travée ou un niveau de tension.

bloc 2 +AANN

"+" symbole distinctif

repère de l'emplacement physique

Repère de l'adresse physique du matériel.  
Repère de l'équipement qui contient le matériel (choix des deux premiers caractères dans la "TABLE 2").

bloc 3 -AA\*N\*N

"-" symbole distinctif

repère matériel


Repère complet du nom de l'appareil. La première lettre indique la fonction générale de l'appareil. Choix "TABLE 3".

bloc 4 :CC\*C\*


":" symbole distinctif

repère du N° de borne

Repère composé indifféremment de lettres ou de chiffres.

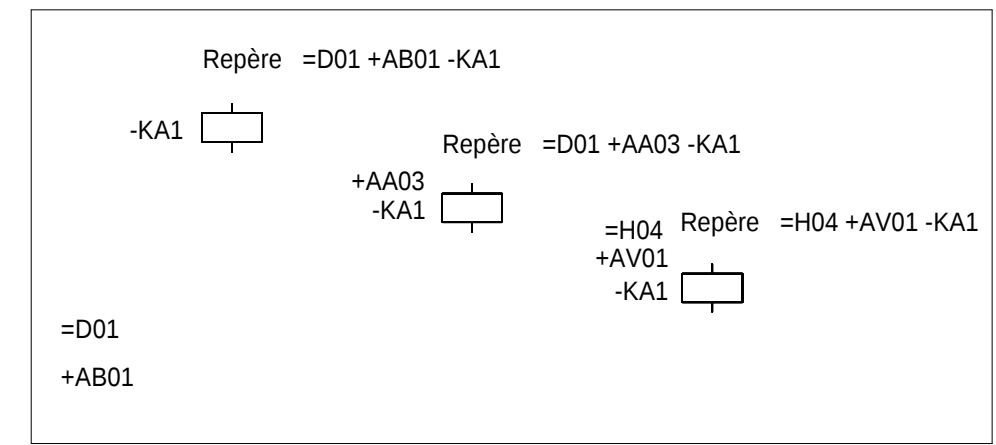

ACCORDING TO STANDARD, MARKING OF EQUIPMENTS IS MADE  
WITH 4 BLOCKS OF CHARACTERS

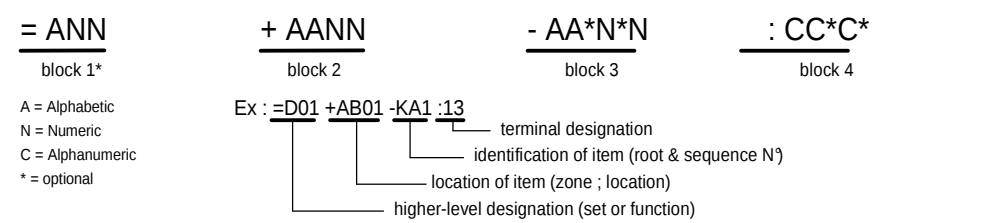

block 1 =ANN

"=" distinctive symbol

higher level designation

Item designation for any major part of plant or function. Optional.  
First character is given by "TABLE 1".  
This table gives codes for voltage levels and for no attached functions to a particular bay or voltage level.

block 2 +AANN

"+" distinctive symbol

location of item

Designation for location item.  
Indicates equipment which contains the item (choice of the 2 first characters "TABLE 2").

block 3 -AA\*N\*N

"-" distinctive symbol

identification of item


Complete designation of item identification. 1st character indicates general function of item. Choice "TABLE 3".

block 4 :CC\*C\*

":" distinctive symbol

terminal designation

Designation composed of letters or numbers.

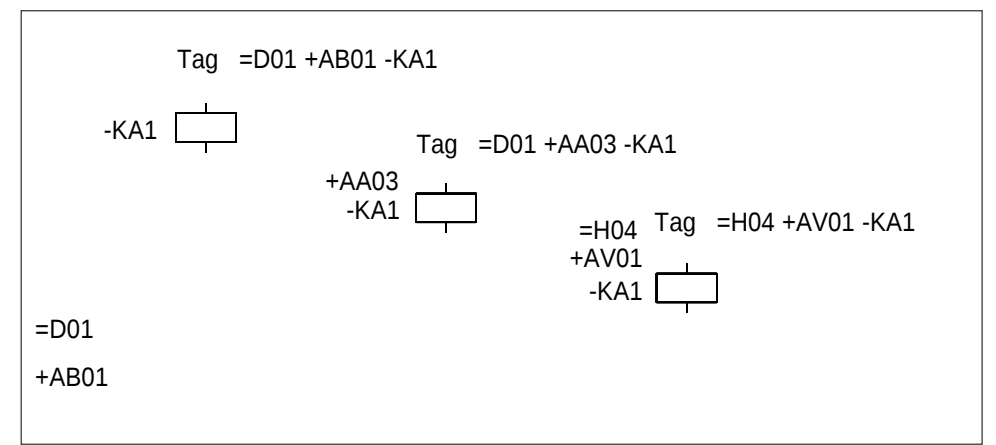

## B

BCDD

Bay number is given by two figures  
from 01 to 99.  
Figures "00" are used for common  
equipment to a voltage level and several bays

eg ; =E00, higher level of designation 132kV busbar  
+E00, AB01, 132kV common relaying cubicle N°1 (bus bar protection)

EXAMPLES : +E04 Indicates that the localisation is fully attached to bay 110kV N°04  
=C05 Indicates bay 400kV N°05  
=R01 Indicates the function "FIRE PROTECTION" N° 01

REPERE ESSENTIEL

- TABLE 1 -

HIGHER-LEVEL DESIGNATION

MONITORING  
PHOTOVOLTAIQUE  
CASINO LOT 3



|                                                          |                     |
|----------------------------------------------------------|---------------------|
| 02982291                                                 |                     |
| Projet - No commande<br>Project - Order No.<br>FPVTB0272 | Indice<br>Rev<br>00 |

B

C

D

[illegible]

B

C

D

A3 suite - 11/2006


B

D

[illegible]


A3 suite - 11/2006



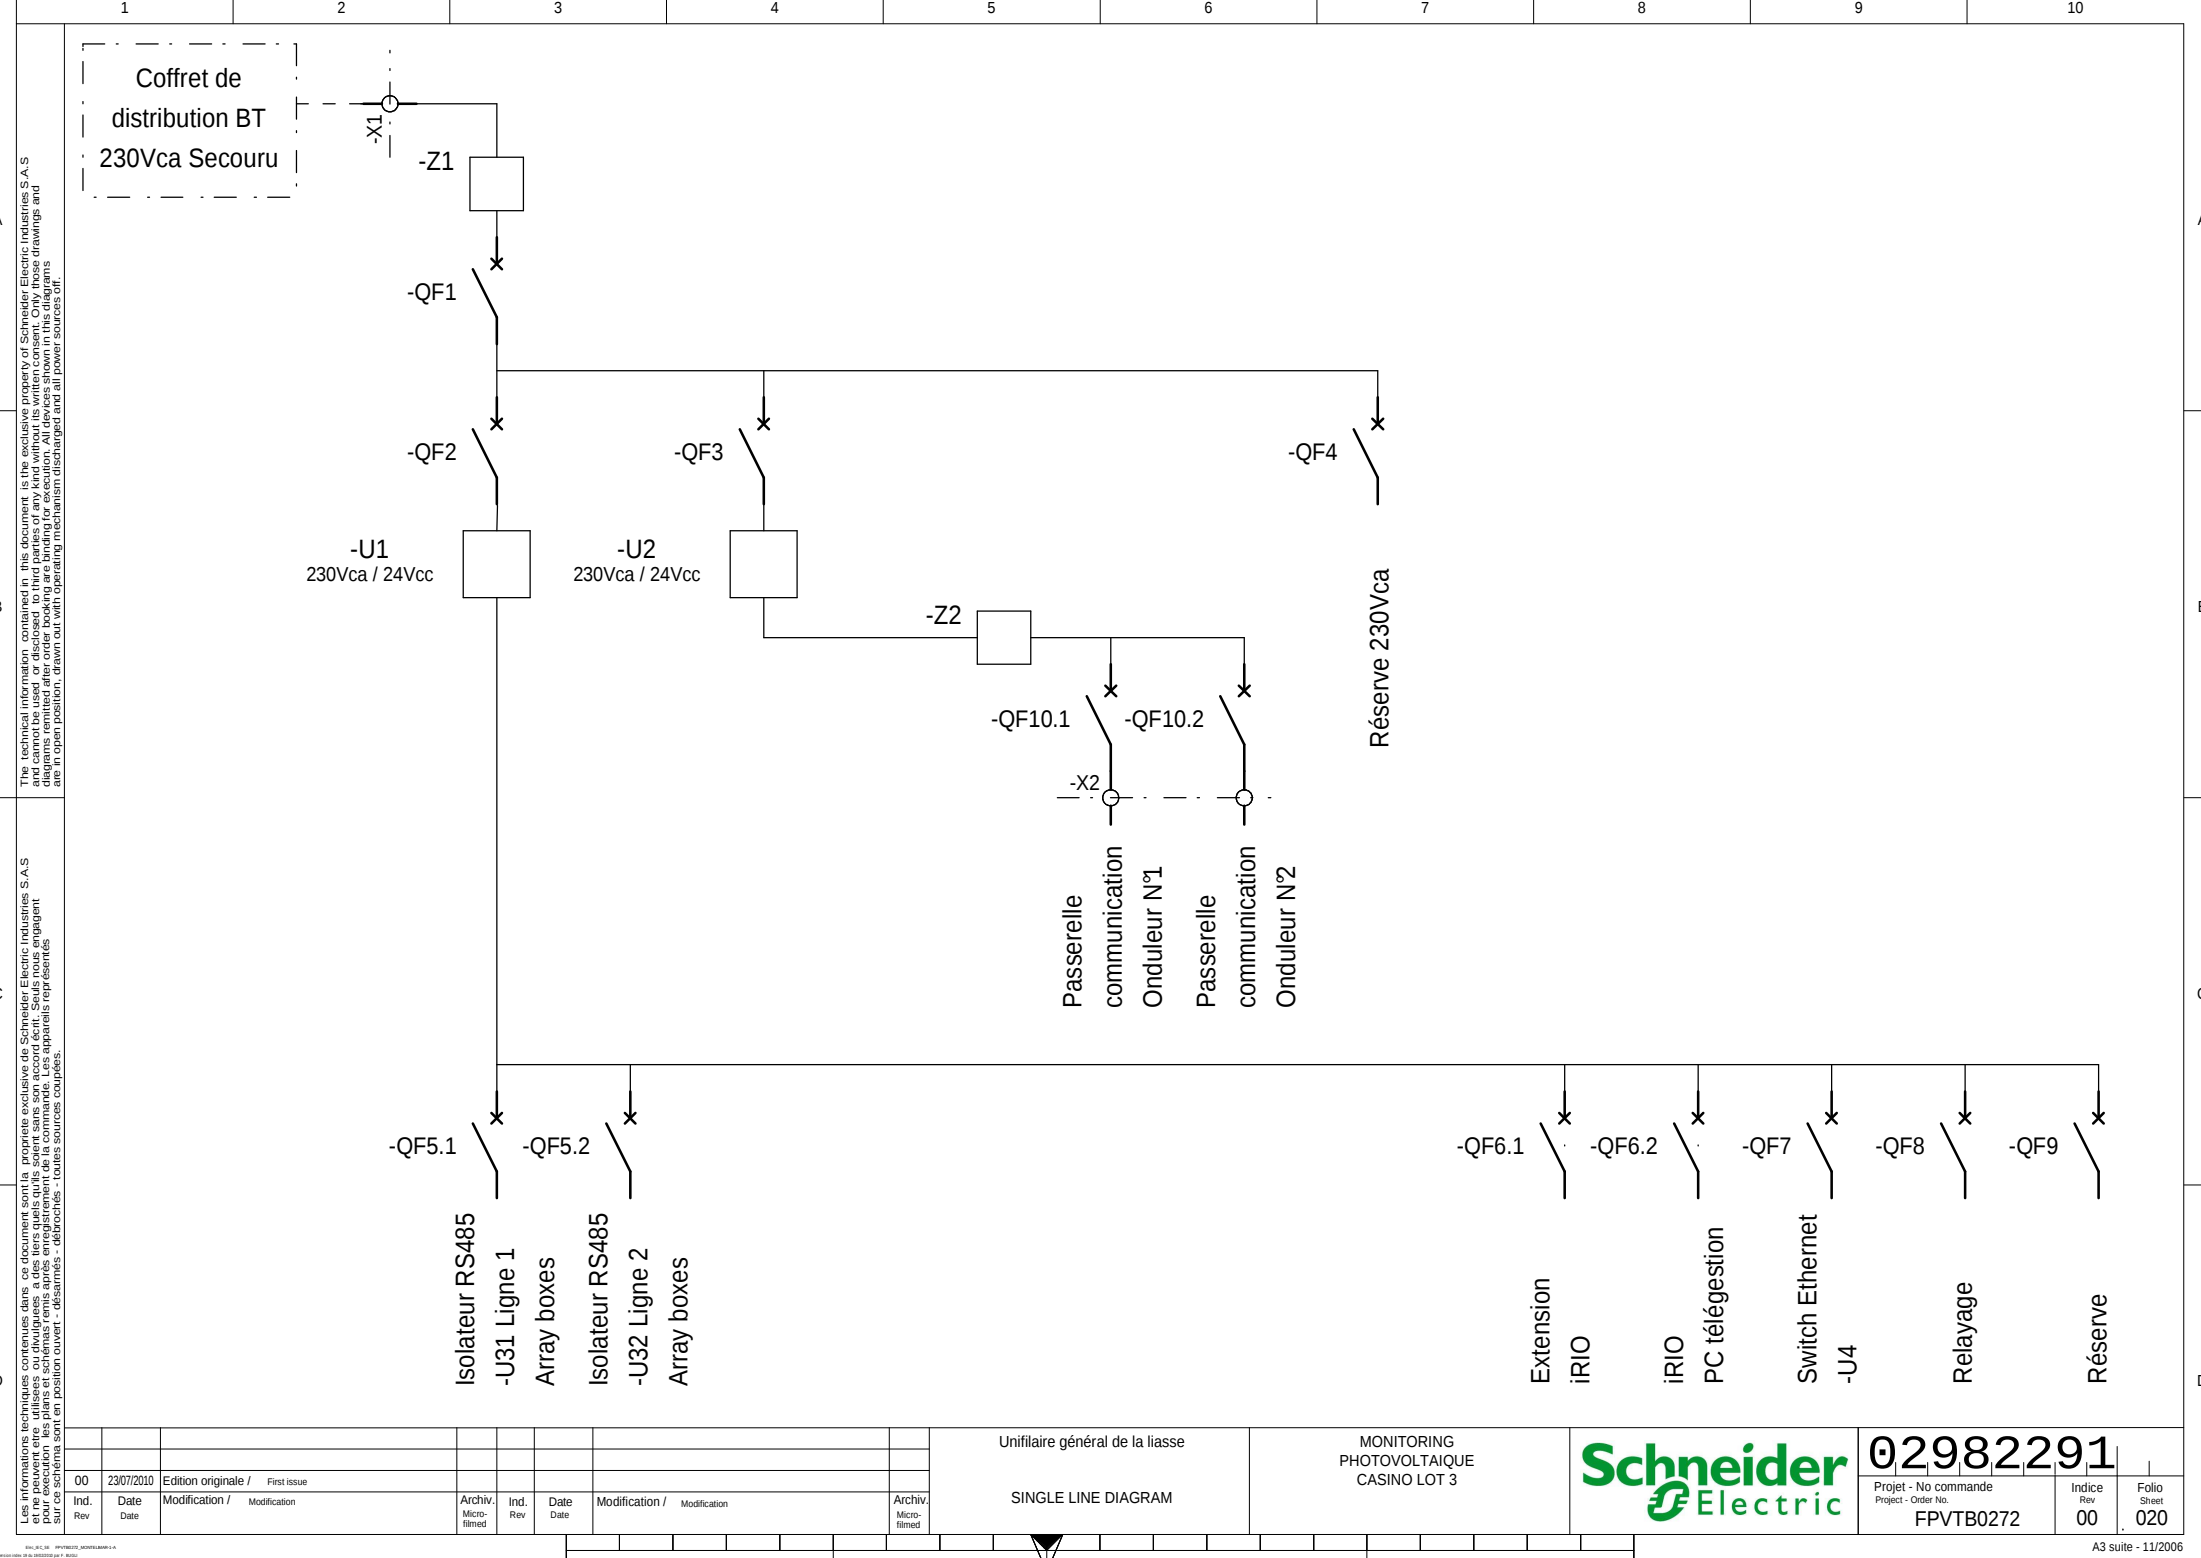

The technical information contained in this document is the exclusive property of Schneider Electric Industries S.A.S and cannot be used or disclosed to third parties of any kind without its written consent. Only those drawings and diagrams permitted after order booking are binding for execution. All devices shown in this diagrams are in their position, drawn out with operating mechanism disengaged and all power sources off.

Les informations techniques contenues dans ce document sont la propriété exclusive de Schneider Electric Industries S.A.S et ne peuvent être utilisées ou divulguées à des tiers qu'ils soient sans son accord écrit. Seuls nous engageons pour l'exécution les plans et schémas remis après enregistrement de la commande. Les appareils représentés sur ces schémas sont en position ouverte, desserrés, toutes sources coupées.

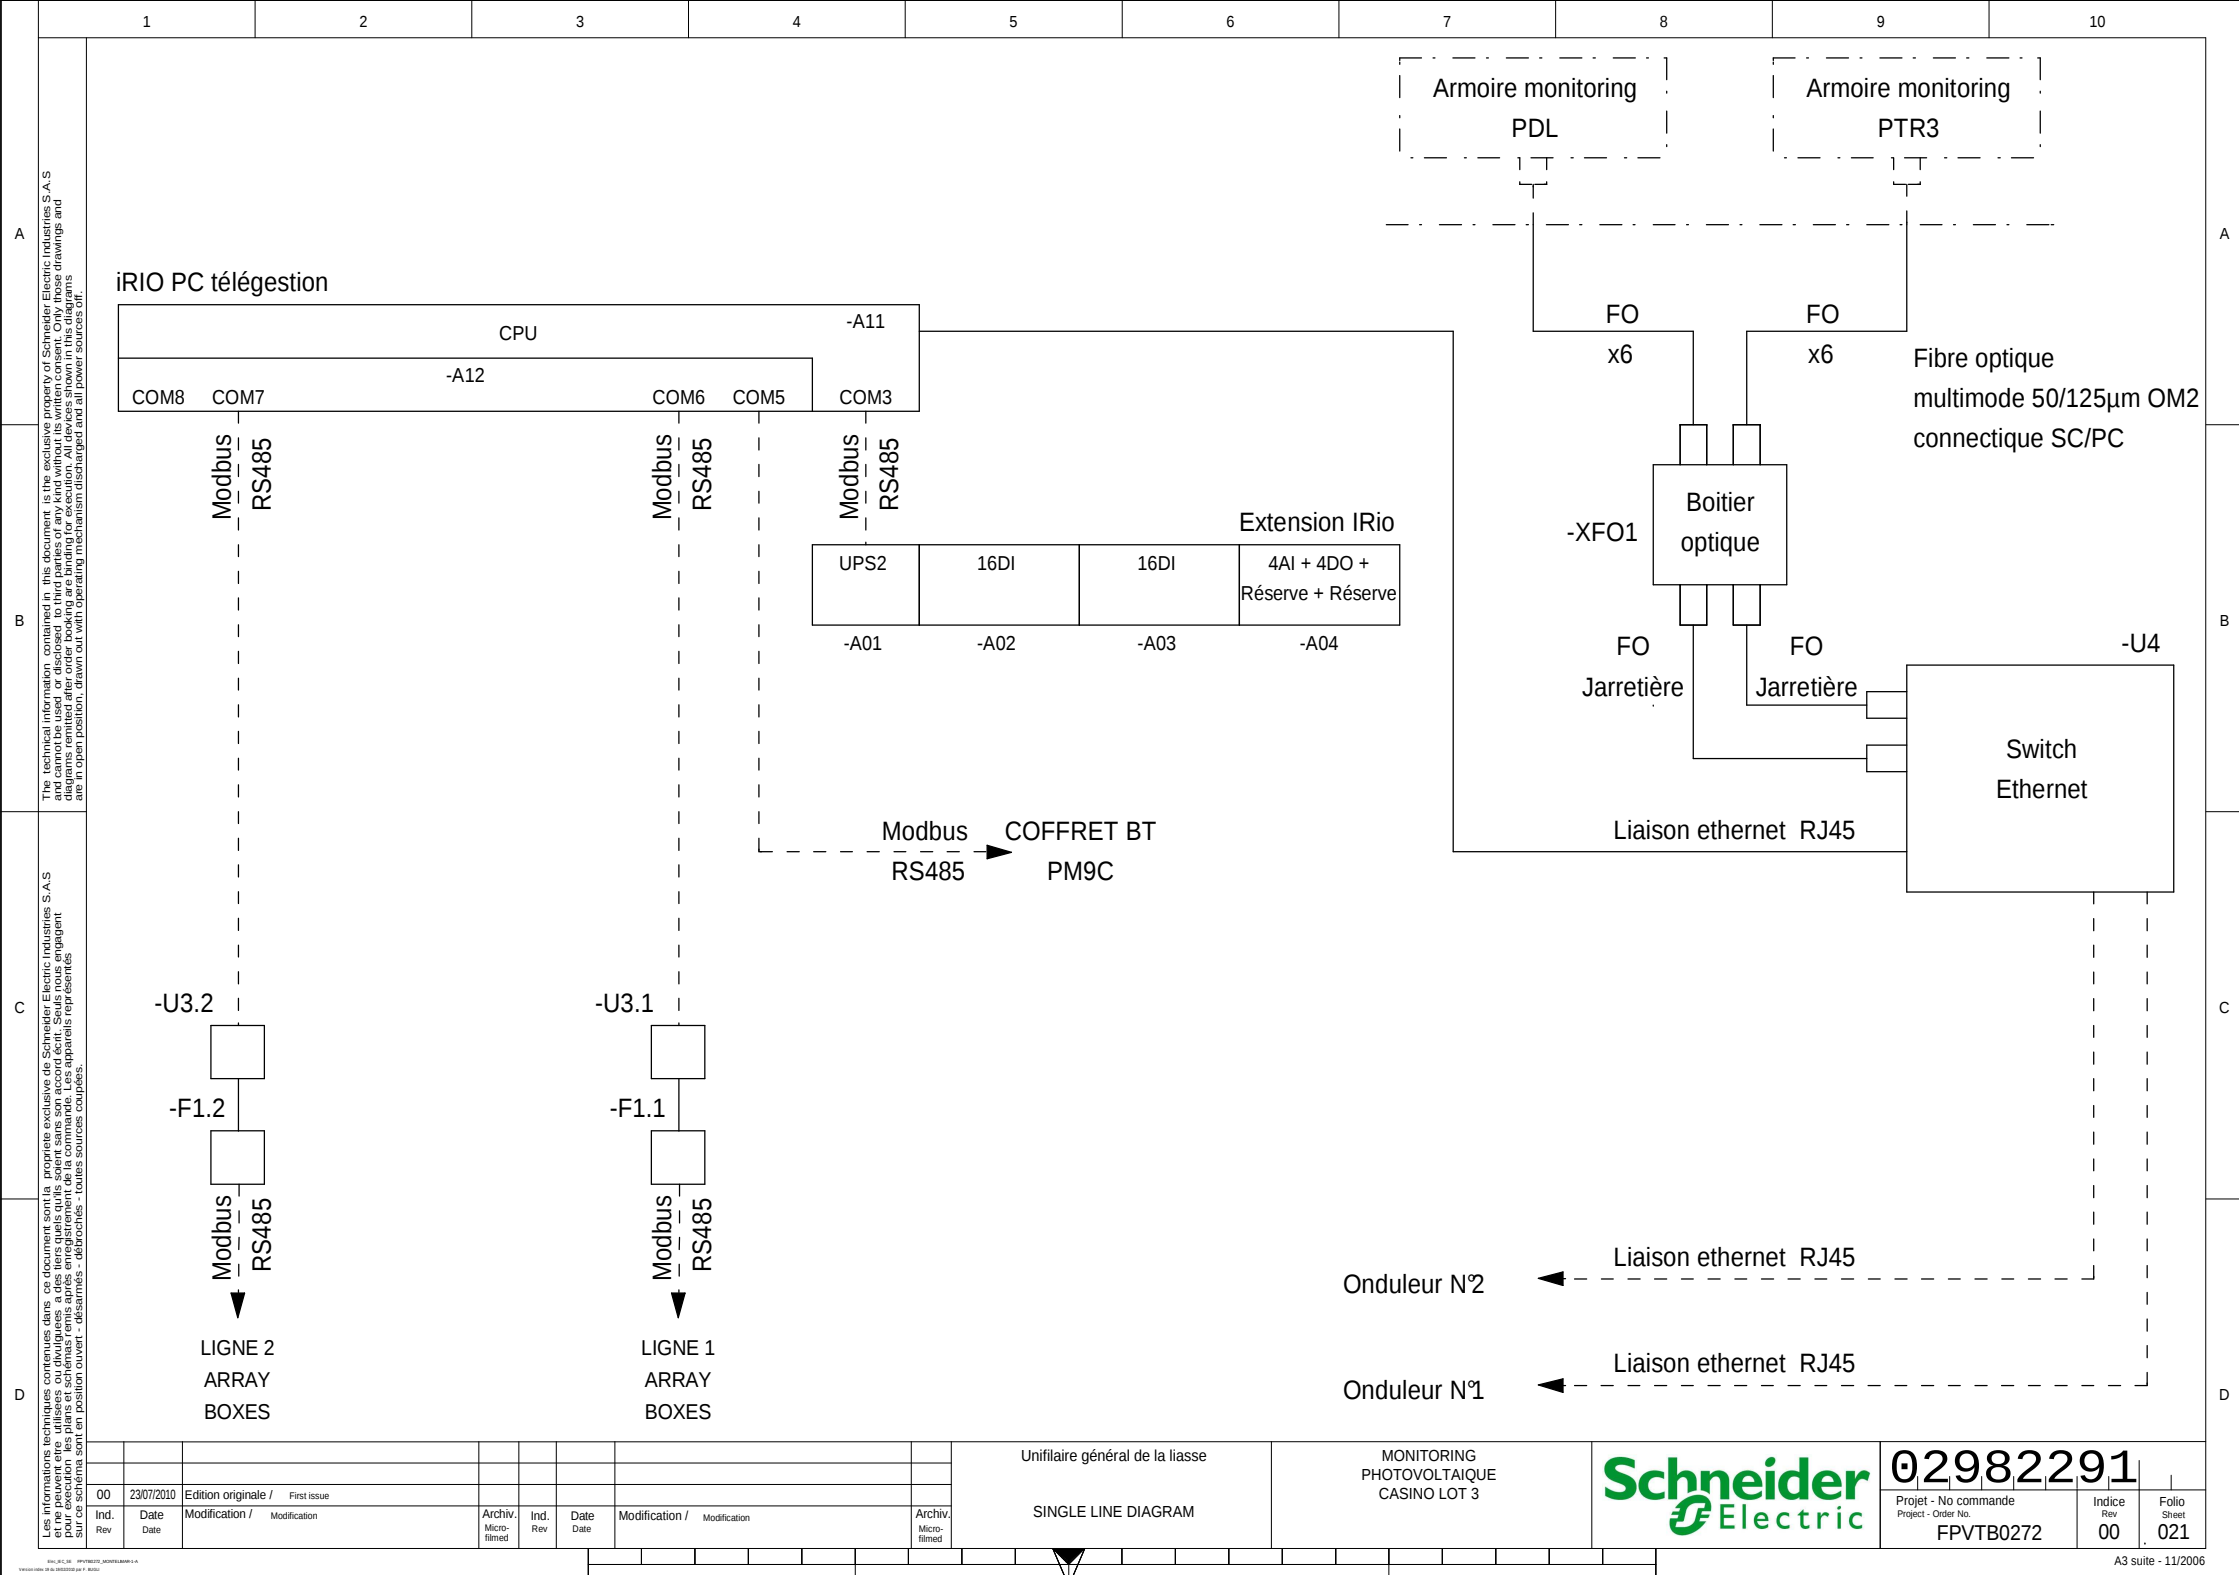



A


The technical information contained in this document is the exclusive property of Schneider Electric Industries S.A.S and cannot be used, or disclosed, to third parties of any kind without its written consent. Only those drawings and diagrams mentioned after order booking are binding for execution. All devices shown in this diagram are in their position, drawn out with operating mechanism disengaged and all power sources off.

B

C

Les informations techniques contenues dans ce document sont la propriété exclusive de Schneider Electric Industries S.A.S et ne peuvent être utilisées ou divulguées à des tiers qu'ils soient sans son accord écrit. Seuls nous engageons pour l'exécution les plans et schémas remis après enregistrement de la commande. Les appareils représentés sur ce schéma sont en position ouvert, déconnectés, toutes sources coupées.

D

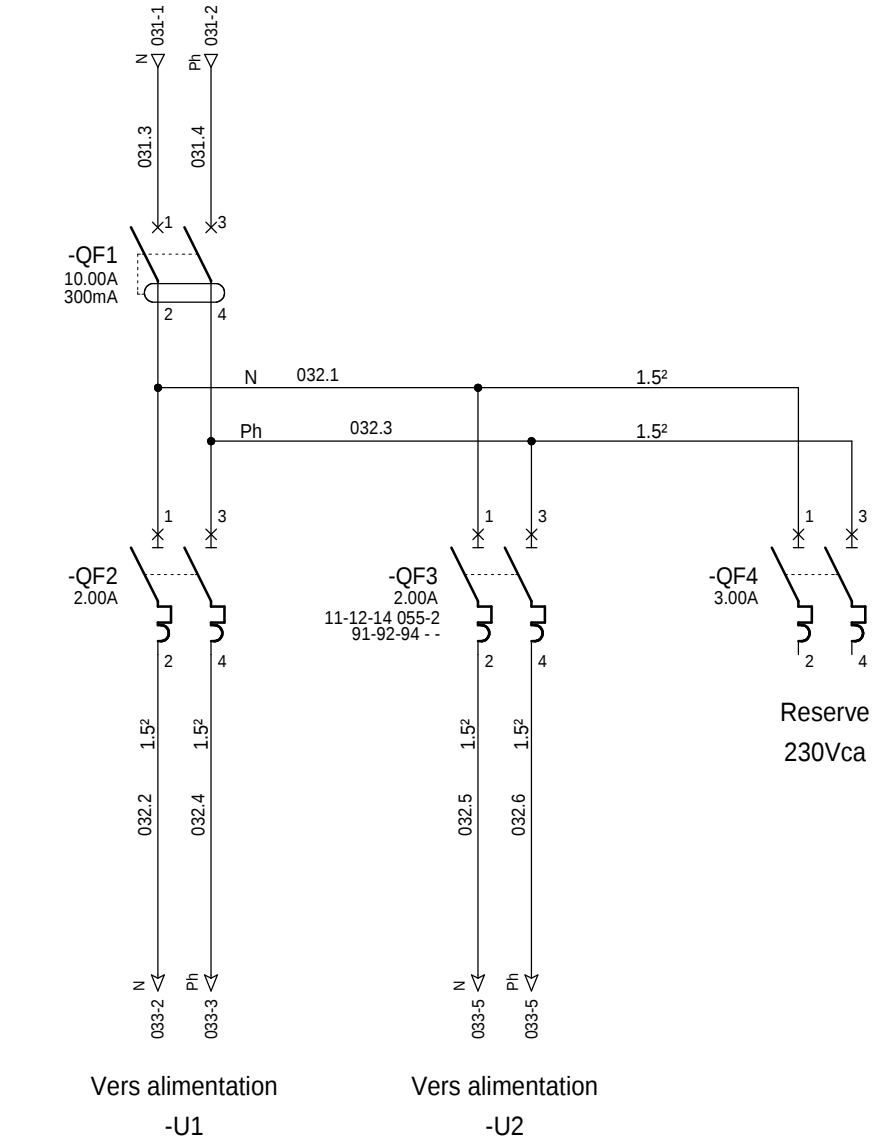

=N201  
+AP01

|      |            |                                 |              |              |      |      |                |              |              |  |
|------|------------|---------------------------------|--------------|--------------|------|------|----------------|--------------|--------------|--|
| 00   | 23/07/2010 | Edition originale / First issue |              |              |      |      |                |              |              |  |
| Ind. | Date       | Modification /                  | Modification | Archiv.      | Ind. | Date | Modification / | Modification | Archiv.      |  |
| Rev  | Date       |                                 |              | Micro-filmed | Rev  | Date |                |              | Micro-filmed |  |

Distribution des polarités

POWER SUPPLY

MONITORING  
PHOTOVOLTAIQUE  
CASINO LOT 3



02982291

Projet - No commande  
Project - Order No.  
FPVTB0272

Indice  
Rev  
00

Folio  
Sheet  
032

A

B

C

D

The technical information contained in this document is the exclusive property of Schneider Electric Industries S.A.S and cannot be used or disclosed to third parties without its written consent. Only those drawings and diagrams entitled after order booking are binding for execution. All devices shown in this diagrams are in their position, drawn out with operating mechanism disengaged and all power sources off.


Les informations techniques contenues dans ce document sont la propriété exclusive de Schneider Electric Industries S.A.S et ne peuvent être utilisées ou divulguées à des tiers qu'ils soient sans son accord écrit. Seuls nous engageons pour l'exécution les plans et schémas remis après enregistrement de la commande. Les appareils représentés sur ces schémas sont en position ouvert, desservis, débranchés, toutes sources coupées.

=N201  
+AP01



Alimentation  
24Vcc interne

Alimentation  
24Vcc externe

-U1  
FAB: PHOENIX CONTACT  
REF: 2938581  
230Vca / 24Vcc  
5.00A

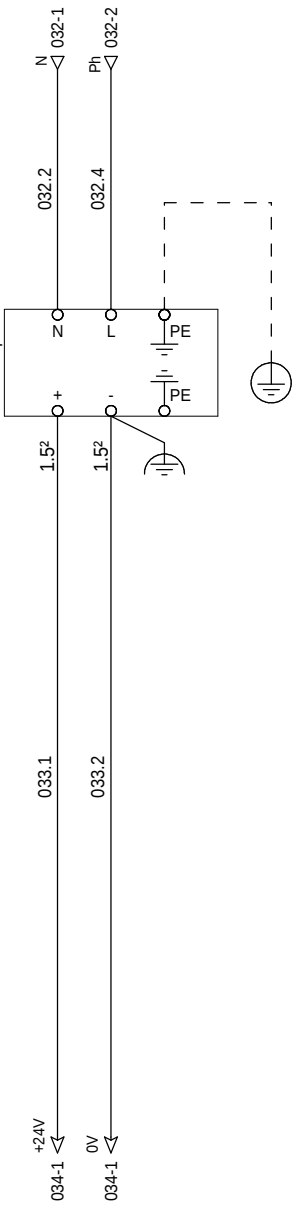

-U2  
FAB: PHOENIX CONTACT  
REF: 2938578  
230Vca / 24Vcc  
2.50A  
13-14 055-2

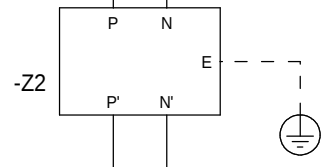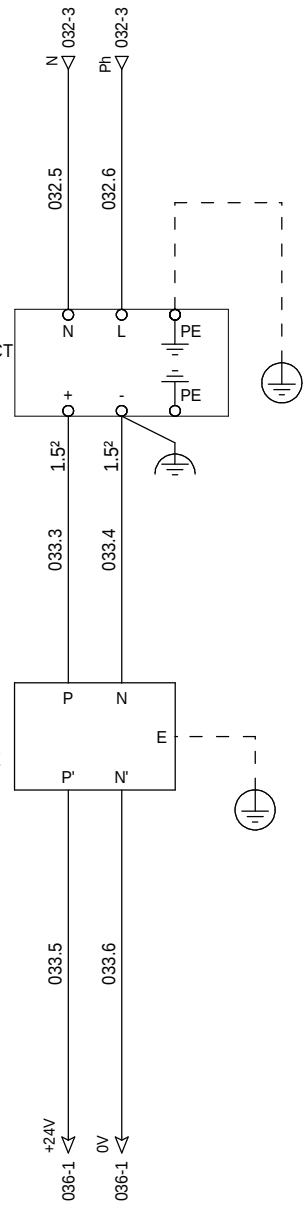


|          |            |                                 |                      |          |           |                             |                      |  |  |
|----------|------------|---------------------------------|----------------------|----------|-----------|-----------------------------|----------------------|--|--|
| 00       | 23/07/2010 | Edition originale / First issue |                      |          |           |                             |                      |  |  |
| Ind. Rev | Date Date  | Modification / Modification     | Archiv. Micro-filmed | Ind. Rev | Date Date | Modification / Modification | Archiv. Micro-filmed |  |  |

Distribution des polarités  
  
POWER SUPPLY

MONITORING  
PHOTOVOLTAIQUE  
CASINO LOT 3



|                                                          |                     |                       |  |
|----------------------------------------------------------|---------------------|-----------------------|--|
| 02982291                                                 |                     |                       |  |
| Projet - No commande<br>Project - Order No.<br>FPVTB0272 | Indice<br>Rev<br>00 | Folio<br>Sheet<br>033 |  |

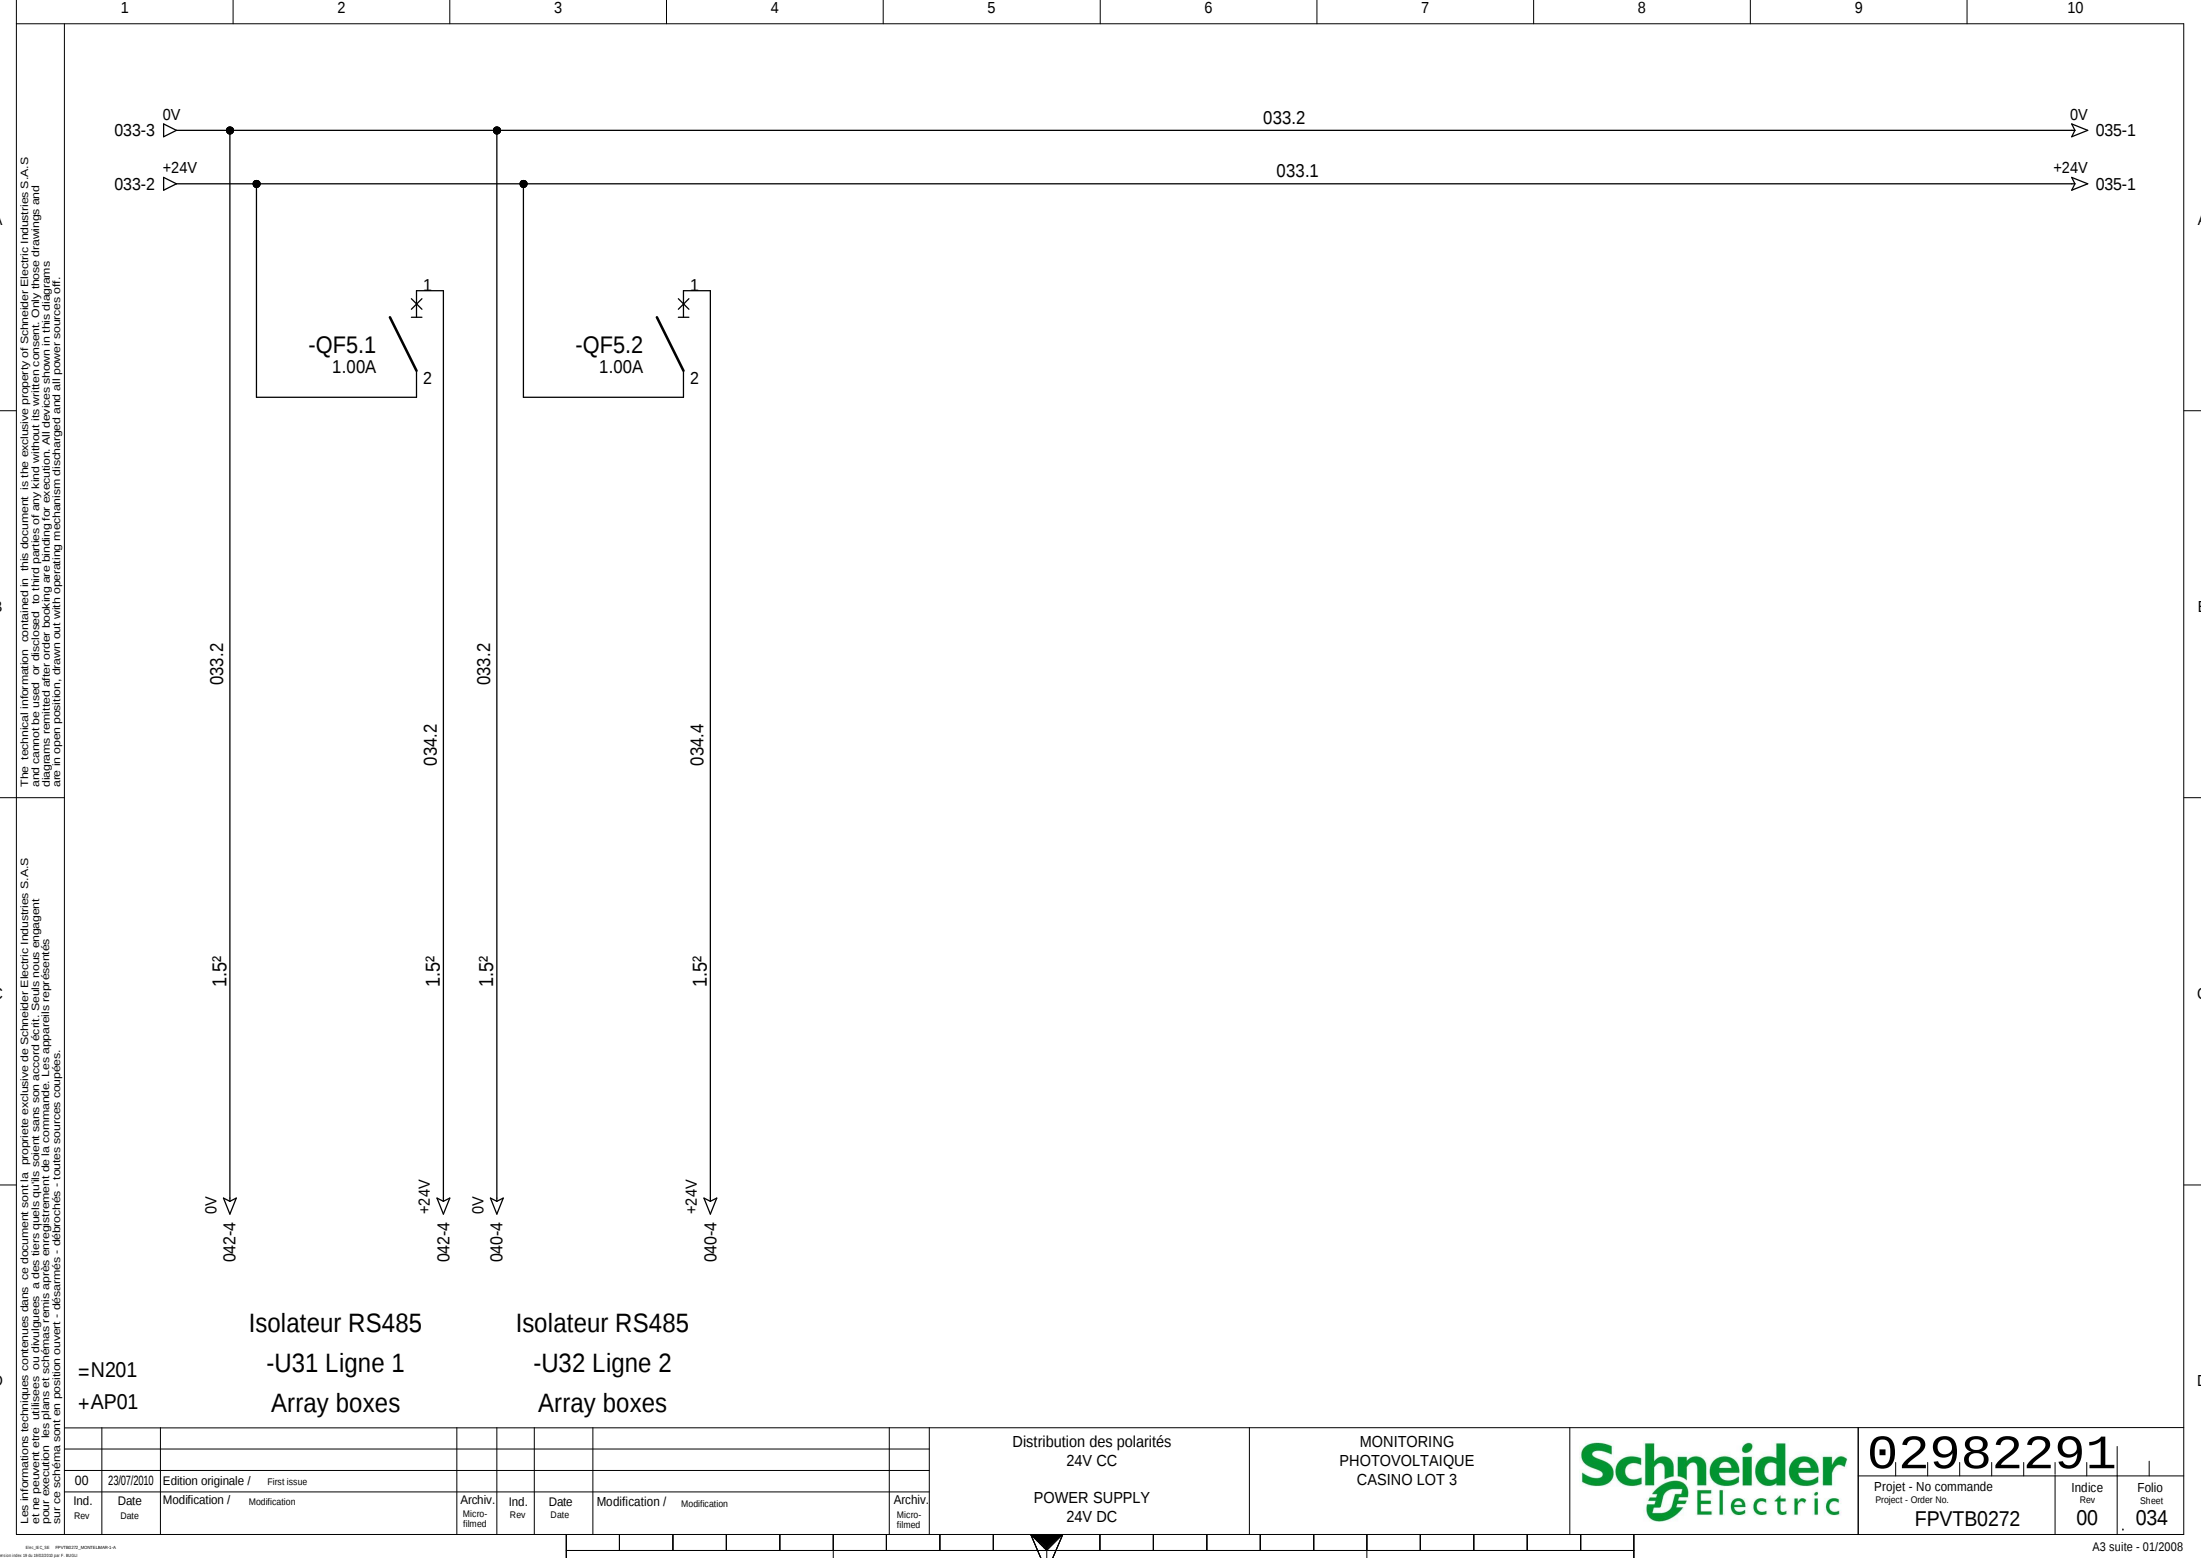

1 2 3 4 5 6 7 8 9 10

A

B

C

D

The technical information contained in this document is the exclusive property of Schneider Electric Industries S.A.S. and cannot be used or disclosed to third parties without its written consent. Only those drawings and diagrams mentioned after order booking are binding for execution. All devices shown in this diagram are in their position, drawn out with operating mechanism disengaged and all power sources off.

=N201  
+AP01

Isolateur RS485  
-U31 Ligne 1  
Array boxes

Isolateur RS485  
-U32 Ligne 2  
Array boxes

Distribution des polarités  
24V CC

POWER SUPPLY  
24V DC

MONITORING  
PHOTOVOLTAIQUE  
CASINO LOT 3




02982291

Projet - No commande  
Project - Order No.  
FPVTB0272

Indice  
Rev  
00

Folio  
Sheet  
034

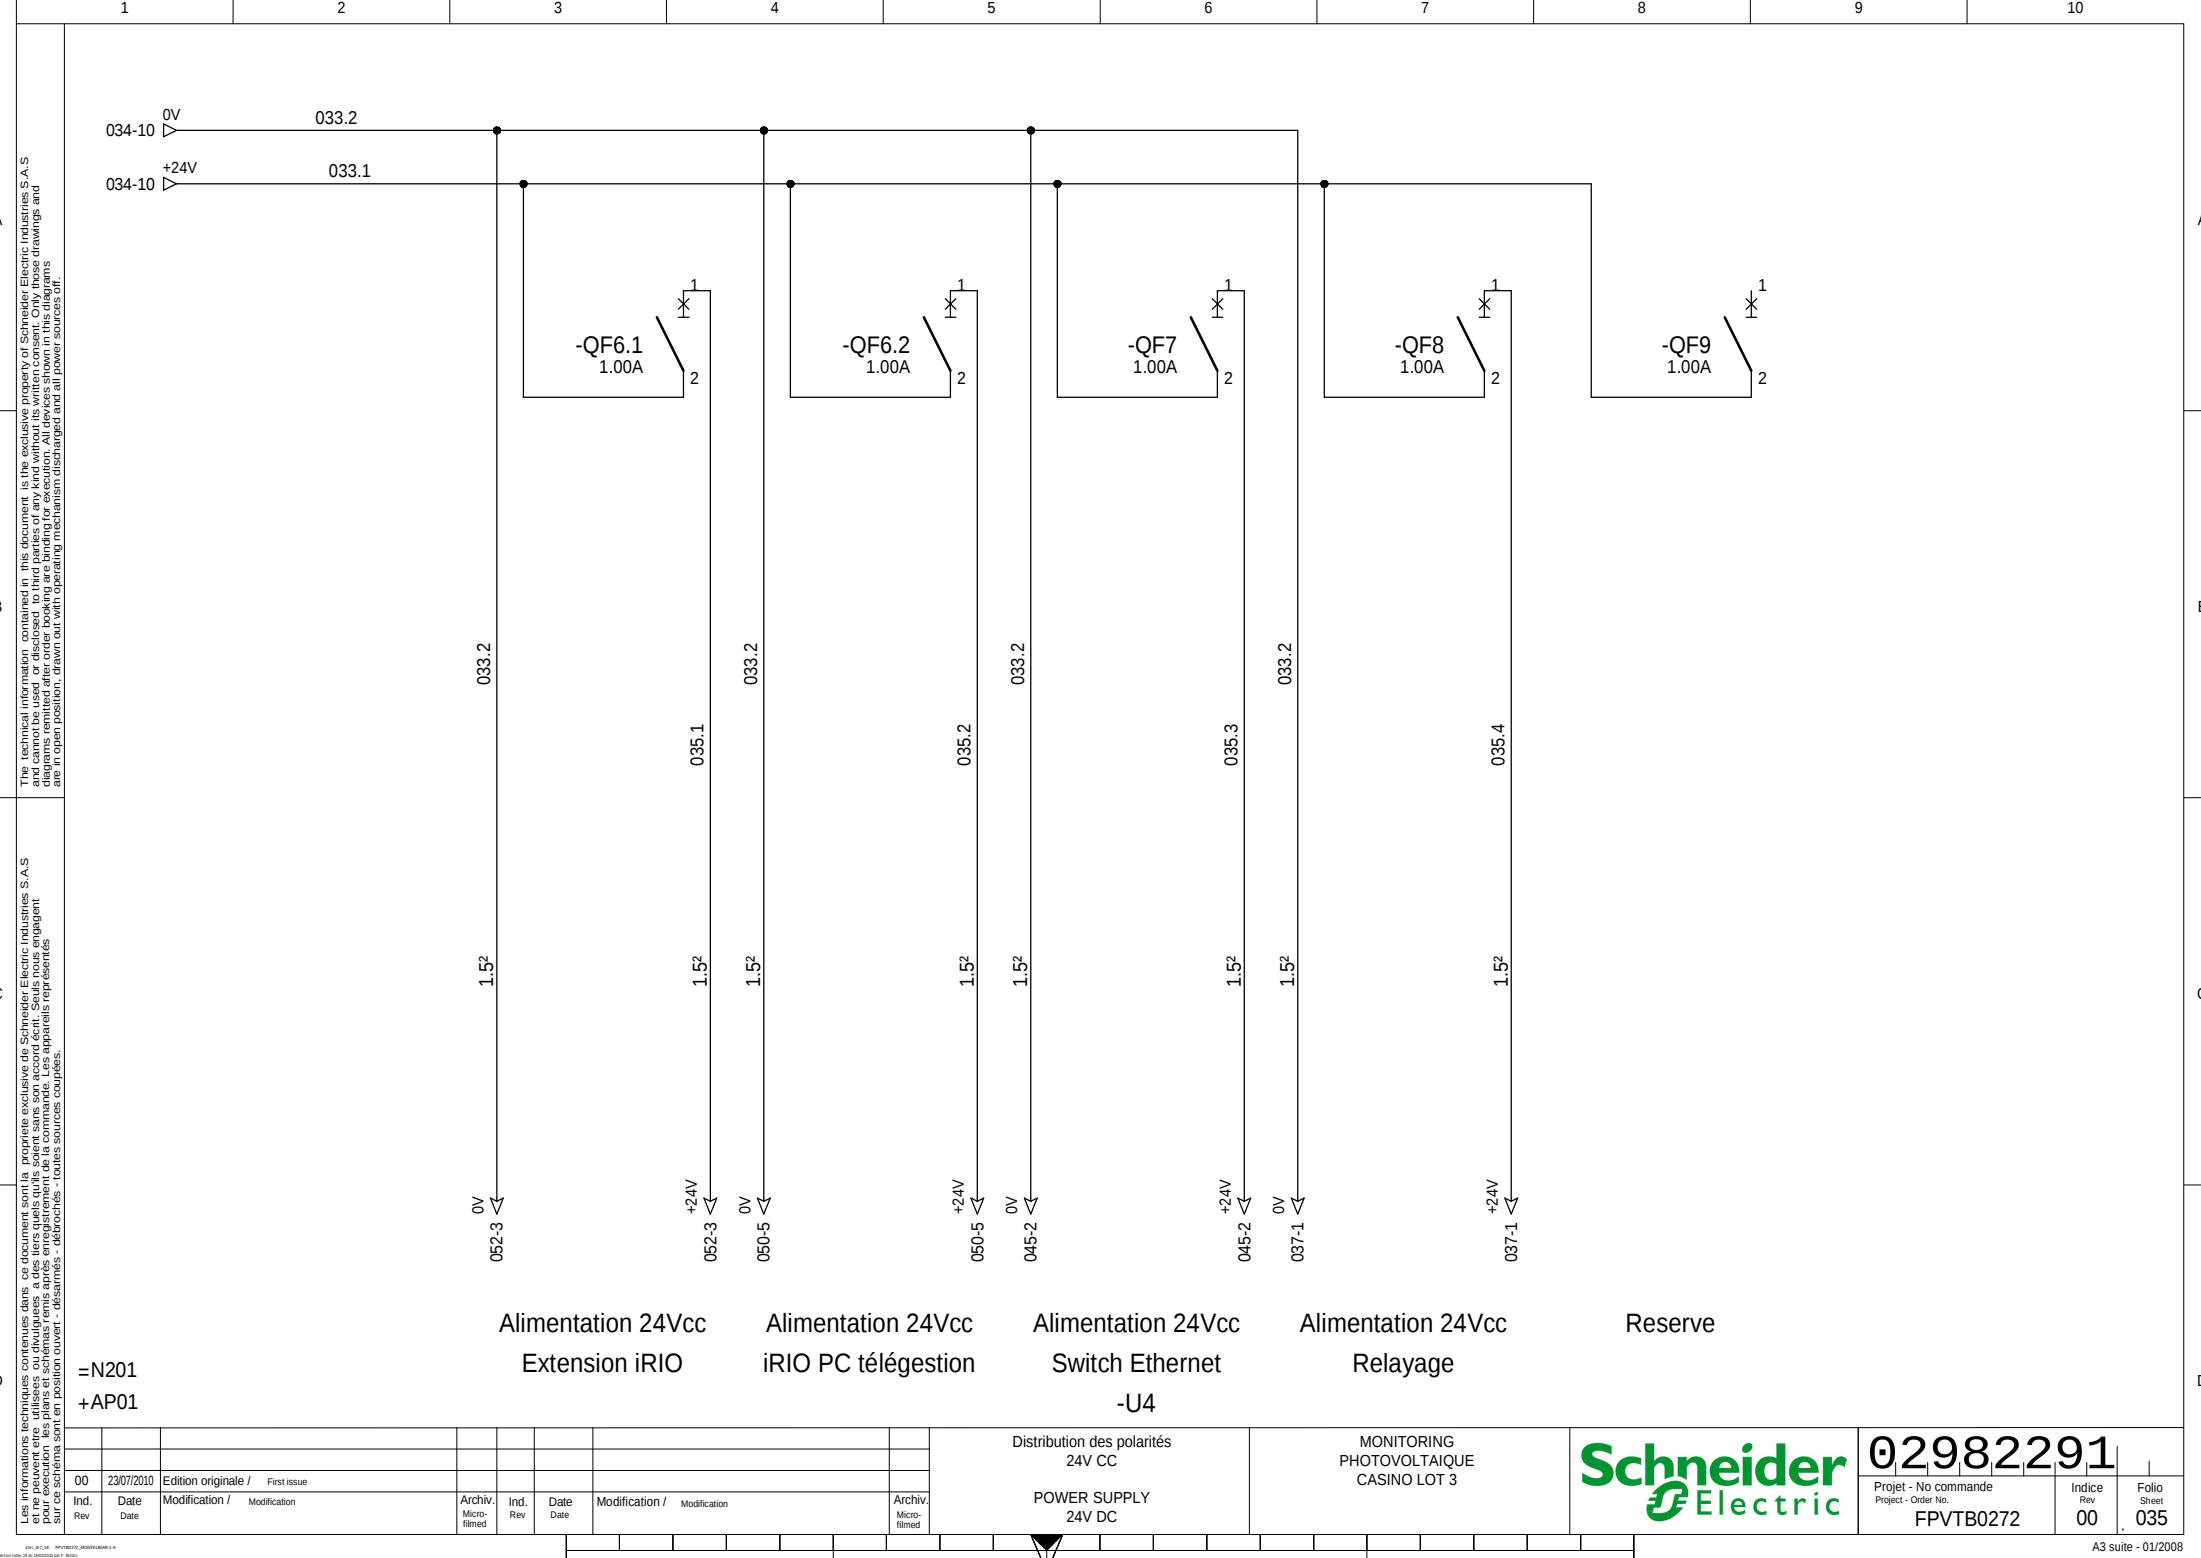

A


The technical information contained in this document is the exclusive property of Schneider Electric Industries S.A.S and cannot be used or disclosed to third parties without its written consent. Only those drawings and diagrams entitled after order booking are binding for execution. All devices shown in this diagrams are in their position, drawn out with operating mechanism disengaged and all power sources off.

B

C

Les informations techniques contenues dans ce document sont la propriété exclusive de Schneider Electric Industries S.A.S et ne peuvent être utilisées ou divulguées à des tiers qu'ils soient sans son accord écrit. Seuls nous engageons pour l'exécution les plans et schémas remis après enregistrement de la commande. Les appareils représentés sur ces plans sont en position ouvert, déconnectés, débranchés, toutes sources coupées.

D

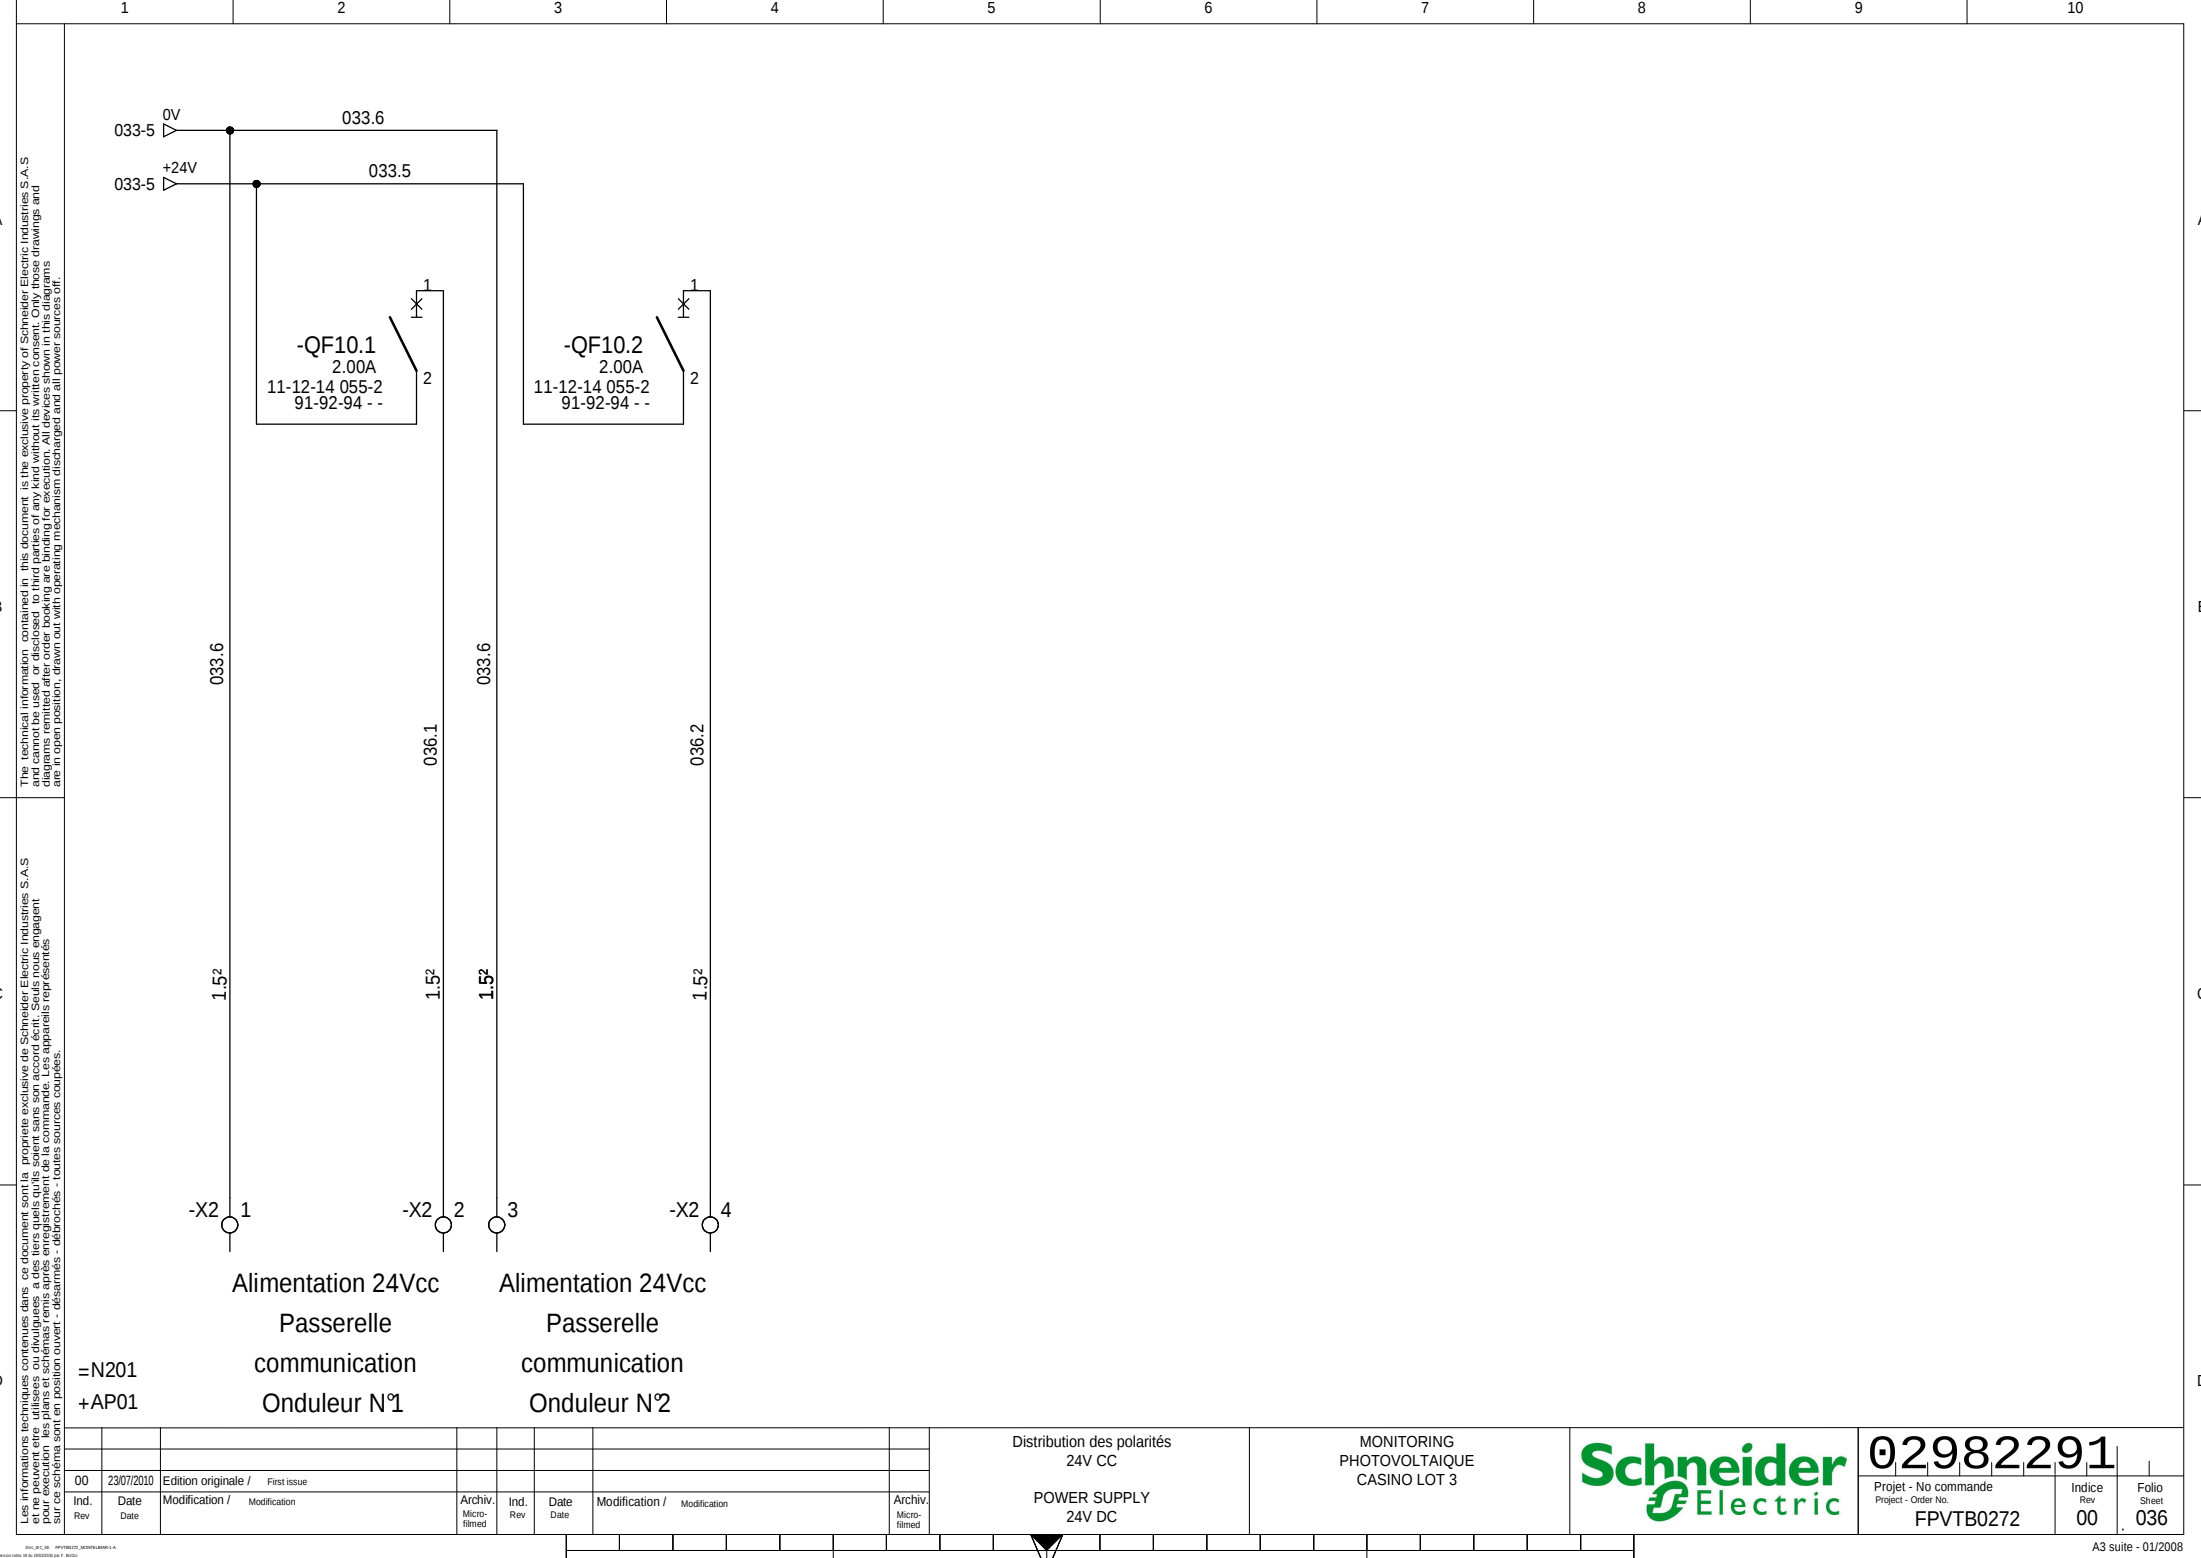

The technical information contained in this document is the exclusive property of Schneider Electric Industries S.A.S and cannot be used or disclosed to third parties of any kind without its written consent. Only those drawings and diagrams remitted after order booking are binding for execution. All devices shown in this diagrams are in their position, drawn out with operating mechanism disengaged and all power sources off.

Les informations techniques contenues dans ce document sont la propriété exclusive de Schneider Electric Industries S.A.S et ne peuvent être utilisées ou divulguées à des tiers qu'ils soient sans son accord écrit. Seuls nous engageons pour l'exécution les plans et schémas remis après enregistrement de la commande. Les appareils représentés sur ces schémas sont en position ouvert, déconnectés, toutes sources coupées.

The technical information contained in this document is the exclusive property of Schneider Electric Industries S.A.S and cannot be used or disclosed to third parties of any kind without its written consent. Only those drawings and diagrams remitted after order booking are binding for execution. All devices shown in this diagrams are in open position, drawn out with operating mechanism discharged and all power sources off.

Les dans ce document sont la propriété exclusive de Schneider Electric Industries S.A.S. Les tiers auxquels ils sont remis sans accord écrit, seuls nous engageant, ne peuvent pas être enregistrés de la commande. Les appareils représentés sont : - désarmés - débrochés - toutes sources coupées.

$$= N201 + AP01$$

Commande  
onduleur N°1

Commande  
onduleur N°2

|    |    |  |    |       |
|----|----|--|----|-------|
| 14 | 12 |  | 11 | 038-1 |
| 24 | 22 |  | 21 | - -   |
| 34 | 32 |  | 31 | - -   |
| 44 | 42 |  | 41 | - -   |

|    |    |  |    |       |
|----|----|--|----|-------|
| 14 | 12 |  | 11 | 038-3 |
| 24 | 22 |  | 21 | - -   |
| 34 | 32 |  | 31 | - -   |
| 44 | 42 |  | 41 | - -   |

033.2

035.4

+24V  
→ 059-1

035-7  $\triangle$  +24V

035-6  $\triangle$  0V

Relayage

## RELAYS

MONITORING  
PHOTOVOLTAIQUE  
CASINO LOT 3

**Schneider**  
Electric

|   |   |   |   |   |   |   |   |
|---|---|---|---|---|---|---|---|
| 0 | 2 | 9 | 8 | 2 | 2 | 9 | 1 |
|---|---|---|---|---|---|---|---|

Projet - No commande  
Project - Order No.  
FPVTB02


|        |  |
|--------|--|
| Indice |  |
| Rev    |  |
| 00     |  |

Folio  
Sheet  
037

B

C

D

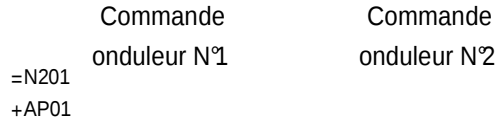A3 suite - 01/2008

A


B

C

D

The technical information contained in this document is the exclusive property of Schneider Electric Industries S.A.S and cannot be used or disclosed to third parties without its written consent. Only those drawings and diagrams remitted after order booking are binding for execution. All devices shown in this diagrams are in their position, drawn out with operating mechanism disengaged and all power sources off.

Les informations techniques contenues dans ce document sont la propriété exclusive de Schneider Electric Industries S.A.S et ne peuvent être utilisées ou divulguées à des tiers sans son accord écrit. Seuls nos engagements pour l'exécution des plans et schémas remis après enregistrement de la commande. Les appareils représentés sont en leur position d'origine, dessinés avec leur mécanisme débranché et toutes sources coupées.

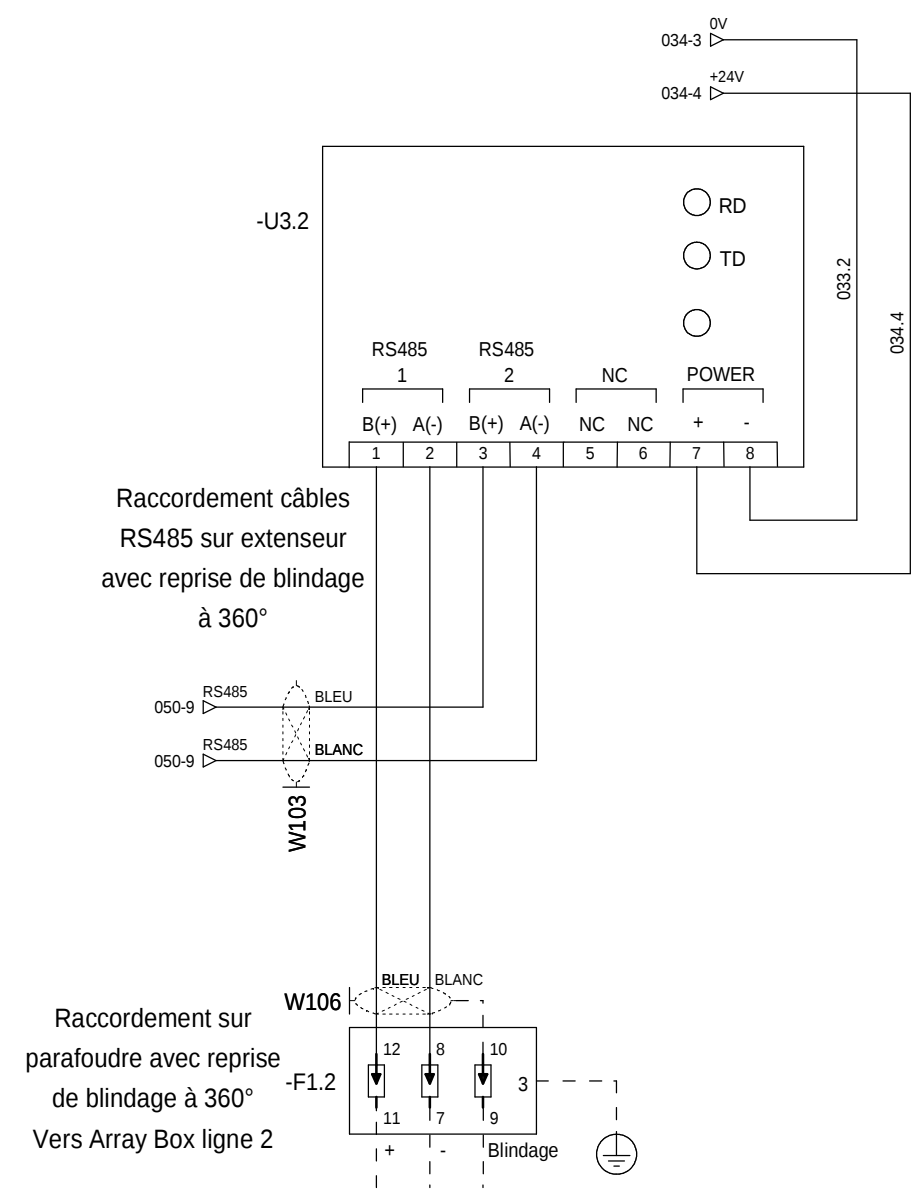

=N201  
+AP01

|          |            |                                 |                      |          |      |                             |                      |  |  |
|----------|------------|---------------------------------|----------------------|----------|------|-----------------------------|----------------------|--|--|
| 01       | 07/01/2011 | Tel que construit               |                      |          |      |                             |                      |  |  |
| 00       | 23/07/2010 | Edition originale / First issue |                      |          |      |                             |                      |  |  |
| Ind. Rev | Date       | Modification / Modification     | Archiv. Micro-filmed | Ind. Rev | Date | Modification / Modification | Archiv. Micro-filmed |  |  |

Extenseur Modbus RS485  
24V CC

RS485 LINK EXTENDER  
24V DC

MONITORING  
PHOTOVOLTAIQUE  
CASINO LOT 3

02982291

Projet - No commande  
Project - Order No.  
FPVTB0272

Indice  
Rev  
01

Folio  
Sheet  
040

A


B

C

D

The technical information contained in this document is the exclusive property of Schneider Electric Industries S.A.S and cannot be used or disclosed to third parties without its written consent. Only those drawings and diagrams mentioned after order booking are binding for execution. All devices shown in this diagram are in their position, drawn out with operating mechanism disengaged and all power sources off.

Les informations techniques contenues dans ce document sont la propriété exclusive de Schneider Electric Industries S.A.S et ne peuvent être utilisées ou divulguées à des tiers sans son accord écrit. Seuls nos engagements pour l'exécution des plans et schémas remis après enregistrement de la commande. Les appareils représentés sont en leur position d'arrêt, avec le mécanisme de fonctionnement désengagé et toutes les sources coupées.

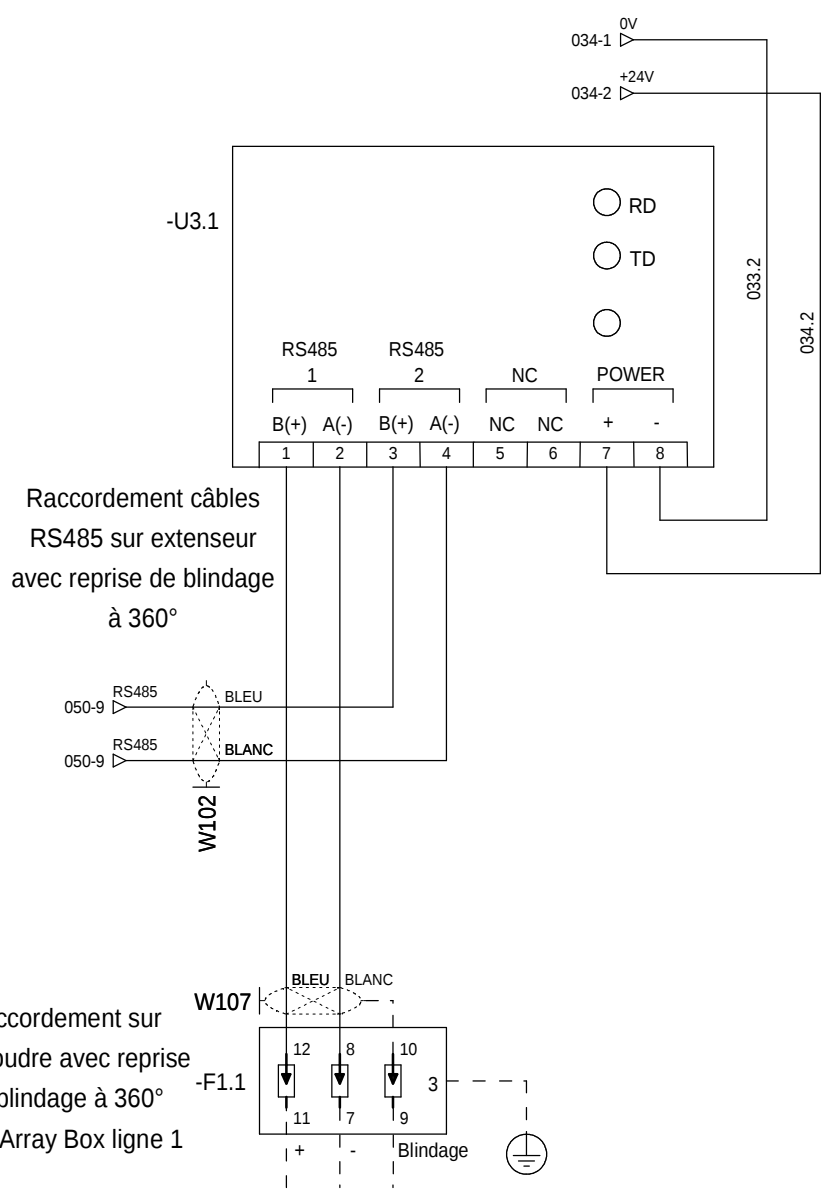

=N201

+AP01

|          |            |                                 |                      |          |      |                             |                      |  |  |
|----------|------------|---------------------------------|----------------------|----------|------|-----------------------------|----------------------|--|--|
| 01       | 07/01/2011 | Tel que construit               |                      |          |      |                             |                      |  |  |
| 00       | 23/07/2010 | Edition originale / First issue |                      |          |      |                             |                      |  |  |
| Ind. Rev | Date       | Modification / Modification     | Archiv. Micro-filmed | Ind. Rev | Date | Modification / Modification | Archiv. Micro-filmed |  |  |

Extenseur Modbus RS485  
24V CC

RS485 LINK EXTENDER  
24V DC

MONITORING  
PHOTOVOLTAIQUE  
CASINO LOT 3



|                                             |            |             |  |  |  |  |  |  |  |
|---------------------------------------------|------------|-------------|--|--|--|--|--|--|--|
| 02982291                                    |            |             |  |  |  |  |  |  |  |
| Projet - No commande<br>Project - Order No. | Indice Rev | Folio Sheet |  |  |  |  |  |  |  |
| FPVTB0272                                   | 01         | 042         |  |  |  |  |  |  |  |

The technical information contained in this document is the exclusive property of Schneider Electric Industries S.A.S and cannot be used or disclosed to third parties of any kind without its written consent. Only those drawings and diagrams emitted after order booking are binding for execution. All devices shown in this diagrams are in open position, drawn out with operating mechanism discharged and all power sources off.

Les informations techniques contenues dans ce document sont la propriété exclusive de Schneider Electric Industries S.A.S et ne peuvent être utilisées ou divulguées à des tiers quels qu'ils soient sans son accord écrit. Seuls nous engageons pour exécution les plans et schémas remis après enregistrement de la commande. Les appareils représentés sur ce schéma sont en position ouvert - désarmés - débroschés - toutes sources coupées.

=N201  
+AP01

## Armoire Monitoring

### PDL

Armoire Monitoring  
PTR3

-XF01

A

# B

WO101

OPT → 045-2

OPT → 045-3

045-3 OPT

045-3 OPT

WO102 | 3

Coffret optique  
FIDGI V2

OPTICAL BOX  
FIDGI V2

MONITORING  
PHOTOVOLTAÏQUE  
CASINO LOT 3

**Schneider**  
Electric

02982291


Projet - No commande  
Project - Order No.  
FPVTB02


|        |  |
|--------|--|
| Indice |  |
| Rev    |  |
| 00     |  |

Folio  
Sheet  
044





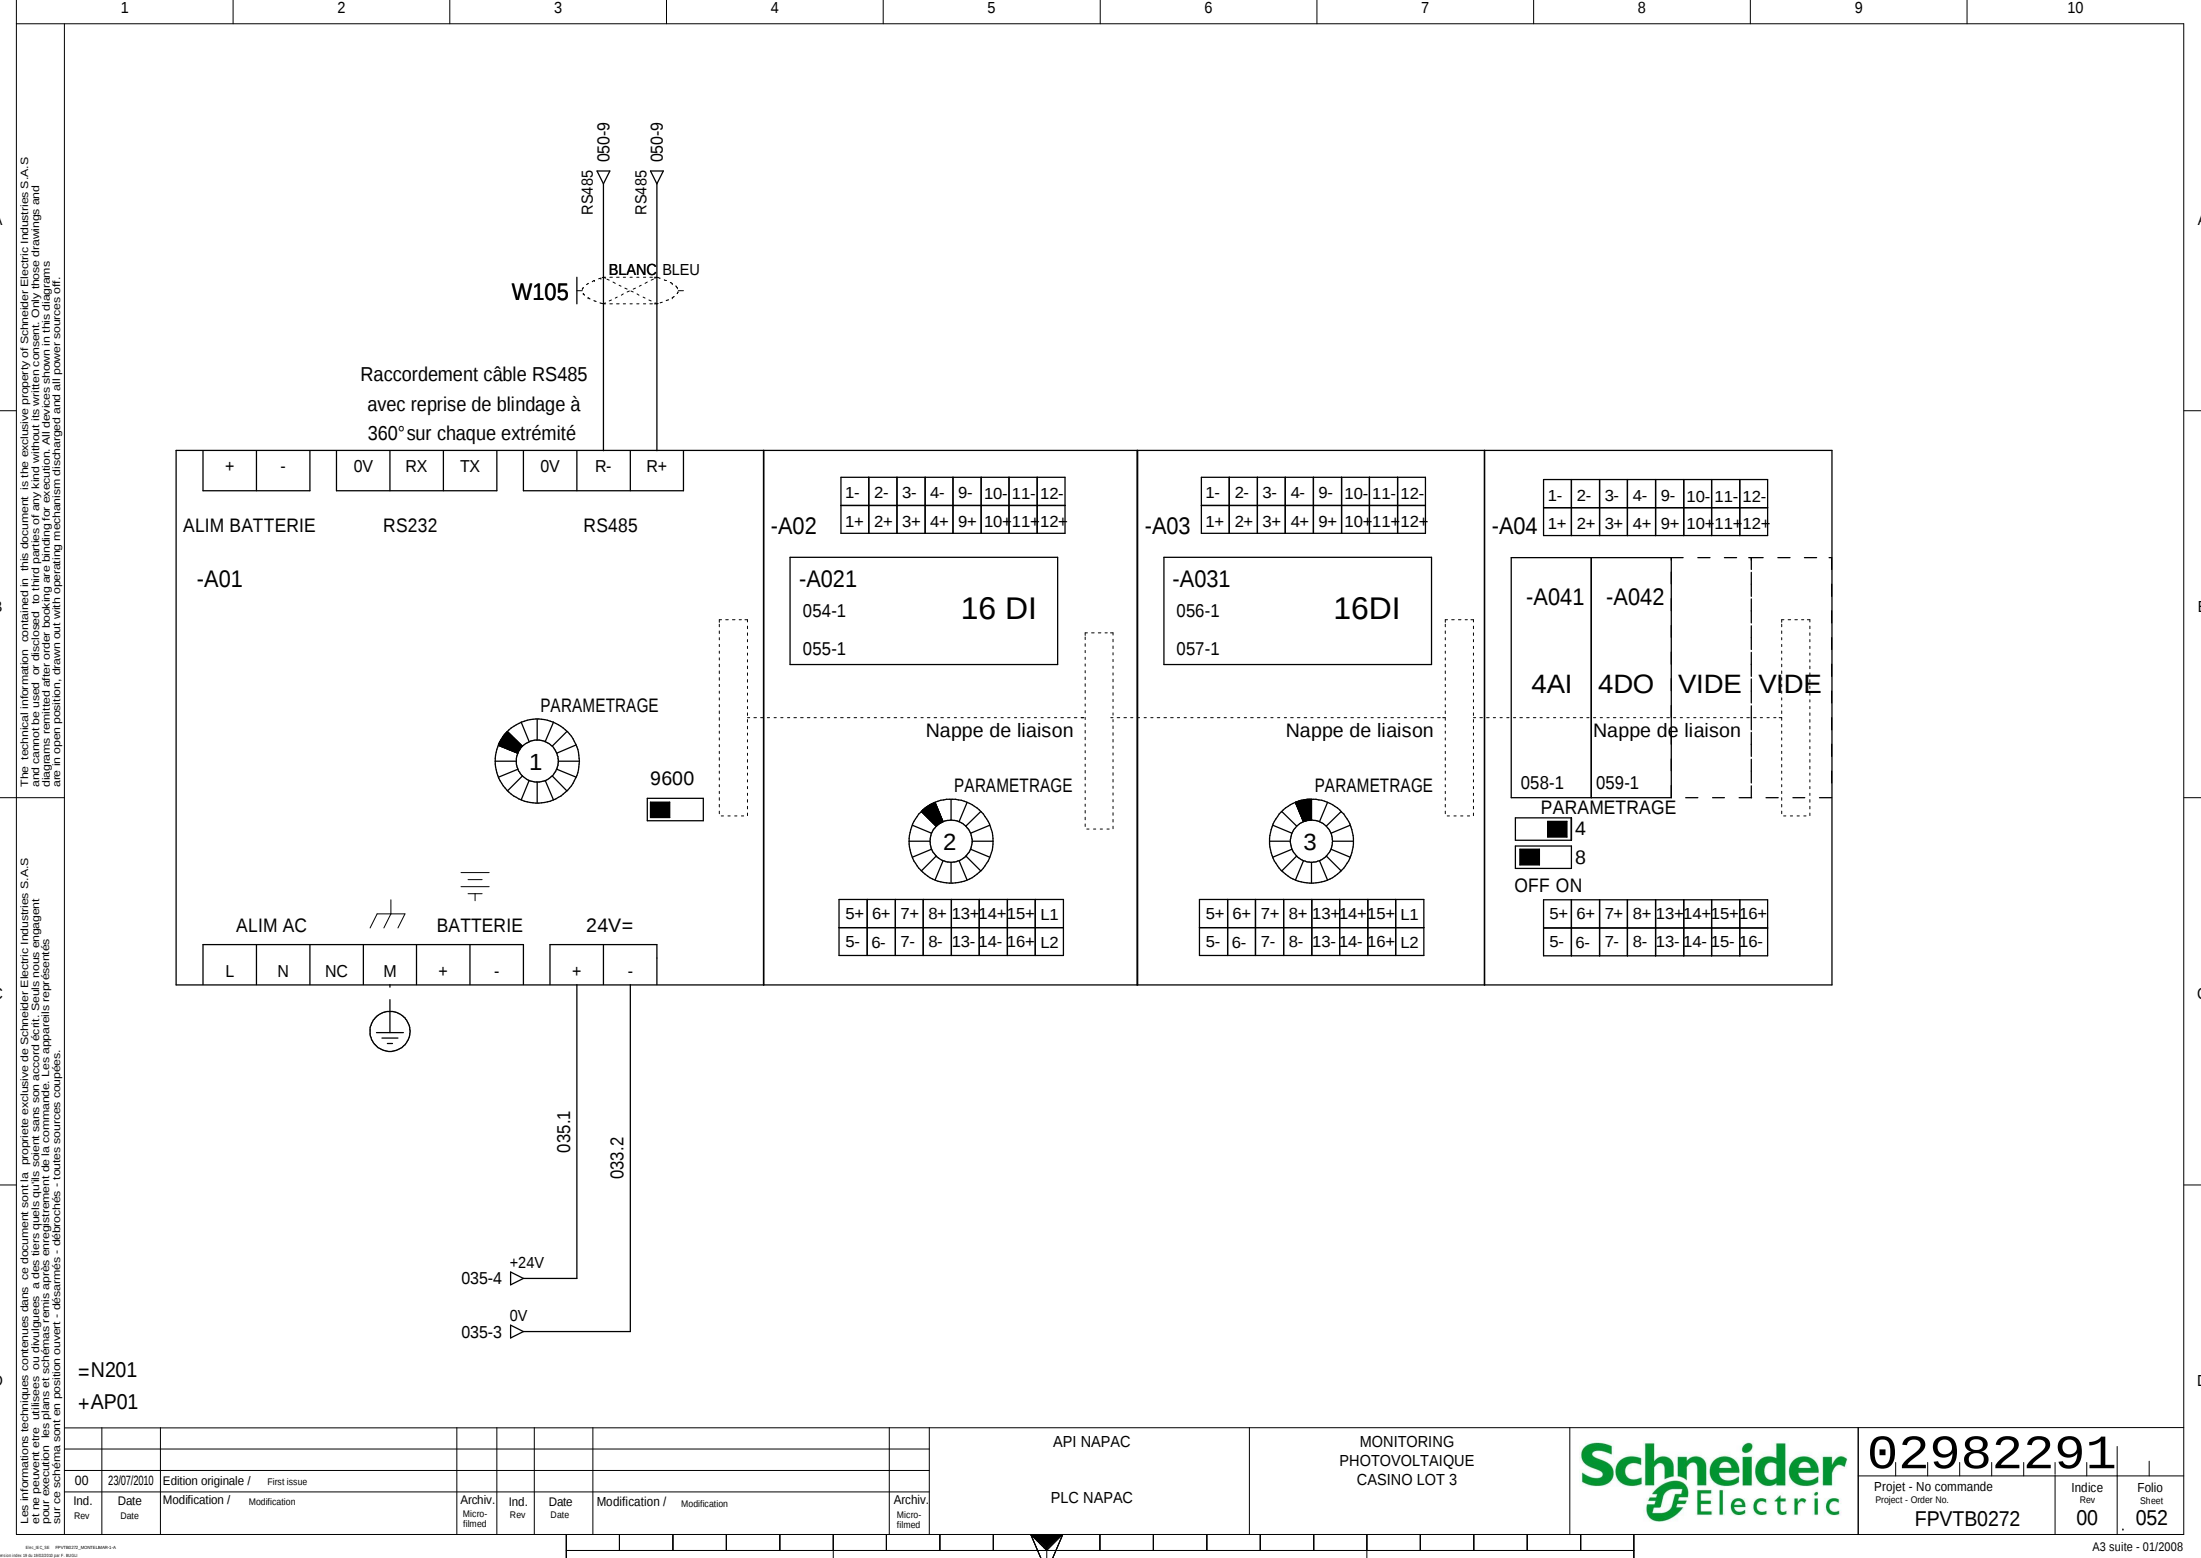

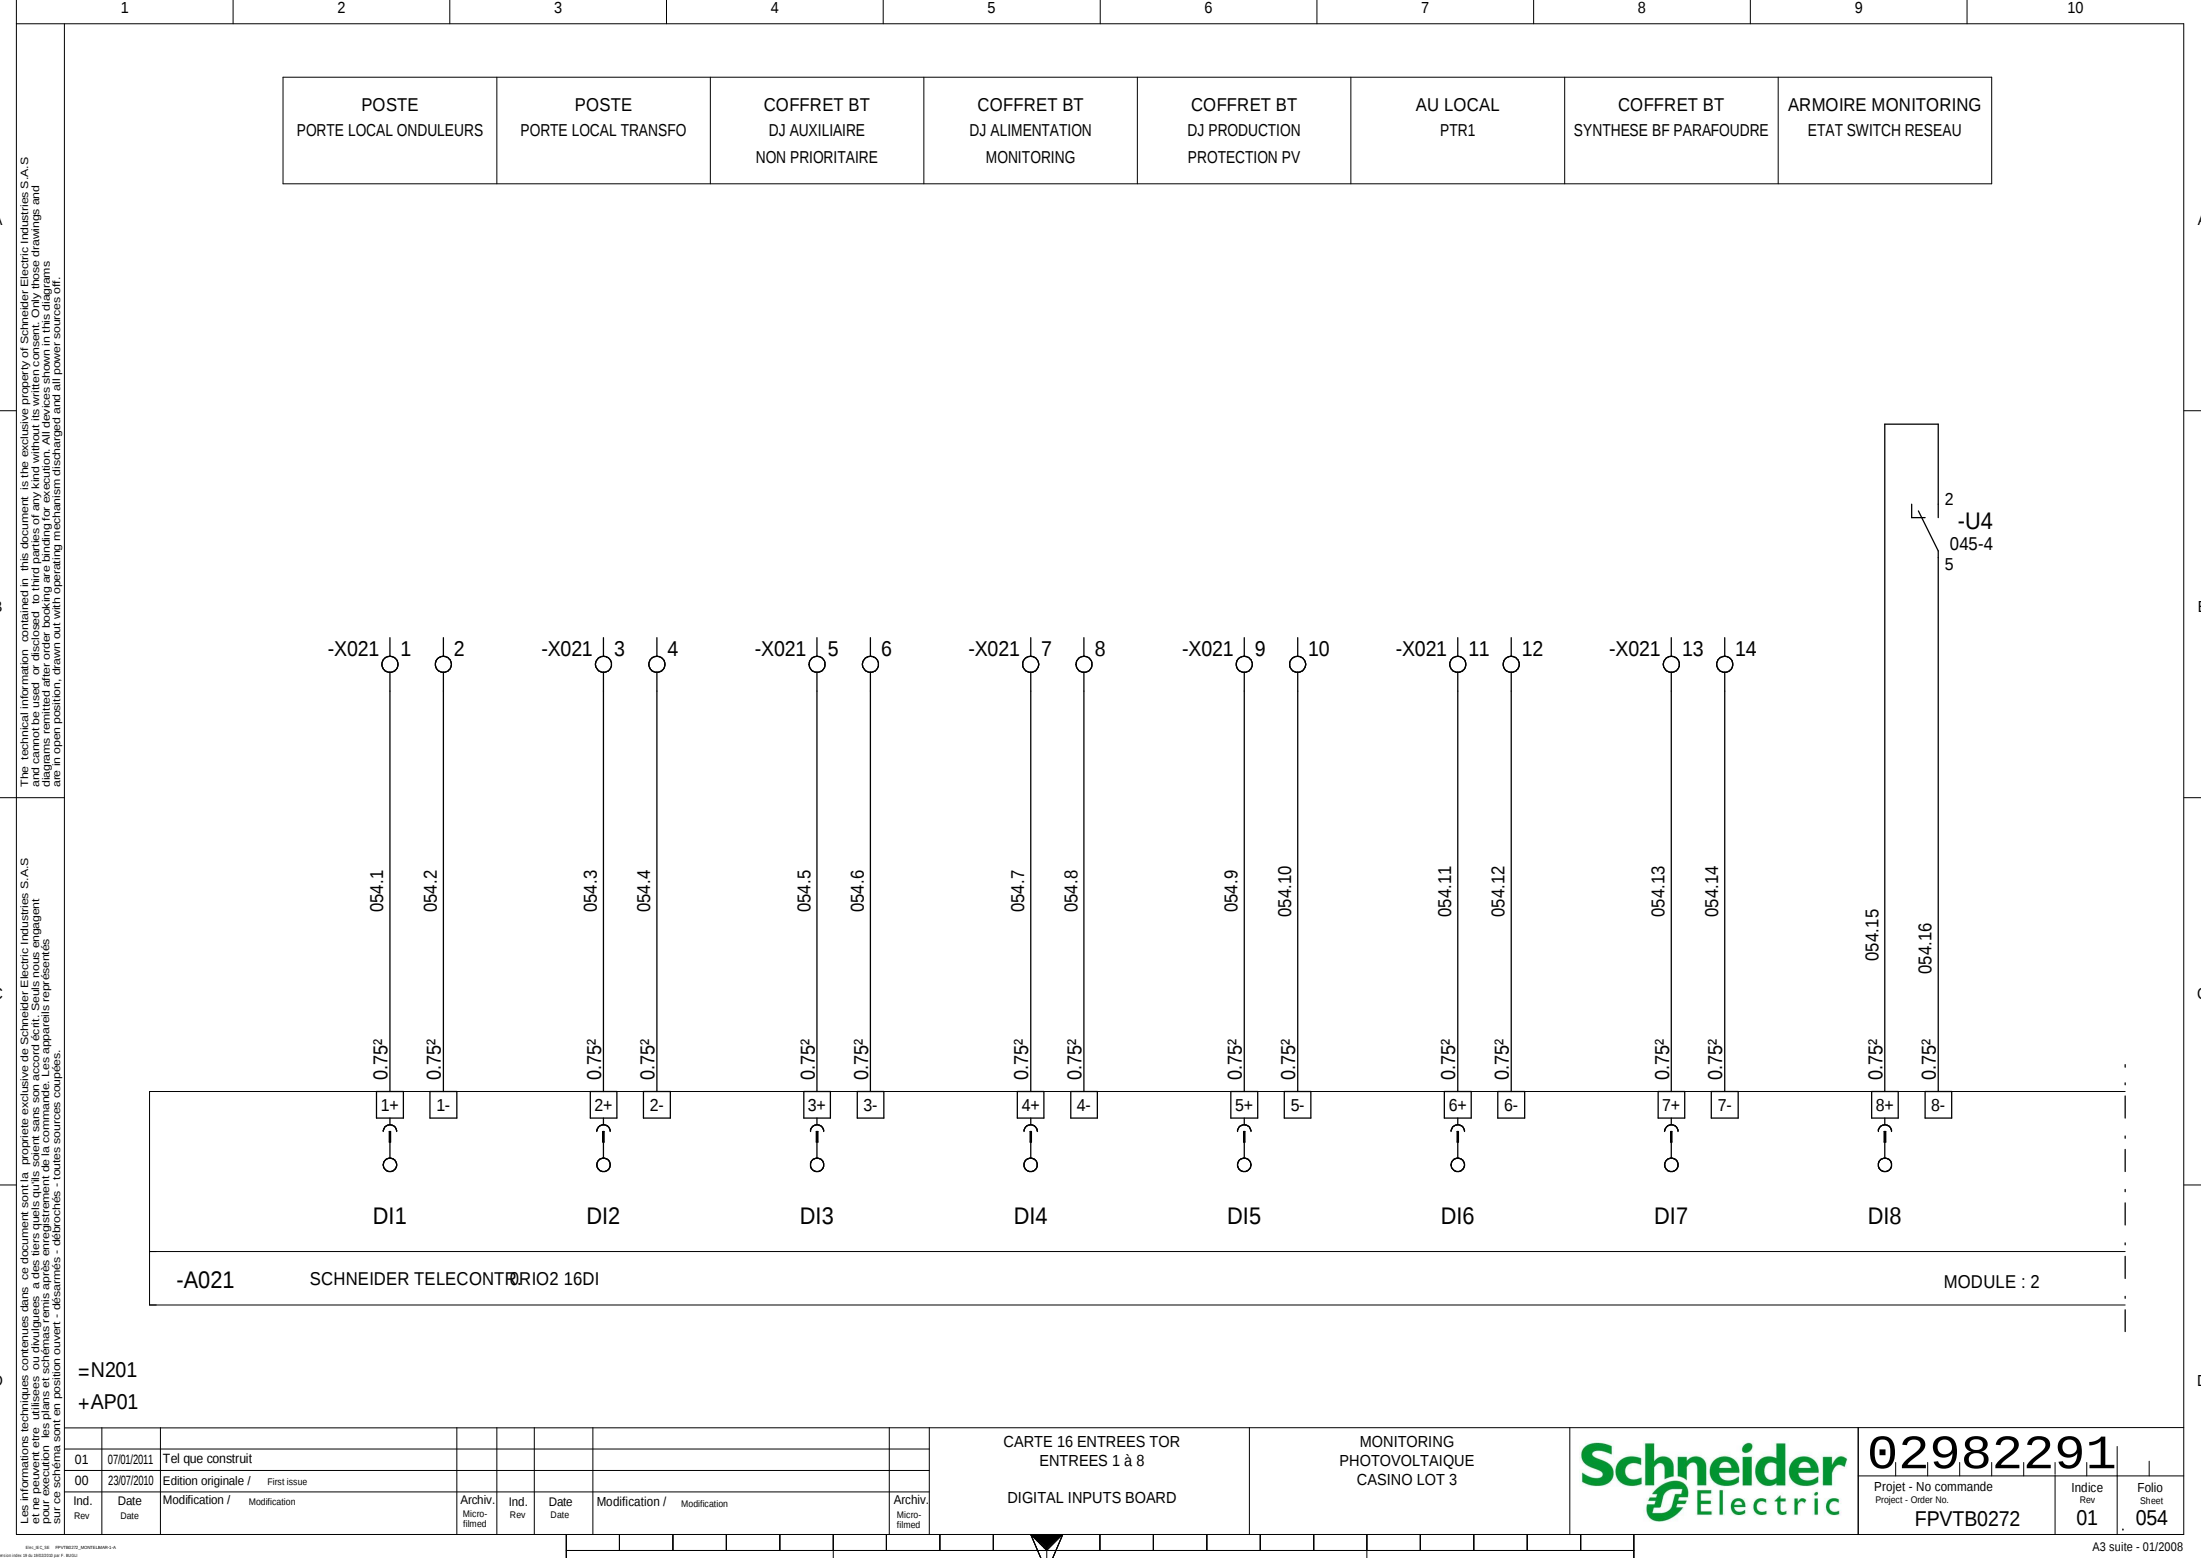

A

The technical information contained in this document is the exclusive property of Schneider Electric Industries S.A.S and cannot be used, or disclosed, to third parties of any kind without its written consent. Only those drawings and diagrams permitted after order booking are binding for execution. All devices shown in this diagrams are in their position, drawn out with operating mechanism disengaged and all power sources off.


B

C

Les informations techniques contenues dans ce document sont la propriété exclusive de Schneider Electric Industries S.A.S et ne peuvent être utilisées ou divulguées à des tiers qu'ils soient sans son accord écrit. Seuls nous engageons pour l'exécution les plans et schémas remis après enregistrement de la commande. Les appareils représentés sur ce schéma sont en position ouvert, desarmés, débranchés, toutes sources coupées.

D

|                                             |                                     |                                                   |                                                              |                                        |                                                   |                                                  |         |
|---------------------------------------------|-------------------------------------|---------------------------------------------------|--------------------------------------------------------------|----------------------------------------|---------------------------------------------------|--------------------------------------------------|---------|
| ARMOIRE MONITORING<br>ETAT DISJONCTEURS 24V | ONDULEUR POSTE<br>SYNTHESE ETAT UPS | ONDULEUR POSTE<br>FONCTIONNEMENT<br>SUR BATTERIES | ONDULEUR POSTE<br>ETAT BATTERIES, FAIBLES<br>OU TRES FAIBLES | TRANSFORMATEUR<br>ALARME DECLENCHEMENT | TRANSFORMATEUR<br>ALARME 1er SEUIL<br>TEMPERATURE | INV :<br>Disjoncteur alimentation<br>transfo AUX | RESERVE |
|---------------------------------------------|-------------------------------------|---------------------------------------------------|--------------------------------------------------------------|----------------------------------------|---------------------------------------------------|--------------------------------------------------|---------|

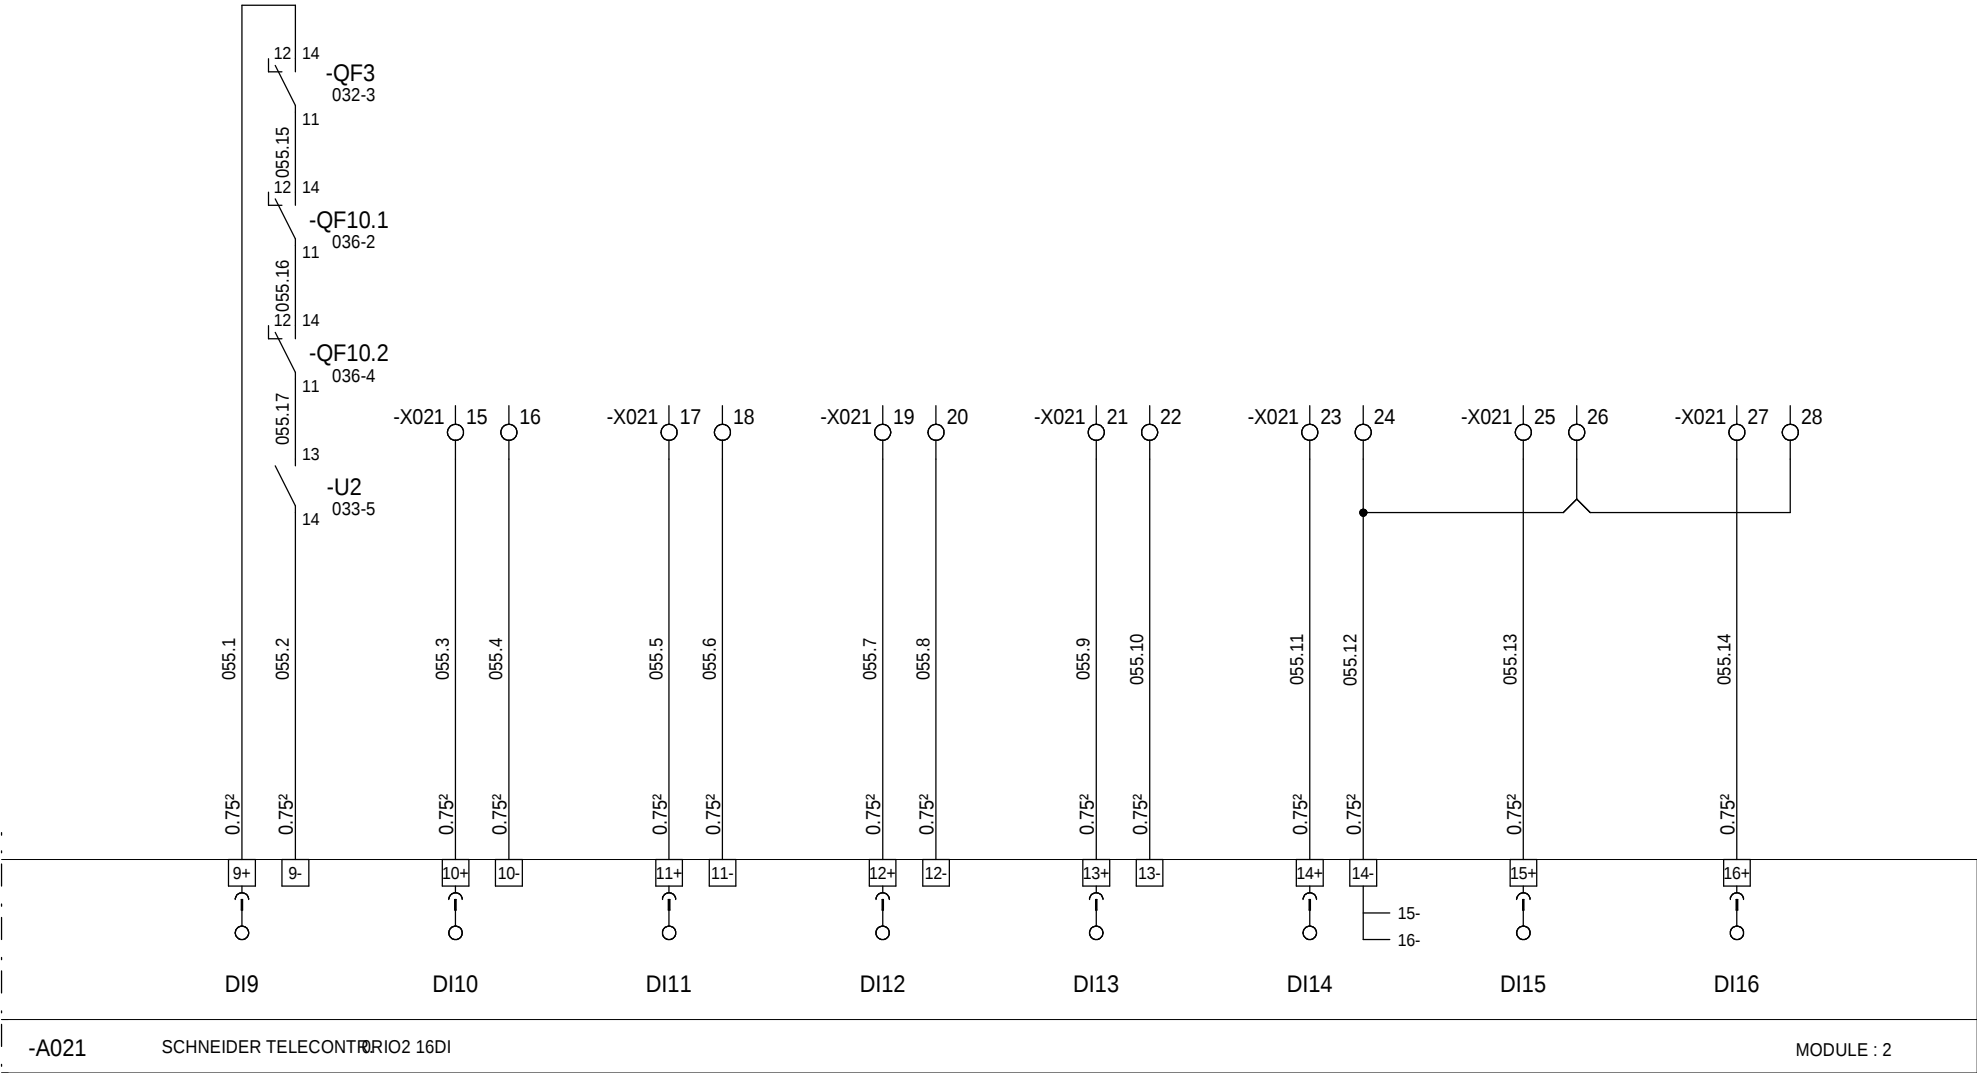

=N201  
+AP01

|      |            |                                 |                         |             |              |                             |                         |  |  |
|------|------------|---------------------------------|-------------------------|-------------|--------------|-----------------------------|-------------------------|--|--|
| 01   | 07/01/2011 | Tel que construit               |                         |             |              |                             |                         |  |  |
| 00   | 23/07/2010 | Edition originale / First issue |                         |             |              |                             |                         |  |  |
| Ind. | Date       | Modification / Modification     | Archiv.<br>Micro-filmed | Ind.<br>Rev | Date<br>Date | Modification / Modification | Archiv.<br>Micro-filmed |  |  |


CARTE 16 ENTREES TOR  
ENTREES 9 à 16


DIGITAL INPUTS BOARD

MONITORING  
PHOTOVOLTAIQUE  
CASINO LOT 3



|                                             |               |                |
|---------------------------------------------|---------------|----------------|
| 02982291                                    |               |                |
| Projet - No commande<br>Project - Order No. | Indice<br>Rev | Folio<br>Sheet |
| FPVTB0272                                   | 01            | 055            |

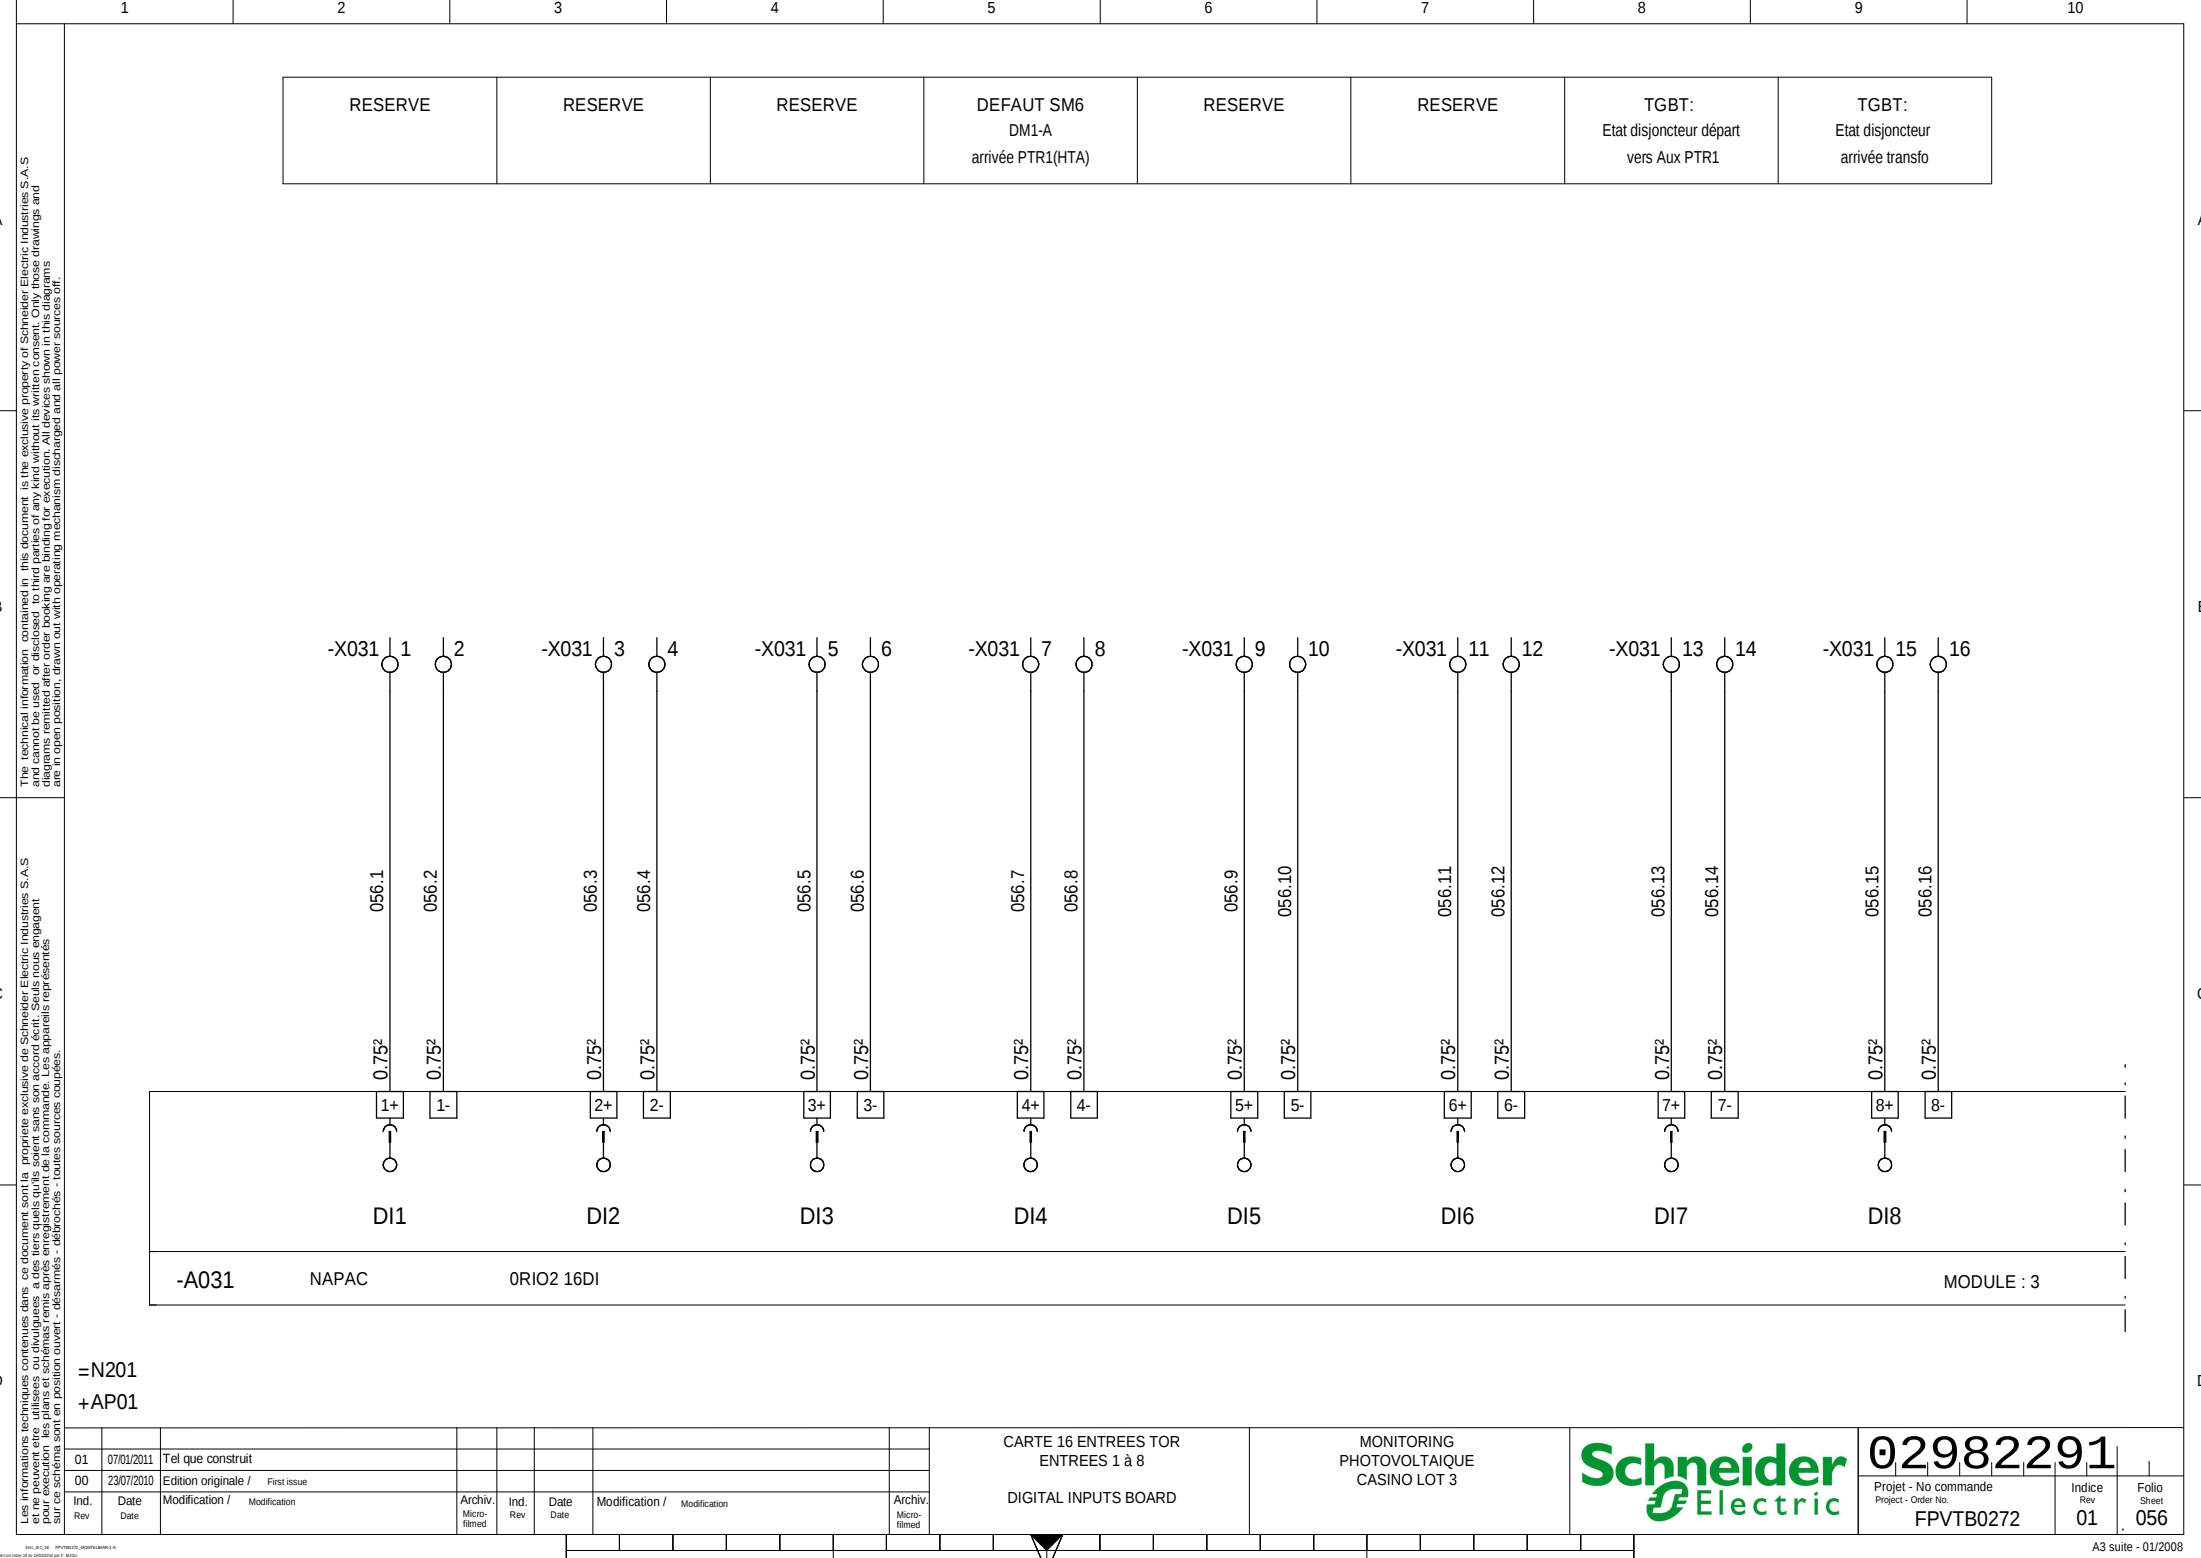


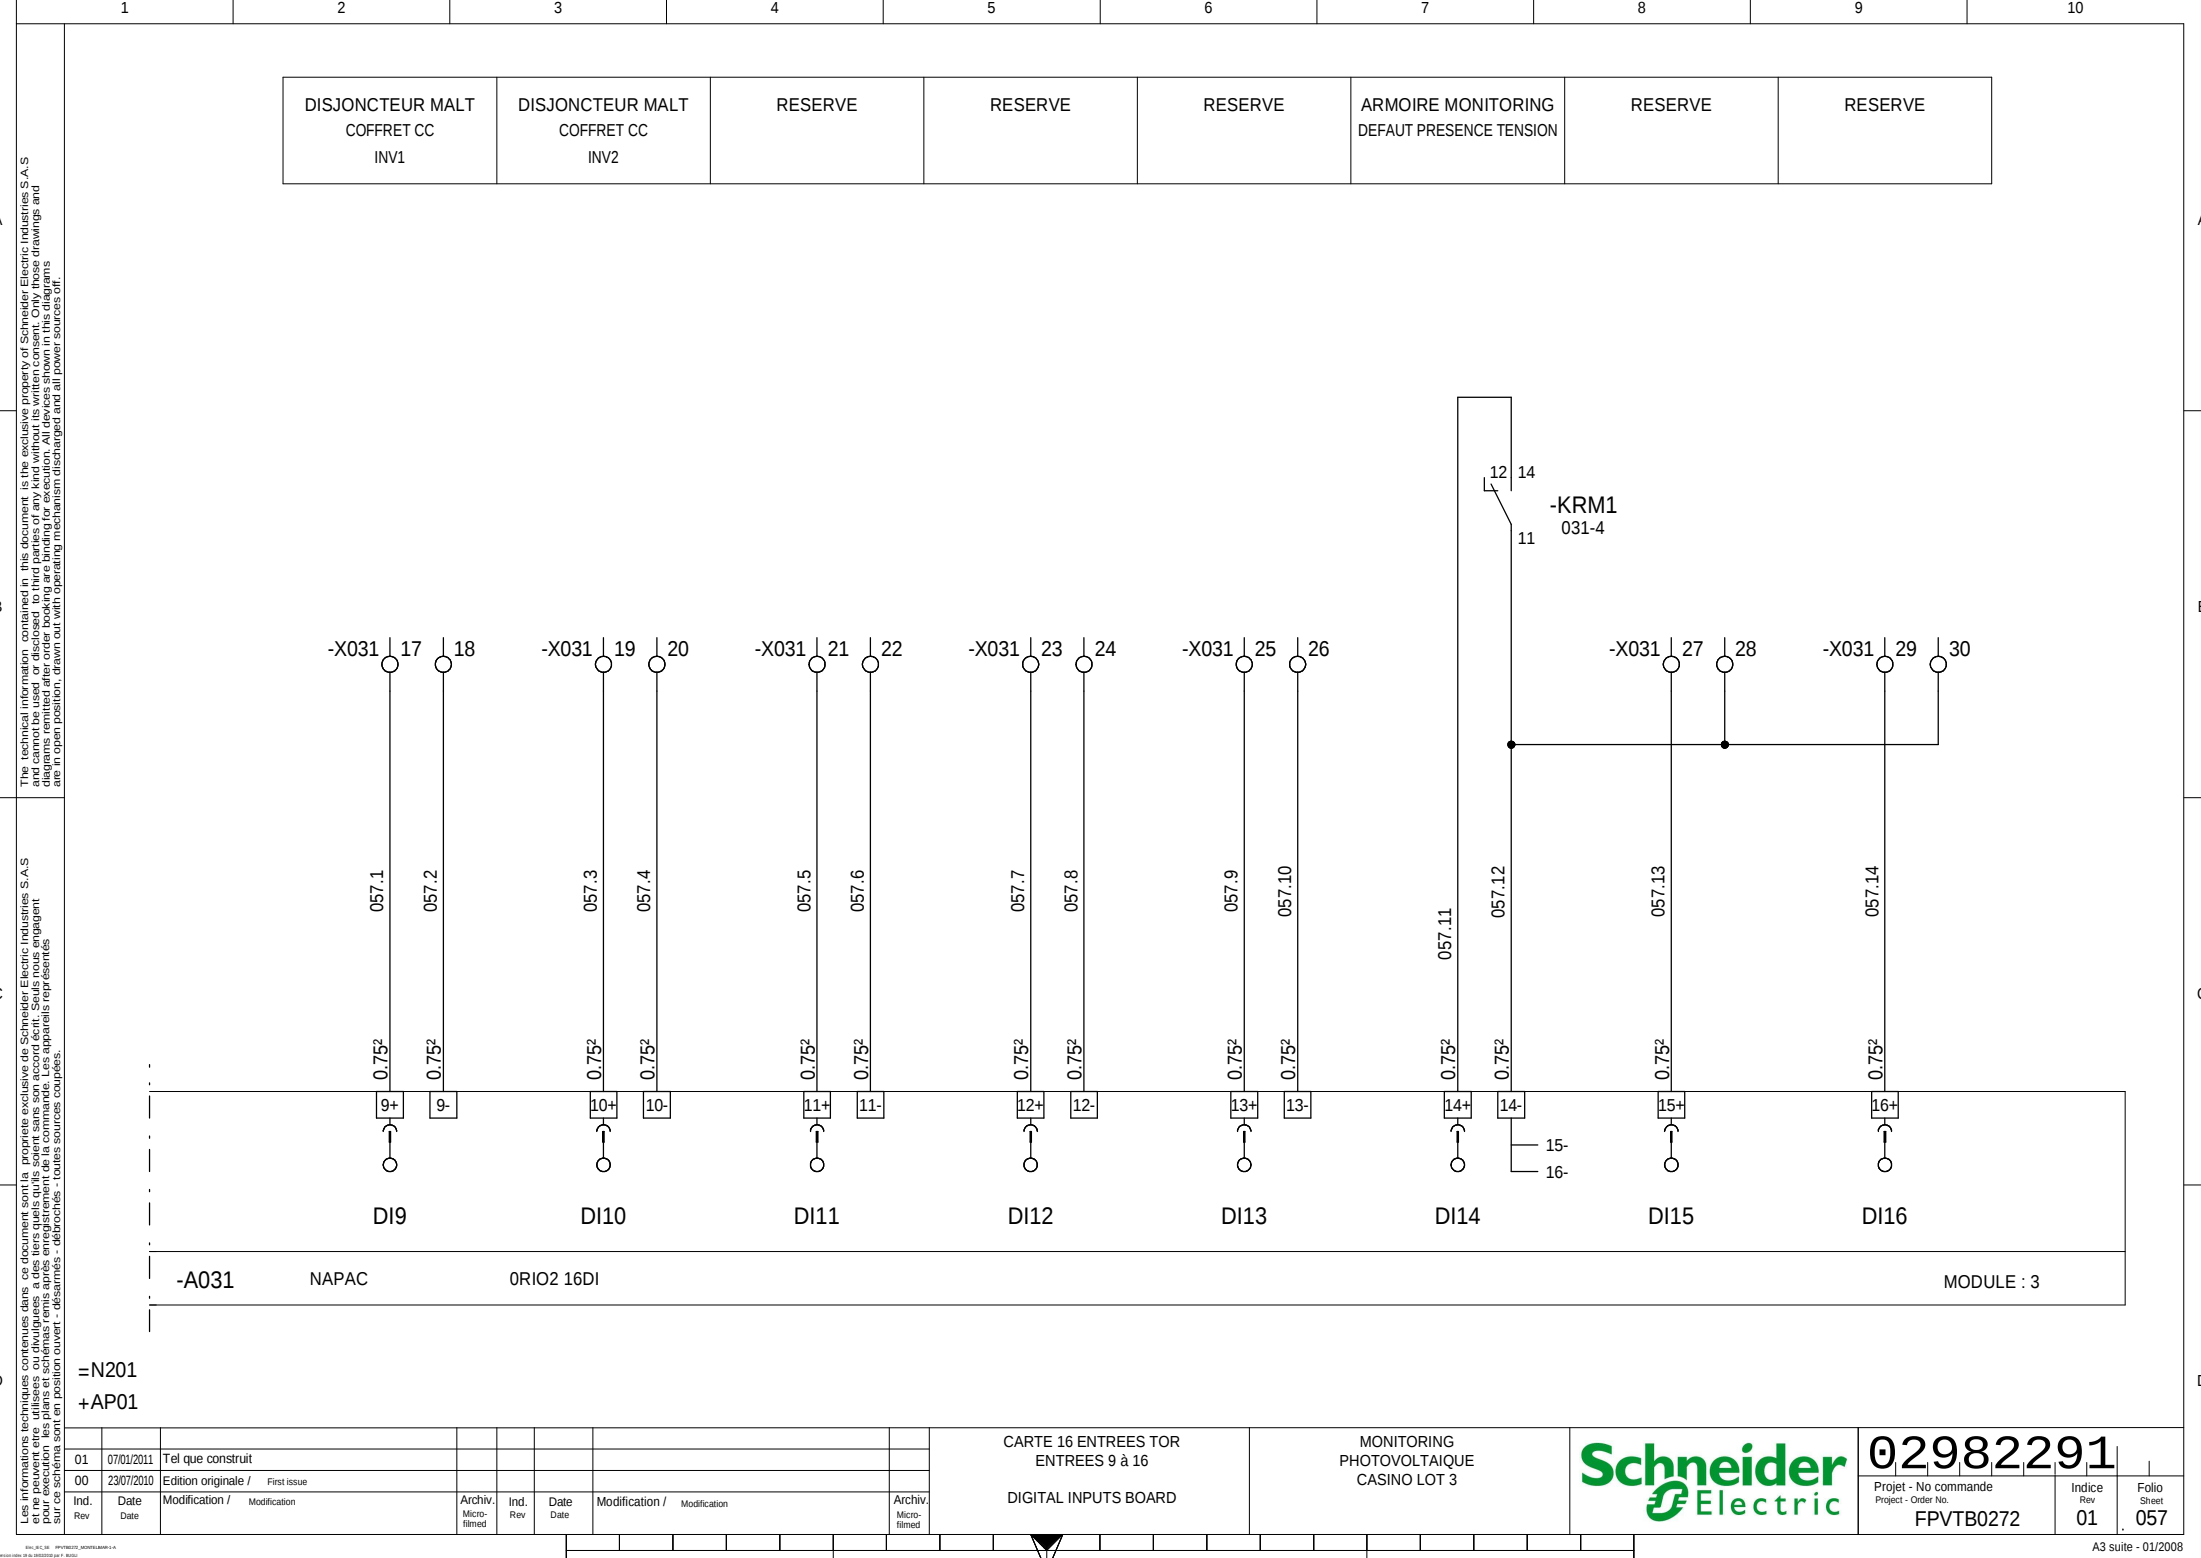

The technical information contained in this document is the exclusive property of Schneider Electric Industries S.A.S and cannot be used or disclosed to third parties of any kind without its written consent. Only those drawings and diagrams remitted after order booking are binding for execution. All devices shown in this diagrams are in open position, drawn out with operating mechanism discharged and all power sources off.

Les informations techniques contenues dans ce document sont la propriété exclusive de Schneider Electric Industries S.A.S et ne peuvent être utilisées ou divulguées, à des tiers quels qu'ils soient sans accord écrit. Seuls nous engageons par exécution les plans et schémas remis après enregistrement de la commande. Les appareils représentés sur ce schéma sont en position ouvert - désarmés - débriochés - toutes sources coupées.

=N201  
+AP01

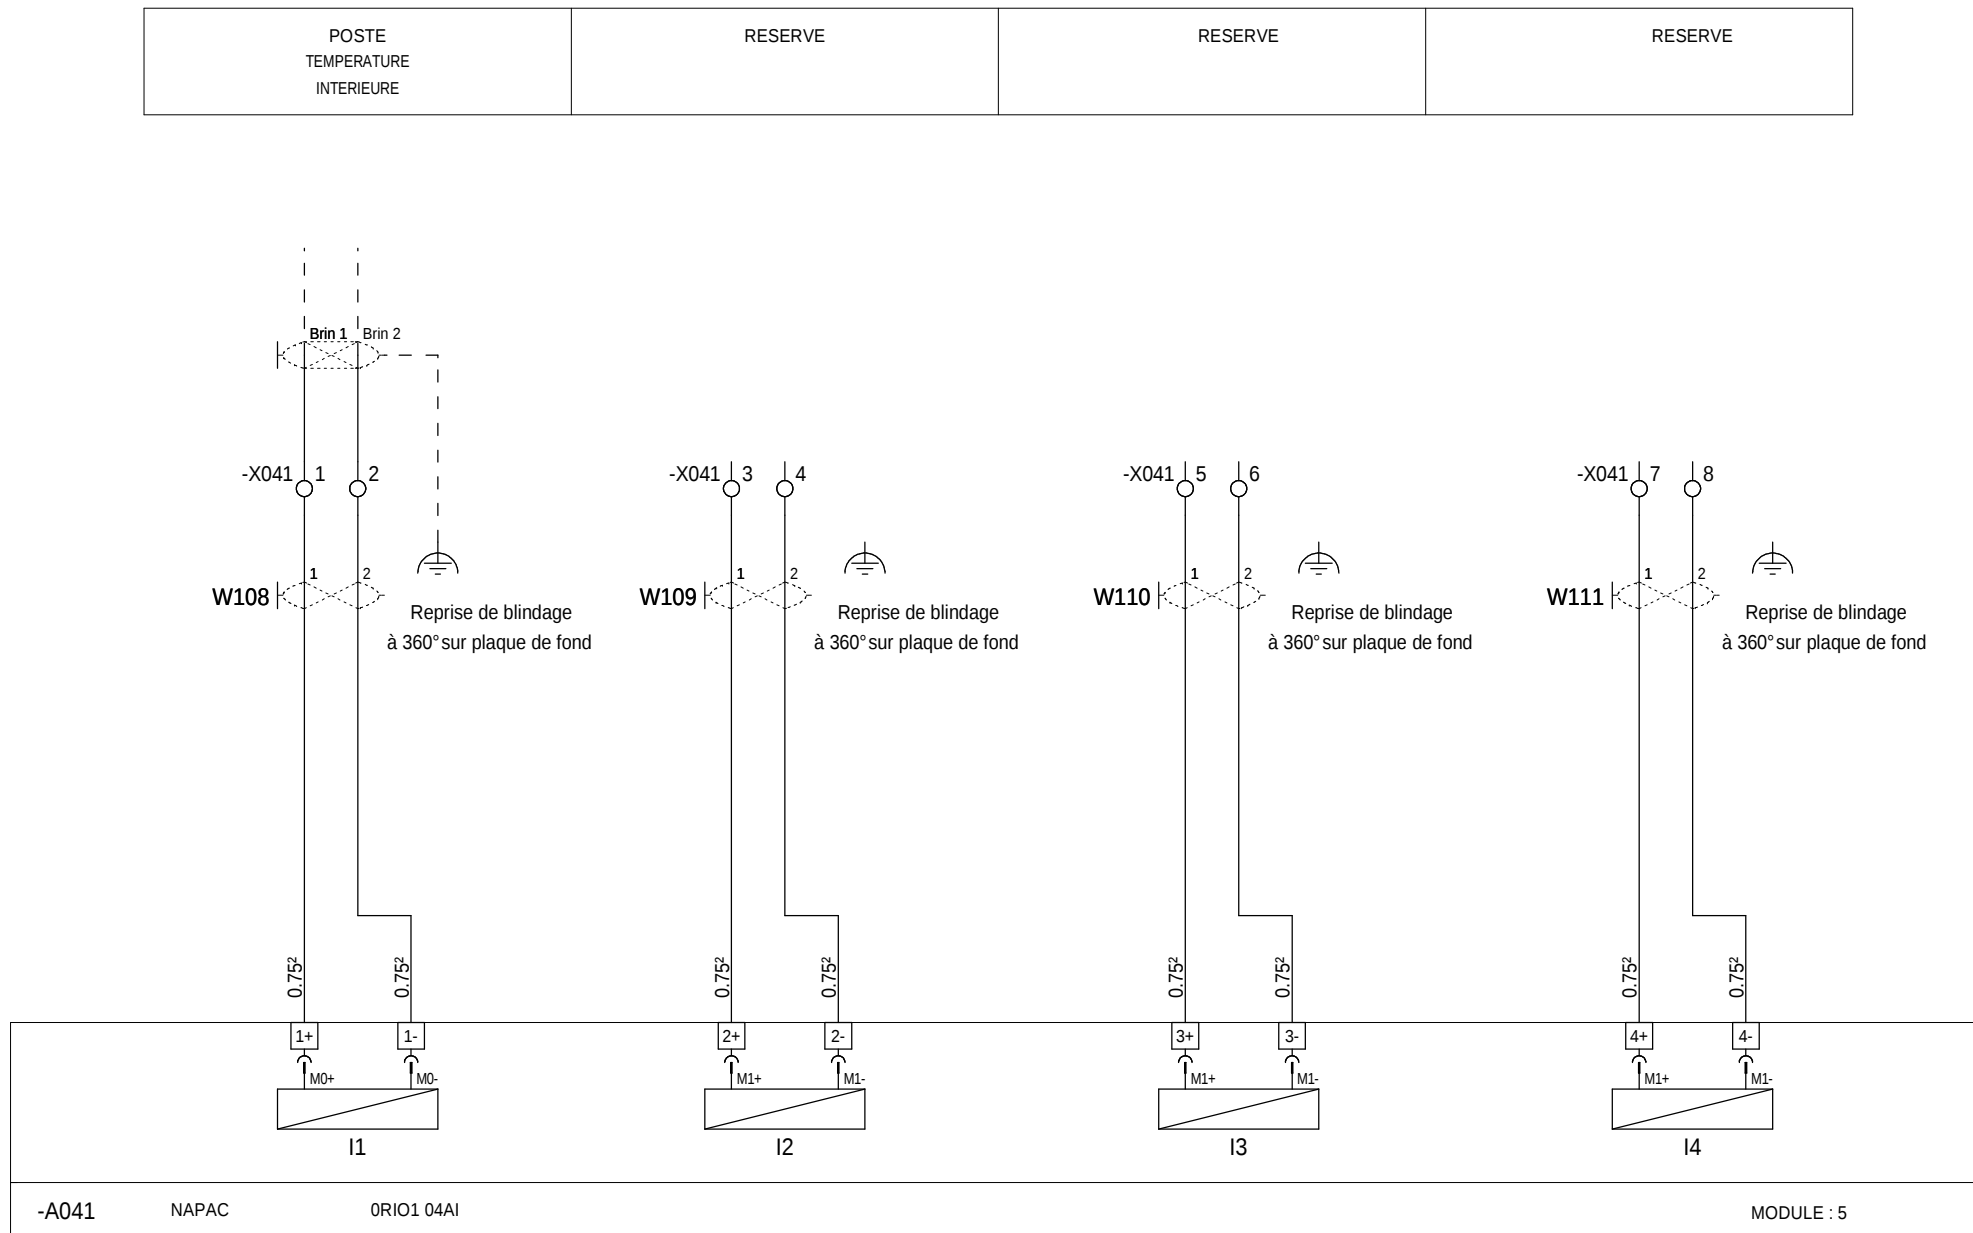

### CARTE 4 ENTREES ANALOGIQUES UNIVERSELLES

## ANALOG INPUTS BOARD

MONITORING  
PHOTOVOLTAÏQUE  
CASINO LOT 3

**Schneider**  
Electric

02982291

Projet - No commande  
Project - Order No.  
FPVTB02

Indice  
Rev  
01

Folio  
Sheet  
058

B

C

D



CARTE 4 SORTIES TOR  
RELAIS ELECTROMECHANIQUES

DIGITAL OUTPUTS BOARD

MONITORING  
PHOTOVOLTAIQUE  
CASINO LOT 3



Projet - No commande  
Project - Order No.  
FPVTB0272

|                     |                       |
|---------------------|-----------------------|
| Indice<br>Rev<br>00 | Folio<br>Sheet<br>059 |
|---------------------|-----------------------|

A

The technical information contained in this document is the exclusive property of Schneider Electric Industries S.A.S and cannot be used or disclosed to third parties of any kind without its written consent. Only those drawings and diagrams emitted after order booking are binding for execution. All devices shown in this diagrams are in their position, drawn out with operating mechanism disengaged and all power sources off.

B

C


Les informations techniques contenues dans ce document sont la propriété exclusive de Schneider Electric Industries S.A.S et ne peuvent être utilisées ou divulguées à des tiers qu'ils soient sans son accord écrit. Seuls nous engageant pour l'exécution les plans et schémas remis après enregistrement de la commande. Les appareils représentés sur ces plans sont en position ouvert, déassemblés, débobinés, toutes sources coupées.

D

=N201  
+AP01

|         |         |         |         |  |  |  |  |
|---------|---------|---------|---------|--|--|--|--|
| RESERVE | RESERVE | RESERVE | RESERVE |  |  |  |  |
|---------|---------|---------|---------|--|--|--|--|

| VIDE |                                                                                   |                                                                                   |                                                                                   |                                                                                     | MODULE : 7 |  |  |
|------|-----------------------------------------------------------------------------------|-----------------------------------------------------------------------------------|-----------------------------------------------------------------------------------|-------------------------------------------------------------------------------------|------------|--|--|
|      | 1                                                                                 | 2                                                                                 | 3                                                                                 | 4                                                                                   |            |  |  |
|      |  |  |  |  |            |  |  |
|      | <div>9+</div>                                                                     | <div>10+</div>                                                                    | <div>11+</div>                                                                    | <div>12+</div>                                                                      |            |  |  |
|      | <div>9-</div>                                                                     | <div>10-</div>                                                                    | <div>11-</div>                                                                    | <div>12-</div>                                                                      |            |  |  |

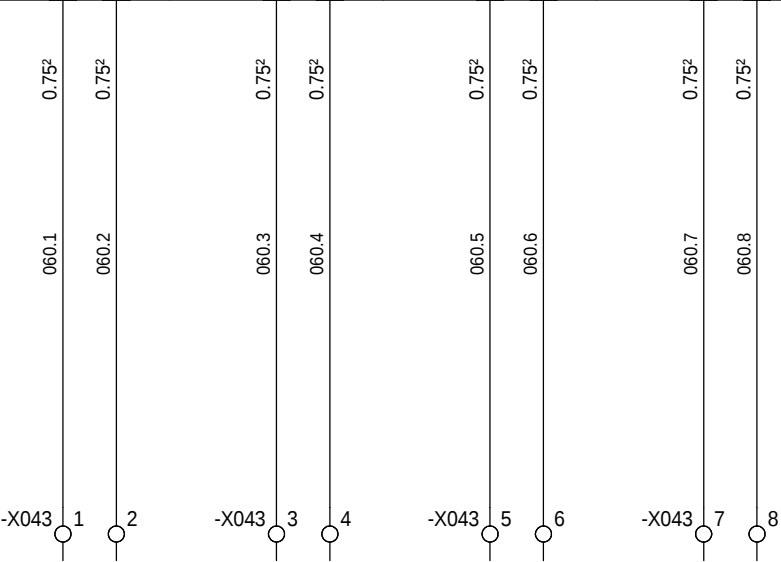

RESERVES SUR BORNES

MONITORING  
PHOTOVOLTAIQUE  
CASINO LOT 3



02982291

Projet - No commande  
Project - Order No.  
FPVTB0272

Indice  
Rev  
00

Folio  
Sheet  
060

A

The technical information contained in this document is the exclusive property of Schneider Electric Industries S.A.S and cannot be used or disclosed to third parties of any kind without its written consent. Only those drawings and diagrams emitted after order booking are binding for execution. All devices shown in this diagrams are in their position, drawn out with operating mechanism disengaged and all power sources off.

B

C


Les informations techniques contenues dans ce document sont la propriété exclusive de Schneider Electric Industries S.A.S et ne peuvent être utilisées ou divulguées à des tiers qu'ils soient sans son accord écrit. Seuls nous engageant pour l'exécution les plans et schémas remis après enregistrement de la commande. Les appareils représentés sur ces plans sont en position ouvert, déassemblés, défectueux, toutes sources coupées.

D

=N201  
+AP01

|         |         |         |         |  |  |  |  |
|---------|---------|---------|---------|--|--|--|--|
| RESERVE | RESERVE | RESERVE | RESERVE |  |  |  |  |
|---------|---------|---------|---------|--|--|--|--|

| VIDE |                                                                                   |                                                                                   |                                                                                   | MODULE : 8                                                                          |  |  |  |
|------|-----------------------------------------------------------------------------------|-----------------------------------------------------------------------------------|-----------------------------------------------------------------------------------|-------------------------------------------------------------------------------------|--|--|--|
|      | 1                                                                                 | 2                                                                                 | 3                                                                                 | 4                                                                                   |  |  |  |
|      |  |  |  |  |  |  |  |
|      | <div>13+</div>                                                                    | <div>14+</div>                                                                    | <div>15+</div>                                                                    | <div>16+</div>                                                                      |  |  |  |
|      | <div>13-</div>                                                                    | <div>14-</div>                                                                    | <div>15-</div>                                                                    | <div>16-</div>                                                                      |  |  |  |

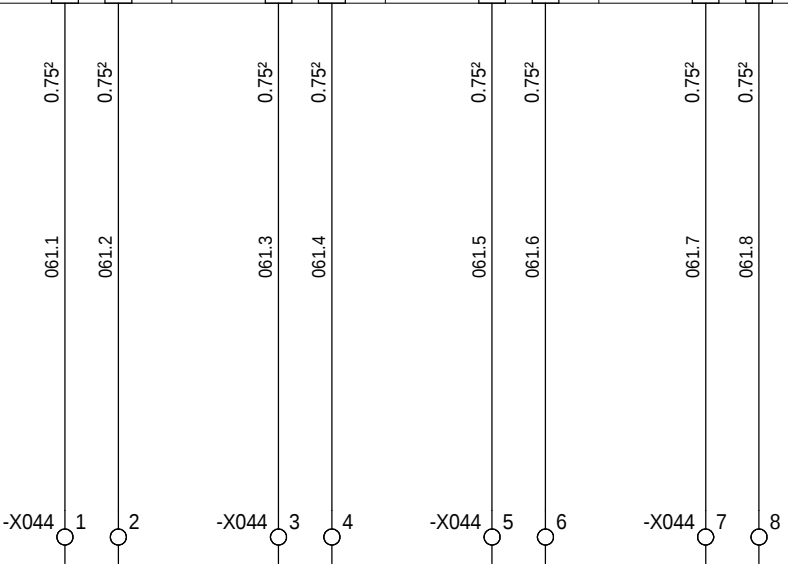

|      |            |                                 |              |              |      |      |                |              |              |
|------|------------|---------------------------------|--------------|--------------|------|------|----------------|--------------|--------------|
|      |            |                                 |              |              |      |      |                |              |              |
| 00   | 23/07/2010 | Edition originale / First issue |              |              |      |      |                |              |              |
| Ind. | Date       | Modification /                  | Modification | Archiv.      | Ind. | Date | Modification / | Modification | Archiv.      |
| Rev  | Date       |                                 |              | Micro-filmed | Rev  | Date |                |              | Micro-filmed |

|                     |  |
|---------------------|--|
| RESERVES SUR BORNES |  |
| SPARES              |  |

|                                              |  |
|----------------------------------------------|--|
| MONITORING<br>PHOTOVOLTAIQUE<br>CASINO LOT 3 |  |
|----------------------------------------------|--|




|                                             |  |                |
|---------------------------------------------|--|----------------|
| 02982291                                    |  |                |
| Projet - No commande<br>Project - Order No. |  | Indice<br>Rev  |
| FPVTB0272                                   |  | Folio<br>Sheet |
|                                             |  | 061            |



The technical information contained in this document is the exclusive property of Schneider Electric Industries S.A.S and cannot be used, or disclosed, to third parties of any kind without its written consent. Only those drawings and diagrams entitled after order booking are binding for execution. All devices shown in this diagrams are in their position, drawn out with operating mechanism disengaged and all power sources off.

Les informations techniques contenues dans ce document sont la propriété exclusive de Schneider Electric Industries S.A.S et ne peuvent être utilisées ou divulguées à des tiers qu'ils soient sans son accord écrit. Seuls nous engageons pour l'exécution les plans et schémas remis après enregistrement de la commande. Les appareils représentés sur ce schéma sont en position ouvert - déconnectés - toutes sources coupées.

=N201  
+AP01

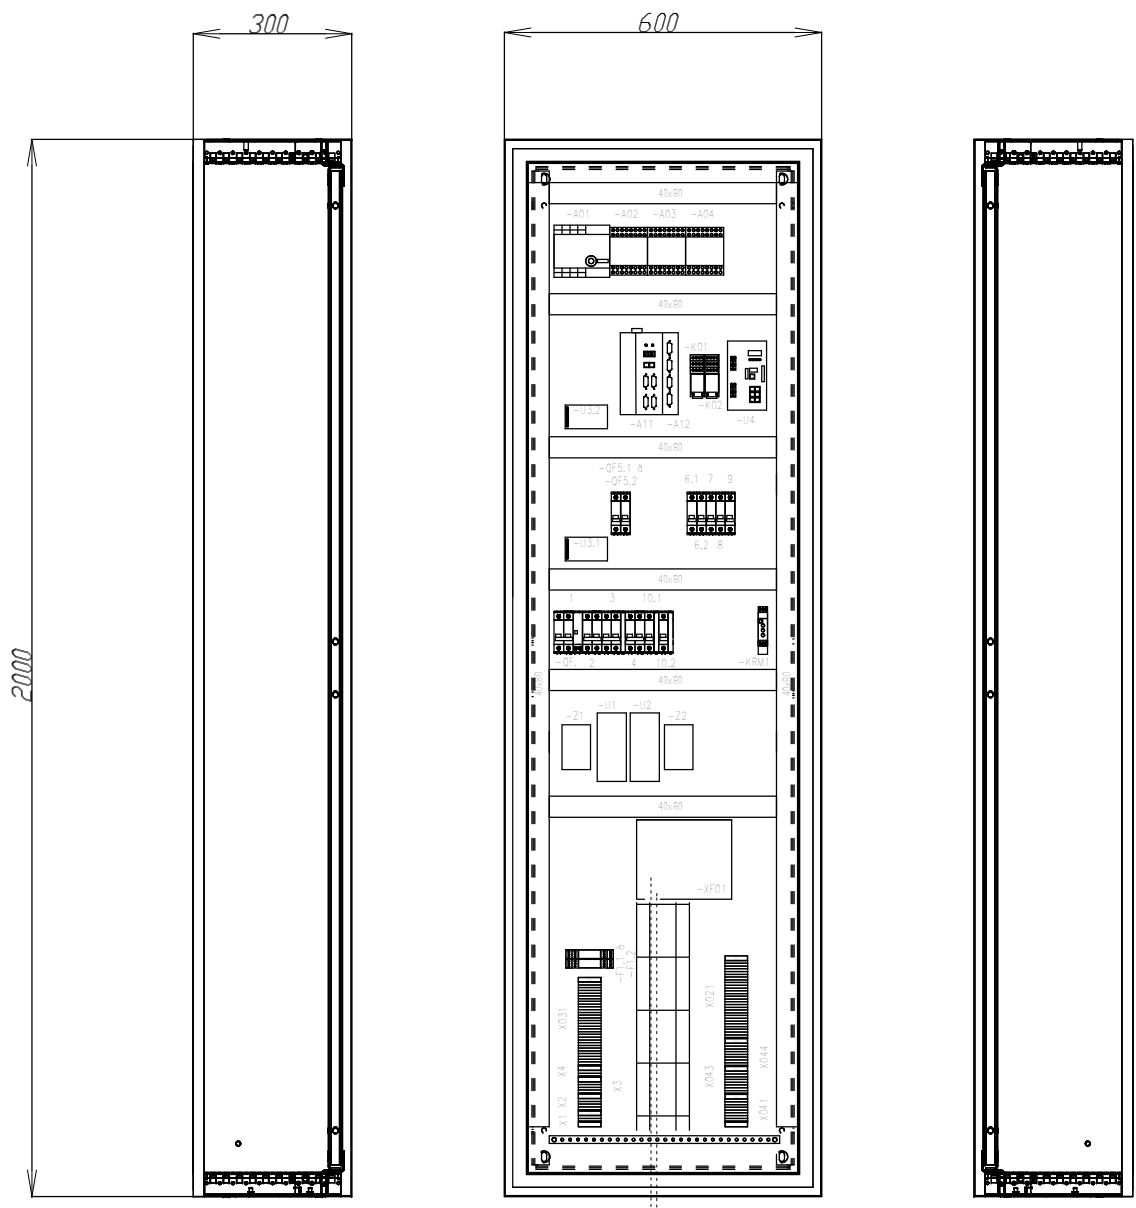

ARRIVEE CABLES  
INCOMING CABLES

Armoire monobloc  
Implantation matériel  
  
MONOBLOC ENCLOSURE  
INTERNAL LAYOUT


MONITORING  
PHOTOVOLTAIQUE  
CASINO LOT 3



|                                             |               |                |
|---------------------------------------------|---------------|----------------|
| 02982291                                    |               |                |
| Projet - No commande<br>Project - Order No. | Indice<br>Rev | Folio<br>Sheet |
| FPVTB0272                                   | 01            | 087            |

The technical information contained in this document is the exclusive property of Schneider Electric Industries S.A.S and cannot be used or disclosed to third parties of any kind without its written consent. Only those drawings and diagrams entitled after order booking are binding for execution. All devices shown in this diagrams are in their position, drawn out with operating mechanism disengaged and all power sources off.

Les informations techniques contenues dans ce document sont la propriété exclusive de Schneider Electric Industries S.A.S et ne peuvent être utilisées ou divulguées à des tiers qu'ils soient sans son accord écrit. Seuls nous engageons pour l'exécution les plans et schémas remis après enregistrement de la commande. Les appareils représentés sur ces schémas sont en position ouvert, démontés, débranchés, toutes sources coupées.

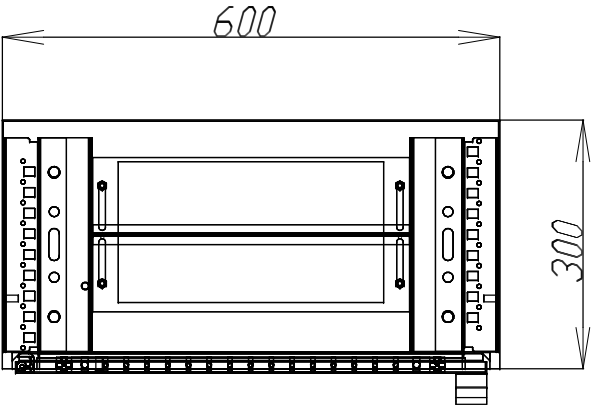

|   |             |---|-------------|--------------|---------------------------------|--|--|-----------------------------|-------------|--------------|-----------------------------|--|--|-----------------|----------------------------------------------|---------------------------------------------------------------------------------------|---------------------------------------------|-----------|---------------|----------------|-----|
| Les informations de ce plan ne peuvent être utilisées que pour la construction sur ce schéma soumis à l'approbation de l'architecte. | 01          | 07/01/2011   | Tel que construit               |  |  |                             |             |              |                             |  |  | Fixation au sol | MONITORING<br>PHOTOVOLTAIQUE<br>CASINO LOT 3 |  | 02982291                                    |           |               |                |     |
|   | 00          | 23/07/2010   | Edition originale / First issue |  |  |                             |             |              |                             |  |  |                 |                                              |                                                                                       | Projet - No commande<br>Project - Order No. |           | Indice<br>Rev | Folio<br>Sheet |     |
|   | Ind.<br>Rev | Date<br>Date | Modification / Modification     |  |  | Archiv.<br>Micro-<br>filmed | Ind.<br>Rev | Date<br>Date | Modification / Modification |  |  |                 |                                              |                                                                                       | Archiv.<br>Micro-<br>filmed                 | FPVTB0272 |               | 01             | 088 |
|   |             
A

C

D

A

B


C

D

The technical information contained in this document is the exclusive property of Schneider Electric Industries S.A.S and cannot be used or disclosed to third parties of any kind without its written consent. Only those drawings and diagrams permitted after order booking are binding for execution. All devices shown in this diagrams are in their position, drawn out with operating mechanism disengaged and all power sources off.

Les informations techniques contenues dans ce document sont la propriété exclusive de Schneider Electric Industries S.A.S et ne peuvent être utilisées ou divulguées à des tiers qu'ils soient sans son accord écrit. Seuls nous engageant pour l'exécution les plans et schémas remis après enregistrement de la commande. Les appareils représentés sur ces schémas sont en position ouvert, démontés, débranchés, toutes sources coupées.

=N201  
+AP01

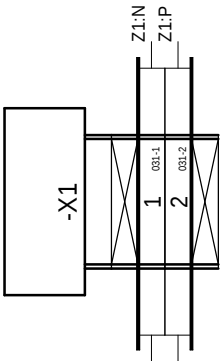

BORNIER : =N201+AP01-X1

MONITORING  
PHOTOVOLTAIQUE  
CASINO LOT 3



02982291


Projet - No commande  
Project - Order No.  
FPVTB0272

Indice  
Rev  
00

Folio  
Sheet  
150

The technical information contained in this document is the exclusive property of Schneider Electric Industries S.A.S and cannot be used or disclosed to third parties of any kind without its written consent. Only those drawings and diagrams permitted after order booking are binding for execution. All devices shown in this diagram are in their position, drawn out with operating mechanism disengaged and all power sources off.

Les informations techniques contenues dans ce document sont la propriété exclusive de Schneider Electric Industries S.A.S et ne peuvent être utilisées ou divulguées à des tiers qu'ils soient sans son accord écrit. Seuls nous engageons pour l'exécution les plans et schémas remis après enregistrement de la commande. Les appareils représentés sur ce schéma sont en position ouvert, démontés, débranchés, toutes sources coupées.

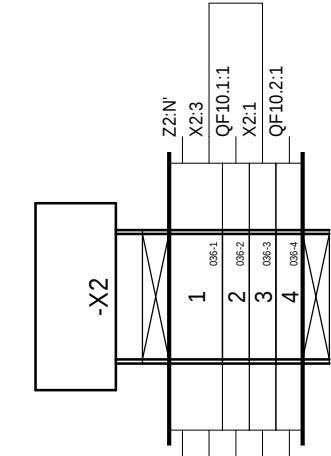

=N201  
+AP01

BORNIER : =N201+AP01-X2

MONITORING  
PHOTOVOLTAIQUE  
CASINO LOT 3



02982291

Projet - No commande  
Project - Order No.  
FPVTB0272


Indice  
Rev  
00

Folio  
Sheet  
151

The technical information contained in this document is the exclusive property of Schneider Electric Industries S.A.S and cannot be used, or disclosed, to third parties of any kind without its written consent. Only those drawings and diagrams remitted after order booking are binding for execution. All devices shown in this diagrams are in open position, drawn out with operating mechanism discharged and all power sources off.

Les informations techniques contenues dans ce document sont la propriété exclusive de Schneider Electric Industries S.A.S et ne peuvent être utilisées ou divulguées à des tiers quels qu'ils soient sans son accord écrit. Seuls nous engageant pour exécution les plans et schémas remis après enregistrement de la commande. Les appareils représentés sur ce schéma sont en position ouvert - désarmés - débroschés - toutes sources coupées.

=N201  
+AP01

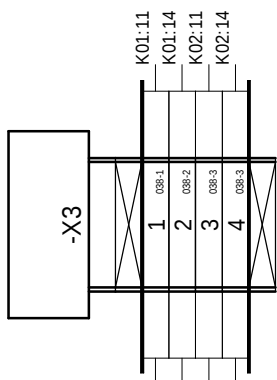

BORNIER : =N201+AP01-X3

MONITORING  
PHOTOVOLTAÏQUE  
CASINO LOT 3



|   |   |   |   |   |   |   |   |
|---|---|---|---|---|---|---|---|
| 0 | 2 | 9 | 8 | 2 | 2 | 9 | 1 |
|---|---|---|---|---|---|---|---|


Projet - No commande  
Project - Order No.  
**FPVTB02**

Indice  
Rev  
00

Folio  
Sheet  
152

The technical information contained in this document is the exclusive property of Schneider Electric Industries S.A.S and cannot be used or disclosed to third parties of any kind without its written consent. Only those drawings and diagrams permitted after order booking are binding for execution. All devices shown in this diagrams are in their position, drawn out with operating mechanism disengaged and all power sources off.

Les informations techniques contenues dans ce document sont la propriété exclusive de Schneider Electric Industries S.A.S et ne peuvent être utilisées ou divulguées à des tiers qu'ils soient sans son accord écrit. Seuls nous engageons pour l'exécution les plans et schémas remis après enregistrement de la commande. Les appareils représentés sur ces schémas sont en position ouvert, démontés, débranchés, toutes sources coupées.

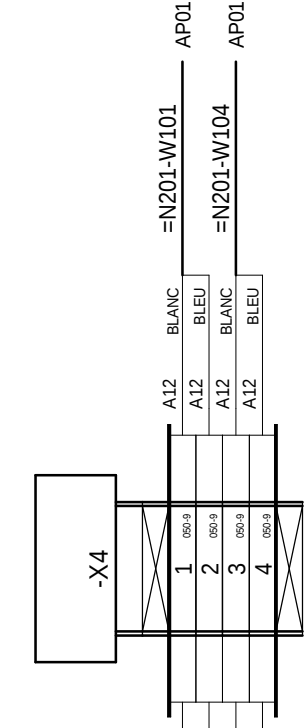

=N201  
+AP01

BORNIER : =N201+AP01-X4

MONITORING  
PHOTOVOLTAIQUE  
CASINO LOT 3



02982291

Projet - No commande  
Project - Order No.  
FPVTB0272


Indice  
Rev  
00

Folio  
Sheet  
153

The technical information contained in this document is the exclusive property of Schneider Electric Industries S.A.S and cannot be used, or disclosed, to third parties of any kind without its written consent. Only those drawings and diagrams permitted after order booking are binding for execution. All devices shown in this diagrams are in their position, drawn out with operating mechanism disengaged and all power sources off.

Les informations techniques contenues dans ce document sont la propriété exclusive de Schneider Electric Industries S.A.S et ne peuvent être utilisées ou divulguées à des tiers qu'ils soient sans son accord écrit. Seuls nous engageons pour l'exécution les plans et schémas remis après enregistrement de la commande. Les appareils représentés sur ce schéma sont en position ouvert, déconnectés, toutes sources coupées.

=N201  
+AP01

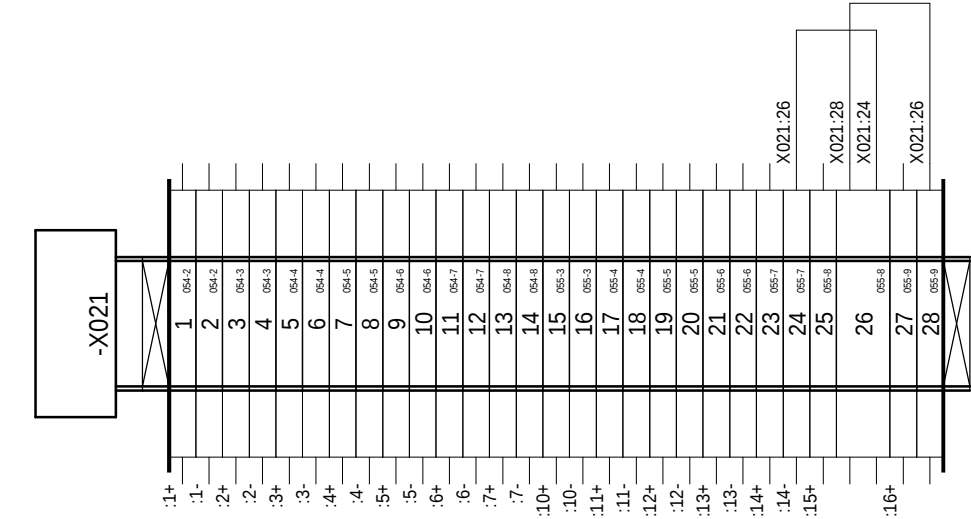

BORNIER : =N201+AP01-X021

MONITORING  
PHOTOVOLTAIQUE  
CASINO LOT 3



02982291


Projet - No commande  
Project - Order No.  
FPVTB0272

Indice  
Rev  
00  
Folio  
Sheet  
154

Les informations techniques contenues dans ce document sont la propriété exclusive de Schneider Electric Industries S.A.S et ne peuvent être utilisées ou divulguées à des tiers qu'ils soient sans son accord écrit. Seuls nous engageons pour l'exécution les plans et schémas remis après enregistrement de la commande. Les appareils représentés sur les schémas sont en position ouvert. Dessinées, démontées, toutes sources coupées.

The technical information contained in this document is the exclusive property of Schneider Electric Industries S.A.S and cannot be used or disclosed to third parties of any kind without its written consent. Only those drawings and diagrams submitted after order booking are binding for execution. All devices shown in the diagrams are in open position, drawn out with operating mechanism disengaged and all power sources off.

=N201  
+AP01

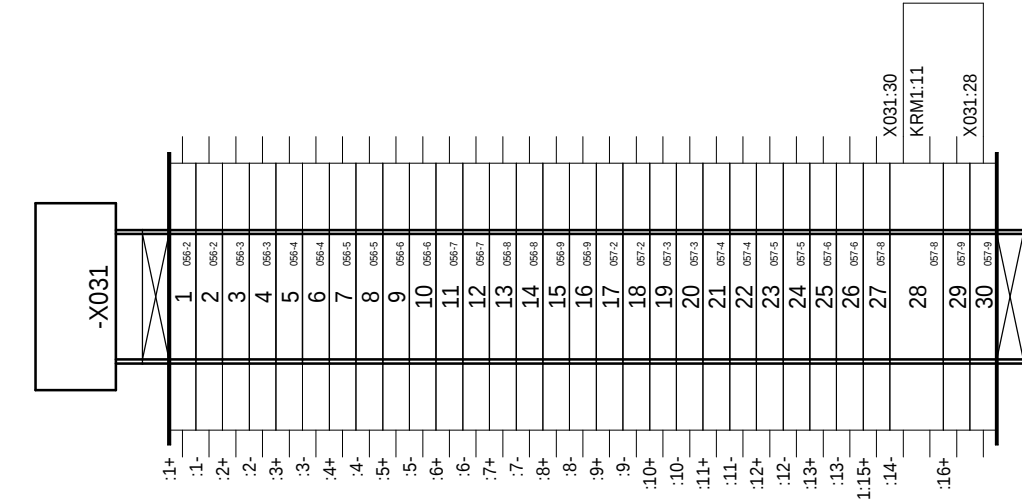


|      |     |            |                                 |                         |             |      |                             |                         |                                              |  |  |                                              |               |                |
|------|-----|------------|---------------------------------|-------------------------|-------------|------|-----------------------------|-------------------------|----------------------------------------------|--|--|----------------------------------------------|---------------|----------------|
| 00   |     | 23/07/2010 | Edition originale / First issue |                         |             |      | BORNIER : =N201+AP01-X031   |                         | MONITORING<br>PHOTOVOLTAIQUE<br>CASINO LOT 3 |  |  | 02982291                                     |               |                |
| Ind. | Rev | Date       | Modification / Modification     | Archiv.<br>Micro-filmed | Ind.<br>Rev | Date | Modification / Modification | Archiv.<br>Micro-filmed |                                              |  |  | Project - No commande<br>Project - Order No. | Indice<br>Rev | Folio<br>Sheet |
|      |     |            |                                 |                         |             |      |                             |                         |                                              |  |  | FPVTB0272                                    | 00            | 155            |



The technical information contained in this document is the exclusive property of Schneider Electric Industries S.A.S and cannot be used or disclosed to third parties of any kind without its written consent. Only those drawings and diagrams remitted after order booking are binding for execution. All devices shown in this diagrams are in open position, drawn out with operating mechanism discharged and all power sources off.

Les informations techniques contenues dans ce document sont la propriété exclusive de Schneider Electric Industries S.A.S et ne peuvent être utilisées ou divulguées à des tiers quels qu'ils soient sans son accord écrit. Seuls nous engageant pour exécution les plans et schémas remis après enregistrement de la commande. Les appareils représentés sur ce schéma sont en position ouvert - désarmés - débroschés - toutes sources coupées.

=N201  
+AP01

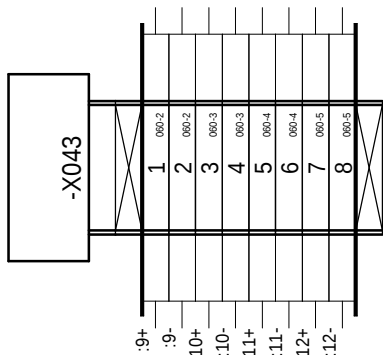

BORNIER : =N201+AP01-X043

MONITORING  
PHOTOVOLTAIQUE  
CASINO LOT 3



|   |   |   |   |   |   |   |   |
|---|---|---|---|---|---|---|---|
| 0 | 2 | 9 | 8 | 2 | 2 | 9 | 1 |
|---|---|---|---|---|---|---|---|

Projet - No commande  
Project - Order No.  
**FPVTB02**


|        |  |
|--------|--|
| Indice |  |
| Rev    |  |
| 00     |  |

Folio  
Sheet  
157

The technical information contained in this document is the exclusive property of Schneider Electric Industries S.A.S and cannot be used or disclosed to third parties of any kind without its written consent. Only those drawings and diagrams permitted after order booking are binding for execution. All devices shown in this diagrams are in their position, drawn out with operating mechanism disengaged and all power sources off.

Les informations techniques contenues dans ce document sont la propriété exclusive de Schneider Electric Industries S.A.S et ne peuvent être utilisées ou divulguées à des tiers qu'ils soient sans son accord écrit. Seuls nous engageons pour l'exécution les plans et schémas remis après enregistrement de la commande. Les appareils représentés sur ces schémas sont en position ouvert, déconnectés, toutes sources coupées.

=N201  
+AP01

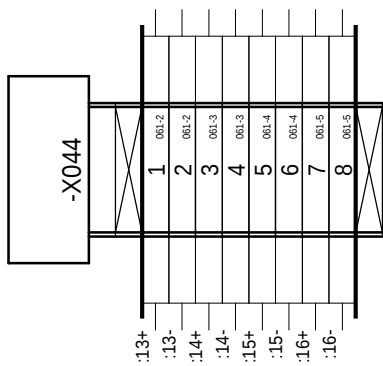

|      |     |            |                                 |                             |                         |             |                           |                             |                                              |  |  |          |  |                                  |                     |                       |
|------|-----|------------|---------------------------------|-----------------------------|-------------------------|-------------|---------------------------|-----------------------------|----------------------------------------------|--|--|----------|--|----------------------------------|---------------------|-----------------------|
| 00   |     | 23/07/2010 | Edition originale / First issue |                             |                         |             | BORNIER : =N201+AP01-X044 |                             | MONITORING<br>PHOTOVOLTAIQUE<br>CASINO LOT 3 |  |  | 02982291 |  | Project - Order No.<br>FPVTB0272 | Indice<br>Rev<br>00 | Folio<br>Sheet<br>158 |
| Ind. | Rev | Date       | Date                            | Modification / Modification | Archiv.<br>Micro-filmed | Ind.<br>Rev | Date                      | Modification / Modification | Archiv.<br>Micro-filmed                      |  |  |          |  |                                  |                     |                       |

| 1   |  | 2                              |                          |                                 | 3          | 4                                                          | 5        | 6         | 7                           | 8                    | 9 | 10                        |                                     |  |
|---|--|--------------------------------|--------------------------|---------------------------------|------------|------------------------------------------------------------|----------|-----------|-----------------------------|----------------------|---|---------------------------|-------------------------------------|--|
| A   |  | Nom composant / Component name |                          |                                 | Page Sheet | Designation                                                |          |           |                             |                      |   | Fabricant<br>Manufacturer | Ref. fabricant<br>Manufacturer Ref. |  |
|   |  | Localisation<br>Location       | Installation<br>Function | Repère<br>Tag                   |            |                                                            |          |           |                             |                      |   |                           |                                     |  |
|   |  | AP01                           | N201                     | A01                             |            |                                                            |          |           |                             |                      |   | SCHNEIDER TELECONTR.      | ORIO2 UPS-2                         |  |
|   |  |                                |                          | A02                             |            |                                                            |          |           |                             |                      |   | SCHNEIDER TELECONTR.      | ORIO2 EXT-2                         |  |
|   |  |                                |                          | A03                             |            |                                                            |          |           |                             |                      |   | SCHNEIDER TELECONTR.      | ORIO2 EXT-2                         |  |
|   |  |                                |                          | A04                             |            |                                                            |          |           |                             |                      |   | SCHNEIDER TELECONTR.      | ORIO2 EXT-1                         |  |
|   |  |                                |                          | A11                             |            |                                                            |          |           |                             |                      |   | ADVANTECH                 | UNO-1170E                           |  |
|   |  |                                |                          | A12                             |            |                                                            |          |           |                             |                      |   | ADVANTECH                 | PCM-3614I                           |  |
|   |  |                                |                          | A021                            |            |                                                            |          |           |                             |                      |   | SCHNEIDER TELECONTR.      | ORIO2 16DI                          |  |
|   |  |                                |                          | A031                            |            |                                                            |          |           |                             |                      |   | SCHNEIDER TELECONTR.      | ORIO2 16DI                          |  |
|   |  |                                |                          | A041                            |            |                                                            |          |           |                             |                      |   | SCHNEIDER TELECONTR.      | ORIO1 04AI                          |  |
|   |  |                                |                          | A042                            |            |                                                            |          |           |                             |                      |   | SCHNEIDER TELECONTR.      | ORIO1 04DO                          |  |
|   |  |                                |                          | AP01                            |            |                                                            |          |           |                             |                      |   | SCHNEIDER ELECTRIC        | NSYSM20630P                         |  |
|   |  |                                |                          |                                 |            |                                                            |          |           |                             |                      |   | SCHNEIDER ELECTRIC        | NSYAG223LPF                         |  |
|   |  |                                |                          |                                 |            |                                                            |          |           |                             |                      |   | SCHNEIDER ELECTRIC        | NSYDPA4                             |  |
| B   |  |                                |                          |                                 | 086        | GRILLE DE SORTIE POUR VENTILATEUR 223x223, RAL 7035, IP54  |          |           |                             |                      |   | SCHNEIDER ELECTRIC        | NSYSMEC63                           |  |
|   |  |                                |                          |                                 | 086        | PORTE SCHEMAS A4 PLASTIQUE, PROFONDEUR 22mm, GRIS RAL 7035 |          |           |                             |                      |   | SCHNEIDER ELECTRIC        | NSYIN4551                           |  |
|   |  |                                |                          |                                 | 086        | PLAQUE PASSE-CABLE 1 PARTIE 18500 600x300                  |          |           |                             |                      |   | SCHNEIDER ELECTRIC        | NSYSMBCE6                           |  |
|   |  |                                |                          |                                 | 086        | BARILLET CLES 455                                          |          |           |                             |                      |   | SCHNEIDER ELECTRIC        | NSYSMT6                             |  |
|   |  |                                |                          |                                 | 086        | JOINT TECHNIQUE POUR PLAQUE PASSE-CABLE LARGEUR 600        |          |           |                             |                      |   | SCHNEIDER ELECTRIC        | NSYSDT6                             |  |
|   |  |                                |                          |                                 | 086        | TABLETTE DE PORTE POUR ARMOIRE L=600                       |          |           |                             |                      |   | PHOENIX CONTACT           | 2858043                             |  |
|   |  |                                |                          | F1.1                            | 042        | FICHE PARAFONDRE LIAISON HF 3FILS-In:10KA (8/20)-Uc:13VCC  |          |           |                             |                      |   | PHOENIX CONTACT           | 2856126                             |  |
|   |  |                                |                          |                                 | 042        | EMBASE PARAFONDRE AVEC DECOUPLAGE ECRAN/MASSE              |          |           |                             |                      |   | PHOENIX CONTACT           | 2839295                             |  |
|   |  |                                |                          |                                 | 042        | RACCORDEMENT AUTODENUDANT POUR BLINDAGE                    |          |           |                             |                      |   | PHOENIX CONTACT           | 2858043                             |  |
|   |  |                                |                          | F1.2                            | 040        | FICHE PARAFONDRE LIAISON HF 3FILS-In:10KA (8/20)-Uc:13VCC  |          |           |                             |                      |   | PHOENIX CONTACT           | 2856126                             |  |
|   |  |                                |                          |                                 | 040        | EMBASE PARAFONDRE AVEC DECOUPLAGE ECRAN/MASSE              |          |           |                             |                      |   | PHOENIX CONTACT           | 2839295                             |  |
|   |  |                                |                          |                                 | 040        | RACCORDEMENT AUTODENUDANT POUR BLINDAGE                    |          |           |                             |                      |   | TELEMECANIQUE             | RHK412BA76                          |  |
|   |  |                                |                          | K01                             | 037        | RELAIS BISTABLE AVEC DIODE 24VDC 4INV                      |          |           |                             |                      |   | TELEMECANIQUE             | RHZ21                               |  |
|   |  |                                |                          |                                 | 037        | EMBASE AVANT VIS                                           |          |           |                             |                      |   | TELEMECANIQUE             | RXZ 400                             |  |
|   |  |                                |                          |                                 | 037        | ETRIER METALLIQUE DE MAINTIEN                              |          |           |                             |                      |   | TELEMECANIQUE             | RHK412BA76                          |  |
| C   |  |                                |                          | K02                             | 037        | RELAIS BISTABLE AVEC DIODE 24VDC 4INV                      |          |           |                             |                      |   | TELEMECANIQUE             | RHZ21                               |  |
|   |  |                                |                          |                                 | 037        | EMBASE AVANT VIS                                           |          |           |                             |                      |   | TELEMECANIQUE             | RXZ 400                             |  |
|   |  |                                |                          |                                 | 037        | ETRIER METALLIQUE DE MAINTIEN                              |          |           |                             |                      |   | MERLIN GERIN              | RM17UAS15                           |  |
|   |  |                                |                          | KRM1                            | 031        | RELAIS DE CONTROLE DE TENSION RM17U                        |          |           |                             |                      |   | MERLIN GERIN              | 24201                               |  |
|   |  |                                |                          | QF1                             | 032        | DISJONCTEUR C60N BI 10A COURBE C                           |          |           |                             |                      |   | MERLIN GERIN              | 26511                               |  |
|   |  |                                |                          |                                 | 032        | BLOC VIGI C60 = 25A BI 220-415VAC 300mA                    |          |           |                             |                      |   | MERLIN GERIN              | 24581                               |  |
|   |  |                                |                          | QF2                             | 032        | DISJONCTEUR C60N BI 2 A COURBE D                           |          |           |                             |                      |   | MERLIN GERIN              | 24581                               |  |
|   |  |                                |                          | QF3                             | 032        | DISJONCTEUR C60N BI 2 A COURBE D                           |          |           |                             |                      |   | MERLIN GERIN              | 26929                               |  |
|   |  |                                |                          |                                 | 032        | CONTACT OF+SD/OF                                           |          |           |                             |                      |   | MERLIN GERIN              | 24198                               |  |
|   |  |                                |                          | QF4                             | 032        | DISJONCTEUR C60N BI 3A COURBE C                            |          |           |                             |                      |   | MERLIN GERIN              | 61501                               |  |
|   |  |                                |                          | QF7                             | 035        | DISJONCTEUR C60H-DC UNI 1 A COURBE C                       |          |           |                             |                      |   | MERLIN GERIN              | 61501                               |  |
|   |  |                                |                          | QF8                             | 035        | DISJONCTEUR C60H-DC UNI 1 A COURBE C                       |          |           |                             |                      |   | MERLIN GERIN              | 61501                               |  |
|   |  |                                |                          | QF9                             | 035        | DISJONCTEUR C60H-DC UNI 1 A COURBE C                       |          |           |                             |                      |   | MERLIN GERIN              | 61502                               |  |
|   |  |                                |                          | QF10.1                          | 036        | DISJONCTEUR C60H-DC UNI 2 A COURBE C                       |          |           |                             |                      |   | MERLIN GERIN              | 26929                               |  |
|   |  |                                |                          |                                 | 036        | CONTACT OF+SD/OF                                           |          |           |                             |                      |   | MERLIN GERIN              | 61502                               |  |
| D   |  |                                |                          | QF10.2                          | 036        | DISJONCTEUR C60H-DC UNI 2 A COURBE C                       |          |           |                             |                      |   | MERLIN GERIN              | 26929                               |  |
|   |  |                                |                          |                                 | 036        | CONTACT OF+SD/OF                                           |          |           |                             |                      |   | MERLIN GERIN              | 61501                               |  |
|   |  |                                |                          | QF5.1                           | 034        | DISJONCTEUR C60H-DC UNI 1 A COURBE C                       |          |           |                             |                      |   | MERLIN GERIN              | 61501                               |  |
|   |  |                                |                          | QF5.2                           | 034        | DISJONCTEUR C60H-DC UNI 1 A COURBE C                       |          |           |                             |                      |   | MERLIN GERIN              | 61501                               |  |
|   |  |                                |                          | QF6.1                           | 035        | DISJONCTEUR C60H-DC UNI 1 A COURBE C                       |          |           |                             |                      |   | MERLIN GERIN              | 61501                               |  |
|   |  |                                |                          | QF6.2                           | 035        | DISJONCTEUR C60H-DC UNI 1 A COURBE C                       |          |           |                             |                      |   | MERLIN GERIN              | 61501                               |  |
|   |  | N201                           |                          | U1                              | 033        | ALIMENTATION A DECOUPAGE PRIMAIRE MONO, SORTIE 24VDC 5 A   |          |           |                             |                      |   | PHOENIX CONTACT           | 2938581                             |  |
|   |  | AP01                           |                          | U2                              | 033        | ALIMENTATION A DECOUPAGE PRIMAIRE MONO, SORTIE 24VDC 2,5A  |          |           |                             |                      |   | PHOENIX CONTACT           | 2938578                             |  |
|   |  |                                |                          | U4                              | 045        | SWITCH ETHERNET 6 PORTS 10/100 TX ET 2 PORTS 100 FX-MM     |          |           |                             |                      |   | TELEMECANIQUE             | TCSESM083FCU0                       |  |
|   |  |                                |                          |                                 |            |                                                            |          |           |                             |                      |   |                           |                                     |  |
|   |  |                                |                          |                                 |            |                                                            |          |           |                             |                      |   |                           |                                     |  |
| Les informations techniques contenues dans ce document sont la propriété exclusive de Schneider Electric Industries S.A.S et ne peuvent être utilisées ou divulguées à des tiers qu'ils le soient sans son accord écrit. Seuls nous engageons pour l'exécution les plans et schémas remis après enregistrement de la commande. Les appareils représentés sur ces schémas sont en position ouvert - démontés - débranchés - toutes sources coupées. |  |                                |                          |                                 |            |                                                            |          |           |                             |                      |   |                           |                                     |  |
|   |  | 00                             | 23/07/2010               | Edition originale / First issue |            |                                                            |          |           |                             |                      |   |                           |                                     |  |
|   |  | Ind. Rev                       | Date Date                | Modification / Modification     |            | Archiv. Micro-filmed                                       | Ind. Rev | Date Date | Modification / Modification | Archiv. Micro-filmed |   |                           |                                     |  |
|   |  |                                |                          |                                 |            |                                                            |          |           |                             |                      |   |                           |                                     |  |
|   |  |                                |                          |                                 |            |                                                            |          |           |                             |                      |   |                           |                                     |  |
| 1                              |              | 2      |       | 3   | 4 | 5 | 6 | 7 | 8 | 9               | 10                   |
|--------------------------------|--------------|--------|-------|---|---|---|---|---|---|-----------------|----------------------|
| Nom composant / Component name |              |        | Page  | Designation                                                                                                |   |   |   |   |   | Fabricant       | Ref. fabricant       |
| Localisation                   | Installation | Repère | Sheet |   |   |   |   |   |   | Manufacturer    | Manufacturer Ref.    |
| Location                       | Function     | Tag    |       |   |   |   |   |   |   |                 |                      |
|                                |              | U3.1   | 042   | ISOLATEUR DE LIGNE RS485                                                                                   |   |   |   |   |   | ETIC            | SI485                |
|                                |              | U3.2   | 040   | ISOLATEUR DE LIGNE RS485                                                                                   |   |   |   |   |   | ETIC            | SI485                |
|                                |              | W101   | 050   | CABLE 1 PAIRE TORSADÉE BLINDEE                                                                             |   |   |   |   |   | BELDEN          | 9841                 |
|                                |              | W102   | 050   | CABLE 1 PAIRE TORSADÉE BLINDEE                                                                             |   |   |   |   |   | BELDEN          | 9841                 |
|                                |              | W103   | 050   | CABLE 1 PAIRE TORSADÉE BLINDEE                                                                             |   |   |   |   |   | BELDEN          | 9841                 |
|                                |              | W104   | 050   | CABLE 1 PAIRE TORSADÉE BLINDEE                                                                             |   |   |   |   |   | BELDEN          | 9841                 |
|                                |              | W105   | 050   | CABLE 1 PAIRE TORSADÉE BLINDEE                                                                             |   |   |   |   |   | BELDEN          | 9841                 |
|                                |              | W106   | 040   | CABLE 1 PAIRE TORSADÉE BLINDEE                                                                             |   |   |   |   |   | BELDEN          | 9841                 |
|                                |              | W107   | 042   | CABLE 1 PAIRE TORSADÉE BLINDEE                                                                             |   |   |   |   |   | BELDEN          | 9841                 |
|                                |              | W108   | 058   | CABLE 1 PAIRE TORSADÉE BLINDEE                                                                             |   |   |   |   |   | BELDEN          | 9841                 |
|                                |              | W109   | 058   | CABLE 1 PAIRE TORSADÉE BLINDEE                                                                             |   |   |   |   |   | BELDEN          | 9841                 |
|                                |              | W110   | 058   | CABLE 1 PAIRE TORSADÉE BLINDEE                                                                             |   |   |   |   |   | BELDEN          | 9841                 |
|                                |              | W111   | 058   | CABLE 1 PAIRE TORSADÉE BLINDEE                                                                             |   |   |   |   |   | BELDEN          | 9841                 |
|                                |              | WET101 | 050   | CORDON RESEAU ETHERNET BLINDE, CATEGORIE 5, PAIRE TORSADÉE DROIT 2M                                        |   |   |   |   |   | SCHNEIDER       | 490 NTW 000 02       |
|                                |              | WO101  | 044   | CORDON ZIPCORD SC-PC/SC-PC 6FO MULTIMODE 50/125µm 2.8mm, 2m, ORANGE                                        |   |   |   |   |   | ICTL            | 502102221N           |
|                                |              | WO102  | 044   | CORDON ZIPCORD SC-PC/SC-PC 6FO MULTIMODE 50/125µm 2.8mm, 2m, ORANGE                                        |   |   |   |   |   | ICTL            | 502102221N           |
|                                |              | X1     |       | BLOC DE JONCTION A VIS 2.5mm2, GRIS                                                                        |   |   |   |   |   | PHOENIX CONTACT | 3001501              |
|                                |              |        |       | COUVERCLE                                                                                                  |   |   |   |   |   | PHOENIX CONTACT | 3003020              |
|                                |              | X2     |       | BLOC DE JONCTION A VIS 2.5mm2, GRIS                                                                        |   |   |   |   |   | PHOENIX CONTACT | 3001501              |
|                                |              |        |       | COUVERCLE                                                                                                  |   |   |   |   |   | PHOENIX CONTACT | 3003020              |
|                                |              | X3     |       | BLOC DE JONCTION A VIS 2.5mm2, GRIS                                                                        |   |   |   |   |   | PHOENIX CONTACT | 3001501              |
|                                |              |        |       | COUVERCLE                                                                                                  |   |   |   |   |   | PHOENIX CONTACT | 3003020              |
|                                |              | X4     |       | BLOC DE JONCTION A VIS 2.5mm2, GRIS                                                                        |   |   |   |   |   | PHOENIX CONTACT | 3001501              |
|                                |              |        |       | COUVERCLE                                                                                                  |   |   |   |   |   | PHOENIX CONTACT | 3003020              |
|                                |              | X021   |       | BLOC DE JONCTION A VIS 2.5mm2, GRIS                                                                        |   |   |   |   |   | PHOENIX CONTACT | 3001501              |
|                                |              |        |       | COUVERCLE                                                                                                  |   |   |   |   |   | PHOENIX CONTACT | 3003020              |
|                                |              | X031   |       | BLOC DE JONCTION A VIS 2.5mm2, GRIS                                                                        |   |   |   |   |   | PHOENIX CONTACT | 3001501              |
|                                |              |        |       | COUVERCLE                                                                                                  |   |   |   |   |   | PHOENIX CONTACT | 3003020              |
|                                |              | X041   |       | BLOC DE JONCTION A VIS 2.5mm2, GRIS                                                                        |   |   |   |   |   | PHOENIX CONTACT | 3001501              |
|                                |              |        |       | COUVERCLE                                                                                                  |   |   |   |   |   | PHOENIX CONTACT | 3003020              |
|                                |              | X043   |       | BLOC DE JONCTION A VIS 2.5mm2, GRIS                                                                        |   |   |   |   |   | PHOENIX CONTACT | 3001501              |
|                                |              |        |       | COUVERCLE                                                                                                  |   |   |   |   |   | PHOENIX CONTACT | 3003020              |
|                                |              | X044   |       | BLOC DE JONCTION A VIS 2.5mm2, GRIS                                                                        |   |   |   |   |   | PHOENIX CONTACT | 3001501              |
|                                |              |        |       | COUVERCLE                                                                                                  |   |   |   |   |   | PHOENIX CONTACT | 3003020              |
|                                |              | XFO1   | 044   | COFFRET FIDJI V2 FOLAN 12SC-1K7 MTG AVEC MODULE DE CONNEXION DIRECT COMPRENANT 1 CASSETTE TERAOPTIC MONTEE |   |   |   |   |   | ICTL            | 621081011            |
|                                |              |        | 044   | 8 RACCORDS SC MM FOLAN MONTES                                                                              |   |   |   |   |   | ICTL            | 211011022 (Qté : 8)  |
|                                |              |        | 044   | 8 PIGTAILS SIMPLES SC-PC MULTIMODE 50/125µm 1mm Lg=2m GAMME FOLAN                                          |   |   |   |   |   | ICTL            | 511102063N (Qté : 8) |
|                                |              | Z1     | 031   | FILTRE CEM HAUTE PERFORMANCE, COURANT D'EMPLOI 3 A 16A                                                     |   |   |   |   |   | SCHAFFNER       | FN 9675-6/06         |
|                                |              | Z2     | 033   | FILTRE CEM HAUTE PERFORMANCE, COURANT D'EMPLOI 1 A 10A                                                     |   |   |   |   |   | SCHAFFNER       | FN 682-4/06          |
|                                |              |        |       |   |   |   |   |   |   |                 |                      |
|                                |              |        |       |   |   |   |   |   |   |                 |                      |
