

[illegible]

A

B

C

D


A

B

C

D

REPERAGE DANS LE SCHEMA

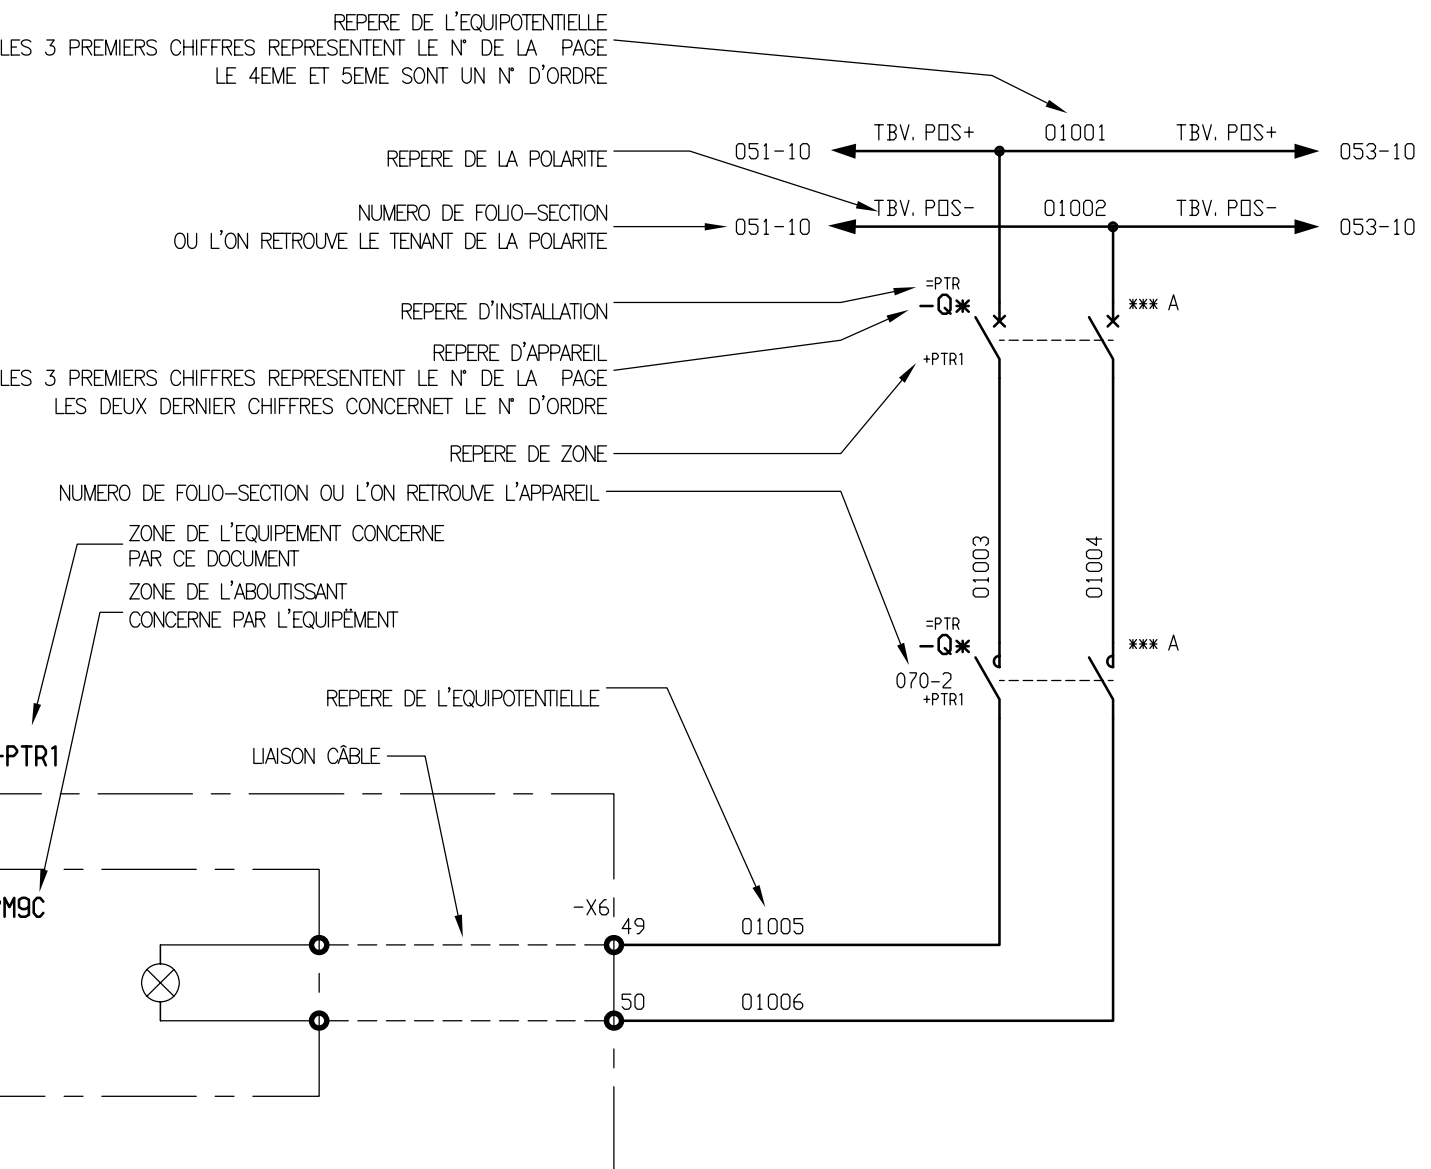

LA ZONE ET L'INSTALLATION PAR DEFAULT
SONT INDIQUEES EN BAS A GAUCHE DE CHAQUE FOLIO

All technical information contained in this document is the exclusive property of SCHNEIDER ELECTRIC INDUSTRIES SA and may neither be used nor disclosed without its prior written consent. Only those drawings and diagrams remitted after order booking are binding for execution. All devices shown in this diagram are in open position, drawn out, with operating mechanisms discharged and all power sources off.


Les informations techniques contenues dans ce document sont la propriété exclusive de SCHNEIDER ELECTRIC INDUSTRIES SA et ne peuvent être utilisées ou divulguées à des tiers quels qu'ils soient sans son accord écrit. Seuls nous engageons pour l'exécution des plans et schémas remis après enregistrement de la commande. Les appareils représentés sur ce schéma sont en position ouverte desarmés - débrosches - toutes sources coupées.

+PTR1

OO	07 10 09	Edition originale/ First issue							
Ind. rev	Date date	Modification/ Modification	Archiv. micro-filmed	Ind. rev	Date date	Modification/ Modification	Archiv. micro-filmed		

LEGENDE SYMBOLES
PRINCIPE DE REPERAGE


JUMBO SCORE
SAINT-ANDRE
CENTRALE
PHOTOVOLTAIQUE

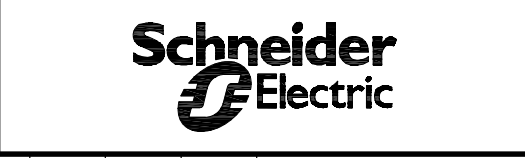

02979005 00		
Projet - No commande Project - Order NO. FPVPB1354	Ind/rev 00	Folio /sheet 005/ .

Les informations techniques contenues dans ce document sont la propriété exclusive de SCHNEIDER ELECTRIC INDUSTRIES SA et ne peuvent être utilisées ou divulguées à des tiers, quels qu'ils soient sans accord écrit. Seuls nous engageons pour l'exécution des plans et des schémas remis après enregistrement de la commande. Les appareils représentés sur ce schéma sont en position ouvert desarmes - toutes sources coupées.

ETIQUETTE B

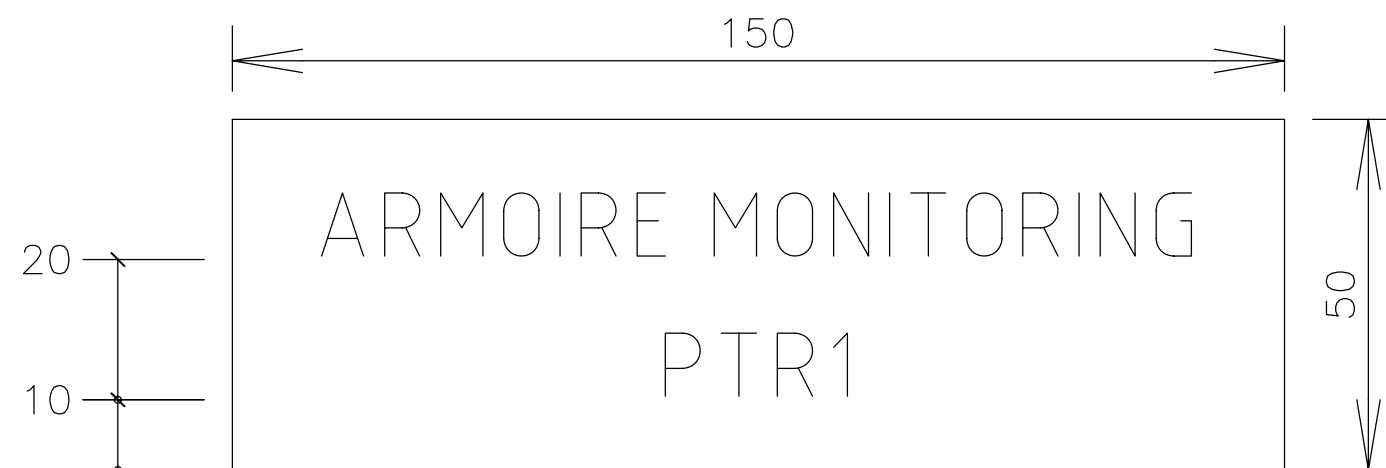

PLAQUE DILOPHANE GRAVEE AUTO-ADHESIVE
 ECRITURE NOIRE SUR FOND BLANC
 HAUTEUR DES LETTRES : 10 mm
 CARACTERES : HELVETICA-NARROW

[illegible]

A


B

C

D

All technical information contained in this document is the exclusive property of SCHNEIDER ELECTRIC INDUSTRIES SA and may neither be used nor disclosed without its prior written consent. Only those drawings and diagrams remitted after order booking are binding for execution. All devices shown in this diagram are in open position, drawn out, with operating mechanisms discharged and all power sources off.

Les informations techniques contenues dans ce document sont la propriété exclusive de SCHNEIDER ELECTRIC INDUSTRIES SA et ne peuvent être utilisées ou divulguées à des tiers quels qu'ils soient sans son accord écrit. Seuls nous engageant pour l'exécution des plans et schémas remis après enregistrement de la commande. Les appareils représentés sur ce schéma sont en position ouverte desarmés - débrosches - toutes sources coupées.

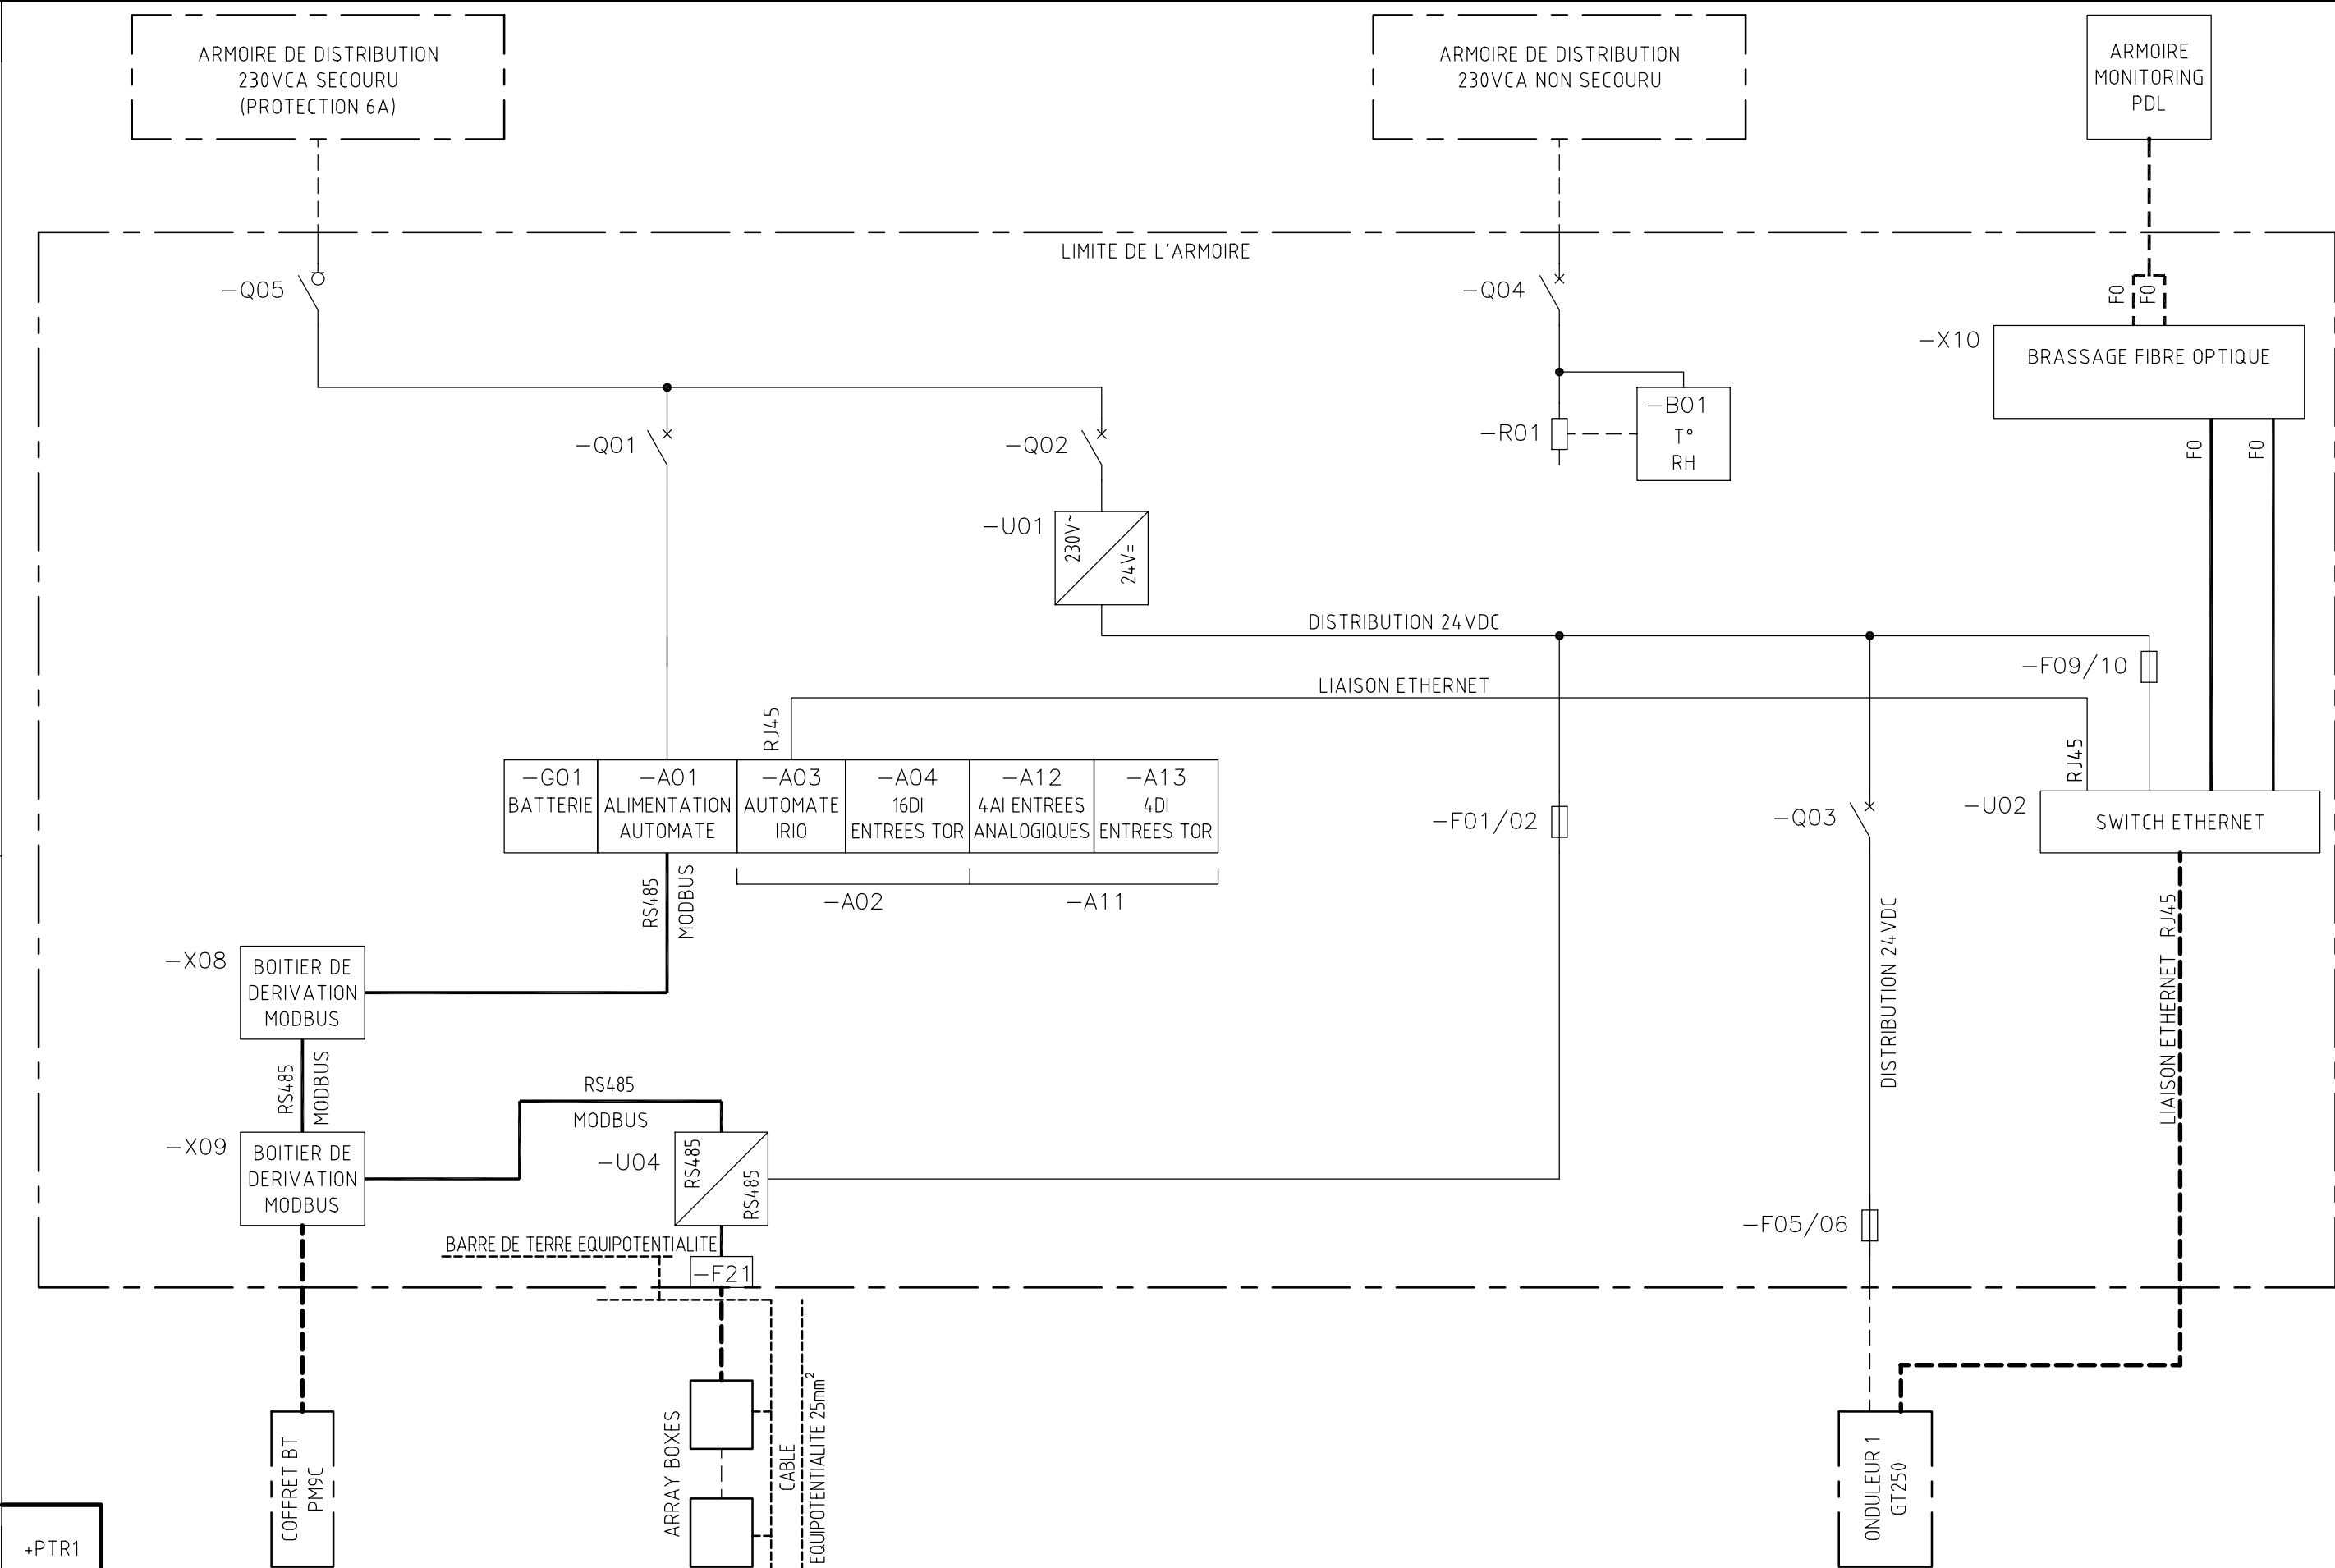

A

B

C


D

+PTR1

02	14 04 10	Tel que construit							
01	16 11 09	MAJ E/S + liaisons RS485							
00	07 10 09	Edition originale/ First issue							
Ind. rev	Date date	Modification/ Modification	Archiv. micro-filmed	Ind. rev	Date date	Modification/ Modification	Archiv. micro-filmed		

UNIFILAIRE GENERAL
DE L'ARMOIRE

JUMBO SCORE
SAINT-ANDRE
CENTRALE
PHOTOVOLTAIQUE

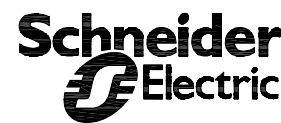

02979005100		
Projet - No commande	Ind/rev	Folio /sheet
Project - Order NO.	02	010/ .
FPVPB1354		

Original AutoCAD format A3

A

B

C

D

All technical information contained in this document is the exclusive property of SCHNEIDER ELECTRIC INDUSTRIES SA and may neither be used nor disclosed without its prior written consent. Only those drawings and diagrams remitted after order booking are binding for execution. All devices shown in this diagram are in open position, drawn out, with operating mechanisms discharged and all power sources off.

Les informations techniques contenues dans ce document sont la propriété exclusive de SCHNEIDER ELECTRIC INDUSTRIES SA et ne peuvent être utilisées ou divulguées à des tiers quels qu'ils soient sans son accord écrit. Seuls nous engageons pour l'exécution des plans et schémas remis après enregistrement de la commande. Les appareils représentés sur ce schéma sont en position ouverte desarmés – débrosches – toutes sources coupées.

O1	16 11 09	MAJ E/S + liaisons RS485							
OO	07 10 09	Edition originale/ First issue							
Ind. rev.	Date date	Modification/	Modification	Archiv. micro-filmed	Ind. rev.	Date date	Modification/	Modification	Archiv. micro-filmed

IMPLANTATION
MATERIEL

JUMBO SCORE
SAINT-ANDRE
CENTRALE
PHOTOVOLTAIQUE



02979005100		
Projet – No commande Project – Order NO.	Ind/rev 01	Folio /sheet 015/ .

Original AutoCAD format A3

2000

400

1910

510

2000

-B01

-R01

ATTENTION :
Conserver le sens d'ouverture
standard de la porte, charnières
coté droit

NOTA :
Prévoir entretoises pour fixation boîte
optique afin de laisser l'accès à la
verticale pour la fibre optique

1897

459

496

1860

A

B

C

D

A

B

C

D

All technical information contained in this document is the exclusive property of SCHNEIDER ELECTRIC INDUSTRIES SA and may neither be used nor disclosed without its prior written consent. Only those drawings and diagrams remitted after order booking are binding for execution. All devices shown in this diagram are in open position, drawn out, with operating mechanisms discharged and all power sources off.

Les informations techniques contenues dans ce document sont la propriété exclusive de SCHNEIDER ELECTRIC INDUSTRIES SA et ne peuvent être utilisées ou divulguées à des tiers quels qu'ils soient sans son accord écrit. Seuls nous engageons pour l'exécution les plans et schémas remis après enregistrement de la commande. Les appareils représentés sur ce schéma sont en position ouverte desarmés – débrosches – toutes sources coupées.


OO	07 10 09	Edition originale/ First issue						
Ind. rev	Date date	Modification/ Modification	Archiv. micro-filmed	Ind. rev	Date date	Modification/ Modification	Archiv. micro-filmed	

FIXATIONS AU SOL
ARMOIRE

JUMBO SCORE
SAINT-ANDRE
CENTRALE
PHOTOVOLTAIQUE



02979005 00		
Projet - No commande Project - Order NO. FPVPB1354	Ind/rev 00	Folio /sheet 016/ .

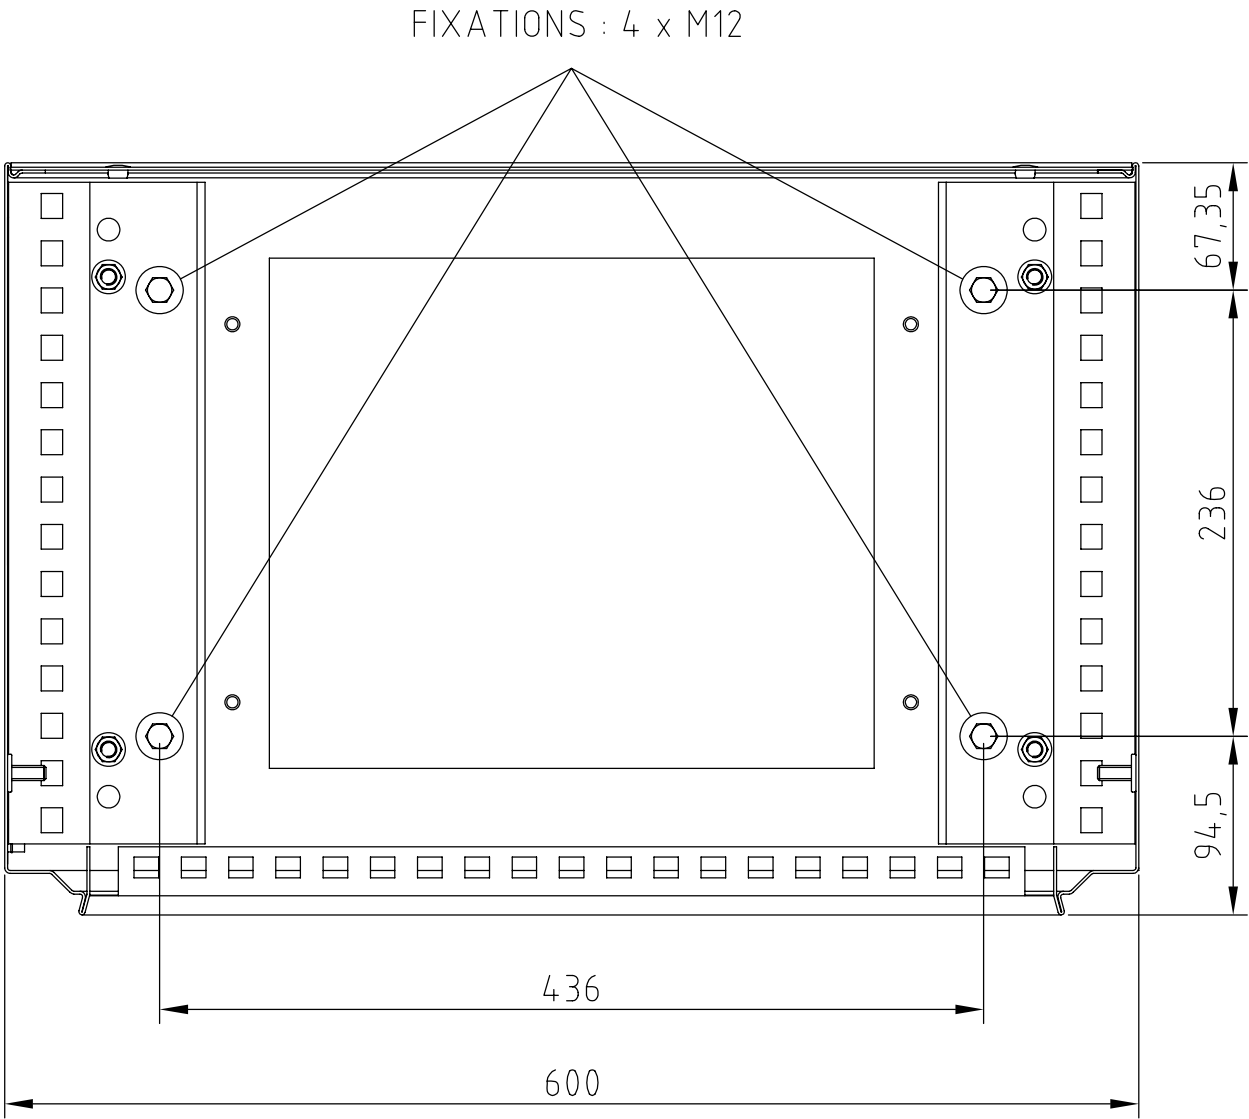

A

B

C

D

A

B

C

D

All technical information contained in this document is the exclusive property of SCHNEIDER ELECTRIC INDUSTRIES SA and may neither be used nor disclosed without its prior written consent. Only those drawings and diagrams remitted after order booking are binding for execution. All devices shown in this diagram are in open position, drawn out, with operating mechanisms discharged and all power sources off.


Les informations techniques contenues dans ce document sont la propriété exclusive de SCHNEIDER ELECTRIC INDUSTRIES SA et ne peuvent être utilisées ou divulguées à des tiers quels qu'ils soient sans son accord écrit. Seuls nous engageons pour l'exécution des plans et schémas remis après enregistrement de la commande. Les appareils représentés sur ce schéma sont en position ouverte desarmés - débrosches - toutes sources coupées.

+PTR1

O2	14 04 10	Tel que construit							
OO	07 10 09	Edition originale/ First issue							
Ind. rev.	Date date	Modification/	Modification	Archiv. micro-filmed	Ind. rev.	Date date	Modification/	Modification	Archiv. micro-filmed


DISTRIBUTION
—
DES POLARITES
—
230VCA

JUMBO SCORE
SAINT-ANDRE
CENTRALE
PHOTOVOLTAIQUE
—

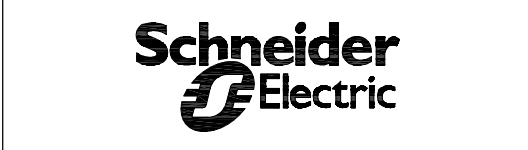

02979005 00		
Projet - No commande	Ind/rev	Folio /sheet
Project - Order NO.	02	020/ .
FPVPB1354		

Original AutoCAD format A3

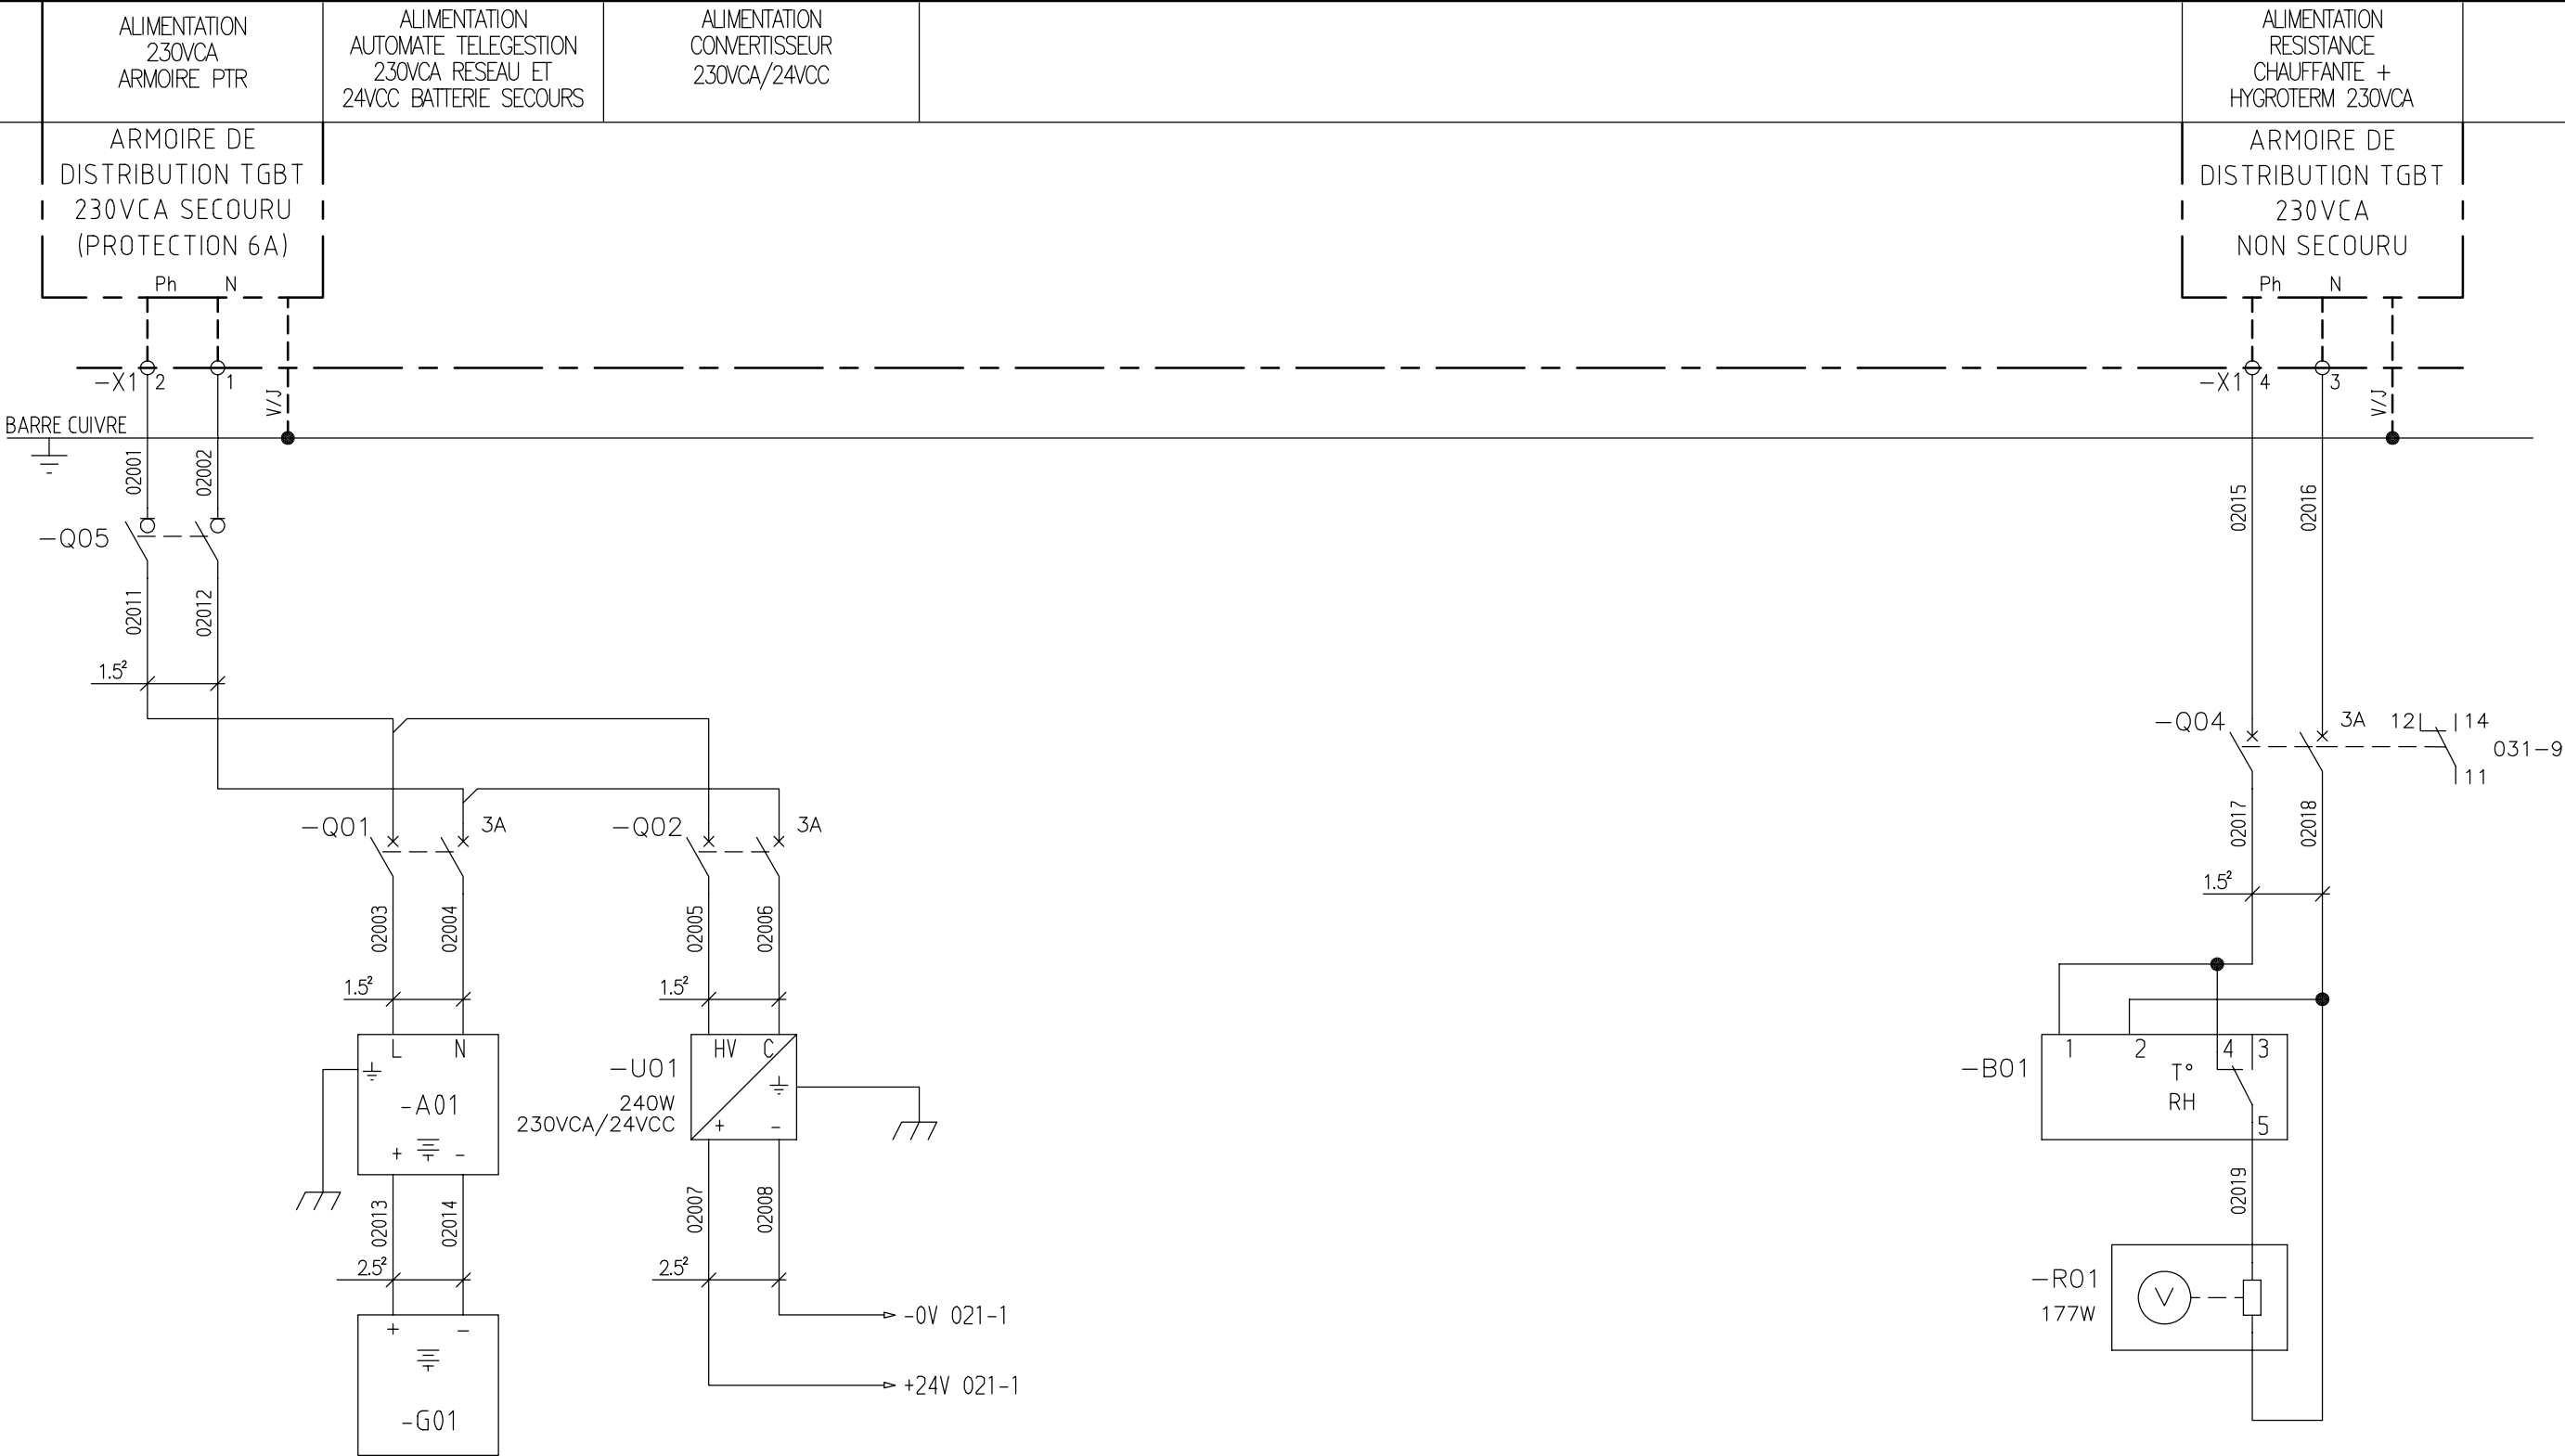

A

B

C

D

A

B

C

D

A


B

C

D

All technical information contained in this document is the exclusive property of SCHNEIDER ELECTRIC INDUSTRIES SA and may neither be used nor disclosed without its prior written consent. Only those drawings and diagrams remitted after order booking are binding for execution. All devices shown in this diagram are in open position, drawn out, with operating mechanisms discharged and all power sources off.

Les informations techniques contenues dans ce document sont la propriété exclusive de SCHNEIDER ELECTRIC INDUSTRIES SA et ne peuvent être utilisées ou divulguées à des tiers quels qu'ils soient sans son accord écrit. Seuls nous engageons pour l'exécution des plans et schémas remis après enregistrement de la commande. Les appareils représentés sur ce schéma sont en position ouverte desarmés - débrosches - toutes sources coupées.

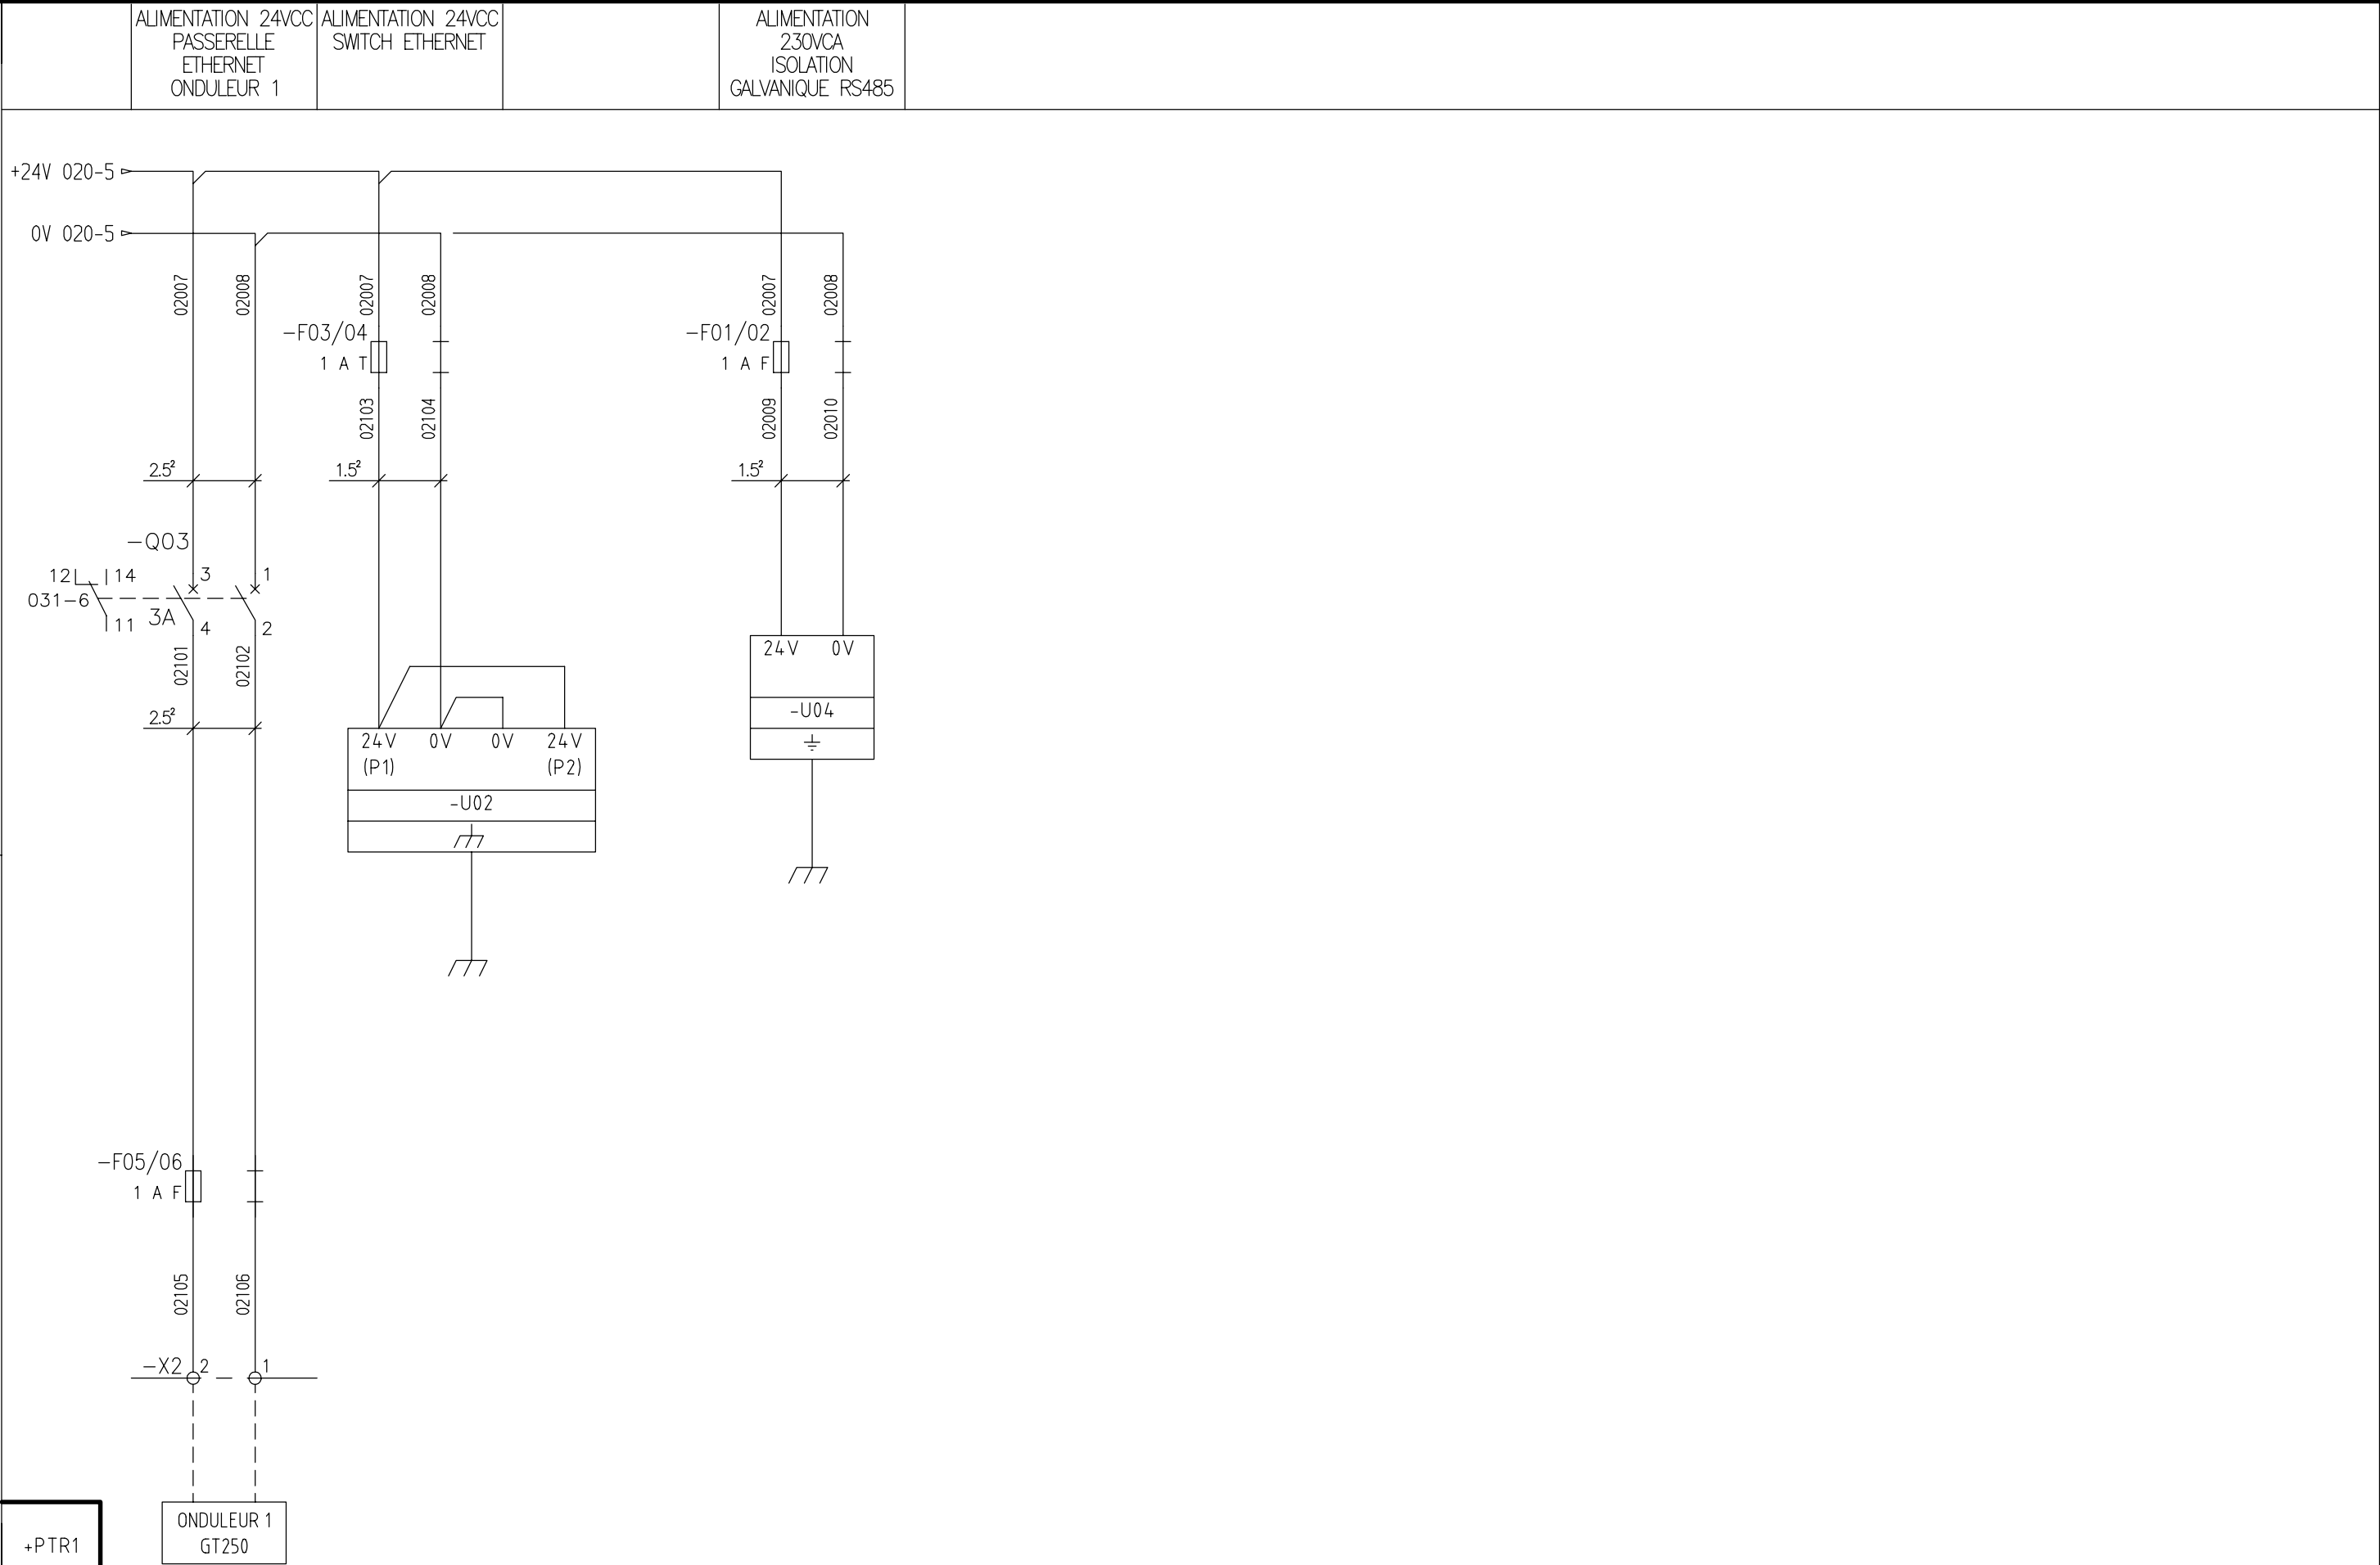

+PTR1

ONDULEUR 1
GT250

O2	14 04 10	Tel que construit							
OO	07 10 09	Edition originale/ First issue							
Ind. rev.	Date	Modification/	Modification	Archiv. micro-filmed	Ind. rev.	Date	Modification/	Modification	Archiv. micro-filmed

DISTRIBUTION
—
DES POLARITES
—
24VCC

JUMBO SCORE
SAINT-ANDRE
CENTRALE
PHOTOVOLTAIQUE
—



02979005 00		
Projet - No commande	Ind/rev	Folio /sheet
Project - Order NO.	02	021/ .
FPVPB1354		

A

B

C

D

A

B

C

D

All technical information contained in this document is the exclusive property of SCHNEIDER ELECTRIC INDUSTRIES SA and may neither be used nor disclosed without its prior written consent. Only those drawings and diagrams remitted after order booking are binding for execution. All devices shown in this diagram are in open position, drawn out, with operating mechanisms discharged and all power sources off.

Les informations techniques contenues dans ce document sont la propriété exclusive de SCHNEIDER ELECTRIC INDUSTRIES SA et ne peuvent être utilisées ou divulguées à des tiers quels qu'ils soient sans son accord écrit. Seuls nous engageons pour l'exécution des plans et schémas remis après enregistrement de la commande. Les appareils représentés sur ce schéma sont en position ouverte desarmés – débranchés – toutes sources coupées.

LIAISON INTERNE	TYPE DE LIAISON	RACCORDEMENT TENANT	RACCORDEMENT ABOUTISSANT	CABLE
–W01	FIBRE OPTIQUE	CONNECTEUR SC DOUBLE	CONNECTEUR SC DOUBLE	FIBRE MULTIMODE FX 50/125 DSC 100Mbits
–W02	FIBRE OPTIQUE	CONNECTEUR SC DOUBLE	CONNECTEUR SC DOUBLE	FIBRE MULTIMODE FX 50/125 DSC 100Mbits
–W03	LIAISON CUIVRE	RJ45	RJ45	CABLE ETHERNET

+PTR1

O2	14 04 10	Tel que construit							
OO	07 10 09	Edition originale/ First issue							
Ind. rev.	Date date	Modification/	Modification	Archiv. micro-filmed	Ind. rev.	Date date	Modification/	Modification	Archiv. micro-filmed

LIAISONS
–
FIBRES OPTIQUES
–
ET RESEAU ETHERNET

JUMBO SCORE
SAINT-ANDRE
CENTRALE
PHOTOVOLTAIQUE
–




02979005|00

Projet – No commande
Project – Order NO.
FPVPB1354

Ind/rev
02

Folio /sheet
025/ .

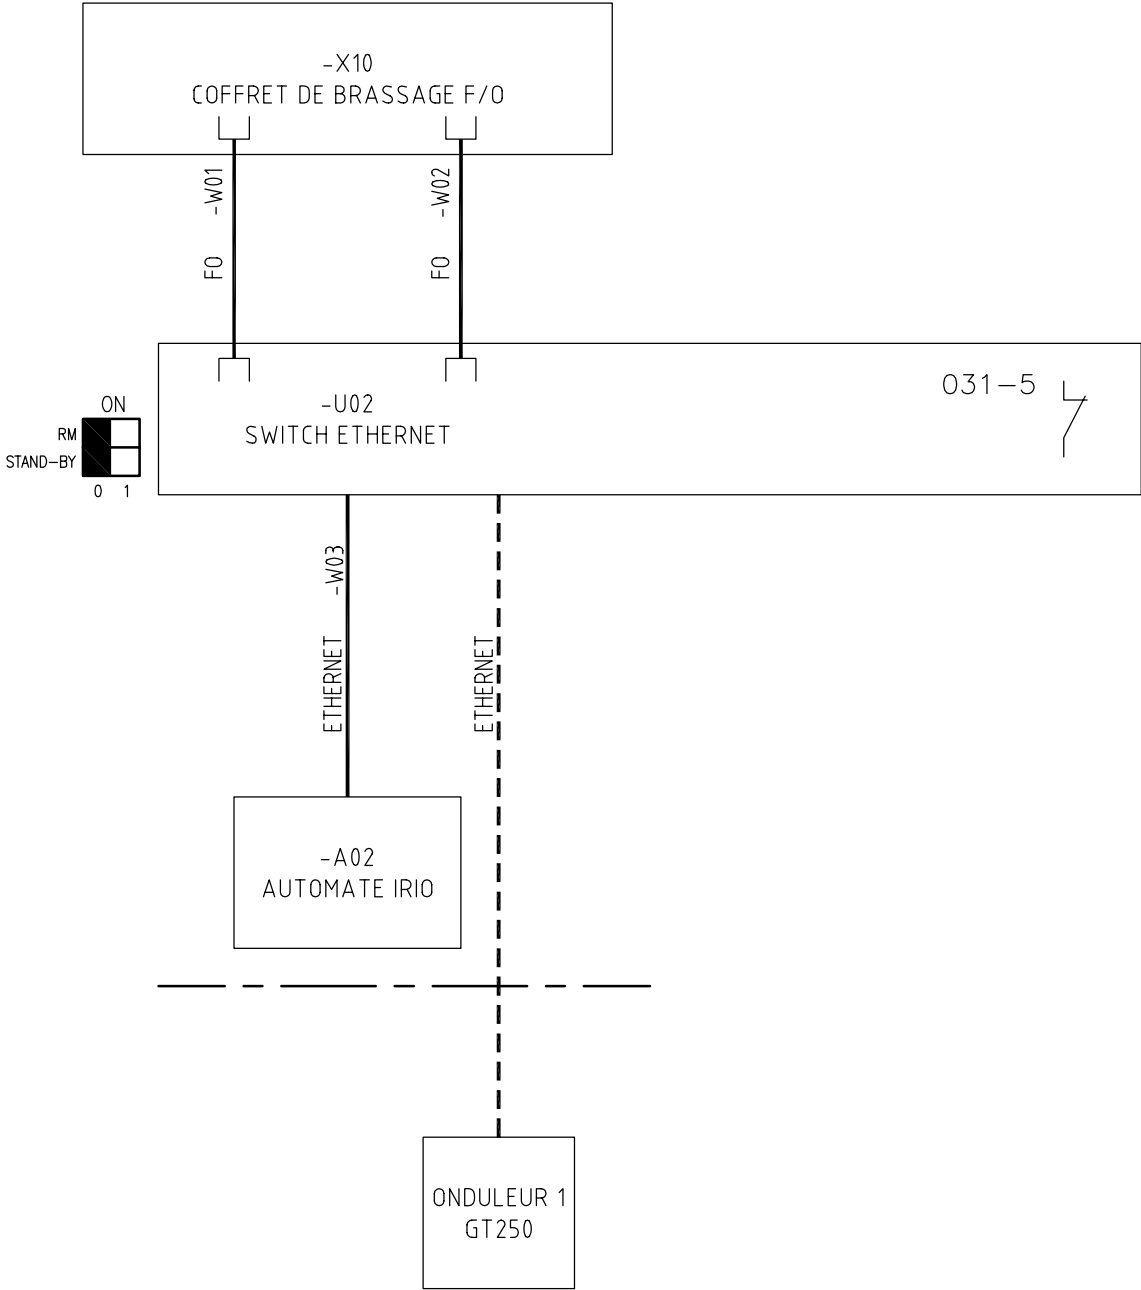

A

B

C

D

All technical information contained in this document is the exclusive property of SCHNEIDER ELECTRIC INDUSTRIES SA and may neither be used nor disclosed without its prior written consent. Only those drawings and diagrams remitted after order booking are binding for execution. All devices shown in this diagram are in open position, drawn out, with operating mechanisms discharged and all power sources off.

Les informations techniques contenues dans ce document sont la propriété exclusive de SCHNEIDER ELECTRIC INDUSTRIES SA et ne peuvent être utilisées ou divulguées à des tiers quels qu'ils soient sans son accord écrit. Seuls nous engageons pour l'exécution des plans et schémas remis après enregistrement de la commande. Les appareils représentés sur ce schéma sont en position ouverte desarmés – débrosches – toutes sources coupées.

LIAISON INTERNE	TYPE DE LIAISON	RACCORDEMENT TENANT	RACCORDEMENT ABOUTISSANT	CABLE
-W05	RS485	VISSE	VISSE	Câble BELDEN 9841 (2 conducteurs avec blindage)
-W06	RS485	VISSE	VISSE	Câble BELDEN 9841 (2 conducteurs avec blindage)
-W07	RS485	VISSE	VISSE	Câble BELDEN 9841 (2 conducteurs avec blindage)
-W08	RS485	VISSE	VISSE	Câble BELDEN 9841 (2 conducteurs avec blindage)

CODE COULEUR DES BRINS :
BLANC/BLEU = Bc/B
BLEU/BLANC = B/Bc

+PTR1

O2	14 04 10	Tel que construit							
O1	16 11 09	MAJ E/S + liaisons RS485							
OO	07 10 09	Edition originale/ First issue							
Ind. rev	Date date	Modification/ Modification	Archiv. micro-filmed	Ind. rev	Date date	Modification/ Modification	Archiv. micro-filmed		

RACCORDER UNE RESISTANCE DE FIN DE LIGNE
COTE COFFRET BT PM9C ET COTE ARRAY BOX B05 (XR1)


LIAISONS
RS485

JUMBO SCORE
SAINT-ANDRE
CENTRALE
PHOTOVOLTAIQUE



02979005 00		
Projet - No commande Project - Order NO. FPVPB1354	Ind/rev 02	Folio /sheet 026/ .

Original AutoCAD format A3

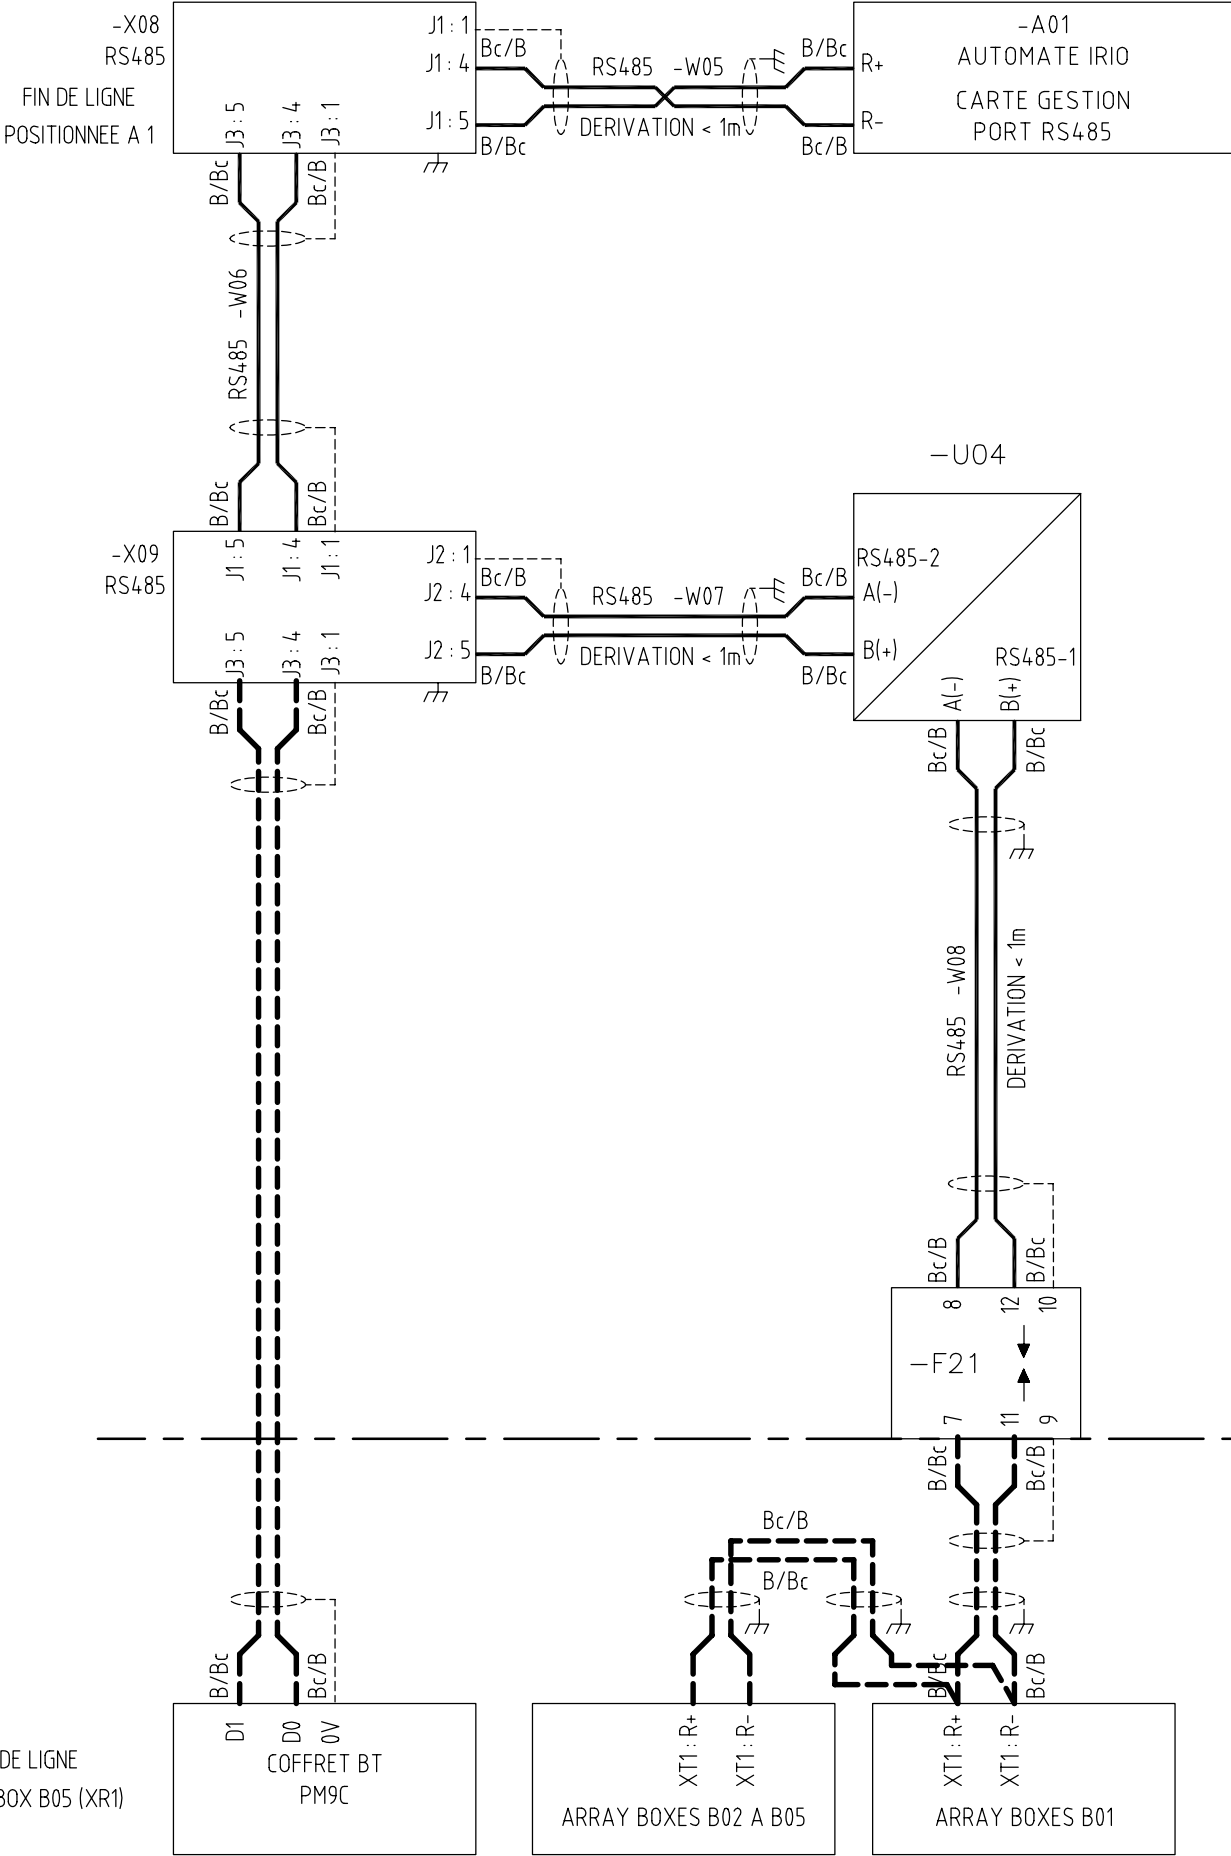

A

B

C

D

A

B

C

D

All technical information contained in this document is the exclusive property of SCHNEIDER ELECTRIC INDUSTRIES SA and may neither be used nor disclosed without its prior written consent. Only those drawings and diagrams remitted after order booking are binding for execution. All devices shown in this diagram are in open position, drawn out, with operating mechanisms discharged and all power sources off.

Les informations techniques contenues dans ce document sont la propriété exclusive de SCHNEIDER ELECTRIC INDUSTRIES SA et ne peuvent être utilisées ou divulguées à des tiers quels qu'ils soient sans son accord écrit. Seuls nous engageant pour l'exécution des plans et schémas remis après enregistrement de la commande. Les appareils représentés sur ce schéma sont en position ouverte desarmés - débrosches - toutes sources coupées.

+PTR1

O1	16 11 09	MAJ E/S + liaisons RS485							
OO	07 10 09	Edition originale/ First issue							
Ind. rev	Date date	Modification/ Modification	Archiv. micro-filmed	Ind. rev	Date date	Modification/ Modification	Archiv. micro-filmed		

EXTENSION AUTOMATE	JUMBO SCORE
PRESENTATION	SAINT-ANDRE
ALIMENTATION MODBUS	CENTRALE
	PHOTOVOLTAIQUE

02979005100		
Projet - No commande	Ind/rev	Folio /sheet
Project - Order NO.	01	030/ .
FPVPB1354		

A


B

C

D

All technical information contained in this document is the exclusive property of SCHNEIDER ELECTRIC INDUSTRIES SA and may neither be used nor disclosed without its prior written consent. Only those drawings and diagrams remitted after order booking are binding for execution. All devices shown in this diagram are in open position, drawn out, with operating mechanisms discharged and all power sources off.

Les informations techniques contenues dans ce document sont la propriété exclusive de SCHNEIDER ELECTRIC INDUSTRIES SA et ne peuvent être utilisées ou divulguées à des tiers quels qu'ils soient sans son accord écrit. Seuls nous engageant pour l'exécution des plans et schémas remis après enregistrement de la commande. Les appareils représentés sur ce schéma sont en position ouverte desarmés - débrosches - toutes sources coupées.

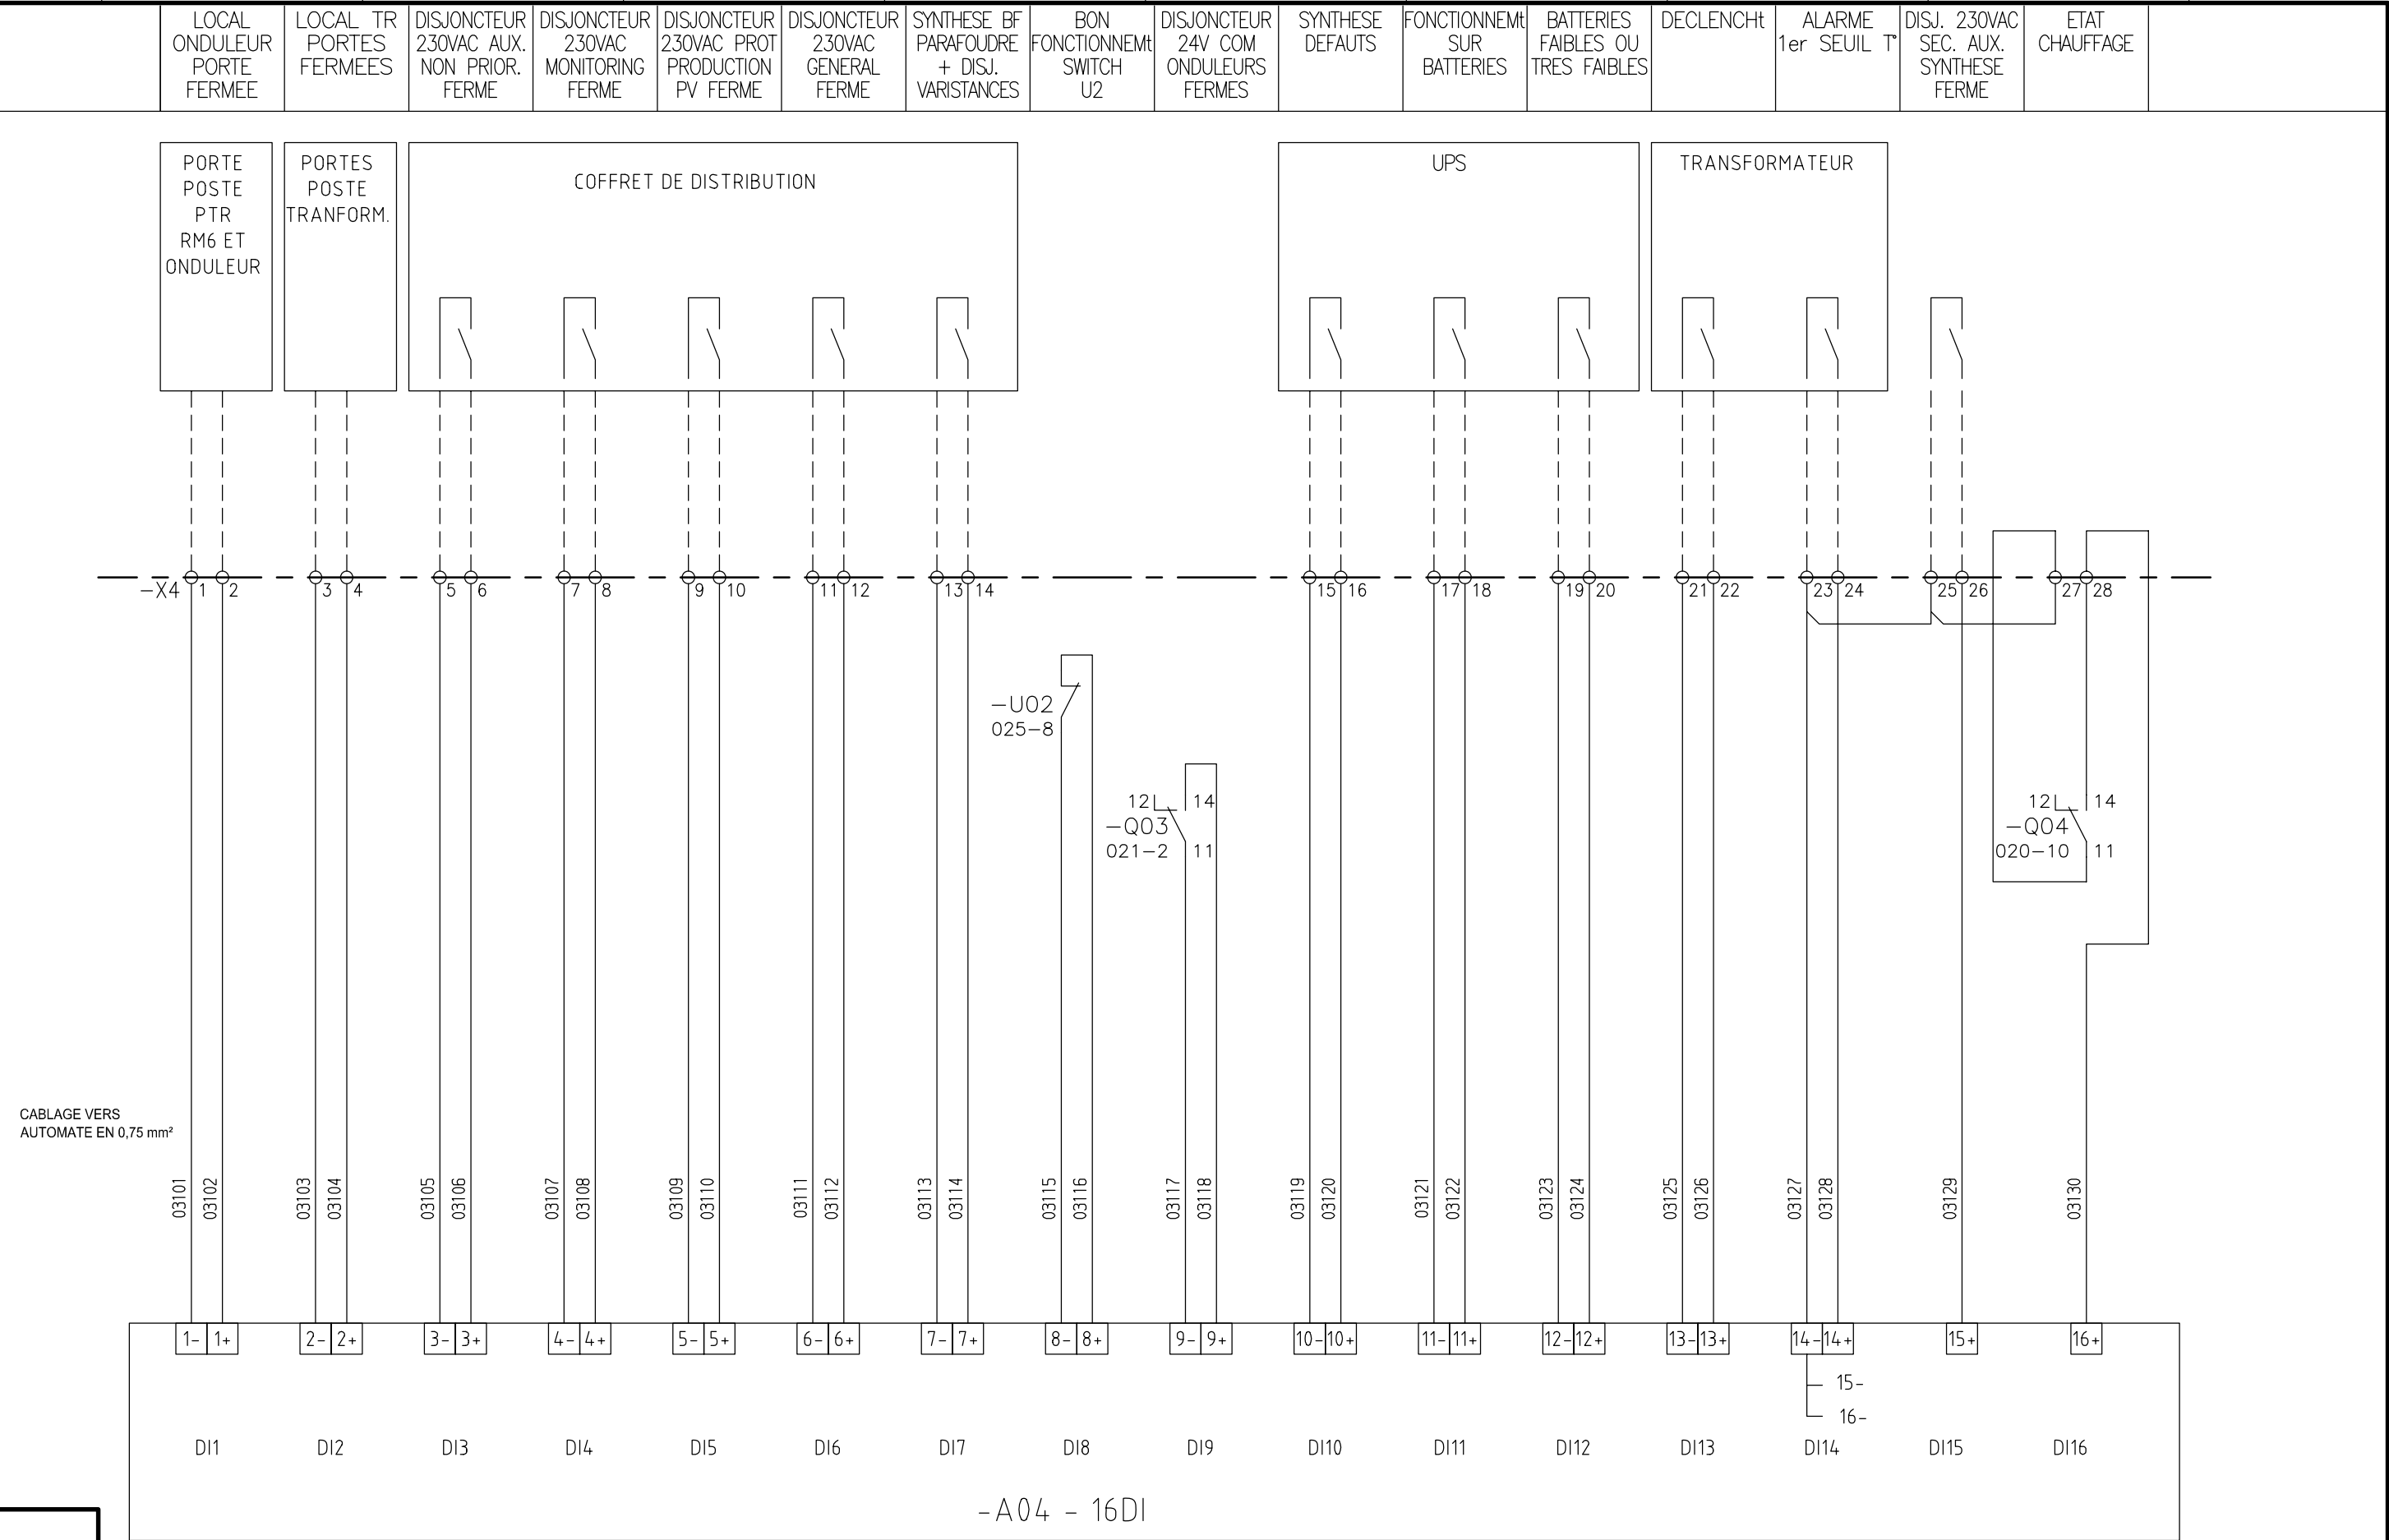

+PTR1


O 1	16 11 09	MAJ E/S + liaisons RS485						
OO	13 10 09	Edition originale/ First issue						
Ind. rev.	Date date	Modification/ Modification	Archiv. micro-filmed	Ind. rev.	Date date	Modification/ Modification	Archiv. micro-filmed	

AUTOMATE TELEGESTION
CARTES E/S

JUMBO SCORE
SAINT-ANDRE
CENTRALE
PHOTOVOLTAIQUE

02979005000
Projet - No commande
Project - Order NO.
FPVPB1354
Ind/rev
01
Folio /sheet
031/ .

Les informations techniques contenues dans ce document sont la propriété exclusive de SCHNEIDER ELECTRIC INDUSTRIES SA et ne peuvent être utilisées ou divulguées à des tiers quels qu'ils soient sans accord écrit. Seuls nous engageons pour l'exécution des plans et des schémas remis après enregistrement de la commande. Les appareils représentés sur ce schéma sont en position ouvert desarmes – débrosches – toutes sources coupées.

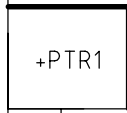[illegible]

A

B



C

D

All technical information contained in this document is the exclusive property of SCHNEIDER ELECTRIC INDUSTRIES SA and may neither be used nor disclosed without its prior written consent. Only those drawings and diagrams remitted after order booking are binding for execution. All devices shown in this diagram are in open position, drawn out, with operating mechanisms discharged and all power sources off.

Les informations techniques contenues dans ce document sont la propriété exclusive de SCHNEIDER ELECTRIC INDUSTRIES SA et ne peuvent être utilisées ou divulguées à des tiers quels qu'ils soient sans son accord écrit. Seuls nous engageons pour l'exécution les plans et schémas remis après enregistrement de la commande. Les appareils représentés sur ce schéma sont en position ouverte desarmés – débrosches – toutes sources coupées.

+PTR1

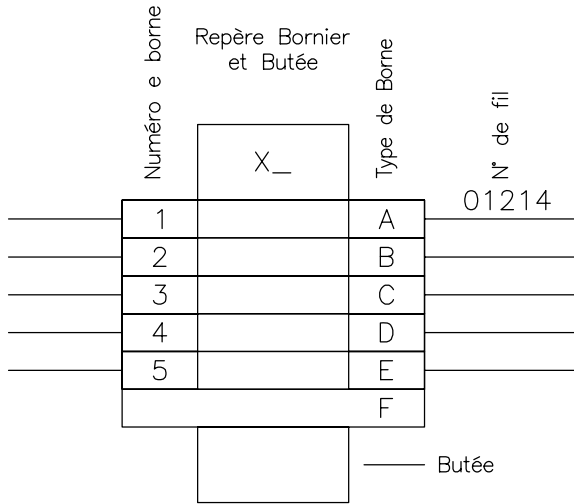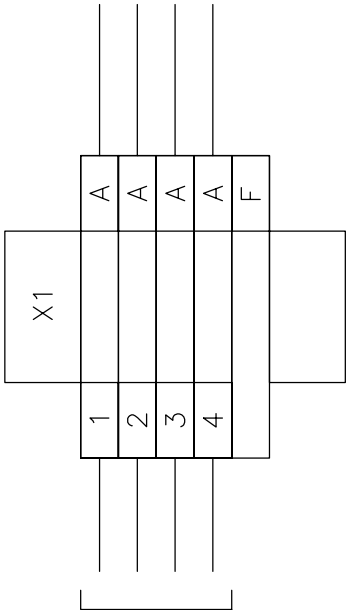


F° 020-6

- A : Borne TYPE AB1 RESSORT 6 mm² – EPAISSEUR 8mm
- B : Borne TYPE AB1 RESSORT SECTIONNABLES A COUTEAU GRIS 3 POINTS – SECTION NOMINALE 2.5 mm² – EPAISSEUR 5mm
- C : –
- D : –
- E : –
- F : Flasque ou séparateur *Brida o separador*

Ind. rev.	Date	Modification/	Modification	Archiv. micro-filmed	Ind. rev.	Date	Modification/	Modification	Archiv. micro-filmed
OO	07 10 09	Edition originale/	First issue						

BORNIER X1

JUMBO SCORE
SAINT-ANDRE
CENTRALE
PHOTOVOLTAIQUE

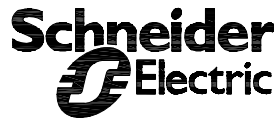

02979005 00	Ind/rev	Folio /sheet
Project – No commande Project – Order NO. FPVPB1354	00	060/ .

A

B


C

D


All technical information contained in this document is the exclusive property of SCHNEIDER ELECTRIC INDUSTRIES SA and may neither be used nor disclosed without its prior written consent. Only those drawings and diagrams remitted after order booking are binding for execution. All devices shown in this diagram are in open position, drawn out, with operating mechanisms discharged and all power sources off.

Les informations techniques contenues dans ce document sont la propriété exclusive de SCHNEIDER ELECTRIC INDUSTRIES SA et ne peuvent être utilisées ou divulguées à des tiers quels qu'ils soient sans son accord écrit. Seuls nous engageons pour l'exécution les plans et schémas remis après enregistrement de la commande. Les appareils représentés sur ce schéma sont en position ouverte desarmés – débroches – toutes sources coupées.

+PTR1

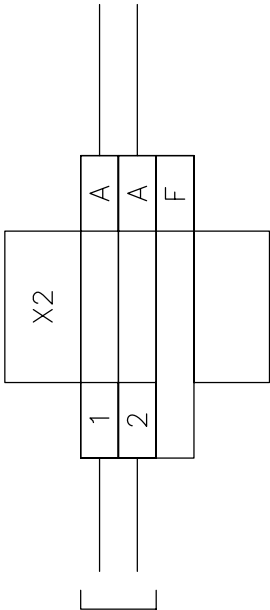

FOLIO 021

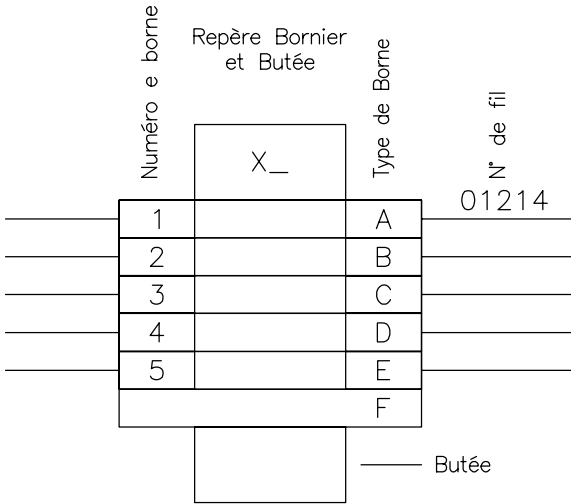

Butée

F° 020-6

- A : Borne TYPE AB1 RESSORT 6 mm² – EPAISSEUR 8mm
- B : Borne TYPE AB1 RESSORT SECTIONNABLES A COUTEAU GRIS 3 POINTS – SECTION NOMINALE 2.5 mm² – EPAISSEUR 5mm
- C : –
- D : –
- E : –
- F : Flasque ou séparateur *Brida o separador*

Ind. rev.	Date	Modification/	Modification	Archiv. micro-filmed	Ind. rev.	Date	Modification/	Modification	Archiv. micro-filmed
OO	07 10 09	Edition originale/	First issue						

BORNIER X2

JUMBO SCORE
SAINT-ANDRE
CENTRALE
PHOTOVOLTAIQUE



02979005	00
Project – No commande	Ind/rev
Project – Order NO.	Folio /sheet
FPVPB1354	00 061/ .

A

B

C



D

All technical information contained in this document is the exclusive property of SCHNEIDER ELECTRIC INDUSTRIES SA and may neither be used nor disclosed without its prior written consent. Only those drawings and diagrams remitted after order booking are binding for execution. All devices shown in this diagram are in open position, drawn out, with operating mechanisms discharged and all power sources off.

Les informations techniques contenues dans ce document sont la propriété exclusive de SCHNEIDER ELECTRIC INDUSTRIES SA et ne peuvent être utilisées ou divulguées à des tiers quels qu'ils soient sans son accord écrit. Seuls nous engageons pour l'exécution des plans et schémas remis après enregistrement de la commande. Les appareils représentés sur ce schéma sont en position ouverte desarmés – débrosches – toutes sources coupées.

+PTR1

O1	16 11 09	MAJ E/S + liaisons RS485							
OO	07 10 09	Edition originale/ First issue							
Ind. rev	Date	Modification/	Modification	Archiv. micro-filmed	Ind. rev	Date	Modification/	Modification	Archiv. micro-filmed

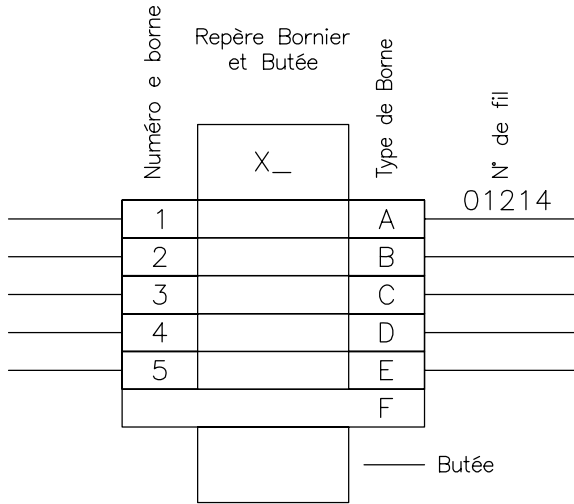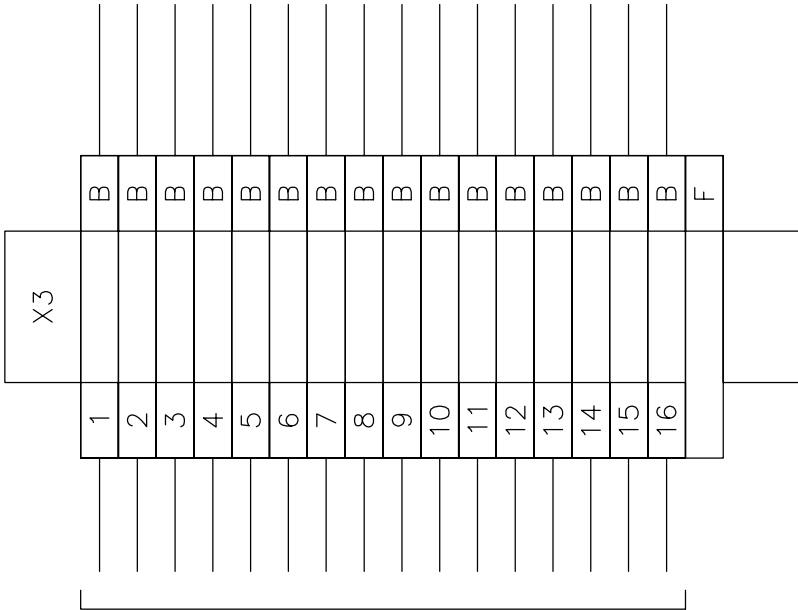

F° 020-6

- A : Borne TYPE AB1 RESSORT 6 mm² – EPAISSEUR 8mm
B : Borne TYPE AB1 RESSORT SECTIONNABLES A COUTEAU GRIS 3 POINTS – SECTION NOMINALE 2.5 mm² – EPAISSEUR 5mm
C : –
D : –
E : –
F : Flasque ou séparateur *Brida o separador*

BORNIER X3

JUMBO SCORE
SAINT-ANDRE
CENTRALE
PHOTOVOLTAIQUE



02979005 00		
Projet – No commande Project – Order NO.	Ind/rev 01	Folio /sheet 062/ .

