

A

B

C

D

The technical information contained in this document is the exclusive property of Schneider Electric Industries S.A.S. and cannot be used or disclosed to third parties of any kind without its written consent. Only those drawings and diagrams remitted after order booking are binding for execution. All devices shown in this diagrams are in open position, drawn out with operating mechanism discharged and all power sources off.

de Schneider Electric Industries S.A.S
cord écnt. Seuls nous engage
s appareils représentés
es.

DOE

ARMOIRE MONITORING

PTR 3

CASINO LA REUNION

LE PORT

	Echelle Scale
--	------------------

1/1



Unit / Department

P&EC

Code diffusion
Distribution code

Projet - No commande
Project - Order No.



0298082900

Indice	Rev
--------	-----

02

Folio
Sheet

001


1		2		3		4		5		6		7		8		9		10							
The technical information contained in this document is the exclusive property of Schneider Electric Industries S.A.S and cannot be used or disclosed to third parties of any kind without its written consent. Only those drawings and diagrams permitted after order booking are binding for execution. All devices shown in this diagrams are in their position, drawn out with operating mechanism disengaged and all power sources off.	Folio Sheet	Designation Designation														Indice de modification Revision									
	001	Page de garde cover sheet														00	01	02							
	002	PAGE RECAPITULATIVE														00	01	02							
	010	LEGENDE SYMBOLES N°1 - LEGEND OF SYMBOLS N°1														00									
	011	LEGENDE SYMBOLES N°2 - LEGEND OF SYMBOLS N°2														00									
	012	PRINCIPE DE REPERAGE - PRINCIPE OF MARKING														00									
	013	REPERE ESSENTIEL - TABLE 1 - HIGHER-LEVEL DESIGNATION														00									
	014	REPERE EMPLACEMENT PHYSIQUE - TABLE 2 - LOCATION OF ITEM														00									
	015	REPERAGE MATERIEL - TABLE 3 - IDENTIFICATION ITEM														00									
	019	Marquage NAME PLATE														00									
	020	Unifilaire général de la liasse Alimentation SINGLE LINE DIAGRAM														00									
	021	Unifilaire général de la liasse Reseau SINGLE LINE DIAGRAM														00									
	031	Distribution des polarités 230V CA POWER SUPPLY														00	01	02							
	032	Distribution des polarités 230V CA POWER SUPPLY														00	02								
	033	Distribution des polarités 230V CA POWER SUPPLY														00	02								
	034	Distribution des polarités Module redondant POWER SUPPLY REDUNDANCY MODULE														00	02								
	035	Distribution des polarités 24V CC POWER SUPPLY 24V DC														00									
	036	Distribution des polarités 24V CC POWER SUPPLY 24V DC														00									
	041	PC de télégestion UNO-1170E EMBEDDED AUTOMATION COMPUTER														00									
	042	Extenseur Modbus RS485 24V CC RS485 LINK EXTENDER 24V DC														00									
	043	Extenseur Modbus RS485 24V CC RS485 LINK EXTENDER 24V DC														00									
	044	Coffret optique FIDGI V2 OPTICAL BOX FIDGI V2														00	02								
	045	Switch ethernet 6 PORTS 10/100 TX ET 2 PORTS 100 FX-MM SWITCH 6TX/2FX-MM														00									
	052	API NAPAC PLC NAPAC														00									
	054	CARTE 16 ENTREES TOR ENTREE 1 à 8 DIGITAL INPUTS BOARD														00	02								
	055	CARTE 16 ENTREES TOR ENTREE 9 à 16 DIGITAL INPUTS BOARD														00	02								
	056	CARTE 16 ENTREES TOR ENTREE 9 à 16 DIGITAL INPUTS BOARD														00									
057	CARTE 16 ENTREES TOR ENTREE 1 à 8 DIGITAL INPUTS BOARD														00	02									
058	CARTE 4 ENTREES ANALOGIQUE UNIVERSELLE ENTREE 1 à 4 ANALOGUE INPUT BOARD														00	02									
086	Armoire monobloc 2000x600x300 MONOBLOC ENCLOSURE EXTERNAL LAYOUT														00										
087	Armoire monobloc Implantation matériel MONOBLOC ENCLOSURE INTERNAL LAYOUT														00	02									
088	Fixation au sol FIXING WALL														00										
100	BORNIER : =N201+AP03-X1														00										
101	BORNIER : =N201+AP03-X2														00										
102	BORNIER : =N201+AP03-X3														00										
103	BORNIER : =N201+AP03-X021														02										
104	BORNIER : =N201+AP03-X031														00										
105	BORNIER : =N201+AP03-X041														00										
200	NOMENCLATURE														00	01	02								
201	NOMENCLATURE														00	01	02								

A	1		2		3		4		5		6		7		8		9		10	
	SYMBOLE SYMBOL		CODE		LEGENDE DESCRIPTION		SYMBOLE SYMBOL		CODE		LEGENDE DESCRIPTION		SYMBOLE SYMBOL		CODE		LEGENDE DESCRIPTION			
			Q		INTERRUPTEUR SWITCH				S		COMMANDE PAR LEVIER OPERATED BY LEVER				U		CONVERTISSEUR TRANSDUCER			
			Q		DISJONCTEUR CIRCUIT BREAKER				S		COMMANDE PAR CLEF OPERATED BY KEY									
			Q		SECTIONNEUR DISCONNECTOR (ISOLATOR)				S		TL OU TPL POUR SECTIONNEUR DISCREPANCY SWITCH FOR DISCONNECTOR				V		FONCTION REDRESSEUSE RECTIFYING FUNCTION			
			Q		INTERRUPTEUR SECTIONNEUR SWITCH DISCONNECTOR				S		TL OU TPL POUR DISJONCTEUR DISCREPANCY SWITCH FOR CB									
			Q		COMMANDE PAR MOTEUR OPERATED BY MOTOR				S		BOITIER DE SIGNALISATION ALARM ANNUNCIATOR									
			R		SHUNT SHUNT				T		TRANSFORMATEUR DE COURANT UNIFILAIRE CURRENT TRANSFORMER SLD				X		BOITE D'ESSAI TEST BLOCK			
			R		RESISTANCE RESISTOR				T		TRANSFORMATEUR DE COURANT MULTIFILAIRE CURRENT TRANSFORMER TRIPOLAR DRAWING				X		BORNE SIMPLE ORDINARY TERMINAL BLOCK			
B									T		TRANSFORMATEUR DE TENSION MULTIFILAIRE VOLTAGE TRANSFORMER TRIPOLAR DRAWING				X		BORNE SECTIONABLE INTERRUPTIBLE TERMINAL BLOCK			
			S		CONTACT DE POSITION NO MAKE CONTACT OF LIMIT SWITCH				T		ENROULEMENT DE TRANFORMATEUR DE PUISSANCE - MULTIFILAIRE POWER TRANSFORMER WINDING - TRIPOLAR DRAWING				X		BORNE FUSIBLE FUSE CARRIER TERMINAL BLOCK			
			S		CONTACT DE POSITION NF BREAK CONTACT OF LIMIT SWITCH				T		ENROULEMENT DE TRANFORMATEUR DE PUISSANCE - MULTIFILAIRE POWER TRANSFORMER WINDING - TRIPOLAR DRAWING				X		BORNE DIODE DIODE TERMINAL BLOCK			
			S		COMMUTEUR UNIPOLAIRE A N DIRECTIONS SINGLE POLE N POSITIONS SWITCH				T		TRANFORMATEUR DE PUISSANCE - UNIFILAIRE POWER TRANSFORMER - SLD				X		BORNE RESISTANCE RESISTOR TERMINAL BLOCK			
			S		COMMANDE PAR POUSSOIR OPERATED BY PUSHING				T		AUTOTRANSFORMATEUR DE PUISSANCE - UNIFILAIRE POWER AUTOTRANSFORMER WINDING - SLD				X		BROCHE MALE DE CONNECTEUR MAL CONNECTOR PIN			
			S		COMMANDE PAR TIRETTE OPERATED BY PULLING				T		TRANSFORMATEUR DISOLEMENT ISOLATING TRANSFORMER				X		BROCHE FEMELLE DE CONNECTEUR FEMALE CONNECTOR PIN			
			S		COMMANDE ROTATIVE OPERATED BY TURNING															
			S		BOUTON POUSSOIR COUP DE POING EMERGENCY SWITCH															
								</												

The technical information contained in this document is the exclusive property of Schneider Electric Industries S.A.S and cannot be used, or disclosed, or disclosed to third parties of any kind without its written consent. Only those drawings and diagrams mentioned after order booking are binding for execution. All devices shown in this document are in their position, drawn out with operating mechanism disengaged and all power sources off.

Les informations techniques contenues dans ce document sont la propriété exclusive de Schneider Electric Industries S.A.S et ne peuvent être utilisées ou divulguées à des tiers qu'avec son accord écrit. Seuls nous engageons pour l'exécution les plans et schémas remis après enregistrement de la commande. Les appareils représentés sur ce document sont en position ouverte, desservis, débranchés, toutes sources coupées.

LE REPERAGE DES APPAREILS EST CONFORME A LA NORME CEI.
ADDITION DE 4 BLOCS DE CARACTERES

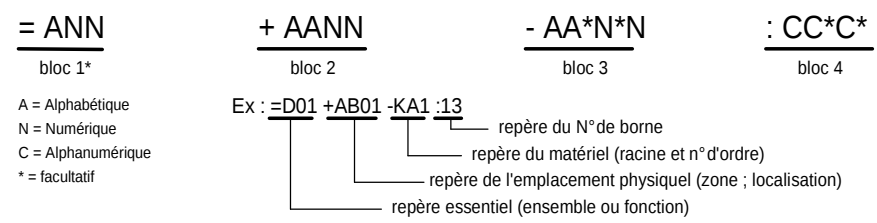

bloc 1 =ANN "=" symbole distinctif repère essentiel

Repère principal caractérisant chaque subdivision importante d'une installation ou ensemble (fonctionnel). Il est facultatif.

Le 1^{er} caractère est choisi dans la "TABLE 1".

Cette table donne les lettres repères des niveaux de tension et des fonctions non spécifiques à une travée ou un niveau de tension.

bloc 2 +AANN "+" symbole distinctif repère de l'emplacement physique

Repère de l'adresse physique du matériel.


Repère de l'équipement qui contient le matériel (choix des deux premiers caractères dans la "TABLE 2").

bloc 3 -AA*N*N "-" symbole distinctif repère matériel


Repère complet du nom de l'appareil. La première lettre indique la fonction générale de l'appareil. Choix "TABLE 3".

bloc 4 :CC*C* ":" symbole distinctif repère du N° de borne

Repère composé indifféremment de lettres ou de chiffres.

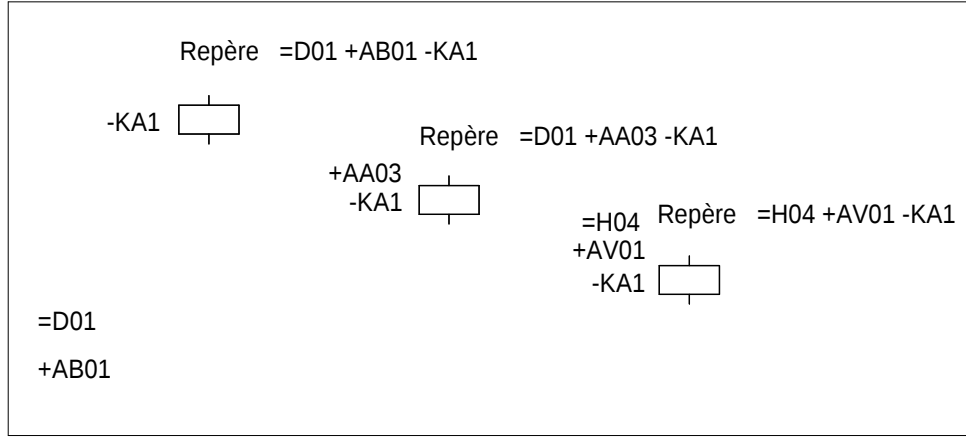

ACCORDING TO STANDARD, MARKING OF EQUIPMENTS IS MADE
WITH 4 BLOCKS OF CHARACTERS

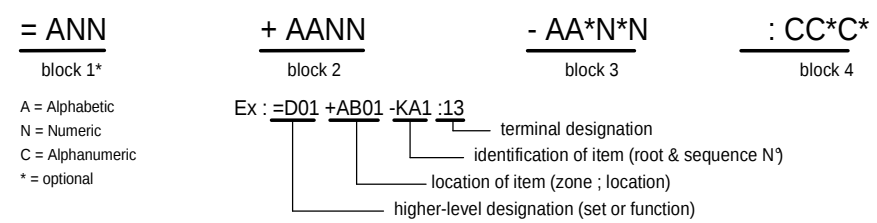

block 1 =ANN "=" distinctive symbol higher level designation

Item designation for any major part of plant or function. Optional.

First character is given by "TABLE 1".

This table gives codes for voltage levels and for no attached functions to a particular bay or voltage level.

block 2 +AANN "+" distinctive symbol location of item

Designation for location item.


Indicates equipment which contains the item (choice of the 2 first characters "TABLE 2").

block 3 -AA*N*N "-" distinctive symbol identification of item

Complete designation of item identification. 1st character indicates general function of item. Choice "TABLE 3".

block 4 :CC*C* ":" distinctive symbol terminal designation

Designation composed of letters or numbers.

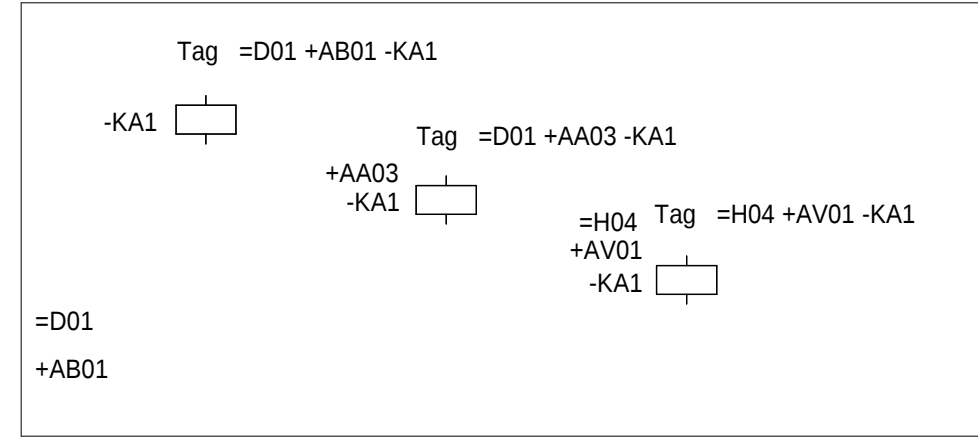

NO ATTACHED FUNCTIONS TO A PARTICULAR BAY OR A VOLTAGE LEVEL

OU A UN NIVEAU DE TENSION

OR A VOLTAGE LEVEL

LETTRES	VOLTAGE
B	> 420kV
C	380 à 419kV
D	220 à 379kV
E	110 à 219kV
F	60 à 109kV
G	45 à 59kV
H	30 à 44kV
J	20 à 29kV
K	10 à 19kV
L	6 à 9kV
M	1 à 5kV
N0	500 - 999VAC
N1	300 - 499VAC
N2	50 - 299VAC
N3	< 49VAC
N5	> 250VDC
N6	150 - 249VDC
N7	50 - 149VDC
N8	25 - 49VDC
N9	< 24VDC

LETTRES	VOLTAGE
Q	MEASURING - RECORDING - METERING
R	PROTECTIONS
S	LIGHTING, AIR CONDITIONING, DOMESTIC
T	TRANSFORMER
U	COMMONS
V	
W	INTERFACES
X	EVENTS & FAULT RECORDER, SUPERVISION
Y	TELECOMMUNICATION SYSTEM, ALARMS STATUS
Z	CABLE

Bay number is given by two figures
from 01 to 99.
Figures "00" are used for common
equipment to a voltage level and several bays

eg ; =E00, higher level of designation 132kV busbar
+E00, AB01, 132kV common relaying cubicle N°1 (bus bar protection)

EXAMPLES : +E04 Indicates that the localisation is fully attached to bay 110kV N°04
=C05 Indicates bay 400kV N°05
=R01 Indicates the function "FIRE PROTECTION" N° 01

PPV/PEL/2014_P/1932 0-6 A3 suite - 11/200

</

3

9

BA3 suite - 11/2006

The technical information contained in this document is the exclusive property of Schneider Electric Industries S.A.S and cannot be used or disclosed to third parties of any kind without its written consent. Only those drawings and diagrams emitted after order booking are binding for execution. All devices shown in this diagram are in right position, drawn out with operating mechanism disengaged and all power sources off.

Les informations techniques contenues dans ce document sont la propriété exclusive de Schneider Electric Industries S.A.S et ne peuvent être utilisées ou divulguées à des tiers qu'ils soient sans son accord écrit. Seuls nous engageons pour l'exécution les plans et schémas remis après enregistrement de la commande. Les appareils représentés sur les schémas sont en position ouvert, démontés, débranchés, toutes sources coupées.

A

B

C

D

10

1

2

3

4

5

6

7

8

9

10

ETIQUETTE A

COLLEE A L'INTERIEUR DE LA PORTE

EN BAS COTE GAUCHE

ETIQUETTE B

150

100

50

20

10

50

Fabricant :

Modèle :

Numéro de série :

Tension de contrôle :

Date de fabrication :

SCHNEIDER-ELECTRIC

ARMOIRE MONITORING PTR1

(n° de plan)=(n° du PTR)

230 VCA

//****

Fabriqué en France

A COMPLETER A LA FABRICATION

PLAQUE DILOPHANE GRAVEE AUTO-ADHESIVE

ECRITURE NOIRE SUR FOND BLANC

HAUTEUR DES LETTRES : 2.5 mm

PLAQUE DILOPHANE GRAVEE AUTO-ADHESIVE

ECRITURE NOIRE SUR FOND BLANC

HAUTEUR DES LETTRES : 10 mm

CARACTERES : HELVETICA-NARROW

0298082900

00

14/12/2009

Edition originale / First issue

Modification / Modification

Archiv. Micro-filmed

Ind. Rev

Date

Ind. Rev

Date

Ind. Rev

Marquage

CASINO LA REUNION

LE PORT

Schneider Electric

0298082900

Projet - No commande

Indice Rev

Folio Sheet


00

019



A3 suite - 11/2006


The technical information contained in this document is the exclusive property of Schneider Electric Industries S.A.S and cannot be used or disclosed to third parties without its written consent. Only those drawings and diagrams furnished after order booking are binding for execution. All devices shown in this diagram are in their position, drawn out with operating mechanism disengaged and all power sources off.

Les informations techniques contenues dans ce document sont la propriété exclusive de Schneider Electric Industries S.A.S et ne peuvent être utilisées ou divulguées à des tiers qu'ils soient sans son accord écrit. Seuls nous engageons pour l'exécution les plans et schémas remis après enregistrement de la commande. Les appareils représentés sur ce schéma sont en position ouvert, desservis, toutes sources coupées.

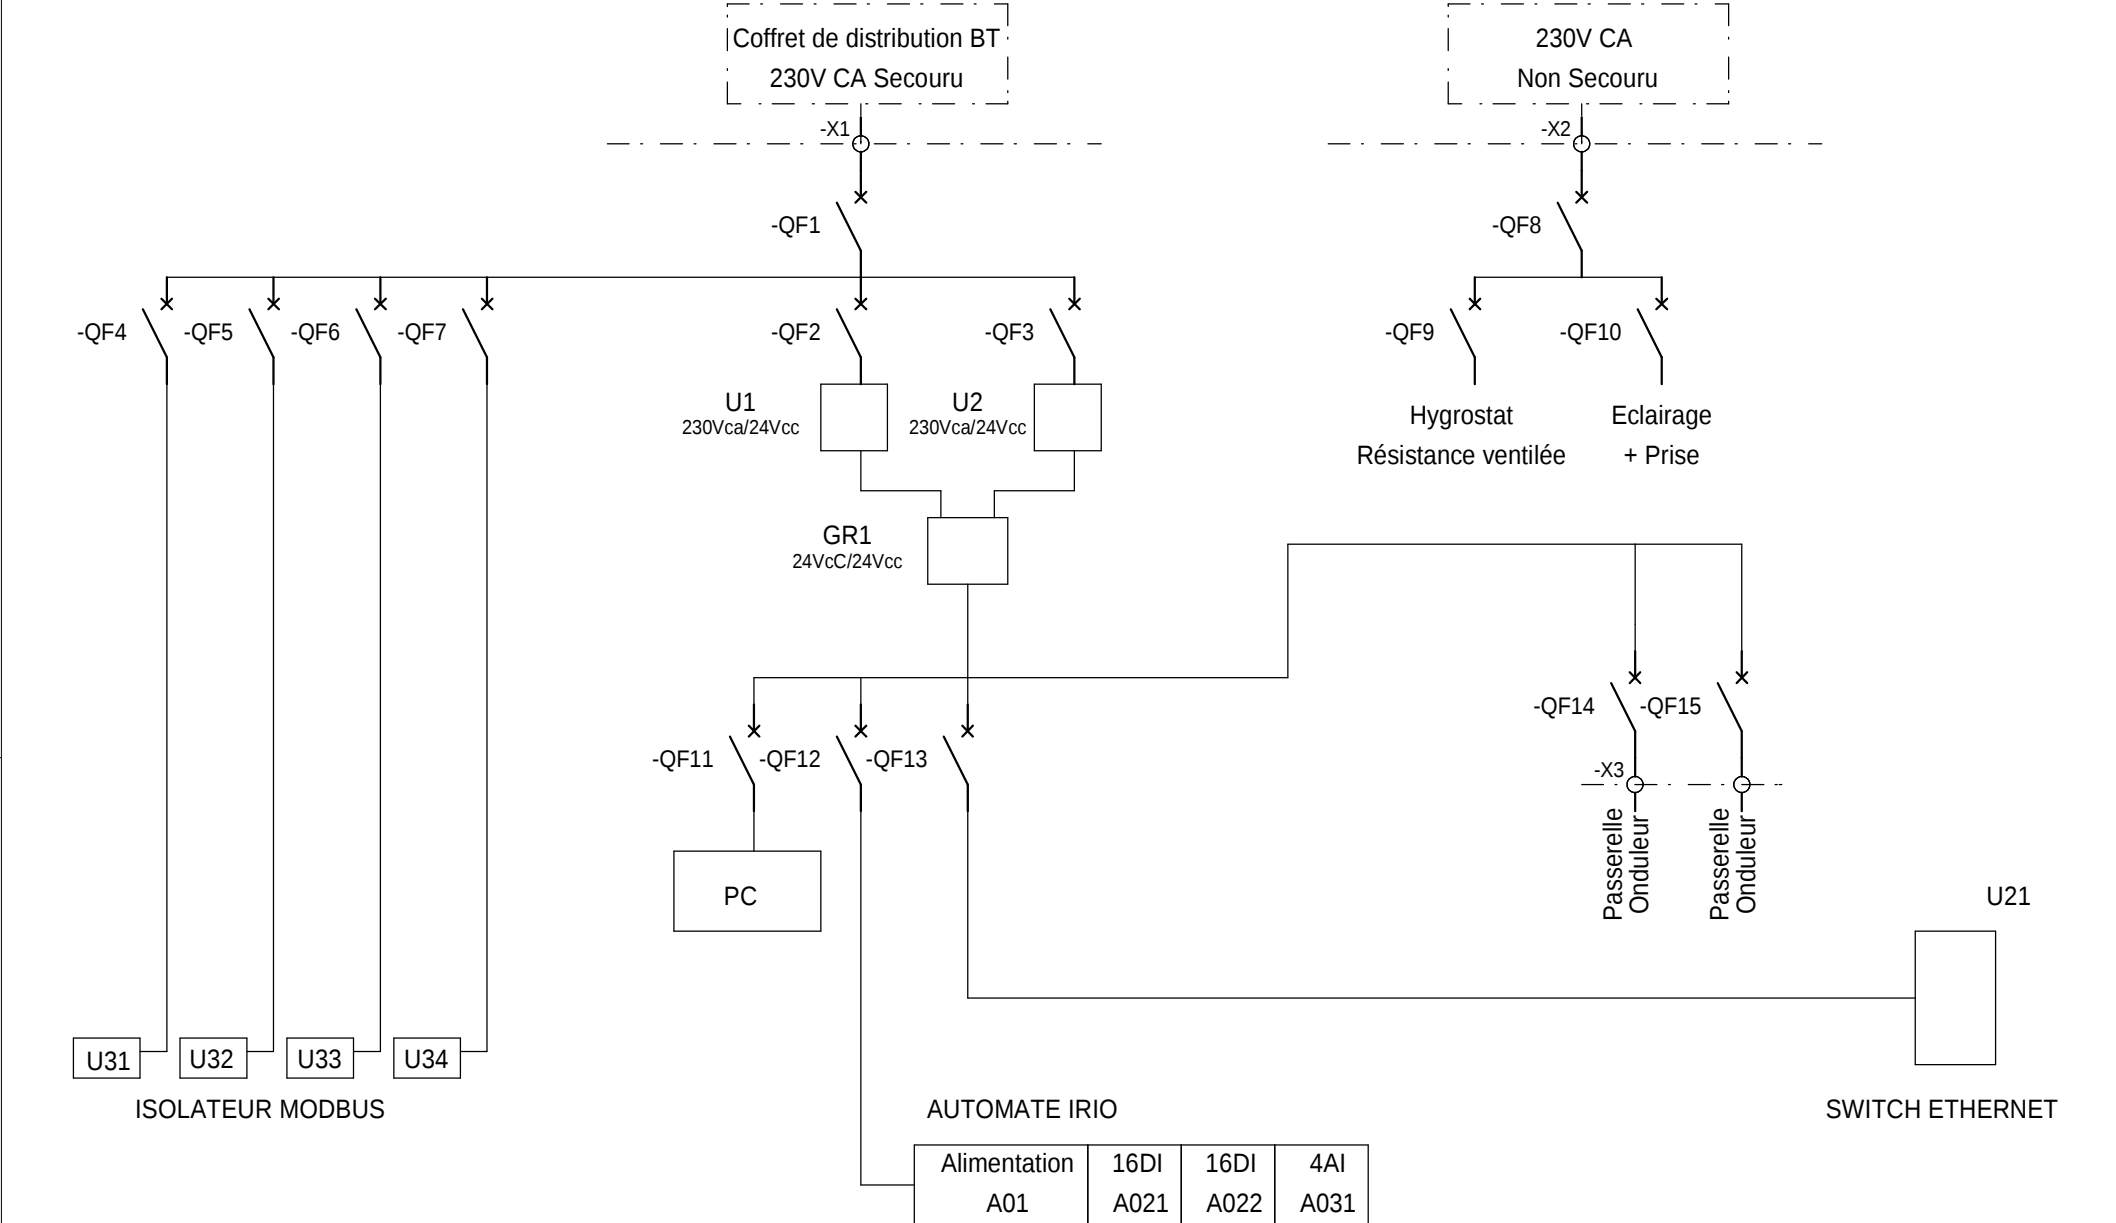

--	--	
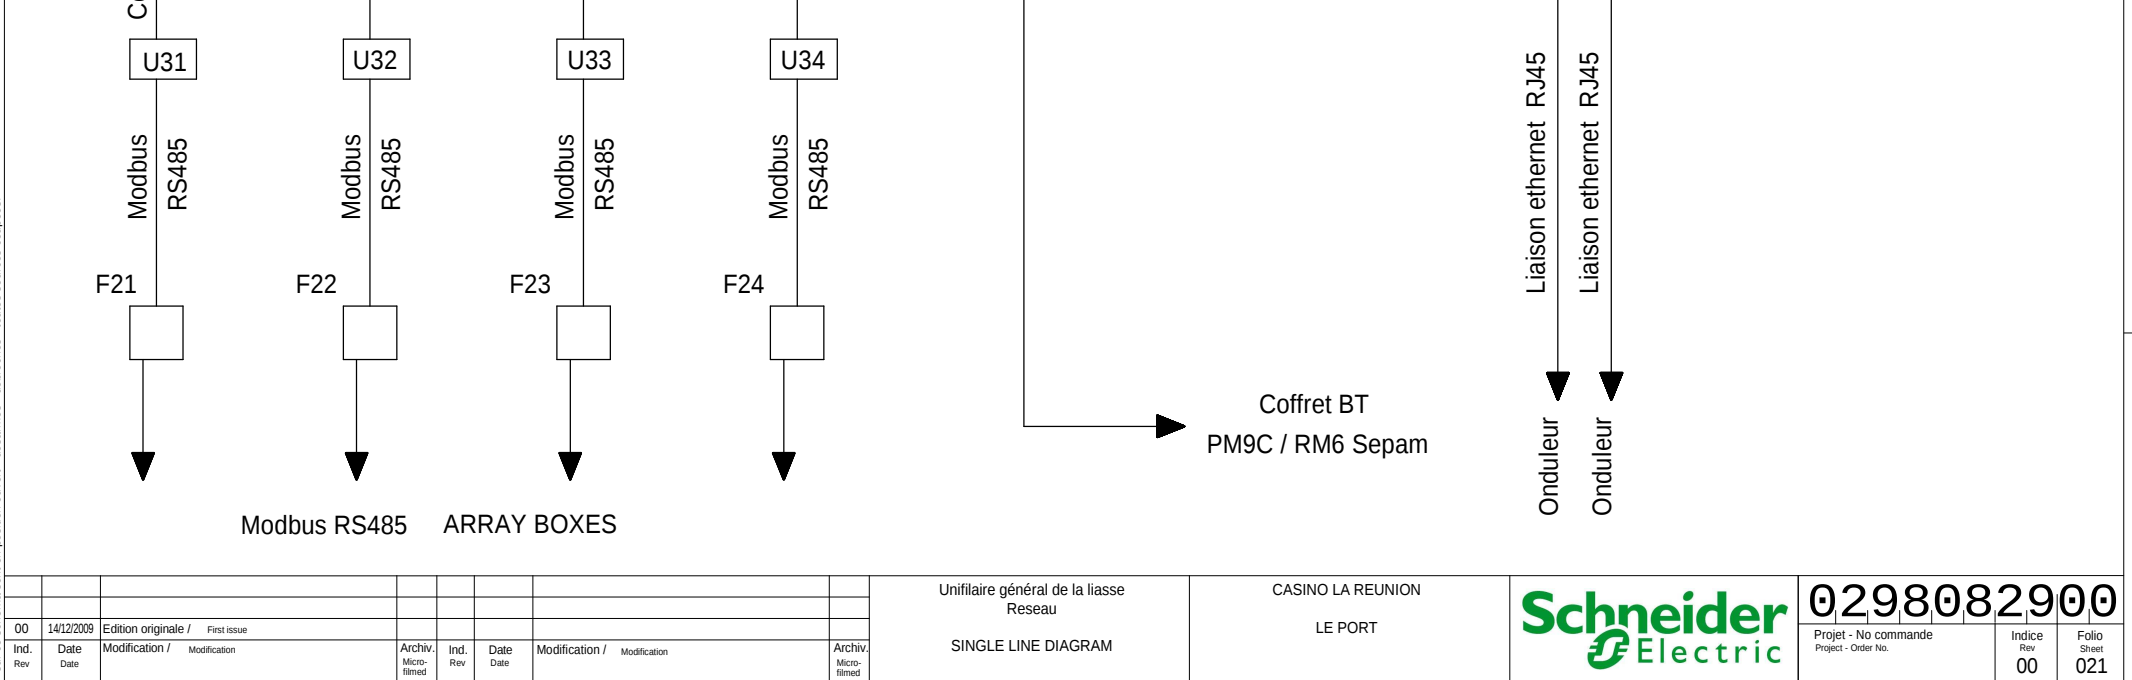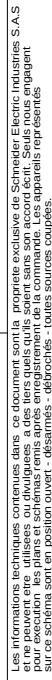

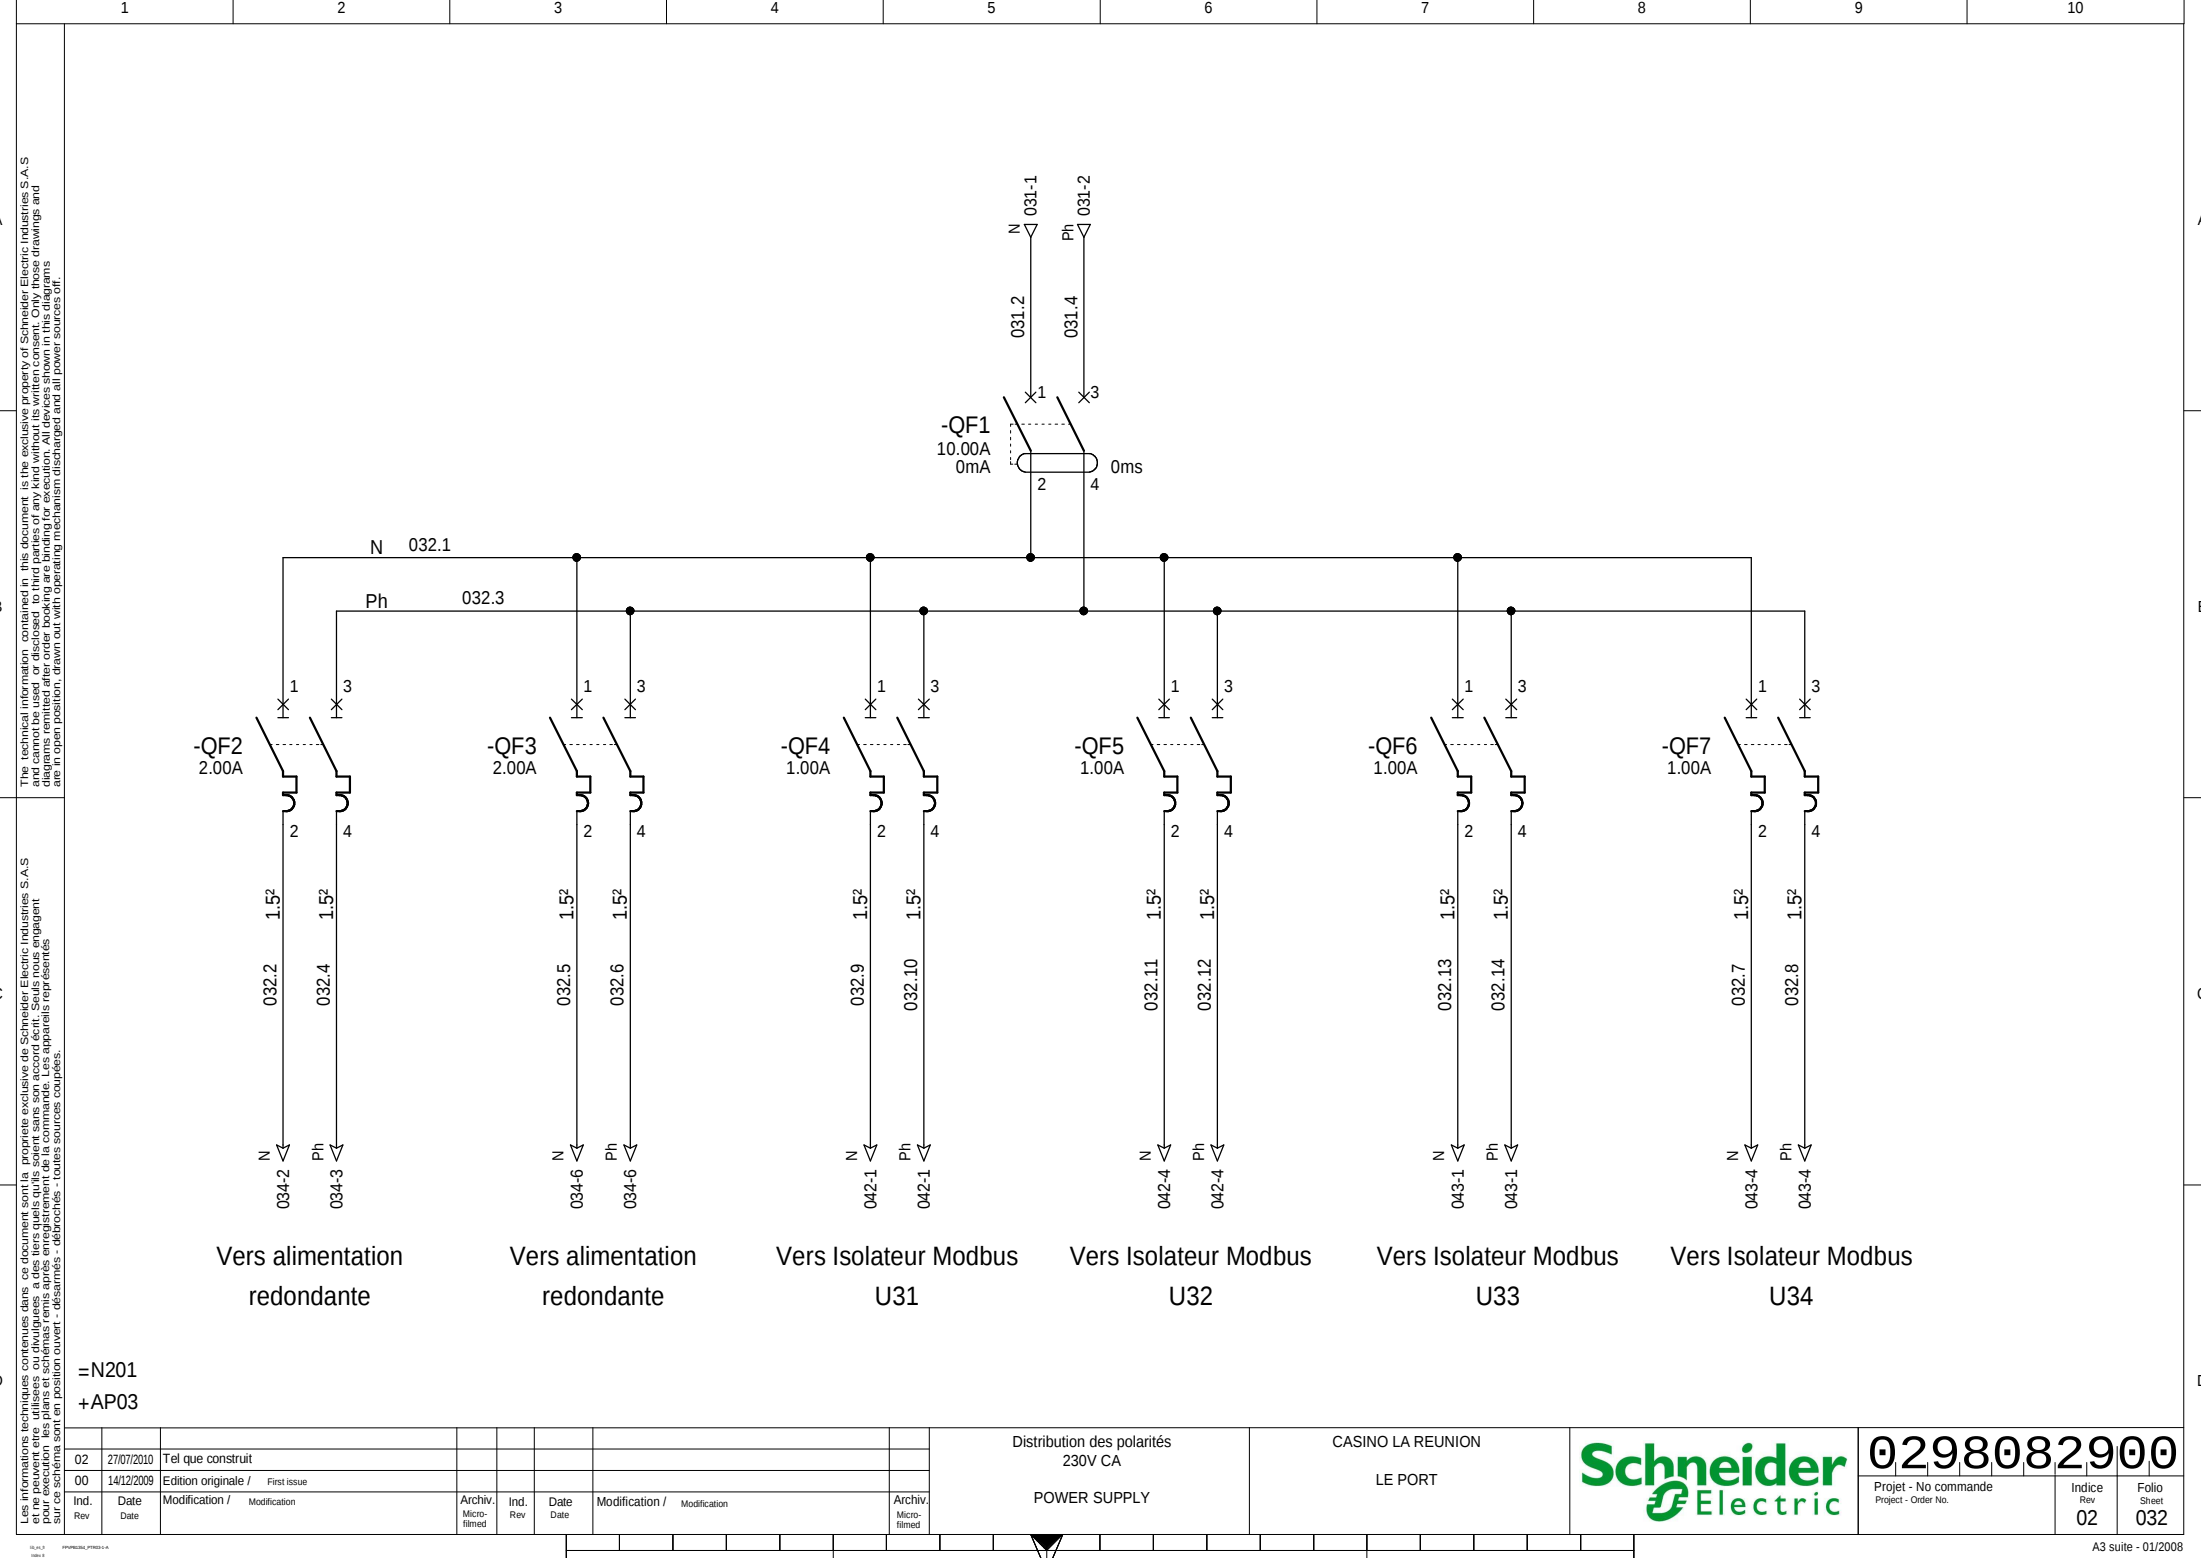

A

A

B

B

C


C

D

D

The technical information contained in this document is the exclusive property of Schneider Electric Industries S.A. S and cannot be used or disclosed to third parties of any kind without its written consent. Only those drawings and diagrams remitted after order booking are binding for execution. All devices shown in this diagrams are in open position, drawn out with operating mechanism discharged and all power sources off.

Les informations techniques contenues dans ce document sont la propriété exclusive de Schneider Electric Industries S.A.S et ne peuvent être utilisées ou divulguées à des tiers quels qu'ils soient sans son accord écrit. Seuls nous engageons pour exécution les plans et schémas remis après enregistrement de la commande. Les appareils représentés sur ce schéma sont en position ouvert - déarmés - débroschés - toutes sources coupées.

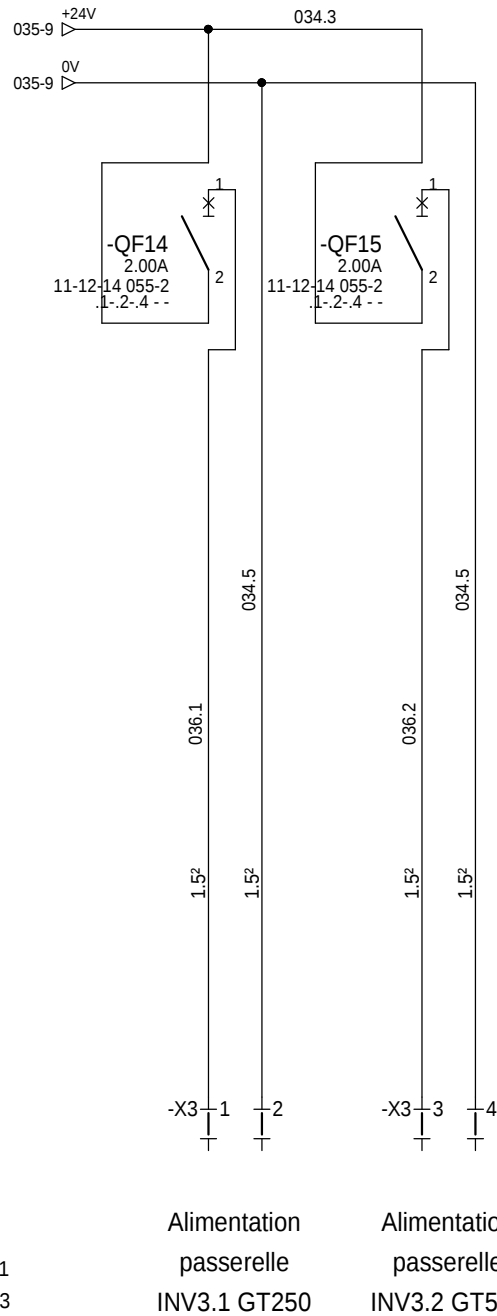

=N201
+AP03

Alimentation
passerelle
INV3.1 GT250

Alimentation
passerelle
INV3.2 GT500

Distribution des polarités
24V CC

POWER SUPPLY
24V DC

CASINO LA REUNION
LE PORT



0	2	9	8	0	8	2	9	0	0
---	---	---	---	---	---	---	---	---	---


Projet - No commande	
Project - Order No.	

Indice	
Rev	
00	

Folio
Sheet
036


The technical information contained in this document is the exclusive property of Schneider Electric Industries S.A.S and cannot be used, or disclosed, to third parties of any kind without its written consent. Only those drawings and diagrams remitted after order booking are binding for execution. All devices shown in this diagrams are in open position, drawn out with operating mechanism discharged and all power sources off.

A diagram of a vertical rectangular component. It features a central vertical column of five small circles. To the left of this column, there is a label '1' pointing to the bottom circle and a label '5' pointing to the top circle. To the right of the column, there is a label '6' pointing to the bottom circle and a label '9' pointing to the top circle. The entire assembly is enclosed within a larger rectangular frame.

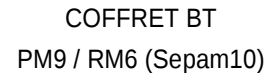

The technical information contained in this document is the exclusive property of Schneider Electric Industries S.A.S and cannot be used or disclosed to third parties of any kind without its written consent. Only those drawings and diagrams permitted after order booking are binding for execution. All devices shown in this diagram are in their position, drawn out with operating mechanism disengaged and all power sources off.

Les informations techniques contenues dans ce document sont la propriété exclusive de Schneider Electric Industries S.A.S et ne peuvent être utilisées ou divulguées à des tiers qu'ils soient sans son accord écrit. Seuls nous engageons pour l'exécution les plans et schémas remis après enregistrement de la commande. Les appareils représentés sur ce schéma sont en position ouvert, démontés, débranchés, toutes sources coupées.

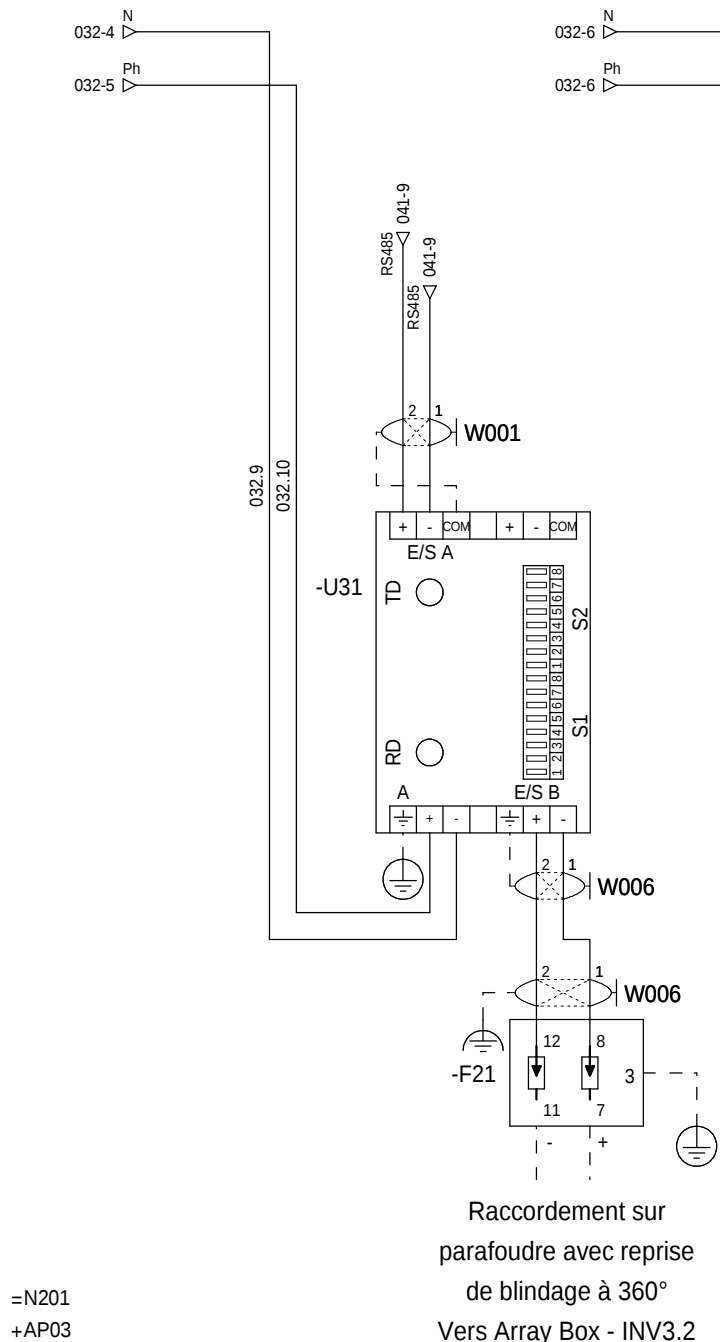


=N201
+AP03


Raccordement sur
parafoudre avec reprise
de blindage à 360°
Vers Array Box - INV3.2

Raccordement sur
parafoudre avec reprise
de blindage à 360°
Vers Array Box - INV3.2

Configuration Switch -U31/32

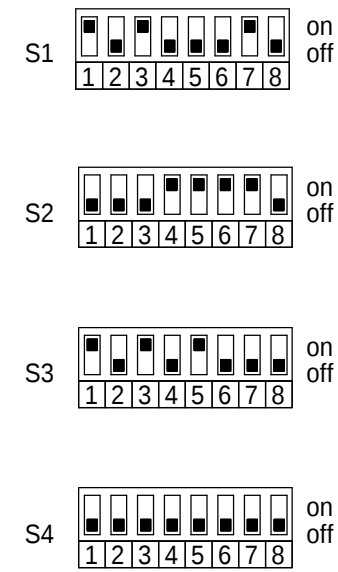

Vue de dessus de -U31/32

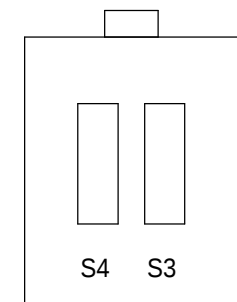






Ind.	Date	Modification /	Modification	Archiv.	Ind.	Date	Modification /	Modification	Archiv.
00	14/12/2009	Edition originale /	First issue						
Ind.	Date	Modification /	Modification	Archiv.	Ind.	Date	Modification /	Modification	Archiv.

Extenseur Modbus RS485
24V CC
RS485 LINK EXTENDER
24V DC

CASINO LA REUNION
LE PORT



0298082900	Indice	Folio
Project - No commande	Rev	Sheet
Project - Order No.	00	042

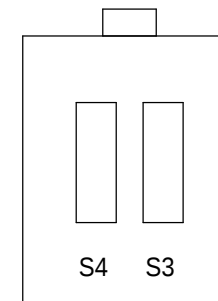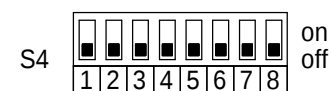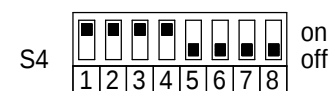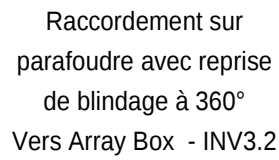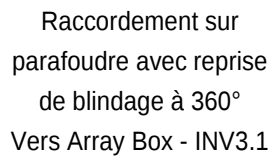

0298082900									
Project - No commande Project - Order No.						Index Rev 00		Folio Sheet 043	

The technical information contained in this document is the exclusive property of Schneider Electric Industries S.A.S and cannot be used or disclosed to third parties of any kind without its written consent. Only those drawings and diagrams furnished after order booking are binding for execution. All devices shown in this diagrams are in their position, drawn out with operating mechanism disengaged and all power sources off.

Les informations techniques contenues dans ce document sont la propriété exclusive de Schneider Electric Industries S.A.S et ne peuvent être utilisées ou divulguées à des tiers qu'ils soient sans son accord écrit. Seuls nous engageons pour l'exécution les plans et schémas remis après enregistrement de la commande. Les appareils représentés sur ces plans sont en position ouvert, dessiné avec les mécanismes débranchés et toutes sources coupées.

=N201
+AP03

02	27/07/2010	Tel que construit							
00	11/06/2009	Edition originale / First issue							
Ind. Rev	Date Date	Modification / Modification	Archiv. Micro-filmed	Ind. Rev	Date Date	Modification / Modification	Archiv. Micro-filmed		

Coffret optique
FIDGI V2

OPTICAL BOX
FIDGI V2

CASINO LA REUNION

LE PORT



0298082900

Projet - No commande
Project - Order No.

Indice
Rev
02

Folio
Sheet
044

A


The technical information contained in this document is the exclusive property of Schneider Electric Industries S.A.S and cannot be used or disclosed to third parties without its written consent. Only those drawings and diagrams permitted after order booking are binding for execution. All devices shown in this diagram are in their position, drawn out with operating mechanism disengaged and all power sources off.

B

C

D

Les informations techniques contenues dans ce document sont la propriété exclusive de Schneider Electric Industries S.A.S et ne peuvent être utilisées ou divulguées à des tiers qu'ils soient sans son accord écrit. Seuls nous engageons pour l'exécution les plans et schémas remis après enregistrement de la commande. Les appareils représentés sur ce schéma sont en position ouvert, démontés, débranchés, toutes sources coupées.

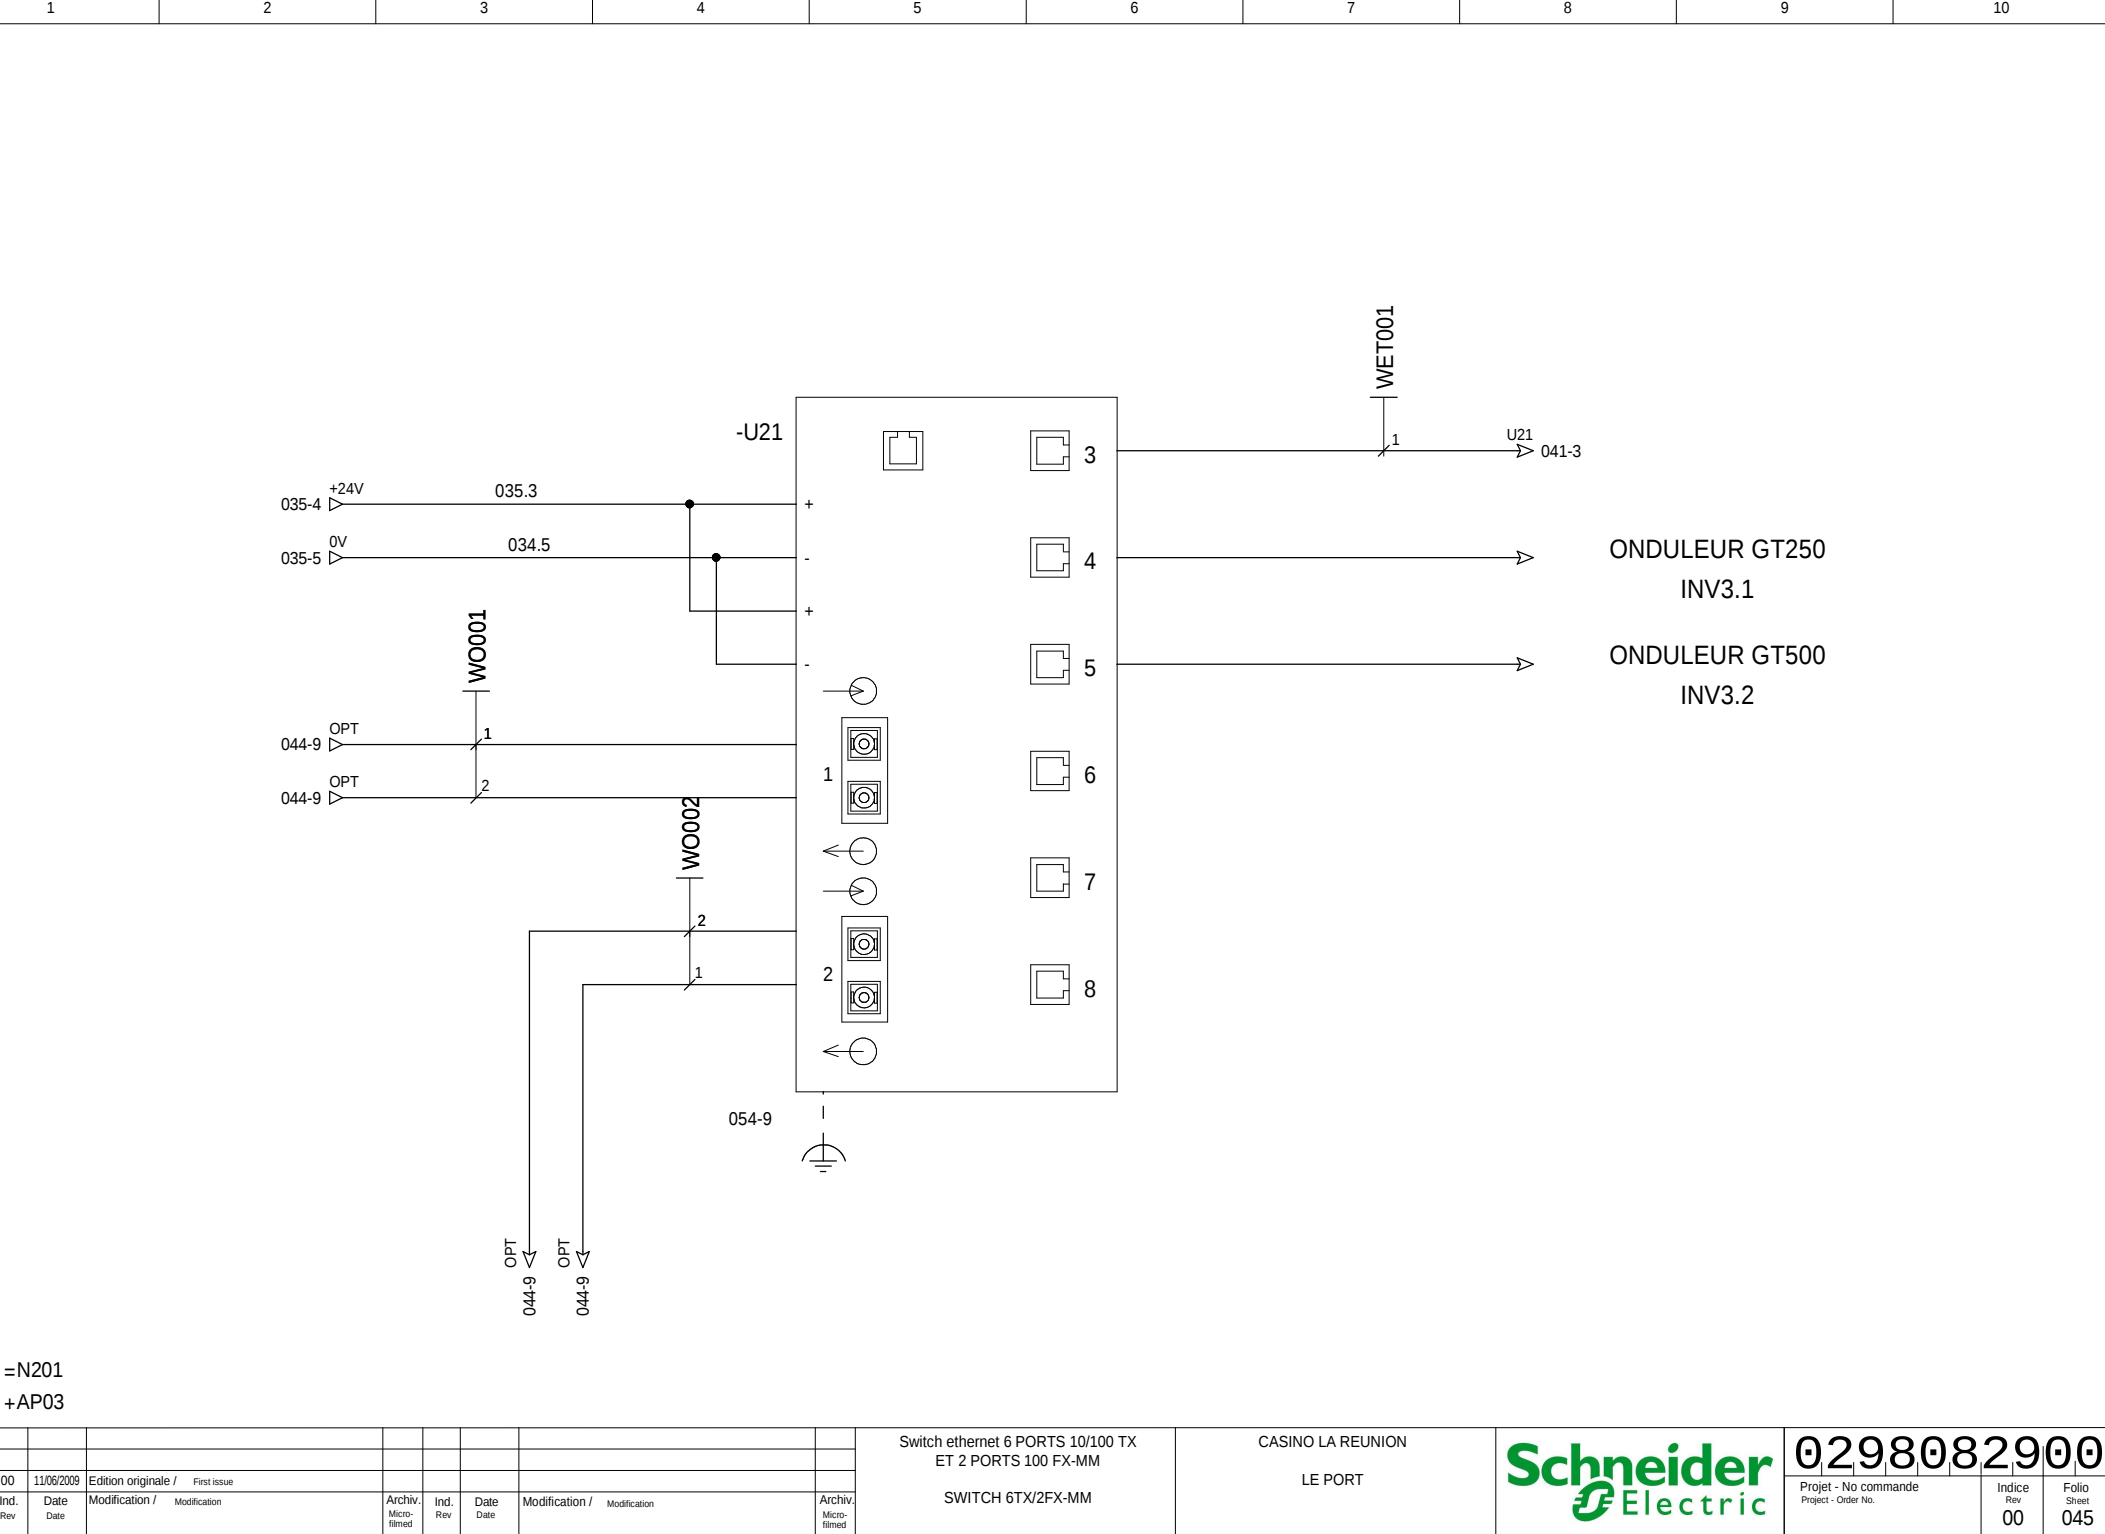

=N201
+AP03

Ind.	Date	Modification /	First issue	Archiv.	Ind.	Date	Modification /	Archiv.
00	11/06/2009	Edition originale /	First issue					
Ind.	Date	Modification		Micro-filmed	Rev	Date	Modification	Micro-filmed

Switch ethernet 6 PORTS 10/100 TX
ET 2 PORTS 100 FX-MM

SWITCH 6TX/2FX-MM

CASINO LA REUNION

LE PORT



0298082900	Indice	Folio
Project - No commande	Rev	Sheet
Project - Order No.	00	045

A

The technical information contained in this document is the exclusive property of Schneider Electric Industries S.A.S and cannot be used, reproduced, or disclosed to third parties of any kind without its written consent. Only those drawings and diagrams permitted after order booking are binding for execution. All devices shown in this diagram are in their position, drawn out with operating mechanism disengaged and all power sources off.


B

C

D

Les informations techniques contenues dans ce document sont la propriété exclusive de Schneider Electric Industries S.A.S et ne peuvent être utilisées ou divulguées à des tiers qu'ils soient sans son accord écrit. Seuls nous engageons pour l'exécution les plans et schémas remis après enregistrement de la commande. Les appareils représentés sur ce plan sont en position ouvert - desarmés - déconnectés - toutes sources coupées.

MONITORING ETAT ALIMENTATIONS 24V CC	UPS SYNTHESE ETAT UPS	UPS FONCTIONNEMENT SUR BATTERIES	UPS BATTERIES FAIBLES OU TRES FAIBLES	TR1 ALARME DECLenchEMENT	TR1 TRANSFORMATEUR ALARME 1ER SEUIL TEMPERATURE	AUXILIAIRE DJ 230VAC SECOURS SYNTHESE	MONITORING DISJONCTEUR CHAUFFAGE
--	-----------------------------	--	---	--------------------------------	---	---	--

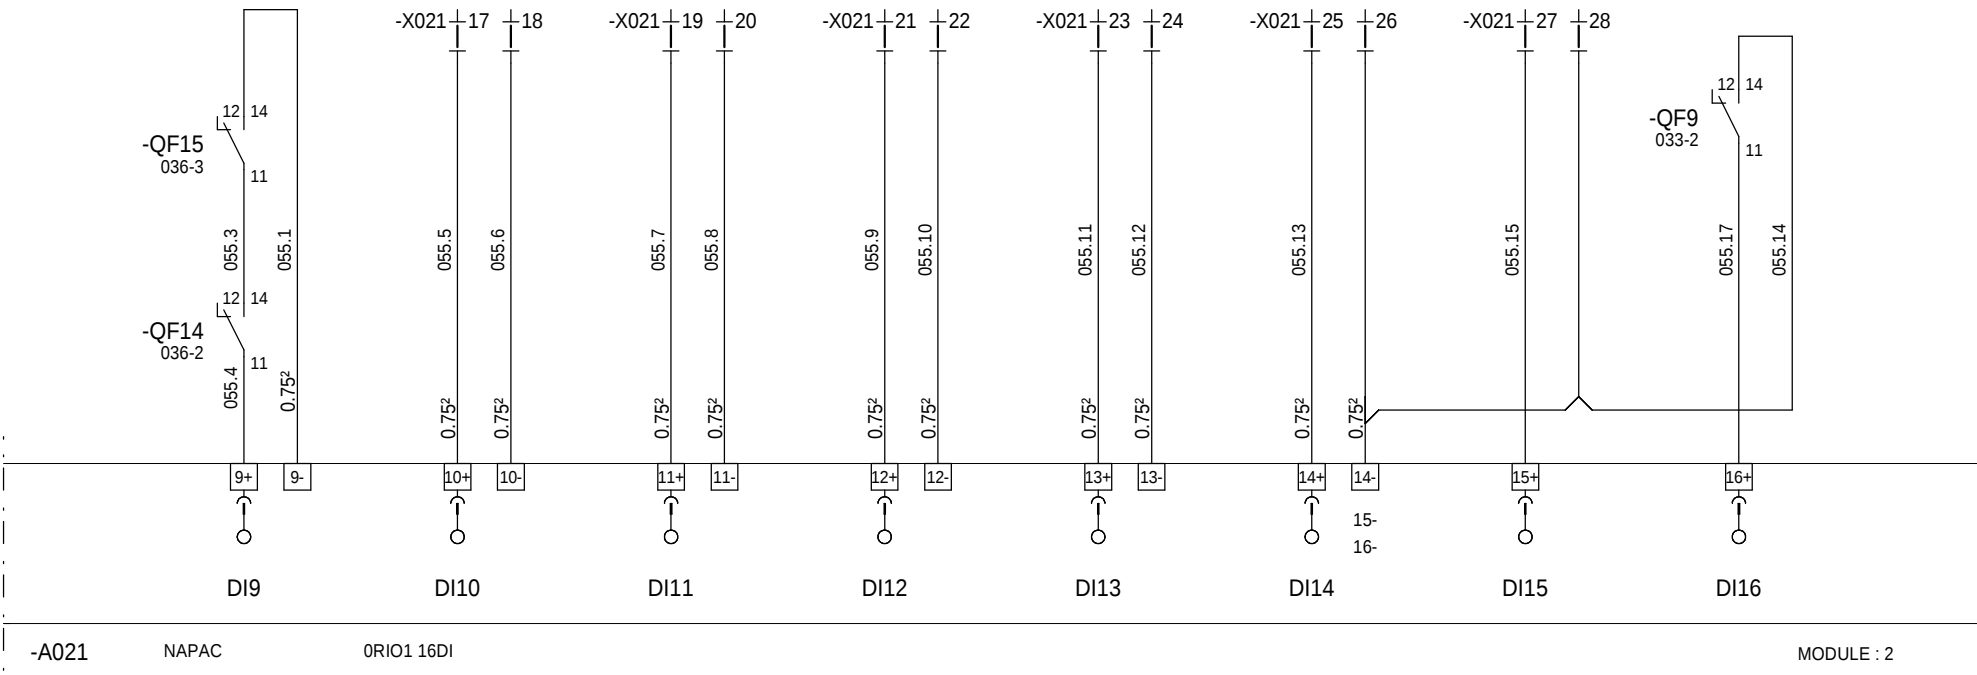

=N201
+AP03

02	27/07/2010	Tel que construit							
00	14/12/2009	Edition originale / First issue							
Ind.	Date	Modification / Modification	Archiv. Micro- filmé	Ind. Rev	Date Date	Modification / Modification	Archiv. Micro- filmé		

CARTE 16 ENTREES TOR
ENTREE 9 à 16

DIGITAL INPUTS BOARD

CASINO LA REUNION

LE PORT



0298082900	Indice Rev 02	Folio Sheet 055
Projet - No commande Project - Order No.		

A

The technical information contained in this document is the exclusive property of Schneider Electric Industries S.A.S and cannot be used, or disclosed, to third parties of any kind without its written consent. Only those drawings and diagrams permitted after order booking are binding for execution. All devices shown in this diagrams are in their position, drawn out with operating mechanism disengaged and all power sources off.

B

C

D

Les informations techniques contenues dans ce document sont la propriété exclusive de Schneider Electric Industries S.A.S et ne peuvent être utilisées ou divulguées à des tiers qu'ils soient sans accord écrit. Seuls nous engageons pour l'exécution les plans et schémas remis après enregistrement de la commande. Les appareils représentés sur ce plan sont en position ouvert, desservis, débranchés, toutes sources coupées.

=N201
+AP03

02	27/07/2010	Tel que construit							
00	14/12/2009	Edition originale / First issue							
Ind.	Date	Modification /	Modification	Archiv.	Ind.	Date	Modification /	Modification	Archiv.
Rev	Date			Micro-filmed	Rev	Date			Micro-filmed

CARTE 16 ENTREES TOR
ENTREE 1 à 8

DIGITAL INPUTS BOARD

CASINO LA REUNION

LE PORT




0298082900

Projet - No commande
Project - Order No.

Indice
Rev
02



Folio
Sheet
057

RESERVE	RESERVE	RESERVE	RESERVE	RESERVE	RESERVE	RESERVE	RESERVE
---------	---------	---------	---------	---------	---------	---------	---------

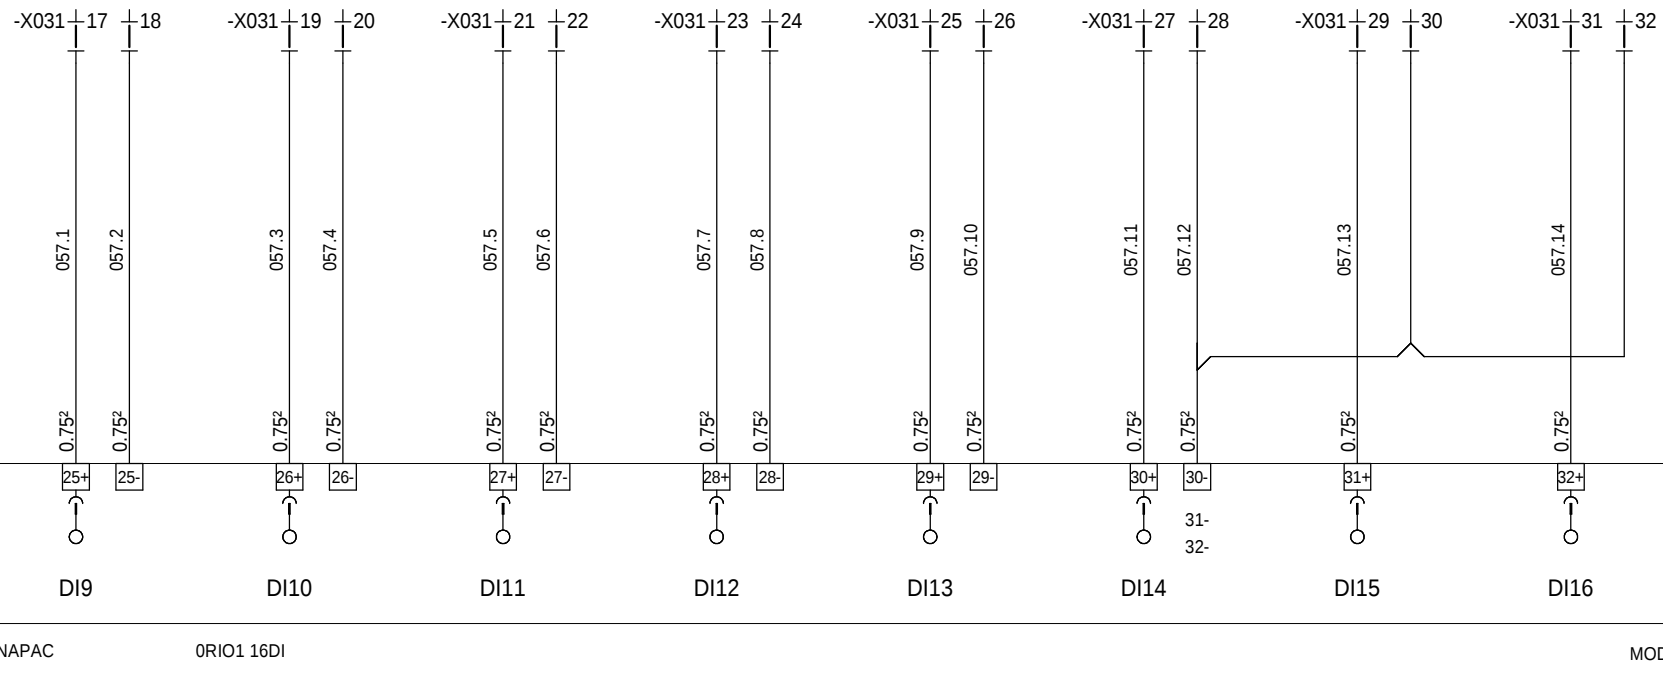

The technical information contained in this document is the exclusive property of Schneider Electric Industries S.A.S and cannot be used or disclosed to third parties of any kind without its written consent. Only those drawings and diagrams remitted after order booking are binding for execution. All devices shown in this diagrams are in open position, drawn out with operating mechanism discharged and all power sources off.

Les informations techniques contenues dans ce document sont la propriété exclusive de Schneider Electric Industries S.A.S et ne peuvent être utilisées ou divulguées à des tiers quels qu'ils soient sans son accord écrit. Seuls nous engageons pour l'exécution les plans et schémas remis après enregistrement de la commande. Les appareils représentés sur ce schéma sont en position ouvert - déarmés - débouchés - toutes sources coupées.

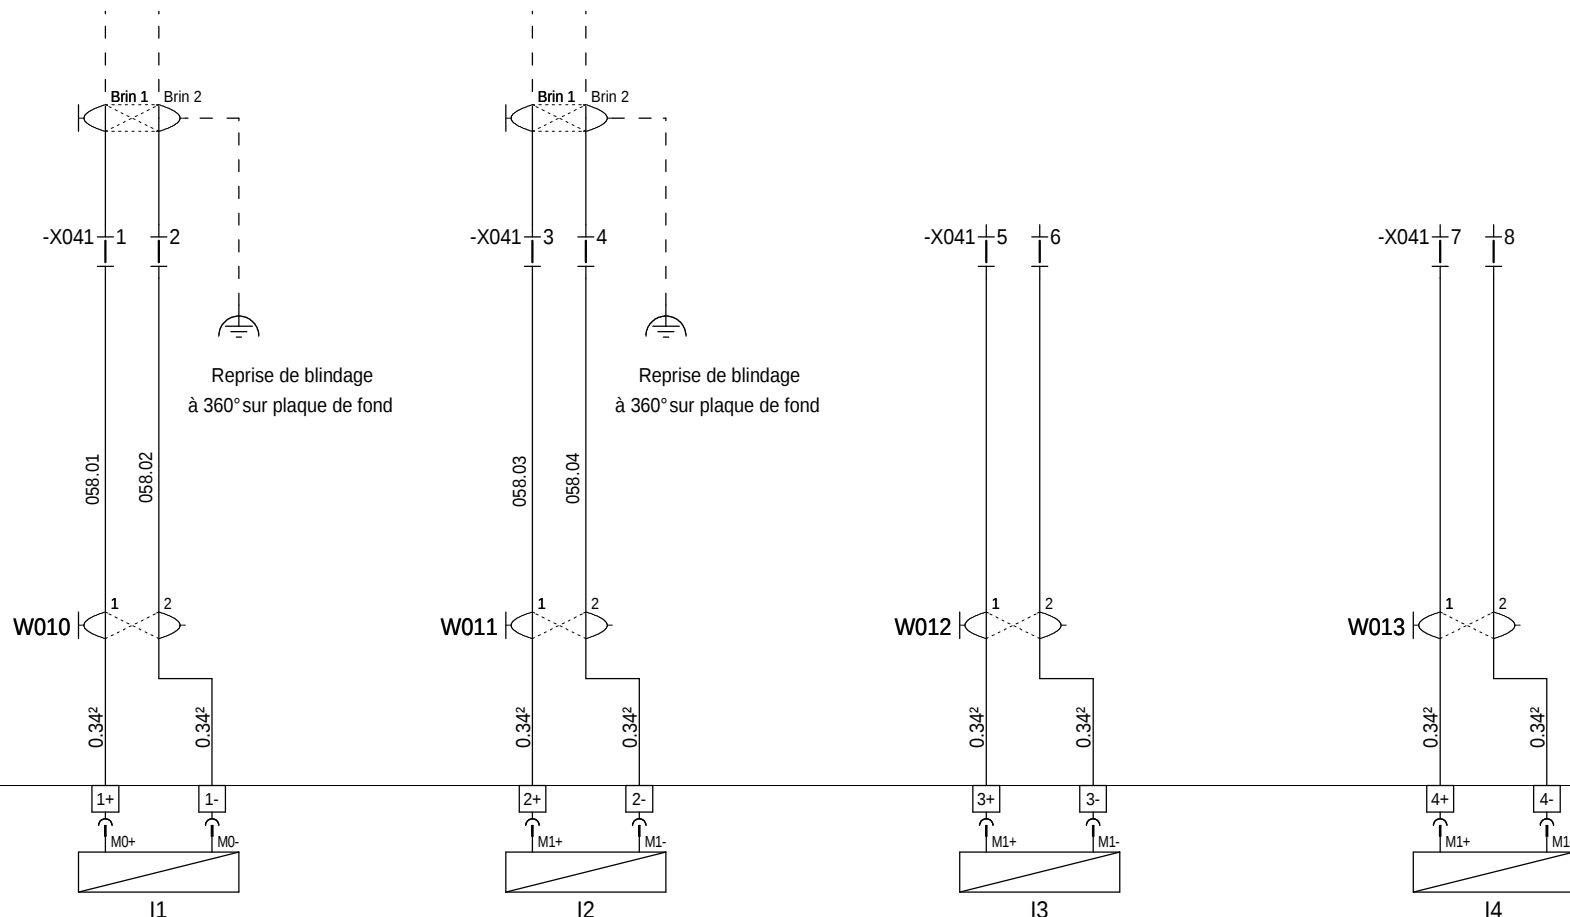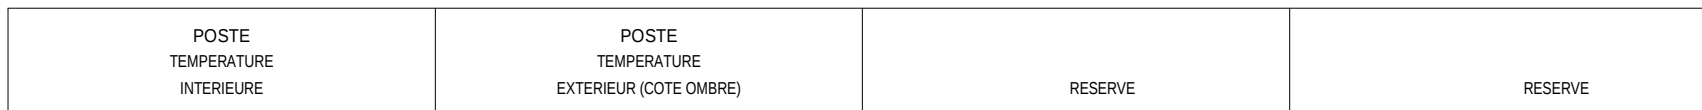

-A041	MANUFACT	0R101 04AI	MODULE : 5
-------	----------	------------	------------

=N201
+AP03

[illegible]

CARTE 4 ENTREES ANALOGIQUE
UNIVERSELLE
ENTREE 1 à 4
ANALOGUE INPUT BOARD

CASINO LA REUNION

LE PORT



0298082900




Proj	Proj - No commande
Order	Project - Order No.

Indice Rev 02	Folio Sheet 058
---------------------	-----------------------

The technical information contained in this document is the exclusive property of Schneider Electric Industries S.A.S and cannot be used or disclosed to third parties of any kind without its written consent. Only those drawings and diagrams remitted after order booking are binding for execution. All devices shown in this diagrams are in open position, drawn out with operating mechanism discharged and all power sources off.

Les informations techniques contenues dans ce document sont la propriété exclusive de Schneider Electric Industries S.A.S et ne peuvent être utilisées ou divulguées à des tiers quels qu'ils soient sans son accord écrit. Seuls nous engageons sur exécution les plans et schémas remis après enregistrement de la commande. Les appareils représentés sur ce schéma sont en position ouvert - désarmés - débroschés - toutes sources coupées.

=N201
+AP03

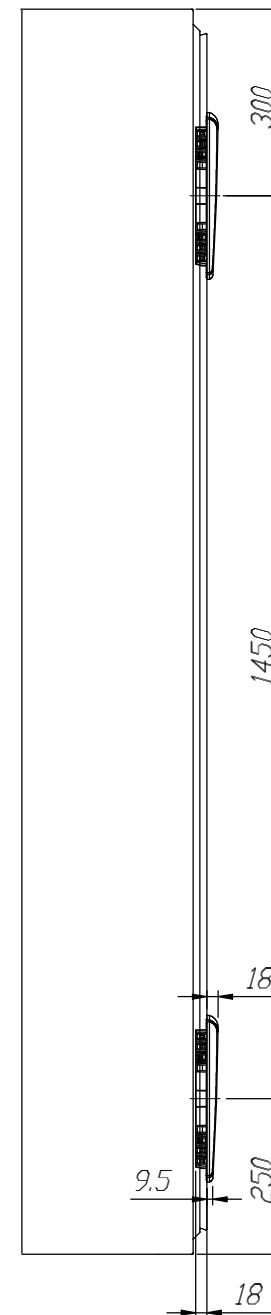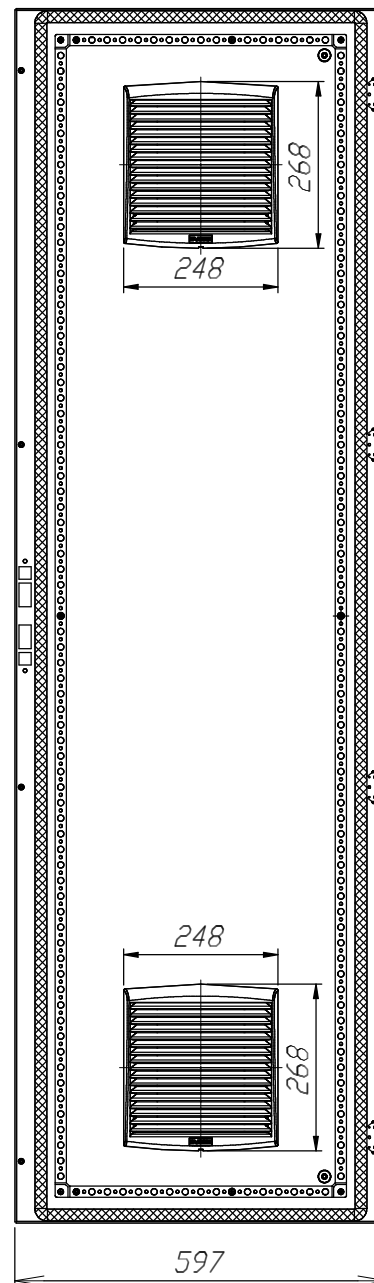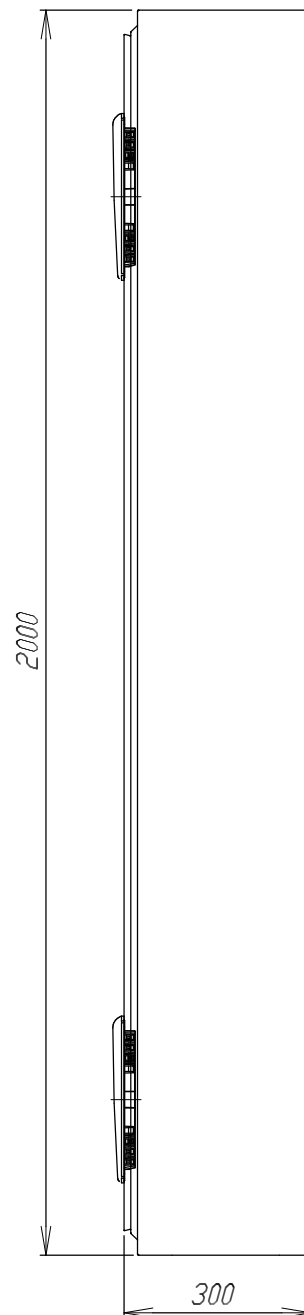

00	14/12/2009	Edition originale / First issue							
Ind. Rev	Date Date	Modification / Modification	Archiv. Micro- filmé	Ind. Rev	Date Date	Modification / Modification		Archiv. Micro- filmé	

Armoire monobloc
2000x600x300

MONOBLOC ENCLOSURE
EXTERNAL LAYOUT

CASINO LA REUNION
LE PORT

Schneider
Electric

0298082900


Projct - No commande	
Project - Order No.	

Indice Rev 00	Folio Sheet 086
---------------------	-----------------------

The technical information contained in this document is the exclusive property of Schneider Electric Industries S.A.S and cannot be used, or disclosed, to third parties of any kind without its written consent. Only those drawings and diagrams remitted after order booking are binding for execution. All devices shown in this diagrams are in their position, drawn out with operating mechanism disengaged and all power sources off.

Les informations techniques contenues dans ce document sont la propriété exclusive de Schneider Electric Industries S.A.S et ne peuvent être utilisées ou divulguées à des tiers qu'ils soient sans son accord écrit. Seuls nous engageons pour l'exécution les plans et schémas remis après enregistrement de la commande. Les appareils représentés sur ces plans sont en position ouvert, démontés, débranchés, toutes sources coupées.

=N201
+AP03

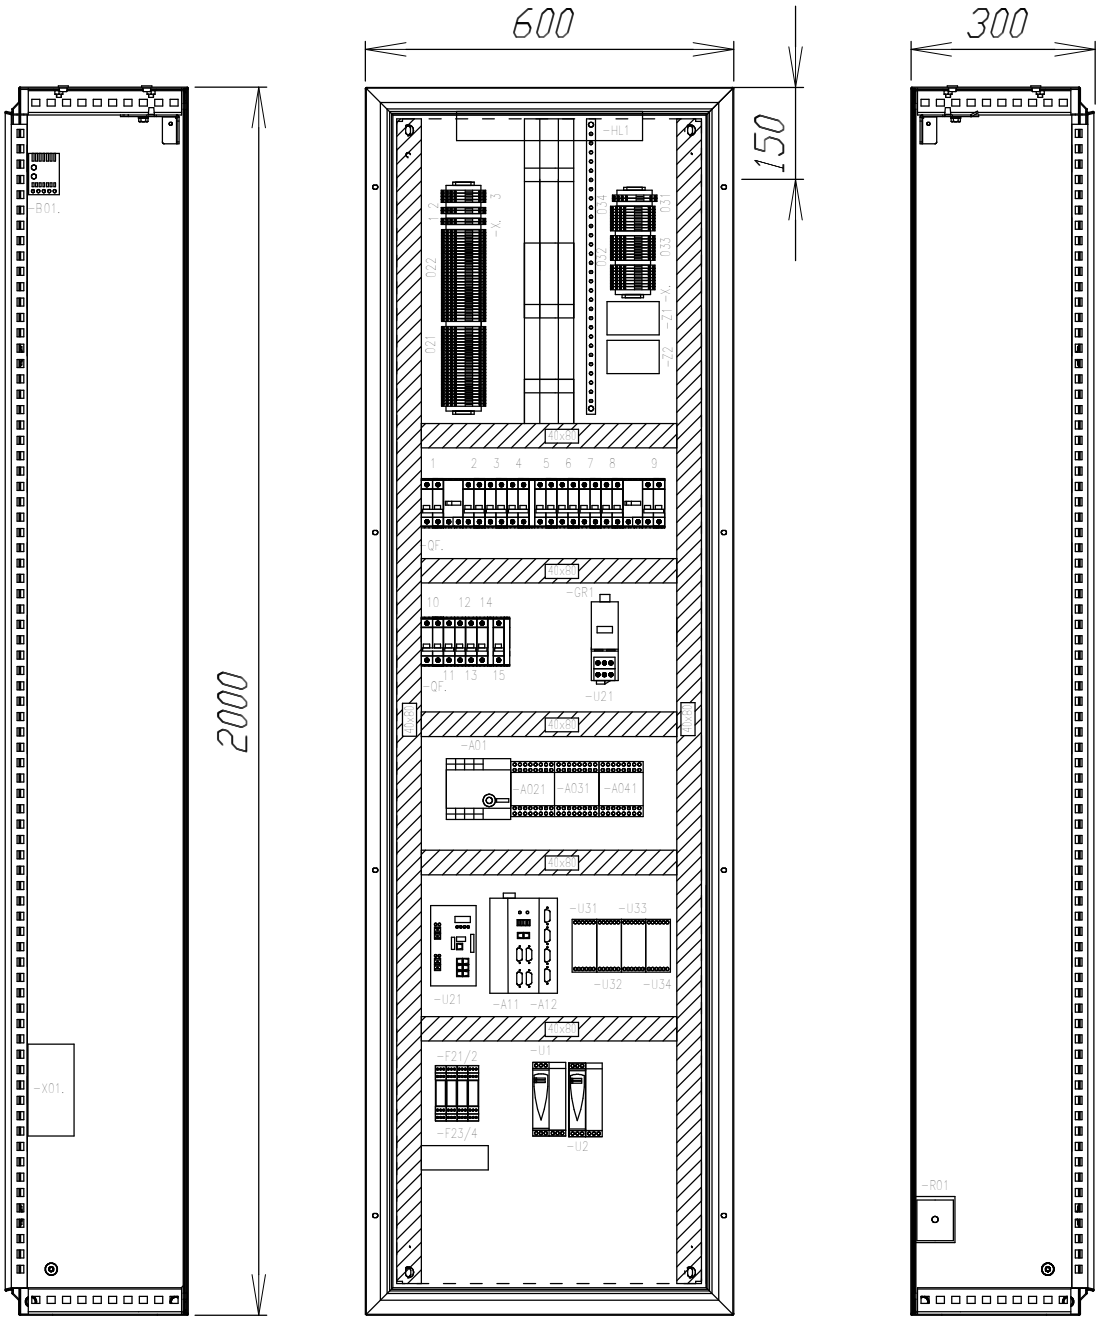

02	27/07/2010	Tel que construit							
00	14/12/2009	Edition originale / First issue							
Ind.	Date	Modification /	Modification	Archiv.	Ind.	Date	Modification /	Modification	Archiv.
Rev	Date			Micro-filmed	Rev	Date			Micro-filmed

Armoire monobloc
Implantation matériel

MONOBLOC ENCLOSURE
INTERNAL LAYOUT

CASINO LA REUNION

LE PORT

0298082900

Projet - No commande
Project - Order No.

Indice
Rev
02

Folio
Sheet
087

A

B

C

D

A

B


C

D

The technical information contained in this document is the exclusive property of Schneider Electric Industries S.A.S and cannot be used or disclosed to third parties of any kind without its written consent. Only those drawings and diagrams permitted after order booking are binding for execution. All devices shown in this diagrams are in their position, drawn out with operating mechanism disengaged and all power sources off.

Les informations techniques contenues dans ce document sont la propriété exclusive de Schneider Electric Industries S.A.S et ne peuvent être utilisées ou divulguées à des tiers qu'ils soient sans son accord écrit. Seuls nous engageant pour l'exécution les plans et schémas remis après enregistrement de la commande. Les appareils représentés sur ces schémas sont en position ouvert, démontés, débranchés, toutes sources coupées.

=N201
+AP03

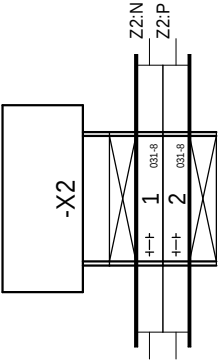

BORNIER : =N201+AP03-X2

CASINO LA REUNION
LE PORT



0298082900

Projet - No commande
Project - Order No.


Indice
Rev
00

Folio
Sheet
101

The technical information contained in this document is the exclusive property of Schneider Electric Industries S.A.S and cannot be used or disclosed to third parties of any kind without its written consent. Only those drawings and diagrams remitted after order booking are binding for execution. All devices shown in this diagrams are in open position, drawn out with operating mechanism discharged and all power sources off.

de Schneider Electric Industries S.A.S
cord émit. Seuls nous engage
s appareils représentés
es.

=N201
+AP03

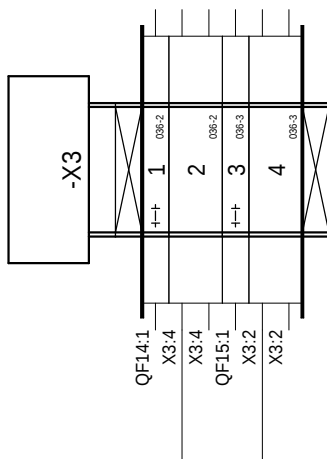

BORNIER : =N201+AP03-X3

CASINO LA REUNION

LE PORT



0298082900

Proj	Proj - No commande
Order	Project - Order No.

Indice	
Rev	
00	

Folio
Sheet
102

Les informations techniques contenues dans ce document sont la propriété exclusive de Schneider Electric Industries S.A.S et ne peuvent être utilisées ou divulguées à des tiers qu'ils soient sans son accord écrit. Seuls nous engageons pour l'exécution les plans et schémas remis après enregistrement de la commande. Les appareils représentés sur ce schéma sont en position ouvert - démontés - défectueux - toutes sources coupées.

The technical information contained in this document is the exclusive property of Schneider Electric Industries S.A.S and cannot be used or disclosed to third parties of any kind without its written consent. Only those drawings and diagrams submitted after order booking are binding for execution. All devices shown in this diagrams are in open position, drawn out with operating mechanism disengaged and all power sources off.

=N201
+AP03


02	27/07/2010	Edition originale / First issue								
Ind.	Date	Modification / Modification		Archiv. Micro-filmed	Ind. Rev	Date	Modification / Modification		Archiv. Micro-filmed	

BORNIER : =N201+AP03-X021

CASINO LA REUNION
LE PORT



0298082900		Indice Rev 02	Folio Sheet 103
Projet - No commande Project - Order No.			

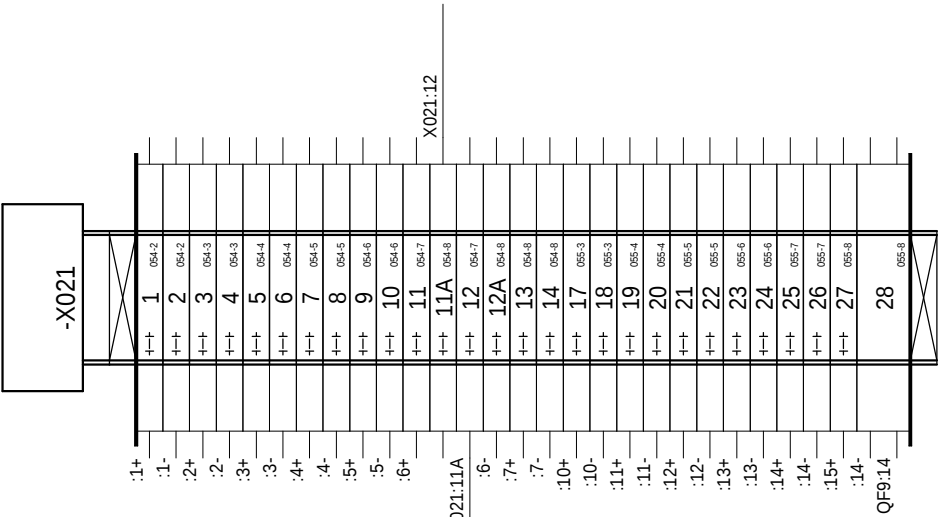

The technical information contained in this document is the exclusive property of Schneider Electric Industries S.A.S and cannot be used or disclosed to third parties of any kind without its written consent. Only those drawings and diagrams permitted after order booking are binding for execution. All devices shown in this diagrams are in right position, drawn out with operating mechanism disengaged and all power sources off.

Les informations techniques contenues dans ce document sont la propriété exclusive de Schneider Electric Industries S.A.S et ne peuvent être utilisées ou divulguées à des tiers qu'ils soient sans son accord écrit. Seuls nous engageons pour l'exécution les plans et schémas remis après enregistrement de la commande. Les appareils représentés sur ces schémas sont en position ouvert, démontés, débranchés, toutes sources coupées.

=N201
+AP03


00	14/12/2009	Edition originale / First issue								
Ind.	Date	Modification /	Modification	Archiv. Micro- filmed	Ind. Rev	Date	Modification /	Modification	Archiv. Micro- filmed	

BORNIER : =N201+AP03-X031

CASINO LA REUNION
LE PORT




0298082900			
Projet - No commande Project - Order No.		Indice Rev 00	Folio Sheet 104

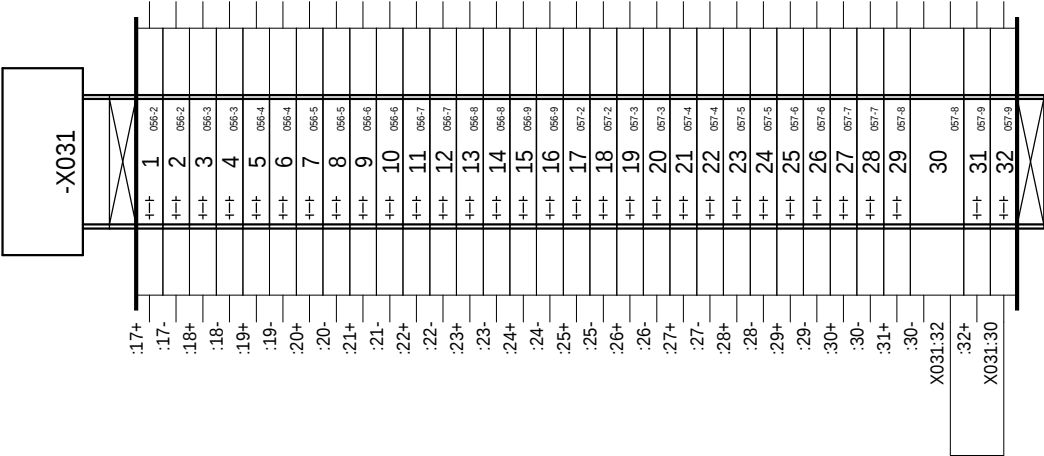

The technical information contained in this document is the exclusive property of Schneider Electric Industries S.A. S and cannot be used or disclosed to third parties of any kind without its written consent. Only those drawings and diagrams remitted after order booking are binding for execution. All devices shown in this diagrams are in open position, drawn out with operating mechanism discharged and all power sources off.

Les informations techniques contenues dans ce document sont la propriété exclusive de Schneider Electric Industries S.A.S et ne peuvent être utilisées ou divulguées à des tiers quels qu'ils soient sans son accord écrit. Seuls nous engageant pour exécution les plans et schémas remis après enregistrement de la commande. Les appareils représentés sur ce schéma sont en position ouvert - désarmés - débroschés - toutes les sources coupées.

=N201
+AP03

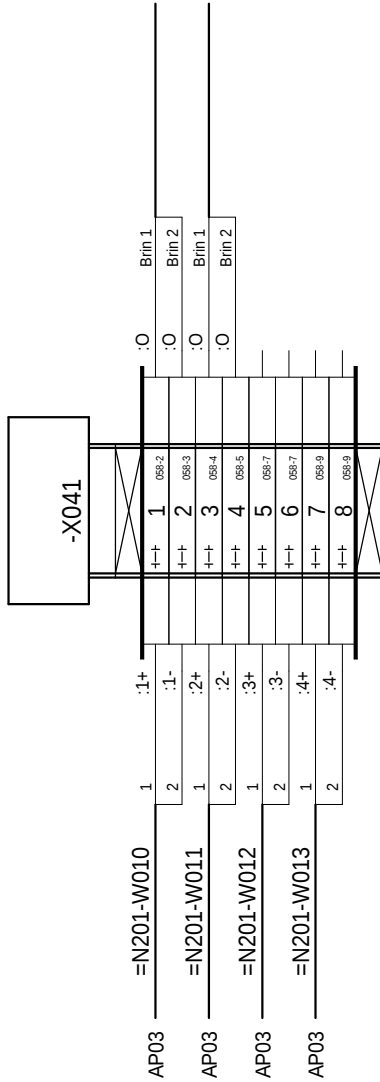

BORNIER : =N201+AP03-X041

CASINO LA REUNION
LE PORT



0298082900									
Project - No commande Project - Order No.					Indice Rev 00		Folio Sheet 105		

The technical information contained in this document is the exclusive property of Schneider Electric Industries S.A.S and cannot be used or disclosed to third parties of any kind without its written consent. Only those drawings and diagrams entitled after order booking are binding for execution. All devices shown in this diagrams are in right position, drawn out with operating mechanism unchanged and all power sources off.	1		2		3		4		5		6		7		8		9		10									
	Nom composant / Component name				Page Sheet	Designation													Fabricant Manufacturer	Ref. fabricant Manufacturer Ref.								
	Localisation Location		Installation Function				Repère Tag																					
	N201				W010	105	CABLE MULTICONDUCTEURS BLINDE RS485												TELEMECANIQUE	490 NAA 271 01								
					W011	105	CABLE MULTICONDUCTEURS BLINDE RS485												TELEMECANIQUE	490 NAA 271 01								
					W012	105	CABLE MULTICONDUCTEURS BLINDE RS485												TELEMECANIQUE	490 NAA 271 01								
					W013	105	CABLE MULTICONDUCTEURS BLINDE RS485												TELEMECANIQUE	490 NAA 271 01								
	AP03				A01	052	ALIMENTATION BOITIER CPU PHENIX, BOITIER EXT-2, ADRESSAGE PAR ROUE CODEUSE, RS485 PAR SWITCH												SCHNEIDER TELE.	0RIO2 UPS-2								
					A02	052	BOITIER EXT-2, 1 EMPLACEMENTS CARTES T2, ADRESSAGE PAR ROUE CODEUSE												SCHNEIDER TELE.	0RIO2 EXT-2								
					A03	052	BOITIER EXT-2, 1 EMPLACEMENTS CARTES T2, ADRESSAGE PAR ROUE CODEUSE												SCHNEIDER TELE.	0RIO2 EXT-2								
					A04	052	BOITIER EXT-1, 4 EMPLACEMENTS CARTES T1, ADRESSAGE PAR ROUE CODEUSE												SCHNEIDER TELE.	0RIO2 EXT-1								
					A11	041	PC DE TELEGESTION INTEL PENTIUM UNO												ADVANTECH	UNO-1170E								
					A12	041	CARTE DE GESTION 4 PORTS RS485												ADVANTECH	PCM-3614I								
					A021	052	CARTE 16 ENTREES LOGIQUES ET COMPTAGE, TAILLE 2												SCHNEIDER TELE.	0RIO1 16DI								
					A031	052	CARTE 16 ENTREES LOGIQUES ET COMPTAGE, TAILLE 2												SCHNEIDER TELE.	0RIO1 16DI								
					A041	052	CARTE 4 ENTREES ANALOGIQUE UNIVERSELLES, TAILLE 1												SCHNEIDER TELE.	0RIO1 04AI								
					AP01	086	ARMOIRE MONOBLOC SPACIAL 18500 2000x600x300 AVEC CHASSIS RAL 7035												SCHNEIDER ELECTRIC	NSYSM20630P								
						086	GRILLE DE SORTIE POUR VENTILATEUR 223x223, RAL 7035, IP54												SCHNEIDER ELECTRIC	NSYCA223LPF								
						086	LOT DE 4 ANNEAUX DE LEVAGE M12												SCHNEIDER ELECTRIC	NSYSMEB								
						086	PLAQUE PASSE-CABLE 1 PARTIE 18500 600x300												SCHNEIDER ELECTRIC	NSYSMEC63								
						086	BARILLET CLES 405 E												SCHNEIDER ELECTRIC	NSYIN405E1								
						086	PORTE SCHEMAS A4 PLASTIQUE, PROFONDEUR 22mm, GRIS RAL 7035												SCHNEIDER ELECTRIC	NSYDP4A								
					B01	033	HYGROTHERME 230V CA AFFICHAGE C°												SCHNEIDER ELECTRIC	NSYCCOHYT230VID								
					F21	042	FICHE PARAFONDRE LIAISON HF 3FILS-In:10kA (8/20)-Uc:13VCC												PHOENIX CONTACT	2858043								
						042	EMBASE PARAFONDRE AVEC DECOUPLAGE ECRAN/MASSE												PHOENIX CONTACT	2856126								
						042	RACCORDEMENT AUTODENUDANT POUR BLINDAGE												PHOENIX CONTACT	2839295								
					F22	042	FICHE PARAFONDRE LIAISON HF 3FILS-In:10kA (8/20)-Uc:13VCC												PHOENIX CONTACT	2858043								
						042	EMBASE PARAFONDRE AVEC DECOUPLAGE ECRAN/MASSE												PHOENIX CONTACT	2856126								
						042	RACCORDEMENT AUTODENUDANT POUR BLINDAGE												PHOENIX CONTACT	2839295								
					F23	043	FICHE PARAFONDRE LIAISON HF 3FILS-In:10kA (8/20)-Uc:13VCC												PHOENIX CONTACT	2858043								
						043	EMBASE PARAFONDRE AVEC DECOUPLAGE ECRAN/MASSE												PHOENIX CONTACT	2856126								
						043	RACCORDEMENT AUTODENUDANT POUR BLINDAGE												PHOENIX CONTACT	2839295								
					F24	043	FICHE PARAFONDRE LIAISON HF 3FILS-In:10kA (8/20)-Uc:13VCC												PHOENIX CONTACT	2858043								
						043	EMBASE PARAFONDRE AVEC DECOUPLAGE ECRAN/MASSE												PHOENIX CONTACT	2856126								
						043	RACCORDEMENT AUTODENUDANT POUR BLINDAGE												PHOENIX CONTACT	2839295								
					GR1	034	MODULE REDONDANT 24VCC/24VCC 40A												TELEMECANIQUE	ABL8RED24400								
					HL1	033	ECLAIRAGE AVEC PRISE DE COURANT UTE ET INTERRUPTEUR, 11W, 250VCA												SCHNEIDER ELECTRIC	NSYLAMS75UTE								
					QF1	032	DISJONCTEUR C60N BI 10A COURBE C												MERLIN GERIN	24201								
						032	BLOC VIGI C60 = 25A BI 220-415VAC 300mA												MERLIN GERIN	26511								
					QF2	032	DISJONCTEUR C60N BI 2 A COURBE C												MERLIN GERIN	24197								
					QF3	032	DISJONCTEUR C60N BI 2 A COURBE C												MERLIN GERIN	24197								
					QF4	032	DISJONCTEUR C60N BI 1A COURBE C												MERLIN GERIN	24196								
					QF5	032	DISJONCTEUR C60N BI 1A COURBE C												MERLIN GERIN	24196								
					QF6	032	DISJONCTEUR C60N BI 1A COURBE C												MERLIN GERIN	24196								
					QF7	032	DISJONCTEUR C60N BI 1A COURBE C												MERLIN GERIN	24196								
					QF8	033	DISJONCTEUR C60N BI 6A COURBE C												MERLIN GERIN	24200								
						033	BLOC VIGI C60 = 25A BI 220-415VAC 300mA												MERLIN GERIN	26511								
					QF9	033	DISJONCTEUR C60N BI 3A COURBE C												MERLIN GERIN	24198								
						033	CONTACT OF+SD/OF												MERLIN GERIN	26929								
					QF10	033	DISJONCTEUR C60N BI 2 A COURBE C												MERLIN GERIN	24197								
						033	BLOC VIGI C60 = 25A BI 220-415 VAC 30mA												MERLIN GERIN	26509								
					QF11	035	DISJONCTEUR C60H-DC UNI 1 A COURBE C												MERLIN GERIN	61501								
					QF12	035	DISJONCTEUR C60H-DC UNI 1 A COURBE C												MERLIN GERIN	61501								
	02		27/07/2010		Tel que construit						NOMENCLATURE				CASINO LA REUNION						0298082900		Projet - No commande Project - Order No.		Indice Rev 02		Folio Sheet 200	
	01		23/03/2010		Mise à jour																							
	00		14/12/2009		Edition originale / First issue																							
	Ind. Rev	Date	Modification / Modification		Archiv. Micro-filmed	Ind. Rev	Date	Modification / Modification		Archiv. Micro-filmed																		

