

A

E

C

1

The technical information contained in this document is the exclusive property of Schneider Electric Industries S.A.S and cannot be used or disclosed to third parties of any kind without its written consent. Only those drawings and diagrams remitted after order booking are binding for execution. All devices shown in this diagrams are in open position, drawn out with operating mechanism discharged and all power sources off.

de Schneider Electric Industries S.A.S
accord écrit. Seuls nous engage
s appareils représentés
es.

DOE

ARMOIRE MONITORING

PTR 4

CASINO LA REUNION

LE PORT

Echelle
Scale

1/1



Unit / Department

P&EC

Code diffusion	
Distribution code	

Projet - No commande
Project - Order No.

Schneider
Electric

0298083000

Indice
Rev
02

Folio
Sheet
001

1		2		3		4		5		6		7		8		9		10							
The technical information contained in this document is the exclusive property of Schneider Electric Industries S.A.S and cannot be used or disclosed to third parties of any kind without its written consent. Only those drawings and diagrams permitted after order booking are binding for execution. All devices shown in this diagrams are in their position, drawn out with operating mechanism discharged and at power sources off.	Folio Sheet	Designation Designation														Indice de modification Revision									
	001	Page de garde cover sheet														00	01								
	002	PAGE RECAPITULATIVE														00									
	010	LEGENDE SYMBOLES N°1 - LEGEND OF SYMBOLS N°1														00									
	011	LEGENDE SYMBOLES N°2 - LEGEND OF SYMBOLS N°2														00									
	012	PRINCIPE DE REPERAGE - PRINCIPE OF MARKING														00									
	013	REPERE ESSENTIEL - TABLE 1 - HIGHER-LEVEL DESIGNATION														00									
	014	REPERE EMPLACEMENT PHYSIQUE - TABLE 2 - LOCATION OF ITEM														00									
	015	REPERAGE MATERIEL - TABLE 3 - IDENTIFICATION ITEM														00									
	019	Marquage NAME PLATE														00									
	020	Unifilaire général de la liasse Alimentation SINGLE LINE DIAGRAM														00									
	021	Unifilaire général de la liasse Reseau SINGLE LINE DIAGRAM														00									
	031	Distribution des polarités 230V CA POWER SUPPLY														00	01								
	032	Distribution des polarités 230V CA POWER SUPPLY														00									
	033	Distribution des polarités 230V CA POWER SUPPLY														00									
	034	Distribution des polarités Module redondant POWER SUPPLY REDUNDANCY MODULE														00									
	035	Distribution des polarités 24V CC POWER SUPPLY 24V DC														00									
	036	Distribution des polarités 24V CC POWER SUPPLY 24V DC														00									
	041	PC de télégestion UNO-1170E EMBEDDED AUTOMATION COMPUTER														00									
	042	Extenseur Modbus RS485 24V CC RS485 LINK EXTENDER 24V DC														00									
	044	Coffret optique FIDGI V2 OPTICAL BOX FIDGI V2														00									
	045	Switch ethernet 6 PORTS 10/100 TX ET 2 PORTS 100 FX-MM SWITCH 6TX/2FX-MM														00									
	052	API NAPAC PLC NAPAC														00									
	054	CARTE 16 ENTREES TOR ENTREE 1 à 8 DIGITAL INPUTS BOARD														00									
	055	CARTE 16 ENTREES TOR ENTREE 9 à 16 DIGITAL INPUTS BOARD														00									
	056	CARTE 16 ENTREES TOR ENTREE 9 à 16 DIGITAL INPUTS BOARD														00									
	057	CARTE 16 ENTREES TOR ENTREE 1 à 8 DIGITAL INPUTS BOARD														00									
058	CARTE 4 ENTREES ANALOGIQUE UNIVERSELLE ENTREE 1 à 4 ANALOGUE INPUT BOARD														00										
086	Armoire monobloc 2000x600x300 MONOBLOC ENCLOSURE EXTERNAL LAYOUT														00										
087	Armoire monobloc Implantation matériel MONOBLOC ENCLOSURE INTERNAL LAYOUT														00										
088	Fixation au sol FIXING WALL														00										
100	BORNIER : =N201+AP04-X1														00										
101	BORNIER : =N201+AP04-X2														00										
102	BORNIER : =N201+AP04-X3														00										
103	BORNIER : =N201+AP04-X021														00										
104	BORNIER : =N201+AP04-X031														00										
105	BORNIER : =N201+AP04-X041														00										
200	NOMENCLATURE														00	01									
201	NOMENCLATURE														00	01									
Archivage Microfilmed						PAGE RECAPITULATIVE				CASINO LA REUNION LE PORT						0298083000				Projet - No commande Project - Order No.		Indice Rev 02		Folio Sheet 002	

--	--	
1		2		3		4		5		6		7		8		9		10	
SYMBOLE SYMBOL		CODE	LEGENDE DESCRIPTION		SYMBOLE SYMBOL		CODE	LEGENDE DESCRIPTION		SYMBOLE SYMBOL		CODE	LEGENDE DESCRIPTION						
		Q	INTERRUPTEUR SWITCH				S	COMMANDE PAR LEVIER OPERATED BY LEVER				U	CONVERTISSEUR TRANSDUCER						
		Q	DISJONCTEUR CIRCUIT BREAKER				S	COMMANDE PAR CLEF OPERATED BY KEY											
		Q	SECTIONNEUR DISCONNECTOR (ISOLATOR)				S	TL OU TPL POUR SECTIONNEUR DISCREPANCY SWITCH FOR DISCONNECTOR				V	FONCTION REDRESSEUSE RECTIFYING FUNCTION						
		Q	INTERRUPTEUR SECTIONNEUR SWITCH DISCONNECTOR				S	TL OU TPL POUR DISJONCTEUR DISCREPANCY SWITCH FOR CB											
		Q	COMMANDE PAR MOTEUR OPERATED BY MOTOR				S	BOITIER DE SIGNALISATION ALARM ANNUNCIATOR											
		R	SHUNT SHUNT				T	TRANSFORMATEUR DE COURANT UNIFILAIRE CURRENT TRANSFORMER SLD				X	BOITE D'ESSAI TEST BLOCK						
		R	RESISTANCE RESISTOR				T	TRANSFORMATEUR DE COURANT MULTIFILAIRE CURRENT TRANSFORMER TRIPOLAR DRAWING				X	BORNE SIMPLE ORDINARY TERMINAL BLOCK						
							T	TRANSFORMATEUR DE TENSION MULTIFILAIRE VOLTAGE TRANSFORMER TRIPOLAR DRAWING				X	BORNE SECTIONNABLE INTERRUPTIBLE TERMINAL BLOCK						
		S	CONTACT DE POSITION NO MAKE CONTACT OF LIMIT SWITCH				T	ENROULEMENT DE TRANFORMATEUR DE PUISSANCE - MULTIFILAIRE POWER TRANSFORMER WINDING - TRIPOLAR DRAWING				X	BORNE FUSIBLE FUSE CARRIER TERMINAL BLOCK						
		S	CONTACT DE POSITION NF BREAK CONTACT OF LIMIT SWITCH				T	ENROULEMENT DE TRANFORMATEUR DE PUISSANCE - MULTIFILAIRE POWER TRANSFORMER WINDING - TRIPOLAR DRAWING				X	BORNE DIODE DIODE TERMINAL BLOCK						
		S	COMMUTATEUR UNIPOLAIRE A N DIRECTIONS SINGLE POLE N POSITIONS SWITCH				T	TRANFORMATEUR DE PUISSANCE - UNIFILAIRE POWER TRANSFORMER - SLD				X	BORNE RESISTANCE RESISTOR TERMINAL BLOCK						
		S	COMMANDE PAR POUSSOIR OPERATED BY PUSHING				T	AUTOTRANSFORMATEUR DE PUISSANCE - UNIFILAIRE POWER AUTOTRANSFORMER WINDING - SLD				X	BROCHE MALE DE CONNECTEUR MAL CONNECTOR PIN						
		S	COMMANDE PAR TIRETTE OPERATED BY PULLING				T	TRANSFORMATEUR DISOLEMENT ISOLATING TRANSFORMER				X	BROCHE FEMELLE DE CONNECTEUR FEMALE CONNECTOR PIN						
		S	COMMANDE ROTATIVE OPERATED BY TURNING																
		S	BOUTON POUSSOIR COUP DE POING EMERGENCY SWITCH																
							</												


The technical information contained in this document is the exclusive property of Schneider Electric Industries S.A.S and cannot be used or disclosed to third parties of any kind without its written consent. Only those drawings and diagrams entitled after order booking are binding for execution. All devices shown in this diagrams are in right position, drawn out with operating mechanism unchanged and all power sources off.

Les informations techniques contenues dans ce document sont la propriété exclusive de Schneider Electric Industries S.A.S et ne peuvent être utilisées ou divulguées à des tiers qu'ils le soient sans son accord écrit. Seuls nous engageant pour l'exécution les plans et schémas remis après enregistrement de la commande. Les appareils représentés sur ces schémas sont en position correcte, dessinés avec leur mécanisme inchangé et toutes sources coupées.


LE REPERAGE DES APPAREILS EST CONFORME A LA NORME CEI.
ADDITION DE 4 BLOCS DE CARACTERES

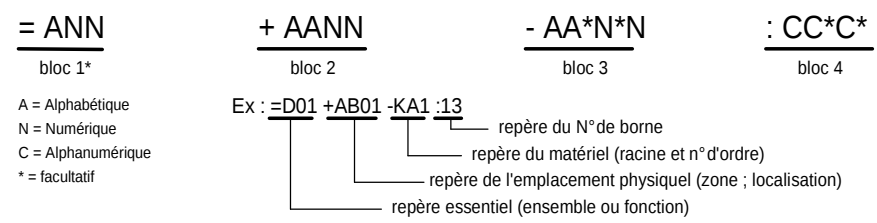

bloc 1 =ANN

"=" symbole distinctif

repère essentiel

Repère principal caractérisant chaque subdivision importante d'une installation ou ensemble (fonctionnel). Il est facultatif.
Le 1^{er} caractère est choisi dans la "TABLE 1".
Cette table donne les lettres repères des niveaux de tension et des fonctions non spécifiques à une travée ou un niveau de tension.

bloc 2 +AANN

"+" symbole distinctif

repère de l'emplacement physique

Repère de l'adresse physique du matériel.
Repère de l'équipement qui contient le matériel (choix des deux premiers caractères dans la "TABLE 2").

bloc 3 -AA*N*N

"-" symbole distinctif

repère matériel


Repère complet du nom de l'appareil. La première lettre indique la fonction générale de l'appareil. Choix "TABLE 3".

bloc 4 :CC*C*


":" symbole distinctif

repère du N° de borne

Repère composé indifféremment de lettres ou de chiffres.

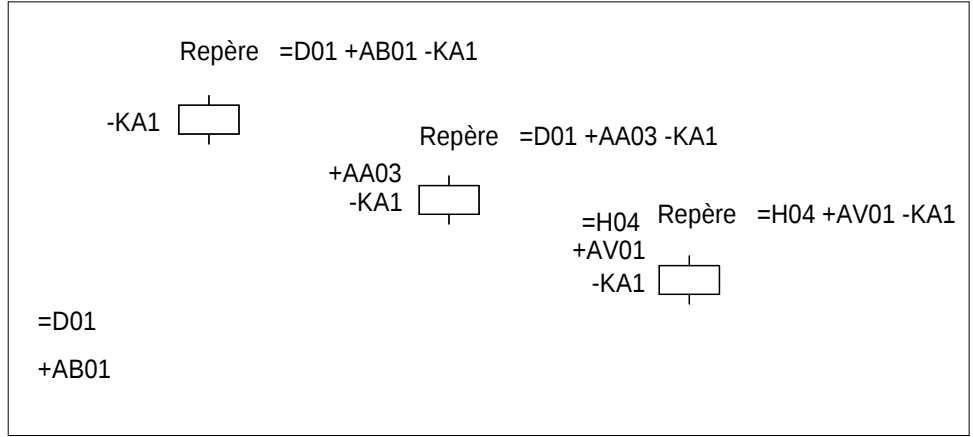

ACCORDING TO STANDARD, MARKING OF EQUIPMENTS IS MADE
WITH 4 BLOCKS OF CHARACTERS

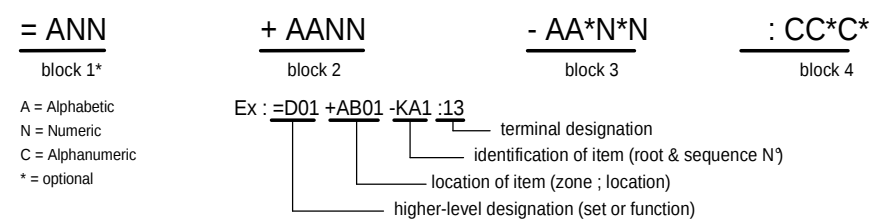

block 1 =ANN

"=" distinctive symbol

higher level designation

Item designation for any major part of plant or function. Optional.
First character is given by "TABLE 1".
This table gives codes for voltage levels and for no attached functions to a particular bay or voltage level.

block 2 +AANN

"+" distinctive symbol

location of item

Designation for location item.
Indicates equipment which contains the item (choice of the 2 first characters "TABLE 2").

block 3 -AA*N*N

"-" distinctive symbol

identification of item


Complete designation of item identification. 1st character indicates general function of item. Choice "TABLE 3".

block 4 :CC*C*

":" distinctive symbol

terminal designation

Designation composed of letters or numbers.

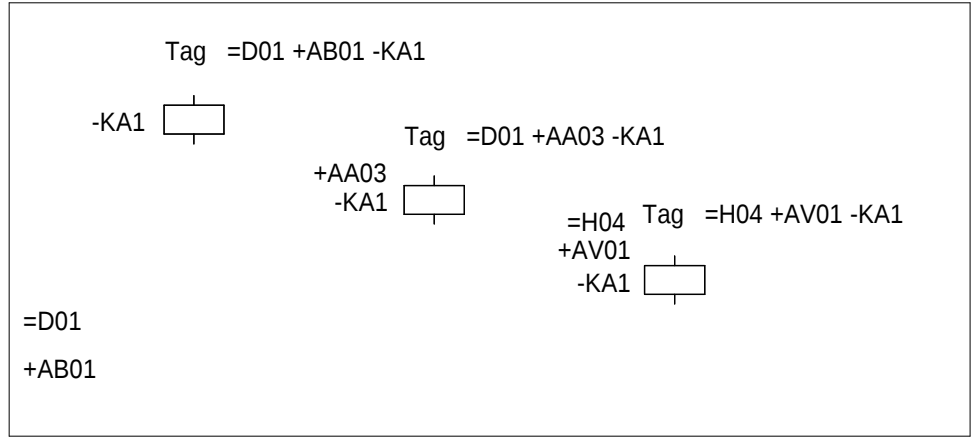

The technical information contained in this document is the exclusive property of Schneider Electric Industries S.A.S and cannot be used or disclosed to third parties of any kind without its written consent. Only those drawings and diagrams remitted after order booking are binding for execution. All devices shown in this diagrams are in open position, drawn out with operating mechanism discharged and all power sources off.

Electric Industries S.A.S
ous nous engage
présentés

FONCTIONS NON SPECIFIQUES A UNE TRAVEE OU A UN NIVEAU DE TENSION

LETTRES	TENSIONS
B	> 420kV
C	380 à 419kV
D	220 à 379kV
E	110 à 219kV
F	60 à 109kV
G	45 à 59kV
H	30 à 44kV
J	20 à 29kV
K	10 à 19kV
L	6 à 9kV
M	1 à 5kV
N0	500 - 999VCA
N1	300 - 499VCA
N2	50 - 299VCA
N3	< 49VCA
N5	> 250VCC
N6	150 - 249VCC
N7	50 - 149VCC
N8	25 - 49VCC
N9	< 24VCC

LETTRES	FONCTIONS
Q	MESURE - COMPTAGE - ENREGISTREMENT
R	PROTECTIONS
S	ECLAIRAGE - CLIMATISATION - INSTAL DOMESTIQUE
T	TRANSFORMATEUR
U	COMMUNS - TRANCHE GENERALE
V	
W	INTERFACES
X	CONSIGNATEURS - OSCILLOPERTURBOGRAPHE
Y	SYSTEME TELECOMMUNICATION
Z	CABLE

Le numéro de la travée est donné par deux chiffres caractéristiques de 01 à 99.

Les chiffres "00" sont utilisés pour les équipements communs à un niveau de tension et plusieurs travées.

ex : =E00, repère essentiel de l'ensemble fonctionnel commun à toutes les travées 132kV.

+E00.AB01, armoire de relaying N°1 (protection bar re)

EXEMPLES : +E04 Indique que l'emplacement appartient en totalité à la travée 110kV N°04
 =C05 Indique la travée 400kV N°05
 =R01 Indique l'ensemble fonctionnel "PROTECTION INCENDIE" N°01

NO ATTACHED FUNCTIONS TO A PARTICULAR BAY
OR A VOLTAGE LEVEL

LETTRES	VOLTAGE
B	> 420kV
C	380 à 419kV
D	220 à 379kV
E	110 à 219kV
F	60 à 109kV
G	45 à 59kV
H	30 à 44kV
J	20 à 29kV
K	10 à 19kV
L	6 à 9kV
M	1 à 5kV
N0	500 - 999VAC
N1	300 - 499VAC
N2	50 - 299VAC
N3	< 49VAC
N5	> 250VDC
N6	150 - 249VDC
N7	50 - 149VDC
N8	25 - 49VDC
N9	< 24VDC

LETTRES	VOLTAGE
Q	MEASURING - RECORDING - METERING
R	PROTECTIONS
S	LIGHTING, AIR CONDITIONING, DOMESTIC
T	TRANSFORMER
U	COMMONS
V	
W	INTERFACES
X	EVENTS & FAULT RECORDER, SUPERVISION
Y	TELECOMMUNICATION SYSTEM, ALARMS STATUS
Z	CABLE

Bay number is given by two figures
from 01 to 99.
Figures "00" are used for common
equipment to a voltage level and several bays

eg ; =E00, higher level of designation 132kV busbar
+E00, AB01, 132kV common relaying cubicle N°1 (bus bar protection)

EXAMPLES : +E04 Indicates that the localisation is fully attached to bay 110kV N° 04
=C05 Indicates bay 400kV N° 05
=R01 Indicates the function "FIRE PROTECTION" N° 01

										REPERE ESSENTIEL - TABLE 1 - HIGHER-LEVEL DESIGNATION		CASINO LA REUNION LE PORT				0298083000					
00	14/12/2009	Edition originale / First issue														Project - No commande		Indice Rev		Folio Sheet	
Ind. Rev	Date	Modification / Modification		Archiv. Micro-filmed	Ind. Rev	Date	Modification / Modification		Archiv. Micro-filmed							Project - Order No.		00		013	

<

</

The technical information contained in this document is the exclusive property of Schneider Electric Industries S.A.S and cannot be used or disclosed to third parties of any kind without its written consent. Only those drawings and diagrams emitted after order booking are binding for execution. All devices shown in this diagram are in their position, drawn out with operating mechanism disengaged and all power sources off.

Les informations techniques contenues dans ce document sont la propriété exclusive de Schneider Electric Industries S.A.S et ne peuvent être utilisées ou divulguées à des tiers qu'ils soient sans son accord écrit. Seuls nous engageons pour l'exécution les plans et schémas remis après enregistrement de la commande. Les appareils représentés sur ce schéma sont en position ouvert, démontés, débranchés, toutes sources coupées.

A

B

C

D

10

11

12



345

346

The technical information contained in this document is the exclusive property of Schneider Electric Industries S.A.S and cannot be used or disclosed to third parties without its written consent. Only those drawings and diagrams mentioned after order booking are binding for execution. All devices shown in this diagram are in their position, drawn out with operating mechanism disengaged and all power sources off.

Les informations techniques contenues dans ce document sont la propriété exclusive de Schneider Electric Industries S.A.S et ne peuvent être utilisées ou divulguées à des tiers qu'ils soient sans son accord écrit. Seuls nous engageons pour l'exécution les plans et schémas remis après enregistrement de la commande. Les appareils représentés sont en leur position, dessinés avec leur mécanisme débranché et toutes sources coupées.

=N201
+AP04

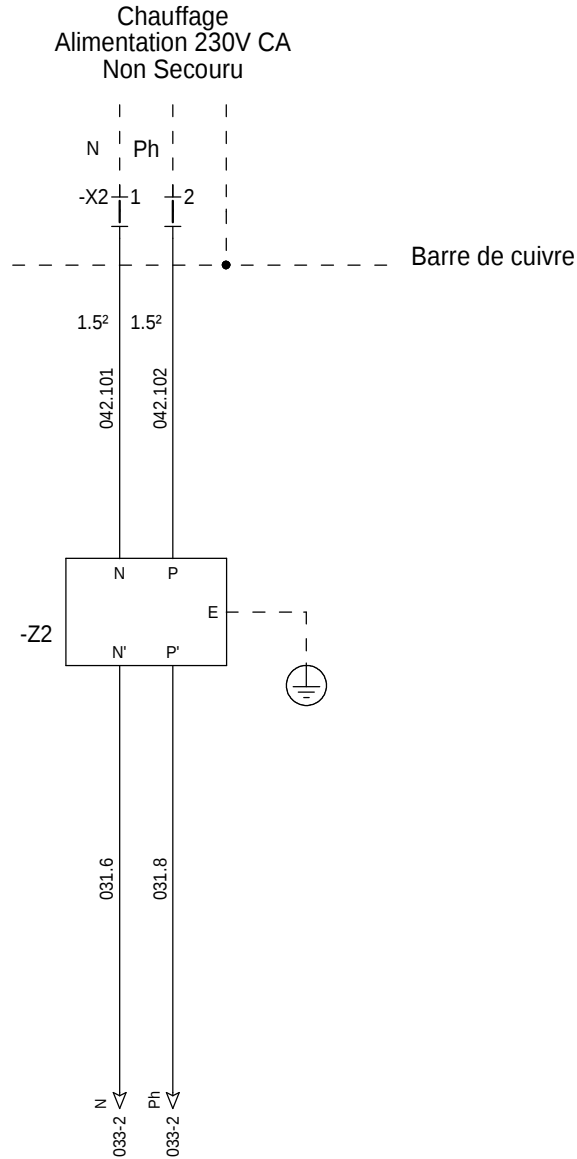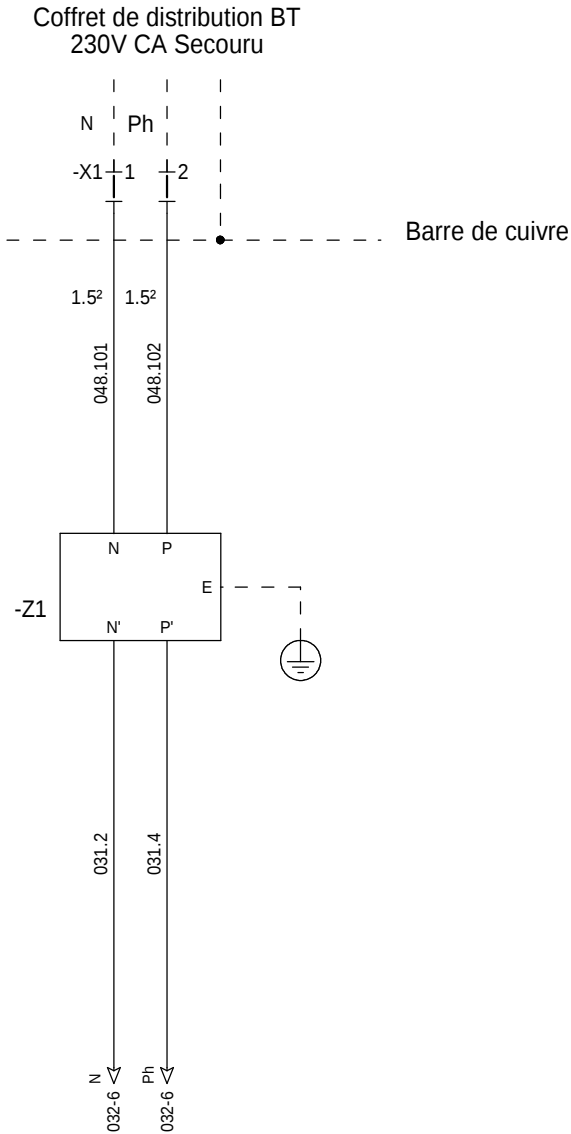

02	28/07/2010	Tel que construit								
01	23/03/2010	Mise à jour								
00	14/12/2009	Edition originale / First issue								
Ind. Rev	Date Date	Modification /	Modification	Archiv. Micro-filmed	Ind. Rev	Date Date	Modification /	Modification	Archiv. Micro-filmed	

Distribution des polarités
230V CA


POWER SUPPLY


CASINO LA REUNION


LE PORT



0298083000									
Projet - No commande Project - Order No.									
Indice Rev 02								Folio Sheet 031	

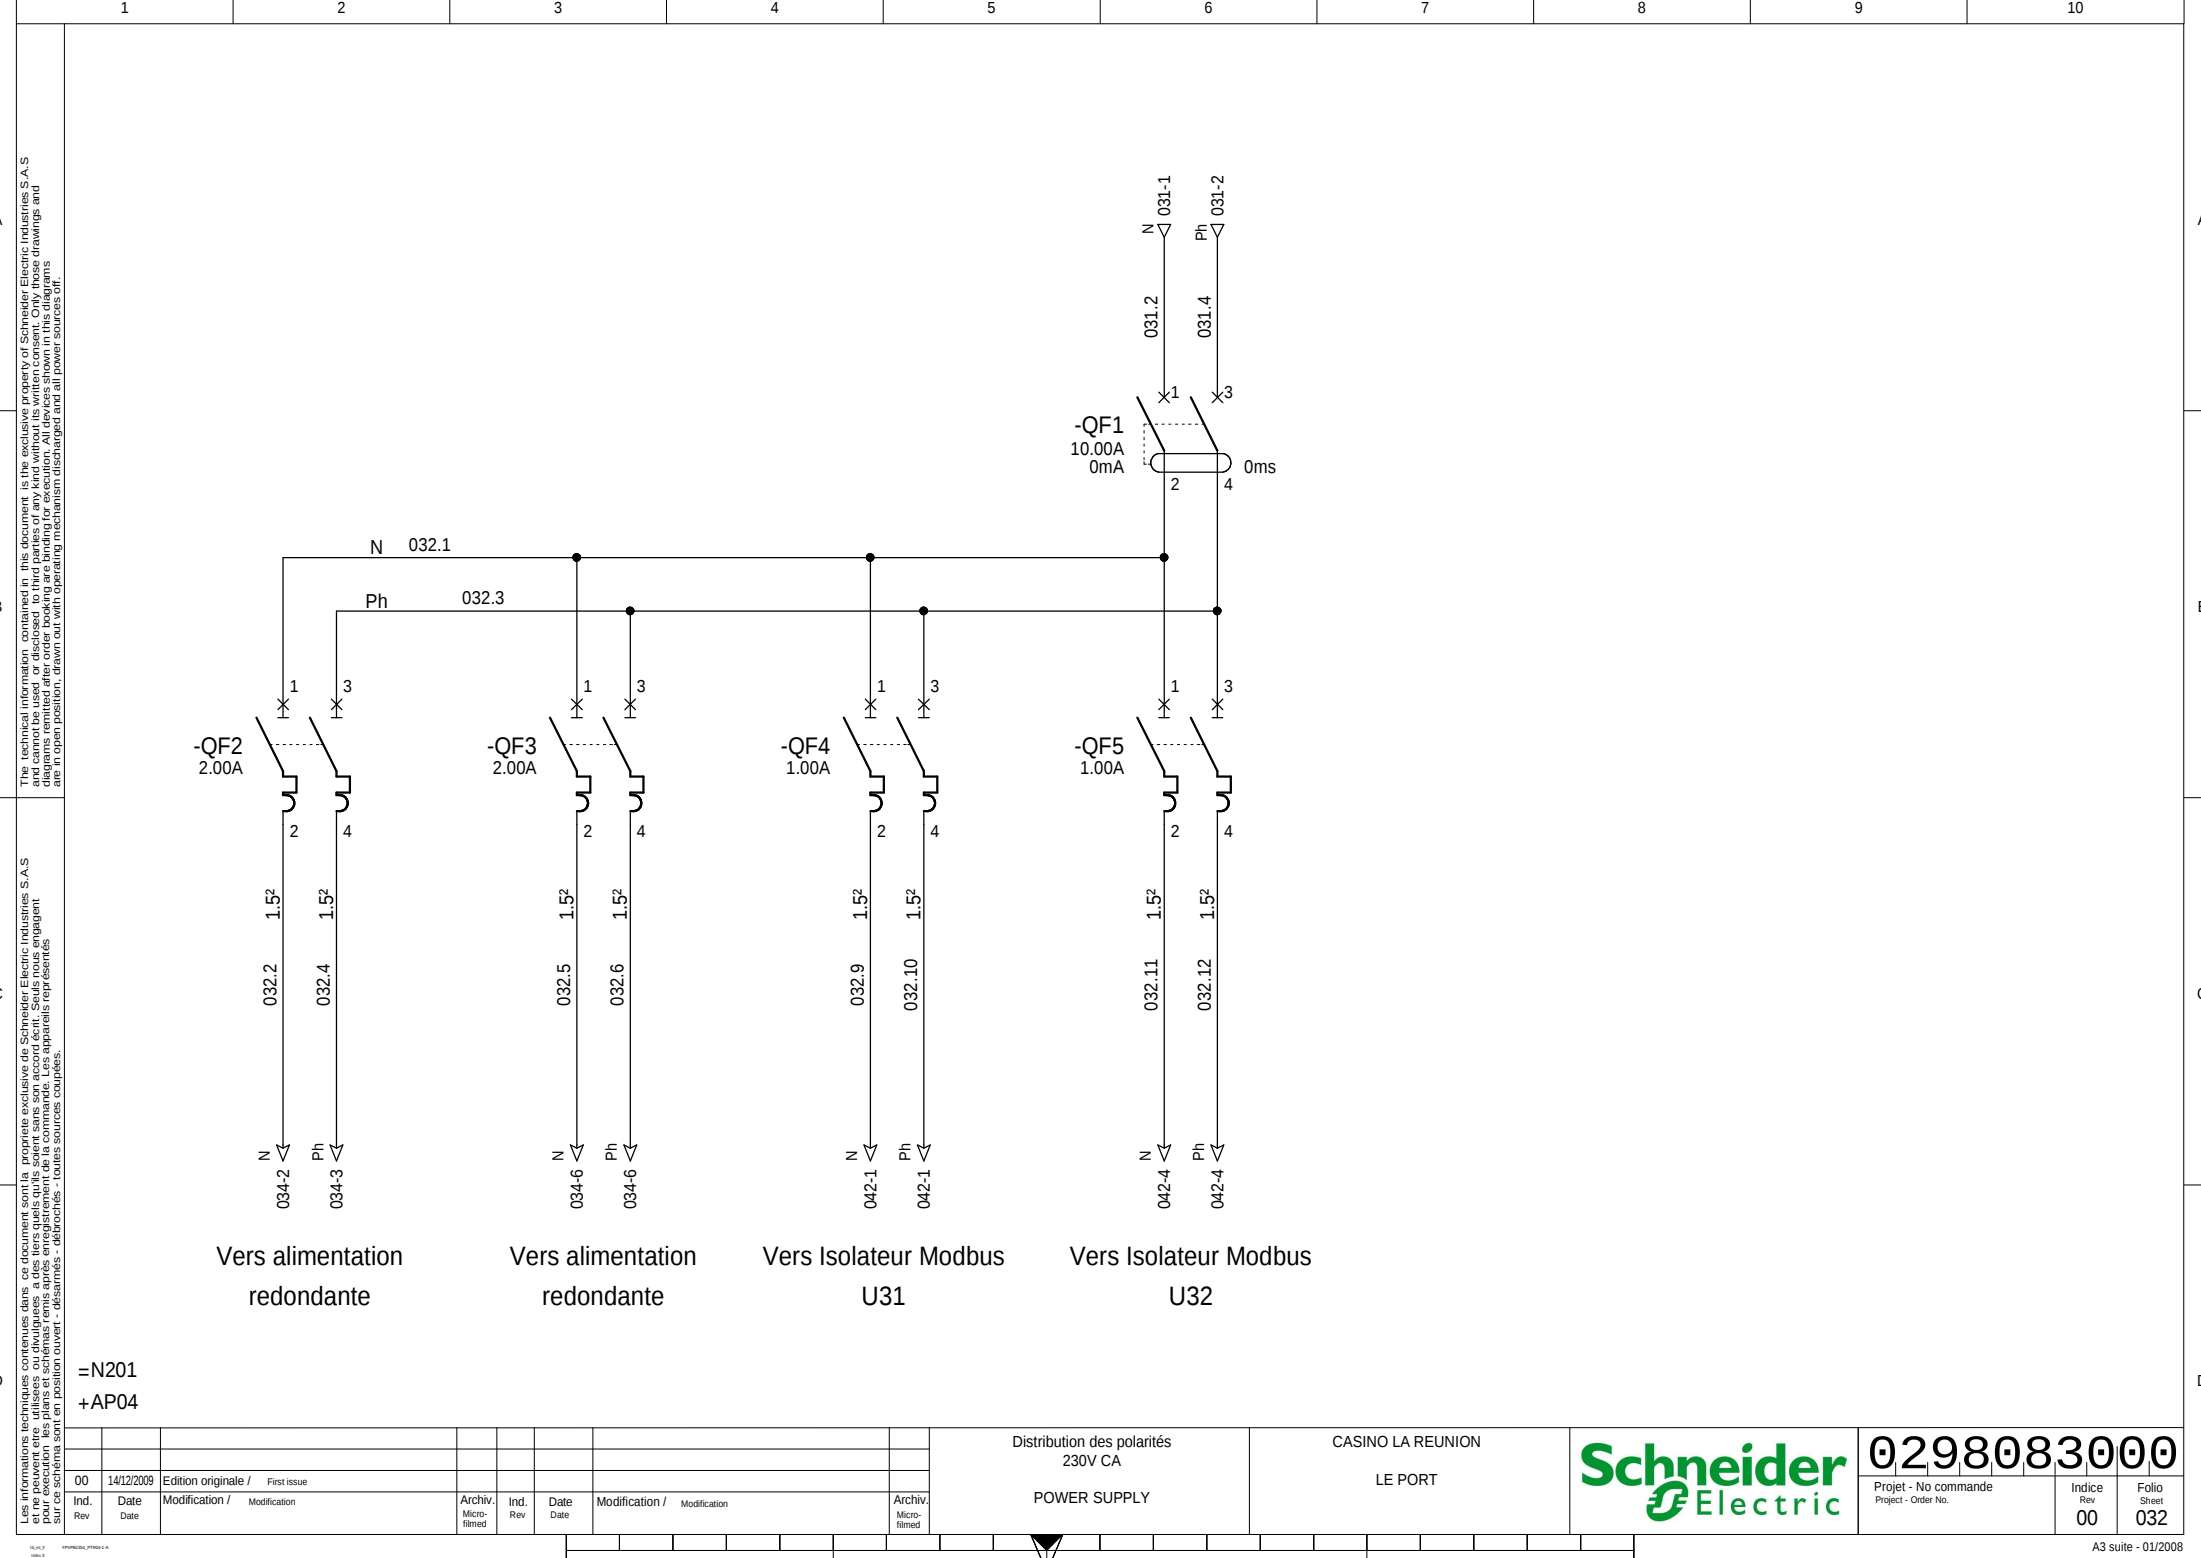


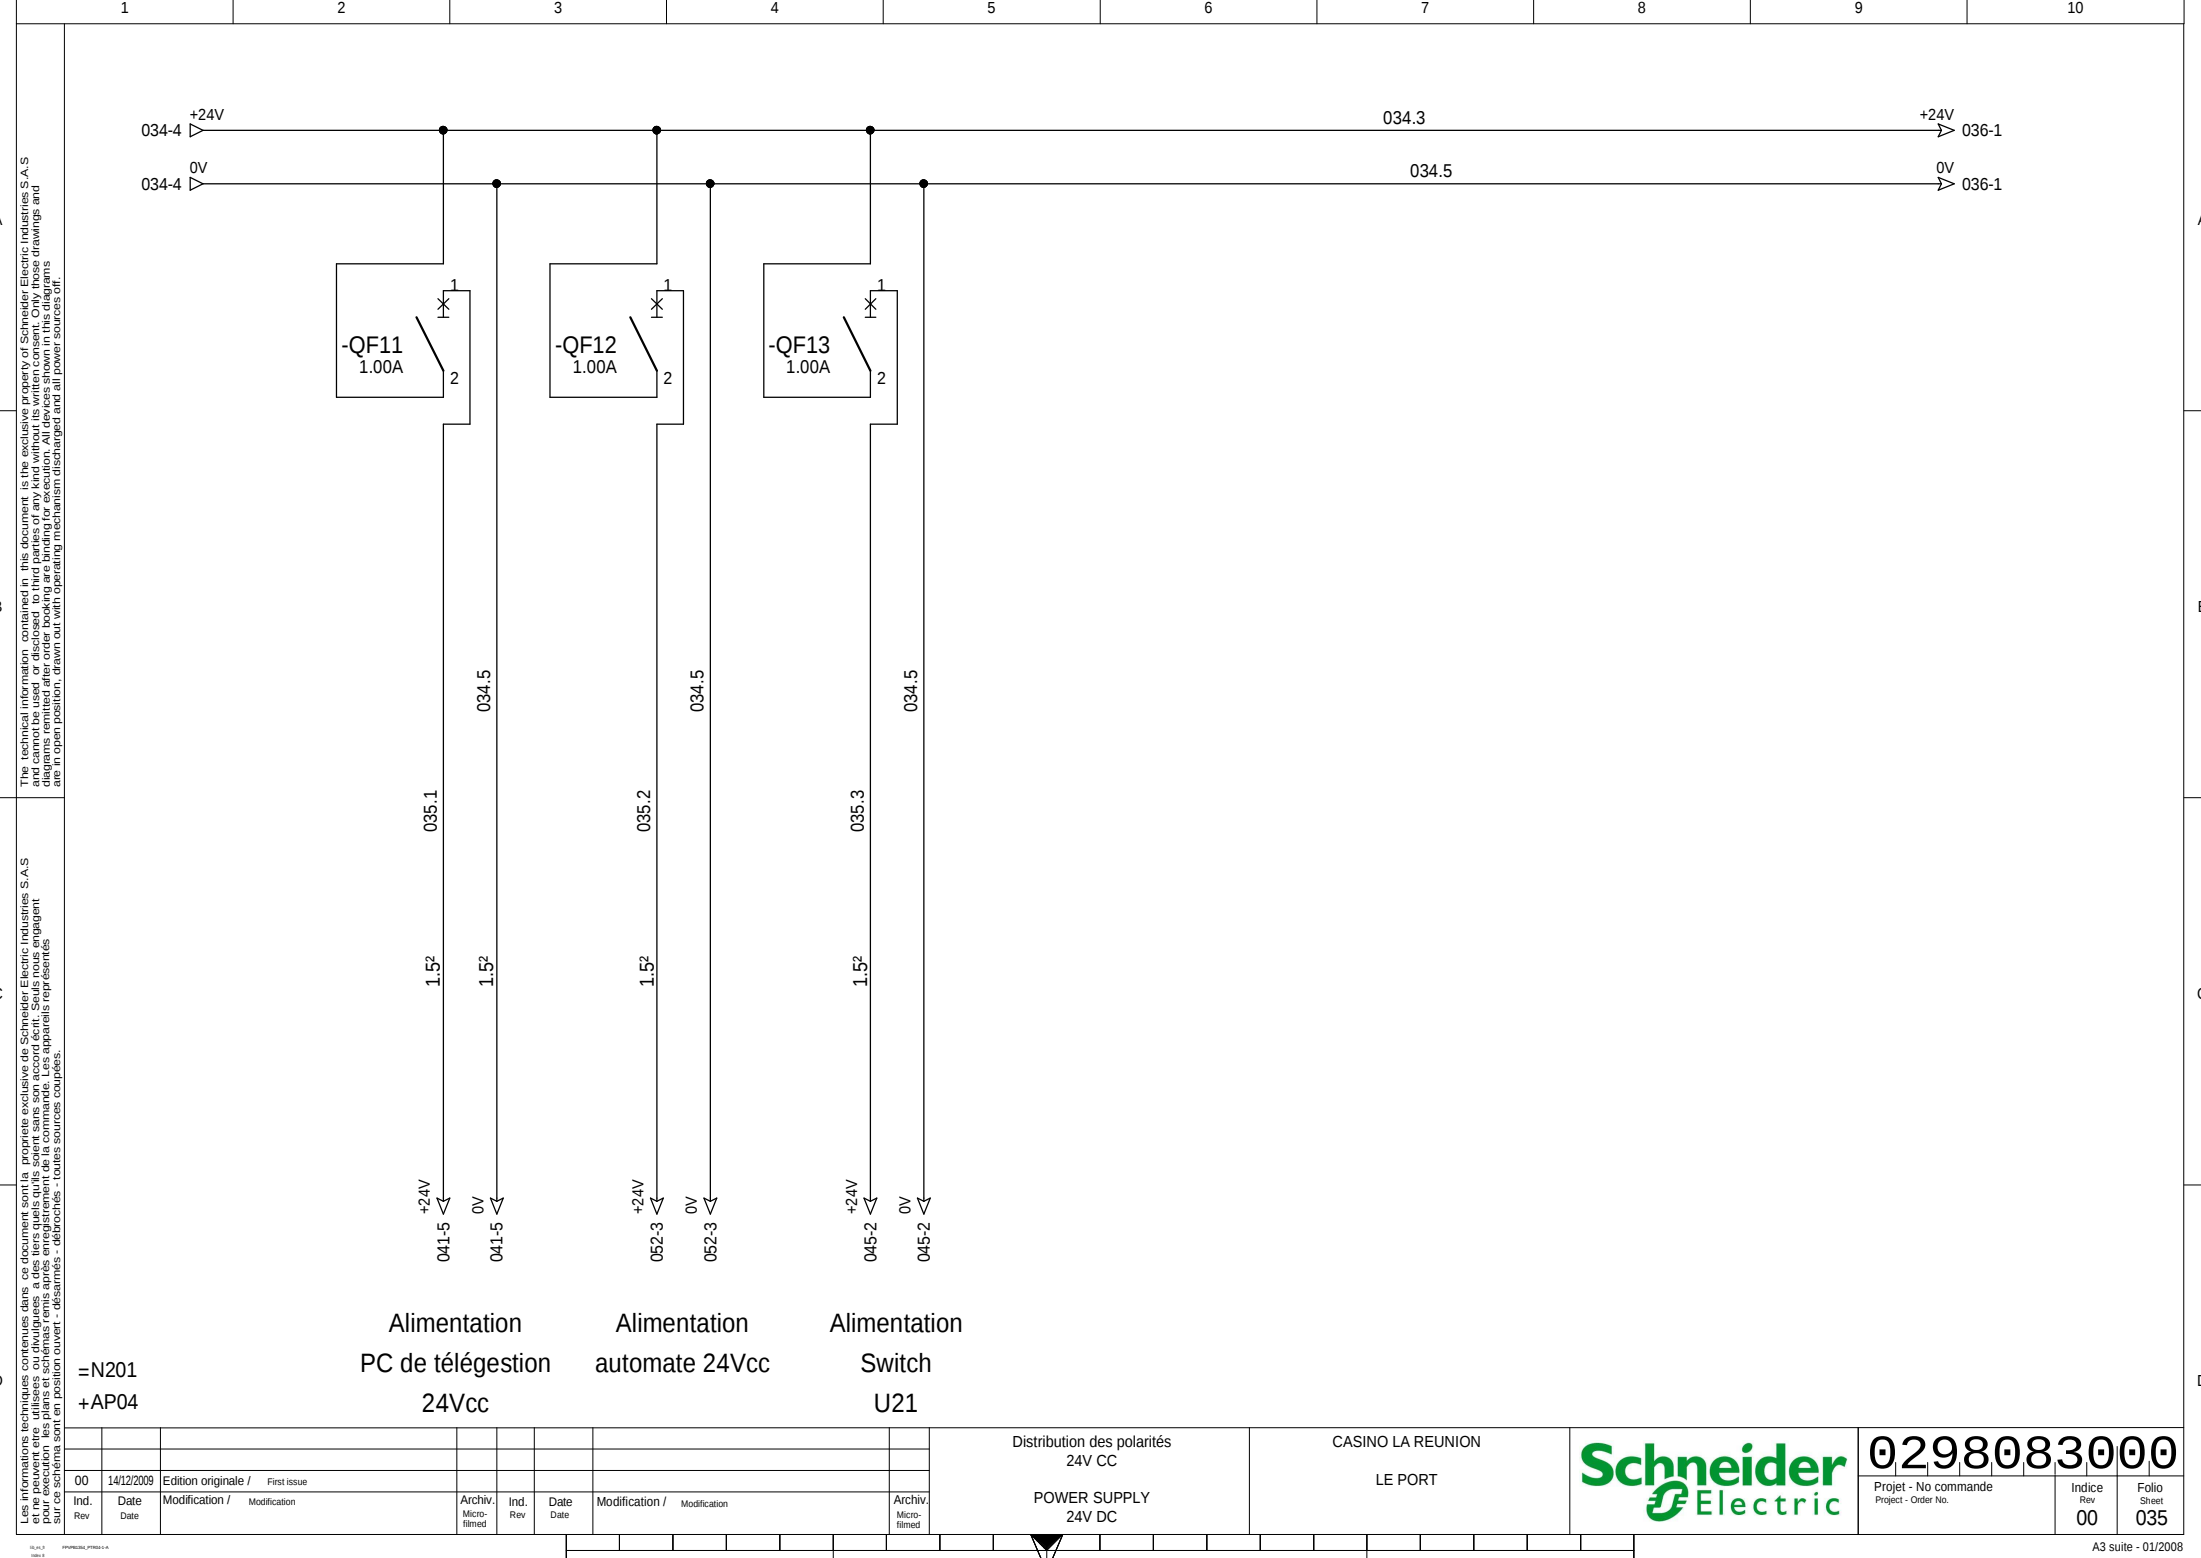


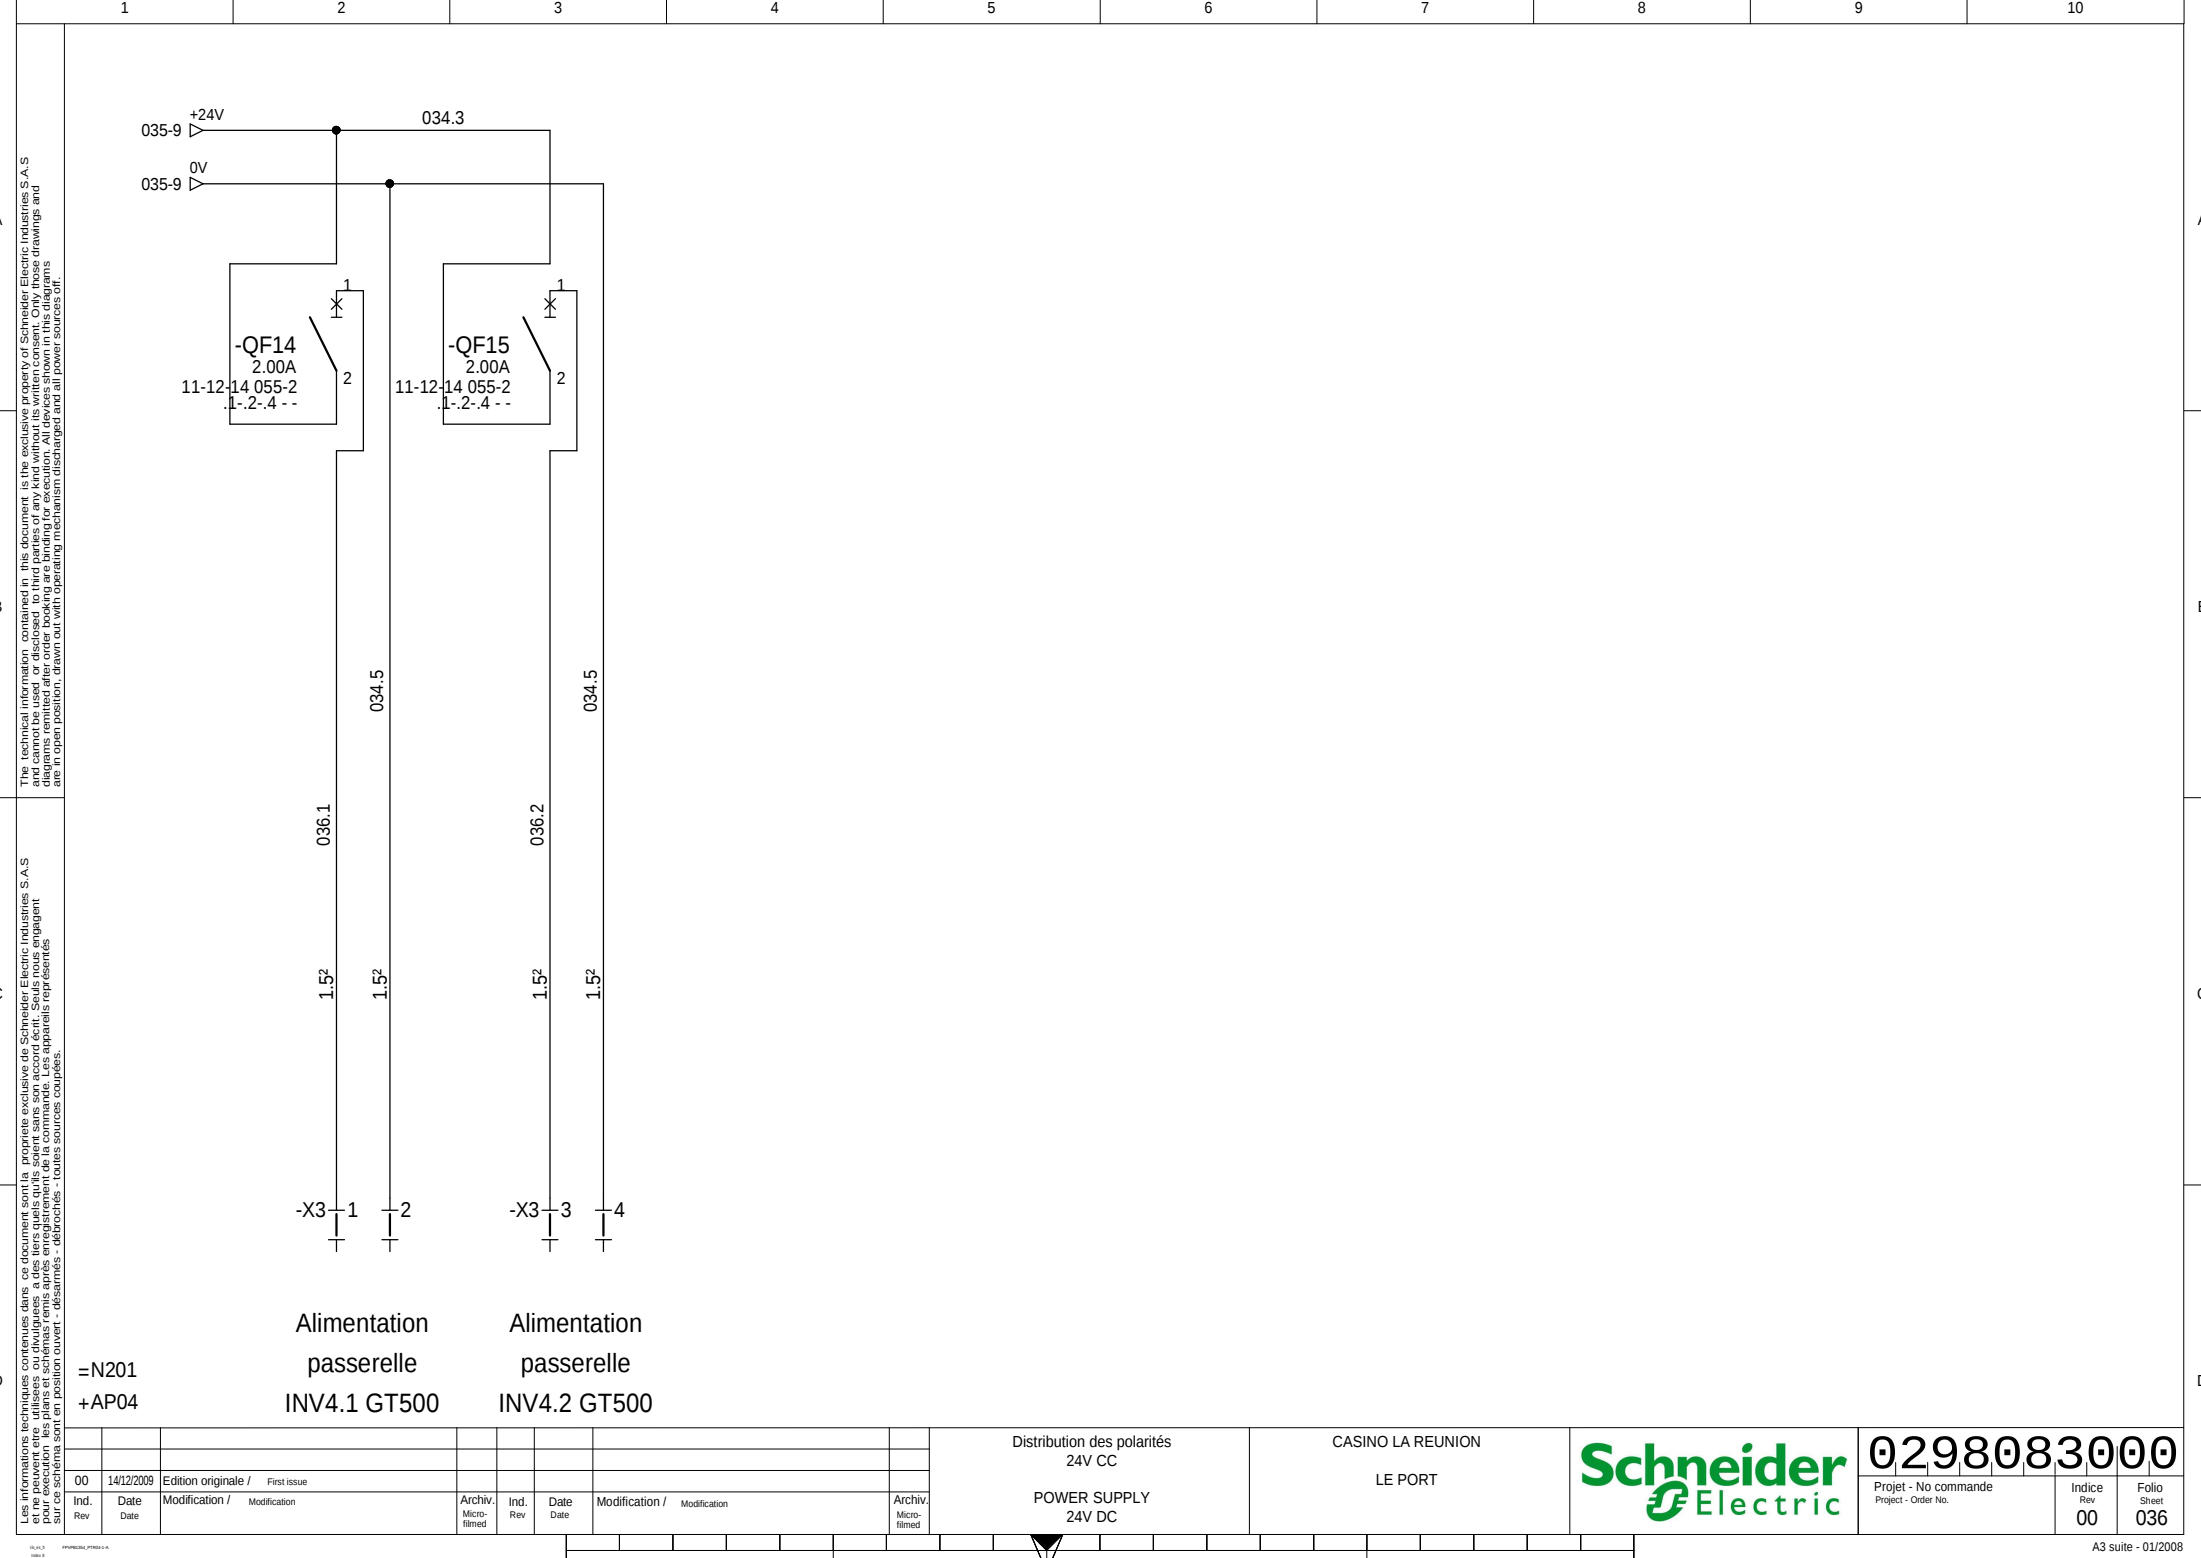

The technical information contained in this document is the exclusive property of Schneider Electric Industries S.A.S and cannot be used, or disclosed, to third parties of any kind without its written consent. Only those drawings and diagrams emitted after order booking are binding for execution. All devices shown in this diagrams are in right position, drawn out with operating mechanism disengaged and all power sources off.

Les informations techniques contenues dans ce document sont la propriété exclusive de Schneider Electric Industries S.A.S et ne peuvent être utilisées ou divulguées à des tiers qu'ils soient sans son accord écrit. Seuls nous engageons pour l'exécution les plans et schémas émis après enregistrement de la commande. Les appareils représentés sur les schémas sont en position ouvert, dessiné avec les mécanismes déconnectés, toutes sources coupées.

=N201
+AP04

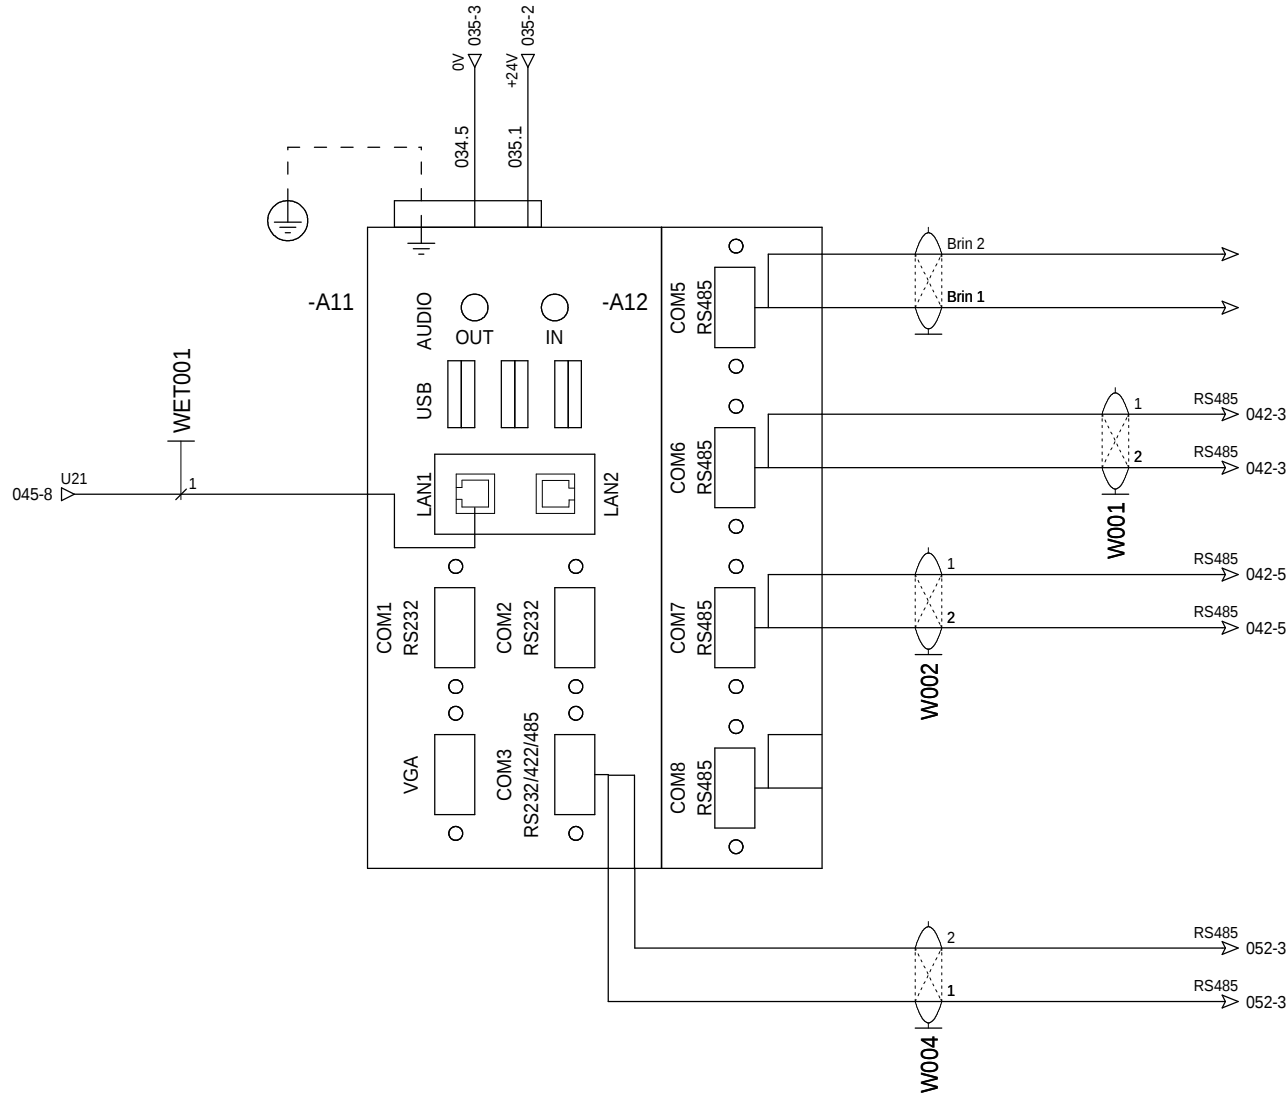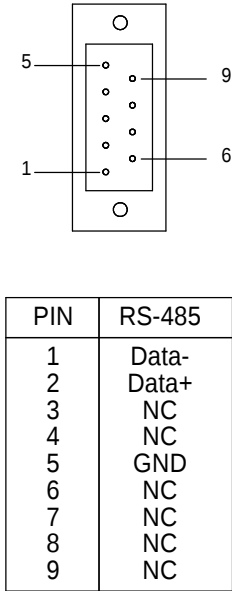

COFFRET BT
PM9 / RM6 (Sepam10)

Ind.	Date	Modification /	Modification	Archiv.	Ind.	Date	Modification /	Modification	Archiv.
00	14/12/2009	Edition originale /	First issue						
Ind.	Date	Modification /	Modification	Archiv.	Ind.	Date	Modification /	Modification	Archiv.

PC de télégestion
UNO-1170E
EMBEDDED AUTOMATION COMPUTER

CASINO LA REUNION
LE PORT


Schneider
Electric

0298083000
Projet - No commande
Project - Order No.
Indice
Rev
00
Folio
Sheet
041

B

C

D

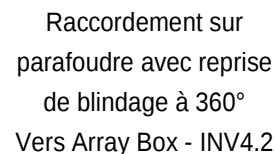

A3 suite - 01/2008

The technical information contained in this document is the exclusive property of Schneider Electric Industries S.A.S and cannot be used or disclosed to third parties of any kind without its written consent. Only those drawings and diagrams furnished after order booking are binding for execution. All devices shown in this diagram are in their position, drawn out with operating mechanism disengaged and all power sources off.

Les informations techniques contenues dans ce document sont la propriété exclusive de Schneider Electric Industries S.A.S et ne peuvent être utilisées ou divulguées à des tiers qu'ils soient sans son accord écrit. Seuls nous engageons pour l'exécution les plans et schémas remis après enregistrement de la commande. Les appareils représentés sur ce schéma sont en position ouvert, démontés, débranchés, toutes sources coupées.

=N201
+AP04

02	28/07/2010	Tel que construit							
00	11/06/2009	Edition originale / First issue							
Ind. Rev	Date Date	Modification / Modification	Archiv. Micro-filmed	Ind. Rev	Date Date	Modification / Modification	Archiv. Micro-filmed		

Coffret optique
FIDGI V2

OPTICAL BOX
FIDGI V2

CASINO LA REUNION

LE PORT



0298083000

Projet - No commande
Project - Order No.

Indice
Rev

02

Folio
Sheet

044

A

The technical information contained in this document is the exclusive property of Schneider Electric Industries S.A.S and cannot be used or disclosed to third parties without its written consent. Only those drawings and diagrams permitted after order booking are binding for execution. All devices shown in this diagrams are in right position, drawn out with operating mechanism disengaged and all power sources off.


B

C

D

Les informations techniques contenues dans ce document sont la propriété exclusive de Schneider Electric Industries S.A.S et ne peuvent être utilisées ou divulguées à des tiers qu'ils soient sans son accord écrit. Seuls nous engageons pour l'exécution les plans et schémas remis après enregistrement de la commande. Les appareils représentés sur ce schéma sont en position ouvert, déconnectés, toutes sources coupées.

=N201
+AP04

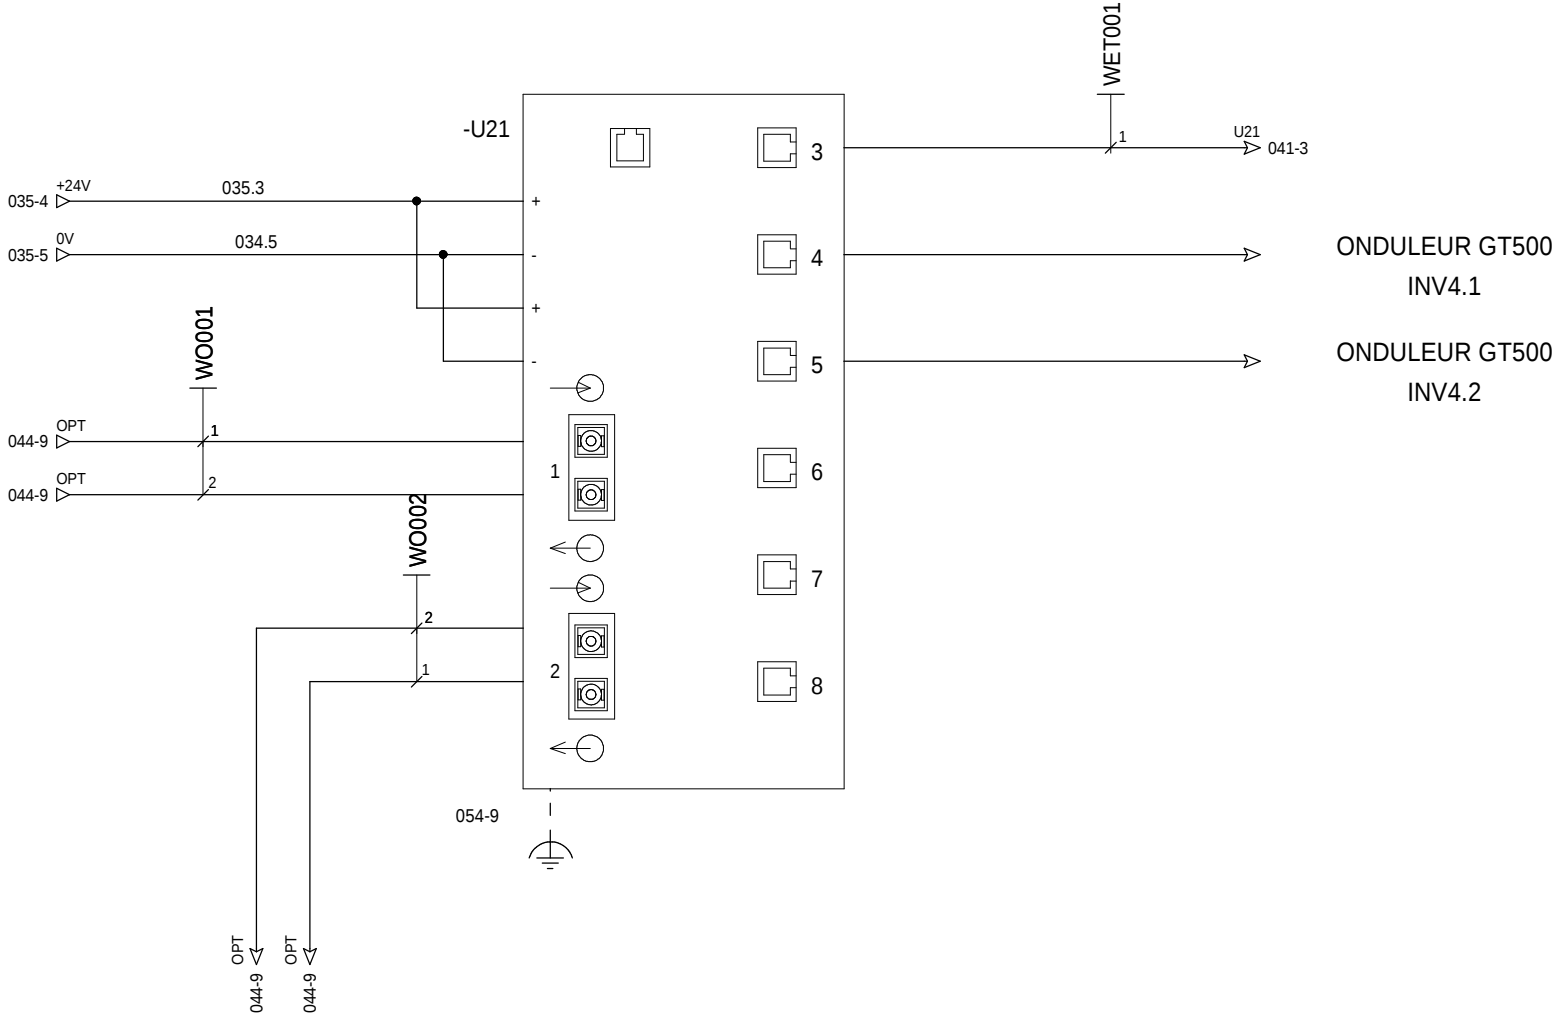


Switch ethernet 6 PORTS 10/100 TX
ET 2 PORTS 100 FX-MM

SWITCH 6TX/2FX-MM

CASINO LA REUNION
LE PORT



0298083000
Projet - No commande
Project - Order No.
Indice
Rev
00
Folio
Sheet
045

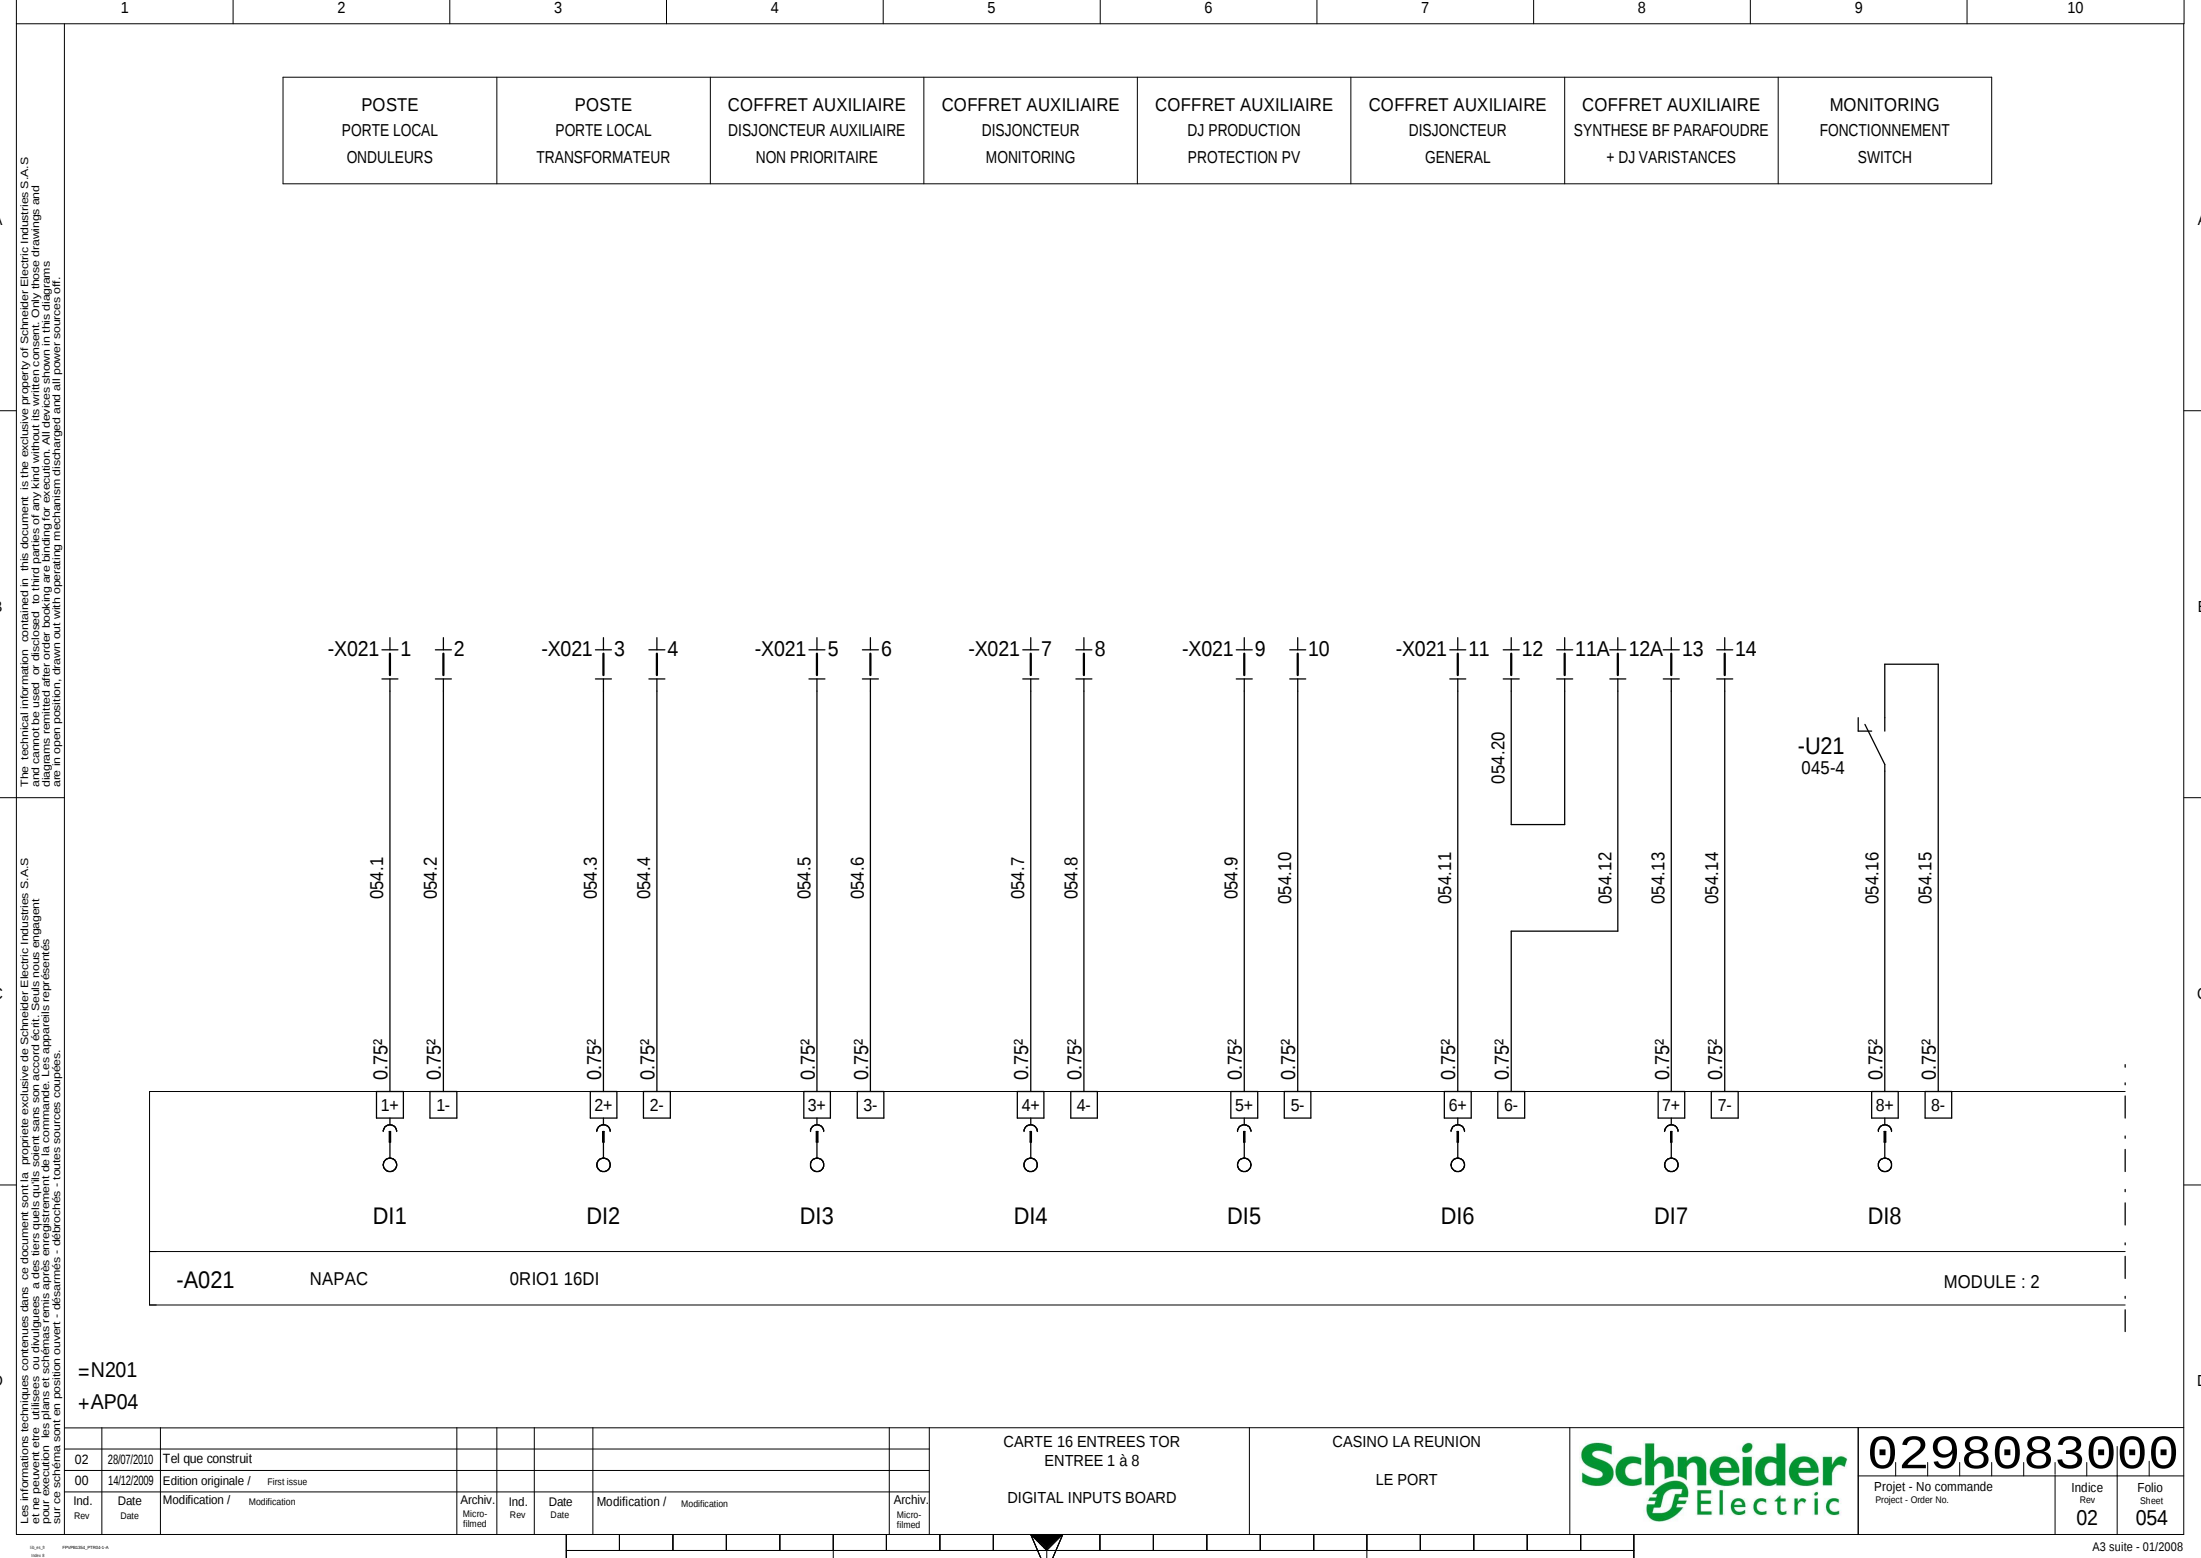

-X021

9

5+

5-

DI5

054.9

0.75²

054.10

0.75²

-X021

11

6+

6-

DI6

054.11

0.75²

054.12

0.75²

11A

12A

7+

7-

DI7

054.13

0.75²

054.14

0.75²

12A

13

8+

8-

DI8

MODULE : 2

054.15

0.75²

054.16

0.75²

-U21

045-4

02

28/07/2010

Tel que construit

00

14/12/2009

Edition originale / First issue

Ind.

Date

Ind.

Date

Date

Modification / Modification

Archiv.

Micro-filmed

CARTE 16 ENTREES TOR
ENTREE 1 à 8

DIGITAL INPUTS BOARD

CASINO LA REUNION

LE PORT

Schneider
Electric

0298083000

Projet - No commande
Project - Order No.

Indice
Rev
02

Folio
Sheet
054

The technical information contained in this document is the exclusive property of Schneider Electric Industries S.A.S and cannot be used, or disclosed, to third parties of any kind without its written consent. Only those drawings and diagrams mentioned after order booking are binding for execution. All devices shown in this diagrams are in their position, drawn out with operating mechanism disengaged and all power sources off.

Les informations techniques contenues dans ce document sont la propriété exclusive de Schneider Electric Industries S.A.S et ne peuvent être utilisées ou divulguées à des tiers qu'ils soient sans son accord écrit. Seuls nous engageons pour l'exécution les plans et schémas remis après enregistrement de la commande. Les appareils représentés sur ce document sont en position ouvert, desservis, toutes sources coupées.

The technical information contained in this document is the exclusive property of Schneider Electric Industries S.A.S and cannot be used or disclosed to third parties of any kind without its written consent. Only those drawings and diagrams remitted after order booking are binding for execution. All devices shown in this diagrams are in open position, drawn out with operating mechanism discharged and all power sources off.





Les informations techniques contenues dans ce document sont la propriété exclusive de Schneider Electric Industries S.A.S et ne peuvent être utilisées ou divulguées, à des tiers quels qu'ils soient sans accord écrit. Seuls nous engageant sur l'exécution les plans et schémas remis après enregistrement de la commande. Les appareils représentés sur ce schéma sont en position ouvert - débrayés - débroschés - toutes sources coupées.

	POSTE
	TEMPERATURE
	INTERIEURE

POSTE
TEMPERATURE
EXTERIEUR (COTE OMBRE)

RESERVE

RESERVE

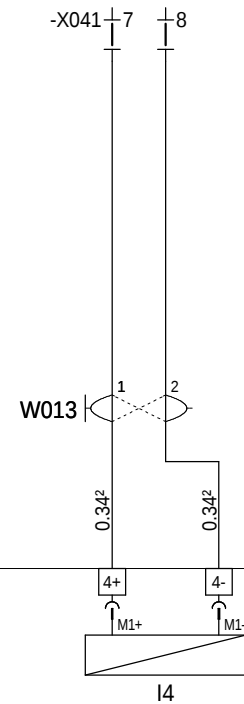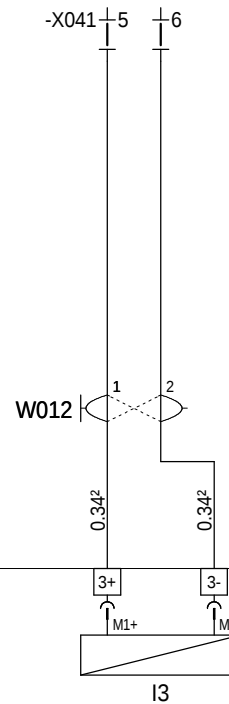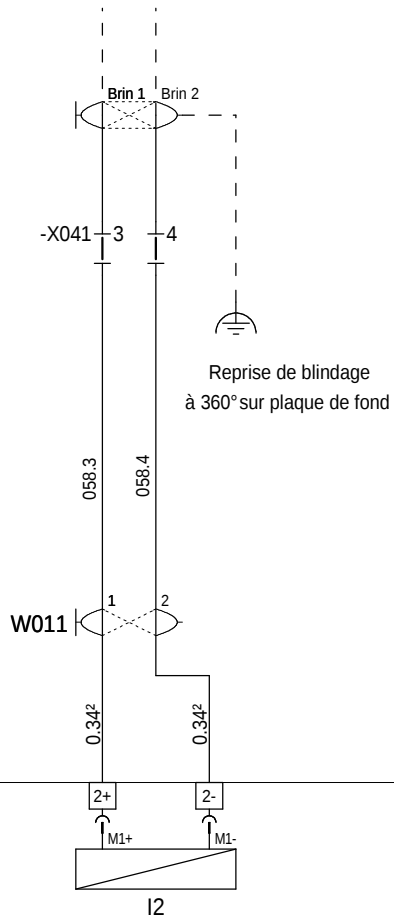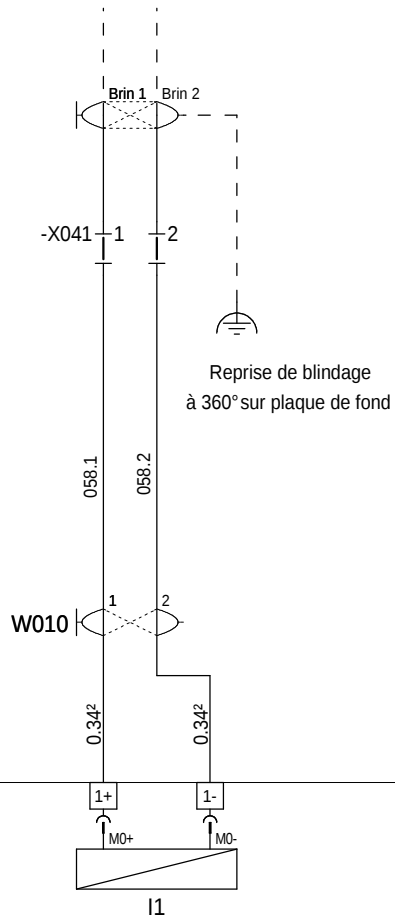

-A041

MANUFACT

0RIO1 04AI

MODULE : 5

=N201

+AP04

CARTE 4 ENTREES ANALOGIQUE
UNIVERSELLE
ENTREE 1 à 4
ANALOGUE INPUT BOARD

CASINO LA REUNION

LE PORT



0	2	9	8	0	8	3	0	0	0
---	---	---	---	---	---	---	---	---	---

Projet - No commande
Project - Order No.




Indice	Rev
02	

Folio
Sheet
058

The technical information contained in this document is the exclusive property of Schneider Electric Industries S.A.S and cannot be used or disclosed to third parties of any kind without its written consent. Only those drawings and diagrams mentioned after order booking are binding for execution. All devices shown in this diagrams are in open position, drawn out with operating mechanism discharged and all power sources off.

Les informations techniques contenues dans ce document sont la propriété exclusive de Schneider Electric Industries S.A.S et ne peuvent être utilisées ou divulguées à des tiers quels qu'ils soient sans son accord écrit. Seuls nous engageons par exécution les plans et schémas remis après enregistrement de la commande. Les appareils représentés sur ce schéma sont en position ouvert - déarmés - débrosés - toutes sources coupées.

=N201
+AP04

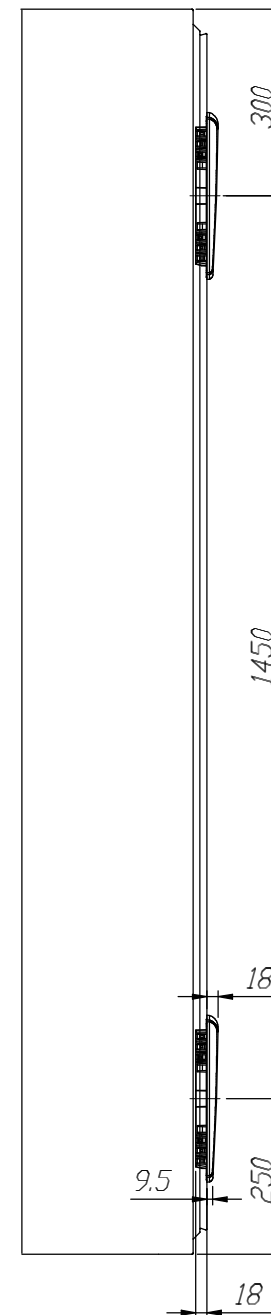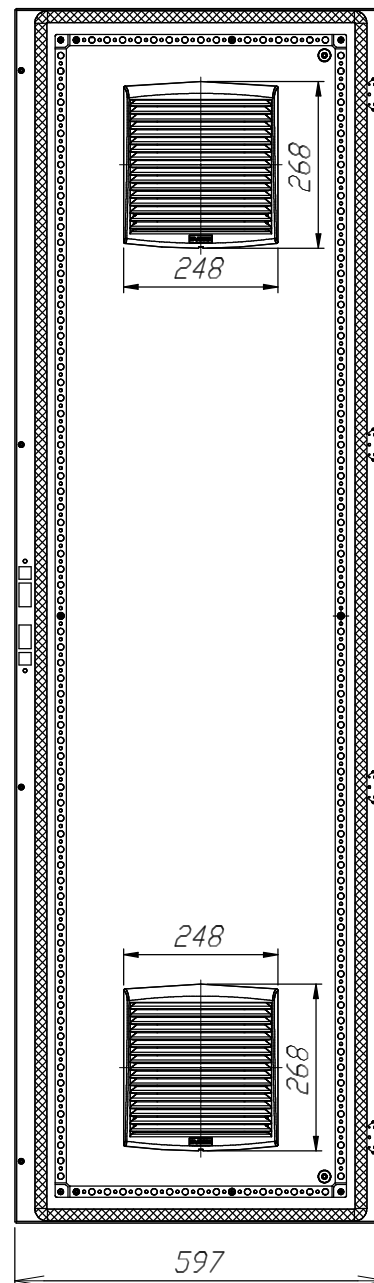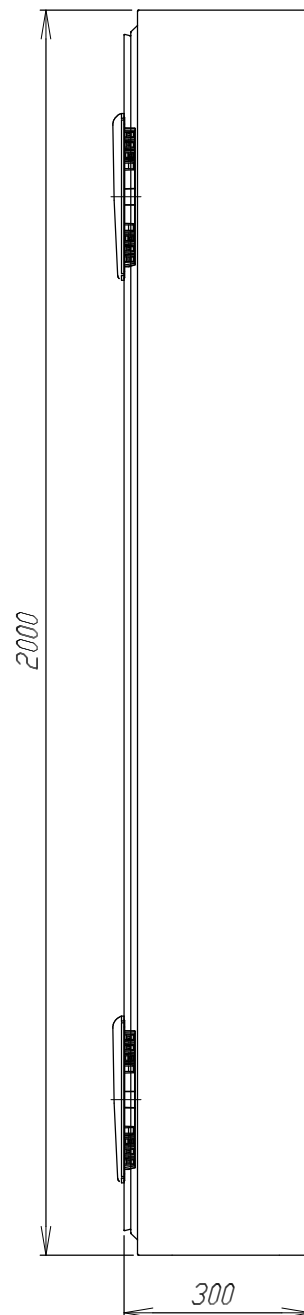

00	14/12/2009	Edition originale / First issue							
Ind. Rev	Date Date	Modification / Modification	Archiv. Micro- filmé	Ind. Rev	Date Date	Modification / Modification	Archiv. Micro- filmé		

Armoire monobloc
2000x600x300

MONOBLOC ENCLOSURE
EXTERNAL LAYOUT

CASINO LA REUNION
LE PORT

Schneider
Electric

0298083000

Projct - No commande	
Project - Order No.	

Indice Rev 00	Folio Sheet 086
---------------------	-----------------------

A

A

B

B

C

C


D

D

The technical information contained in this document is the exclusive property of Schneider Electric Industries S.A.S and cannot be used or disclosed to third parties of any kind without its written consent. Only those drawings and diagrams remitted after order booking are binding for execution. All devices shown in this diagrams are in open position, drawn out with operating mechanism discharged and all power sources off.

Les informations techniques contenues dans ce document sont la propriété exclusive de Schneider Electric Industries S.A.S et ne peuvent être utilisées ou divulguées à des tiers quels qu'ils soient sans son accord écrit. Seuls nous engageons sur exécution les plans et schémas remis après enregistrement de la commande. Les appareils représentés sur ce schéma sont en position ouvert - désarmés - débroschés - toutes sources coupées.

=N201
+AP04

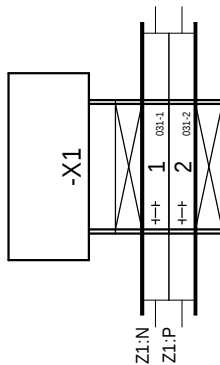

BORNIER : =N201+AP04-X1

CASINO LA REUNION

LE PORT



0298083000

Proj	Proj - No commande
Order	Project - Order No.

Indice	Rev
00	

Folio
Sheet
100

A

B

C

D

A

B


C

D

The technical information contained in this document is the exclusive property of Schneider Electric Industries S.A.S and cannot be used or disclosed to third parties of any kind without its written consent. Only those drawings and diagrams permitted after order booking are binding for execution. All devices shown in this diagrams are in their position, drawn out with operating mechanism disengaged and all power sources off.

Les informations techniques contenues dans ce document sont la propriété exclusive de Schneider Electric Industries S.A.S et ne peuvent être utilisées ou divulguées à des tiers qu'ils soient sans son accord écrit. Seuls nous engageant pour l'exécution les plans et schémas remis après enregistrement de la commande. Les appareils représentés sur ces schémas sont en position ouvert, démontés, débranchés, toutes sources coupées.

=N201
+AP04

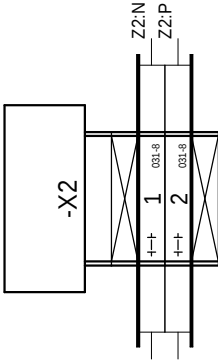

BORNIER : =N201+AP04-X2

CASINO LA REUNION
LE PORT



0298083000

Projet - No commande
Project - Order No.

Indice
Rev
00

Folio
Sheet
101

A

B

C

D

A

B


C

D

The technical information contained in this document is the exclusive property of Schneider Electric Industries S.A.S and cannot be used or disclosed to third parties of any kind without its written consent. Only those drawings and diagrams permitted after order booking are binding for execution. All devices shown in this diagrams are in their position, drawn out with operating mechanism disengaged and all power sources off.

Les informations techniques contenues dans ce document sont la propriété exclusive de Schneider Electric Industries S.A.S et ne peuvent être utilisées ou divulguées à des tiers qu'ils soient sans son accord écrit. Seuls nous engageons pour l'exécution les plans et schémas remis après enregistrement de la commande. Les appareils représentés sur ce schéma sont en position ouvert, démontés, débranchés, toutes sources coupées.

=N201
+AP04

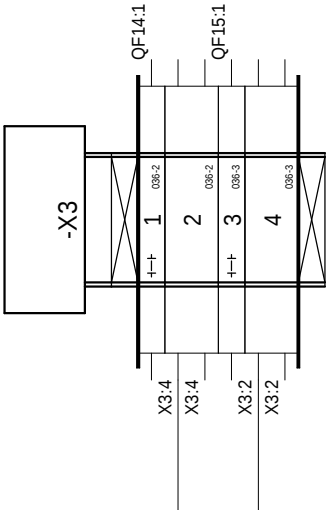

BORNIER : =N201+AP04-X3

CASINO LA REUNION
LE PORT



0298083000

Projet - No commande
Project - Order No.

Indice
Rev
00

Folio
Sheet
102

Les informations techniques contenues dans ce document sont la propriété exclusive de Schneider Electric Industries S.A.S et ne peuvent être utilisées ou divulguées à des tiers qu'ils soient sans son accord écrit. Seuls nous engageons pour l'exécution les plans et schémas remis après enregistrement de la commande. Les appareils représentés sur ce schéma sont en position ouvert - démontés - défectueux - toutes sources coupées.

The technical information contained in this document is the exclusive property of Schneider Electric Industries S.A.S and cannot be used or disclosed to third parties of any kind without its written consent. Only those drawings and diagrams submitted after order booking are binding for execution. All devices shown in this diagrams are in open position, drawn out with operating mechanism disengaged and all power sources off.

=N201
+AP04


02	28/07/2010	Tel que construit							
01	23/03/2010	Edition originale / First issue							
Ind.	Date	Modification / Modification	Archiv. Micro- filmed	Ind. Rev	Date	Modification / Modification	Archiv. Micro- filmed		

BORNIER : =N201+AP04-X021

CASINO LA REUNION
LE PORT



0298083000				Indice Rev 02	Folio Sheet 103
Projet - No commande Project - Order No.					

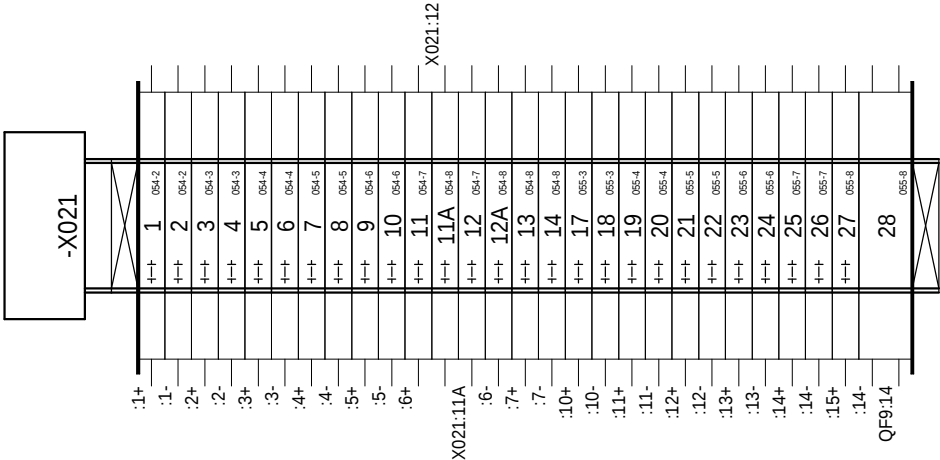


The technical information contained in this document is the exclusive property of Schneider Electric Industries S.A.S and cannot be used or disclosed to third parties of any kind without its written consent. Only those drawings and diagrams permitted after order booking are binding for execution. All devices shown in this diagrams are in right position, drawn out with operating mechanism disengaged and all power sources off.

Les informations techniques contenues dans ce document sont la propriété exclusive de Schneider Electric Industries S.A.S et ne peuvent être utilisées ou divulguées à des tiers qu'ils soient sans son accord écrit. Seuls nous engageons pour l'exécution les plans et schémas remis après enregistrement de la commande. Les appareils représentés sur ces schémas sont en position ouvert, démontés, débranchés, toutes sources coupées.

=N201
+AP04


00		14/12/2009	Edition originale / First issue				BORNIER : =N201+AP04-X031		CASINO LA REUNION			0298083000		
Ind.	Rev	Date	Modification / Modification		Archiv. Micro-filmed	Ind. Rev	Date	Modification / Modification		Archiv. Micro-filmed		Projet - No commande Project - Order No.		Indice Rev 00

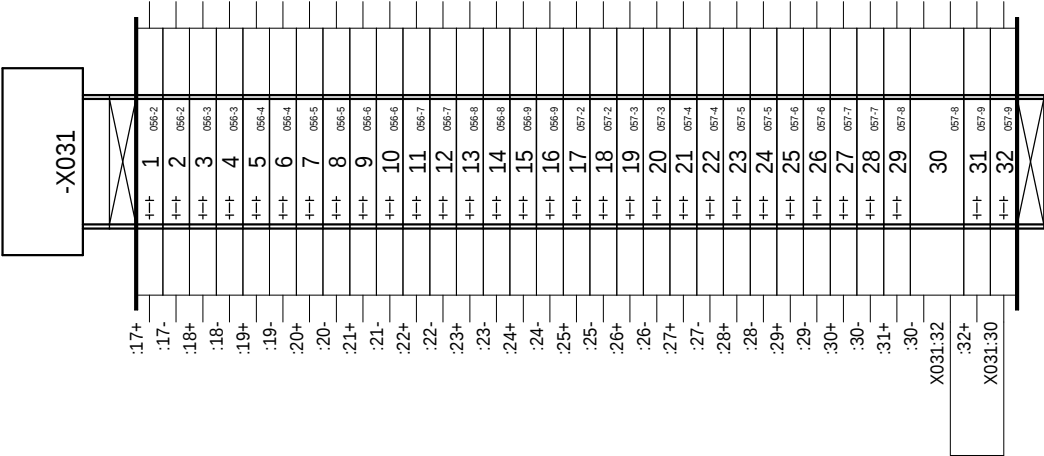

Les informations techniques contenues dans ce document sont la propriété exclusive de Schneider Electric Industries S.A.S et ne peuvent être utilisées ou divulguées à des tiers qu'ils soient sans son accord écrit. Seuls nous engageons pour l'exécution les plans et schémas remis après enregistrement de la commande. Les appareils représentés sur ce schéma sont en position ouvert, démontés, défectueux, toutes sources coupées.

The technical information contained in this document is the exclusive property of Schneider Electric Industries S.A.S and cannot be used or disclosed to third parties of any kind without its written consent. Only those drawings and diagrams submitted after order booking are binding for execution. All devices shown in this diagrams are in open position, drawn out with operating mechanism disengaged and all power sources off.

=N201
+AP04

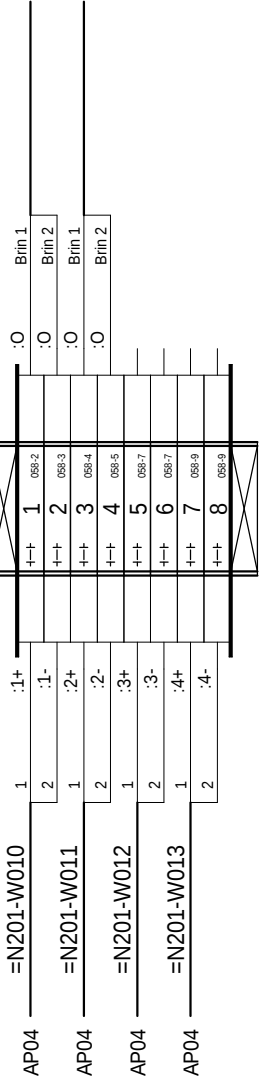

BORNIER : =N201+AP04-X041

CASINO LA REUNION
LE PORT



0298083000			
Projet - No commande Project - Order No.		Indice Rev 00	Folio Sheet 105

1		2		3		4		5		6		7		8		9		10										
Nom composant / Component name		Page Sheet	Designation																	Fabricant Manufacturer		Ref. fabricant Manufacturer Ref.						
Localisation Location	Installation Function																			Repère Tag	Fabricant Manufacturer		Ref. fabricant Manufacturer Ref.					
The technical information contained in this document is the exclusive property of Schneider Electric Industries S.A.S and cannot be used or disclosed to third parties of any kind without its written consent. Only those drawings and documents which are in open position, drawn out with operating mechanism disassembled and all power sources off.	N201		W010	105	CABLE MULTICONDUCTEURS BLINDE RS485																	TELEMECANIQUE		490 NAA 271 01				
			W011	105	CABLE MULTICONDUCTEURS BLINDE RS485																	TELEMECANIQUE		490 NAA 271 01				
			W012	105	CABLE MULTICONDUCTEURS BLINDE RS485																	TELEMECANIQUE		490 NAA 271 01				
			W013	105	CABLE MULTICONDUCTEURS BLINDE RS485																	TELEMECANIQUE		490 NAA 271 01				
	AP04			A01	052	ALIMENTATION BOITIER CPU PHENIX, BOITIER EXT-2, ADRESSAGE PAR ROUE CODEUSE, RS485 PAR SWITCH																	SCHNEIDER TELE.		0RIO2 UPS-2			
				A02	052	BOITIER EXT-2, 1 EMPLACEMENTS CARTES T2, ADRESSAGE PAR ROUE CODEUSE																	SCHNEIDER TELE.		0RIO2 EXT-2			
				A03	052	BOITIER EXT-2, 1 EMPLACEMENTS CARTES T2, ADRESSAGE PAR ROUE CODEUSE																	SCHNEIDER TELE.		0RIO2 EXT-2			
				A04	052	BOITIER EXT-1, 4 EMPLACEMENTS CARTES T1, ADRESSAGE PAR ROUE CODEUSE																	SCHNEIDER TELE.		0RIO2 EXT-1			
			A11	041	PC DE TELEGESTION INTEL PENTIUM UNO																	ADVANTECH		UNO-1170E				
			A12	041	CARTE DE GESTION 4 PORTS RS485																	ADVANTECH		PCM-3614I				
			A021	052	CARTE 16 ENTREES LOGIQUES ET COMPTAGE, TAILLE 2																	SCHNEIDER TELE.		0RIO1 16DI				
			A031	052	CARTE 16 ENTREES LOGIQUES ET COMPTAGE, TAILLE 2																	SCHNEIDER TELE.		0RIO1 16DI				
			A041	052	CARTE 4 ENTREES ANALOGIQUE UNIVERSELLES, TAILLE 1																	SCHNEIDER TELE.		0RIO1 04AI				
			AP01	086	ARMOIRE MONOBLOC SPACIAL 18500 2000x600x300 AVEC CHASSIS RAL 7035																	SCHNEIDER ELECTRIC		NSYSM20630P				
				086	GRILLE DE SORTIE POUR VENTILATEUR 223x223, RAL 7035, IP54																	SCHNEIDER ELECTRIC		NSYCAG223LPF				
				086	LOT DE 4 ANNEAUX DE LEVAGE M12																	SCHNEIDER ELECTRIC		NSYSMEB				
				086	PLAQUE PASSE-CABLE 1 PARTIE 18500 600x300																	SCHNEIDER ELECTRIC		NSYSMEC63				
				086	BARILLET CLES 405 E																	SCHNEIDER ELECTRIC		NSYIN405E1				
				086	PORTE SCHEMAS A4 PLASTIQUE, PROFONDEUR 22mm, GRIS RAL 7035																	SCHNEIDER ELECTRIC		NSYDP4A				
			B01	033	HYGROTHERME 230V CA AFFICHAGE C°																	SCHNEIDER ELECTRIC		NSYCCOHT230VID				
			F21	042	FICHE PARAFONDRE LIAISON HF 3FILS-In:10kA (8/20)-Uc:13VCC																	PHOENIX CONTACT		2858043				
				042	EMBASE PARAFONDRE AVEC DECOUPLAGE ECRAN/MASSE																	PHOENIX CONTACT		2856126				
				042	RACCORDEMENT AUTODENUDANT POUR BLINDAGE																	PHOENIX CONTACT		2839295				
			F22	042	FICHE PARAFONDRE LIAISON HF 3FILS-In:10kA (8/20)-Uc:13VCC																	PHOENIX CONTACT		2858043				
				042	EMBASE PARAFONDRE AVEC DECOUPLAGE ECRAN/MASSE																	PHOENIX CONTACT		2856126				
				042	RACCORDEMENT AUTODENUDANT POUR BLINDAGE																	PHOENIX CONTACT		2839295				
			GR1	034	MODULE REDONDANT 24VCC/24VCC 40A																	TELEMECANIQUE		ABL8RED24400				
			HL1	033	ECLAIRAGE AVEC PRISE DE COURANT UTE ET INTERRUPTEUR, 11W, 250VCA																	SCHNEIDER ELECTRIC		NSYLAMS75UTE				
			QF1	032	DISJONCTEUR C60N BI 10A COURBE C																	MERLIN GERIN		24201				
				032	BLOC VIGI C60 = 25A BI 220-415VAC 300mA																	MERLIN GERIN		26511				
			QF2	032	DISJONCTEUR C60N BI 2 A COURBE C																	MERLIN GERIN		24197				
			QF3	032	DISJONCTEUR C60N BI 2 A COURBE C																	MERLIN GERIN		24197				
			QF4	032	DISJONCTEUR C60N BI 1A COURBE C																	MERLIN GERIN		24196				
			QF5	032	DISJONCTEUR C60N BI 1A COURBE C																	MERLIN GERIN		24196				
			QF8	033	DISJONCTEUR C60N BI 6A COURBE C																	MERLIN GERIN		24200				
				033	BLOC VIGI C60 = 25A BI 220-415VAC 300mA																	MERLIN GERIN		26511				
			QF9	033	DISJONCTEUR C60N BI 3A COURBE C																	MERLIN GERIN		24198				
				033	CONTACT OF+SD/OF																	MERLIN GERIN		26929				
			QF10	033	DISJONCTEUR C60N BI 2 A COURBE C																	MERLIN GERIN		24197				
				033	BLOC VIGI C60 = 25A BI 220-415 VAC 30mA																	MERLIN GERIN		26509				
		QF11	035	DISJONCTEUR C60H-DC UNI 1 A COURBE C																	MERLIN GERIN		61501					
		QF12	035	DISJONCTEUR C60H-DC UNI 1 A COURBE C																	MERLIN GERIN		61501					
		QF13	035	DISJONCTEUR C60H-DC UNI 1 A COURBE C																	MERLIN GERIN		61501					
		QF14	036	DISJONCTEUR C60H-DC UNI 2 A COURBE C																	MERLIN GERIN		61502					
			036	CONTACT OF+SD/OF																	MERLIN GERIN		26929					
		QF15	036	DISJONCTEUR C60H-DC UNI 2 A COURBE C																	MERLIN GERIN		61502					
			036	CONTACT OF+SD/OF																	MERLIN GERIN		26929					
		R01	033	RESISTANCE CHAUFFANTE VENTILEE ISOLEE 170W 230VCA 170W																	SCHNEIDER ELECTRIC		NSYCR170W230VVC					
		U1	034	ALIMENTATION REGULEE A DECOUP. MONO 100...240VAC/24VDC 240W																	TELEMECANIQUE		ABL8RPS24100					
		U2	034	ALIMENTATION REGULEE A DECOUP. MONO 100...240VAC/24VDC 240W																	TELEMECANIQUE		ABL8RPS24100					
02	28/07/2010	Tel que construit				NOMENCLATURE																	CASINO LA REUNION		Schneider Electric		0298083000	
01	23/03/2010	Mise à jour																										
00	14/12/2009	Edition originale / First issue				LE PORT																	Projet - No commande Project - Order No.		Indice 02			
Ind. Rev	Date	Modification /	Modification	Archiv. Micro-filmed	Ind. Rev																						Date	Modification /

1		2		3	4	5	6	7	8	9	10
The technical information contained in this document is the exclusive property of Schneider Electric Industries S.A.S and cannot be used or disclosed to third parties of any kind without its written consent. Only those drawings and diagrams permitted after order booking are binding for execution. All devices shown in this diagrams are in right position, drawn out with updating mechanism unchanged and all power sources on.	Nom composant / Component name			Page Sheet	Designation					Fabricant Manufacturer	Ref. fabricant Manufacturer Ref.
	Localisation Location	Installation Function	Repère Tag								
			U21	045	SWITCH ETHERNET 6 PORTS 10/100 TX ET 2 PORTS 100 FX-MM				TELEMECANIQUE	TCSESM083F2CU0	
			U31	042	EXTENSEUR DE LIAISON RS485				EQUIPTRANS	EL485RD2/230VAC	
			U32	042	EXTENSEUR DE LIAISON RS485				EQUIPTRANS	EL485RD2/230VAC	
			W001	041	CABLE MULTICONDUCTEURS BLINDE RS485				TELEMECANIQUE	490 NAA 271 01	
			W002	041	CABLE MULTICONDUCTEURS BLINDE RS485				TELEMECANIQUE	490 NAA 271 01	
			W003	041	CABLE MULTICONDUCTEURS BLINDE RS485				TELEMECANIQUE	490 NAA 271 01	
			W004	041	CABLE MULTICONDUCTEURS BLINDE RS485				TELEMECANIQUE	490 NAA 271 01	
			W006	042	CABLE MULTICONDUCTEURS BLINDE RS485				TELEMECANIQUE	490 NAA 271 01	
			W007	042	CABLE MULTICONDUCTEURS BLINDE RS485				TELEMECANIQUE	490 NAA 271 01	
			W010	058	CABLE MULTICONDUCTEURS BLINDE RS485				TELEMECANIQUE	490 NAA 271 01	
			W011	058	CABLE MULTICONDUCTEURS BLINDE RS485				TELEMECANIQUE	490 NAA 271 01	
			W012	058	CABLE MULTICONDUCTEURS BLINDE RS485				TELEMECANIQUE	490 NAA 271 01	
			W013	058	CABLE MULTICONDUCTEURS BLINDE RS485				TELEMECANIQUE	490 NAA 271 01	
			WET001	045	CORDON RESEAU ETHERNET BLINDE, CATEGORIE 5, PAIRE TORSADEE DROIT 2M				TELEMECANIQUE	490 NTW 000 02	
			WO001	044	CORDON ZIPCORD SC-PC/SC-PC MULTIMODE 62.5/125µm 2.8mm, 2m, ORANGE				ICTL	502101004	
			WO002	044	CORDON ZIPCORD SC-PC/SC-PC MULTIMODE 62.5/125µm 2.8mm, 2m, ORANGE				ICTL	502101004	
			X01	044	COFFRET FIDJI V2 FOLAN 12SC AVEC MODULE DE CONNECTION DIRECT				ICTL	621081008	
			X1		BLOC DE JONCTION, RESSORT SECTIONNABLE , 2.5mm², EPAISSEUR 5mm				TELEMECANIQUE	AB1RRSC235U3	
			X2		BLOC DE JONCTION, RESSORT SECTIONNABLE , 2.5mm², EPAISSEUR 5mm				TELEMECANIQUE	AB1RRSC235U3	
			X3		BLOC DE JONCTION, RESSORT SECTIONNABLE , 2.5mm², EPAISSEUR 5mm				TELEMECANIQUE	AB1RRSC235U3	
					CLOISON POUR BLOCS DE JONCTION, EPAISSEUR 1.5mm				TELEMECANIQUE	AB1RRNAC244GR	
			X021		BLOC DE JONCTION, RESSORT SECTIONNABLE , 2.5mm², EPAISSEUR 5mm				TELEMECANIQUE	AB1RRSC235U3	
					CLOISON POUR BLOCS DE JONCTION, EPAISSEUR 1.5mm				TELEMECANIQUE	AB1RRNAC244GR	
			X031		BLOC DE JONCTION, RESSORT SECTIONNABLE , 2.5mm², EPAISSEUR 5mm				TELEMECANIQUE	AB1RRSC235U3	
					CLOISON POUR BLOCS DE JONCTION, EPAISSEUR 1.5mm				TELEMECANIQUE	AB1RRNAC244GR	
			X041		BLOC DE JONCTION, RESSORT SECTIONNABLE , 2.5mm², EPAISSEUR 5mm				TELEMECANIQUE	AB1RRSC235U3	
					CLOISON POUR BLOCS DE JONCTION, EPAISSEUR 1.5mm				TELEMECANIQUE	AB1RRNAC244GR	
			Z1	031	FILTRE CEM FN 680, COURANT DE SERVICE DE 1 A 10A				SCHAFFNER	FN 682-6.5/06	
			Z2	031	FILTRE CEM FN 680, COURANT DE SERVICE DE 3 A 16A				SCHAFFNER	FN 9675-3/06	