


The technical information contained in this document is the exclusive property of Schneider Electric Industries S.A.S and cannot be used or disclosed to third parties of any kind without its written consent. Only those drawings and diagrams remitted after order booking are binding for execution. All devices shown in this diagrams are in open position, drawn out with operating mechanism discharged and all power sources off.

Les informations techniques contenues dans ce document sont la propriété exclusive de Schneider Electric Industries S.A.S et ne peuvent être utilisées ou divulguées à des tiers quels qu'ils soient sans son accord écrit. Seuls nous engageant pour exécution les plans et schémas remis après enregistrement de la commande. Les appareils représentés sur ce schéma sont en position ouvert - désarmés - débrouillés - toutes sources coupées.

LE REPERAGE DES APPAREILS EST CONFORME A LA NORME CEI.
ADDITION DE 4 BLOCS DE CARACTERES

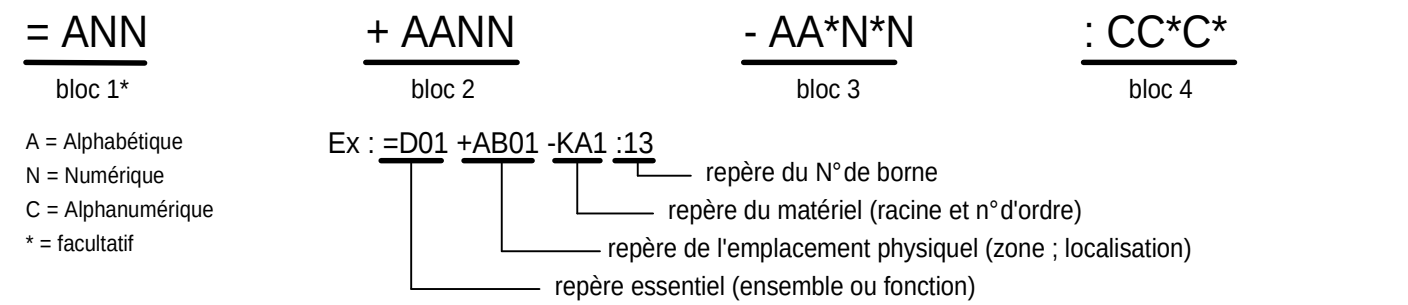

bloc 1 =ANN

"=" symbole distinctif

repère essentiel

Repère principal caractérisant chaque subdivision importante d'une installation ou ensemble (fonctionnel). Il est facultatif.

Le 1° caractère est choisi dans la "TABLE 1".

Cette table donne les lettres repères des niveaux de tension et des fonctions non spécifiques à une travée ou un niveau de tension.

bloc 2 +AANN

"+" symbole distinctif

repère de l'emplacement physique

Repère de l'adresse physique du matériel.

Repère de l'équipement qui contient le matériel (choix des deux premiers caractères dans la "TABLE 2").

bloc 3 -AA*N*N

"-" symbole distinctif

repère matériel


Repère complet du nom de l'appareil. La première lettre indique la fonction générale de l'appareil. Choix "TABLE 3".

bloc 4 :CC*C*


":" symbole distinctif

repère du N° de borne

Repère composé indifféremment de lettres ou de chiffres.

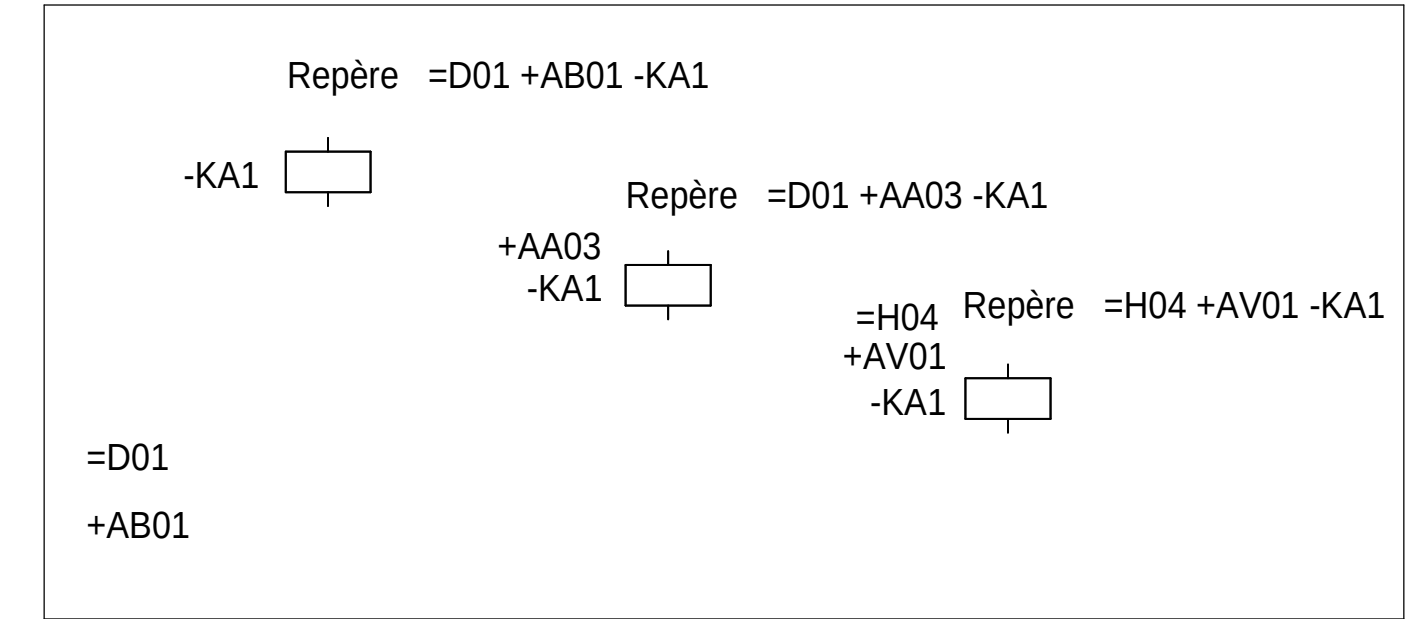

ACCORDING TO STANDARD, MARKING OF EQUIPMENTS IS MADE
WITH 4 BLOCKS OF CHARACTERS

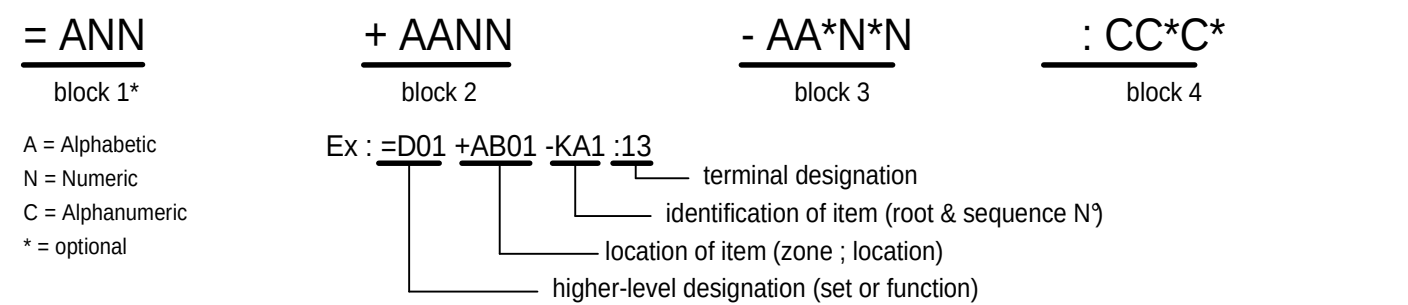

block 1 =ANN

"=" distinctive symbol

higher level designation

Item designation for any major part of plant or function. Optional.

First character is given by "TABLE 1".

This table gives codes for voltage levels and for no attached functions to a particular bay or voltage level.

block 2 +AANN

"+" distinctive symbol

location of item

Designation for location item.

Indicates equipment wich contains the item (choice of the 2 first characters "TABLE 2").

block 3 -AA*N*N

"-" distinctive symbol

identification of item


Complete designation of item identification. 1st character indicates general function of item. Choice "TABLE 3".

block 4 :CC*C*

":" distinctive symbol

terminal designation

Designation composed of letters or numbers.

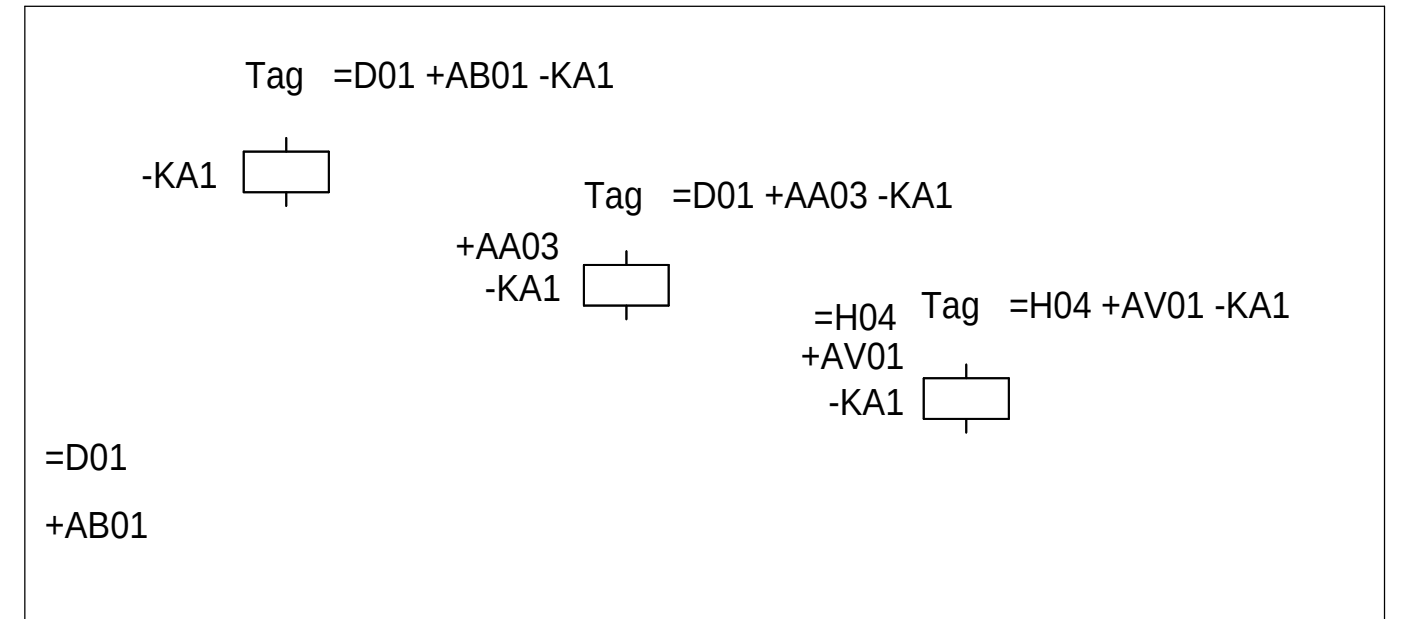


The technical information contained in this document is the exclusive property of Schneider Electric Industries S.A.S. and cannot be used or disclosed to third parties of any kind without its written consent. Only those drawings and diagrams remitted after order booking are binding for execution. All devices shown in this diagrams are in open position, drawn out with operating mechanism discharged and all power sources off.

Les informations techniques contenues dans ce document sont la propriété exclusive de Schneider Electric Industries S.A. et ne peuvent être utilisées ou divulguées à des tiers quels qu'ils soient sans son accord écrit. Seuls nous engageons sur exécution les plans et schémas remis après enregistrement de la commande. Les appareils représentés sur ce schéma sont en position ouvert - déarmés - débrouchés - toutes sources coupées.


CODE	DESIGNATION - (Famille de symbole) / (Family of symbol)
A	Ensemble, Sous-ensemble - (démarrreur de moteur, automates) Assemblie, Subassemblie - (motor starter, programmable logic device)
B	Transducteur de grandeur non électrique en grandeur électrique - (détecteur, capteur) Transducer from non electrical to electrical quantity - (detector, sensor)
C	Condensateur Capacitor
D	Operateur binaire, Mise en mémoire, Temporisation Binary operator, Storage device delay, Delay device
E	Matériel divers - (chauffage, éclairage, divers) Miscellaneous - (heating, lighting, various)
F	Dispositif de protection - (fusible, protection, relais thermique & magnétique, relais de mesure) Protective device - (fuse, thermal & magnetic relay, measuring relay)
G	Générateur, Alimentation de puissance - (générateur, batterie) Generator, Power supply - (generator, battery)
H	Dispositif de signalisation - (signalisation) Signalling device - (signalling)
KA	Relais, Contacteur - (relais auxiliaire, contact) Relay, Contactor - (auxiliairy relay, contact)
KM	Relais, Contacteur - (contacteur de puissance, contact) Relay, Contactor - (power contactor, contact)
L	Reactance - (inductance) Reactor - (inductance)
M	Moteur Motor
N	Dispositif analogique-numérique Analogue digital device
P	Instruments de mesure - (appareil de mesure, indicateur, enregistreur) Measuring equipment - (measuring instrument)
Q	Appareil de connexion pour circuit de puissance - (disjoncteur, interrupteur, sectionneur, contacteur disj) Switching device for power circuit - (circuit breaker,switch, disconnector,circuit breaker contactor)

[illegible][illegible]

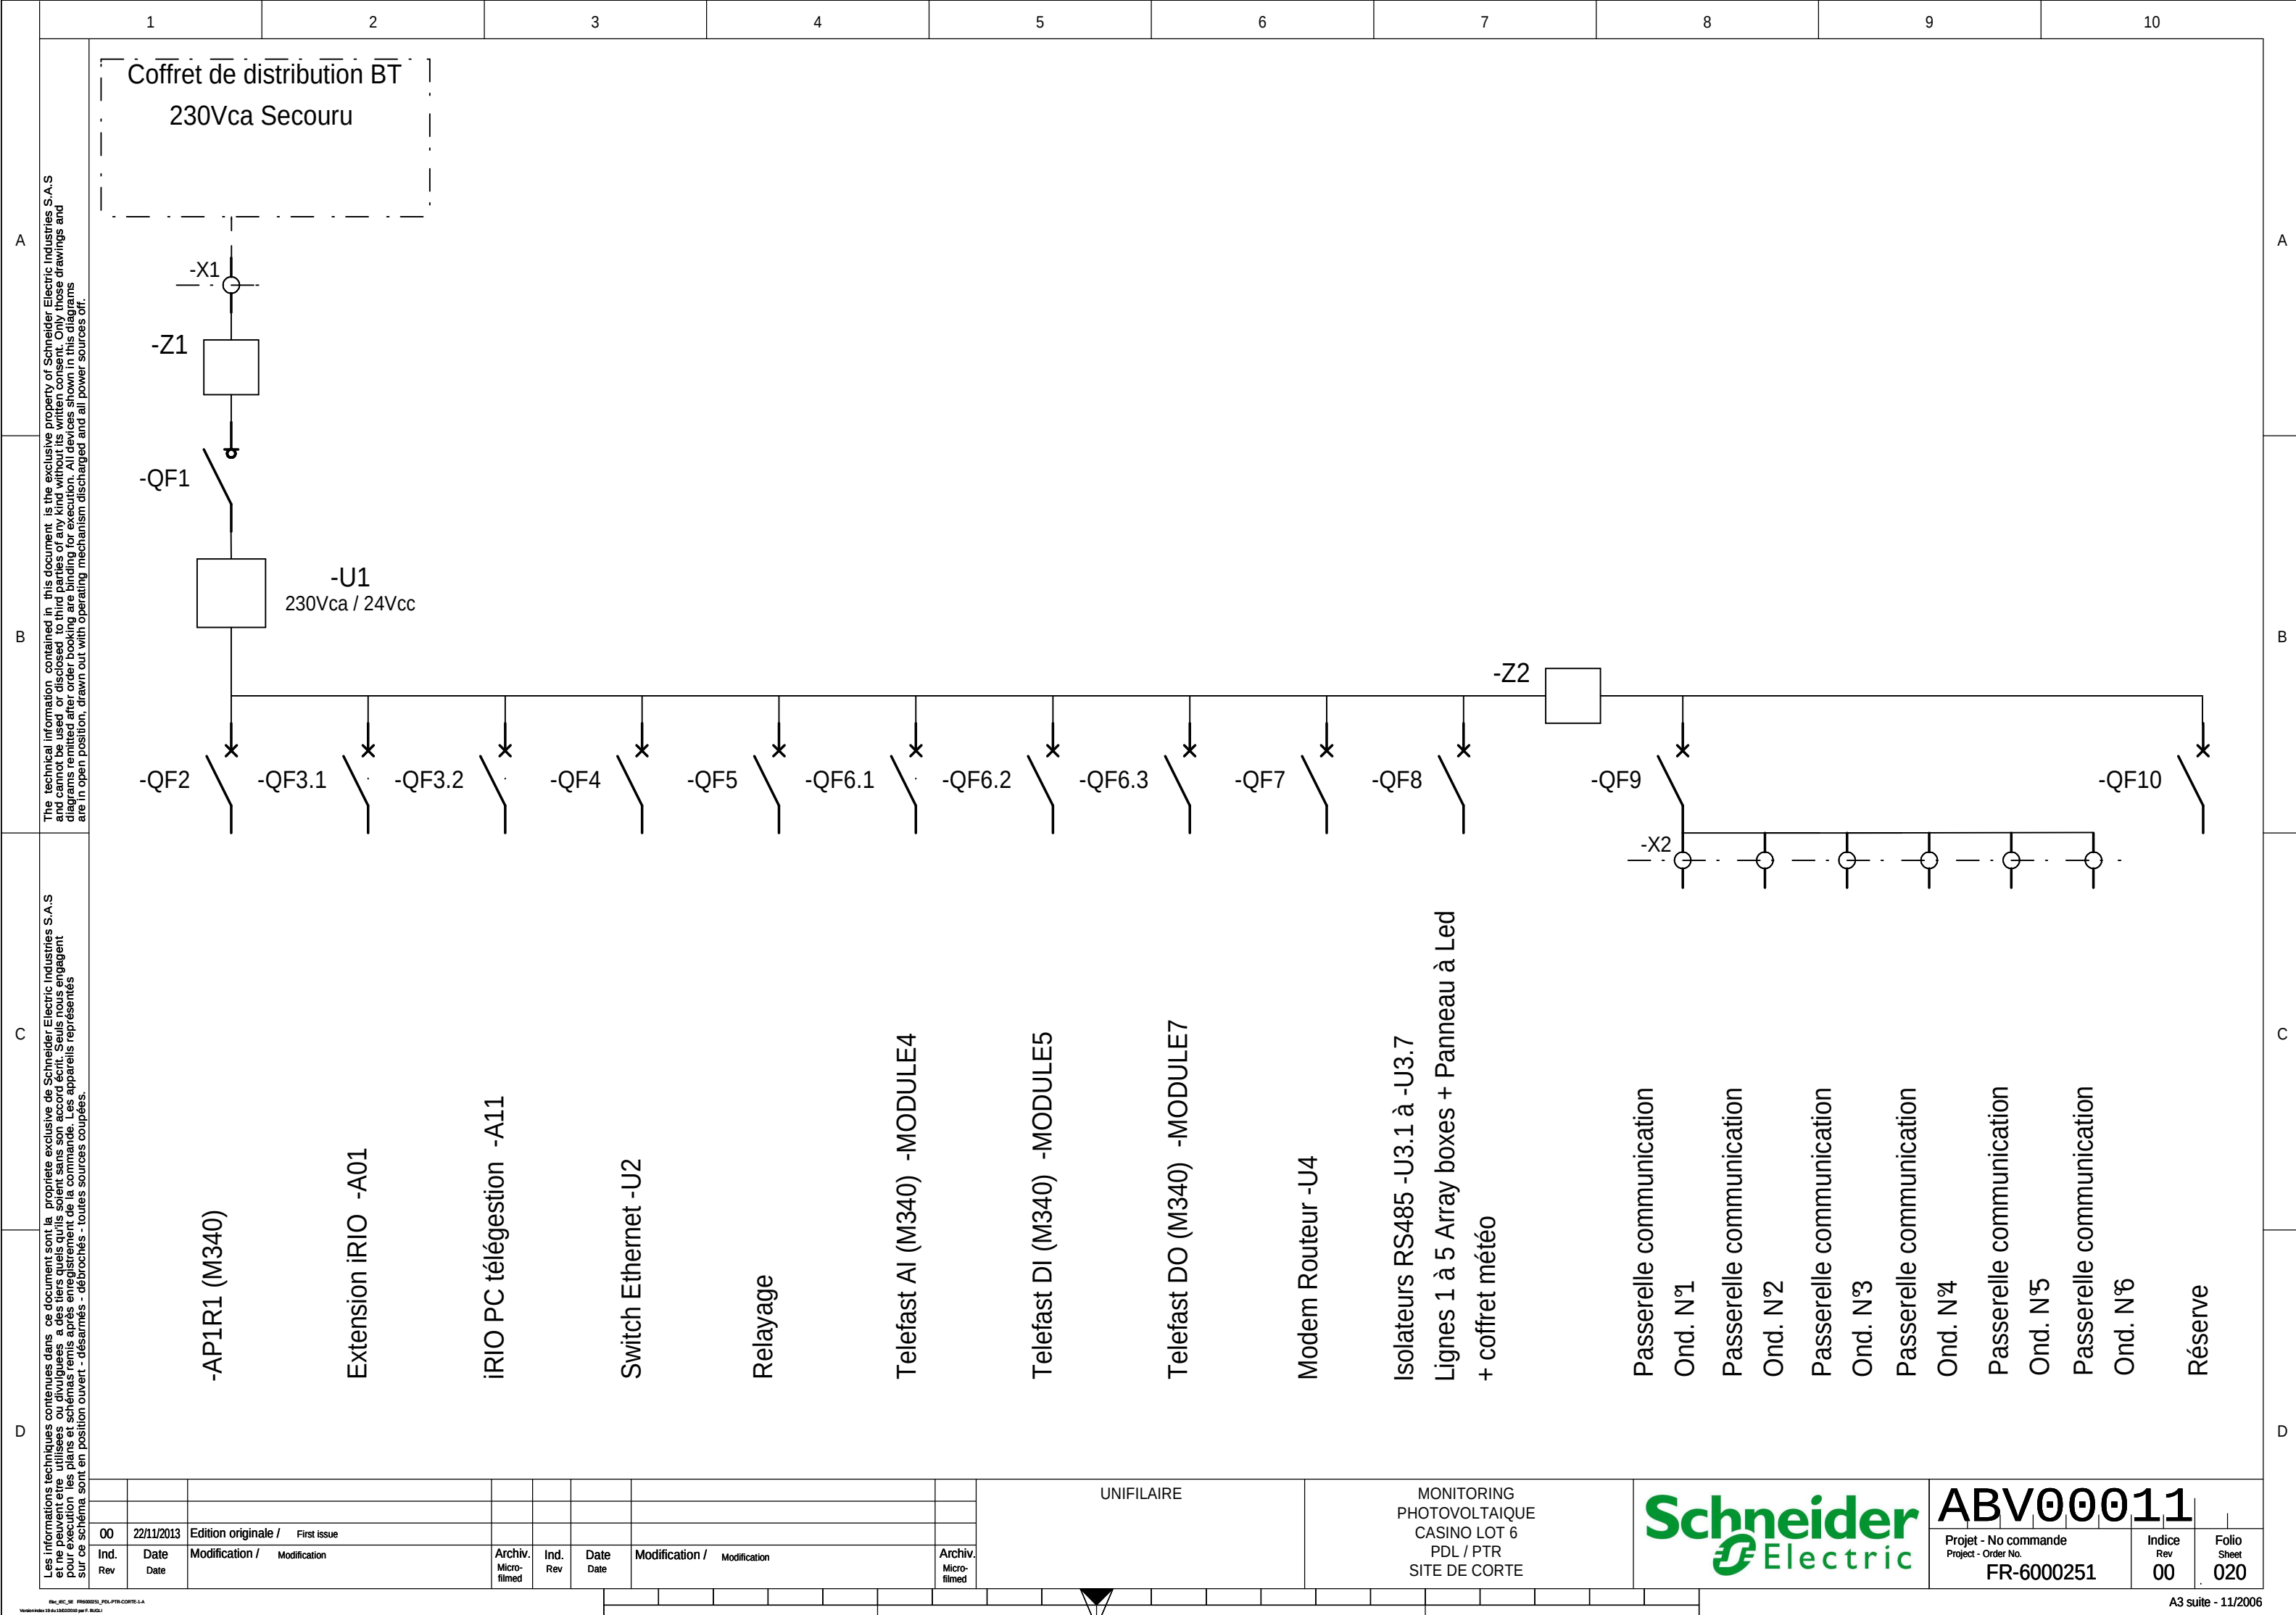

The technical information contained in this document is the exclusive property of Schneider Electric Industries S.A.S and cannot be used or disclosed to third parties without its written consent. Only those drawings and diagrams remitted after order booking are binding for execution. All devices shown in this diagrams are in open position, drawn out with operating mechanism discharged and all power sources off.

Les informations techniques contenues dans ce document sont la propriété exclusive de Schneider Electric Industries S.A.S et ne peuvent être utilisées ou divulguées à des tiers quels qu'ils soient sans son accord écrit. Seuls nous engageant pour l'exécution les plans et schémas remis après enregistrement de la commande. Les appareils représentés sur ce schéma sont en position ouvert - désarmés - débroschés - toutes sources coupées.

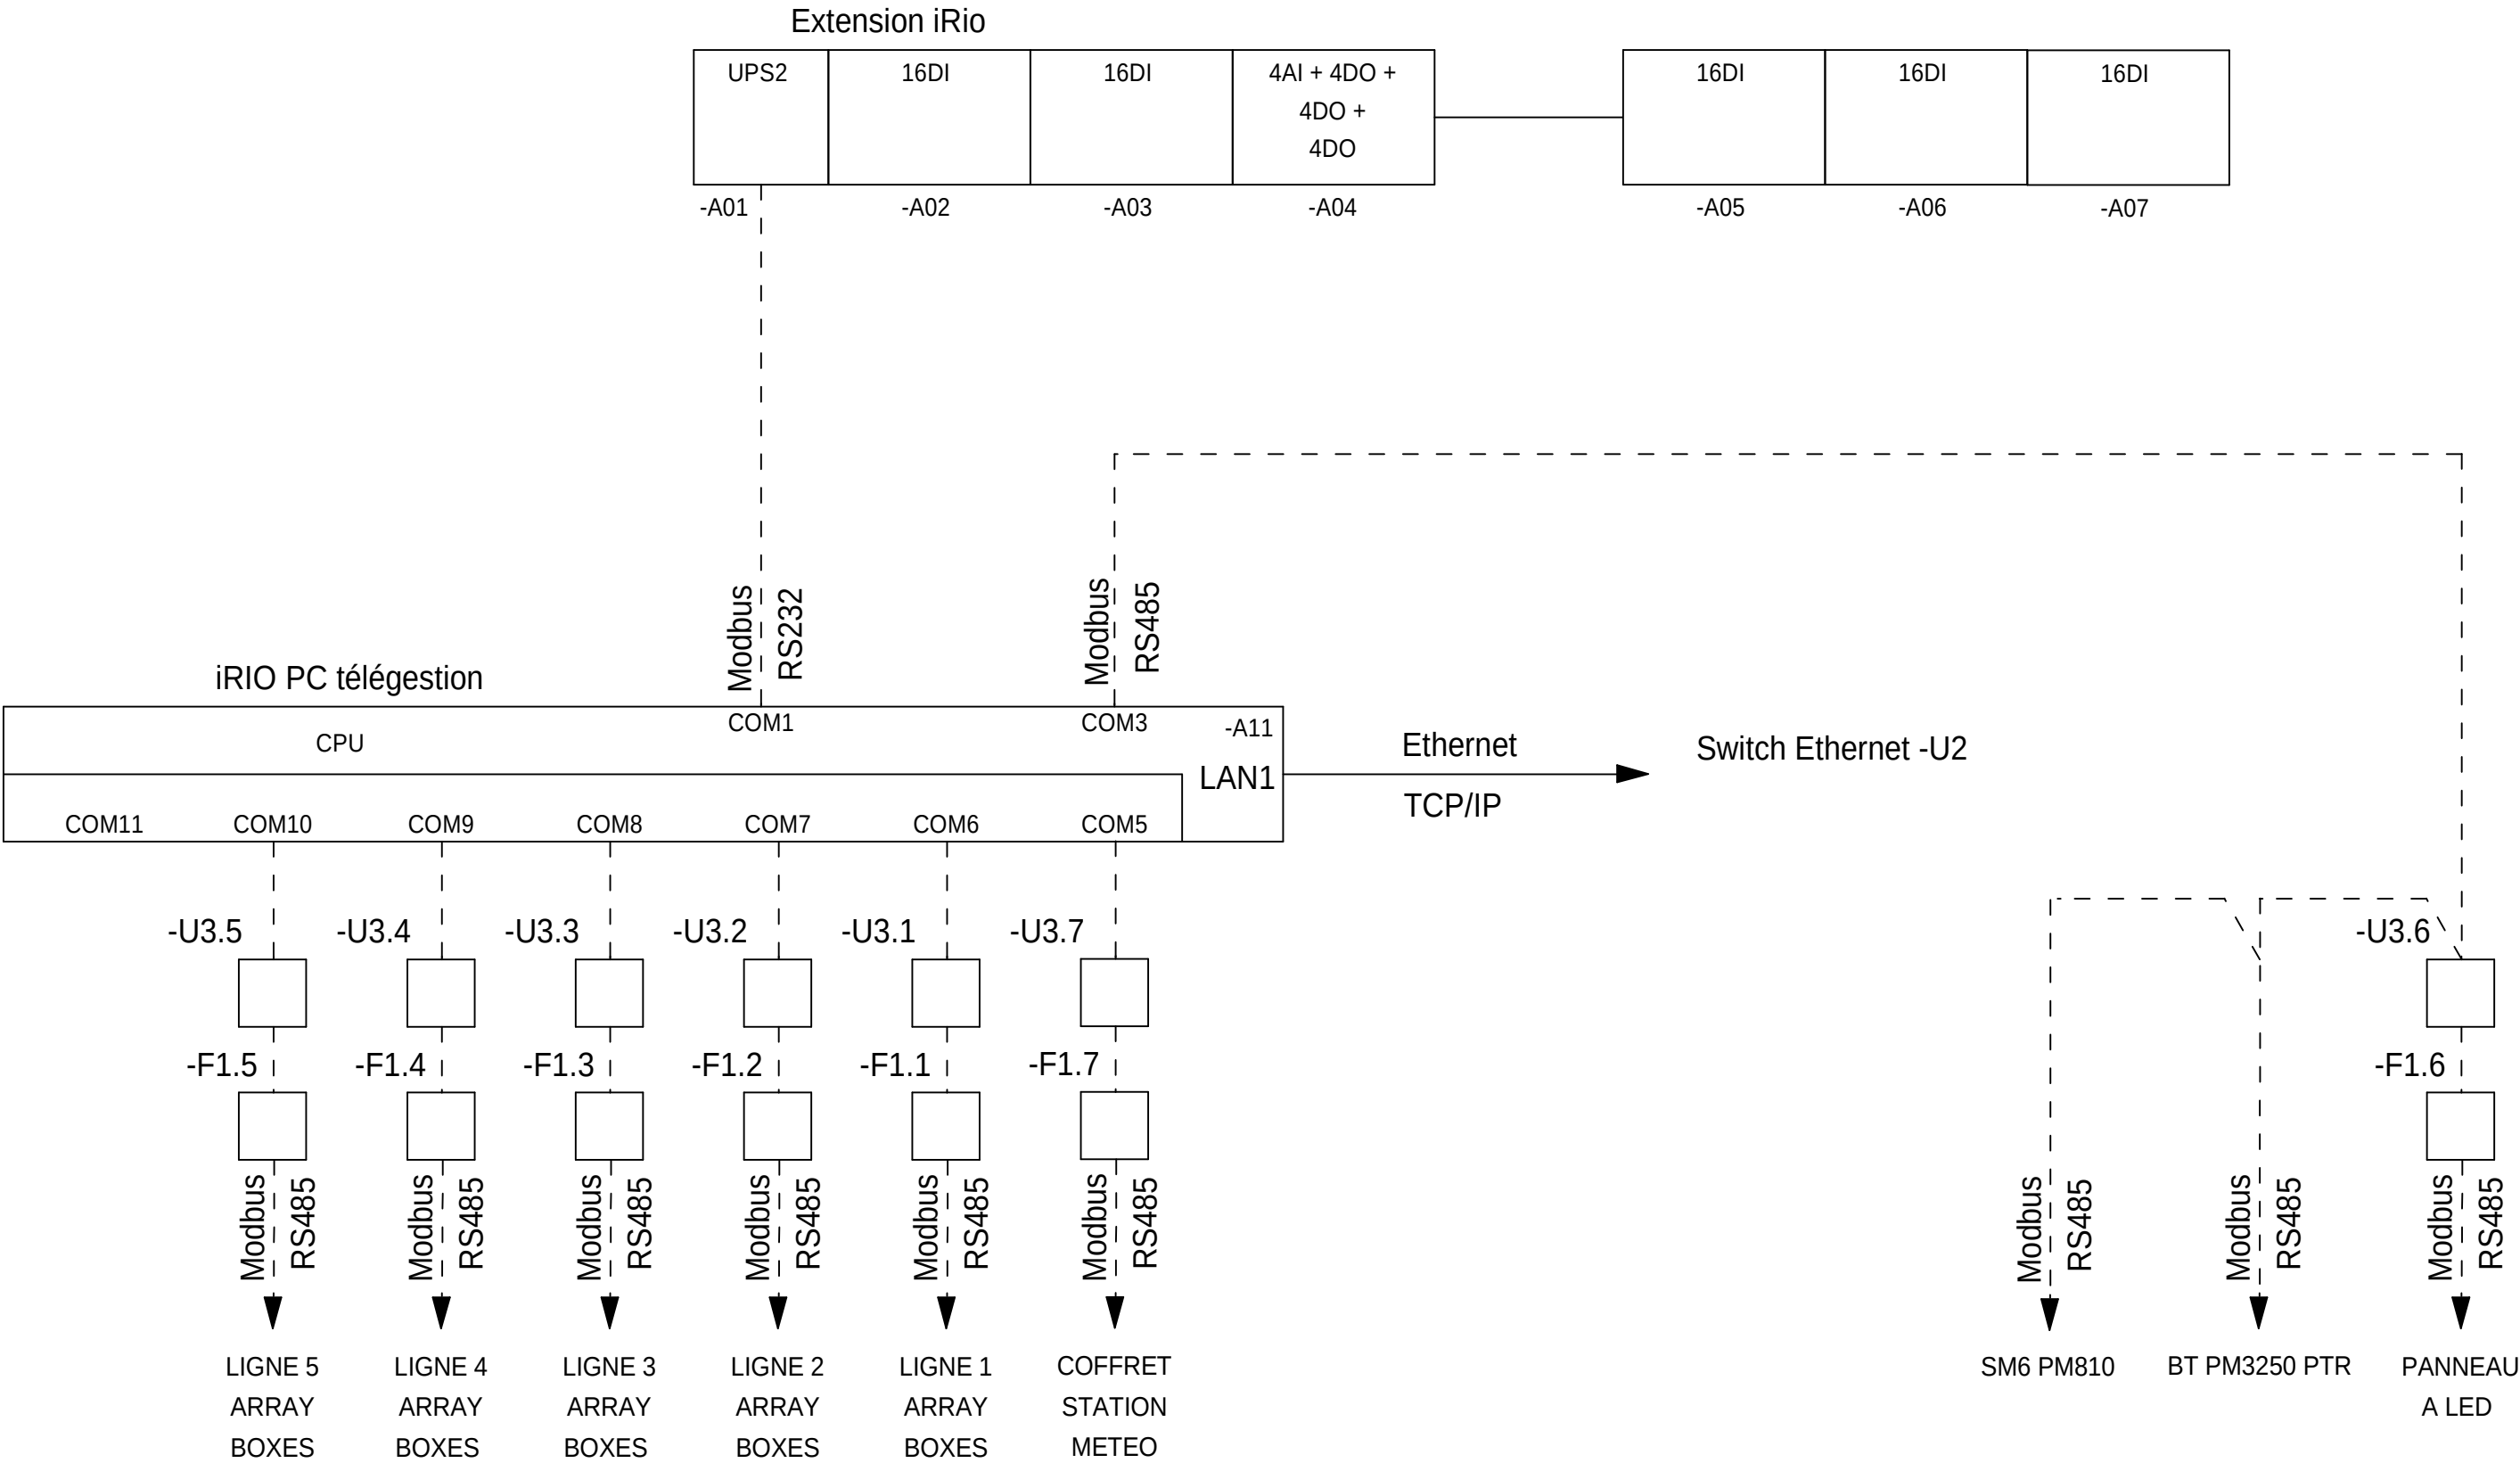

The technical information contained in this document is the exclusive property of Schneider Electric Industries S.A.S and cannot be used or disclosed to third parties without its written consent. Only those drawings and diagrams remitted after order booking are binding for execution. All devices shown in this diagrams are in open position, drawn out with operating mechanism discharged and all power sources off.

Les informations techniques contenues dans ce document sont la propriété exclusive de Schneider Electric Industries S.A.S et ne peuvent être utilisées ou divulguées à des tiers quels qu'ils soient sans son accord écrit. Seuls nous engageant pour exécution les plans et schémas remis après enregistrement de la commande. Les appareils représentés sur ce schéma sont en position ouvert - désarmés - débroschés - toutes sources coupées.

-AP1R1 (M340)

Alimentation	CPU	Ethernet	4AI	32DI	32DI	32DO	Réserve	Réserve
--------------	-----	----------	-----	------	------	------	---------	---------

-U2

Switch Ethernet

Ethernet TCP/IP

iRIO PC télégestion

Ethernet TCP/IP

Ethernet TCP/IP

Modbus
RS485

SM6
SEPAM S48

-U4

Modem Routeur

Réseau ADSL

ADSL

-U5

Modem 3G

Vers antenne -U6

USB link

Onduleur N°6

Onduleur N°5

Onduleur N°4

Onduleur N°3

Onduleur N°2

Onduleur N°1

Accusine

Ethernet TCP/IP

Ethernet TCP/IP

Ethernet TCP/IP

Ethernet TCP/IP

Ethernet TCP/IP

Ethernet TCP/IP

Ethernet TCP/IP

UNIFILAIRE

MONITORING
PHOTOVOLTAIQUE
CASINO LOT 6
PDL / PTR
SITE DE CORTE



ABV00011

Projet - No commande
Project - Order No.
FR-6000251

Indice
Rev
00

Folio
Sheet
022

A

B

C

D

A

B

C


D

The technical information contained in this document is the exclusive property of Schneider Electric Industries S.A.S and cannot be used or disclosed to third parties without its written consent. Only those drawings and diagrams remitted after order booking are binding for execution. All devices shown in this diagrams are in open position, drawn out with operating mechanism discharged and all power sources off.

Les informations techniques contenues dans ce document sont la propriété exclusive de Schneider Electric Industries S.A.S et ne peuvent être utilisées ou divulguées à des tiers quels qu'ils soient sans son accord écrit. Seuls nous engageant pour l'exécution les plans et schémas remis après enregistrement de la commande. Les appareils représentés sur ce schéma sont en position ouvert - désarmés - débrouchés - toutes sources coupées.

=N201
+AL01

-U1
FAB: TELEMECANIQUE
REF: ABL8RPS24100
230Vca / 24Vcc
10.00A

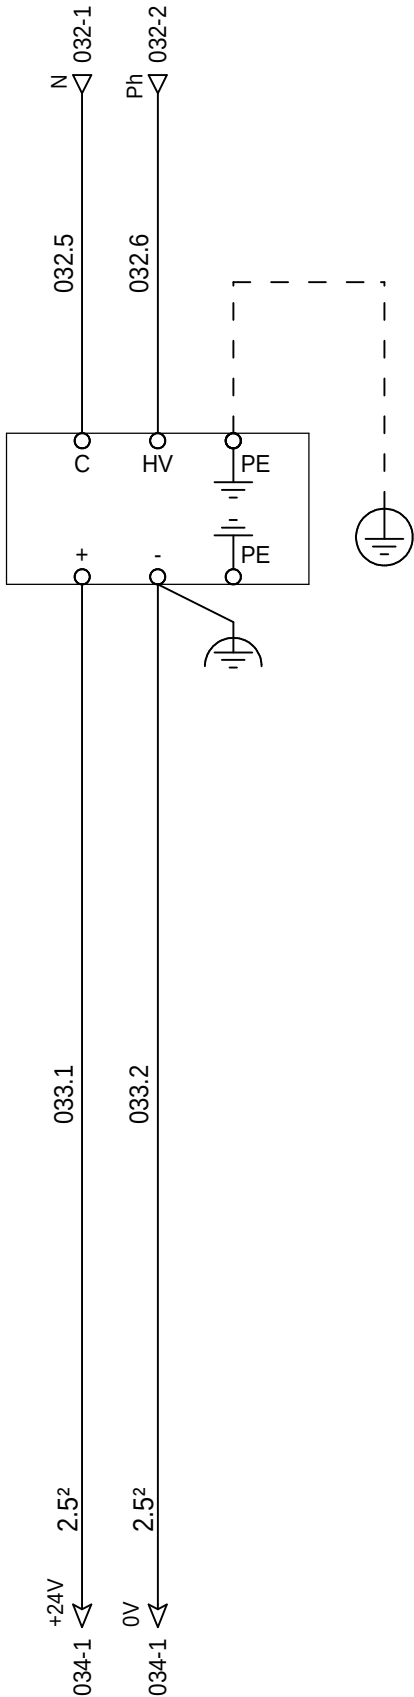

ALIMENTATION 24VCC

MONITORING
PHOTOVOLTAIQUE
CASINO LOT 6
PDL / PTR
SITE DE CORTE



ABV00011

Projet - No commande
Project - Order No.
FR-6000251

Indice
Rev
00

Folio
Sheet
033

The technical information contained in this document is the exclusive property of Schneider Electric Industries S.A.S and cannot be used or disclosed to third parties of any kind without its written consent. Only those drawings and diagrams remitted after order booking are binding for execution. All devices shown in this diagrams are in open position, drawn out with operating mechanism discharged and all power sources off.

Les informations techniques contenues dans ce document sont la propriété exclusive de Schneider Electric Industries S.A.S et ne peuvent être utilisées ou divulguées à des tiers quels qu'ils soient sans son accord écrit. Seuls nous engageons pour l'exécution les plans et schémas remis après enregistrement de la commande. Les appareils représentés sur ce schéma sont en position ouvert - désarmés - débouchés - toutes sources coupées.

=N201
+AL01


01	17/02/2014	As Built							
00	22/11/2013	Edition originale / First issue							
Ind. Rev	Date	Modification / Modification		Archiv. Micro-filmed	Ind. Rev	Date	Modification / Modification		Archiv. Micro-filmed

DISTRIBUTION DES POLARITES 24VCC

MONITORING
PHOTOVOLTAIQUE
CASINO LOT 6
PDL / PTR
SITE DE CORTE




ABV00011
Projet - No commande
Project - Order No.
FR-6000251
Indice Rev
01
Folio Sheet
034

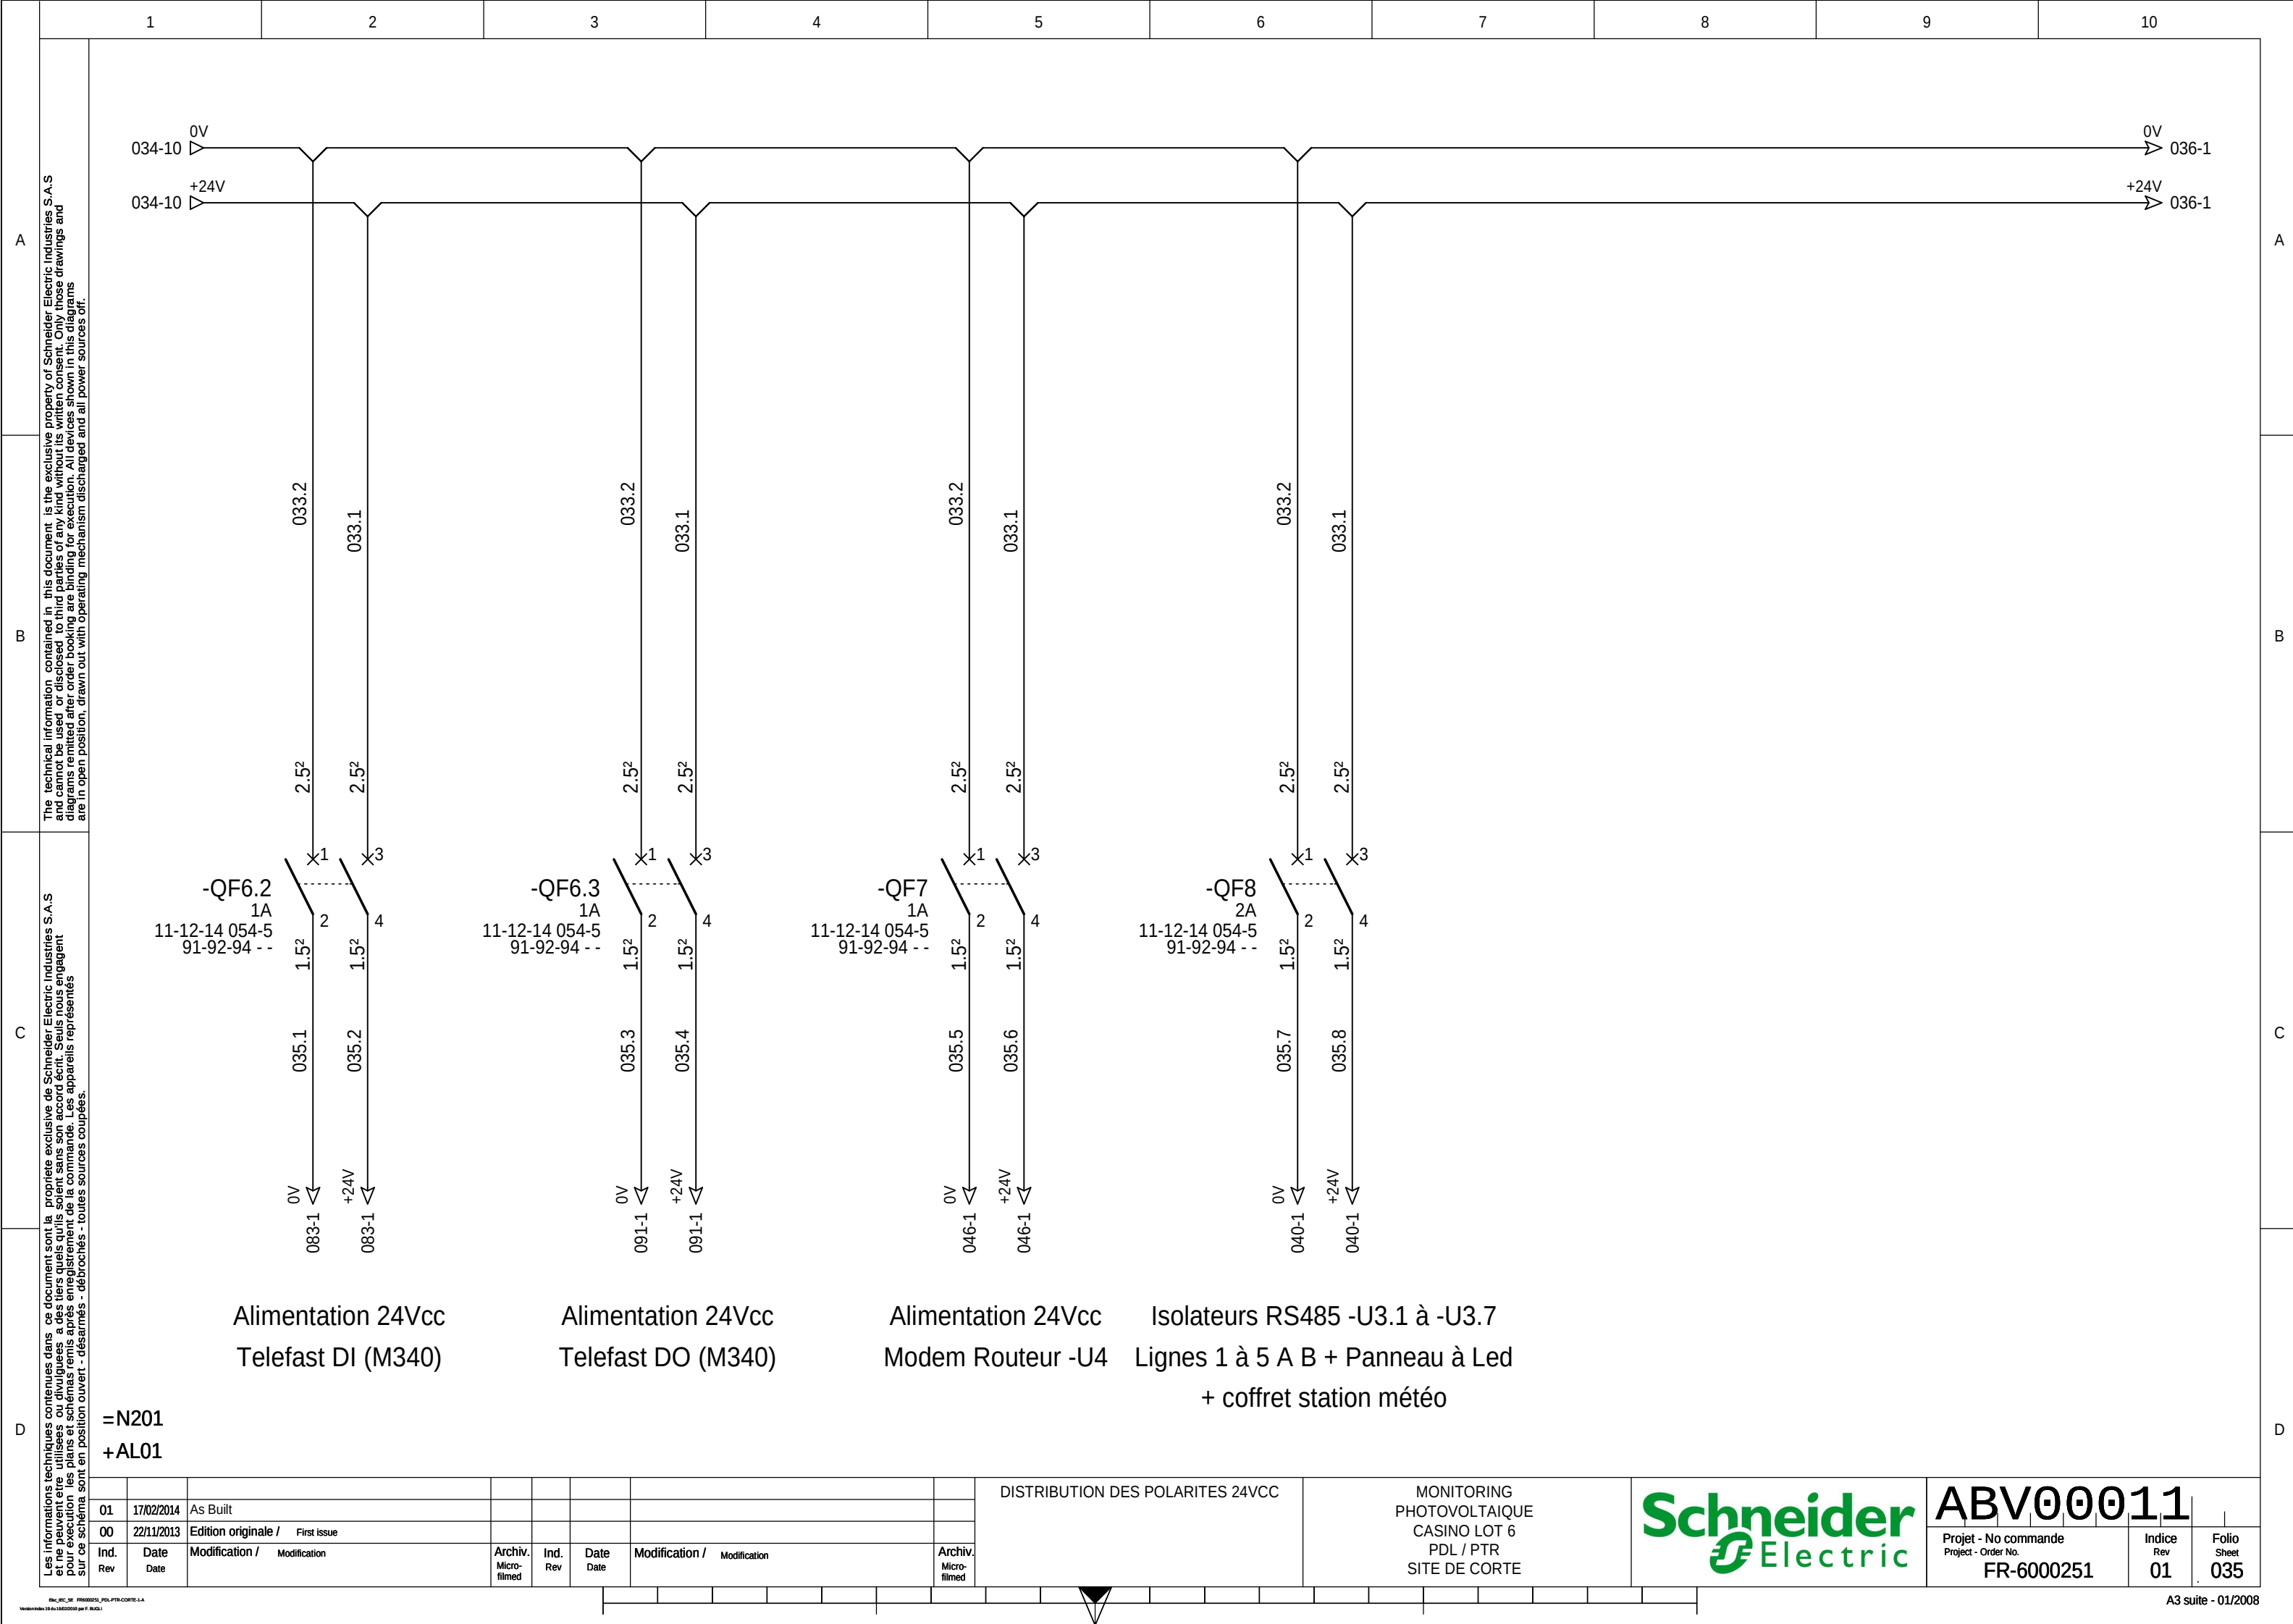

The technical information contained in this document is the exclusive property of Schneider Electric Industries S.A.S and cannot be used or disclosed to third parties of any kind without its written consent. Only those drawings and diagrams remitted after order booking are binding for execution. All devices shown in this diagrams are in open position, drawn out with operating mechanism discharged and all power sources off.

Les informations techniques contenues dans ce document sont la propriété exclusive de Schneider Electric Industries S.A.S. et ne peuvent être utilisées ou divulguées à des tiers sans qu'ils soient en accord écrit. Seuls sous-engagés pour l'exécution des plans et schémas remis après enregistrement de la commande. Les appareils représentés sur ce schéma sont en position ouvert - débranchés - toutes sources coupées.

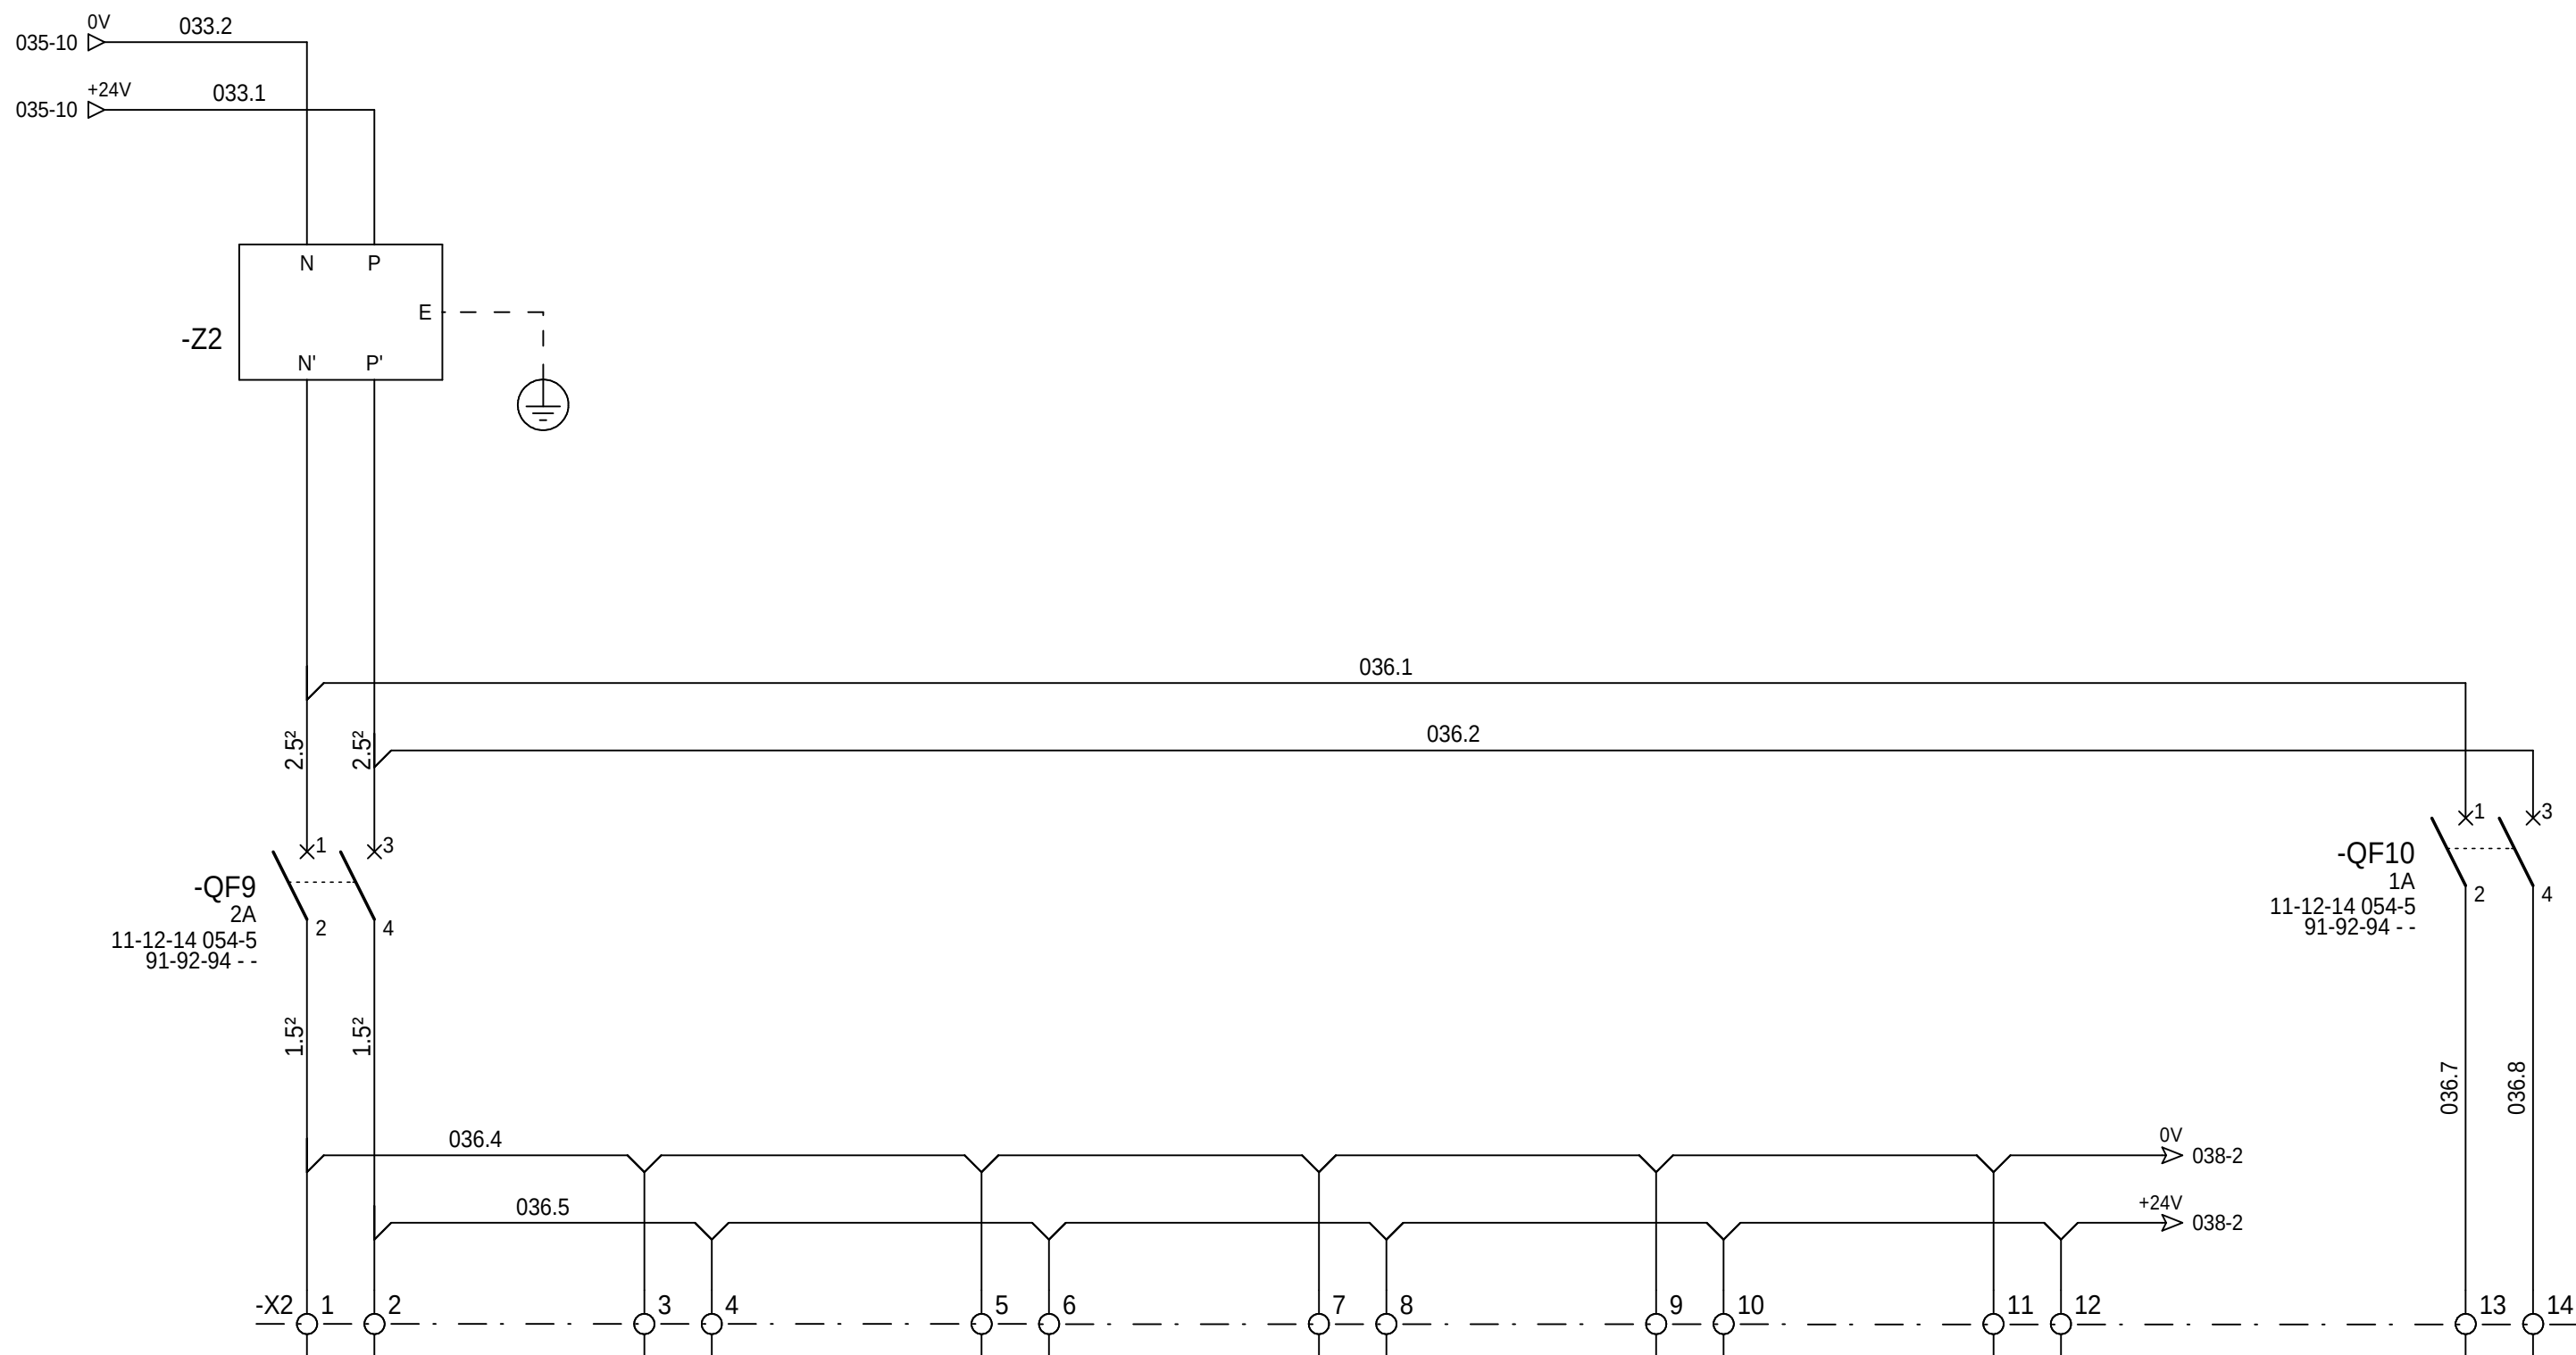

Alimentation 24Vcc
Passerelle comm.
Ond. N°1

Alimentation 24Vcc
Passerelle comm.
Ond. N°2

Alimentation 24Vcc
Passerelle comm.
Ond. N°3
GT100

Alimentation 24Vcc
Passerelle comm.
Ond. N°4
GT100

Alimentation 24Vcc
Passerelle comm.
Ond. N°5
GT100

Alimentation 24Vcc
Passerelle comm.
Ond. N°6
GT100

Réserve

01

17/02/2014

As Built

00

22/11/2013

Edition originale / First issue

Ind. Rev

Date Date

Modification / Modification

Archiv. Micro-filmed

Ind. Rev

Date Date

Modification / Modification

Archiv. Micro-filmed

DISTRIBUTION DES POLARITES 24VCC

MONITORING PHOTOVOLTAIQUE

CASINO LOT 6

PDL / PTR

SITE DE CORTE

Schneider Electric

ABV000011

Projet - No commande

Project - Order No.

FR-6000251


Indice Rev

01

Folio Sheet

036



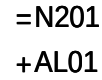

Schneider
Electric

The technical information contained in this document is the exclusive property of Schneider Electric Industries S.A.S and cannot be used or disclosed to third parties of any kind without its written consent. Only those drawings and diagrams remitted after order booking are binding for execution. All devices shown in this diagrams are in open position, drawn out with operating mechanism discharged and all power sources off.

Les informations techniques contenues dans ce document sont la propriété exclusive de Schneider Electric Industries S.A.S et ne peuvent être utilisées ou divulguées à des tiers quels qu'ils soient sans son accord écrit. Seuls nous engageant pour l'exécution les plans et schémas remis après enregistrement de la commande. Les appareils représentés sur ce schéma sont en position ouvert - désarmés - débrochés - toutes sources coupées.

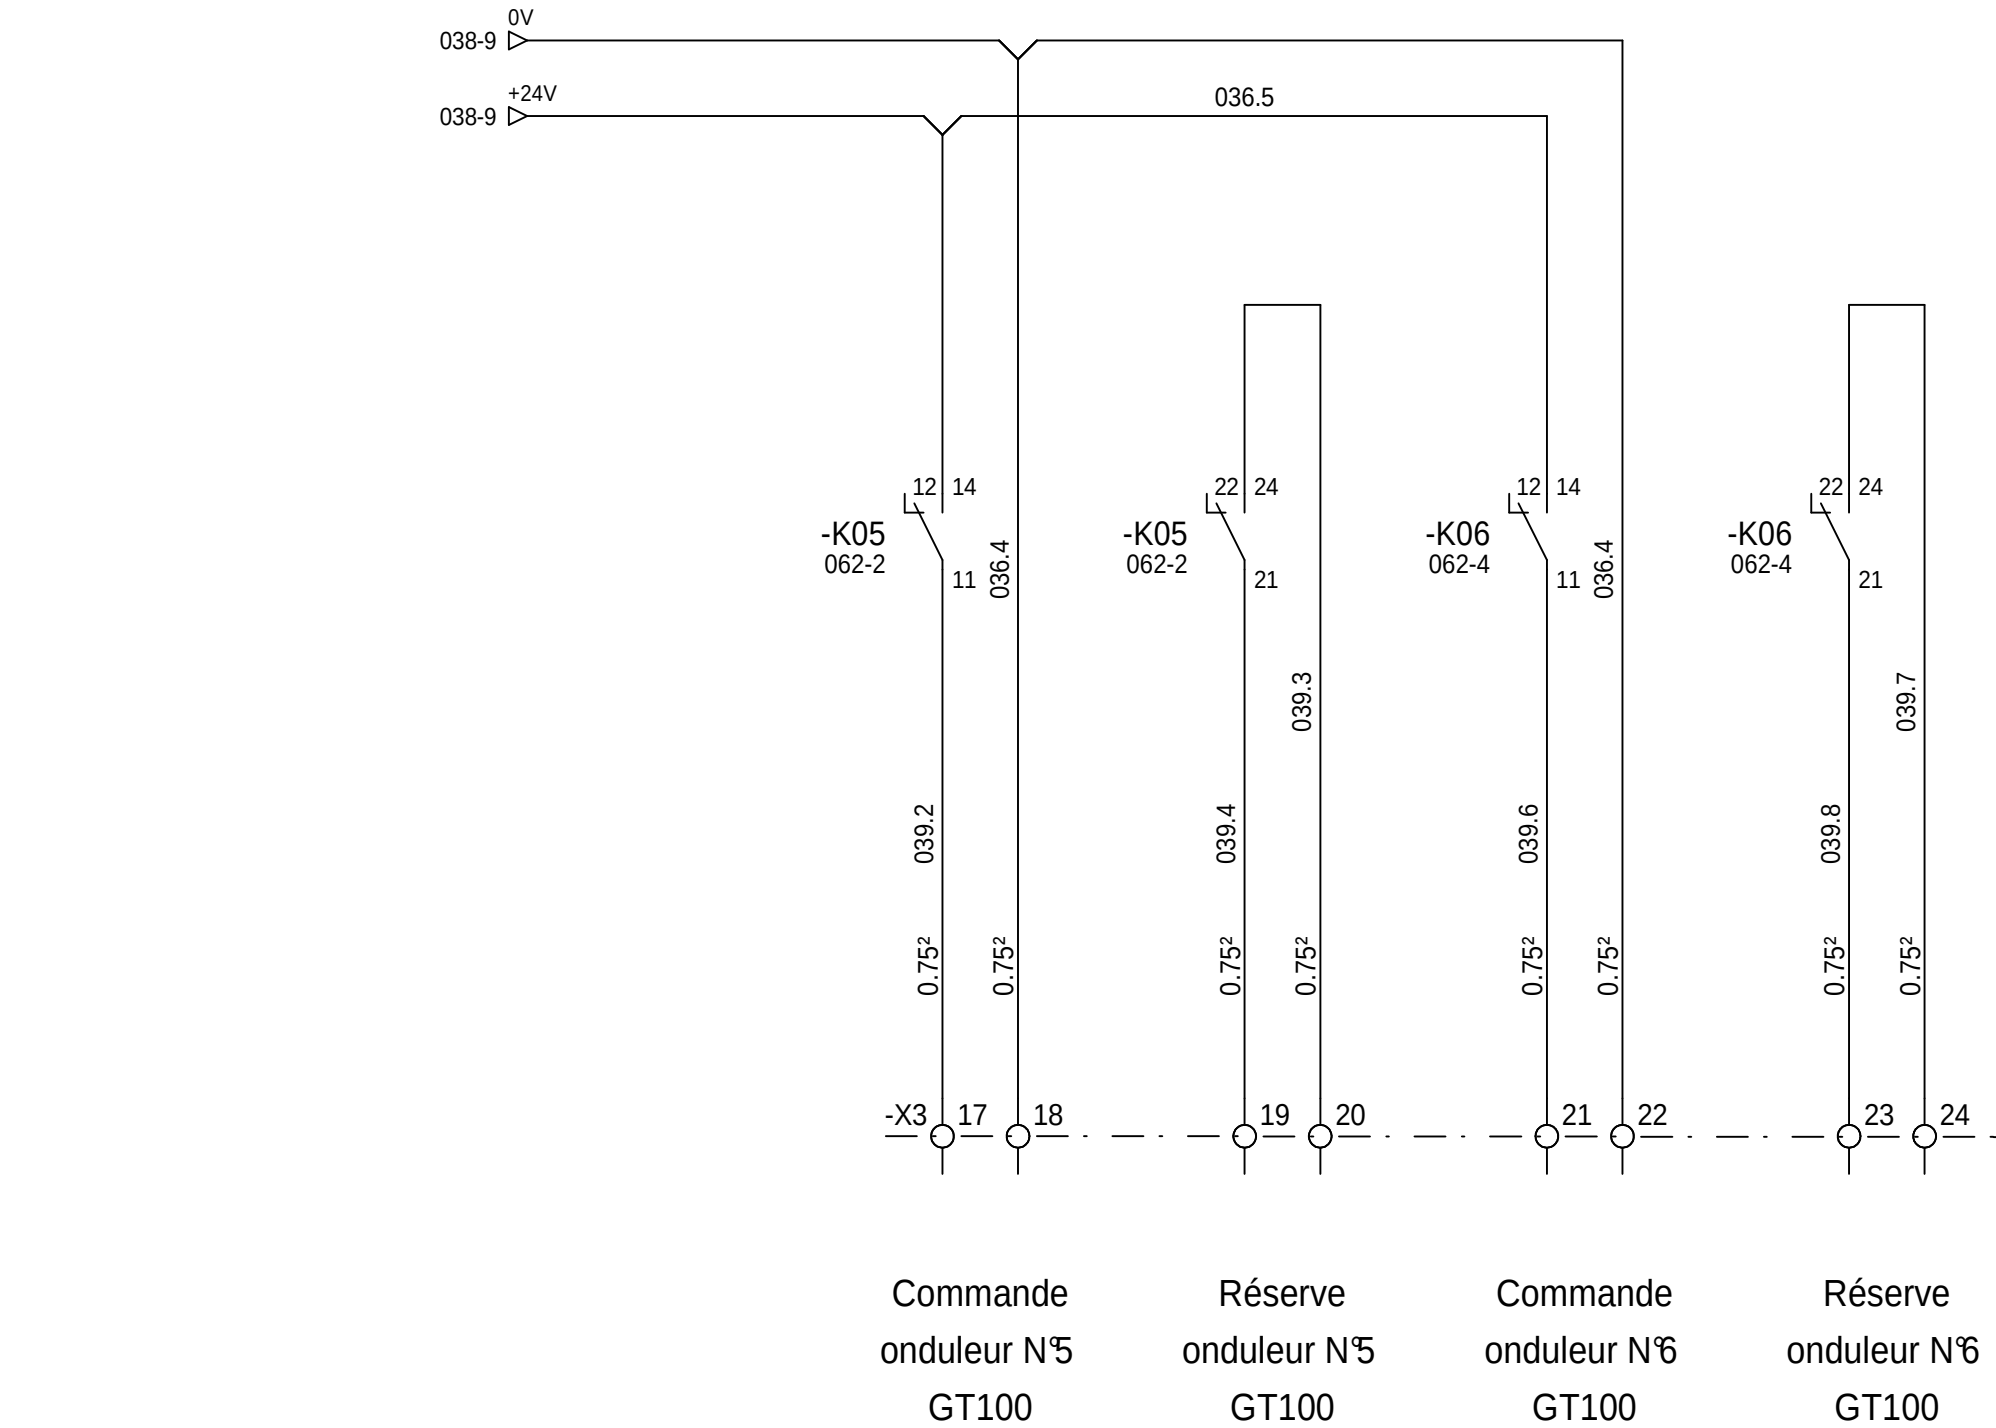

=N201
+AL01

01	17/02/2014	As Built							
00	22/11/2013	Edition originale / First issue							
Ind. Rev	Date Date	Modification / Modification		Archiv. Micro-filmed	Ind. Rev	Date Date	Modification / Modification		Archiv. Micro-filmed


COMMANDE ONDULEURS

MONITORING
PHOTOVOLTAIQUE
CASINO LOT 6
PDL / PTR
SITE DE CORTE



ABV00011
Projet - No commande
Project - Order No.
FR-6000251
Indice Rev
01
Folio Sheet
039

Les informations techniques contenues dans ce document sont la propriété exclusive de Schneider Electric Industries S.A.S. et ne peuvent être utilisées ou divulguées à des tiers quels qu'ils soient sans son accord écrit. Seuls nous engageons pour l'exécution des plans et schémas remis après enregistrement de la commande. Les appareils représentés sur ce schéma sont en position ouvert - débrâqués - toutes sources coupées.

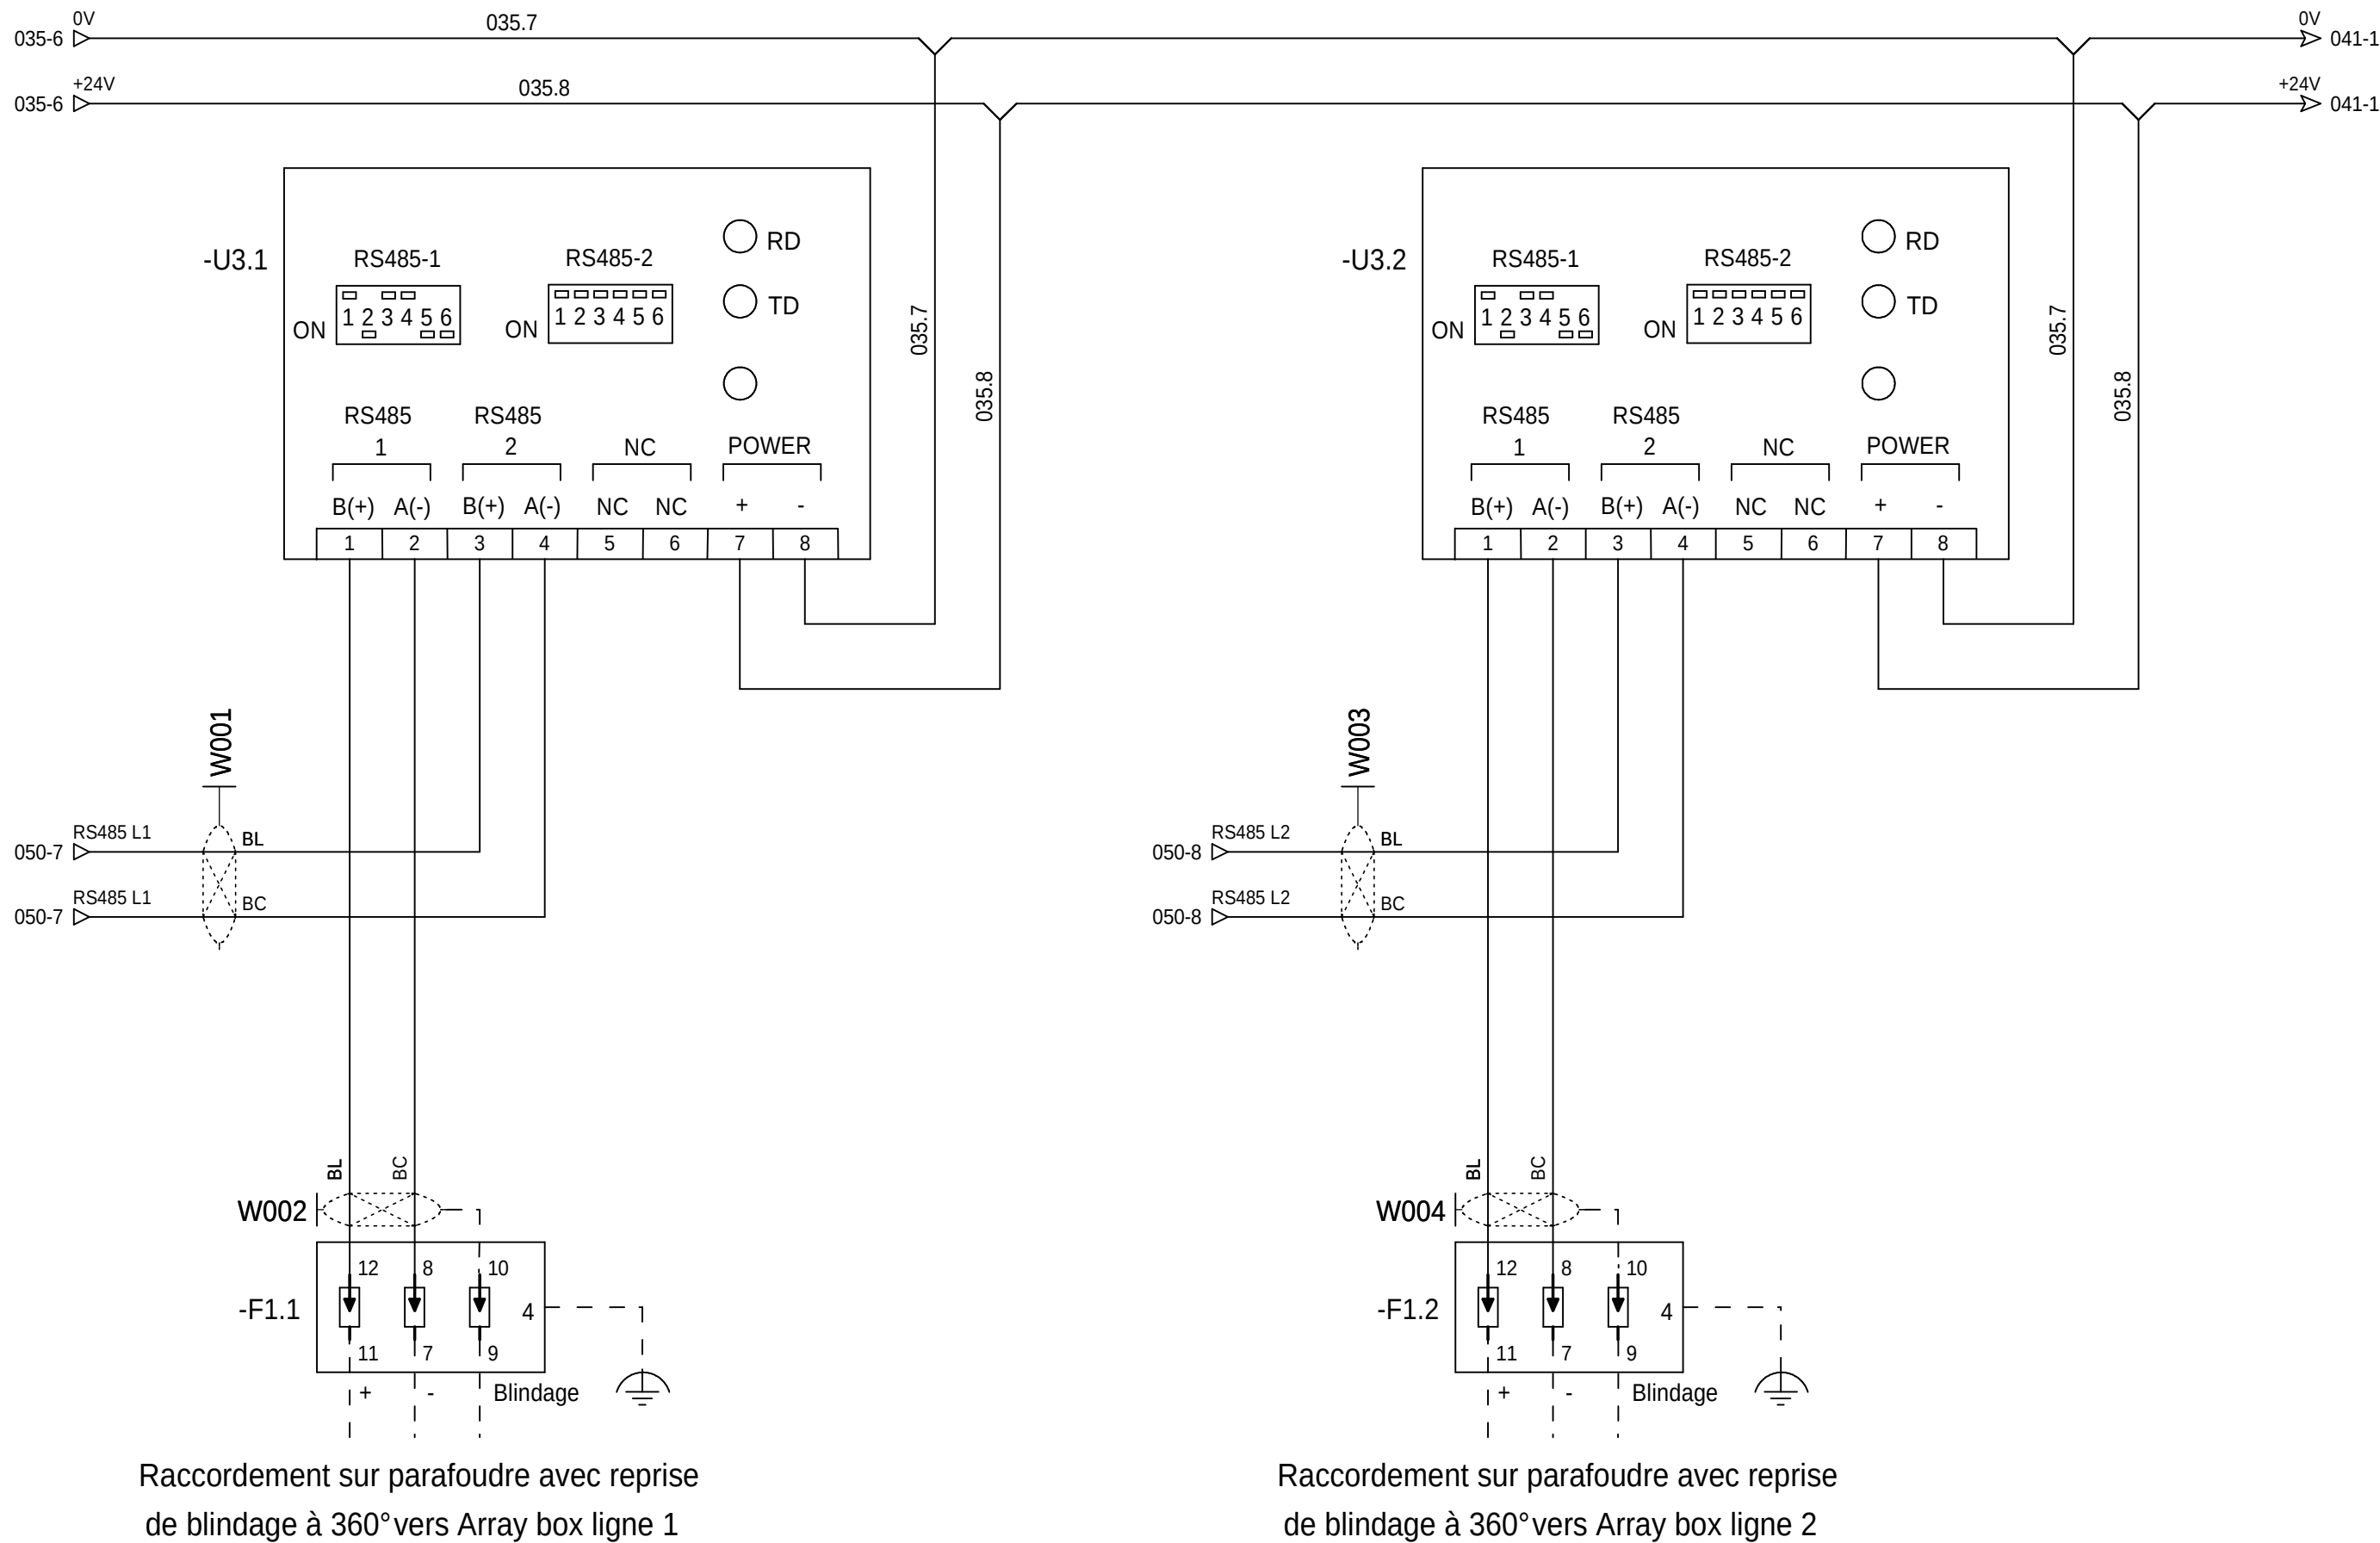


=N201
+AL01

[illegible]

The technical information contained in this document is the exclusive property of Schneider Electric Industries S.A.S and cannot be used or disclosed to third parties without its written consent. Only those drawings and diagrams remitted after order booking are binding for execution. All devices shown in this diagrams are in open position, drawn out with operating mechanism discharged and all power sources off.

Les informations techniques contenues dans ce document sont la propriété exclusive de Schneider Electric Industries S.A.S et ne peuvent être utilisées ou divulguées à des tiers quels qu'ils soient sans son accord écrit. Seuls nous engageant pour l'exécution les plans et schémas remis après enregistrement de la commande. Les appareils représentés sur ce schéma sont en position ouvert - désarmés - débrosés - toutes sources coupées.

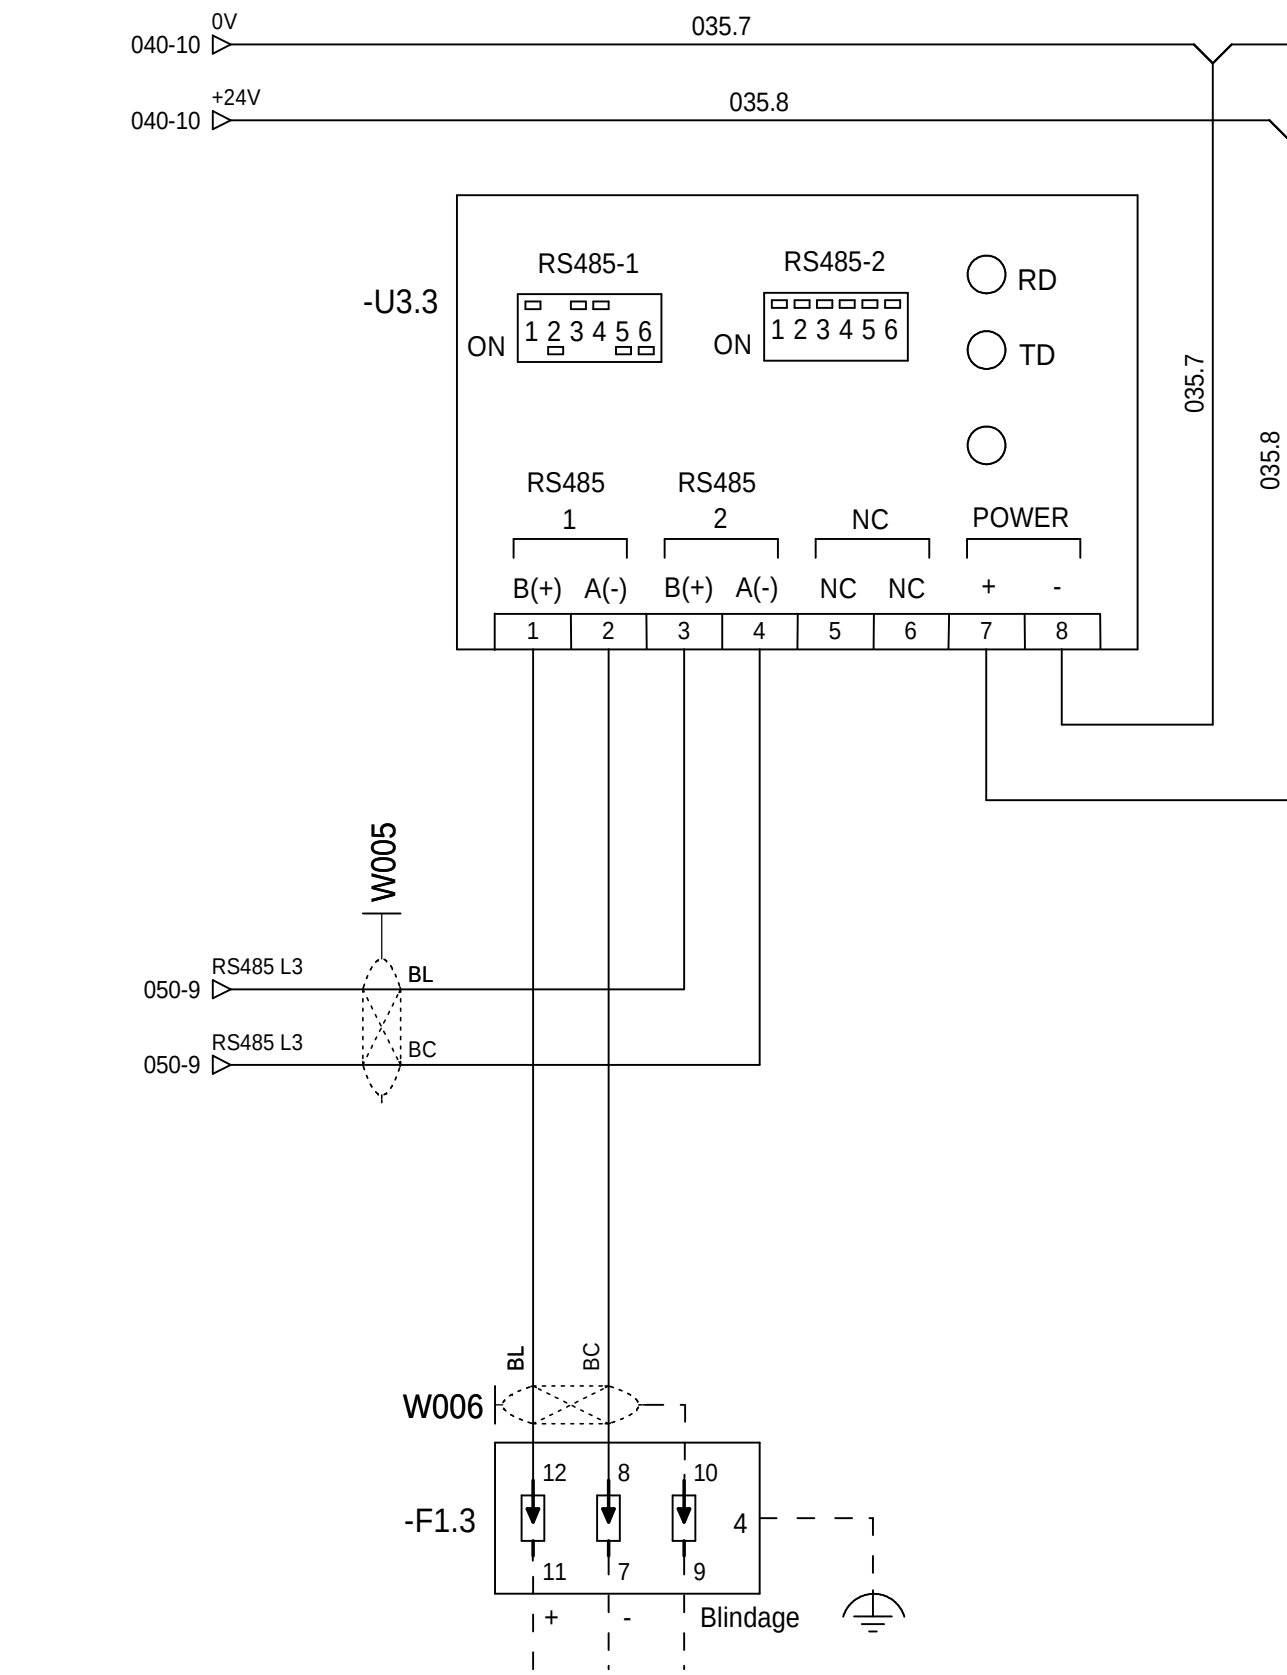

Raccordement sur parafoudre avec reprise de blindage à 360° vers Array box ligne 3

=N201
+AL01

00	22/11/2013	Edition originale / First issue								
Ind. Rev	Date	Modification / Modification		Archiv. Micro-filmed	Ind. Rev	Date	Modification / Modification		Archiv. Micro-filmed	

EXTENSEUR MODBUS RS485 24VCC

MONITORING
PHOTOVOLTAIQUE
CASINO LOT 6
PDL / PTR
SITE DE CORTE

ABV00011


Projet - No commande
Project - Order No.
FR-6000251

Indice
Rev
00

Folio
Sheet
041

The technical information contained in this document is the exclusive property of Schneider Electric Industries S.A.S and cannot be used or disclosed to third parties without its written consent. Only those drawings and diagrams remitted after order booking are binding for execution. All devices shown in this diagrams are in open position, drawn out with operating mechanism discharged and all power sources off.

Les informations techniques contenues dans ce document sont la propriété exclusive de Schneider Electric Industries S.A.S et ne peuvent être utilisées ou divulguées à des tiers quels qu'ils soient sans son accord écrit. Seuls nous engageant pour l'exécution les plans et schémas remis après enregistrement de la commande. Les appareils représentés sur ce schéma sont en position ouvert - désarmés - débouchés - toutes sources coupées.

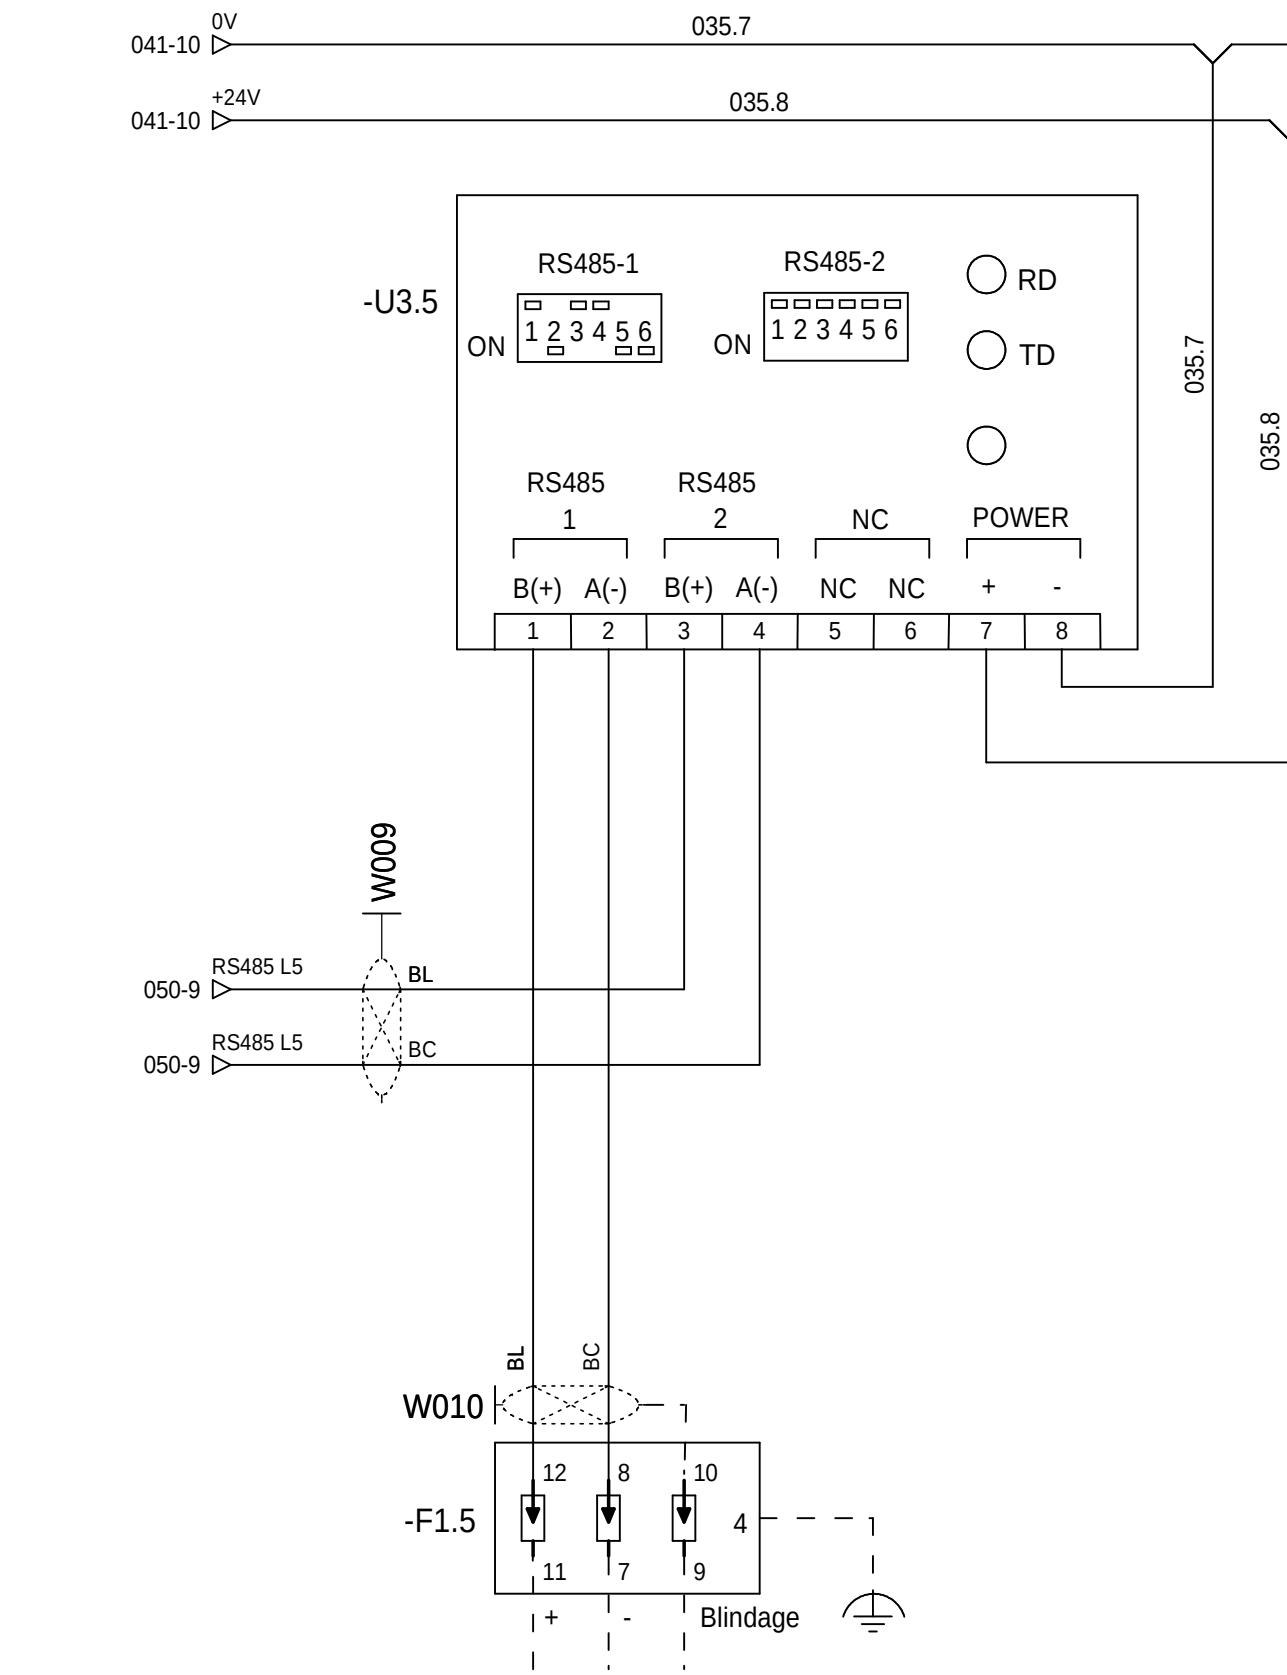

Raccordement sur parafoudre avec reprise de blindage à 360° vers Array box ligne 5

=N201
+AL01


00	22/11/2013	Edition originale / First issue							
Ind. Rev	Date	Modification / Modification		Archiv. Micro-filmed	Ind. Rev	Date Date	Modification / Modification		Archiv. Micro-filmed

EXTENSEUR MODBUS RS485 24VCC

MONITORING
PHOTOVOLTAIQUE
CASINO LOT 6
PDL / PTR
SITE DE CORTE




ABV00011
Projet - No commande
Project - Order No.
FR-6000251
Indice Rev
00
Folio Sheet
042

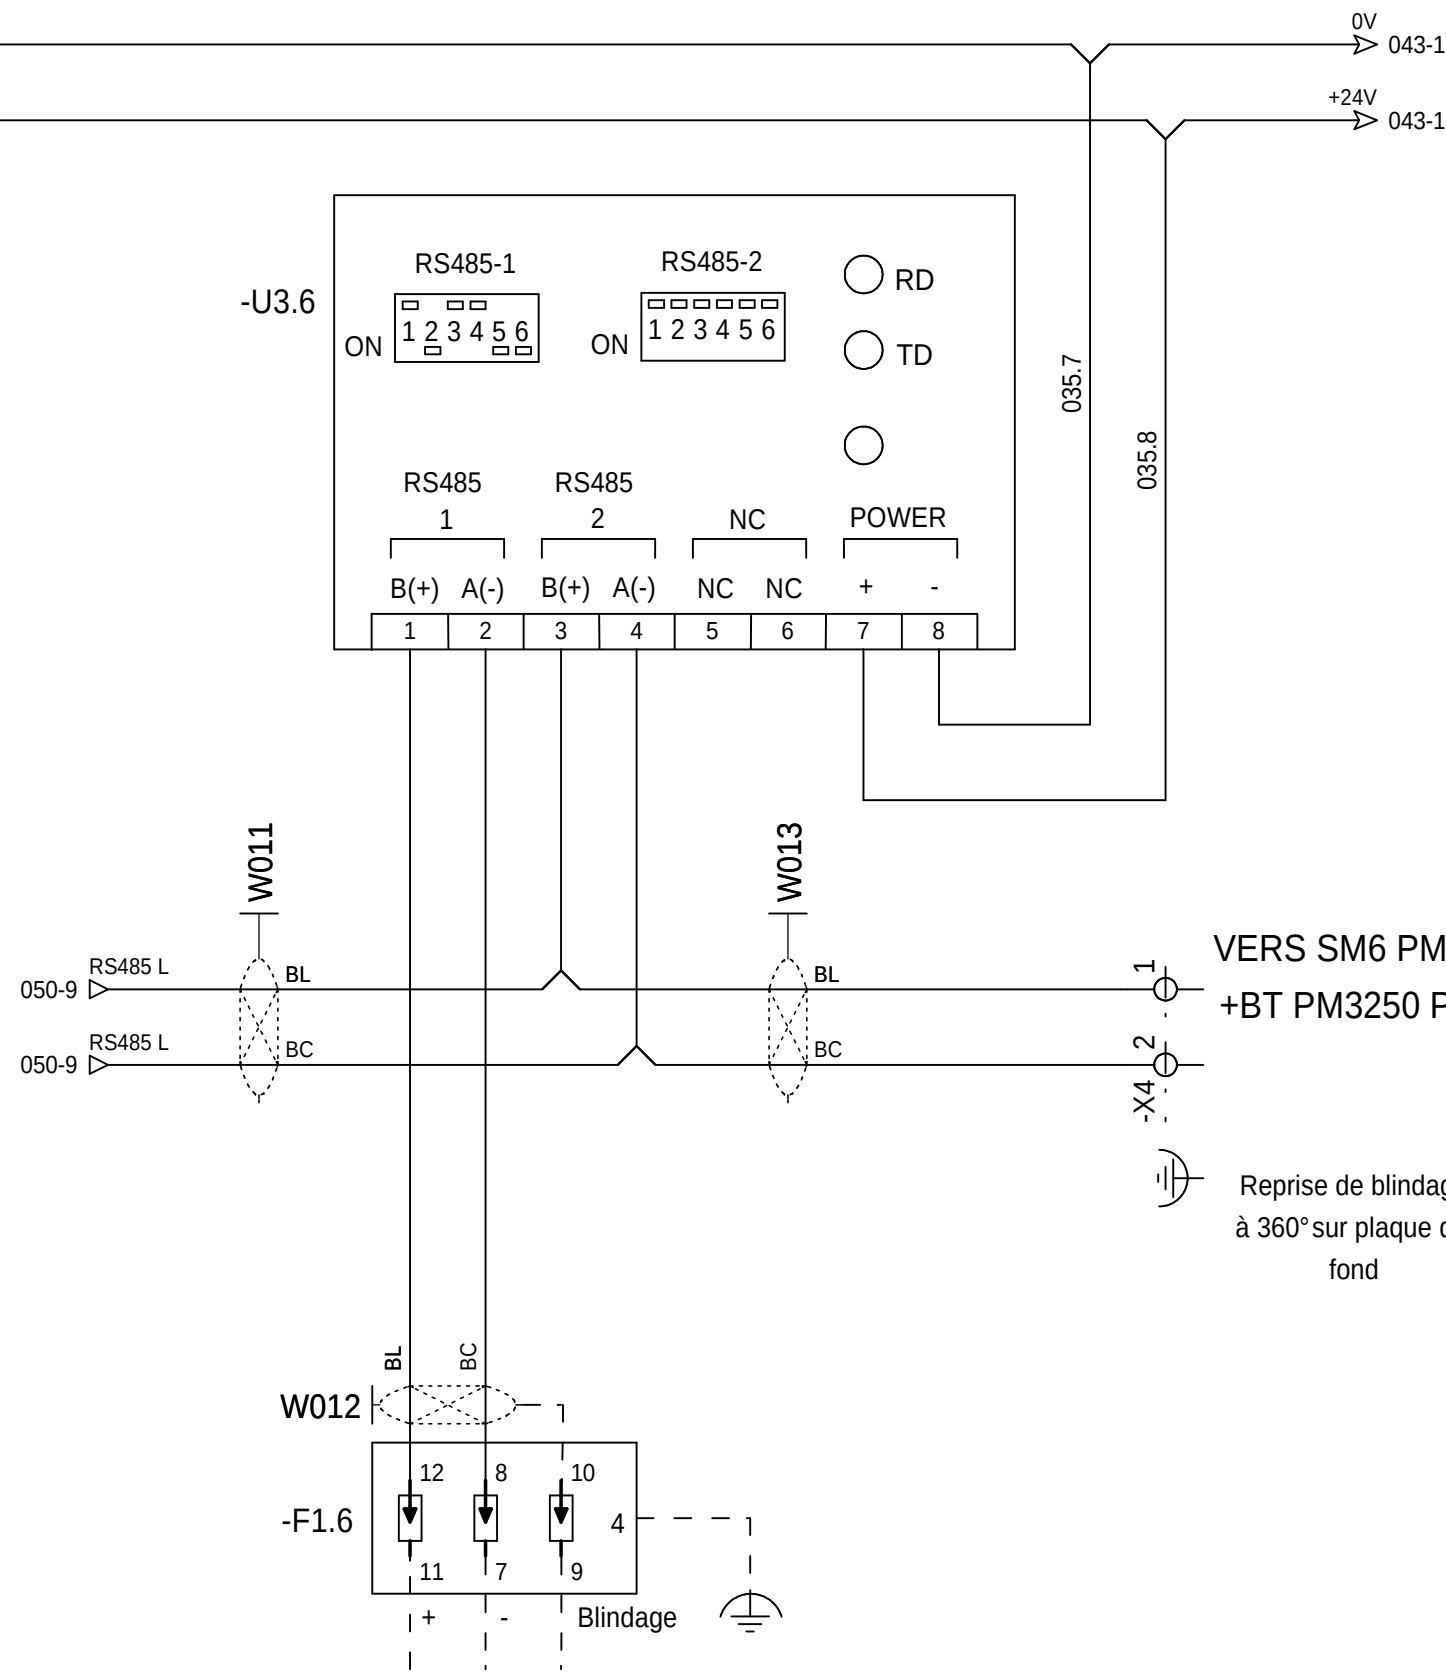

Raccordement sur parafoudre avec reprise de blindage à 360° vers panneau affichage à LED

The technical information contained in this document is the exclusive property of Schneider Electric Industries S.A.S and cannot be used or disclosed to third parties without its written consent. Only those drawings and diagrams remitted after order booking are binding for execution. All devices shown in this diagrams are in open position, drawn out with operating mechanism discharged and all power sources off.

Les informations techniques contenues dans ce document sont la propriété exclusive de Schneider Electric Industries S.A.S et ne peuvent être utilisées ou divulguées à des tiers quels qu'ils soient sans son accord écrit. Seuls nous engageant pour l'exécution les plans et schémas remis après enregistrement de la commande. Les appareils représentés sur ce schéma sont en position ouvert - désarmés - débrochés - toutes sources coupées.

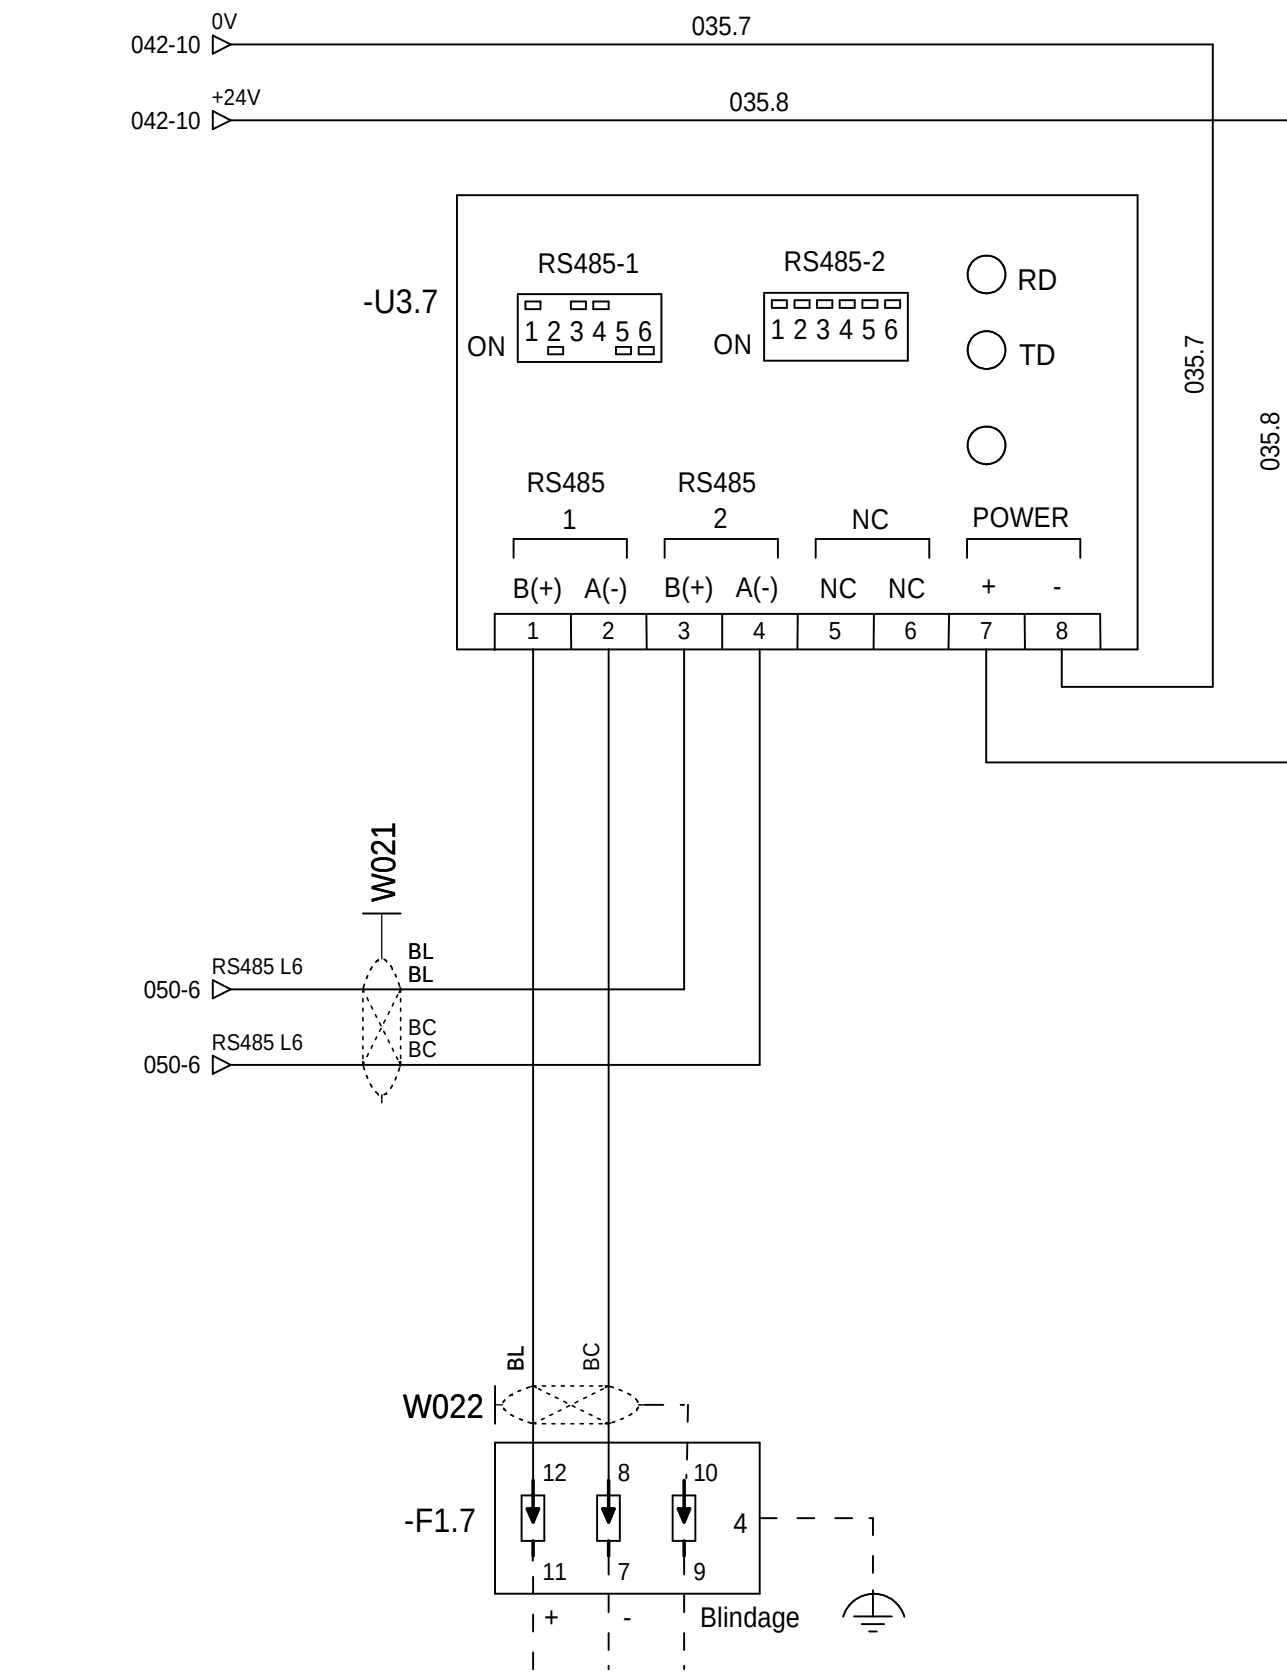

Raccordement sur parafoudre avec reprise de blindage à 360° vers Station Météo

=N201
+AL01


00	22/11/2013	Edition originale / First issue							
Ind. Rev	Date	Modification / Modification		Archiv. Micro-filmed	Ind. Rev	Date	Modification / Modification		Archiv. Micro-filmed

EXTENSEUR MODBUS RS485 24VCC

MONITORING
PHOTOVOLTAIQUE
CASINO LOT 6
PDL / PTR
SITE DE CORTE




ABV00011
Projet - No commande
Project - Order No.
FR-6000251
Indice Rev
00
Folio Sheet
043

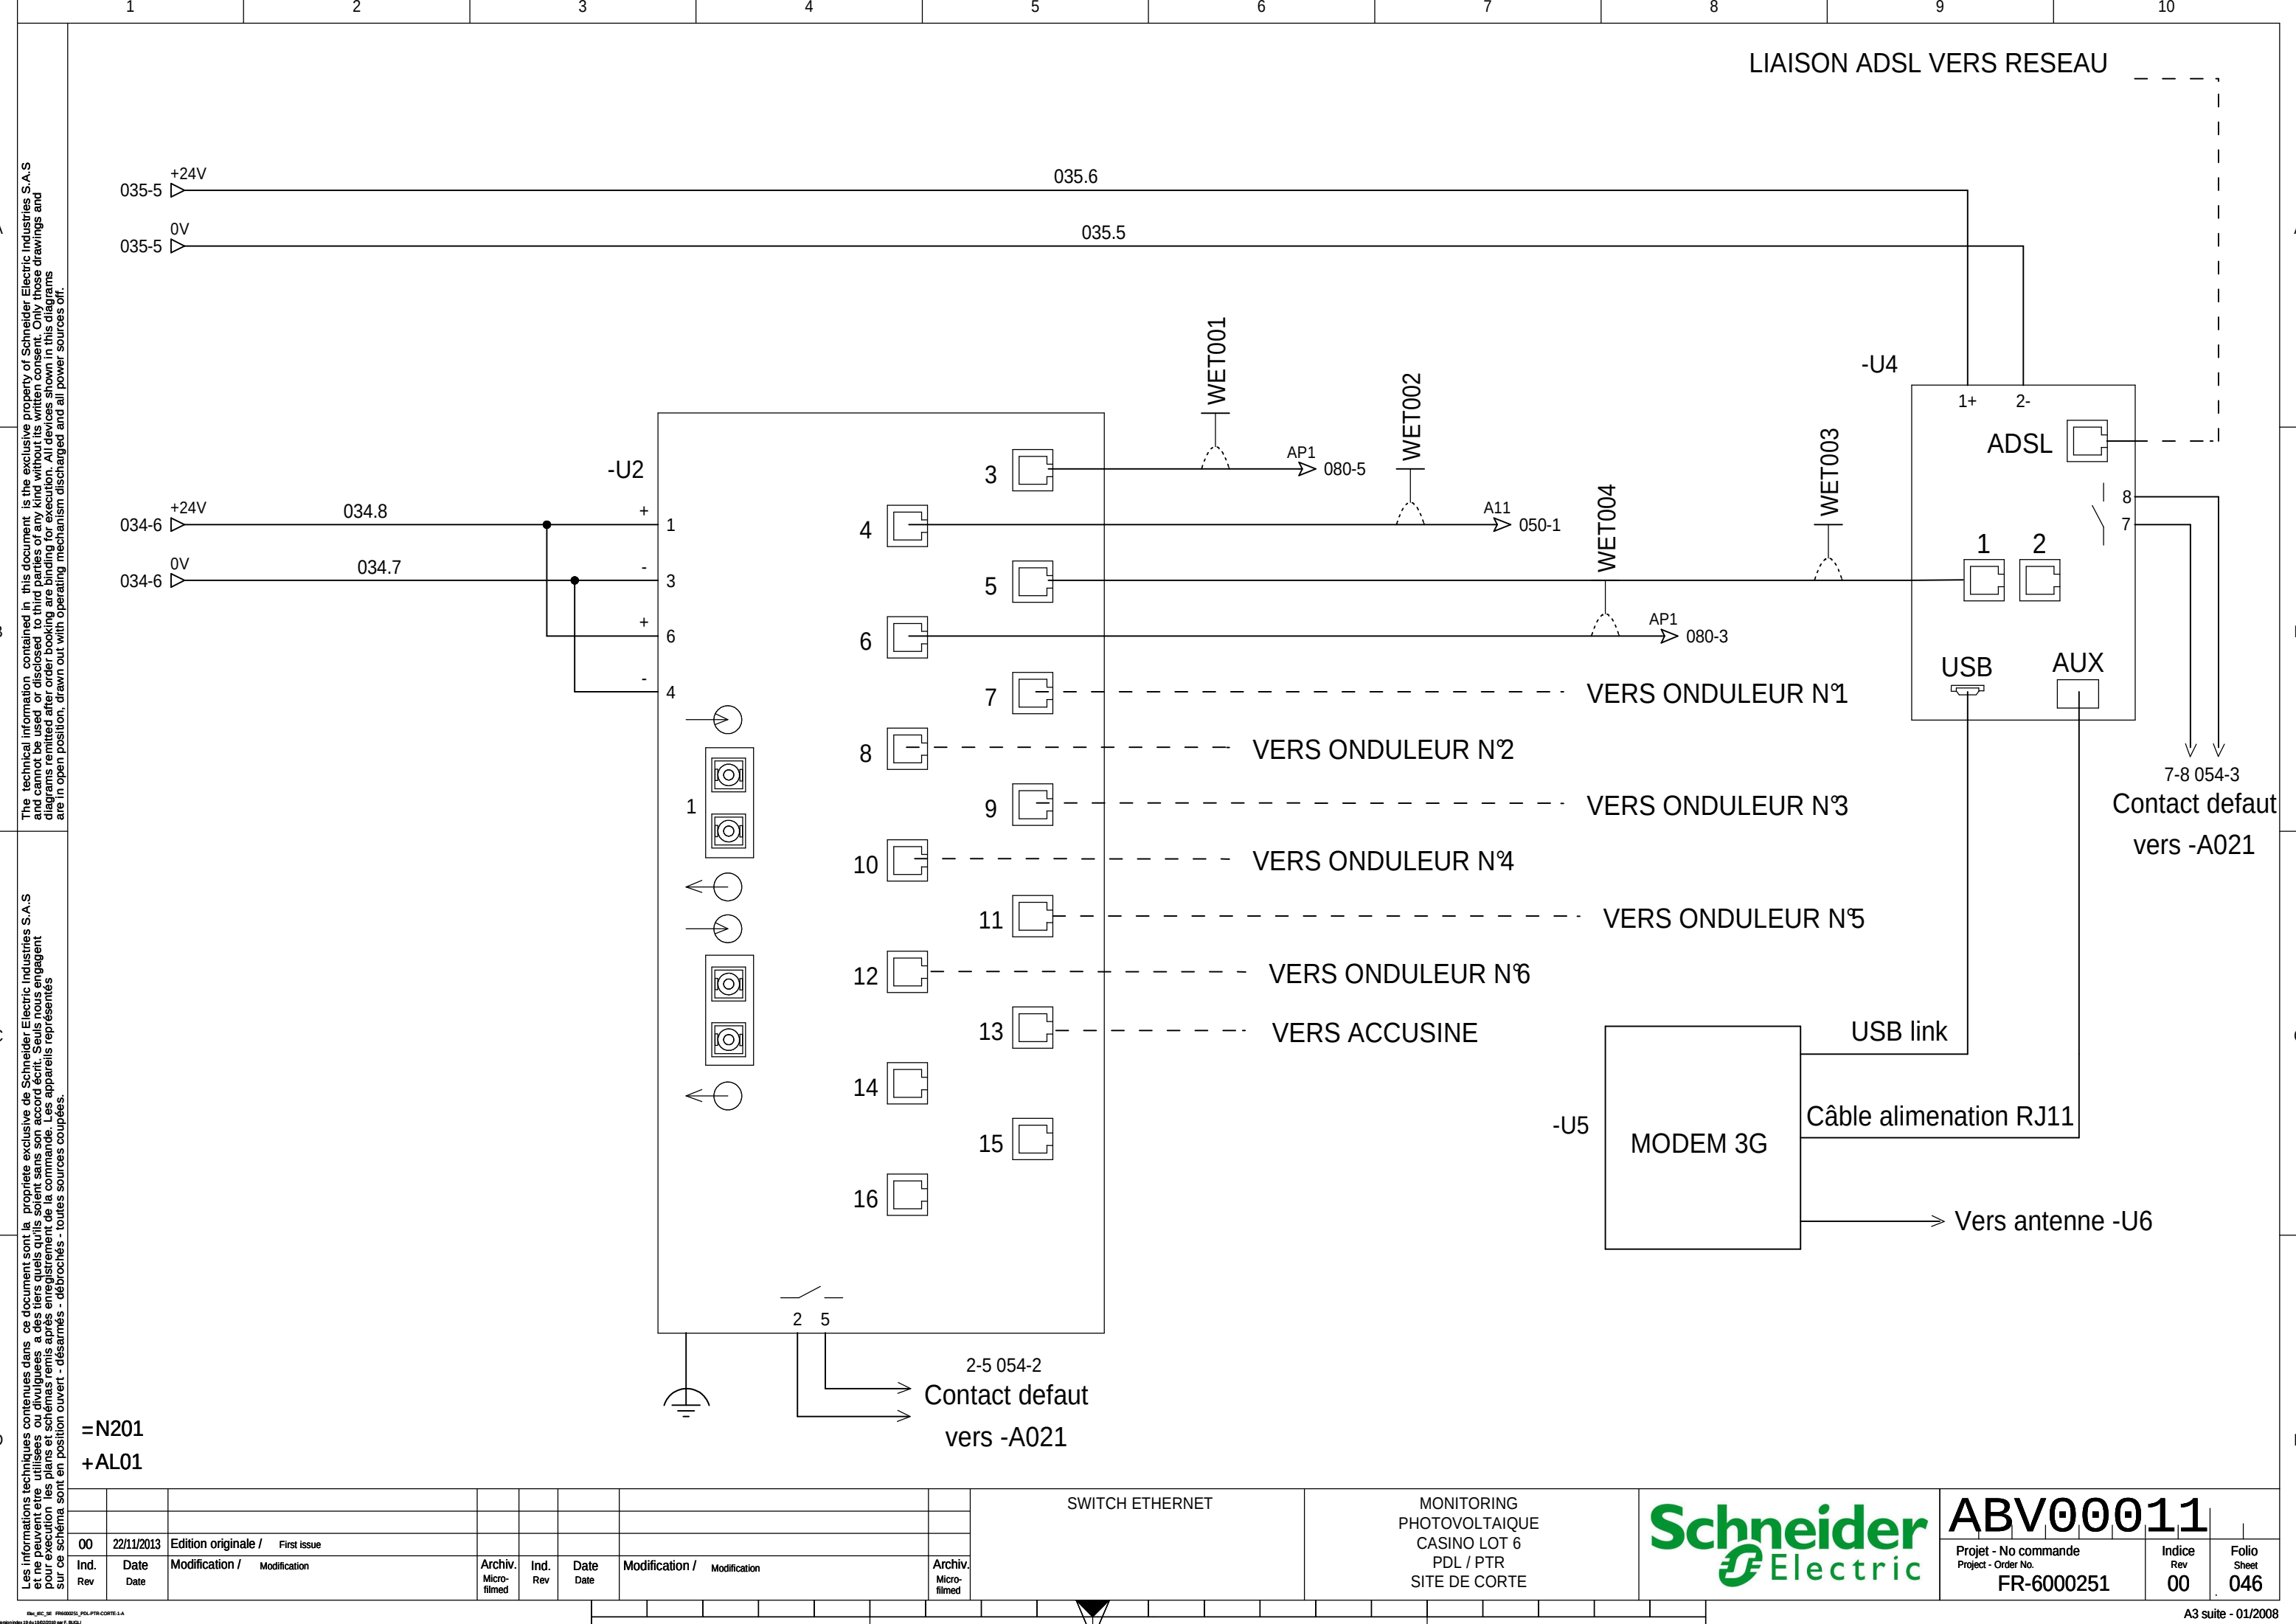

The technical information contained in this document is the exclusive property of Schneider Electric Industries S.A.S and cannot be used or disclosed to third parties without its written consent. Only those drawings and diagrams remitted after order booking are binding for execution. All devices shown in this diagrams are in open position, drawn out with operating mechanism discharged and all power sources off.

Les informations techniques contenues dans ce document sont la propriété exclusive de Schneider Electric Industries S.A.S et ne peuvent être utilisées ou divulguées à des tiers quels qu'ils soient sans son accord écrit. Seuls nous engageant pour l'exécution les plans et schémas remis après enregistrement de la commande. Les appareils représentés sur ce schéma sont en position ouvert - désarmés - débrouchés - toutes sources coupées.

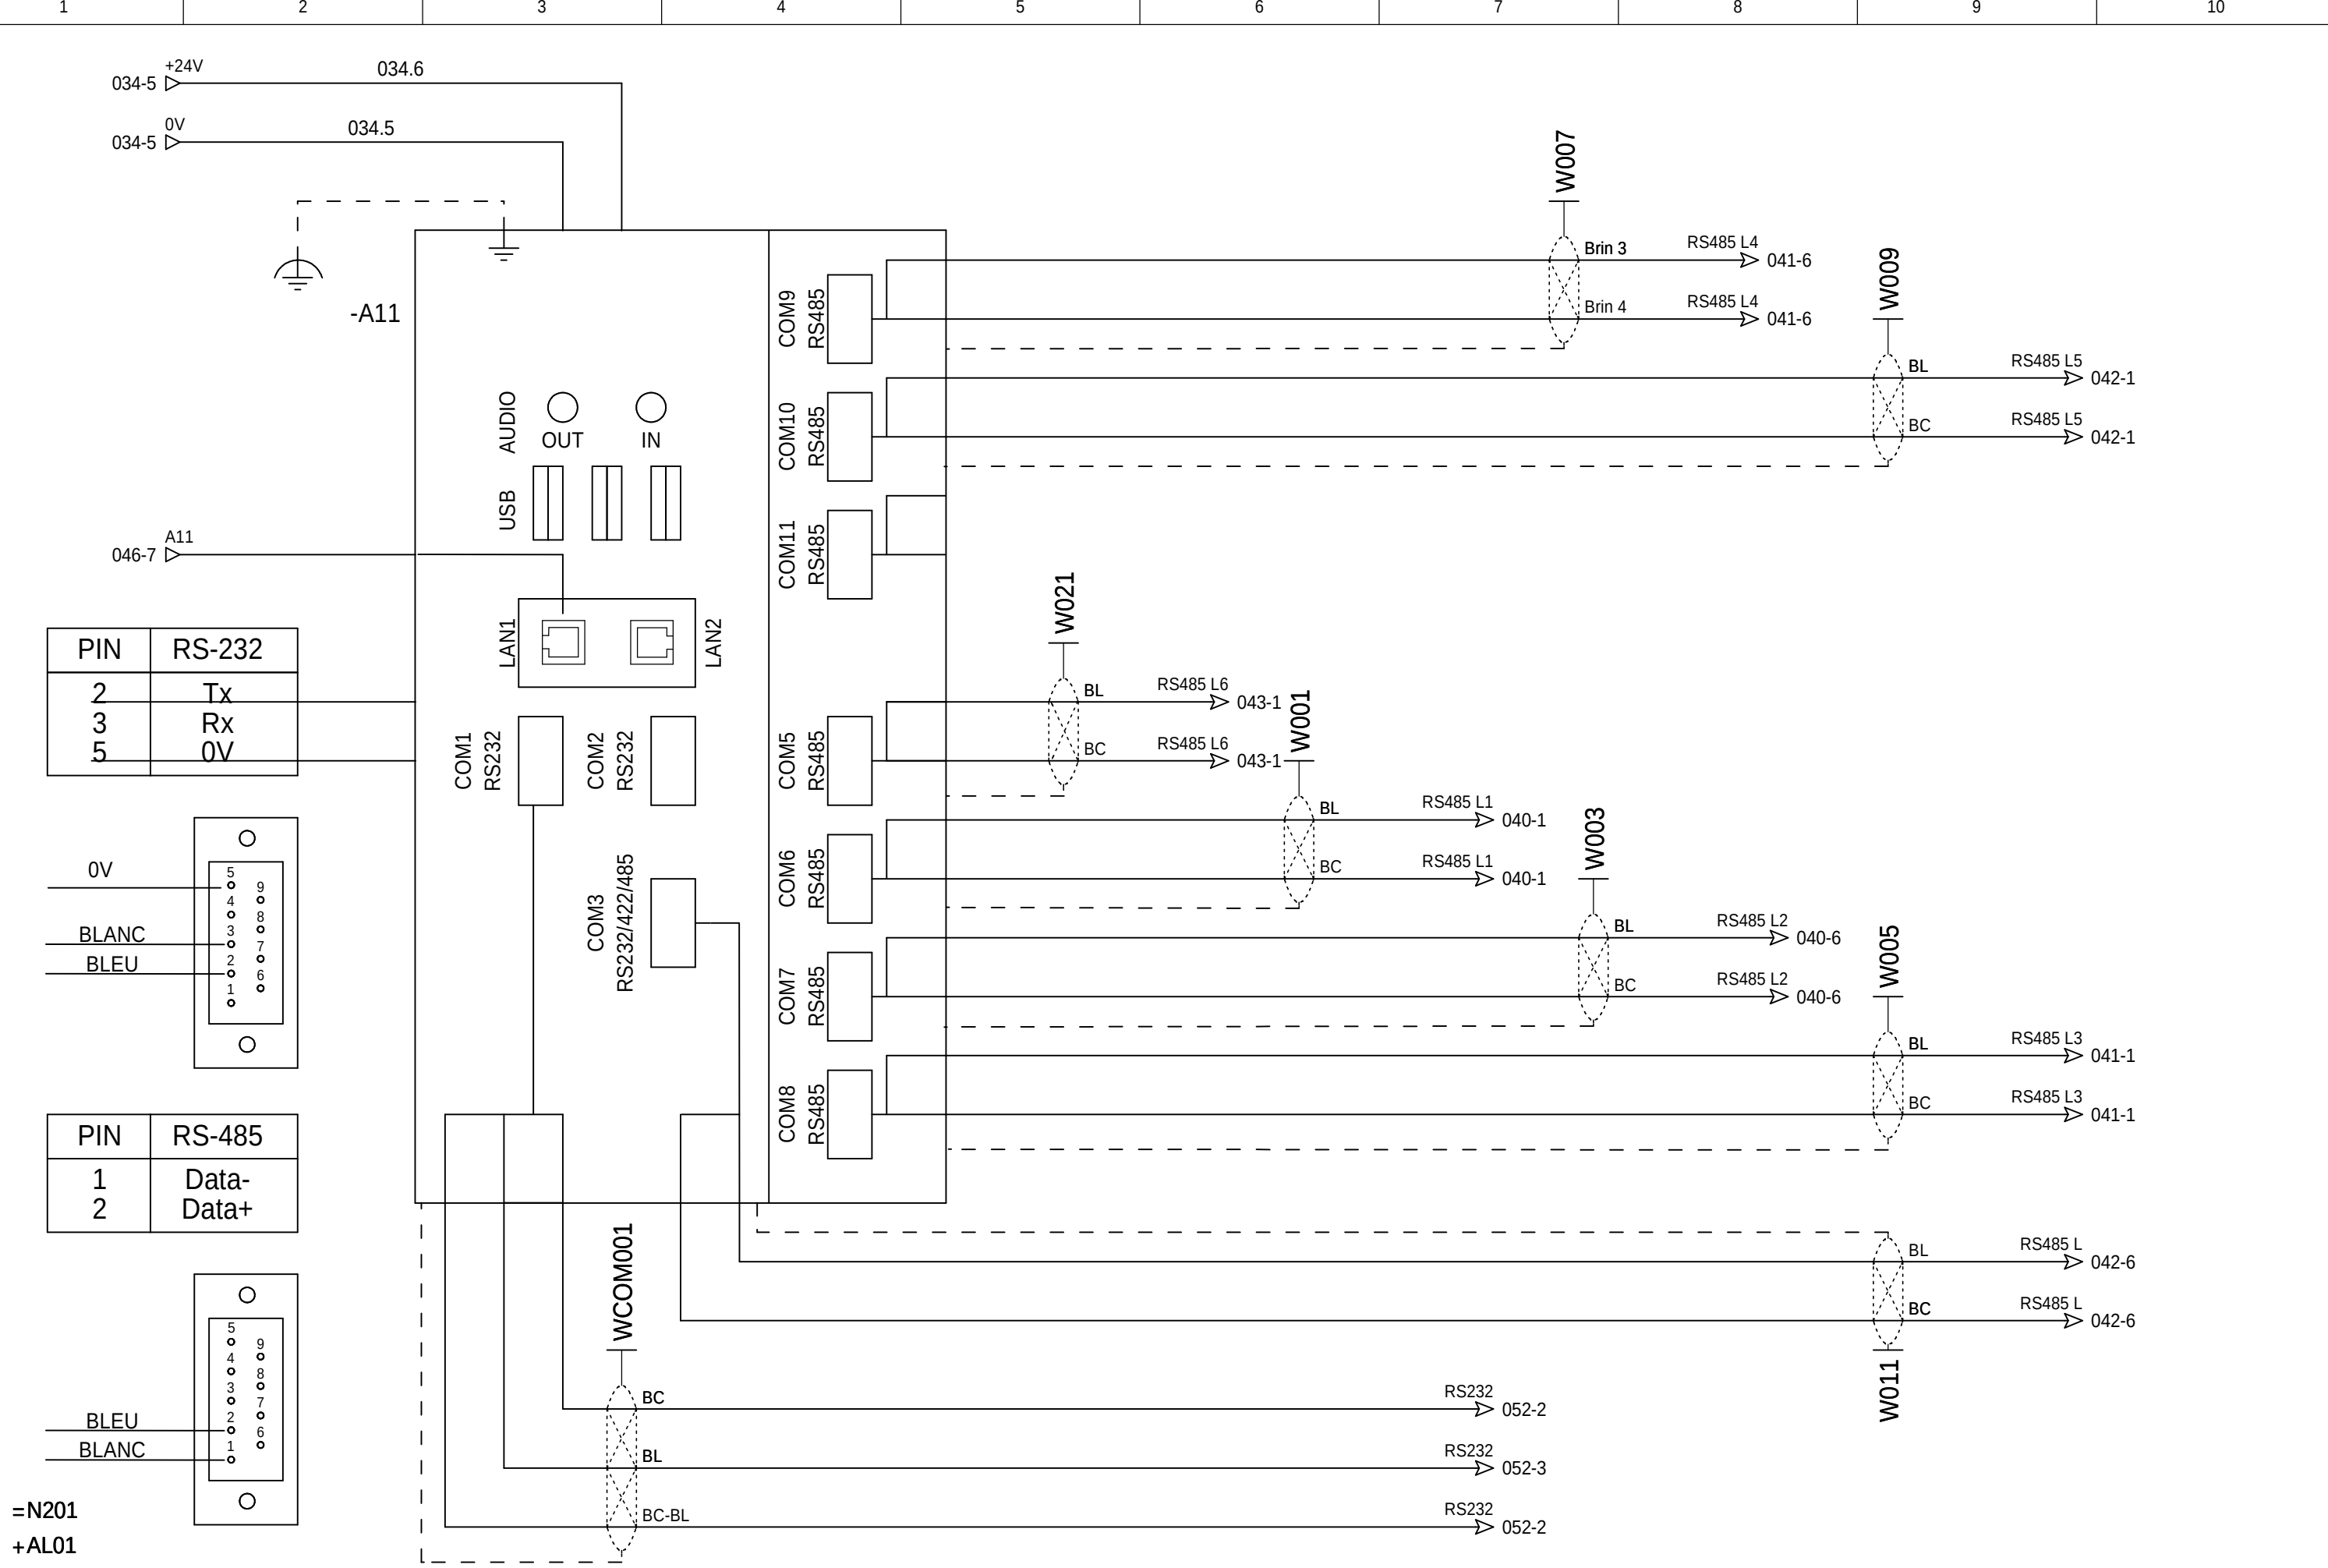

PC DE TELEGESTION				MONITORING PHOTOVOLTAIQUE CASINO LOT 6 PDL / PTR SITE DE CORTE				Schneider Electric				ABV00011			
Projet - No commande Project - Order No. FR-6000251				Indice Rev 00				Folio Sheet 050							

The technical information contained in this document is the exclusive property of Schneider Electric Industries S.A.S and cannot be used or disclosed to third parties of any kind without its written consent. Only those drawings and diagrams remitted after order booking are binding for execution. All devices shown in this diagrams are in open position, drawn out with operating mechanism discharged and all power sources off.

Les informations techniques contenues dans ce document sont la propriété exclusive de Schneider Electric Industries S.A.S et ne peuvent être utilisées ou divulguées à des tiers quels qu'ils soient sans son accord écrit. Seuls nous engageons pour l'exécution les plans et schémas remis après enregistrement de la commande. Les appareils représentés sur ce schéma sont en position ouvert - désarmés - débrouchés - toutes sources coupées.

=N201
+AL01

00	22/11/2013	Edition originale / First issue									
Ind. Rev	Date	Modification / Modification		Archiv. Micro-filmed	Ind. Rev	Date	Modification / Modification		Archiv. Micro-filmed		

API NAPAC

MONITORING
PHOTOVOLTAIQUE
CASINO LOT 6
PDL / PTR
SITE DE CORTE




ABV00011

Projet - No commande
Project - Order No.
FR-6000251

Indice Rev
00
Folio Sheet
052

The technical information contained in this document is the exclusive property of Schneider Electric Industries S.A.S and cannot be used or disclosed to third parties of any kind without its written consent. Only those drawings and diagrams remitted after order booking are binding for execution. All devices shown in this document are in open position, drawn out with operating mechanism discharged and all power sources off.

Les informations techniques contenues dans ce document sont la propriété exclusive de Schneider Electric Industries S.A.S et ne peuvent être utilisées ou divulguées à des tiers quels qu'ils soient sans son accord écrit. Seuls nous engageons pour exécution les plans et schémas remis après enregistrement de la commande. Les appareils représentés sur ce schéma sont en position ouvert - débranchés - toutes sources coupées.

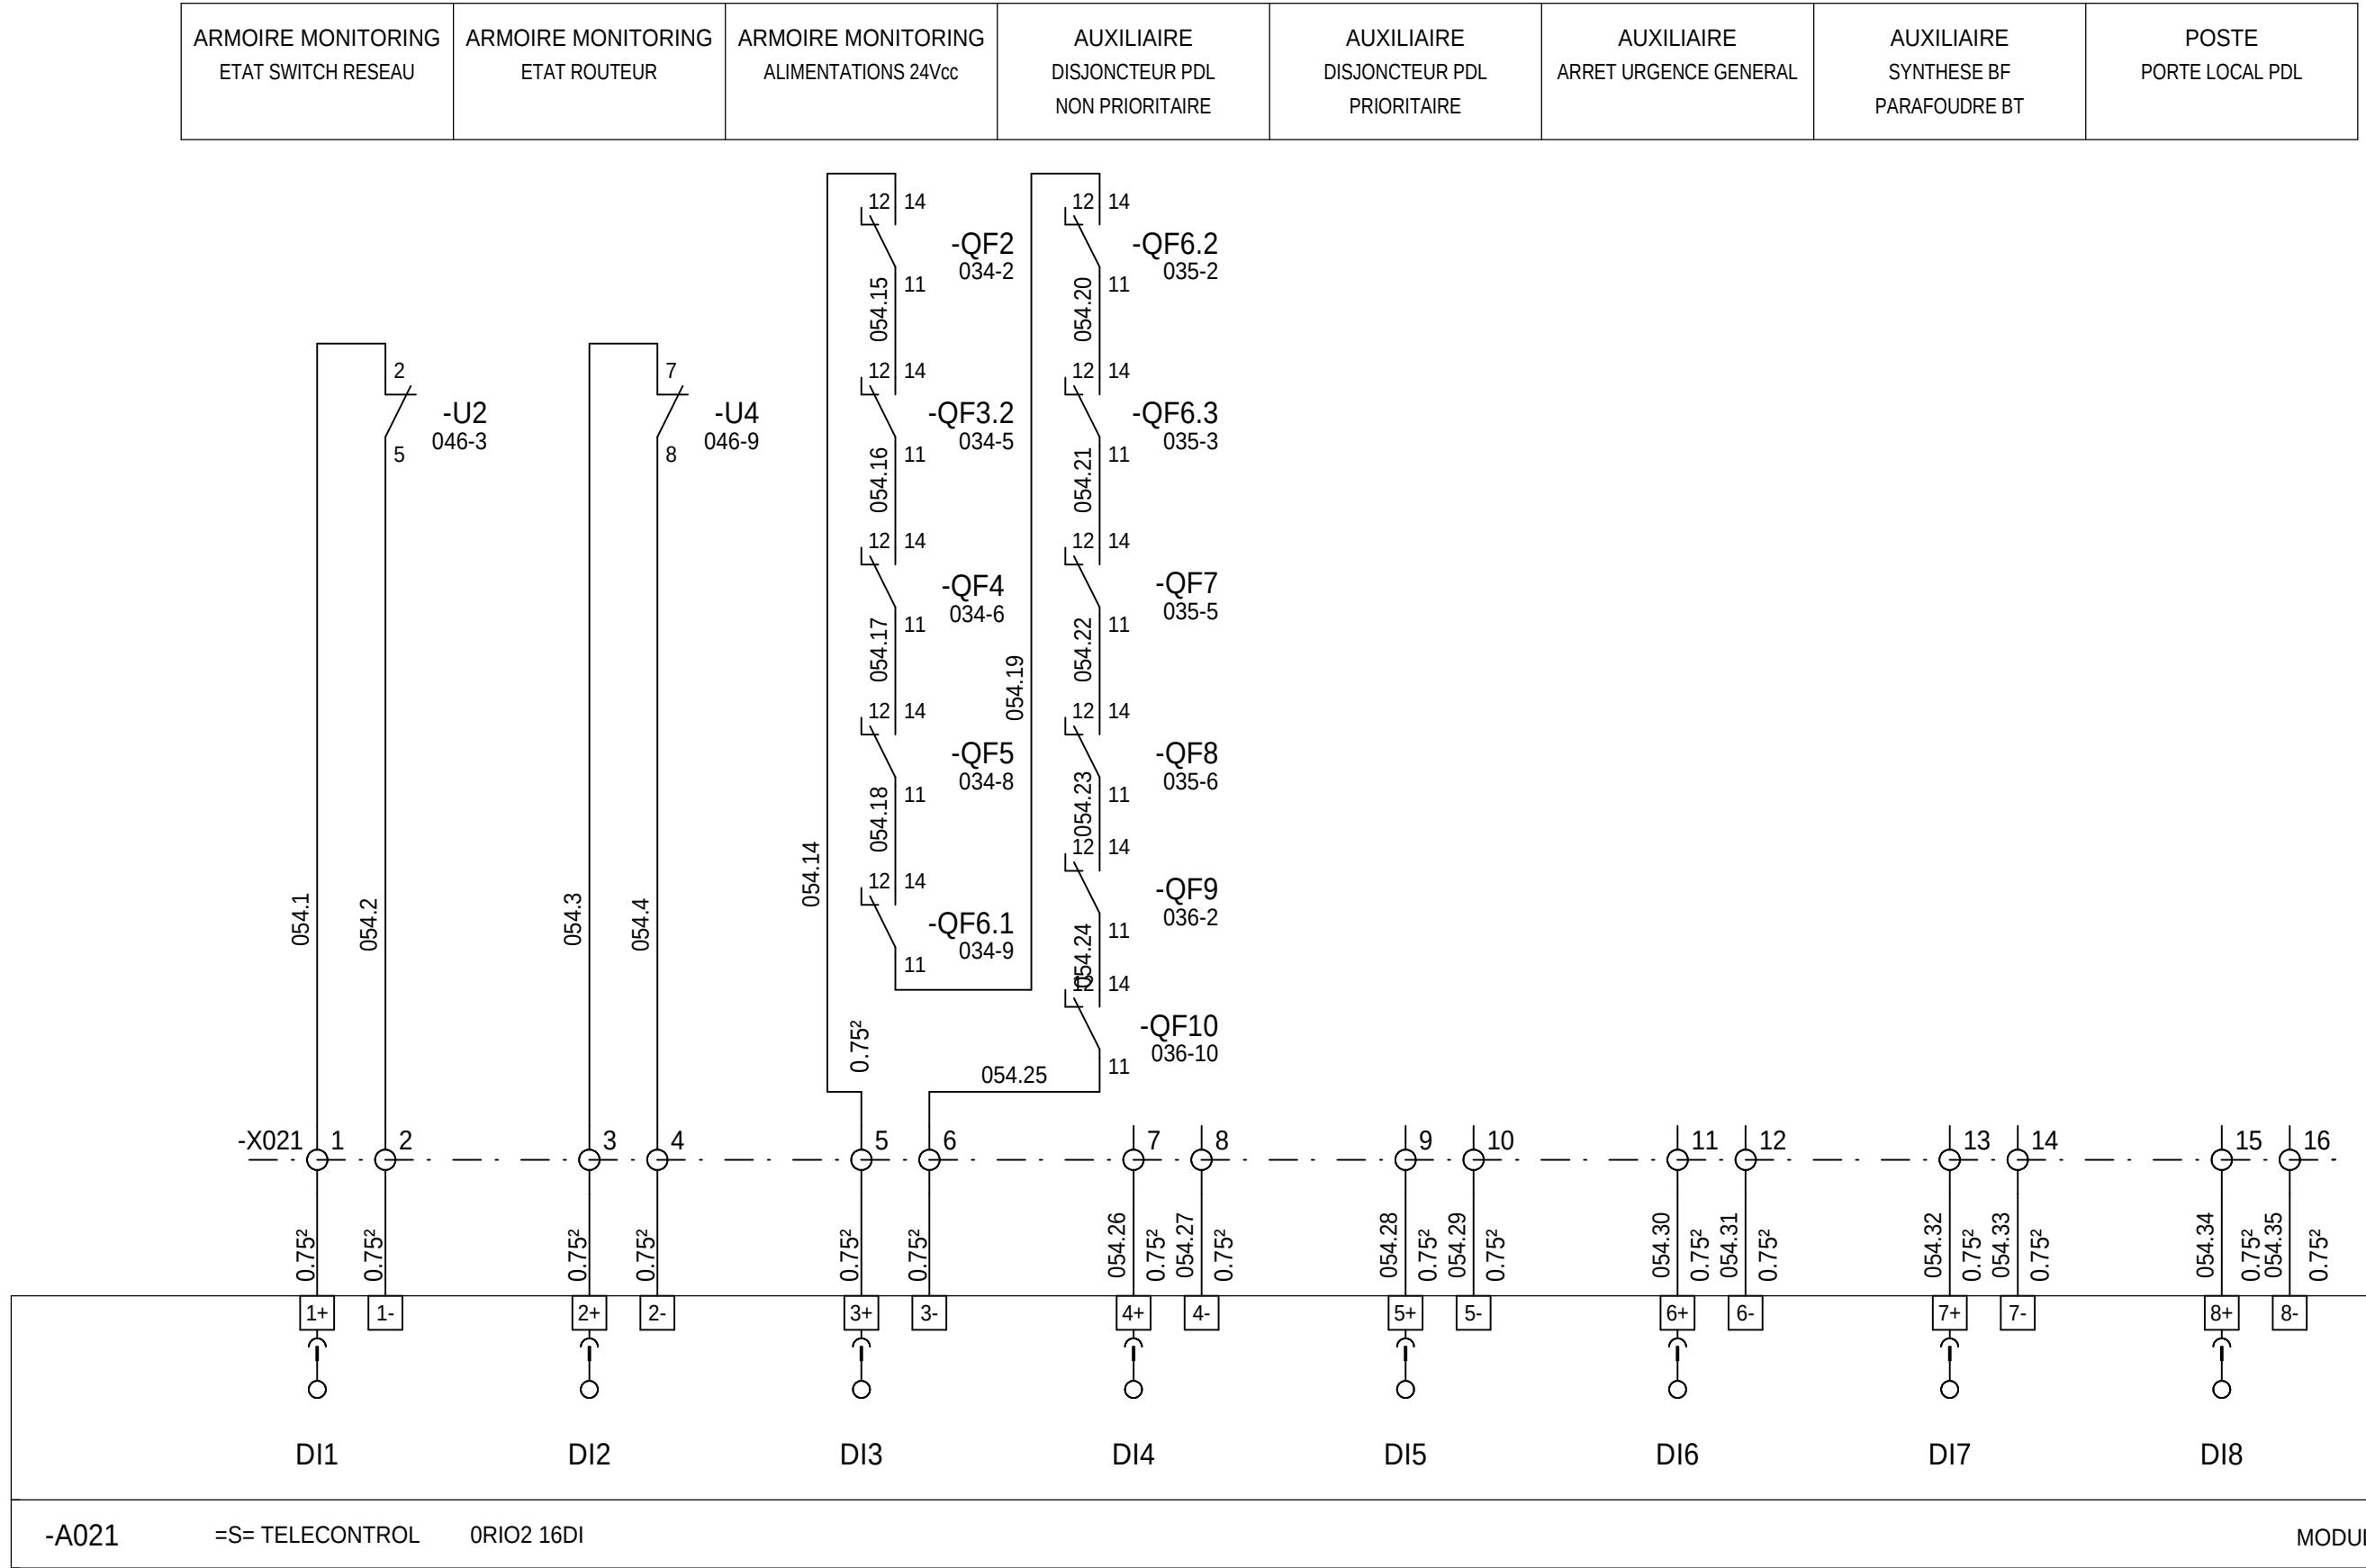

=N201
+AL01

01	17/02/2014	As Built						
00	22/11/2013	Edition originale / First issue						
Ind. Rev	Date Date	Modification / Modification	Archiv. Micro-filmed	Ind. Rev	Date Date	Modification / Modification		Archiv. Micro-filmed

CARTE 16 ENTREES TOR
ENTREES 1 A 8

MONITORING
PHOTOVOLTAIQUE
CASINO LOT 6
PDL / PTR
SITE DE CORTE



ABV00011	
Projet - No commande Project - Order No. FR-6000251	Indice Rev 01

The technical information contained in this document is the exclusive property of Schneider Electric Industries S.A.S and cannot be used or disclosed to third parties of any kind without its written consent. Only those drawings and diagrams remitted after order booking are binding for execution. All devices shown in this diagrams are in open position, drawn out with operating mechanism discharged and all power sources off.

Les informations techniques contenues dans ce document sont la propriété exclusive de Schneider Electric Industries S.A.S et ne peuvent être utilisées ou divulguées à des tiers quels qu'ils soient sans son accord écrit. Seuls nous engageons pour l'exécution les plans et schémas remis après enregistrement de la commande. Les appareils représentés sur ce schéma sont en position ouvert - désarmés - débrouchés - toutes sources coupées.

=N201
+AL01

01	17/02/2014	As Built							
00	22/11/2013	Edition originale / First issue							
Ind. Rev	Date	Modification / Modification	Archiv. Micro-filmed	Ind. Rev	Date	Modification / Modification	Archiv. Micro-filmed		

CARTE 16 ENTREES TOR
ENTREES 9 A 16

MONITORING
PHOTOVOLTAIQUE
CASINO LOT 6
PDL / PTR
SITE DE CORTE



ABV00011



Projet - No commande
Project - Order No.
FR-6000251

Indice Rev
01
Folio Sheet
056

The technical information contained in this document is the exclusive property of Schneider Electric Industries S.A. and cannot be used or disclosed to third parties of any kind without its written consent. Only those drawings and diagrams remitted after order booking are binding for execution. All devices shown in this diagrams are in open position, drawn out with operating mechanism discharged and all power sources off.

propriété exclusive de Schneider Electric Industries S.A.S
soient sans son accord écrit. Seuls nous engage
de la commande. Les appareils représentés
toutes sources coupées.


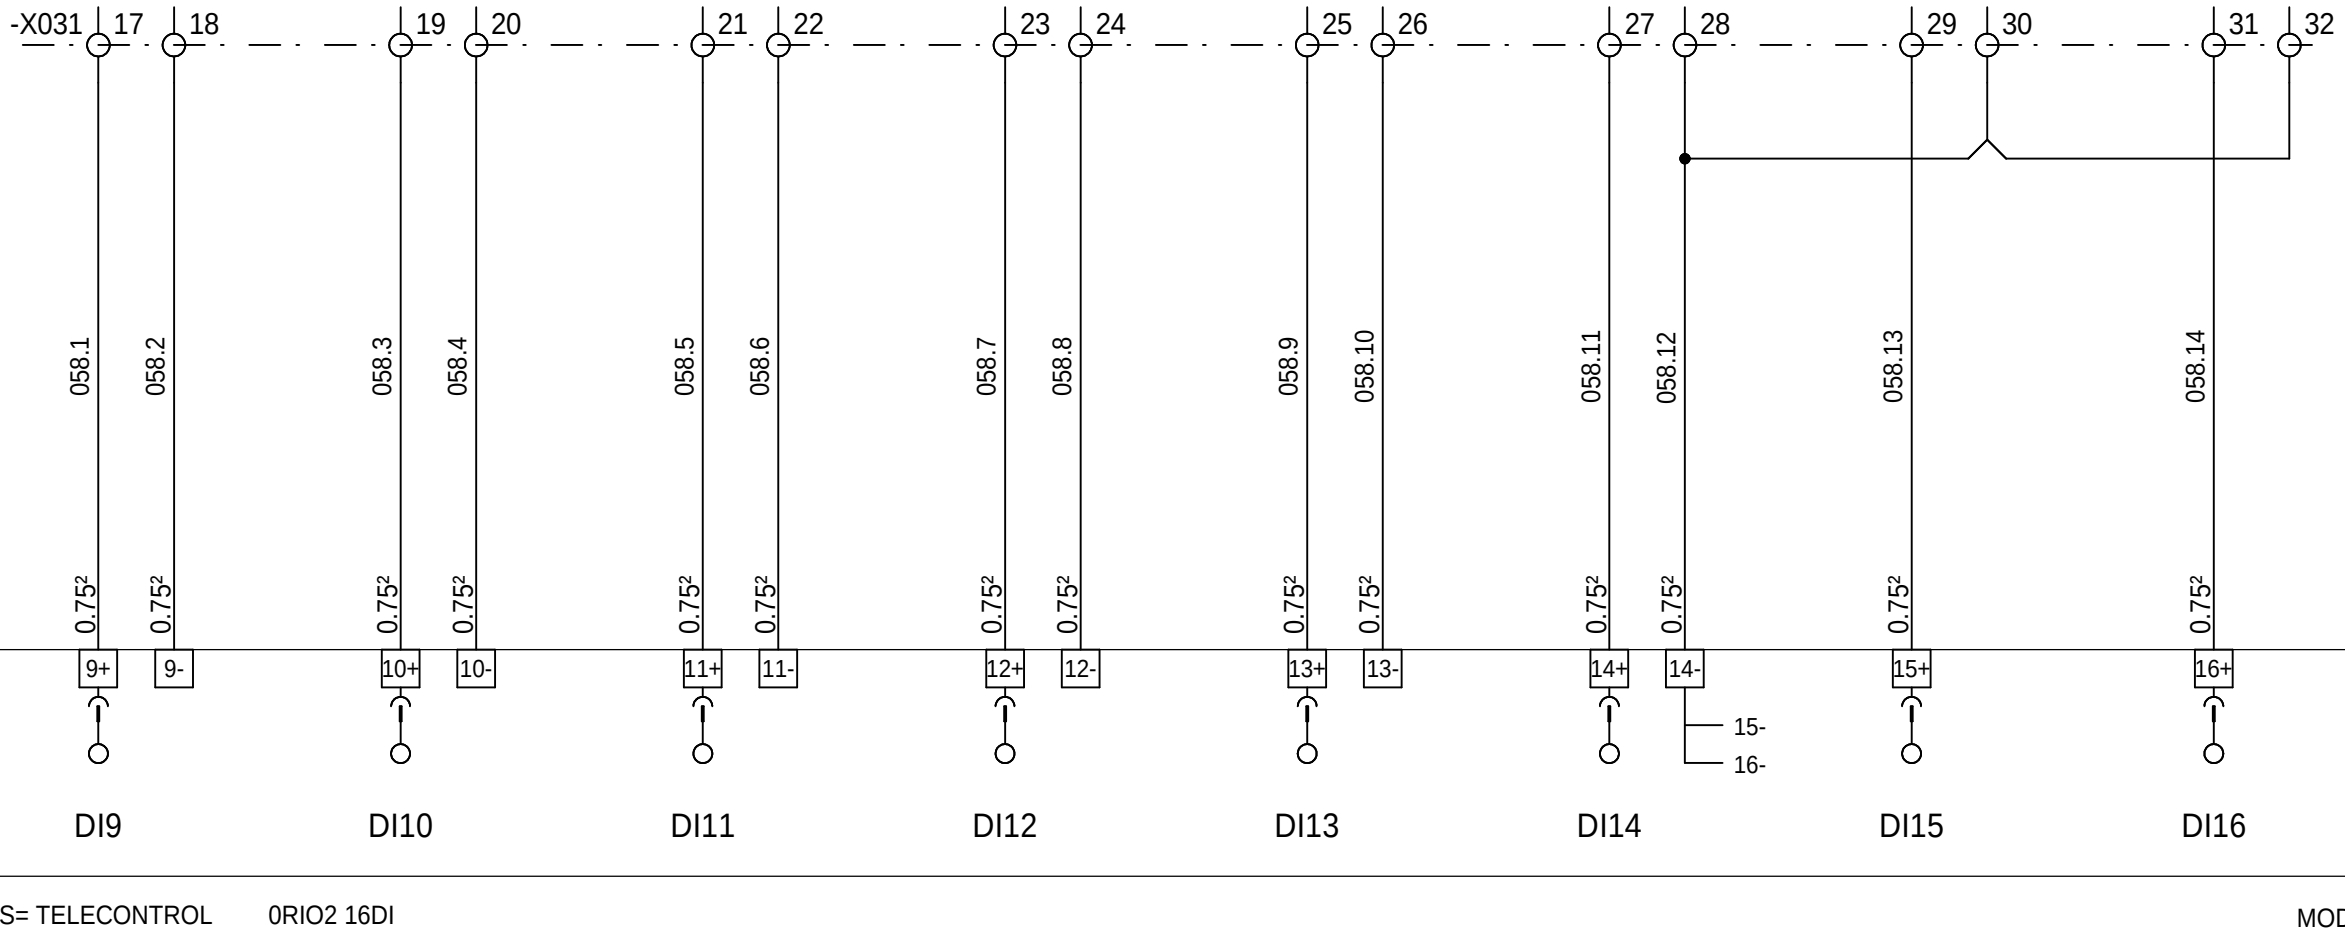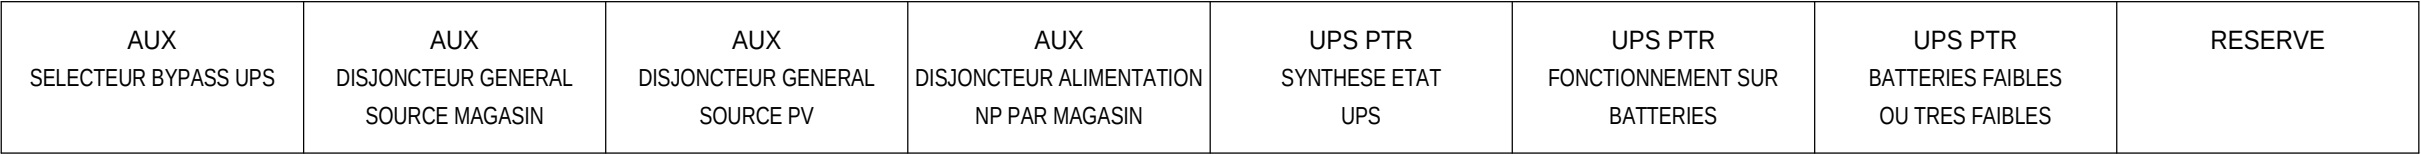

=N201
+AL01

											CARTE 16 ENTREES TOR ENTREES 9 A 16	MONITORING PHOTOVOLTAIQUE CASINO LOT 6 PDL / PTR SITE DE CORTE		ABV000011		
00	22/11/2013	Edition originale / First issue												Projet - No commande Project - Order No. FR-6000251	Indice Rev 00	Folio Sheet 058
Ind. Rev	Date Date	Modification / Modification	Archiv. Micro-filmed	Ind. Rev	Date Date	Modification / Modification	Archiv. Micro-filmed									

Les informations techniques contenues dans ce document sont la propriété exclusive de Schneider Electric Industries S.A.S. et ne peuvent être utilisées ou divulguées à des tiers quels qu'ils soient sans son accord écrit. Seuls nous engageons pour l'exécution des plans et schémas remis après enregistrement de la commande. Les appareils représentés sur ce schéma sont en position ouvert - débranchés - toutes sources coupées.



A3 suite - 01/2008

The technical information contained in this document is the exclusive property of Schneider Electric Industries S.A.S and cannot be used or disclosed to third parties of any kind without its written consent. Only those drawings and diagrams remitted after order booking are binding for execution. All devices shown in this diagrams are in open position, drawn out with operating mechanism discharged and all power sources off.

Les informations techniques contenues dans ce document sont la propriété exclusive de Schneider Electric Industries S.A.S et ne peuvent être utilisées ou divulguées à des tiers quels qu'ils soient sans son accord écrit. Seuls nous engageant pour l'exécution les plans et schémas remis après enregistrement de la commande. Les appareils représentés sur ce schéma sont en position ouvert - désarmés - débroschés - toutes sources coupées.

=N201
+AL01

01	17/02/2014	As Built							
00	22/11/2013	Edition originale / First issue							
Ind. Rev	Date	Modification / Modification		Archiv. Micro-filmed	Ind. Rev	Date	Modification / Modification		Archiv. Micro-filmed

CARTE 4 SORTIES TOR
RELAIS ELECTROMECHANIQUES

ELECTROMECHANICAL RELAYS

MONITORING
PHOTOVOLTAIQUE
CASINO LOT 6
PDL / PTR
SITE DE CORTE



ABV00011		
Projet - No commande Project - Order No. FR-6000251		Folio Sheet 060

A

B

C


D




A3 suite - 01/2008

The technical information contained in this document is the exclusive property of Schneider Electric Industries S.A.S and cannot be used or disclosed to third parties of any kind without its written consent. Only those drawings and diagrams remitted after order booking are binding for execution. All devices shown in this diagrams are in open position, drawn out with operating mechanism discharged and all power sources off.

Les informations techniques contenues dans ce document sont la propriété exclusive de Schneider Electric Industries S.A.S et ne peuvent être utilisées ou divulguées à des tiers quels qu'ils soient sans son accord écrit. Seuls nous engageons pour exécution les plans et schémas remis après enregistrement de la commande. Les appareils représentés sur ce schéma sont en position ouvert - désarmés - débroschés - toutes sources coupées.

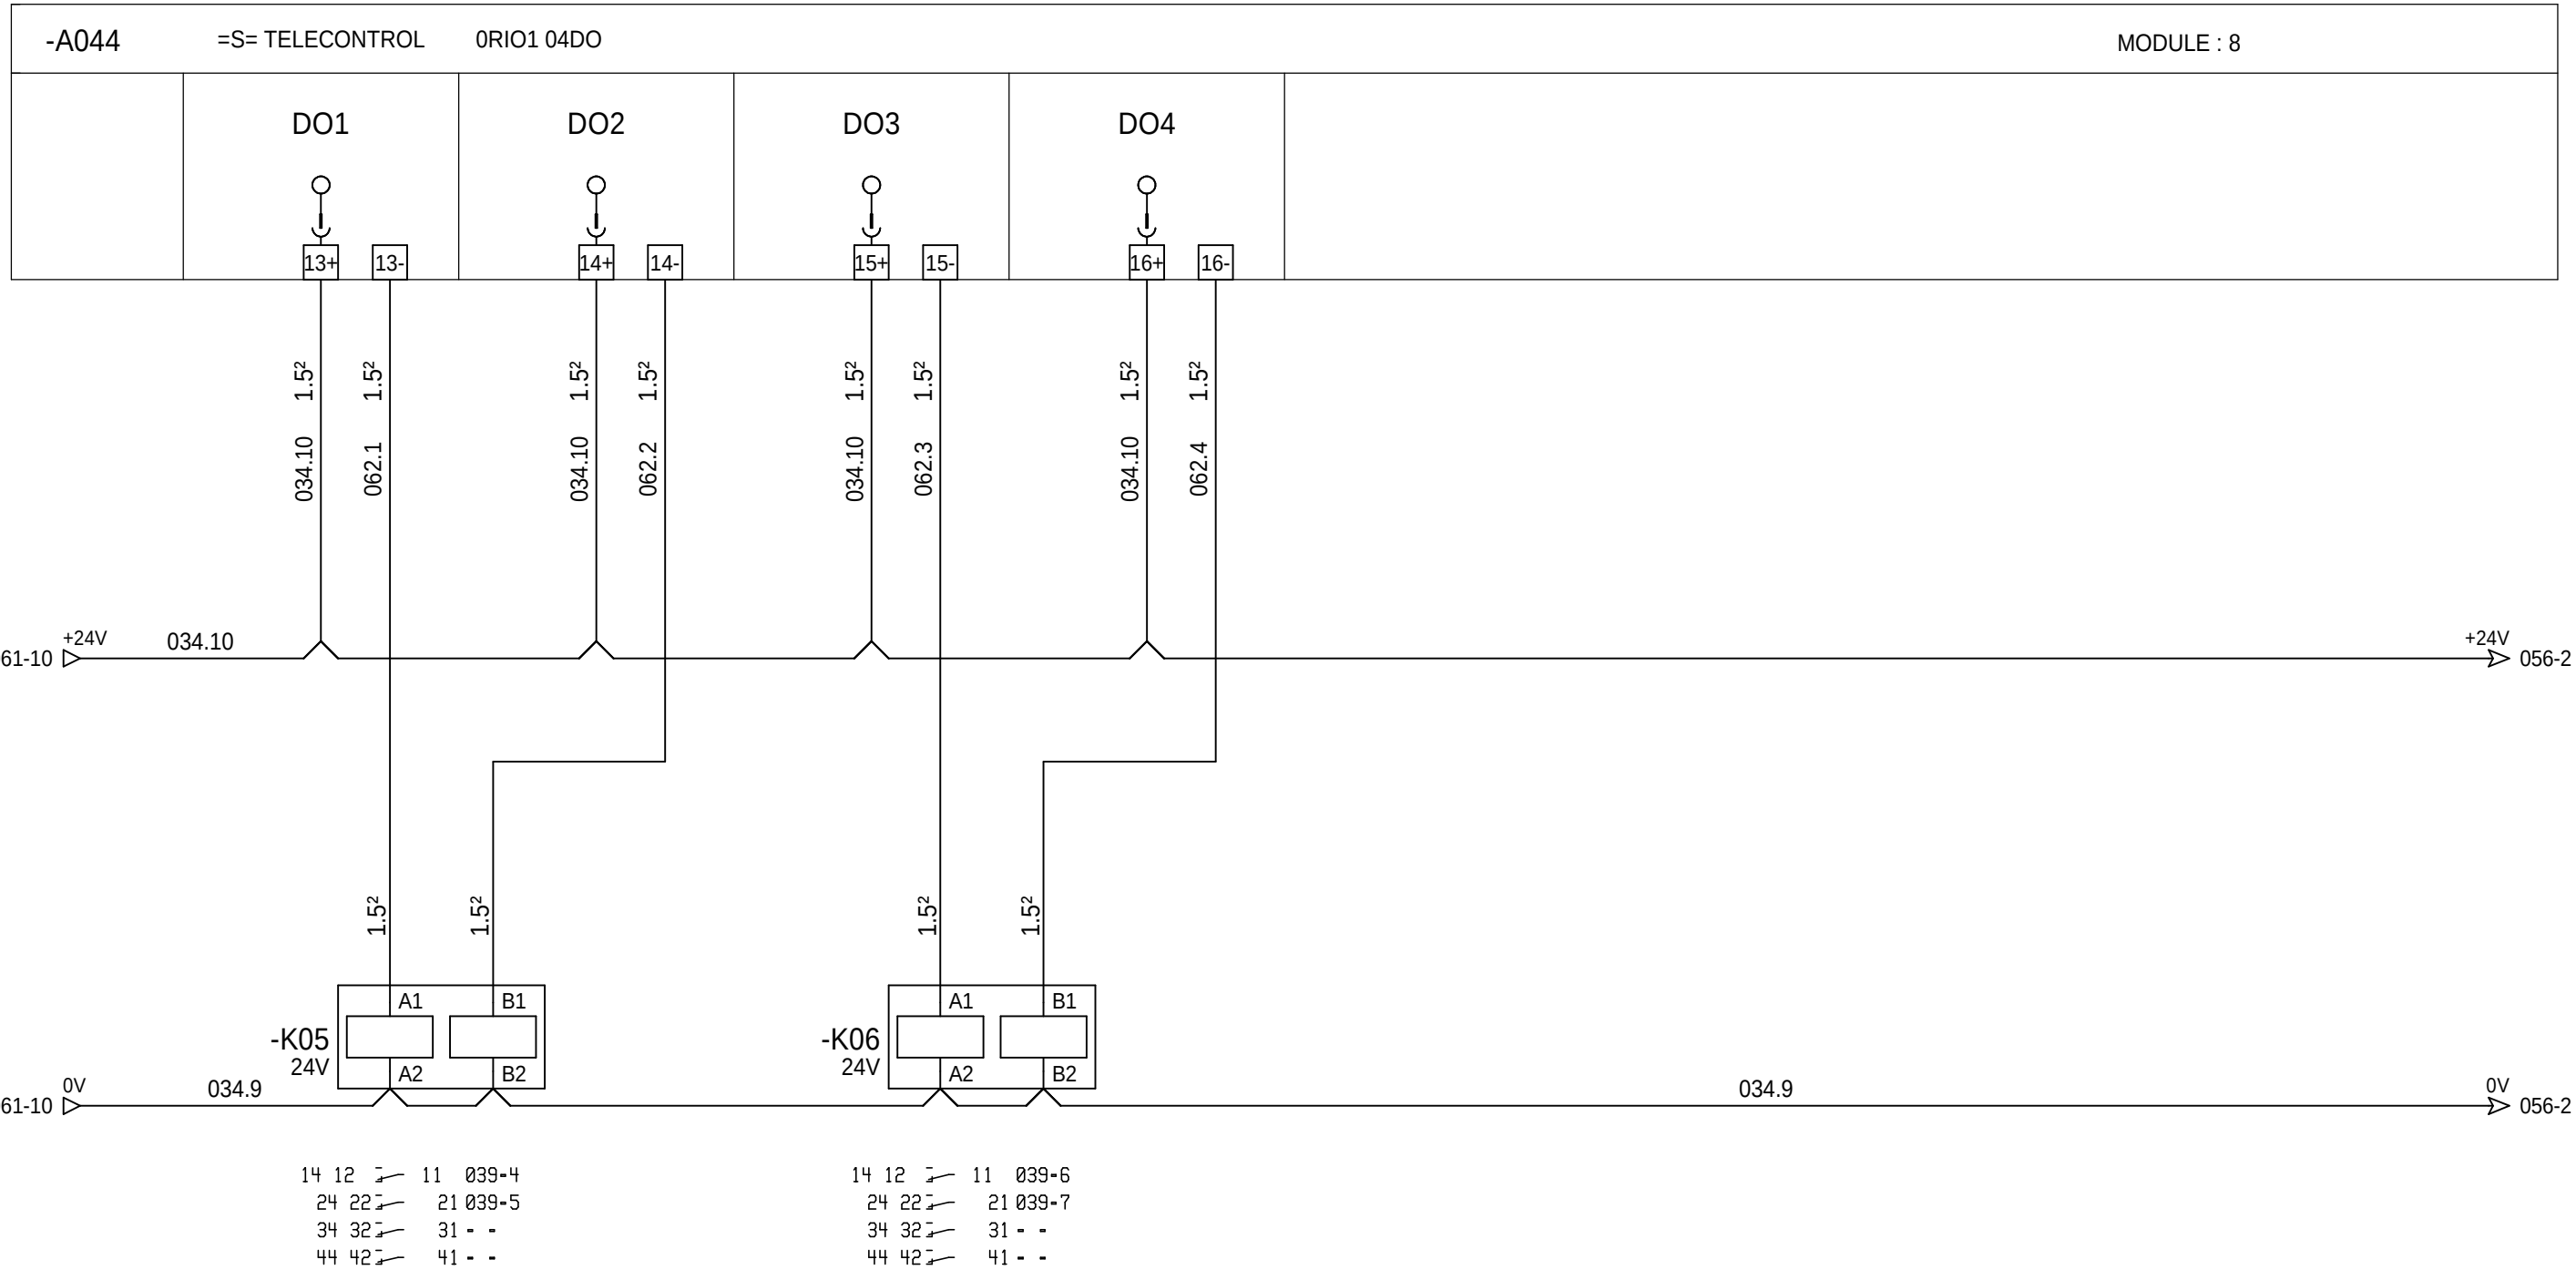


=N201
+AL01

 01	17/02/2014	As Built								CARTE 4 SORTIES TOR RELAIS ELECTROMECHANQUES	MONITORING PHOTOVOLTAIQUE CASINO LOT 6 PDL / PTR SITE DE CORTE		ABV00011		
00	22/11/2013	Edition originale / First issue													
Ind. Rev	Date Date	Modification / Modification	Archiv. Micro-filmed	Ind. Rev	Date Date	Modification / Modification	Archiv. Micro-filmed						Project - No commande Project - Order No. FR-6000251	Indice Rev 01	Folio Sheet 062

The technical information contained in this document is the exclusive property of Schneider Electric Industries S.A. S and cannot be used or disclosed to third parties of any kind without its written consent. Only those drawings and diagrams remitted after order booking are binding for execution. All devices shown in this diagrams are in open position, drawn out with operating mechanism discharged and all power sources off.



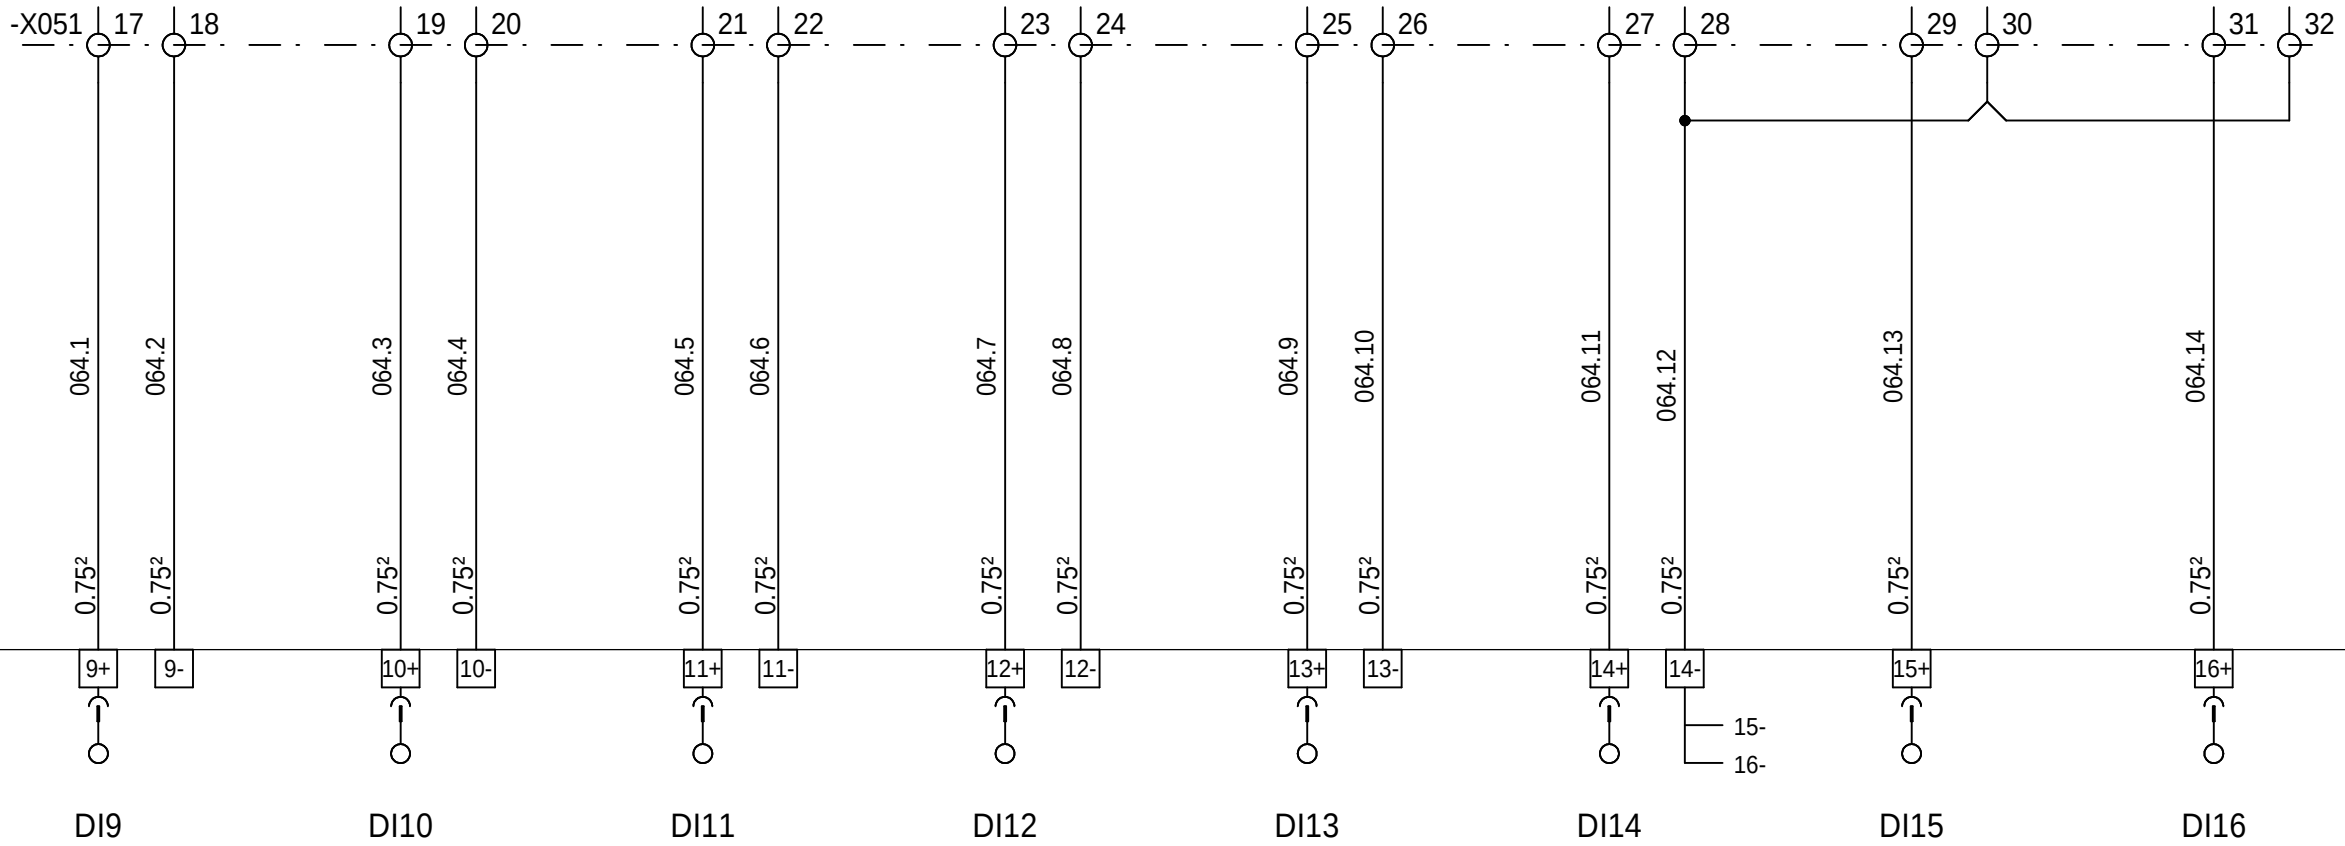


```
-A051      =S= TELECONTROL      0RIO2 16DI
```

=N201
+AL01

										CARTE 16 ENTREES TOR ENTREES 9 A 16	MONITORING PHOTOVOLTAIQUE CASINO LOT 6 PDL / PTR SITE DE CORTE		ABV000011			
00	22/11/2013	Edition originale / First issue												Projet - No commande Project - Order No. FR-6000251	Indice Rev 00	Folio Sheet 064
Ind. Rev	Date Date	Modification / Modification		Archiv. Micro- filmed	Ind. Rev	Date Date	Modification / Modification		Archiv. Micro- filmed							

The technical information contained in this document is the exclusive property of Schneider Electric Industries S.A.S and cannot be used or disclosed to third parties of any kind without its written consent. Only those drawings and diagrams remitted after order booking are binding for execution. All devices shown in this diagrams are in open position, drawn out with operating mechanism discharged and all power sources off.

Les informations techniques contenues dans ce document sont la propriété exclusive de Schneider Electric Industries S.A.S. et ne peuvent être utilisées ou divulguées à des tiers quel qu'ils soient sans l'accord écrit. Seuls nous engageons sur exécution les plans et schémas remis après enregistrement de la commande. Les appareils représentés sur ce schéma sont en position ouvert - désarmés - débrossés - toutes sources coupées.

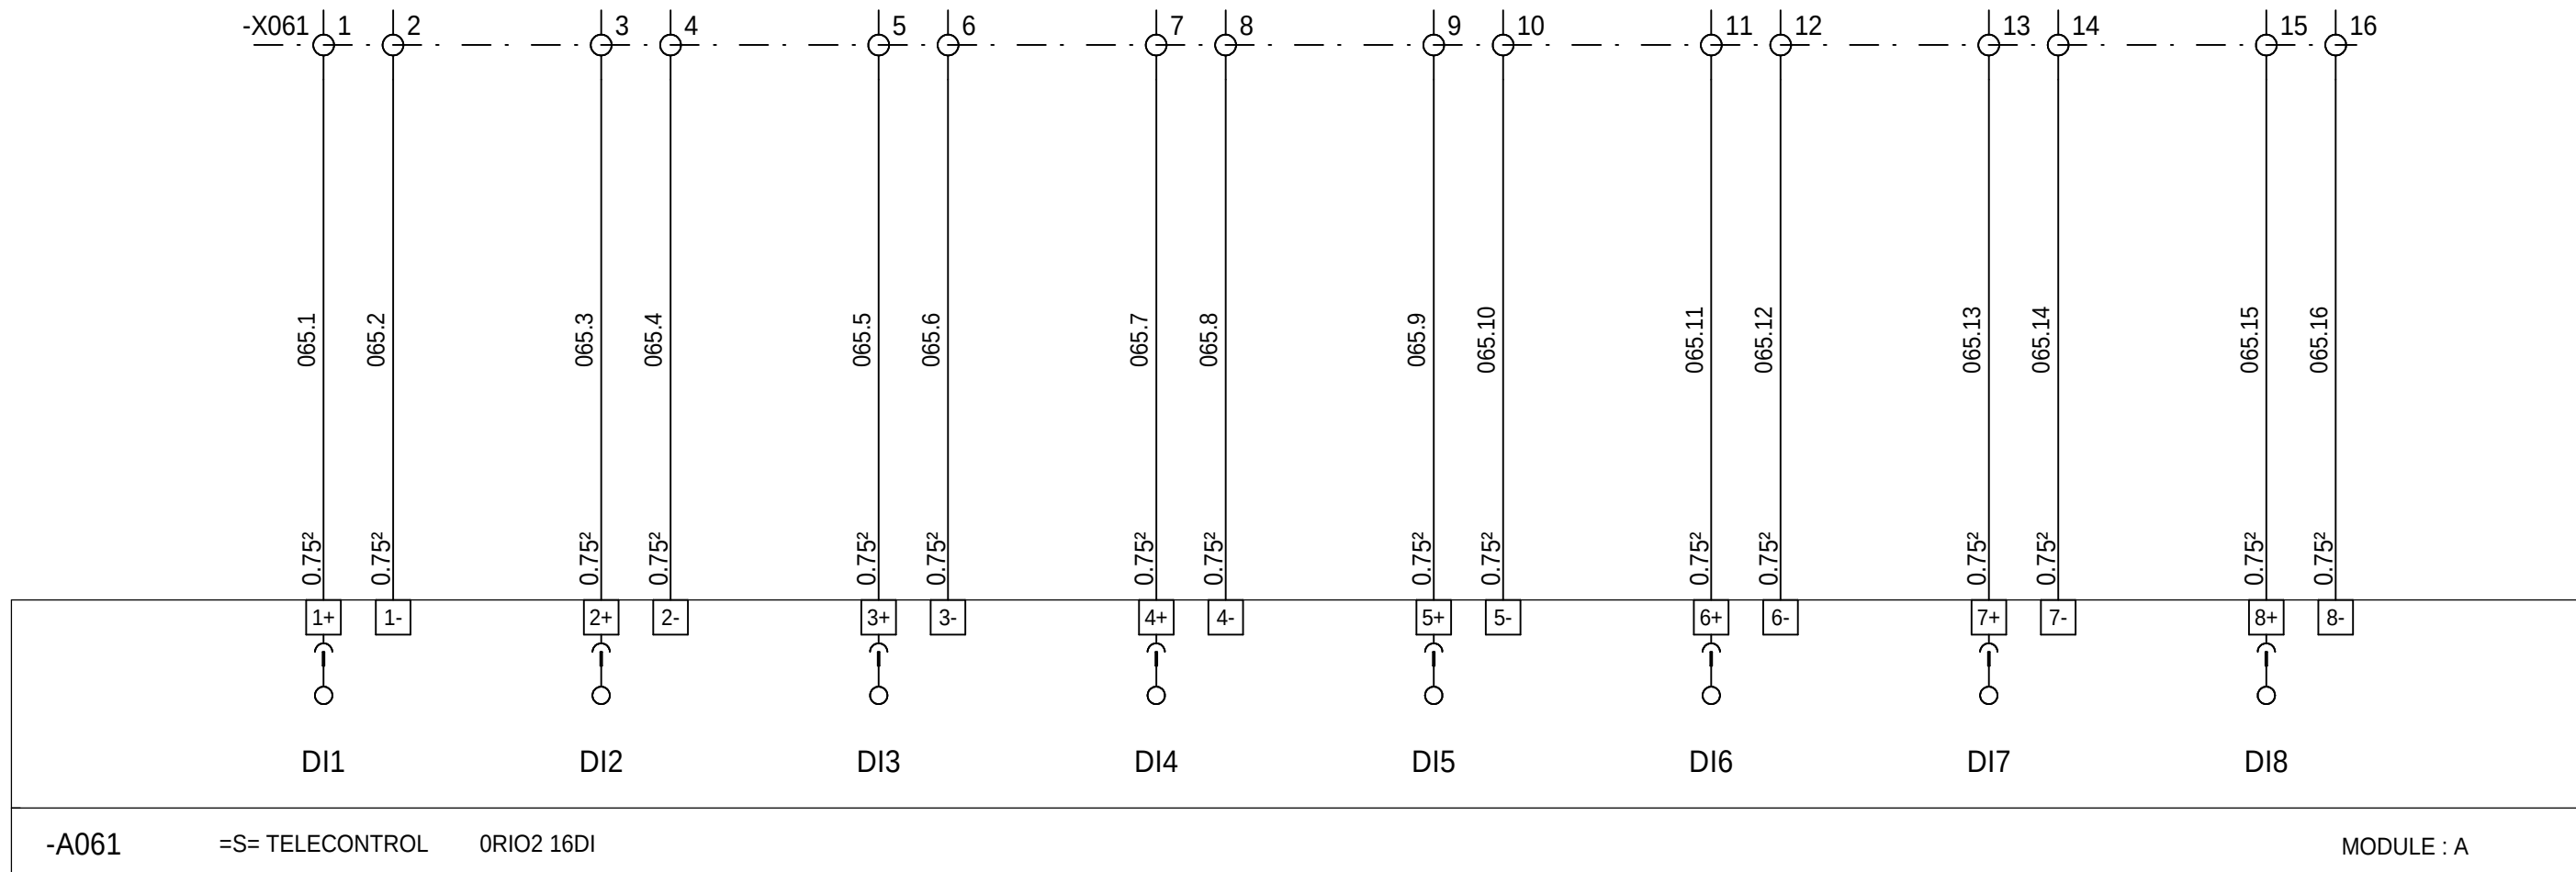

=N201
+AL01

--	--	

B

B

C

C

D



A3 suite - 01/2008

A

B

C

D

The technical information contained in this document is the exclusive property of Schneider Electric Industries S.A.S and cannot be used or disclosed to third parties of any kind without its written consent. Only those drawings and diagrams remitted after order booking are binding for execution. All devices shown in this diagrams are in open position, drawn out with operating mechanism discharged and all power sources off.

Les informations techniques contenues dans ce document sont la propriété exclusive de Schneider Electric Industries S.A.S et ne peuvent être utilisées ou divulguées à des tiers quels qu'ils soient sans son accord écrit. Seuls nous engageant pour l'exécution les plans et schémas remis après enregistrement de la commande. Les appareils représentés sur ce schéma sont en position ouvert - désarmés - débroschés - toutes sources coupées.

=N201
+AL01

00	22/11/2013	Edition originale / First issue								
Ind. Rev	Date	Modification / Modification		Archiv. Micro-filmed	Ind. Rev	Date	Modification / Modification		Archiv. Micro-filmed	

CARTE 16 ENTRES TOR
ENTRES 1 A 8

MONITORING
PHOTOVOLTAIQUE
CASINO LOT 6
PDL / PTR
SITE DE CORTE



ABV00011

Projet - No commande
Project - Order No.
FR-6000251

Indice Rev
00
Folio Sheet
067

RESERVE

RESERVE

RESERVE

RESERVE

RESERVE


RESERVE

RESERVE

RESERVE

The technical information contained in this document is the exclusive property of Schneider Electric Industries S.A. and cannot be used or disclosed to third parties of any kind without its written consent. Only those drawings and diagrams remitted after order booking are binding for execution. All devices shown in this diagrams are in open position, drawn out with operating mechanism discharged and all power sources off.

propriété exclusive de Schneider Electric Industries S.A.S
s soient sans son accord écrit. Seuls nous engage
de la commande. Les appareils représentés
toutes sources coupées.
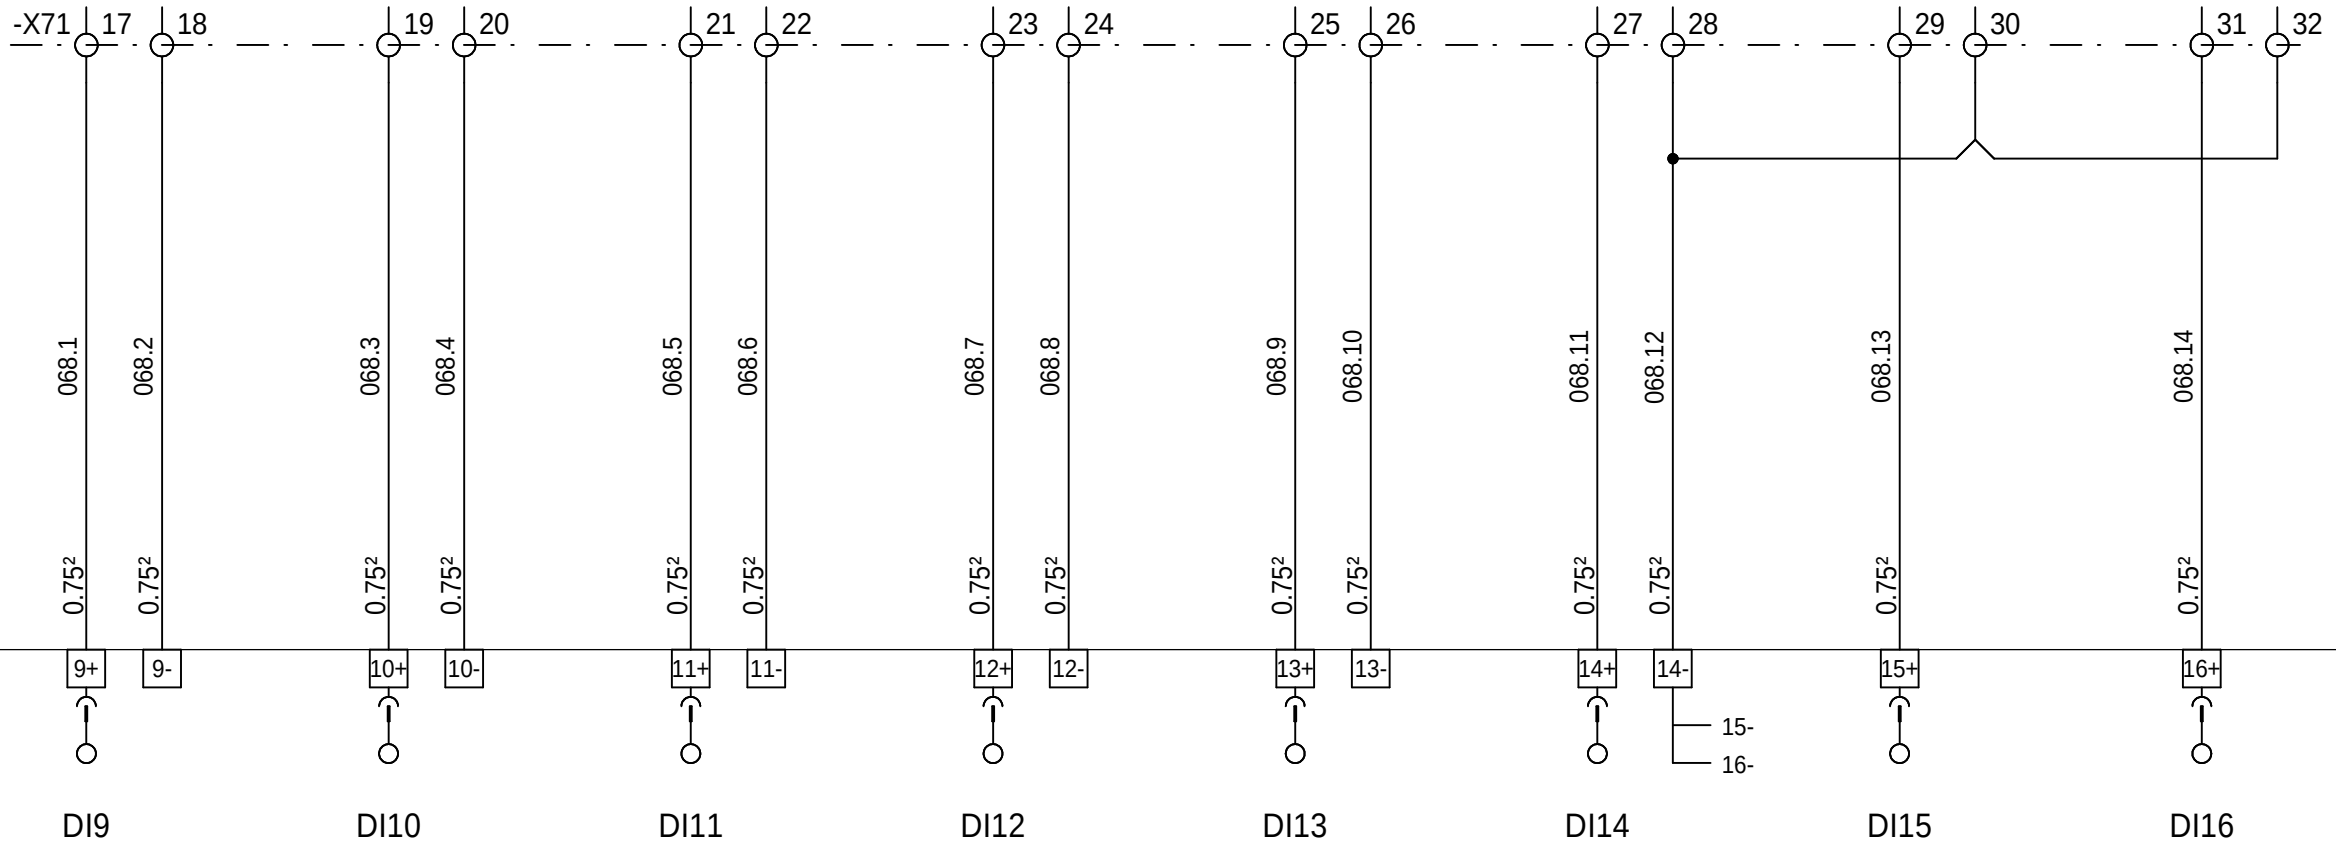
$$= \text{N201} + \text{AL01}$$


-A071 =S= TELECONTROL 0RIO2 16DI

MODULE : B

CARTE 16 ENTREES TOR
ENTREES 9 A 16

MONITORING
PHOTOVOLTAIQUE
CASINO LOT 6
PDL / PTR
SITE DE CORTE



ABV00011





Projet - No commande
Project - Order No.
FR-600025

Indice Rev 00	Folio Sheet 068
---------------------	-----------------------

The technical information contained in this document is the exclusive property of Schneider Electric Industries S.A.S and cannot be used or disclosed to third parties of any kind without its written consent. Only those drawings and diagrams remitted after order booking are binding for execution. All devices shown in this diagrams are in open position, drawn out with operating mechanism discharged and all power sources off.

Les informations techniques contenues dans ce document sont la propriété exclusive de Schneider Electric Industries S.A.S et ne peuvent être utilisées ou divulguées à des tiers quels qu'ils soient sans son accord écrit. Seuls nous engageant pour l'exécution les plans et schémas remis après enregistrement de la commande. Les appareils représentés sur ce schéma sont en position ouvert - désarmés - débroschés - toutes sources coupées.

M340 -AP1R1 TELEMECANIQUE BMX XBP 0800

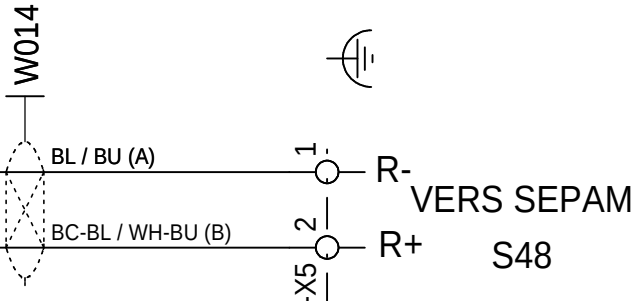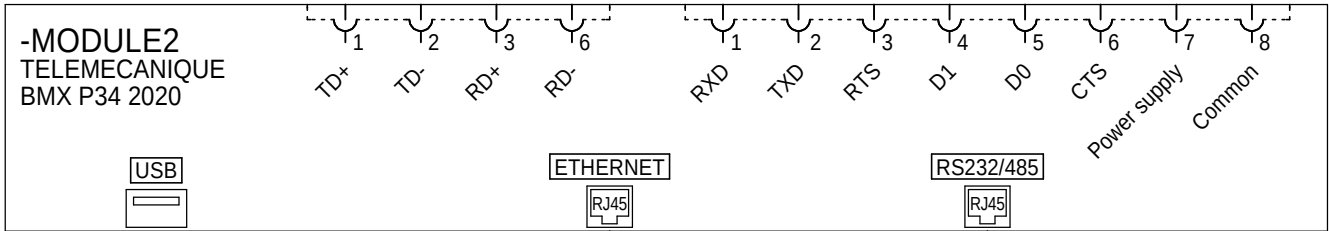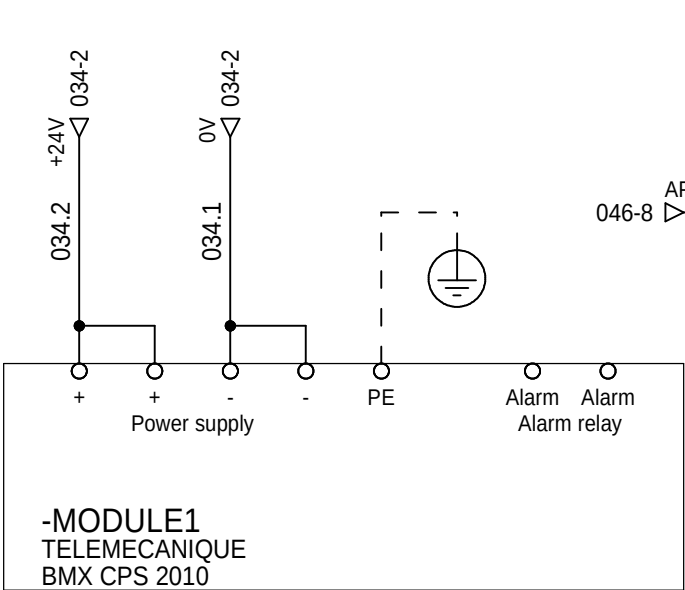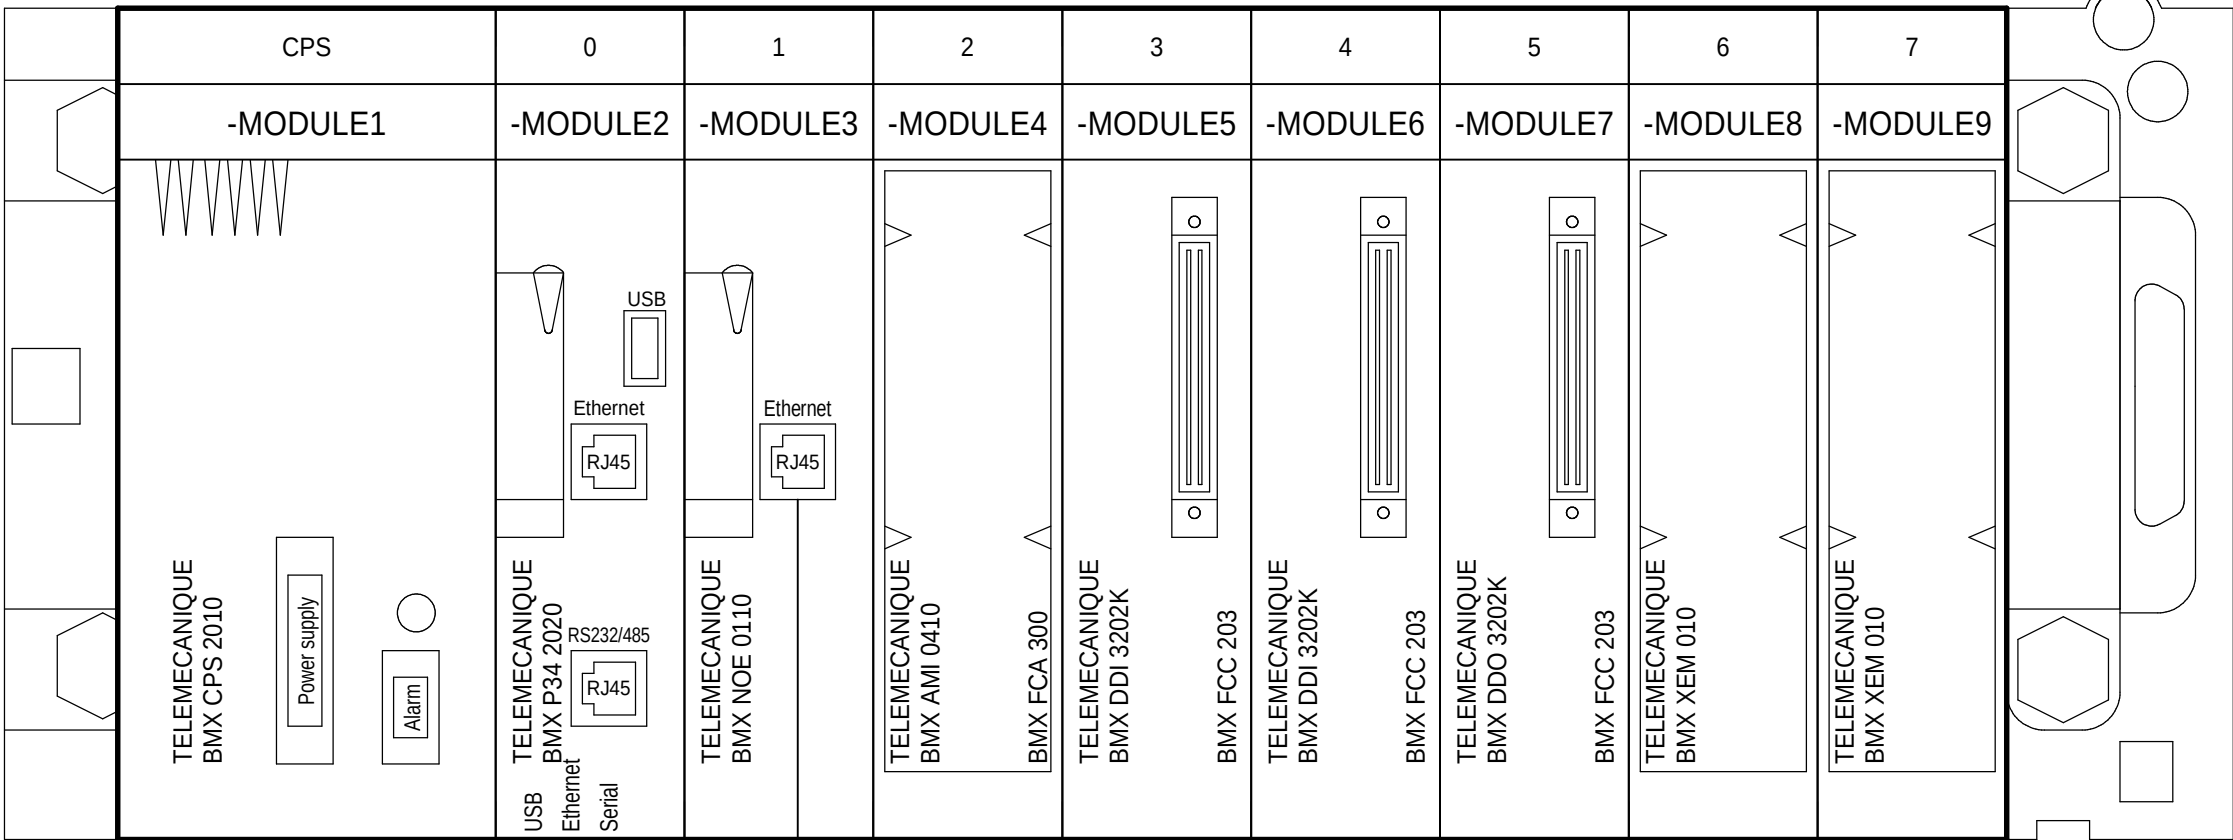

N201
AL01

CONFIGURATION API M340

MONITORING
PHOTOVOLTAIQUE
CASINO LOT 6
PDL / PTR
SITE DE CORTE



ABV00011

Projet - No commande
Project - Order No.
FR-6000251

Indice
Rev
00



Folio
Sheet
080

The technical information contained in this document is the exclusive property of Schneider Electric Industries S.A.S and cannot be used or disclosed to third parties of any kind without its written consent. Only those drawings and diagrams remitted after order booking are binding for execution. All devices shown in this diagrams are in open position, drawn out with operating mechanism discharged and all power sources off.

Les informations techniques contenues dans ce document sont la propriété exclusive de Schneider Electric Industries S.A.S et ne peuvent être utilisées ou divulguées à des tiers quels qu'ils soient sans son accord écrit. Seuls nous engageant pour l'exécution les plans et schémas remis après enregistrement de la commande. Les appareils représentés sur ce schéma sont en position ouvert - désarmés - débrouchés - toutes sources coupées.

File: REC_06_FR600251_PDL_PTR-CORTE-SA
Version: 11/2006 11/2006 11/2006 par P. BUCI

DEIE TVC Consigne P0	DEIE TVC Consigne Q0	RESERVE	RESERVE
----------------------------	----------------------------	---------	---------

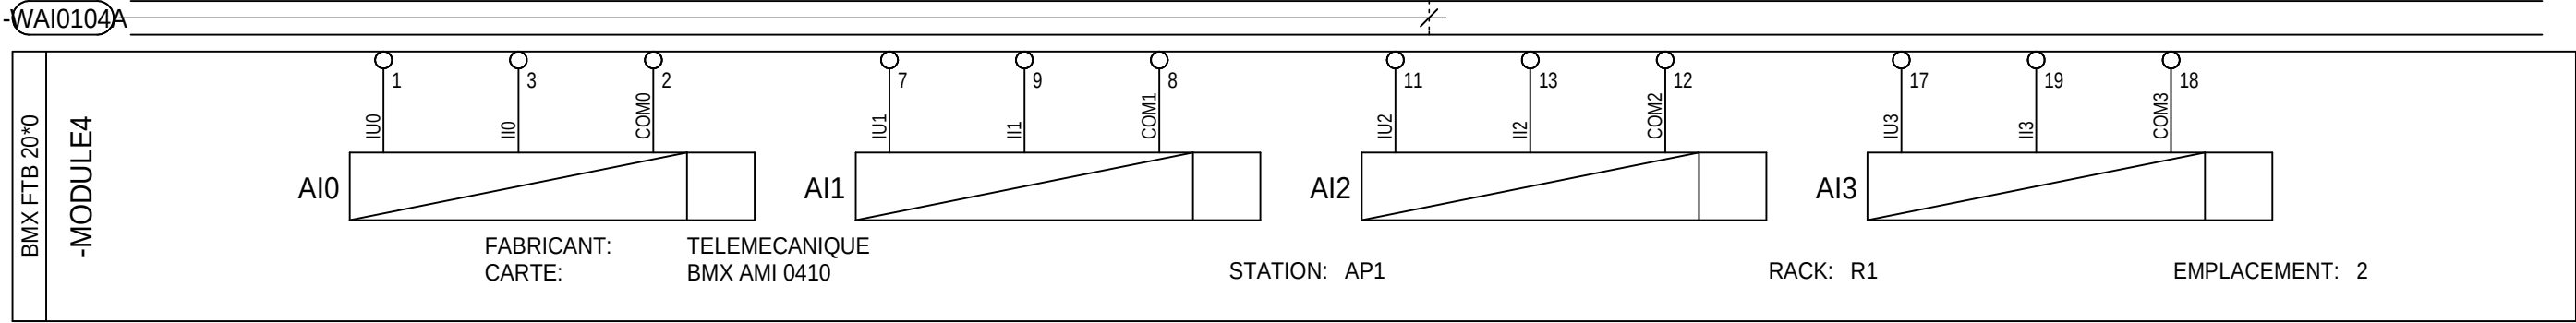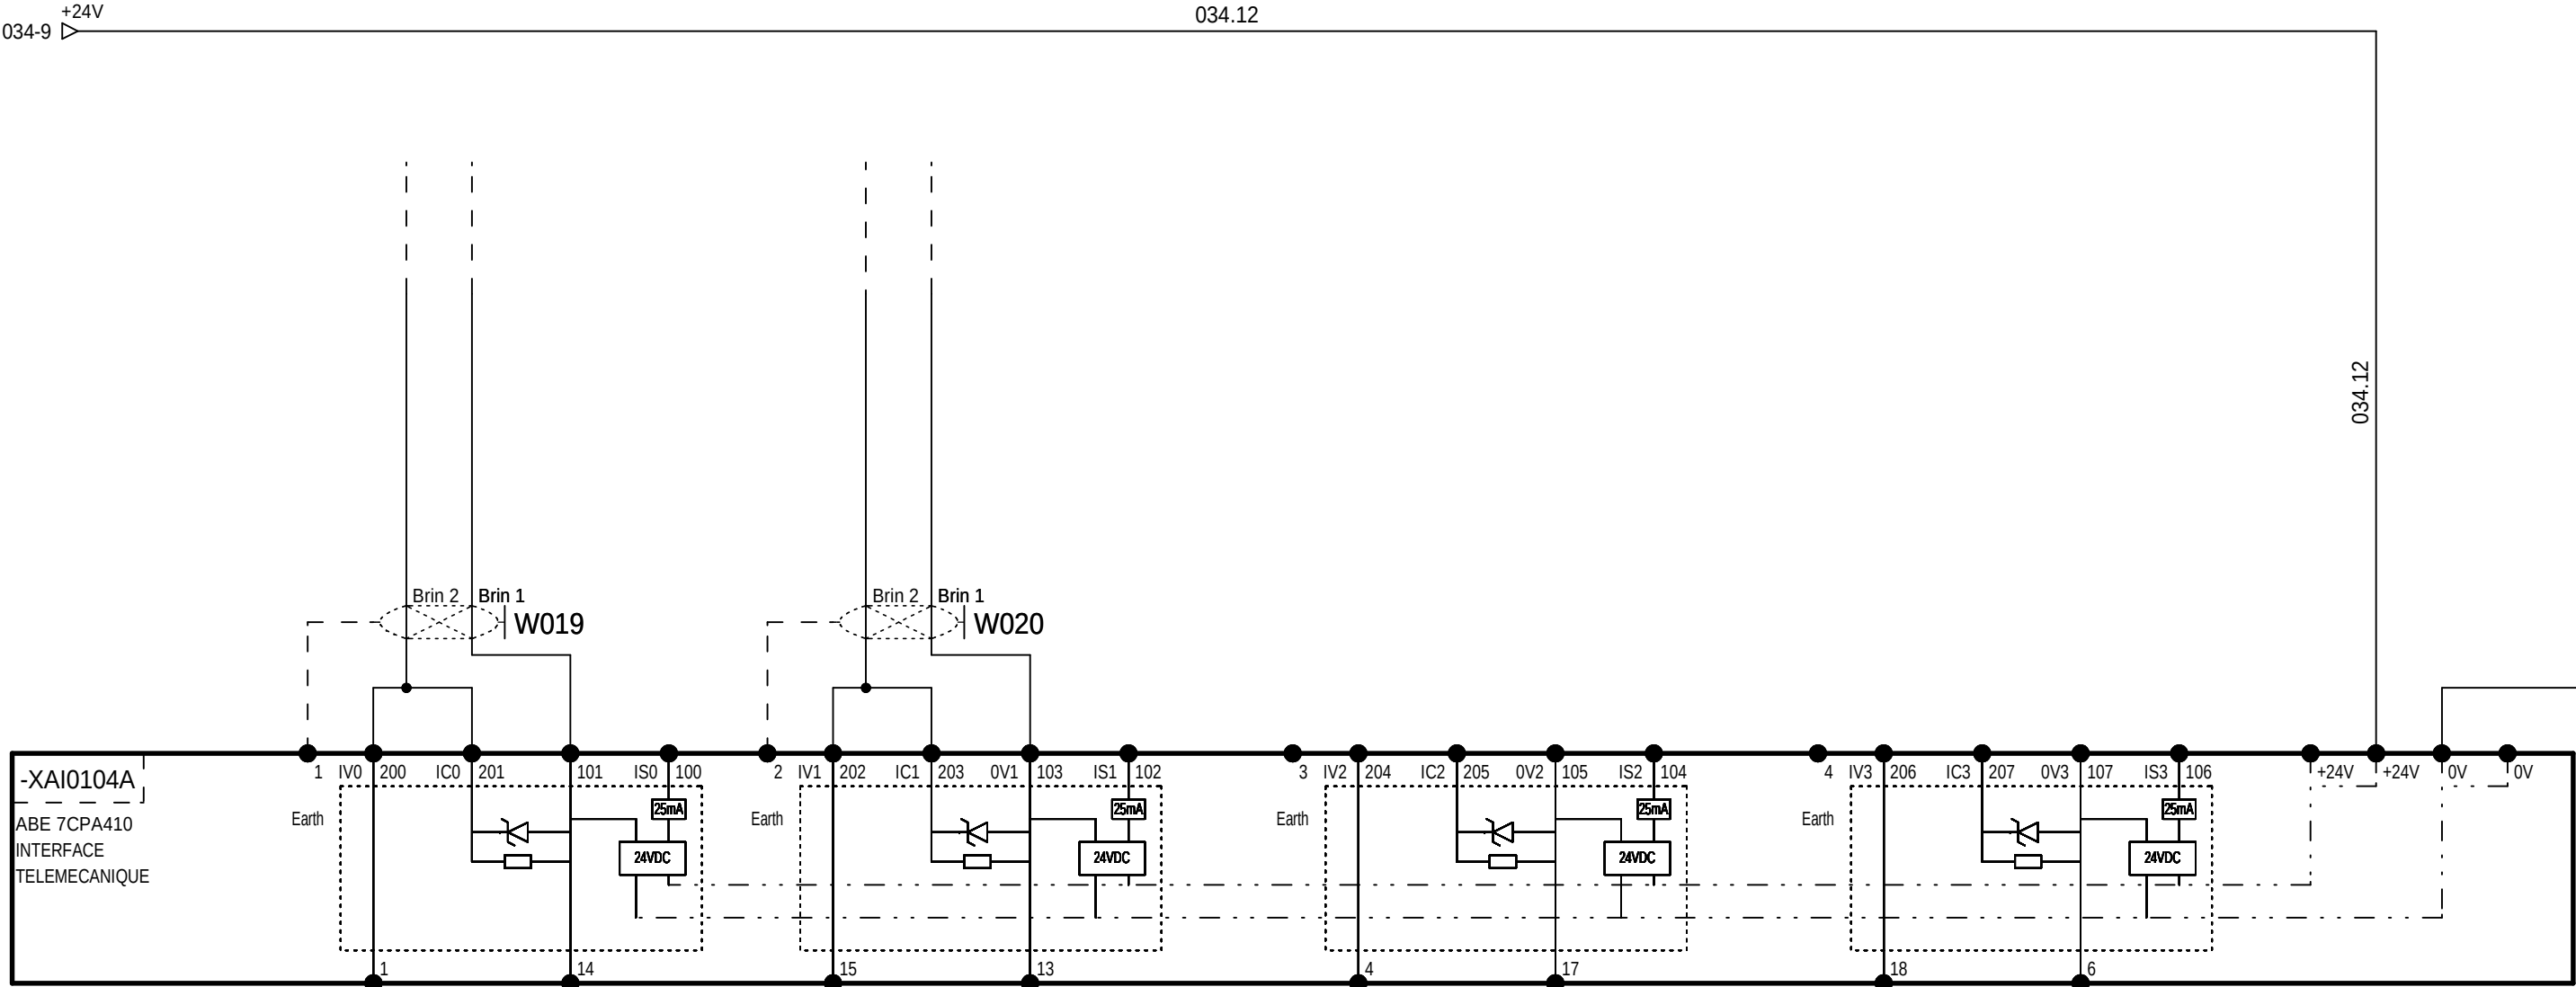

N201

AL01

034-9 ∇ 0V

034.11

MODULE ENTREES ANALOGIQUES

MONITORING
PHOTOVOLTAIQUE
CASINO LOT 6
PDL / PTR
SITE DE CORTE



ABV00011

Projet - No commande
Project - Order No.
FR-6000251

Indice
Rev
00

Folio
Sheet
081

A

B

C

D


N201
AL01

A3 suite - 11/2006

The technical information contained in this document is the exclusive property of Schneider Electric Industries S.A.S and cannot be used or disclosed to third parties without its written consent. Only those drawings and diagrams remitted after order booking are binding for execution. All devices shown in this diagrams are in open position, drawn out with operating mechanism discharged and all power sources off.

Les informations techniques contenues dans ce document sont la propriété exclusive de Schneider Electric Industries S.A.S et ne peuvent être utilisées ou divulguées à des tiers quels qu'ils soient sans son accord écrit. Seuls nous engageons pour l'exécution les plans et schémas remis après enregistrement de la commande. Les appareils représentés sur ce schéma sont en position ouvert - désarmés - débranchés - toutes sources coupées.

RESERVE	RESERVE	SM6 IM1 Interrupteur fermé	SM6 IM1 SMALT fermé	SM6 IM2 - Filtre 75 Interrupteur fermé	SM6 IM2 - Filtre 75 SMALT fermé	SM6 IM3 - Filtre 75 Interrupteur fermé	SM6 IM3 - Filtre 75 SMALT fermé
---------	---------	----------------------------------	---------------------------	--	---------------------------------------	--	---------------------------------------

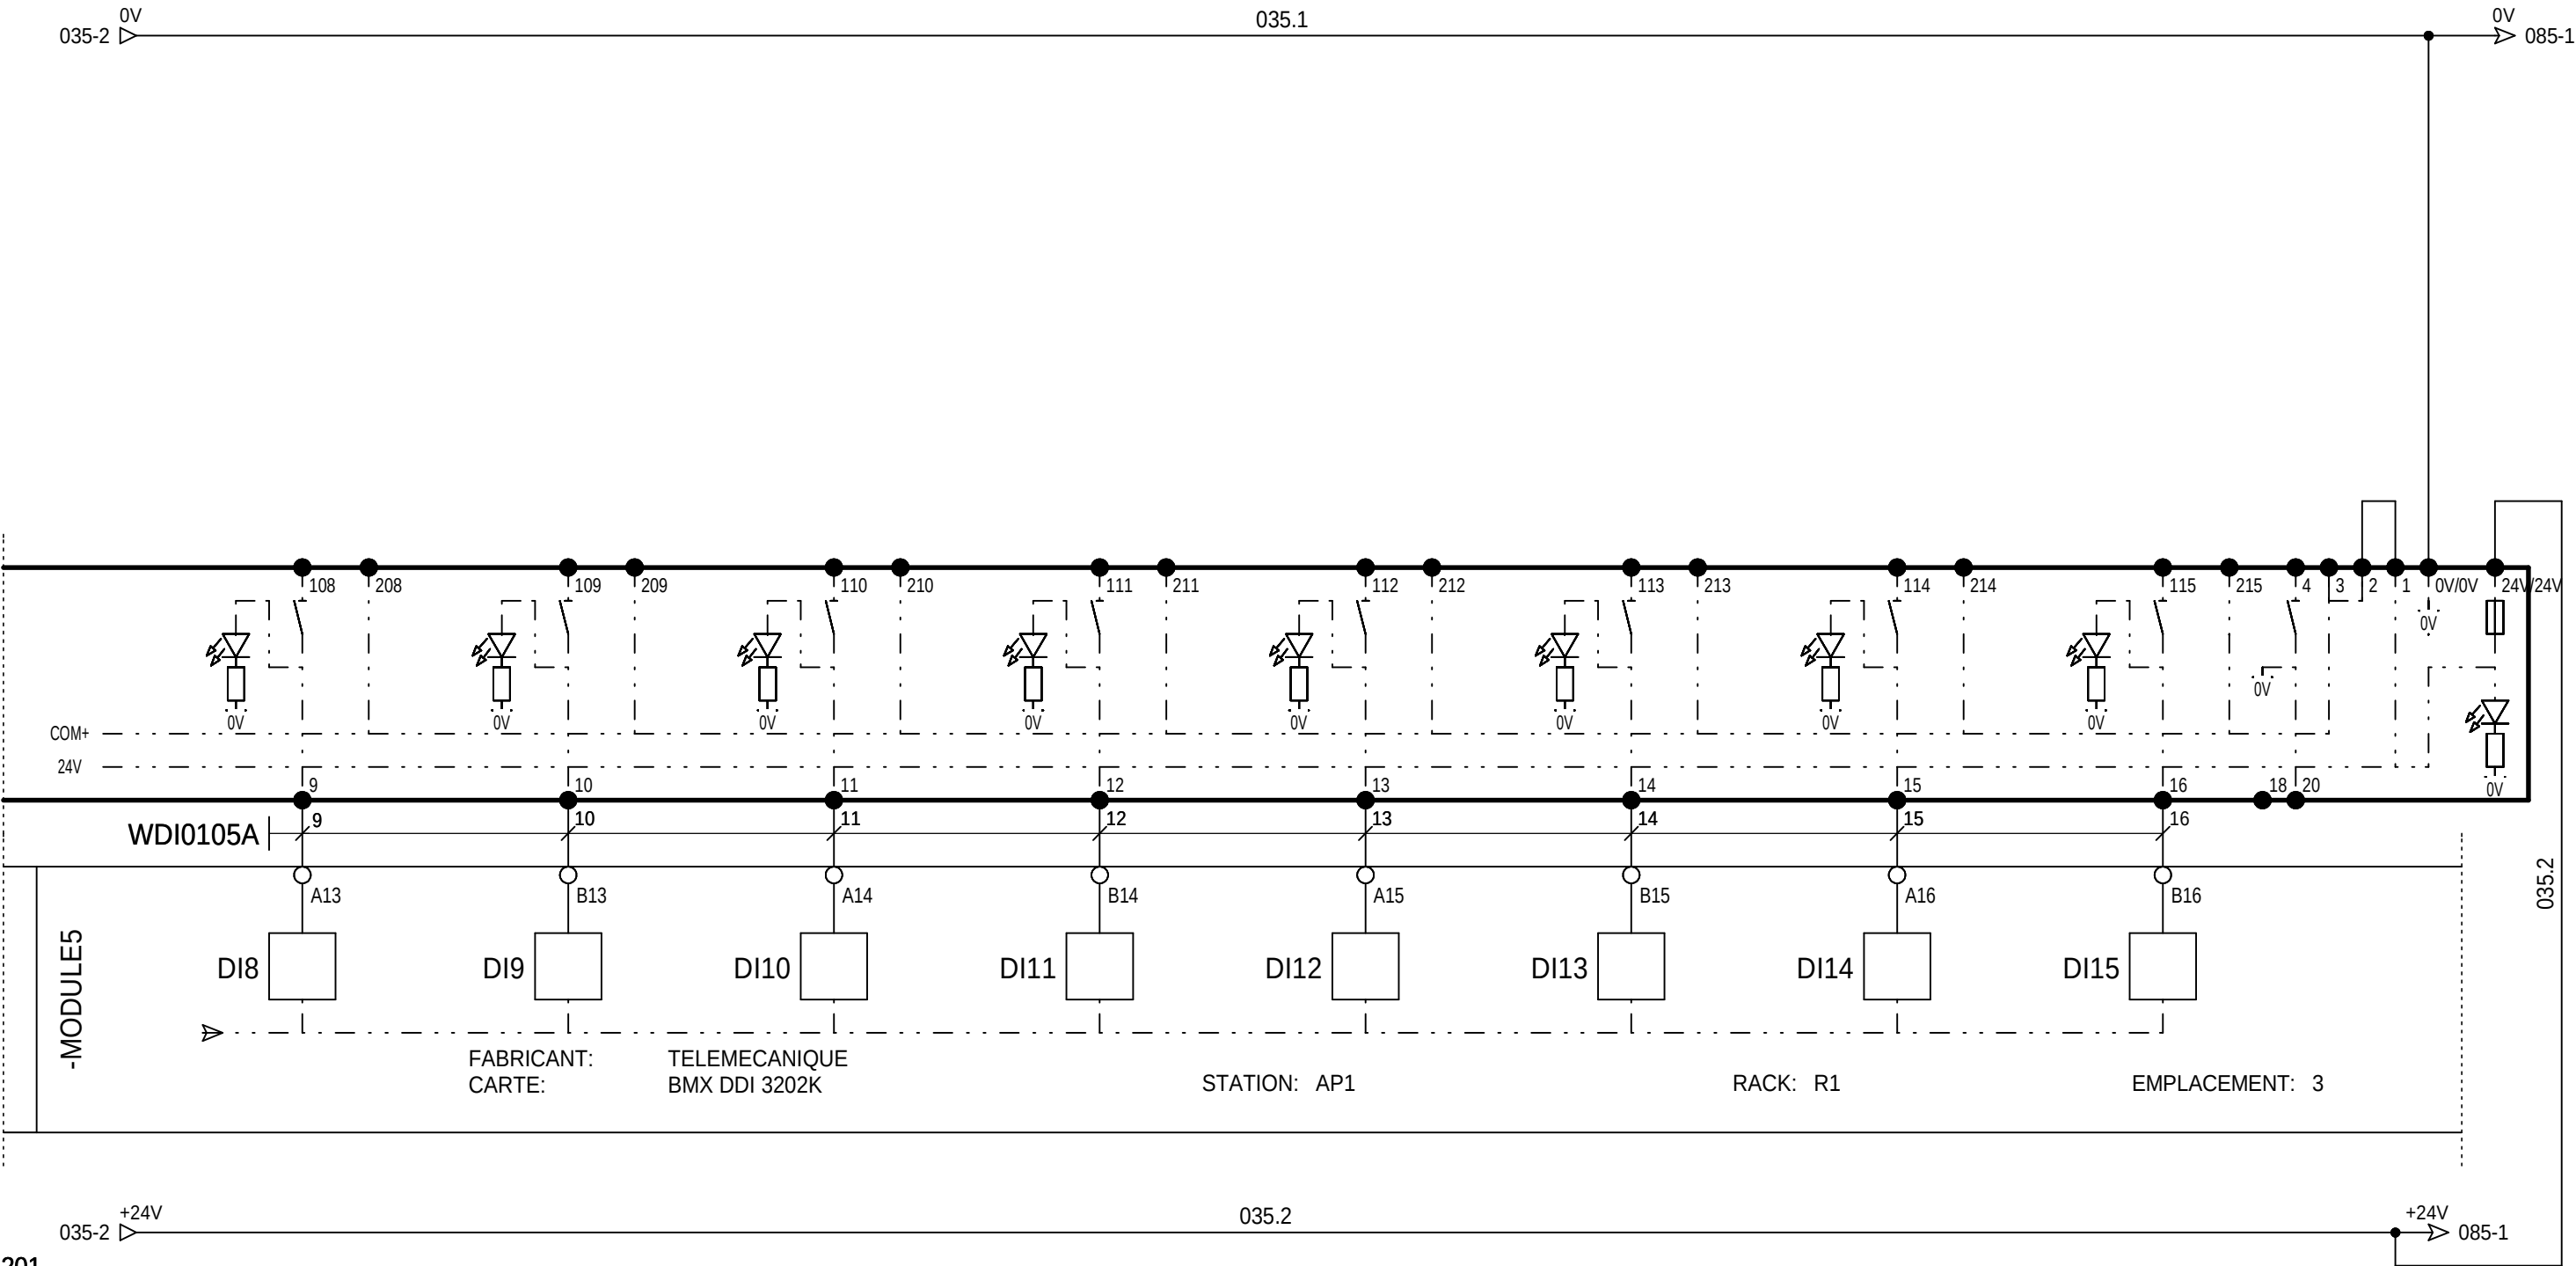

N201
AL01

00	22/11/2013	Edition originale / First issue								
Ind. Rev	Date	Modification / Modification		Archiv. Micro-filmed	Ind. Rev	Date	Modification / Modification		Archiv. Micro-filmed	

MODULE ENTREES TOR
ENTREES 9 A 16

MONITORING
PHOTOVOLTAIQUE
CASINO LOT 6
PDL / PTR
SITE DE CORTE



ABV00011


Projet - No commande
Project - Order No.
FR-6000251

Indice Rev
00
Folio Sheet
083

The technical information contained in this document is the exclusive property of Schneider Electric Industries S.A.S and cannot be used or disclosed to third parties of any kind without its written consent. Only those drawings and diagrams remitted after order booking are binding for execution. All devices shown in this diagrams are in open position, drawn out with operating mechanism discharged and all power sources off.

Les informations techniques contenues dans ce document sont la propriété exclusive de Schneider Electric Industries S.A.S et ne peuvent être utilisées ou divulguées à des tiers quels qu'ils soient sans son accord écrit. Seuls nous engageant pour l'exécution les plans et schémas remis après enregistrement de la commande. Les appareils représentés sur ce schéma sont en position ouvert - désarmés - débrouchés - toutes sources coupées.

RESERVE	RESERVE	RESERVE	RESERVE	DEIE - TC Commande autorisation de couplage	DEIE - TCD Commande fin demande de découplage	DEIE - TCD Commande demande de découplage	DEIE - TCD Commande fin de passage à P0
---------	---------	---------	---------	---	---	---	---

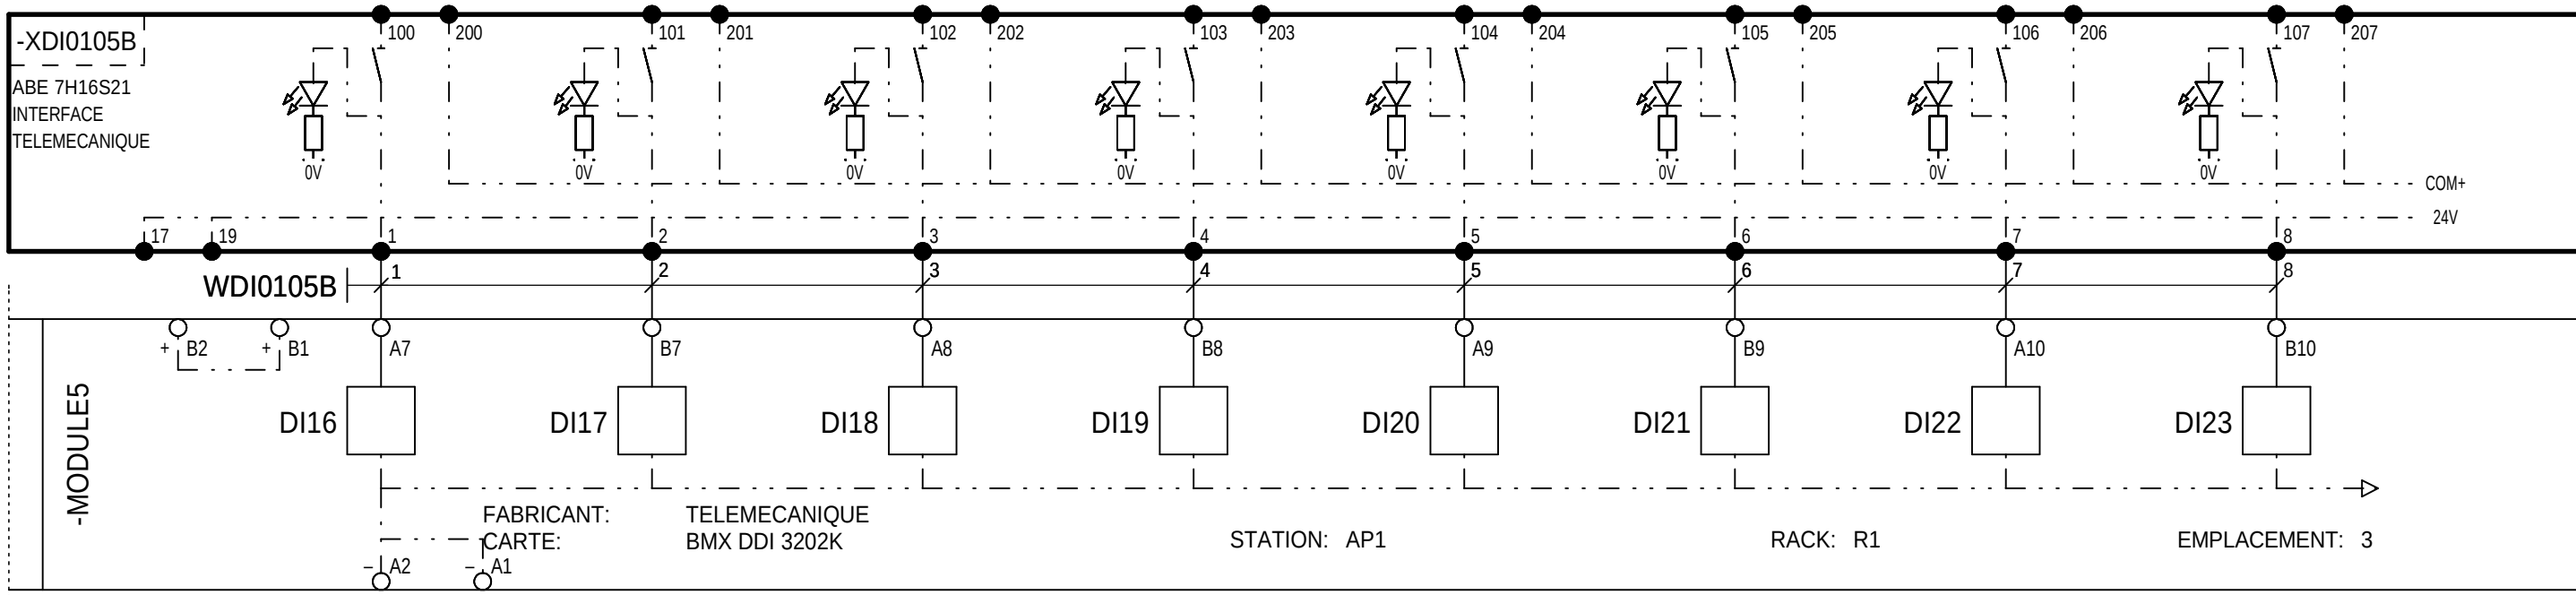

N201
AL01

00	22/11/2013	Edition originale / First issue								
Ind. Rev	Date	Modification / Modification		Archiv. Micro-filmed	Ind. Rev	Date	Modification / Modification		Archiv. Micro-filmed	

MODULE ENTREES TOR
ENTREES 17 A 24

MONITORING
PHOTOVOLTAIQUE
CASINO LOT 6
PDL / PTR
SITE DE CORTE



ABV00011			
Projet - No commande Project - Order No. FR-6000251		Indice Rev 00	Folio Sheet 084

Les informations techniques contenues dans ce document sont la propriété exclusive de Schneider Electric Industries S.A.S. et ne peuvent être utilisées ou divulguées à des tiers quels qu'ils soient sans son accord écrit. Seuls nous engageons pour l'exécution des plans et schémas remis après enregistrement de la commande. Les appareils représentés sur ce schéma sont en position ouvert - débrâqués - toutes sources coupées.



A3 suite - 11/2006

B

C

D

Doc_ID: SEC_SE FR0000251_PDL-PTT-CORTE-1-A
Version Index 18 du 18/02/2020 par E. BUCLE

Les informations techniques contenues dans ce document sont la propriété exclusive de Schneider Electric Industries S.A.S et ne peuvent être utilisées ou divulguées à des tiers quels qu'ils soient sans son accord écrit. Seuls nous engageons pour exécution les plans et schémas remis après enregistrement de la commande. Les appareils représentés sur ce schéma sont en position ouvert - débranchés - toutes sources coupées.




Indice Rev 00	Folio Sheet 087
---------------------	-----------------------

The technical information contained in this document is the exclusive property of Schneider Electric Industries S.A.S and cannot be used or disclosed to third parties of any kind without its written consent. Only those drawings and diagrams remitted after order booking are binding for execution. All devices shown in this diagrams are in open position, drawn out with operating mechanism discharged and all power sources off.

Les informations techniques contenues dans ce document sont la propriété exclusive de Schneider Electric Industries S.A.S et ne peuvent être utilisées ou divulguées à des tiers quels qu'ils soient sans son accord écrit. Seuls nous engageant pour l'exécution les plans et schémas remis après enregistrement de la commande. Les appareils représentés sur ce schéma sont en position ouverte - désarmés - débroschés - toutes sources coupées.

SM6 DM1-1 Etat sectionneur ligne	SM6 DM1-1 Etat sectionneur de terre	SM6 DM1-1 Chien de garde Sepam	SM6 DM1-1 Etat disjoncteur	SM6 DM1-1 Local / Distance	SM6 DM1-2 Etat sectionneur ligne	SM6 DM1-2 Etat sectionneur de terre	SM6 DM1-2 Chien de garde Sepam
--	---	--------------------------------------	-------------------------------	-------------------------------	--	---	--------------------------------------

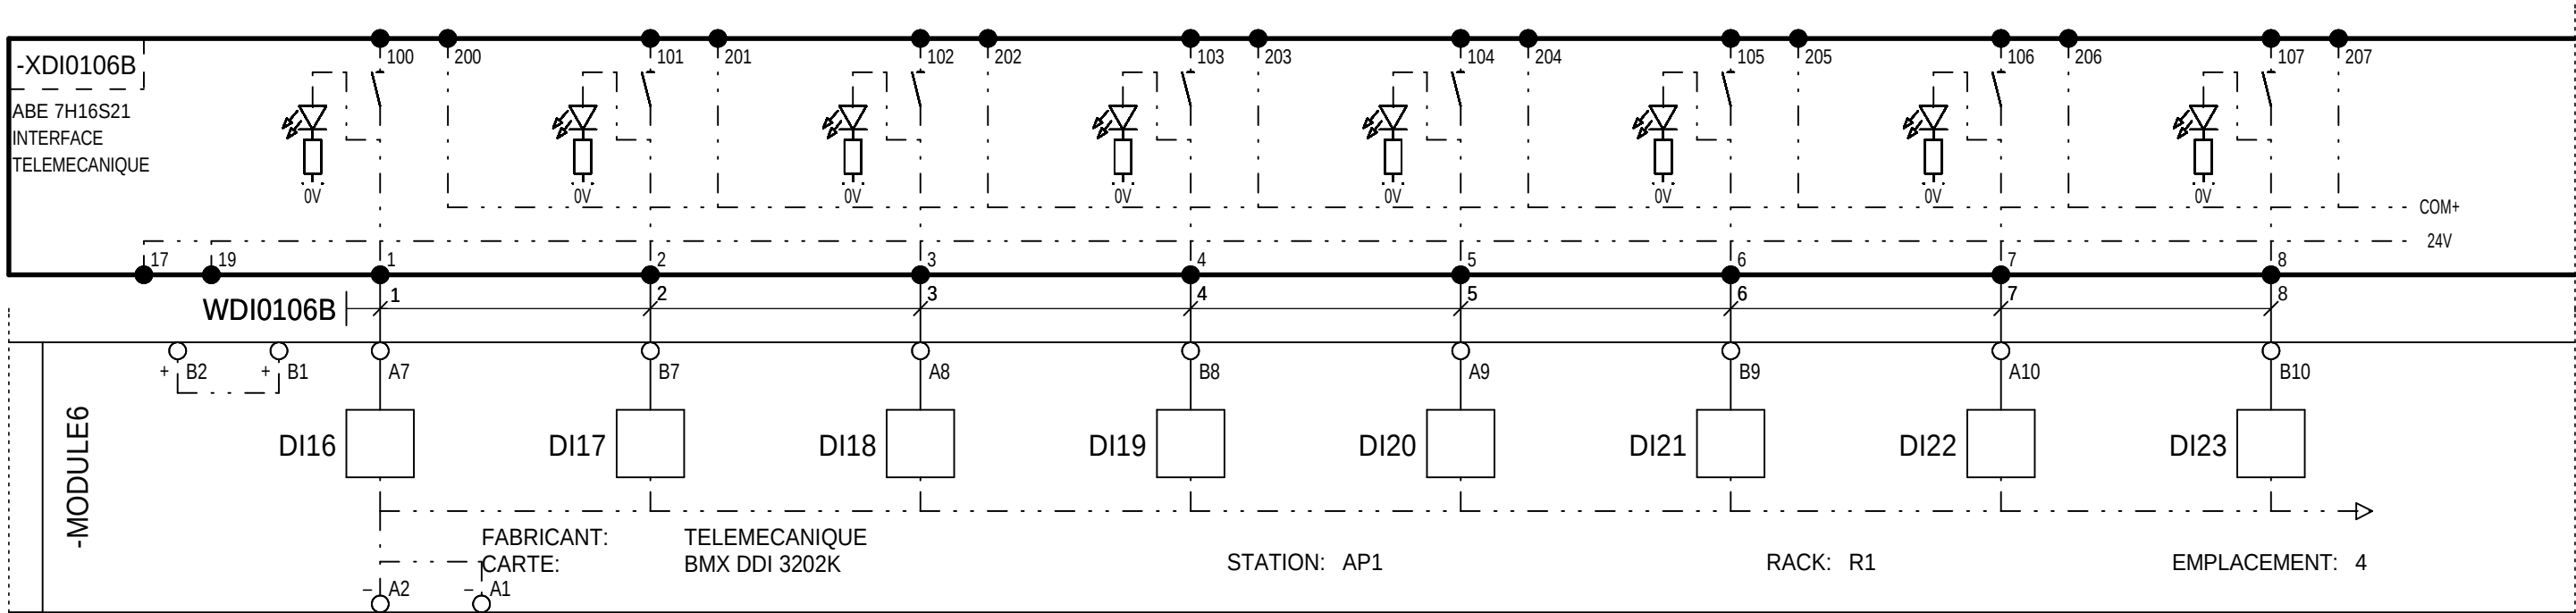

N201
AL01

00	22/11/2013	Edition originale / First issue								
Ind. Rev	Date	Modification / Modification	Archiv. Micro-filmed	Ind. Rev	Date	Modification / Modification	Archiv. Micro-filmed			

MODULE ENTREES TOR
ENTREES 17 A 24

MONITORING
PHOTOVOLTAIQUE
CASINO LOT 6
PDL / PTR
SITE DE CORTE




ABV00011									
Projet - No commande Project - Order No. FR-6000251					Indice Rev 00				

The technical information contained in this document is the exclusive property of Schneider Electric Industries S.A.S and cannot be used or disclosed to third parties without its written consent. Only those drawings and diagrams remitted after order booking are binding for execution. All devices shown in this diagrams are in open position, drawn out with operating mechanism discharged and all power sources off.

Les informations techniques contenues dans ce document sont la propriété exclusive de Schneider Electric Industries S.A.S et ne peuvent être utilisées ou divulguées à des tiers quels qu'ils soient sans son accord écrit. Seuls nous engageons pour l'exécution les plans et schémas remis après enregistrement de la commande. Les appareils représentés sur ce schéma sont en position ouverte - désarmés - toutes sources coupées.

SM6 DM1-2 Etat disjoncteur	SM6 DM1-2 Local / Distance	RESERVE	RESERVE	RESERVE	RESERVE	RESERVE	RESERVE
-------------------------------	-------------------------------	---------	---------	---------	---------	---------	---------

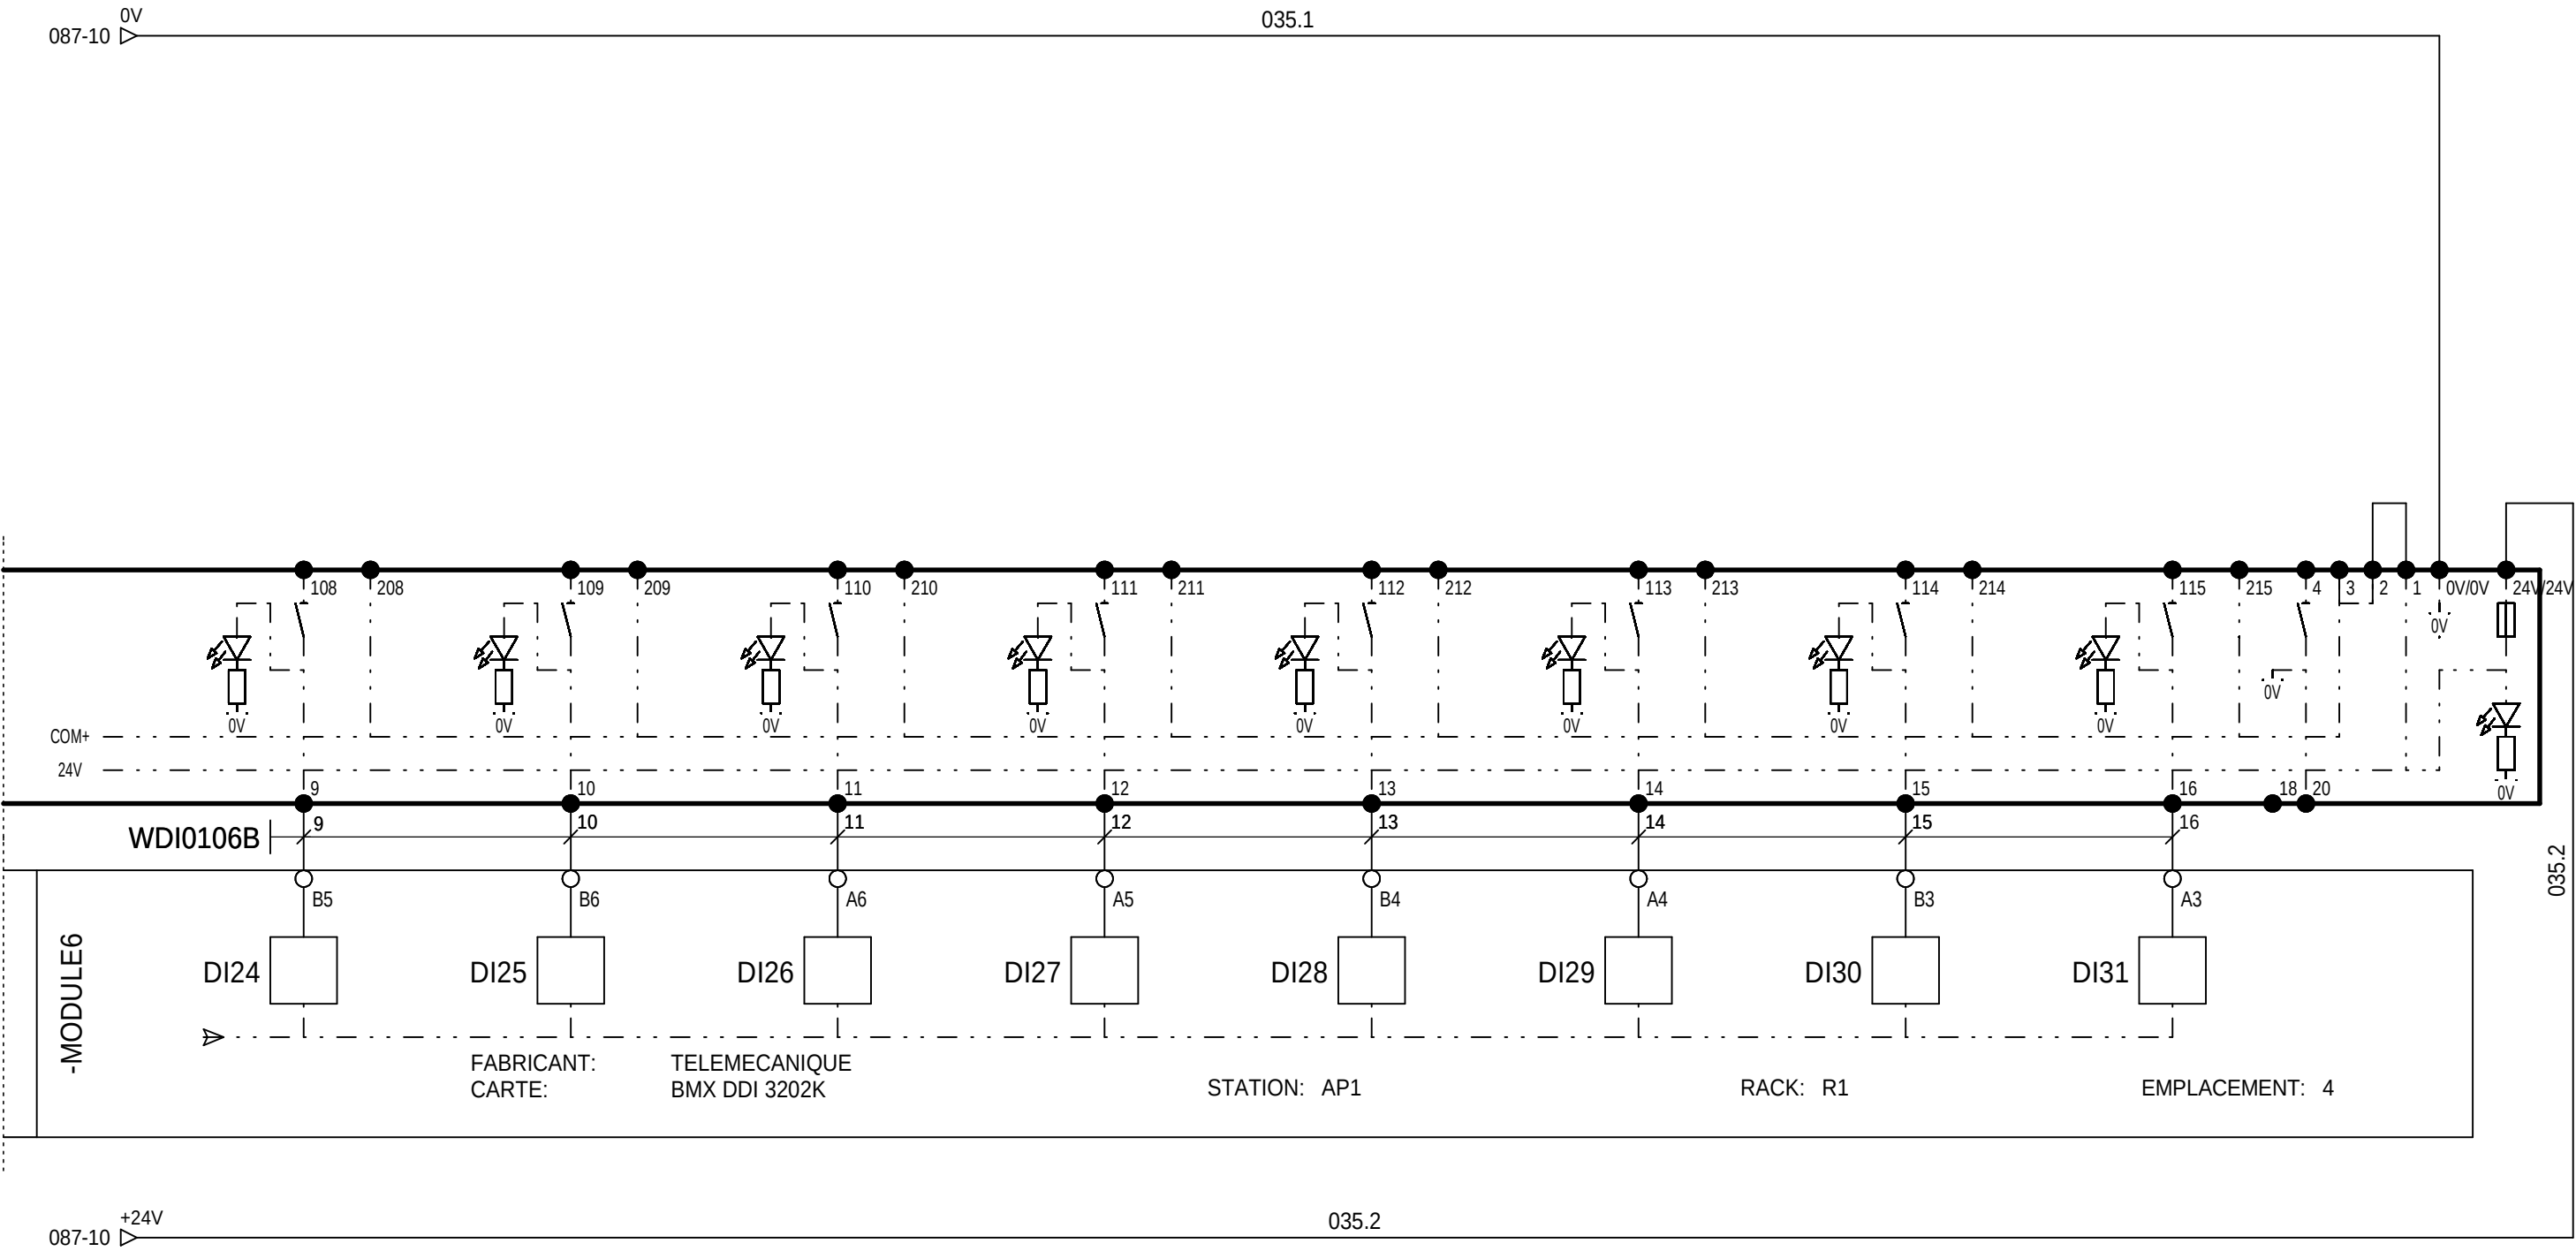

N201
AL01

00	22/11/2013	Edition originale / First issue							
Ind. Rev	Date	Modification / Modification		Archiv. Micro-filmed	Ind. Rev	Date	Modification / Modification		Archiv. Micro-filmed

MODULE ENTREES TOR
ENTREES 25 A 32

MONITORING
PHOTOVOLTAIQUE
CASINO LOT 6
PDL / PTR
SITE DE CORTE



ABV00011


Projet - No commande
Project - Order No.
FR-6000251

Indice
Rev
00

Folio
Sheet
089

The technical information contained in this document is the exclusive property of Schneider Electric Industries S.A.S and cannot be used or disclosed to third parties without its written consent. Only those drawings and diagrams remitted after order booking are binding for execution. All devices shown in this diagrams are in open position, drawn out with operating mechanism discharged and all power sources off.

Les informations techniques contenues dans ce document sont la propriété exclusive de Schneider Electric Industries S.A.S et ne peuvent être utilisées ou divulguées à des tiers quels qu'ils soient sans son accord écrit. Seuls nous engageant pour l'exécution les plans et schémas remis après enregistrement de la commande. Les appareils représentés sur ce schéma sont en position ouverte - désarmés - débroschés - toutes sources coupées.

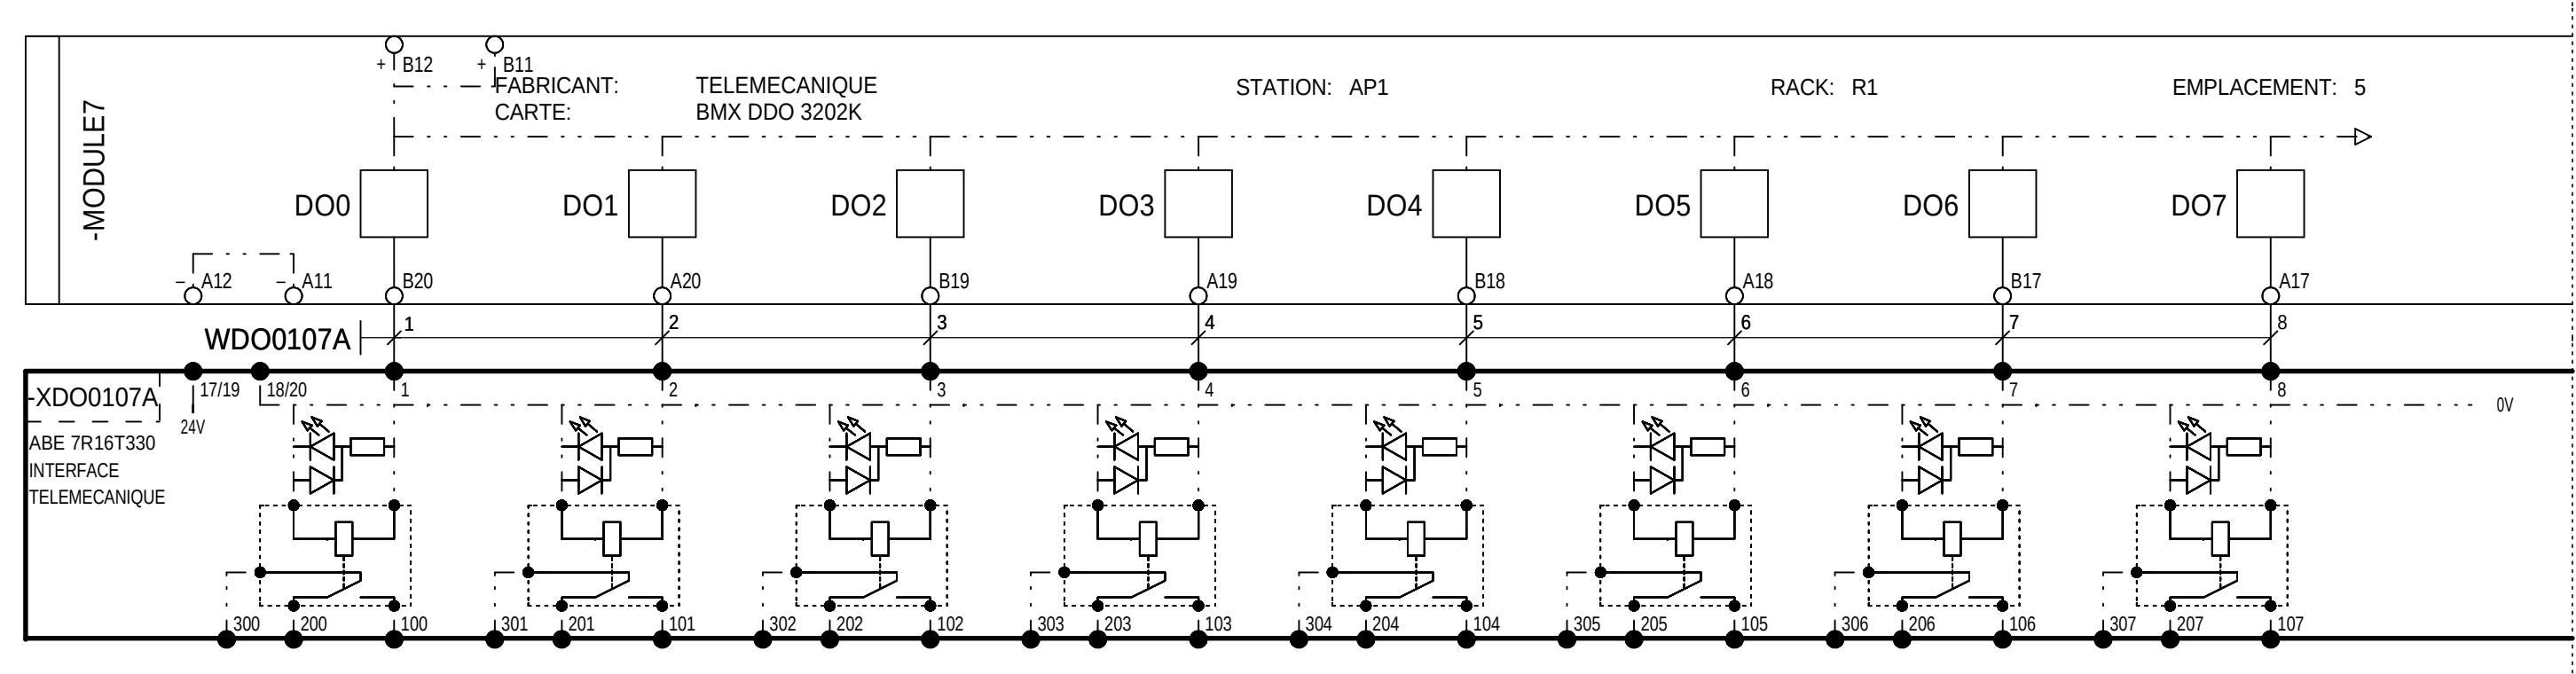

N201
AL01

00	22/11/2013	Edition originale / First issue								
Ind. Rev	Date	Modification / Modification		Archiv. Micro-filmed	Ind. Rev	Date	Modification / Modification		Archiv. Micro-filmed	

MODULE SORTIES TOR
SORTIES 1 A 8

MONITORING
PHOTOVOLTAIQUE
CASINO LOT 6
PDL / PTR
SITE DE CORTE



ABV00011

Projet - No commande
Project - Order No.
FR-6000251

Indice
Rev
00

Folio
Sheet
090

Les informations techniques contenues dans ce document sont la propriété exclusive de Schneider Electric Industries S.A.S. et ne peuvent être utilisées ou divulguées à des tiers quels qu'ils soient sans son accord écrit. Seuls nous engageons sur exécution les plans et schémas remis après enregistrement de la commande. Les appareils représentés sur ce schéma sont en position ouvert - désarmés - débranchés - toutes sources coupées.



A3 suite - 11/2006

A

B



C

D

[illegible]

MONITORING
PHOTOVOLTAIQUE
CASINO LOT 6
PDL / PTR
SITE DE CORTE




ABV00011 Proj - No commande Project - Order No. FR-6000251		Indice Rev 00
---	--	----------------------------

The technical information contained in this document is the exclusive property of Schneider Electric Industries S.A.S and cannot be used or disclosed to third parties without its written consent. Only those drawings and diagrams remitted after order booking are binding for execution. All devices shown in this diagrams are in open position, drawn out with operating mechanism discharged and all power sources off.

Les informations techniques contenues dans ce document sont la propriété exclusive de Schneider Electric Industries S.A.S et ne peuvent être utilisées ou divulguées à des tiers quels qu'ils soient sans son accord écrit. Seuls nous engageant pour l'exécution les plans et schémas remis après enregistrement de la commande. Les appareils représentés sur ce schéma sont en position ouvert - désarmés - débroschés - toutes sources coupées.

DEIE - TSD Demande d'effacement recue	RESERVE	RESERVE	48V MT Relance chargeur C13100	RESERVE	RESERVE	RESERVE	RESERVE
---	---------	---------	-----------------------------------	---------	---------	---------	---------

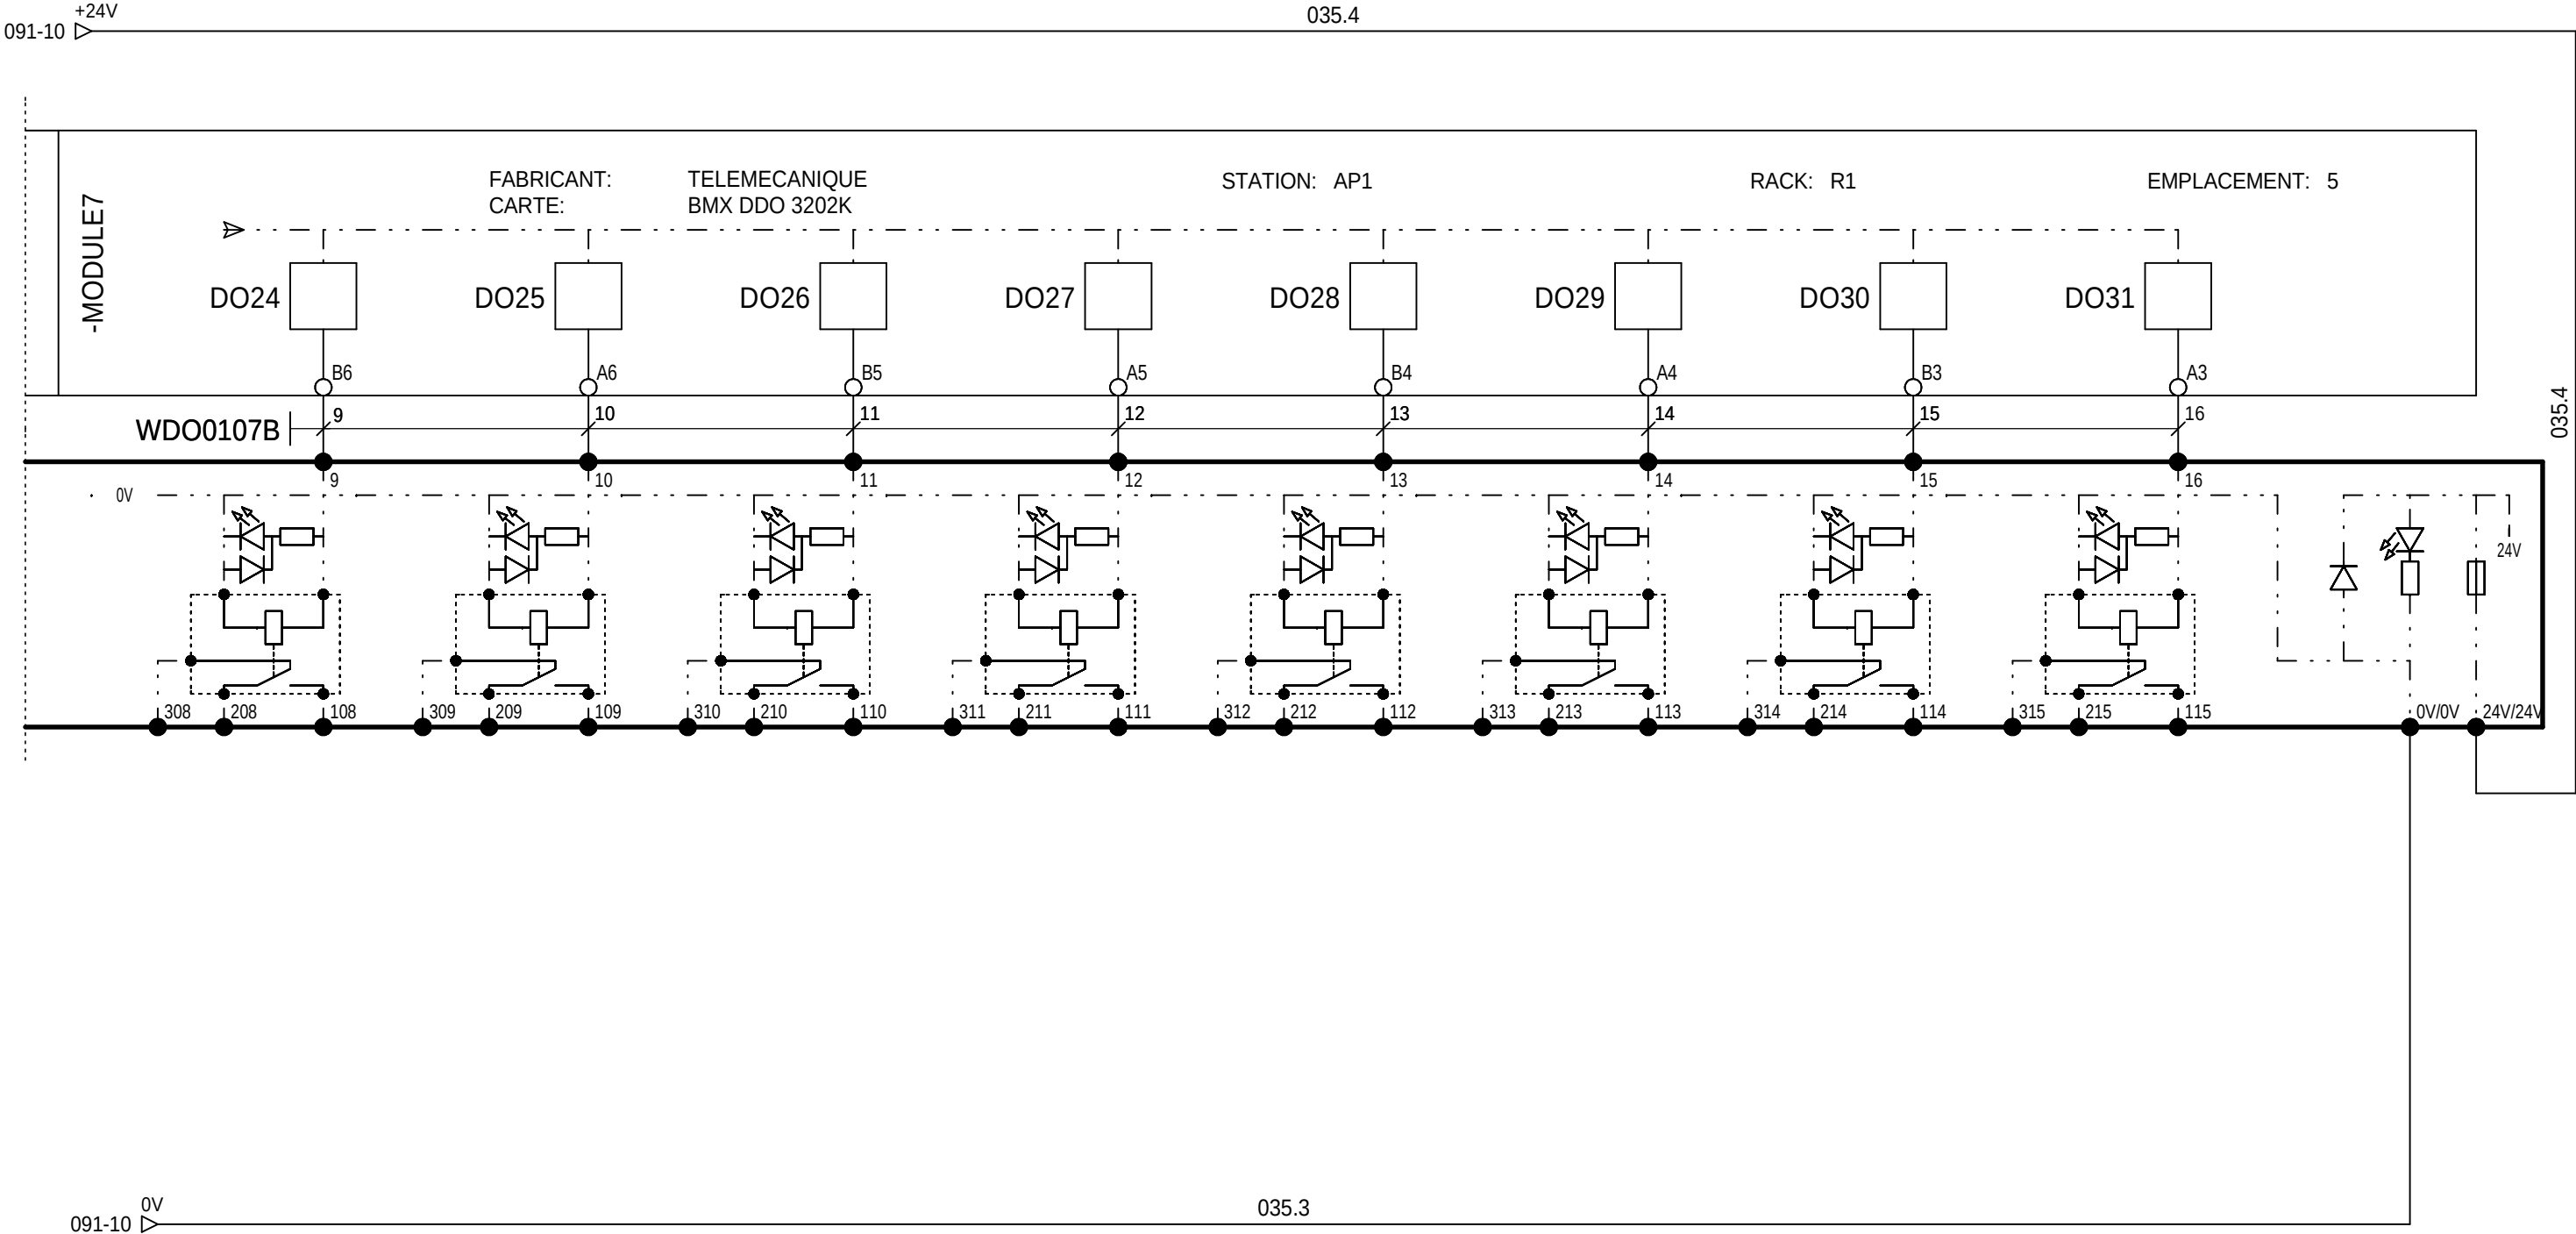

N201
AL01

00	22/11/2013	Edition originale / First issue							
Ind. Rev	Date Date	Modification / Modification	Archiv. Micro-filmed	Ind. Rev	Date Date	Modification / Modification	Archiv. Micro-filmed		

MODULE SORTIES TOR

MONITORING
PHOTOVOLTAIQUE
CASINO LOT 6
PDL / PTR
SITE DE CORTE



ABV00011

Projet - No commande
Project - Order No.
FR-6000251

Indice Rev
00

Folio Sheet
093

A

A

B

B

C

C


D

D

The technical information contained in this document is the exclusive property of Schneider Electric Industries S.A.S and cannot be used or disclosed to third parties of any kind without its written consent. Only those drawings and diagrams remitted after order booking are binding for execution. All devices shown in this diagrams are in open position, drawn out with operating mechanism discharged and all power sources off.

Les informations techniques contenues dans ce document sont la propriété exclusive de Schneider Electric Industries S.A.S. et ne peuvent être utilisées ou divulguées à des tiers quels qu'ils soient sans son accord écrit. Seuls nous engageons sur exécution, les plans et schémas remis après enregistrement de la commande. Les appareils représentés sur ce schéma sont en position ouvert - débranchés - débranchés - toutes sources coupées.

=N201
+AL01

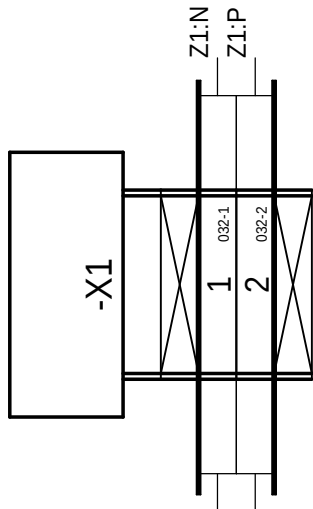[illegible]

BORNIER :=N201+AL01-X1 /
 TERMINAL BLOCK :=N201+AL01-X1

MONITORING
PHOTOVOLTAIQUE
CASINO LOT 6
PDL / PTR
SITE DE CORTE



ABV00011


Projet - No commande
Project - Order No.
FR-6000251

Indice Rev 00	Folio Sheet 150
---------------------	-----------------------

The technical information contained in this document is the exclusive property of Schneider Electric Industries S.A. It cannot be used or disclosed to third parties of any kind without its written consent. Only those drawings and diagrams remitted after order booking are binding for execution. All devices shown in this diagrams are in open position, drawn out with operating mechanism discharged and all power sources off.

Les informations techniques contenues dans ce document sont la propriété exclusive de Schneider Electric Industries S.A.S. et ne peuvent être utilisées ou divulguées à des tiers quels qu'ils soient sans son accord écrit. Seuls nous engageons pour l'exécution des plans et schémas remis après enregistrement de la commande. Les appareils représentés sur ce schéma sont en position ouvert - débrâqués - toutes sources coupées.

=N201
+AL01

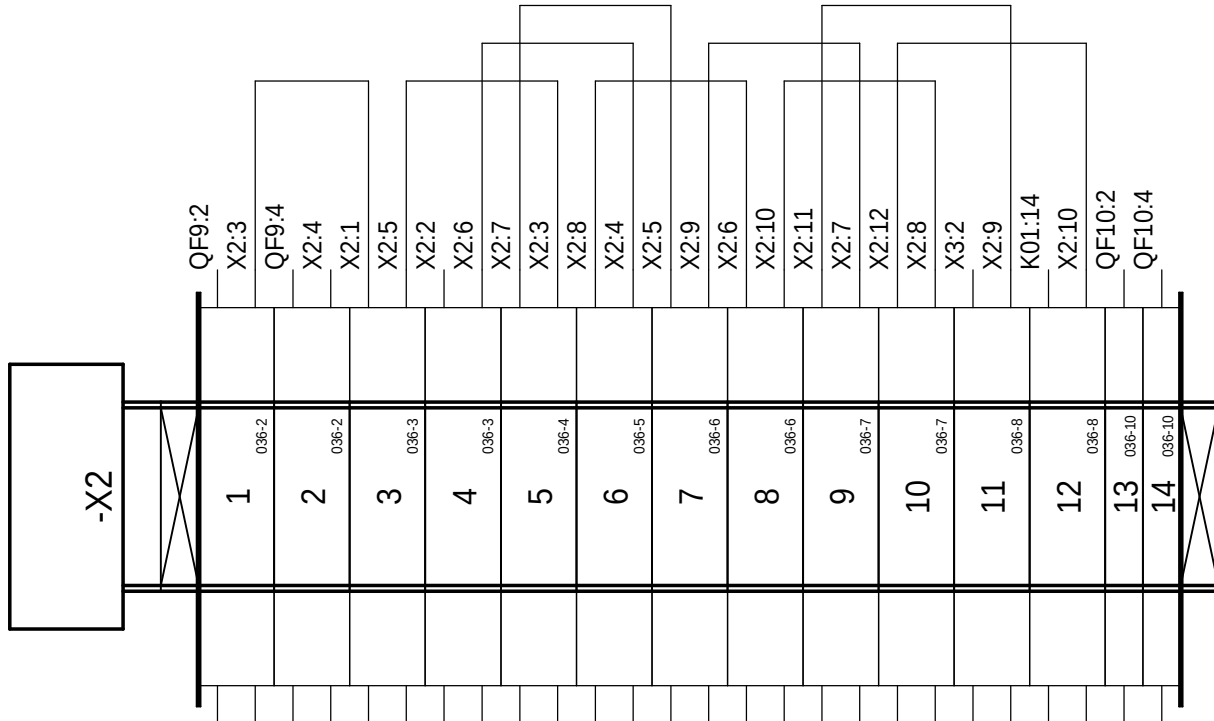

BORNIER : =N201+AL01-X2 /
 TERMINAL BLOCK : =N201+AL01-X2

MONITORING
PHOTOVOLTAIQUE
CASINO LOT 6
PDL / PTR
SITE DE CORTE



ABV00011

Projet - No commande
Project - Order No.
FR-600025.


Indice
Rev
00

Folio
Sheet
151

The technical information contained in this document is the exclusive property of Schneider Electric Industries S.A.S and cannot be used or disclosed to third parties of any kind without its written consent. Only those drawings and diagrams remitted after order booking are binding for execution. All devices shown in this diagrams are in open position, drawn out with operating mechanism discharged and all power sources off.

Les informations techniques contenues dans ce document sont la propriété exclusive de Schneider Electric Industries S.A.S. et ne peuvent être utilisées ou divulguées à des tiers quels qu'ils soient sans son accord écrit. Seuls nous engageons pour l'exécution les plans et schémas remis après enregistrement de la commande. Les appareils représentés sur ce schéma sont en position ouvert - désarmés - débrochés - toutes sources coupées.

=N201
+AL01

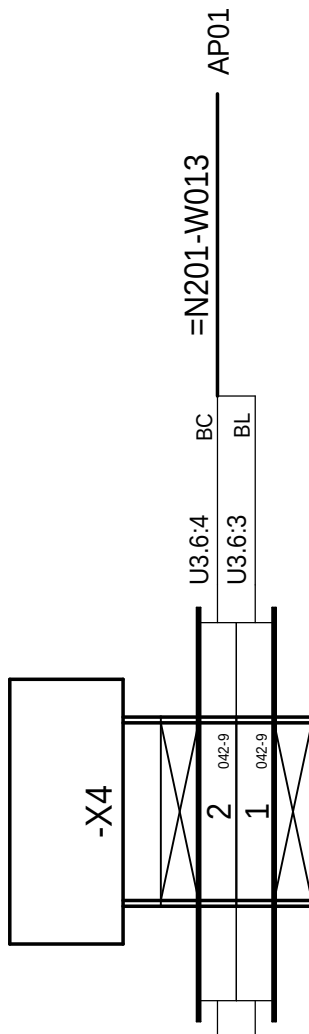[illegible]

BORNIER : =N201+AL01-X4 /
 TERMINAL BLOCK : =N201+AL01-X4

MONITORING
PHOTOVOLTAIQUE
CASINO LOT 6
PDL / PTR
SITE DE CORTE



ABV00011

Projet - No commande
Project - Order No.
FR-600025

Indic
Rev
00

Folio
Sheet
153

A

B

C

D

A

B

C

D

The technical information contained in this document is the exclusive property of Schneider Electric Industries S.A.S and cannot be used or disclosed to third parties of any kind without its written consent. Only those drawings and diagrams remitted after order booking are binding for execution. All devices shown in this diagrams are in open position, drawn out with operating mechanism discharged and all power sources off.

Les informations techniques contenues dans ce document sont la propriété exclusive de Schneider Electric Industries S.A.S et ne peuvent être utilisées ou divulguées à des tiers quels qu'ils soient sans son accord écrit. Seuls nous engageons pour l'exécution les plans et schémas remis après enregistrement de la commande. Les appareils représentés sur ce schéma sont en position ouvert - désarmés - débroschés - toutes sources coupées.

00	22/11/2013	Edition originale / First issue							
Ind. Rev	Date Date	Modification /	Modification	Archiv. Micro-filmed	Ind. Rev	Date Date	Modification /	Modification	Archiv. Micro-filmed

BORNIER : =N201+AL01-X5 /
TERMINAL BLOCK : =N201+AL01-X5

MONITORING
PHOTOVOLTAIQUE
CASINO LOT 6
PDL / PTR
SITE DE CORTE




ABV00011				
Projet - No commande Project - Order No. FR-6000251			Indice Rev 00	Folio Sheet 154

The technical information contained in this document is the exclusive property of Schneider Electric Industries S.A.S and cannot be used or disclosed to third parties of any kind without its written consent. Only those drawings and diagrams remitted after order booking are binding for execution. All devices shown in this diagrams are in open position, drawn out with operating mechanism discharged and all power sources off.

de Schneider Electric Industries S.A.S
word écrit. Seuls nous engageant
; appareils représentés
S.

=N201
+AL01

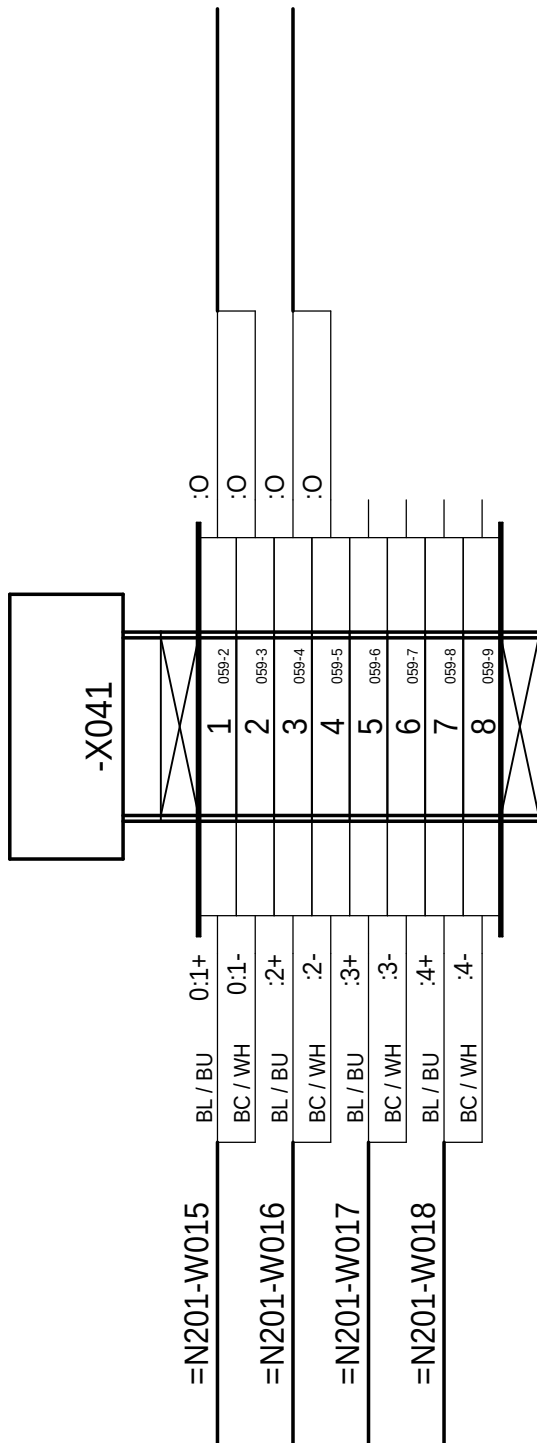

00	22/11/2013	Edition originale / First issue							
Ind. Rev	Date Date	Modification / Modification	Archiv. Micro- filmed	Ind. Rev	Date Date	Modification / Modification		Archiv. Micro- filmed	

BORNIER : =N201+AL01-X041 /
 TERMINAL BLOCK : =N201+AL01-X041

MONITORING
PHOTOVOLTAIQUE
CASINO LOT 6
PDL / PTR
SITE DE CORTE



ABV00011

Projet - No commande
Project - Order No.
FR-600025

Indice Rev 00	Foglio Sheet 159
---------------------	------------------------

The technical information contained in this document is the exclusive property of Schneider Electric Industries S.A.S. and cannot be used or disclosed to third parties of any kind without its written consent. Only those drawings and diagrams remitted after order booking are binding for execution. All devices shown in this diagrams are in open position, drawn out with operating mechanism discharged and all power sources off.

Les informations techniques contenues dans ce document sont la propriété exclusive de Schneider Electric Industries S.A.S. et ne peuvent être utilisées ou divulguées à des tiers quels qu'ils soient sans son accord écrit. Seuls nous engageons sur exécution les plans et schémas remis après enregistrement de la commande. Les appareils représentés sur ce schéma sont en position ouvert - débranchés - toutes sources coupées.

=N201
+AL01

00	22/11/2013	Edition originale / First issue						
Ind. Rev.	Date Date	Modification / Modification	Archiv. Micro- filmed	Ind. Rev	Date Date	Modification / Modification		Archiv. Micro- filmed

BORNIER : =N201+AL01-X051 /
 TERMINAL BLOCK : =N201+AL01-X051


MONITORING
PHOTOVOLTAIQUE
CASINO LOT 6
PDL / PTR
SITE DE CORTE



ABV00011

Projet - No commande
Project - Order No.
FR-6000251


Indice Rev 00	Folio Sheet 160
---------------------	-----------------------

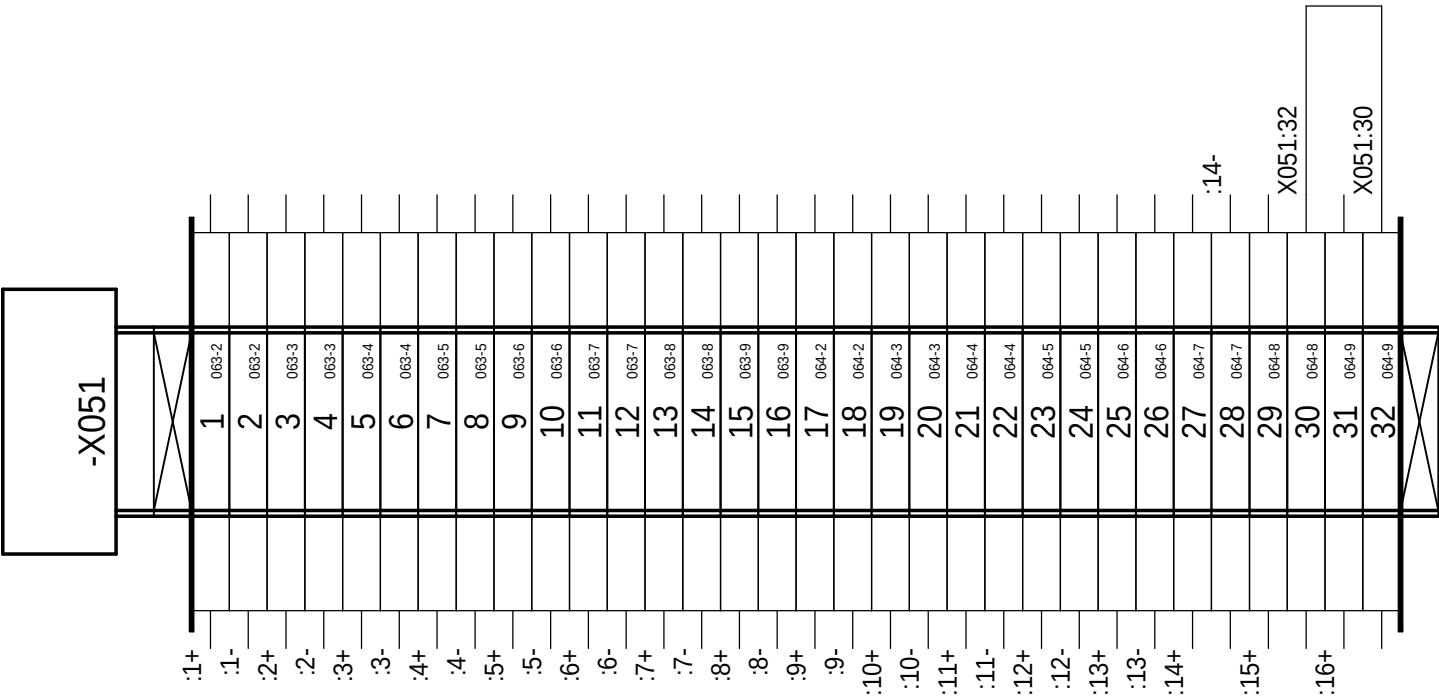

The technical information contained in this document is the exclusive property of Schneider Electric Industries S.A.S and cannot be used or disclosed to third parties of any kind without its written consent. Only those drawings and diagrams remitted after order booking are binding for execution. All devices shown in this diagrams are in open position, drawn out with operating mechanism discharged and all power sources off.

Les informations techniques contenues dans ce document sont la propriété exclusive de Schneider Electric Industries S.A.S. et ne peuvent être utilisées ou divulguées à des tiers quels qu'ils soient sans son accord écrit. Seuls nous engageons sur exécution les plans et schémas remis après enregistrement de la commande. Les appareils représentés sur ce schéma sont en position ouvert - désarmés - débrouillés - toutes sources coupées.

=N201
+AL01

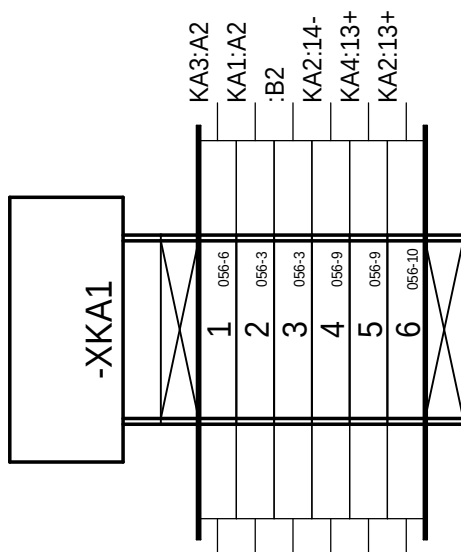[illegible]

BORNIER : =N201+AL01-XKA1 /
 TERMINAL BLOCK : =N201+AL01-XKA1

MONITORING
PHOTOVOLTAIQUE
CASINO LOT 6
PDL / PTR
SITE DE CORTE



ABV00011

Projet - No commande
Project - Order No.
FR-600025

Indic
Rev
00

Folio
Sheet
163

1			2		3		4		5		6		7		8		9		10				
Nom composant / Localisation			Component name Installation		Page Sheet	Designation											Fabricant		Ref. fabricant				
Location			Function														Manufacturer		Manufacturer Ref.				
AL01			N201		A01	052	ALIMENTATION BOITIER CPU PHENIX / CPU PHENIX POWER SUPPLY UNIT										=S= TELECONTROL		0RIO2 UPS-2				
					A02	052	BOITIER EXT-2, 1 EMPLACEMENT CARTE T2 / EXT-2 UNIT, 1 T2 BOARD SLOT										=S= TELECONTROL		0RIO2 EXT-2				
					A03	052	BOITIER EXT-2, 1 EMPLACEMENT CARTE T2 / EXT-2 UNIT, 1 T2 BOARD SLOT										=S= TELECONTROL		0RIO2 EXT-2				
					A04	052	BOITIER EXT-1, 4 EMPLACEMENTS CARTES T1 / EXT-1 UNIT, BOARD ADDRESSING, 4 T1 BOARDS SLOTS										=S= TELECONTROL		0RIO2 EXT-1				
						052	NAPPE RIO LONGUEUR 50cm / RIO RIBBON CABLE LENGTH 50cm										=S= TELECONTROL		0RIOKNA00001				
					A05	052	BOITIER EXT-2, 1 EMPLACEMENT CARTE T2 / EXT-2 UNIT, 1 T2 BOARD SLOT										=S= TELECONTROL		0RIO2 EXT-2				
					A06	052	BOITIER EXT-2, 1 EMPLACEMENT CARTE T2 / EXT-2 UNIT, 1 T2 BOARD SLOT										=S= TELECONTROL		0RIO2 EXT-2				
					A07	052	BOITIER EXT-2, 1 EMPLACEMENT CARTE T2 / EXT-2 UNIT, 1 T2 BOARD SLOT										=S= TELECONTROL		0RIO2 EXT-2				
					A11	050	PC DE TELEGESTION UNO-1170E AVEC CARTE EXT. RS485 / UNO-1170E REMOTE MANAGEMENT PC WITH RS485 EXPANSION BOARD										ADVANTECH		TMYCAHPP10000				
					A021	052	CARTE 16 ENTREES LOGIQUES ET COMPTAGES, T2 / 16 SELF-POWERED DIGITAL AND COUNTING INPUTS BOARD, T2										=S= TELECONTROL		0RIO2 16DI				
					A031	052	CARTE 16 ENTREES LOGIQUES ET COMPTAGES, T2 / 16 SELF-POWERED DIGITAL AND COUNTING INPUTS BOARD, T2										=S= TELECONTROL		0RIO2 16DI				
					A041	052	CARTE 4 ENTREES ANALOGIQUES UNIVERSELLES, T1 / 4 UNIVERSAL ANALOG INPUTS BOARD, T1										=S= TELECONTROL		0RIO1 04AI				
					A042	052	CARTE 4 SORTIES LOGIQUES RELAIS ELECTROMECHANIQUE, T1 / 4 ELECTROMECHANICAL RELAYS DIGITAL OUTPUTS BOARD, T1										=S= TELECONTROL		0RIO1 04DO				
					A043	052	CARTE 4 SORTIES LOGIQUES RELAIS ELECTROMECHANIQUE, T1 / 4 ELECTROMECHANICAL RELAYS DIGITAL OUTPUTS BOARD, T1										=S= TELECONTROL		0RIO1 04DO				
					A044	052	CARTE 4 SORTIES LOGIQUES RELAIS ELECTROMECHANIQUE, T1 / 4 ELECTROMECHANICAL RELAYS DIGITAL OUTPUTS BOARD, T1										=S= TELECONTROL		0RIO1 04DO				
					A051	052	CARTE 16 ENTREES LOGIQUES ET COMPTAGES, T2 / 16 SELF-POWERED DIGITAL AND COUNTING INPUTS BOARD, T2										=S= TELECONTROL		0RIO2 16DI				
					A061	052	CARTE 16 ENTREES LOGIQUES ET COMPTAGES, T2 / 16 SELF-POWERED DIGITAL AND COUNTING INPUTS BOARD, T2										=S= TELECONTROL		0RIO2 16DI				
					A071	052	CARTE 16 ENTREES LOGIQUES ET COMPTAGES, T2 / 16 SELF-POWERED DIGITAL AND COUNTING INPUTS BOARD, T2										=S= TELECONTROL		0RIO2 16DI				
					AP1R1	080	RACK 8 EMPLACEMENTS / 8 SLOTS RACK										TELEMECANIQUE		BMX XBP 0800				
					F1.1	040	FICHE PARAFOUDRE HF 3 F-In:10kA (8/20)-Uc:13VCC / HF LIGHTNING ARRESTER PLUG 3 W-In:10kA (8/20)-Uc:13VCC										PHOENIX CONTACT		2858043				
						040	EMBASE PARAFOUDRE AVEC DECOUPLAGE ECRAN/MASSE / LIGHTNING ARRESTER SUPPORT WITH SHIELD/EXPOSED CONDUCTIVE PART										PHOENIX CONTACT		2856126				
						040	RACCORDEMENT AUTODENUDANT POUR BLINDAGE DIAMETRE 3-6 mm / SELF-STRIPPER CONNECTION FOR SHIELD DIAMETER 3-6 mm										PHOENIX CONTACT		2839295				
					F1.2	040	FICHE PARAFOUDRE HF 3 F-In:10kA (8/20)-Uc:13VCC / HF LIGHTNING ARRESTER PLUG 3 W-In:10kA (8/20)-Uc:13VCC										PHOENIX CONTACT		2858043				
						040	EMBASE PARAFOUDRE AVEC DECOUPLAGE ECRAN/MASSE / LIGHTNING ARRESTER SUPPORT WITH SHIELD/EXPOSED CONDUCTIVE PART										PHOENIX CONTACT		2856126				
						040	RACCORDEMENT AUTODENUDANT POUR BLINDAGE DIAMETRE 3-6 mm / SELF-STRIPPER CONNECTION FOR SHIELD DIAMETER 3-6 mm										PHOENIX CONTACT		2839295				
					F1.3	041	FICHE PARAFOUDRE HF 3 F-In:10kA (8/20)-Uc:13VCC / HF LIGHTNING ARRESTER PLUG 3 W-In:10kA (8/20)-Uc:13VCC										PHOENIX CONTACT		2858043				
						041	EMBASE PARAFOUDRE AVEC DECOUPLAGE ECRAN/MASSE / LIGHTNING ARRESTER SUPPORT WITH SHIELD/EXPOSED CONDUCTIVE PART										PHOENIX CONTACT		2856126				
						041	RACCORDEMENT AUTODENUDANT POUR BLINDAGE DIAMETRE 3-6 mm / SELF-STRIPPER CONNECTION FOR SHIELD DIAMETER 3-6 mm										PHOENIX CONTACT		2839295				
					F1.4	041	FICHE PARAFOUDRE HF 3 F-In:10kA (8/20)-Uc:13VCC / HF LIGHTNING ARRESTER PLUG 3 W-In:10kA (8/20)-Uc:13VCC										PHOENIX CONTACT		2858043				
						041	EMBASE PARAFOUDRE AVEC DECOUPLAGE ECRAN/MASSE / LIGHTNING ARRESTER SUPPORT WITH SHIELD/EXPOSED CONDUCTIVE PART										PHOENIX CONTACT		2856126				
						041	RACCORDEMENT AUTODENUDANT POUR BLINDAGE DIAMETRE 3-6 mm / SELF-STRIPPER CONNECTION FOR SHIELD DIAMETER 3-6 mm										PHOENIX CONTACT		2839295				
					F1.5	042	FICHE PARAFOUDRE HF 3 F-In:10kA (8/20)-Uc:13VCC / HF LIGHTNING ARRESTER PLUG 3 W-In:10kA (8/20)-Uc:13VCC										PHOENIX CONTACT		2858043				
						042	EMBASE PARAFOUDRE AVEC DECOUPLAGE ECRAN/MASSE / LIGHTNING ARRESTER SUPPORT WITH SHIELD/EXPOSED CONDUCTIVE PART										PHOENIX CONTACT		2856126				
						042	RACCORDEMENT AUTODENUDANT POUR BLINDAGE DIAMETRE 3-6 mm / SELF-STRIPPER CONNECTION FOR SHIELD DIAMETER 3-6 mm										PHOENIX CONTACT		2839295				
					F1.6	042	FICHE PARAFOUDRE HF 3 F-In:10kA (8/20)-Uc:13VCC / HF LIGHTNING ARRESTER PLUG 3 W-In:10kA (8/20)-Uc:13VCC										PHOENIX CONTACT		2858043				
						042	EMBASE PARAFOUDRE AVEC DECOUPLAGE ECRAN/MASSE / LIGHTNING ARRESTER SUPPORT WITH SHIELD/EXPOSED CONDUCTIVE PART										PHOENIX CONTACT		2856126				
						042	RACCORDEMENT AUTODENUDANT POUR BLINDAGE DIAMETRE 3-6 mm / SELF-STRIPPER CONNECTION FOR SHIELD DIAMETER 3-6 mm										PHOENIX CONTACT		2839295				
					F1.7	043	FICHE PARAFOUDRE HF 3 F-In:10kA (8/20)-Uc:13VCC / HF LIGHTNING ARRESTER PLUG 3 W-In:10kA (8/20)-Uc:13VCC										PHOENIX CONTACT		2858043				
						043	EMBASE PARAFOUDRE AVEC DECOUPLAGE ECRAN/MASSE / LIGHTNING ARRESTER SUPPORT WITH SHIELD/EXPOSED CONDUCTIVE PART										PHOENIX CONTACT		2856126				
						043	RACCORDEMENT AUTODENUDANT POUR BLINDAGE DIAMETRE 3-6 mm / SELF-STRIPPER CONNECTION FOR SHIELD DIAMETER 3-6 mm										PHOENIX CONTACT		2839295				
					K01	060	RELAIS BISTABLE AVEC DIODE 24VDC 4INV / LATCHING RELAY WITH SUPPRESSOR , 24 V DC, 4OC										TELEMECANIQUE		RHK412BA76				
						060	EMBASE AVANT VIS / SCREW BASE PLATE										TELEMECANIQUE		RHZ21				
						060	ETRIER METALLIQUE DE MAINTIEN / METAL CLAMP										TELEMECANIQUE		RXZ 400				
					K02	060	RELAIS BISTABLE AVEC DIODE 24VDC 4INV / LATCHING RELAY WITH SUPPRESSOR , 24 V DC, 4OC										TELEMECANIQUE		RHK412BA76				
						060	EMBASE AVANT VIS / SCREW BASE PLATE										TELEMECANIQUE		RHZ21				
						060	ETRIER METALLIQUE DE MAINTIEN / METAL CLAMP										TELEMECANIQUE		RXZ 400				
					K03	061	RELAIS BISTABLE AVEC DIODE 24VDC 4INV / LATCHING RELAY WITH SUPPRESSOR , 24 V DC, 4OC										TELEMECANIQUE		RHK412BA76				
						061	EMBASE AVANT VIS / SCREW BASE PLATE										TELEMECANIQUE		RHZ21				
						061	ETRIER METALLIQUE DE MAINTIEN / METAL CLAMP										TELEMECANIQUE		RXZ 400				
					K04	061	RELAIS BISTABLE AVEC DIODE 24VDC 4INV / LATCHING RELAY WITH SUPPRESSOR , 24 V DC, 4OC										TELEMECANIQUE		RHK412BA76				
								NOMENCLATURE / PART LIST					MONITORING PHOTOVOLTAIQUE CASINO LOT 6 PDL / PTR SITE DE CORTE					ABV00011					
00	22/11/2013	Edition originale / First issue															Projet - No commande Project - Order No. FR-6000251		Indice Rev 00	Folio Sheet 200			
Ind. Rev	Date Date	Modification / Modification		Archiv. Micro-filmed	Ind. Rev	Date Date	Modification / Modification		Archiv. Micro-filmed														

RLH_NC_00 FR6000251_PDL_PTR-CORTE-SA

A3 suite - 11/2006

1			2		3		4		5		6		7		8		9		10				
Nom composant / Localisation			Component name Installation		Page Sheet	Designation														Fabricant		Ref. fabricant	
Location			Function																	Repère Tag		Manufacturer	
					061	EMBASE AVANT VIS / SCREW BASE PLATE														TELEMECANIQUE		RHZ21	
					061	ETRIER METALLIQUE DE MAINTIEN / METAL CLAMP														TELEMECANIQUE		RXZ 400	
			K05		062	RELAIS BISTABLE AVEC DIODE 24VDC 4INV / LATCHING RELAY WITH SUPPRESSOR , 24 V DC, 40C														TELEMECANIQUE		RHK412BA76	
					062	EMBASE AVANT VIS / SCREW BASE PLATE														TELEMECANIQUE		RHZ21	
					062	ETRIER METALLIQUE DE MAINTIEN / METAL CLAMP														TELEMECANIQUE		RXZ 400	
			K06		062	RELAIS BISTABLE AVEC DIODE 24VDC 4INV / LATCHING RELAY WITH SUPPRESSOR , 24 V DC, 40C														TELEMECANIQUE		RHK412BA76	
					062	EMBASE AVANT VIS / SCREW BASE PLATE														TELEMECANIQUE		RHZ21	
					062	ETRIER METALLIQUE DE MAINTIEN / METAL CLAMP														TELEMECANIQUE		RXZ 400	
			KA1		056	PLC OPTOCOUPLEUR 24VDC, 100mA, 1NO / 24VDC PLC PHOTOCOUPLER, 100mA, 1NO														PHOENIX CONTACT		2966728	
			KA2		056	PLC OPTOCOUPLEUR 24VDC, 100mA, 1NO / 24VDC PLC PHOTOCOUPLER, 100mA, 1NO														PHOENIX CONTACT		2966728	
			KA3		056	PLC OPTOCOUPLEUR 24VDC, 100mA, 1NO / 24VDC PLC PHOTOCOUPLER, 100mA, 1NO														PHOENIX CONTACT		2966728	
			KA4		056	PLC OPTOCOUPLEUR 24VDC, 100mA, 1NO / 24VDC PLC PHOTOCOUPLER, 100mA, 1NO														PHOENIX CONTACT		2966728	
			MODULE1		080	MODULE D'ALIMENTATION 24VDC, 3.3VDC 2.5A, 24VDC 0.7A / 24VDC POWER SUPPLY MODULE, 3.3VDC 2.5A, 24VDC 0.7A														TELEMECANIQUE		BMX CPS 2010	
			MODULE2		080	MODULE PROCESSEUR AVEC PORTS ETHERNET/MODBUS INTEGRES / PROCESSOR MODULE WITH INTEGRATED ETHERNET/MODBUS PORTS														TELEMECANIQUE		BMX P34 2020	
			MODULE3		080	MODULE RESEAU ETHERNET TCP/IP 10/100Mbit/s, C30 / ETHERNET TCP/IP NETWORK MODULE 10/100Mbit/s, C30														TELEMECANIQUE		BMX NOE 0110	
			MODULE4		080	MODULE 4 ENTREES ANALOGIQUES HAUT NIVEAU ISOLEES / 4 ISOLATED HIGH-LEVEL ANALOG INPUTS MODULE														TELEMECANIQUE		BMX AMI 0410	
			MODULE5		080	MODULE 32 ENTREES TOR 24VDC / 32 DISCRETE INPUTS MODULE 24VDC														TELEMECANIQUE		BMX DDI 3202K	
			MODULE6		080	MODULE 32 ENTREES TOR 24VDC / 32 DISCRETE INPUTS MODULE 24VDC														TELEMECANIQUE		BMX DDI 3202K	
			MODULE7		080	MODULE 32 SORTIES TOR 24VDC 0.1A / 32 DISCRETE OUTPUTS MODULE 24VDC 0.1A														TELEMECANIQUE		BMX DDO 3202K	
			MODULE8		080	CACHE DE PROTECTION / PROTECTIVE COVER														TELEMECANIQUE		BMX XEM 010	
			MODULE9		080	CACHE DE PROTECTION / PROTECTIVE COVER														TELEMECANIQUE		BMX XEM 010	
			QF1		032	INTER I BI 20A SANS VOYANT / SWITCH-DISCONNECTOR I, 2P, 20 A														MERLIN GERIN		15006	
			QF2		034	DISJONCTEUR C60H-DC BI 4 A COURBE C / MINIATURE CIRCUIT BREAKER MULTI 9, C60H-DC, 2 POLES, 4 A, C CURVE														MERLIN GERIN		MGN61524	
					034	CONTACT OF+SD/OF / AUXILIARY CONTACT, 1 OC + 1 SD/OC														MERLIN GERIN		26929	
			QF4		034	DISJONCTEUR C60H-DC BI 1 A COURBE C / MINIATURE CIRCUIT BREAKER MULTI 9, C60H-DC, 2 POLES, 1 A, C CURVE														MERLIN GERIN		MGN61521	
					034	CONTACT OF+SD/OF / AUXILIARY CONTACT, 1 OC + 1 SD/OC														MERLIN GERIN		26929	
			QF5		034	DISJONCTEUR C60H-DC BI 2 A COURBE C / MINIATURE CIRCUIT BREAKER MULTI 9, C60H-DC, 2 POLES, 2 A, C CURVE														MERLIN GERIN		MGN61522	
					034	CONTACT OF+SD/OF / AUXILIARY CONTACT, 1 OC + 1 SD/OC														MERLIN GERIN		26929	
			QF7		035	DISJONCTEUR C60H-DC BI 1 A COURBE C / MINIATURE CIRCUIT BREAKER MULTI 9, C60H-DC, 2 POLES, 1 A, C CURVE														MERLIN GERIN		MGN61521	
					035	CONTACT OF+SD/OF / AUXILIARY CONTACT, 1 OC + 1 SD/OC														MERLIN GERIN		26929	
			QF8		035	DISJONCTEUR C60H-DC BI 2 A COURBE C / MINIATURE CIRCUIT BREAKER MULTI 9, C60H-DC, 2 POLES, 2 A, C CURVE														MERLIN GERIN		MGN61522	
					035	CONTACT OF+SD/OF / AUXILIARY CONTACT, 1 OC + 1 SD/OC														MERLIN GERIN		26929	
			QF9		036	DISJONCTEUR C60H-DC BI 2 A COURBE C / MINIATURE CIRCUIT BREAKER MULTI 9, C60H-DC, 2 POLES, 2 A, C CURVE														MERLIN GERIN		MGN61522	
					036	CONTACT OF+SD/OF / AUXILIARY CONTACT, 1 OC + 1 SD/OC														MERLIN GERIN		26929	
			QF10		036	DISJONCTEUR C60H-DC BI 1 A COURBE C / MINIATURE CIRCUIT BREAKER MULTI 9, C60H-DC, 2 POLES, 1 A, C CURVE														MERLIN GERIN		MGN61521	
					036	CONTACT OF+SD/OF / AUXILIARY CONTACT, 1 OC + 1 SD/OC														MERLIN GERIN		26929	
			QF3.1		034	DISJONCTEUR C60H-DC BI 1 A COURBE C / MINIATURE CIRCUIT BREAKER MULTI 9, C60H-DC, 2 POLES, 1 A, C CURVE														MERLIN GERIN		MGN61521	
			QF3.2		034	DISJONCTEUR C60H-DC BI 2 A COURBE C / MINIATURE CIRCUIT BREAKER MULTI 9, C60H-DC, 2 POLES, 2 A, C CURVE														MERLIN GERIN		MGN61522	
					034	CONTACT OF+SD/OF / AUXILIARY CONTACT, 1 OC + 1 SD/OC														MERLIN GERIN		26929	
			QF6.1		034	DISJONCTEUR C60H-DC BI 1 A COURBE C / MINIATURE CIRCUIT BREAKER MULTI 9, C60H-DC, 2 POLES, 1 A, C CURVE														MERLIN GERIN		MGN61521	
					034	CONTACT OF+SD/OF / AUXILIARY CONTACT, 1 OC + 1 SD/OC														MERLIN GERIN		26929	
			QF6.2		035	DISJONCTEUR C60H-DC BI 1 A COURBE C / MINIATURE CIRCUIT BREAKER MULTI 9, C60H-DC, 2 POLES, 1 A, C CURVE														MERLIN GERIN		MGN61521	
					035	CONTACT OF+SD/OF / AUXILIARY CONTACT, 1 OC + 1 SD/OC														MERLIN GERIN		26929	
			QF6.3		035	DISJONCTEUR C60H-DC BI 1 A COURBE C / MINIATURE CIRCUIT BREAKER MULTI 9, C60H-DC, 2 POLES, 1 A, C CURVE														MERLIN GERIN		MGN61521	
					035	CONTACT OF+SD/OF / AUXILIARY CONTACT, 1 OC + 1 SD/OC														MERLIN GERIN		26929	
			U1		033	ALIMENTATION REGULEE A DECOUP. MONO 100...240VAC/24VDC 240W / UNIVERSAL POWER SUPPLY 1P 24V 10A														TELEMECANIQUE		ABL8RPS24100	
			U2		046	SWITCH ETHERNET 14 PORTS 10/100 TX ET 2 PORTS 100 FX-MM / CONNEXIUM MANAGED SWITCH 14TX/2FX-MM														TELEMECANIQUE		TCSESM163F2CU0	
			U4		046	ROUTEUR FIREWALL ADSL / ADSL FIREWALL ROUTER														ETIC		IPL-AD2	
			U5		046	Modem 3G UT864 UMTS /														ETIC		M3GTELIT	
			U6		046	Antenne GSM quadribande, GPRS, EDGE, UMTS /														ETIC		ANT207	
								NOMENCLATURE / PART LIST						MONITORING PHOTOVOLTAIQUE CASINO LOT 6 PDL / PTR SITE DE CORTE						ABV00011			
00			22/11/2013		Edition originale / First issue												Projet - No commande Project - Order No. FR-6000251		Indice Rev 00		Folio Sheet 201		
Ind. Rev			Date Date		Modification / Modification		Archiv. Micro-filmed		Ind. Rev		Date Date		Modification / Modification		Archiv. Micro-filmed								

RLS_NC_00_FR6000251_PDL_PTR-CORTE-1-A

A3 suite - 11/2006

1		2		3		4		5		6		7		8		9		10	
Nom composant / Component name			Page Sheet	Designation												Fabricant		Ref. fabricant	
Localisation Location	Installation Function	Repère Tag														Manufacturer	Manufacturer Ref.	
A	U3.1		040	ISOLATEUR DE LIGNE RS485 / RS485 LINK INSULATOR												ETIC		SI485	
	U3.2		040	ISOLATEUR DE LIGNE RS485 / RS485 LINK INSULATOR												ETIC		SI485	
	U3.3		041	ISOLATEUR DE LIGNE RS485 / RS485 LINK INSULATOR												ETIC		SI485	
	U3.4		041	ISOLATEUR DE LIGNE RS485 / RS485 LINK INSULATOR												ETIC		SI485	
	U3.5		042	ISOLATEUR DE LIGNE RS485 / RS485 LINK INSULATOR												ETIC		SI485	
	U3.6		042	ISOLATEUR DE LIGNE RS485 / RS485 LINK INSULATOR												ETIC		SI485	
	U3.7		043	ISOLATEUR DE LIGNE RS485 / RS485 LINK INSULATOR												ETIC		SI485	
	W001		040	CABLE 1 PAIRE TORSADÉE BLINDÉE / 1 SHIELDED TWISTED PAIR CABLE												BELDEN		9841	
	W01		043	CABLE 1 PAIRE TORSADÉE BLINDÉE / 1 SHIELDED TWISTED PAIR CABLE												BELDEN		9841	
	W002		040	CABLE 1 PAIRE TORSADÉE BLINDÉE / 1 SHIELDED TWISTED PAIR CABLE												BELDEN		9841	
	W02		043	CABLE 1 PAIRE TORSADÉE BLINDÉE / 1 SHIELDED TWISTED PAIR CABLE												BELDEN		9841	
	W003		040	CABLE 1 PAIRE TORSADÉE BLINDÉE / 1 SHIELDED TWISTED PAIR CABLE												BELDEN		9841	
	W03		043	CABLE 1 PAIRE TORSADÉE BLINDÉE / 1 SHIELDED TWISTED PAIR CABLE												BELDEN		9841	
	W004		040	CABLE 1 PAIRE TORSADÉE BLINDÉE / 1 SHIELDED TWISTED PAIR CABLE												BELDEN		9841	
	W04		043	CABLE 1 PAIRE TORSADÉE BLINDÉE / 1 SHIELDED TWISTED PAIR CABLE												BELDEN		9841	
	W005		041	CABLE 1 PAIRE TORSADÉE BLINDÉE / 1 SHIELDED TWISTED PAIR CABLE												BELDEN		9841	
	W006		041	CABLE 1 PAIRE TORSADÉE BLINDÉE / 1 SHIELDED TWISTED PAIR CABLE												BELDEN		9841	
	W007		041	CABLE 1 PAIRE TORSADÉE BLINDÉE / 1 SHIELDED TWISTED PAIR CABLE												BELDEN		9841	
	W008		041	CABLE 1 PAIRE TORSADÉE BLINDÉE / 1 SHIELDED TWISTED PAIR CABLE												BELDEN		9841	
	W009		042	CABLE 1 PAIRE TORSADÉE BLINDÉE / 1 SHIELDED TWISTED PAIR CABLE												BELDEN		9841	
	W0010		043	CABLE 1 PAIRE TORSADÉE BLINDÉE / 1 SHIELDED TWISTED PAIR CABLE												BELDEN		9841	
	W010		042	CABLE 1 PAIRE TORSADÉE BLINDÉE / 1 SHIELDED TWISTED PAIR CABLE												BELDEN		9841	
	W011		042	CABLE 1 PAIRE TORSADÉE BLINDÉE / 1 SHIELDED TWISTED PAIR CABLE												BELDEN		9841	
	W012		042	CABLE 1 PAIRE TORSADÉE BLINDÉE / 1 SHIELDED TWISTED PAIR CABLE												BELDEN		9841	
	W013		042	CABLE 1 PAIRE TORSADÉE BLINDÉE / 1 SHIELDED TWISTED PAIR CABLE												BELDEN		9841	
	W014		080	CORDON MODBUS RS485 3m RJ45 / FILS LIBRES / RS485 MODBUS CORD 3m RJ45 / FREE WIRES												SCHNEIDER		VW3A8306D30	
	W015		059	CABLE 1 PAIRE TORSADÉE BLINDÉE / 1 SHIELDED TWISTED PAIR CABLE												BELDEN		9841	
	W016		059	CABLE 1 PAIRE TORSADÉE BLINDÉE / 1 SHIELDED TWISTED PAIR CABLE												BELDEN		9841	
	W017		059	CABLE 1 PAIRE TORSADÉE BLINDÉE / 1 SHIELDED TWISTED PAIR CABLE												BELDEN		9841	
	W018		059	CABLE 1 PAIRE TORSADÉE BLINDÉE / 1 SHIELDED TWISTED PAIR CABLE												BELDEN		9841	
	WAI0104A		081	CORDON PREEQUIPE POUR CONNECTION BMX AMI 0410 ET ABE 7CPA41*, 3m /												TELEMECANIQUE		BMX FCA300	
	WCOM001		050	CABLE 2 PAIRES TORSADÉES BLINDÉES / 2 SHIELDED TWISTED PAIRS CABLE												BELDEN		9842	
	WDI0105A/B		082	CORDON PREEQUIPE POUR EMBASE MODICOM TELEFAST ABE7, 2M / FCN TO 2 HE 2M CONNECTING CABLE												TELEMECANIQUE		BMXFCC203	
	WDI0106A/B		086	CORDON PREEQUIPE POUR EMBASE MODICOM TELEFAST ABE7, 2M / FCN TO 2 HE 2M CONNECTING CABLE												TELEMECANIQUE		BMXFCC203	
	WDI0107A/B		090	CORDON PREEQUIPE POUR EMBASE MODICOM TELEFAST ABE7, 2M / FCN TO 2 HE 2M CONNECTING CABLE												TELEMECANIQUE		BMXFCC203	
	WET001		046	CORDON RESEAU ETHERNET BLINDE, CATEGORIE 5, PAIRE TORSADÉE DROIT 2M /												ICTL		481011757N	
	WET002		046	CORDON RESEAU ETHERNET BLINDE, CATEGORIE 5, PAIRE TORSADÉE DROIT 2M /												ICTL		481011757N	
	WET003		046	CORDON RESEAU ETHERNET BLINDE, CATEGORIE 5, PAIRE TORSADÉE DROIT 2M /												ICTL		481011757N	
	WET004		046	CORDON RESEAU ETHERNET BLINDE, CATEGORIE 5, PAIRE TORSADÉE DROIT 2M /												ICTL		481011757N	
	X1			BLOC DE JONCTION A VIS 2.5mm2, GRIS / SCREW TERMINAL BLOCK 2.5mm2, GREY												PHOENIX CONTACT		3001501	
				COUVERCLE / COVER												PHOENIX CONTACT		3003020	
	X2			BLOC DE JONCTION A VIS 2.5mm2, GRIS / SCREW TERMINAL BLOCK 2.5mm2, GREY												PHOENIX CONTACT		3001501	
				COUVERCLE / COVER												PHOENIX CONTACT		3003020	
	X3			BLOC DE JONCTION A VIS 2.5mm2, GRIS / SCREW TERMINAL BLOCK 2.5mm2, GREY												PHOENIX CONTACT		3001501	
				COUVERCLE / COVER												PHOENIX CONTACT		3003020	
	X4			BLOC DE JONCTION A VIS 2.5mm2, GRIS / SCREW TERMINAL BLOCK 2.5mm2, GREY												PHOENIX CONTACT		3001501	
				COUVERCLE / COVER												PHOENIX CONTACT		3003020	
	X5			BLOC DE JONCTION A VIS 2.5mm2, GRIS / SCREW TERMINAL BLOCK 2.5mm2, GREY												PHOENIX CONTACT		3001501	
				COUVERCLE / COVER												PHOENIX CONTACT		3003020	
	X7			BLOC DE JONCTION A VIS 2.5mm2, GRIS / SCREW TERMINAL BLOCK 2.5mm2, GREY												PHOENIX CONTACT		3001501	
								NOMENCLATURE / PART LIST				MONITORING PHOTOVOLTAIQUE CASINO LOT 6 PDL / PTR SITE DE CORTE						ABV00011		Projet - No commande Project - Order No. FR-6000251		Indice Rev 00		Folio Sheet 202	
00			22/11/2013	Edition originale / First issue	

1			2			3			4			5			6			7			8			9			10		
Nom composant /		Component name		Page Sheet	Designation															Fabricant		Ref. fabricant							
Localisation Location	Installation Function	Repère Tag	Manufacturer																	Manufacturer Ref.									
A					COUVERCLE / COVER															PHOENIX CONTACT		3003020							
			X021		BLOC DE JONCTION A VIS 2.5mm2, GRIS / SCREW TERMINAL BLOCK 2.5mm2, GREY															PHOENIX CONTACT		3001501							
					COUVERCLE / COVER															PHOENIX CONTACT		3003020							
			X031		BLOC DE JONCTION A VIS 2.5mm2, GRIS / SCREW TERMINAL BLOCK 2.5mm2, GREY															PHOENIX CONTACT		3001501							
					COUVERCLE / COVER															PHOENIX CONTACT		3003020							
			X041		BLOC DE JONCTION A VIS 2.5mm2, GRIS / SCREW TERMINAL BLOCK 2.5mm2, GREY															PHOENIX CONTACT		3001501							
			X051		BLOC DE JONCTION A VIS 2.5mm2, GRIS / SCREW TERMINAL BLOCK 2.5mm2, GREY															PHOENIX CONTACT		3001501							
					COUVERCLE / COVER															PHOENIX CONTACT		3003020							
			X061		BLOC DE JONCTION A VIS 2.5mm2, GRIS / SCREW TERMINAL BLOCK 2.5mm2, GREY															PHOENIX CONTACT		3001501							
					COUVERCLE / COVER															PHOENIX CONTACT		3003020							
		X71		BLOC DE JONCTION A VIS 2.5mm2, GRIS / SCREW TERMINAL BLOCK 2.5mm2, GREY															PHOENIX CONTACT		3001501								
				COUVERCLE / COVER															PHOENIX CONTACT		3003020								
B			XAI0104A	081	EMBASE DE RACCORDEMENT 4 VOIES D'ENTREES ANA / CONNECTION SUB-BASES 4 ANALOG INPUTS CHANNELS															TELEMECANIQUE		ABE 7CPA410							
			XDI0105A	082	EMBASE DE RACCORDEMENT PASSIVE 16 VOIES / PASSIVE CONNECTION SUB-BASE 16 CHANNELS															TELEMECANIQUE		ABE 7H16S21							
			XDI0105B	084	EMBASE DE RACCORDEMENT PASSIVE 16 VOIES / PASSIVE CONNECTION SUB-BASE 16 CHANNELS															TELEMECANIQUE		ABE 7H16S21							
			XDI0106A	086	EMBASE DE RACCORDEMENT PASSIVE 16 VOIES / PASSIVE CONNECTION SUB-BASE 16 CHANNELS															TELEMECANIQUE		ABE 7H16S21							
			XDI0106B	088	EMBASE DE RACCORDEMENT PASSIVE 16 VOIES / PASSIVE CONNECTION SUB-BASE 16 CHANNELS															TELEMECANIQUE		ABE 7H16S21							
			XDO0107A	090	EMBASE DE SORTIES A RELAIS 16 VOIES / SUB-BASE WITH FIXED ELECTROMECHANICAL RELAYS 16 CHANNELS															TELEMECANIQUE		ABE 7R16T330							
			XDO0107B	092	EMBASE DE SORTIES A RELAIS 16 VOIES / SUB-BASE WITH FIXED ELECTROMECHANICAL RELAYS 16 CHANNELS															TELEMECANIQUE		ABE 7R16T330							
			XKA1		BLOC DE JONCTION A VIS 2.5mm2, GRIS / SCREW TERMINAL BLOCK 2.5mm2, GREY															PHOENIX CONTACT		3001501							
			Z1	032	FILTRE CEM HAUTE PERF., COURANT D'EMPLOI 3 A 16A / COMPACT PERF. EMI FILTER, DESIGN CURRENT 3 TO 16A															SCHAFFNER		FN 9675-6/06							
			Z2	036	FILTRE CEM HAUTE PERF., COURANT D'EMPLOI 1 A 10A / COMPACT PERF. EMI FILTER, DESIGN CURRENT 1 TO 10A															SCHAFFNER		FN 682-4/06							
C																													
D																													