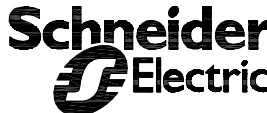


A	All technical information contained in this document is the exclusive property of SCHNEIDER ELECTRIC INDUSTRIES SA and may neither be used nor disclosed without its prior written consent. Only those drawings and diagrams remitted after order booking are binding for execution. All devices shown in this diagram are in open position, drawn out, with operating mechanisms discharged and all power sources off.	Folio sheet	Designation/ Designation	Indice de modification Revision										Folio sheet	Designation/ Designation	Indice de modification Revision										
				00	01	02	03	04								00	01	02	03	04						
		001	SCHEMA-IMPLANTATION- NOMENCLATURE ARMOIRE MONITORING	X	X	X	X	X							037	EXTENSION AUTOMATE CARTES E/S	X	X	X	X						
		002	SOMMAIRE	X	X	X	X	X																		
															040	RELAYAGE ENTREES / SORTIES	X				X					
		005	LEGENDE SYMBOLES PRINCIPE DE REPERAGE	X																						
		007	MARQUAGE	X																						
B		010	UNIFILAIRE GENERAL DE L'ARMOIRE	X	X		X	X																		
		015	IMPLANTATION MATERIEL	X	X		X	X																		
		016	FIXATIONS AU SOL ARMOIRE	X																						
C	Les informations techniques contenues dans ce document sont la propriété exclusive de SCHNEIDER ELECTRIC INDUSTRIES SA et ne peuvent être utilisées ou divulguées à des tiers quels qu'ils soient sans son accord écrit. Seuls nous engageons pour l'exécution les plans et schémas remis après enregistrement de la commande. Les appareils représentés sur ce schéma sont en position ouvert desarmés - débrosches - toutes sources coupées.																									
		020	DISTRIBUTION DES POLARITES 230VCA	X																						
		021	DISTRIBUTION DES POLARITES 24VCC	X				X																		
														060	BORNIER X1	X										
		025	LIAISONS FIBRES OPTIQUES ET RESEAU ETHERNET	X				X																		
		026	LIAISONS RS485	X	X			X						062	BORNIER X3	X	X									
														063	BORNIER X4	X										
														064	BORNIER X4	X				X						
D		030	AUTOMATE TELEGESTION PRESENTATION ALIMENTATION MODBUS	X				X																		
		031	AUTOMATE TELEGESTION CARTES E/S	X	X			X																		
		032	AUTOMATE TELEGESTION CARTES E/S	X	X																					
		033	AUTOMATE TELEGESTION CARTES E/S	X	X			X																		
		034	AUTOMATE TELEGESTION CARTES E/S	X	X	X	X							070	NOMENCLATURE	X										
		035	EXTENSION AUTOMATE PRESENTATION ALIMENTATION MODBUS	X			X							071	NOMENCLATURE	X	X		X	X						
		036	EXTENSION AUTOMATE CARTES E/S	X	X	X	X																			
Archivage Microfilmed						Recapitulatif des folios et indices de modification Page summary with modification indexes						JUMBO SCORE SAINT-ANDRE CENTRALE PHOTOVOLTAIQUE —						02979004 00				Projet - No commande Project - Order NO. FPVPB1354		Ind/rev 04	Folio /sheet 002/ .	

A

B

C

D

A

B

C

D

REPERAGE DANS LE SCHEMA

REPERE DE L'EQUIPOTENTIELLE
LES 3 PREMIERS CHIFFRES REPRESENTENT LE N° DE LA PAGE
LE 4EME ET 5EME SONT UN N° D'ORDRE

REPERE DE LA POLARITE

NUMERO DE FOLIO-SECTION
OU L'ON RETROUVE LE TENANT DE LA POLARITE

REPERE D'INSTALLATION

REPERE D'APPAREIL
LES 3 PREMIERS CHIFFRES REPRESENTENT LE N° DE LA PAGE
LES DEUX DERNIER CHIFFRES CONCERNENT LE N° D'ORDRE

REPERE DE ZONE

NUMERO DE FOLIO-SECTION OU L'ON RETROUVE L'APPAREIL

ZONE DE L'EQUIPEMENT CONCERNE
PAR CE DOCUMENT
ZONE DE L'ABOUTISSANT
CONCERNE PAR L'EQUIPEMENT

REPERE DE L'EQUIPOTENTIELLE

LIAISON CÂBLE

+PTR1

PM9C

-X61

49

01005

50

01006

TBV. PQS+

01001

TBV. PQS+

053-10

TBV. PQS-

01002

TBV. PQS-

053-10

=PTR

-Q*

+PTR1

*** A

=PTR

-Q*

+PTR1

*** A

01003

01004

All technical information contained in this document is the exclusive property of SCHNEIDER ELECTRIC INDUSTRIES SA and may neither be used nor disclosed without its prior written consent. Only those drawings and diagrams remitted after order booking are binding for execution. All devices shown in this diagram are in open position, drawn out, with operating mechanisms discharged and all power sources off.

Les informations techniques contenues dans ce document sont la propriété exclusive de SCHNEIDER ELECTRIC INDUSTRIES SA et ne peuvent être utilisées ou divulguées à des tiers quels qu'ils soient sans son accord écrit. Seuls nous engageons pour l'exécution les plans et schémas remis après enregistrement de la commande. Les appareils représentés sur ce schéma sont en position ouverte desarmés - débrosches - toutes sources coupées.

+PDL


LA ZONE ET L'INSTALLATION PAR DEFAUT
SONT INDIQUEES EN BAS A GAUCHE DE CHAQUE FOLIO

OO	07 10 09	Edition originale/ First issue							
Ind. rev	Date date	Modification/ Modification	Archiv. micro-filmed	Ind. rev	Date date	Modification/ Modification	Archiv. micro-filmed		

LEGENDE SYMBOLES

PRINCIPE DE REPERAGE

JUMBO SCORE
SAINT-ANDRE
CENTRALE
PHOTOVOLTAIQUE

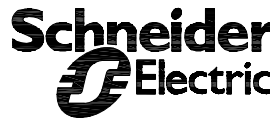

02979004|00

Projet - No commande Project - Order NO. FPVPB1354	Ind/rev 00	Folio /sheet 005/ .
--	---------------	------------------------

Original AutoCAD format A3

Les informations techniques contenues dans ce document sont la propriété exclusive de SCHNEIDER ELECTRIC INDUSTRIES SA et ne peuvent être utilisées ou divulguées à des tiers, quels qu'ils soient sans accord écrit. Seuls nous engageons pour l'exécution des plans et des schémas remis après enregistrement de la commande. Les appareils représentés sur ce schéma sont en position ouvert desarmes - toutes sources coupées.

ETIQUETTE B



PLAQUE DILOPHANE GRAVEE AUTO-ADHESIVE
ECRITURE NOIRE SUR FOND BLANC
HAUTEUR DES LETTRES : 10 mm
CARACTERES : HELVETICA-NARROW

[illegible]

A


B

C

D

All technical information contained in this document is the exclusive property of SCHNEIDER ELECTRIC INDUSTRIES SA and may neither be used nor disclosed without its prior written consent. Only those drawings and diagrams remitted after order booking are binding for execution. All devices shown in this diagram are in open position, drawn out, with operating mechanisms discharged and all power sources off.

Les informations techniques contenues dans ce document sont la propriété exclusive de SCHNEIDER ELECTRIC INDUSTRIES SA et ne peuvent être utilisées ou divulguées à des tiers quels qu'ils soient sans son accord écrit. Seuls nous engageant pour l'exécution des plans et schémas remis après enregistrement de la commande. Les appareils représentés sur ce schéma sont en position ouverte desarmés - débranchés - toutes sources coupées.

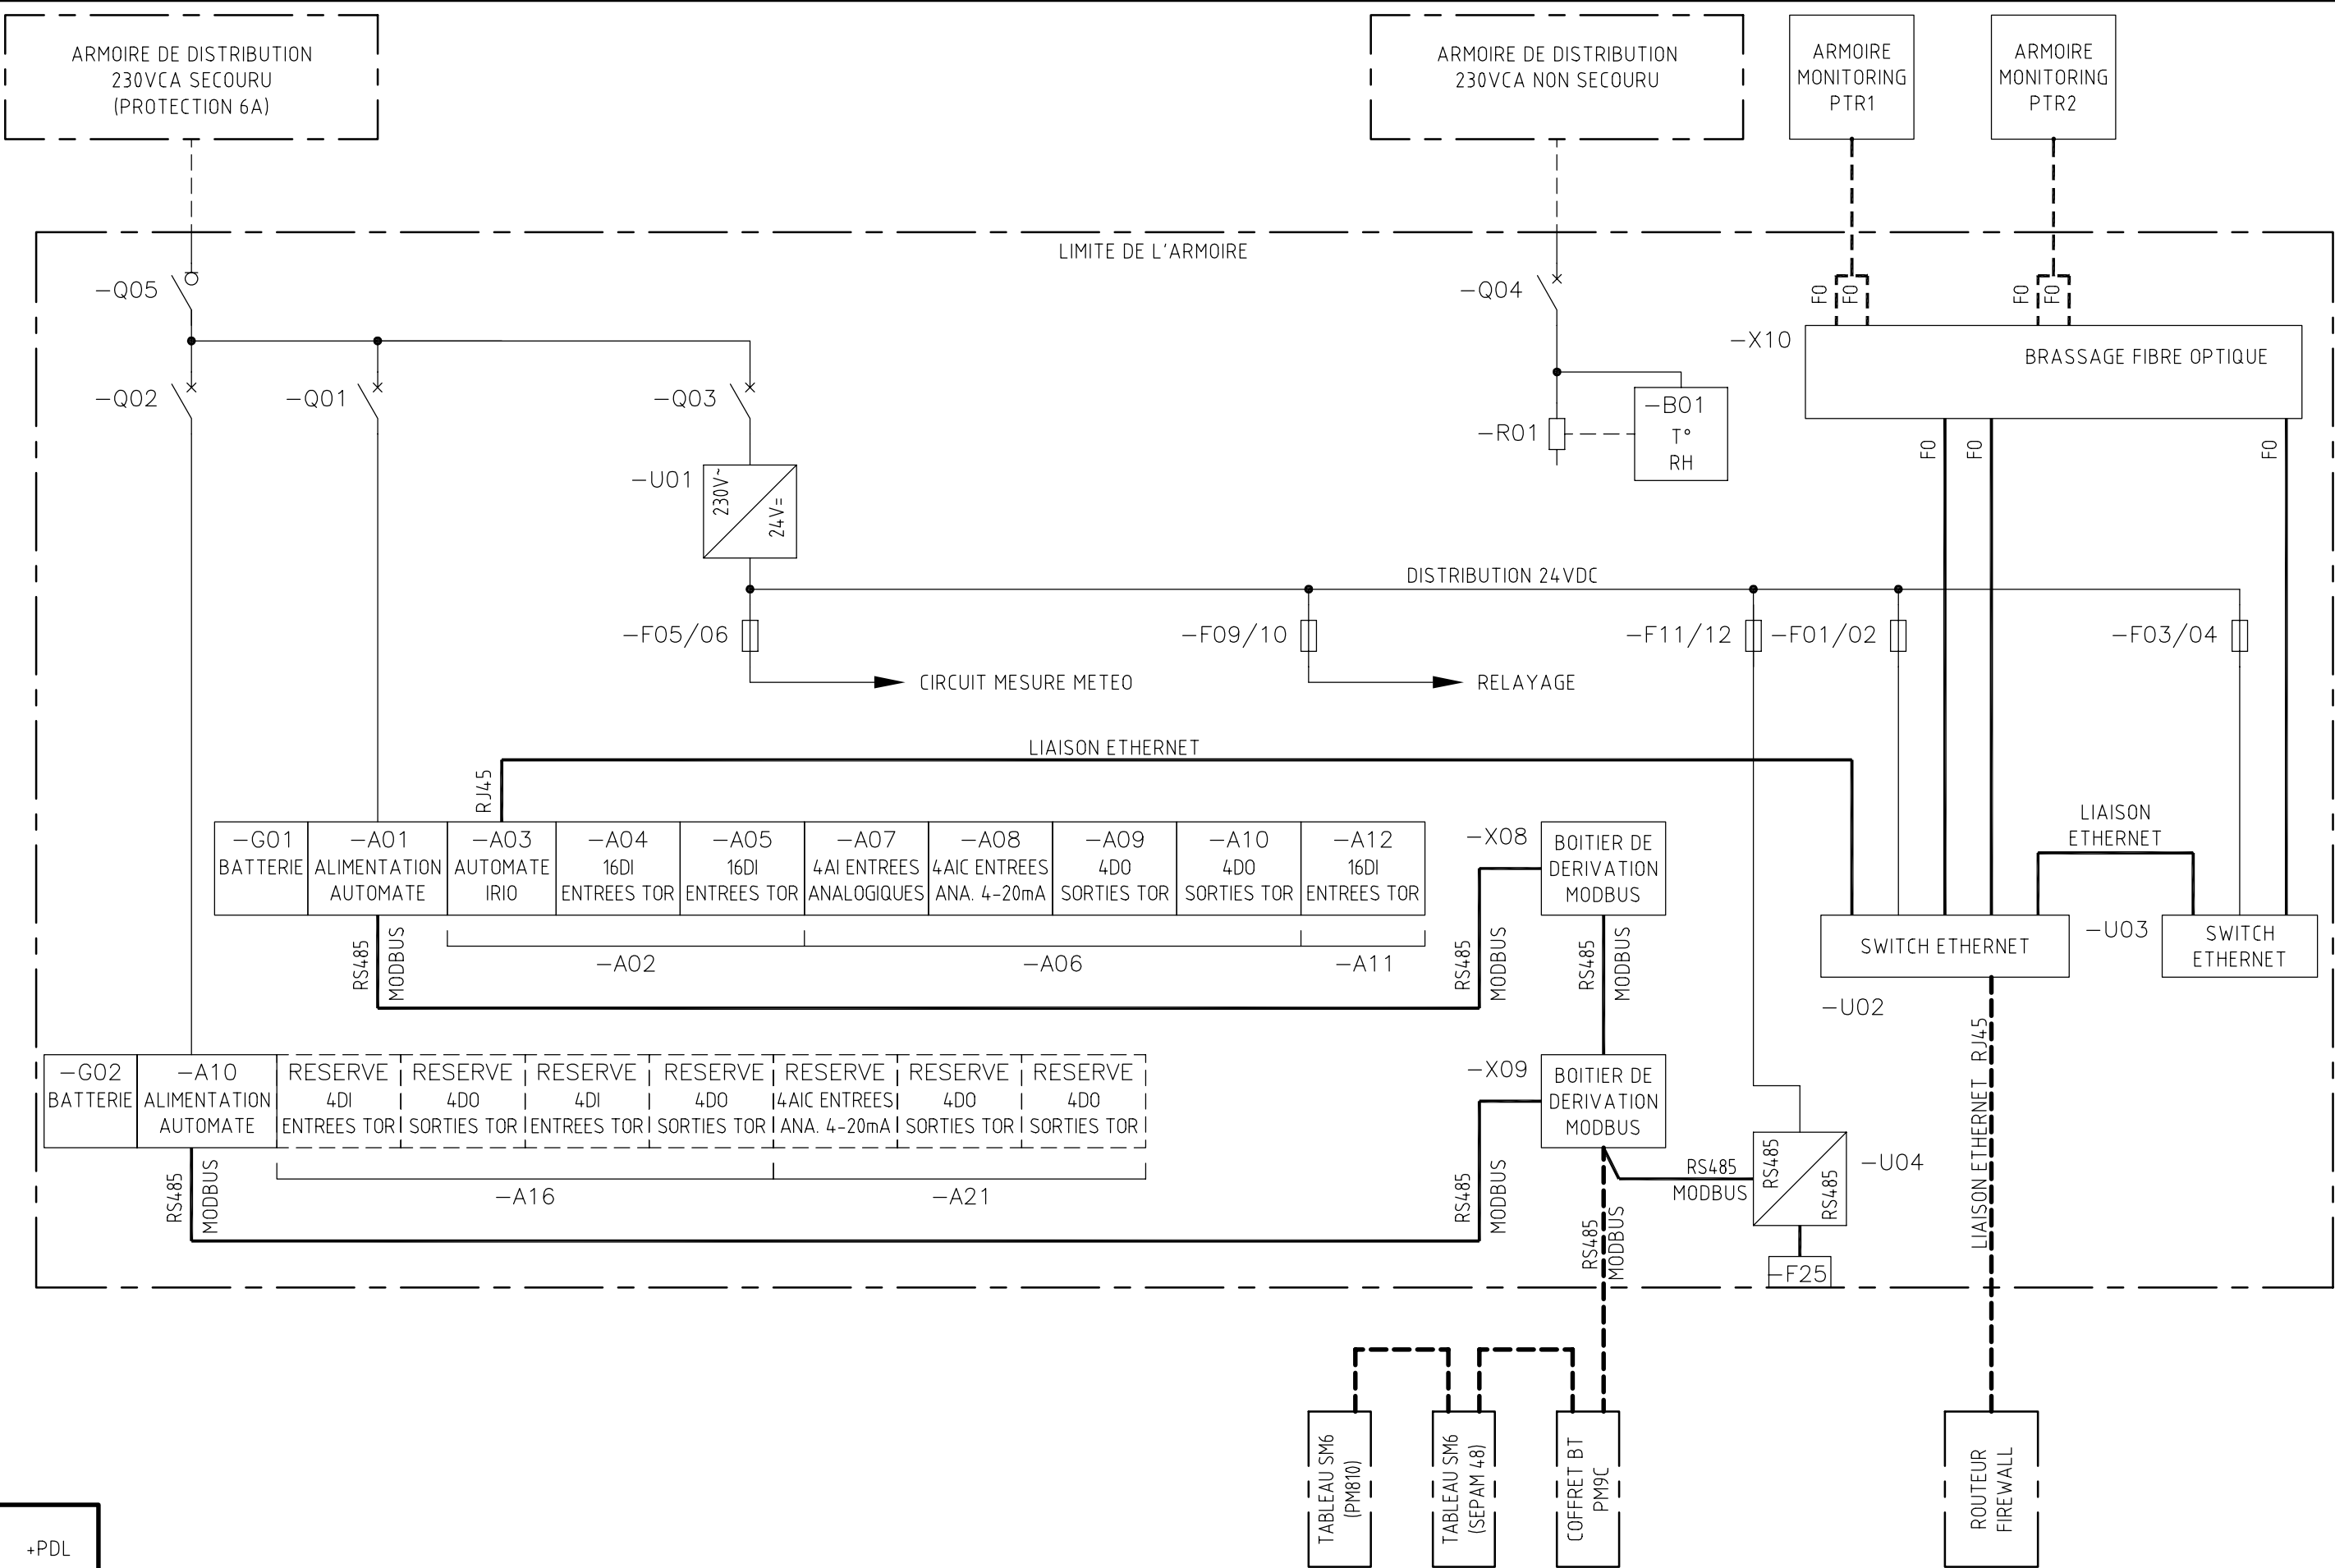


+PDL

03	02 12 09	MAJ réf. parafoudres et embases						
01	16 11 09	MAJ E/S + liaisons RS485						
00	07 10 09	Edition originale/ First issue		04	14 04 10	Tel que construit		
Ind. rev	Date date	Modification/ Modification	Archiv. micro-filmed	Ind. rev	Date date	Modification/ Modification	Archiv. micro-filmed	

UNIFILAIRE GENERAL
DE L'ARMOIRE

JUMBO SCORE
SAINT-ANDRE
CENTRALE
PHOTOVOLTAIQUE

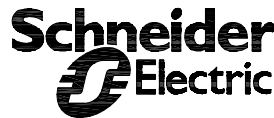

0297900400		
Projet - No commande Project - Order NO. FPVPB1354	Ind/rev 04	Folio /sheet 010/ .

Original AutoCAD format A3

A

B

C

D


All technical information contained in this document is the exclusive property of SCHNEIDER ELECTRIC INDUSTRIES SA and may neither be used nor disclosed without its prior written consent. Only those drawings and diagrams remitted after order booking are binding for execution. All devices shown in this diagram are in open position, drawn out, with operating mechanisms discharged and all power sources off.

Les informations techniques contenues dans ce document sont la propriété exclusive de SCHNEIDER ELECTRIC INDUSTRIES SA et ne peuvent être utilisées ou divulguées à des tiers quels qu'ils soient sans son accord écrit. Seuls nous engageant pour l'exécution des plans et schémas remis après enregistrement de la commande. Les appareils représentés sur ce schéma sont en position ouverte desarmés – débrosches – toutes sources coupées.

03	02 12 09	MAJ réf. parafoudres et embases							
01	16 11 09	MAJ E/S + liaisons RS485							
00	07 10 09	Edition originale/ First issue		04	14 04 10	Tel que construit			
Ind. rev	Date date	Modification/ Modification	Archiv. micro-filmed	Ind. rev	Date date	Modification/ Modification	Archiv. micro-filmed		

IMPLANTATION
MATERIEL

JUMBO SCORE
SAINT-ANDRE
CENTRALE
PHOTOVOLTAIQUE

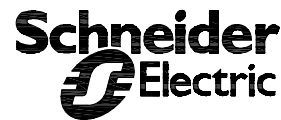

0297900400		
Projet – No commande Project – Order NO.	Ind/rev 04	Folio /sheet 015/ .
FPVPB1354		

Original AutoCAD format A3

2000

400

1910

510

2000

-B01

-R01

ATTENTION :
Conserver le sens d'ouverture
standard de la porte, charnières
coté droit

NOTA :
Prévoir entretoises pour fixation boîte
optique afin de laisser l'accès à la
verticale pour la fibre optique

1897

40x80

40x80

40x80

40x80

40x80

459

496

1860

A

B

C

D

A

B

C

D

All technical information contained in this document is the exclusive property of SCHNEIDER ELECTRIC INDUSTRIES SA and may neither be used nor disclosed without its prior written consent. Only those drawings and diagrams remitted after order booking are binding for execution. All devices shown in this diagram are in open position, drawn out, with operating mechanisms discharged and all power sources off.

Les informations techniques contenues dans ce document sont la propriété exclusive de SCHNEIDER ELECTRIC INDUSTRIES SA et ne peuvent être utilisées ou divulguées à des tiers quels qu'ils soient sans son accord écrit. Seuls nous engageons pour l'exécution des plans et schémas remis après enregistrement de la commande. Les appareils représentés sur ce schéma sont en position ouverte desarmés – débranchés – toutes sources coupées.


OO	07 10 09	Edition originale/ First issue						
Ind. rev	Date date	Modification/ Modification	Archiv. micro-filmed	Ind. rev	Date date	Modification/ Modification	Archiv. micro-filmed	

FIXATIONS AU SOL
ARMOIRE

JUMBO SCORE
SAINT-ANDRE
CENTRALE
PHOTOVOLTAIQUE



02979004 00		
Project – No commande Project – Order NO. FPVPB1354	Ind/rev 00	Folio /sheet 016/ .

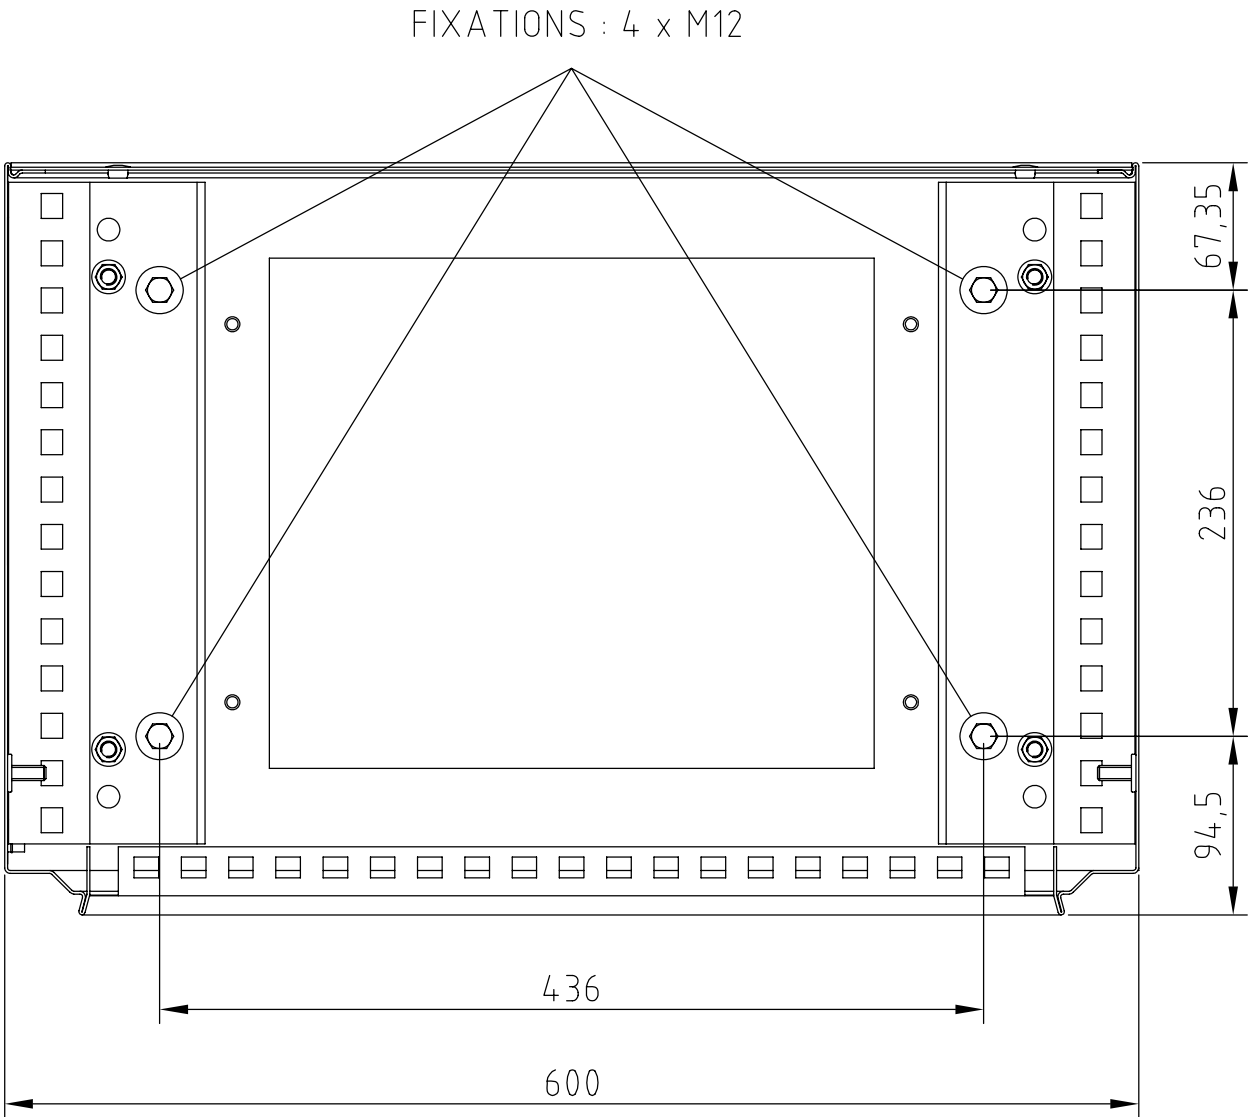

A

B


C

D

Les informations techniques contenues dans ce document sont la propriété exclusive de SCHNEIDER ELECTRIC INDUSTRIES SA et ne peuvent être utilisées ou divulguées à des tiers quels qu'ils soient sans accord écrit. Seuls nous engageons pour l'exécution des plans et des schémas remis après enregistrement de la commande. Les appareils représentés sur ce schéma sont en position ouvert des armes – débroches – toutes sources coupées.



Original AutoCAD format A3

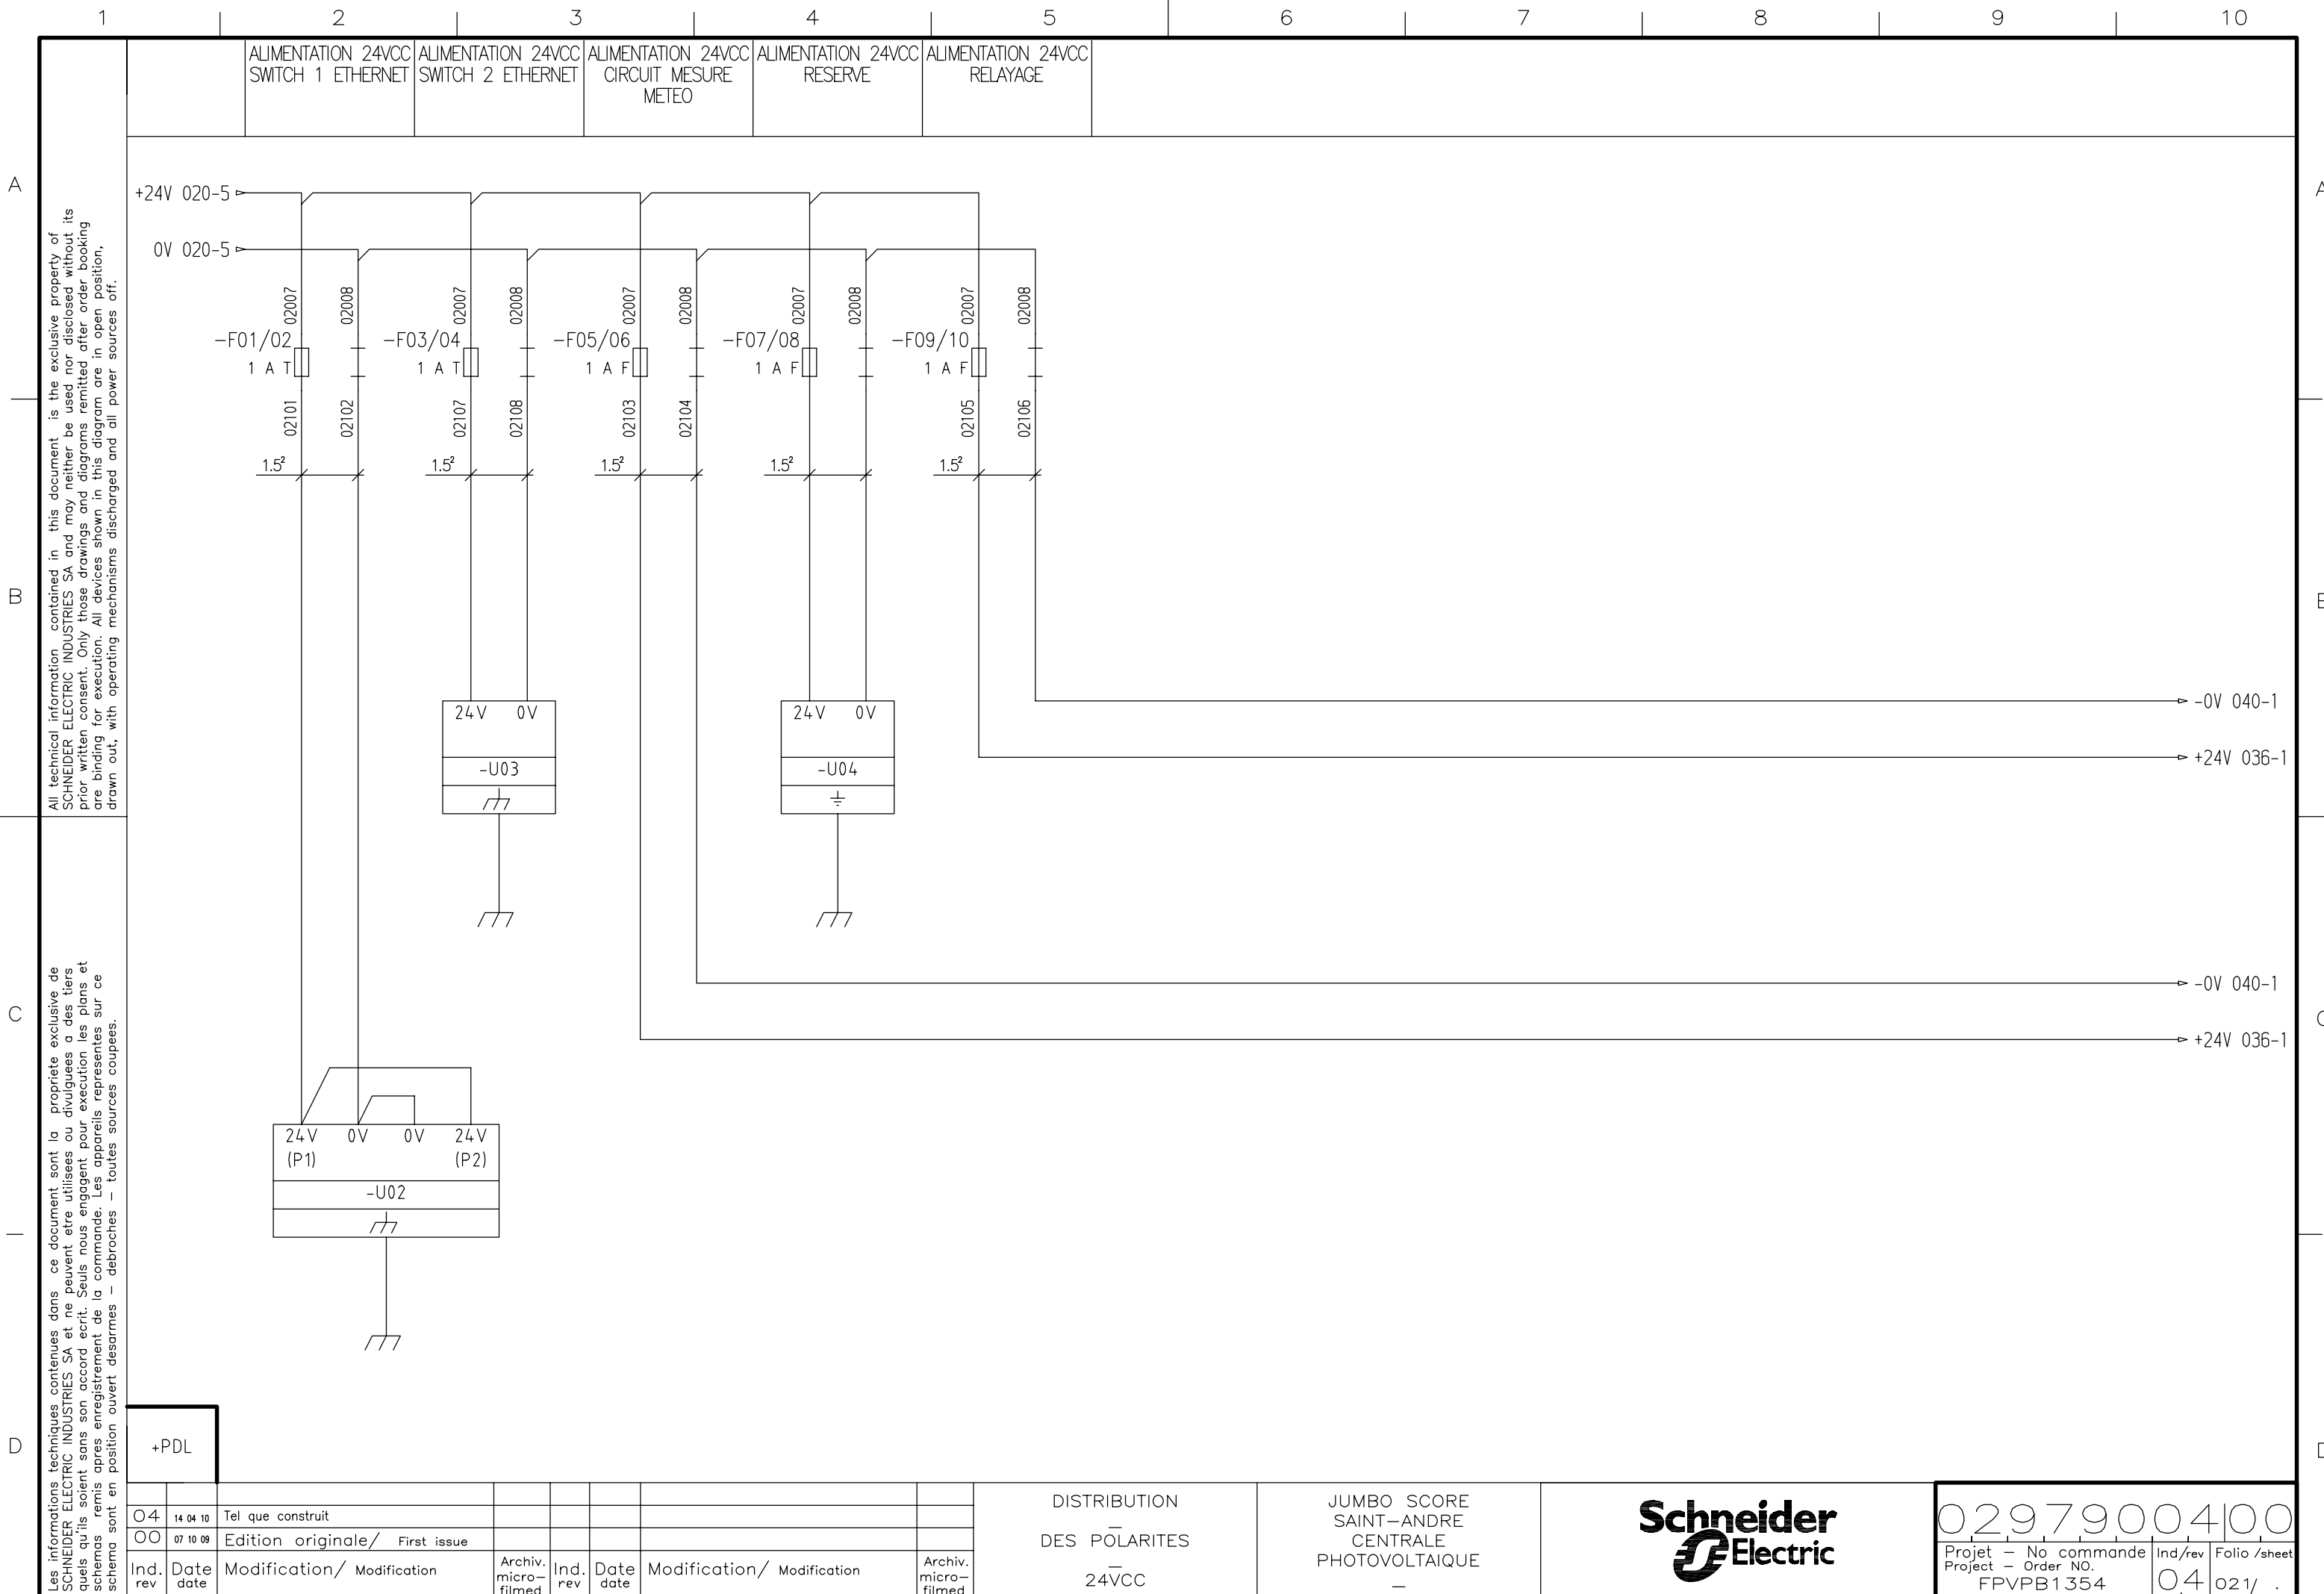

A

B


C

D

All technical information contained in this document is the exclusive property of SCHNEIDER ELECTRIC INDUSTRIES SA and may neither be used nor disclosed without its prior written consent. Only those drawings and diagrams remitted after order booking are binding for execution. All devices shown in this diagram are in open position, drawn out, with operating mechanisms discharged and all power sources off.

Les informations techniques contenues dans ce document sont la propriété exclusive de SCHNEIDER ELECTRIC INDUSTRIES SA et ne peuvent être utilisées ou divulguées à des tiers quels qu'ils soient sans son accord écrit. Seuls nous engageons pour l'exécution les plans et schémas remis après enregistrement de la commande. Les appareils représentés sur ce schéma sont en position ouverte desarmés – débranchés – toutes sources coupées.

LIAISON INTERNE	TYPE DE LIAISON	RACCORDEMENT TENANT	RACCORDEMENT ABOUTISSANT	CABLE
–W01	FIBRE OPTIQUE	CONNECTEUR SC DOUBLE	CONNECTEUR SC DOUBLE	FIBRE MULTIMODE FX 50/125 DSC 100Mbps
–W02	FIBRE OPTIQUE	CONNECTEUR SC DOUBLE	CONNECTEUR SC DOUBLE	FIBRE MULTIMODE FX 50/125 DSC 100Mbps
–W03	FIBRE OPTIQUE	CONNECTEUR SC DOUBLE	CONNECTEUR SC DOUBLE	FIBRE MULTIMODE FX 50/125 DSC 100Mbps
–W04	LIAISON CUIVRE	RJ45	RJ45	CABLE ETHERNET
–W05	LIAISON CUIVRE	RJ45	RJ45	CABLE ETHERNET

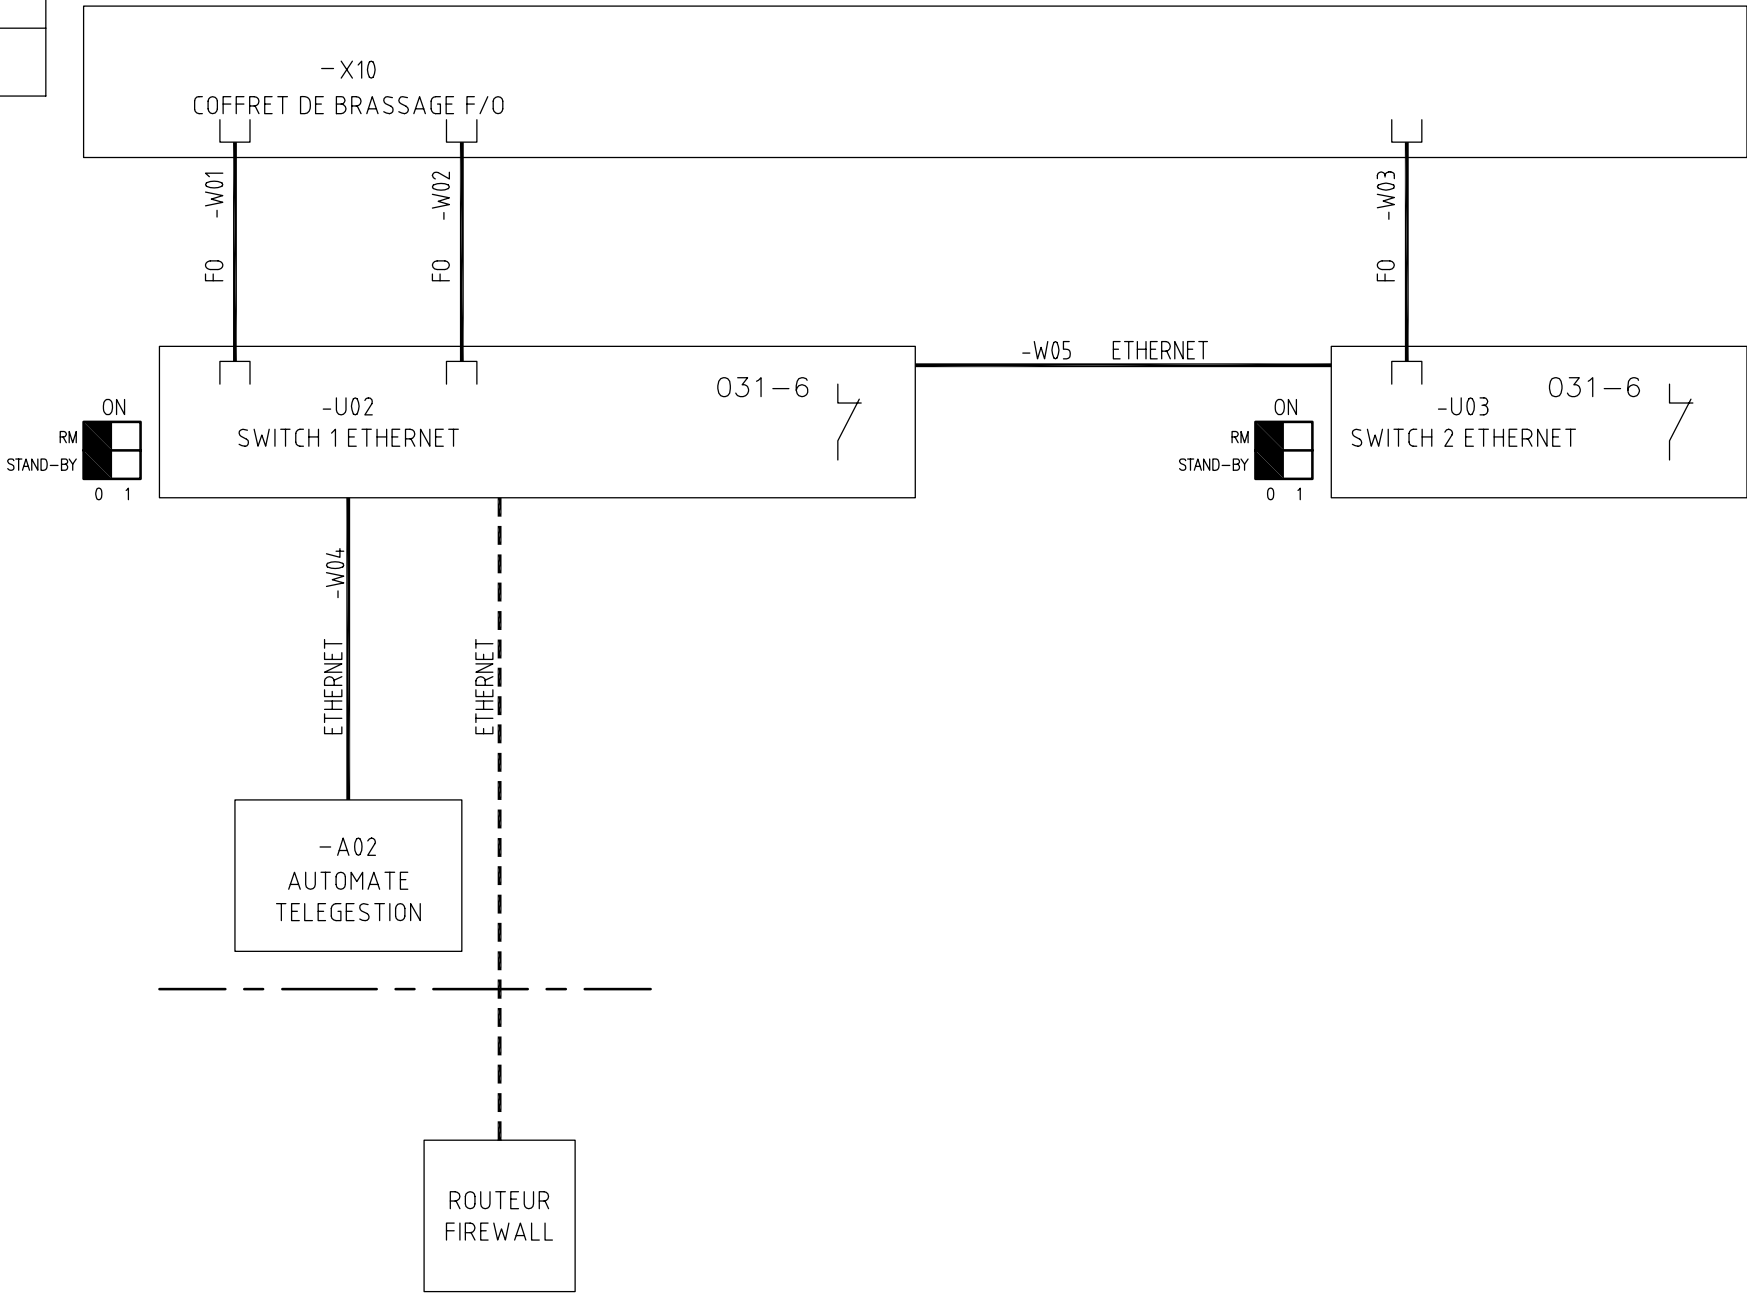

+PDL

O4	14 04 10	Tel que construit							
OO	07 10 09	Edition originale/ First issue							
Ind. rev.	Date date	Modification/ Modification	Archiv. micro-filmed	Ind. rev.	Date date	Modification/ Modification	Archiv. micro-filmed		

LIAISONS
–
FIBRES OPTIQUES
–
ET RESEAU ETHERNET

JUMBO SCORE
SAINT-ANDRE
CENTRALE
PHOTOVOLTAIQUE
–

02979004|00
Projet – No commande
Project – Order NO.
FPVPB1354
Ind/rev
04
Folio /sheet
025/ .

A

B

C



D

All technical information contained in this document is the exclusive property of SCHNEIDER ELECTRIC INDUSTRIES SA and may neither be used nor disclosed without its prior written consent. Only those drawings and diagrams remitted after order booking are binding for execution. All devices shown in this diagram are in open position, drawn out, with operating mechanisms discharged and all power sources off.

Les informations techniques contenues dans ce document sont la propriété exclusive de SCHNEIDER ELECTRIC INDUSTRIES SA et ne peuvent être utilisées ou divulguées à des tiers quels qu'ils soient sans son accord écrit. Seuls nous engageons pour l'exécution des plans et schémas remis après enregistrement de la commande. Les appareils représentés sur ce schéma sont en position ouverte desarmés – débrochés – toutes sources coupées.

LIAISON INTERNE	TYPE DE LIAISON	RACCORDEMENT TENANT	RACCORDEMENT ABOUTISSANT	CABLE
-W06	RS485	VISSE	VISSE	Câble BELDEN 9841 (2 conducteurs avec blindage)
-W07	RS485	VISSE	VISSE	Câble BELDEN 9841 (2 conducteurs avec blindage)
-W08	RS485	VISSE	VISSE	Câble BELDEN 9841 (2 conducteurs avec blindage)

CODE COULEUR DES BRINS :
BLANC/BLEU = Bc/B
BLEU/BLANC = B/Bc

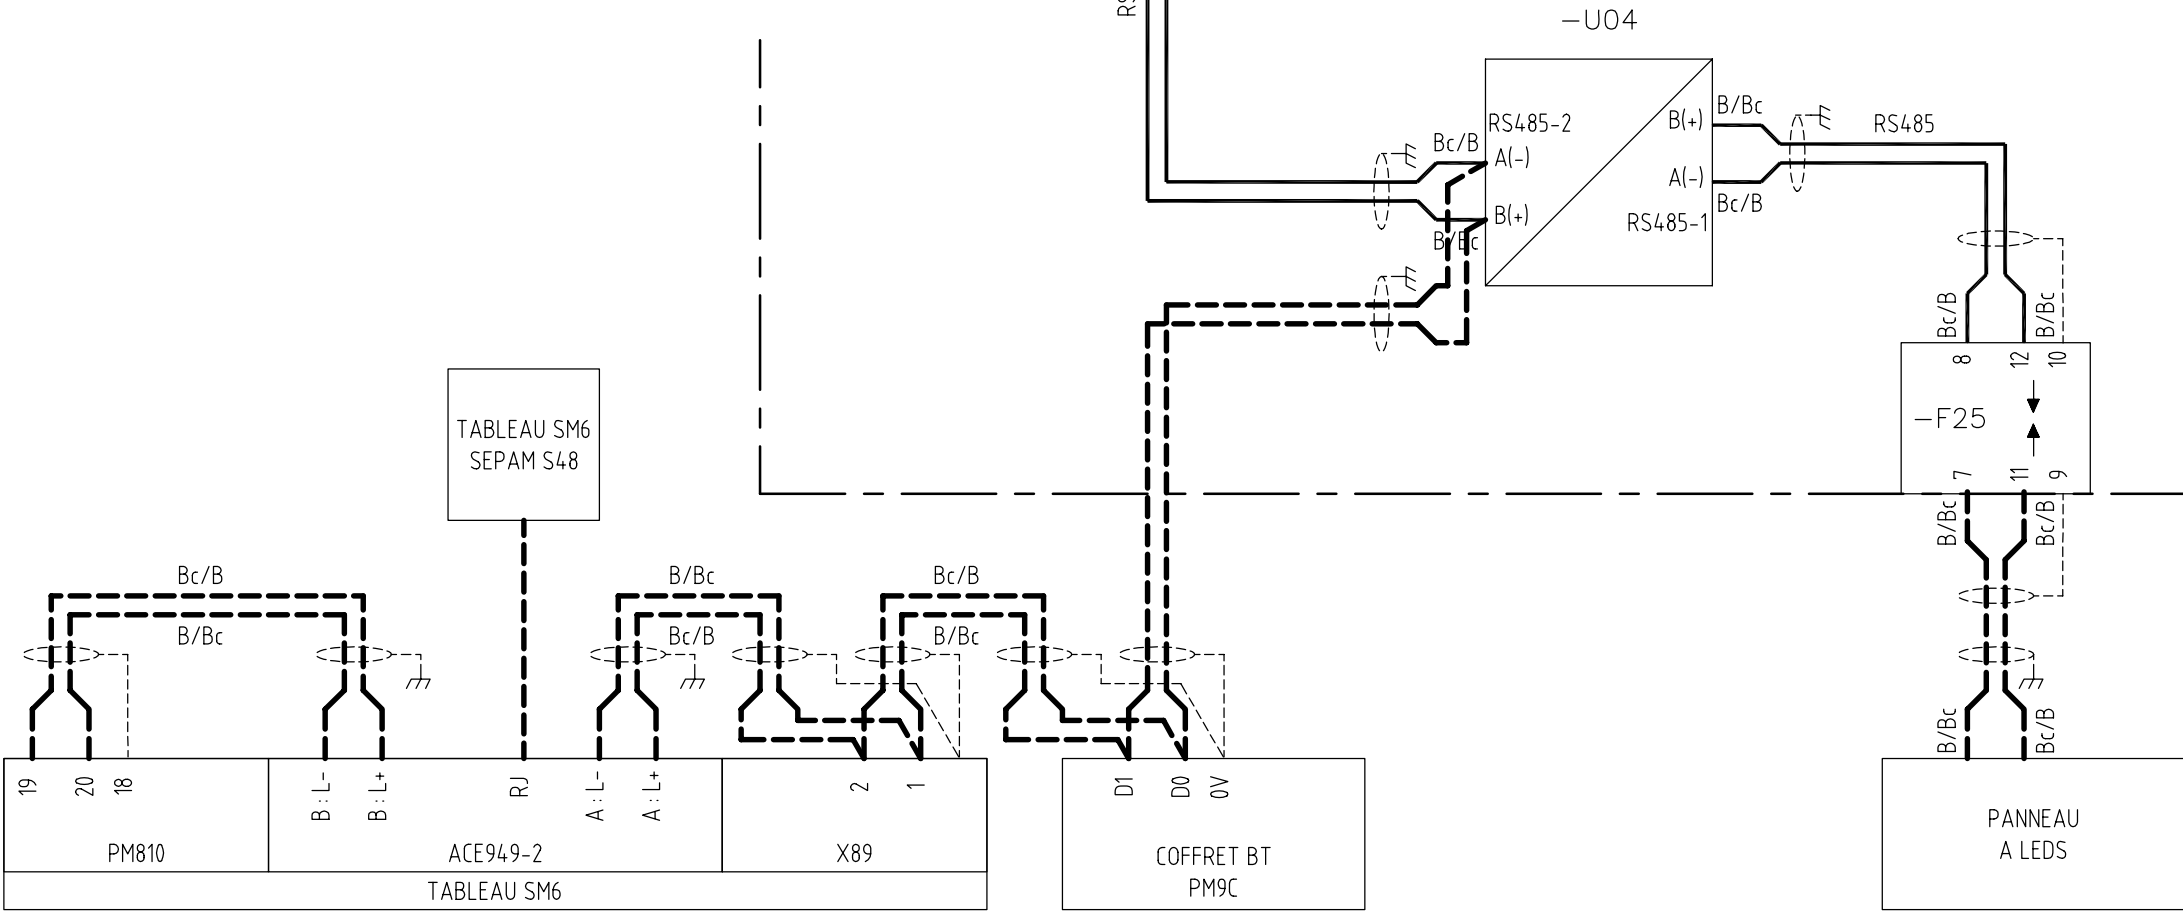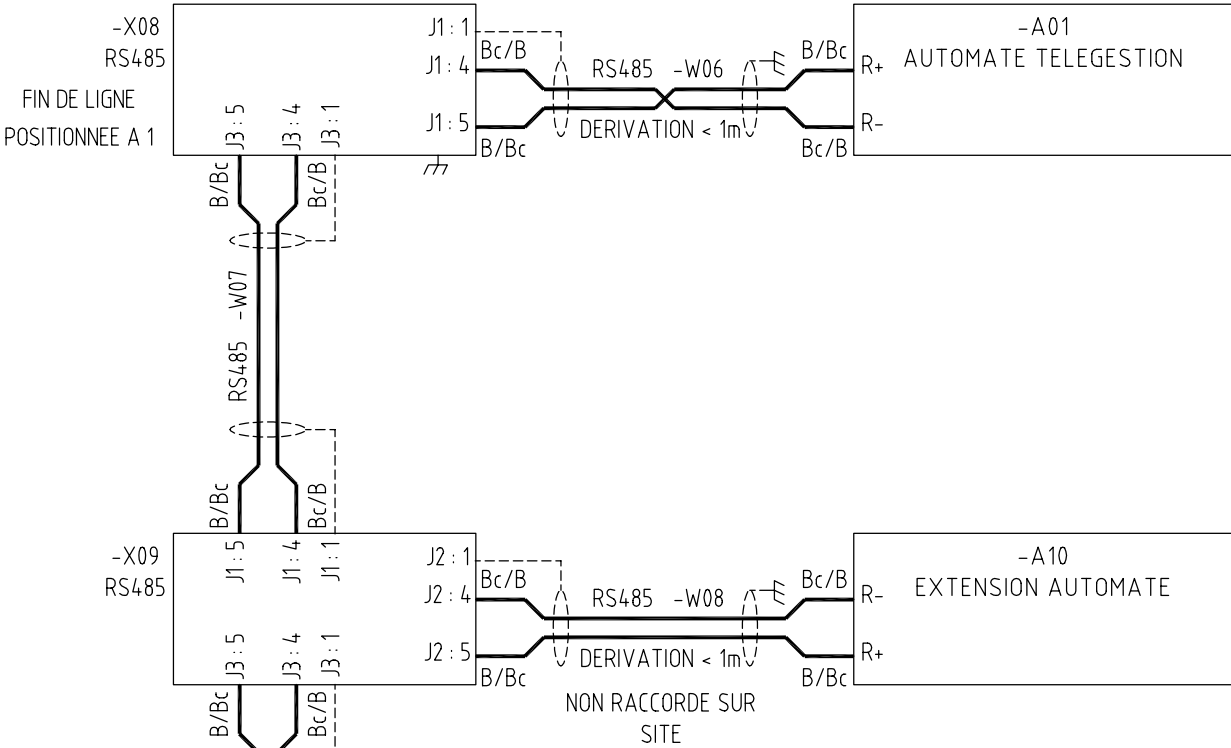

+PDL

RACCORDER UNE RESISTANCE DE FIN DE LIGNE
COTE TABLEAU SM6 (PM810)

O4	14 04 10	Tel que construit							
O1	16 11 09	MAJ E/S + liaisons RS485							
OO	07 10 09	Edition originale/ First issue							
Ind. rev	Date date	Modification/ Modification	Archiv. micro-filmed	Ind. rev	Date date	Modification/ Modification	Archiv. micro-filmed		

LIAISONS
RS485

JUMBO SCORE
SAINT-ANDRE
CENTRALE
PHOTOVOLTAIQUE



02979004 00		
Projet - No commande	Ind/rev	Folio /sheet
Project - Order NO.	04	026/ .
FPVPB1354		

Original AutoCAD format A3

A

B

C

D

All technical information contained in this document is the exclusive property of SCHNEIDER ELECTRIC INDUSTRIES SA and may neither be used nor disclosed without its prior written consent. Only those drawings and diagrams remitted after order booking are binding for execution. All devices shown in this diagram are in open position, drawn out, with operating mechanisms discharged and all power sources off.


Les informations techniques contenues dans ce document sont la propriété exclusive de SCHNEIDER ELECTRIC INDUSTRIES SA et ne peuvent être utilisées ou divulguées à des tiers quels qu'ils soient sans son accord écrit. Seuls nous engageant pour l'exécution des plans et schémas remis après enregistrement de la commande. Les appareils représentés sur ce schéma sont en position ouverte desarmés - débrosches - toutes sources coupées.

+PDL


O4	14 04 10	Tel que construit							
OO	29 10 09	Edition originale/ First issue							
Ind. rev	Date date	Modification/	Modification	Archiv. micro-filmed	Ind. rev	Date date	Modification/	Modification	Archiv. micro-filmed


AUTOMATE TELEGESTION
—
PRESENTATION
—
ALIMENTATION MODBUS

JUMBO SCORE
SAINT-ANDRE
CENTRALE
PHOTOVOLTAIQUE
—

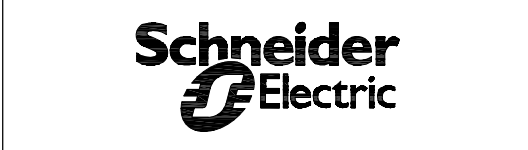

02979004 00			
Projet - No commande		Ind/rev	Folio /sheet
Project - Order NO.		04	030/ .
FPVPB1354			

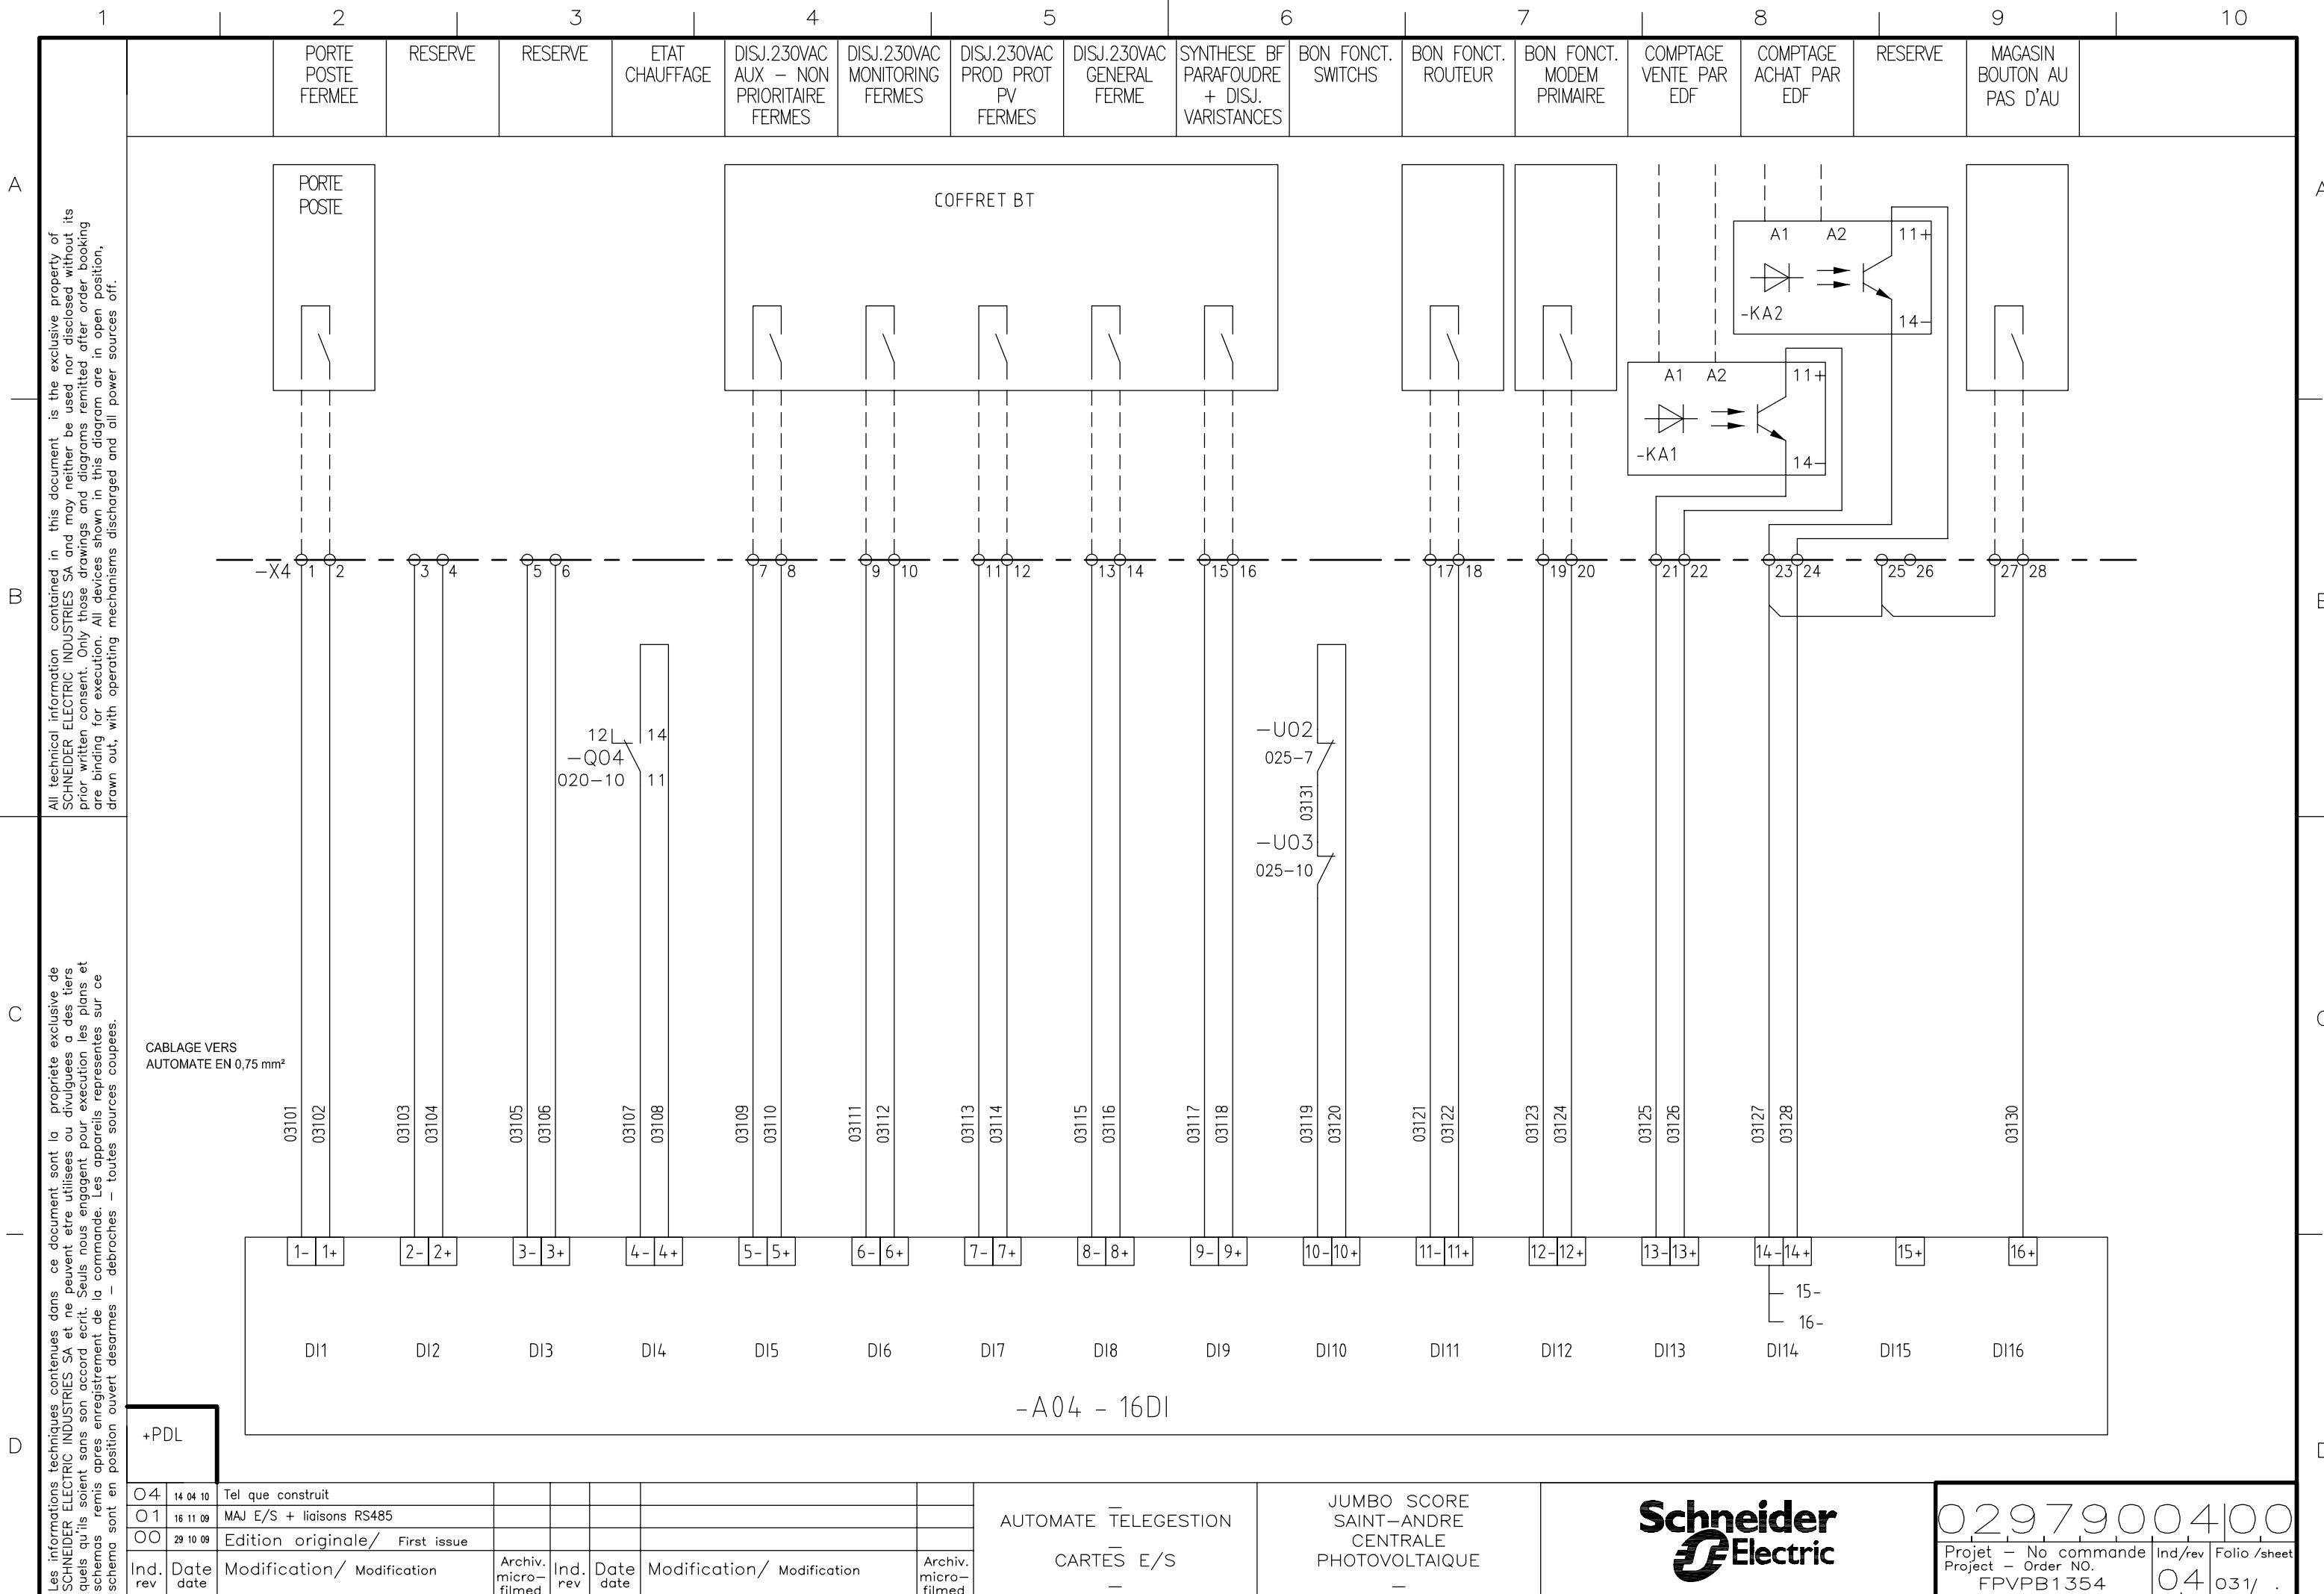

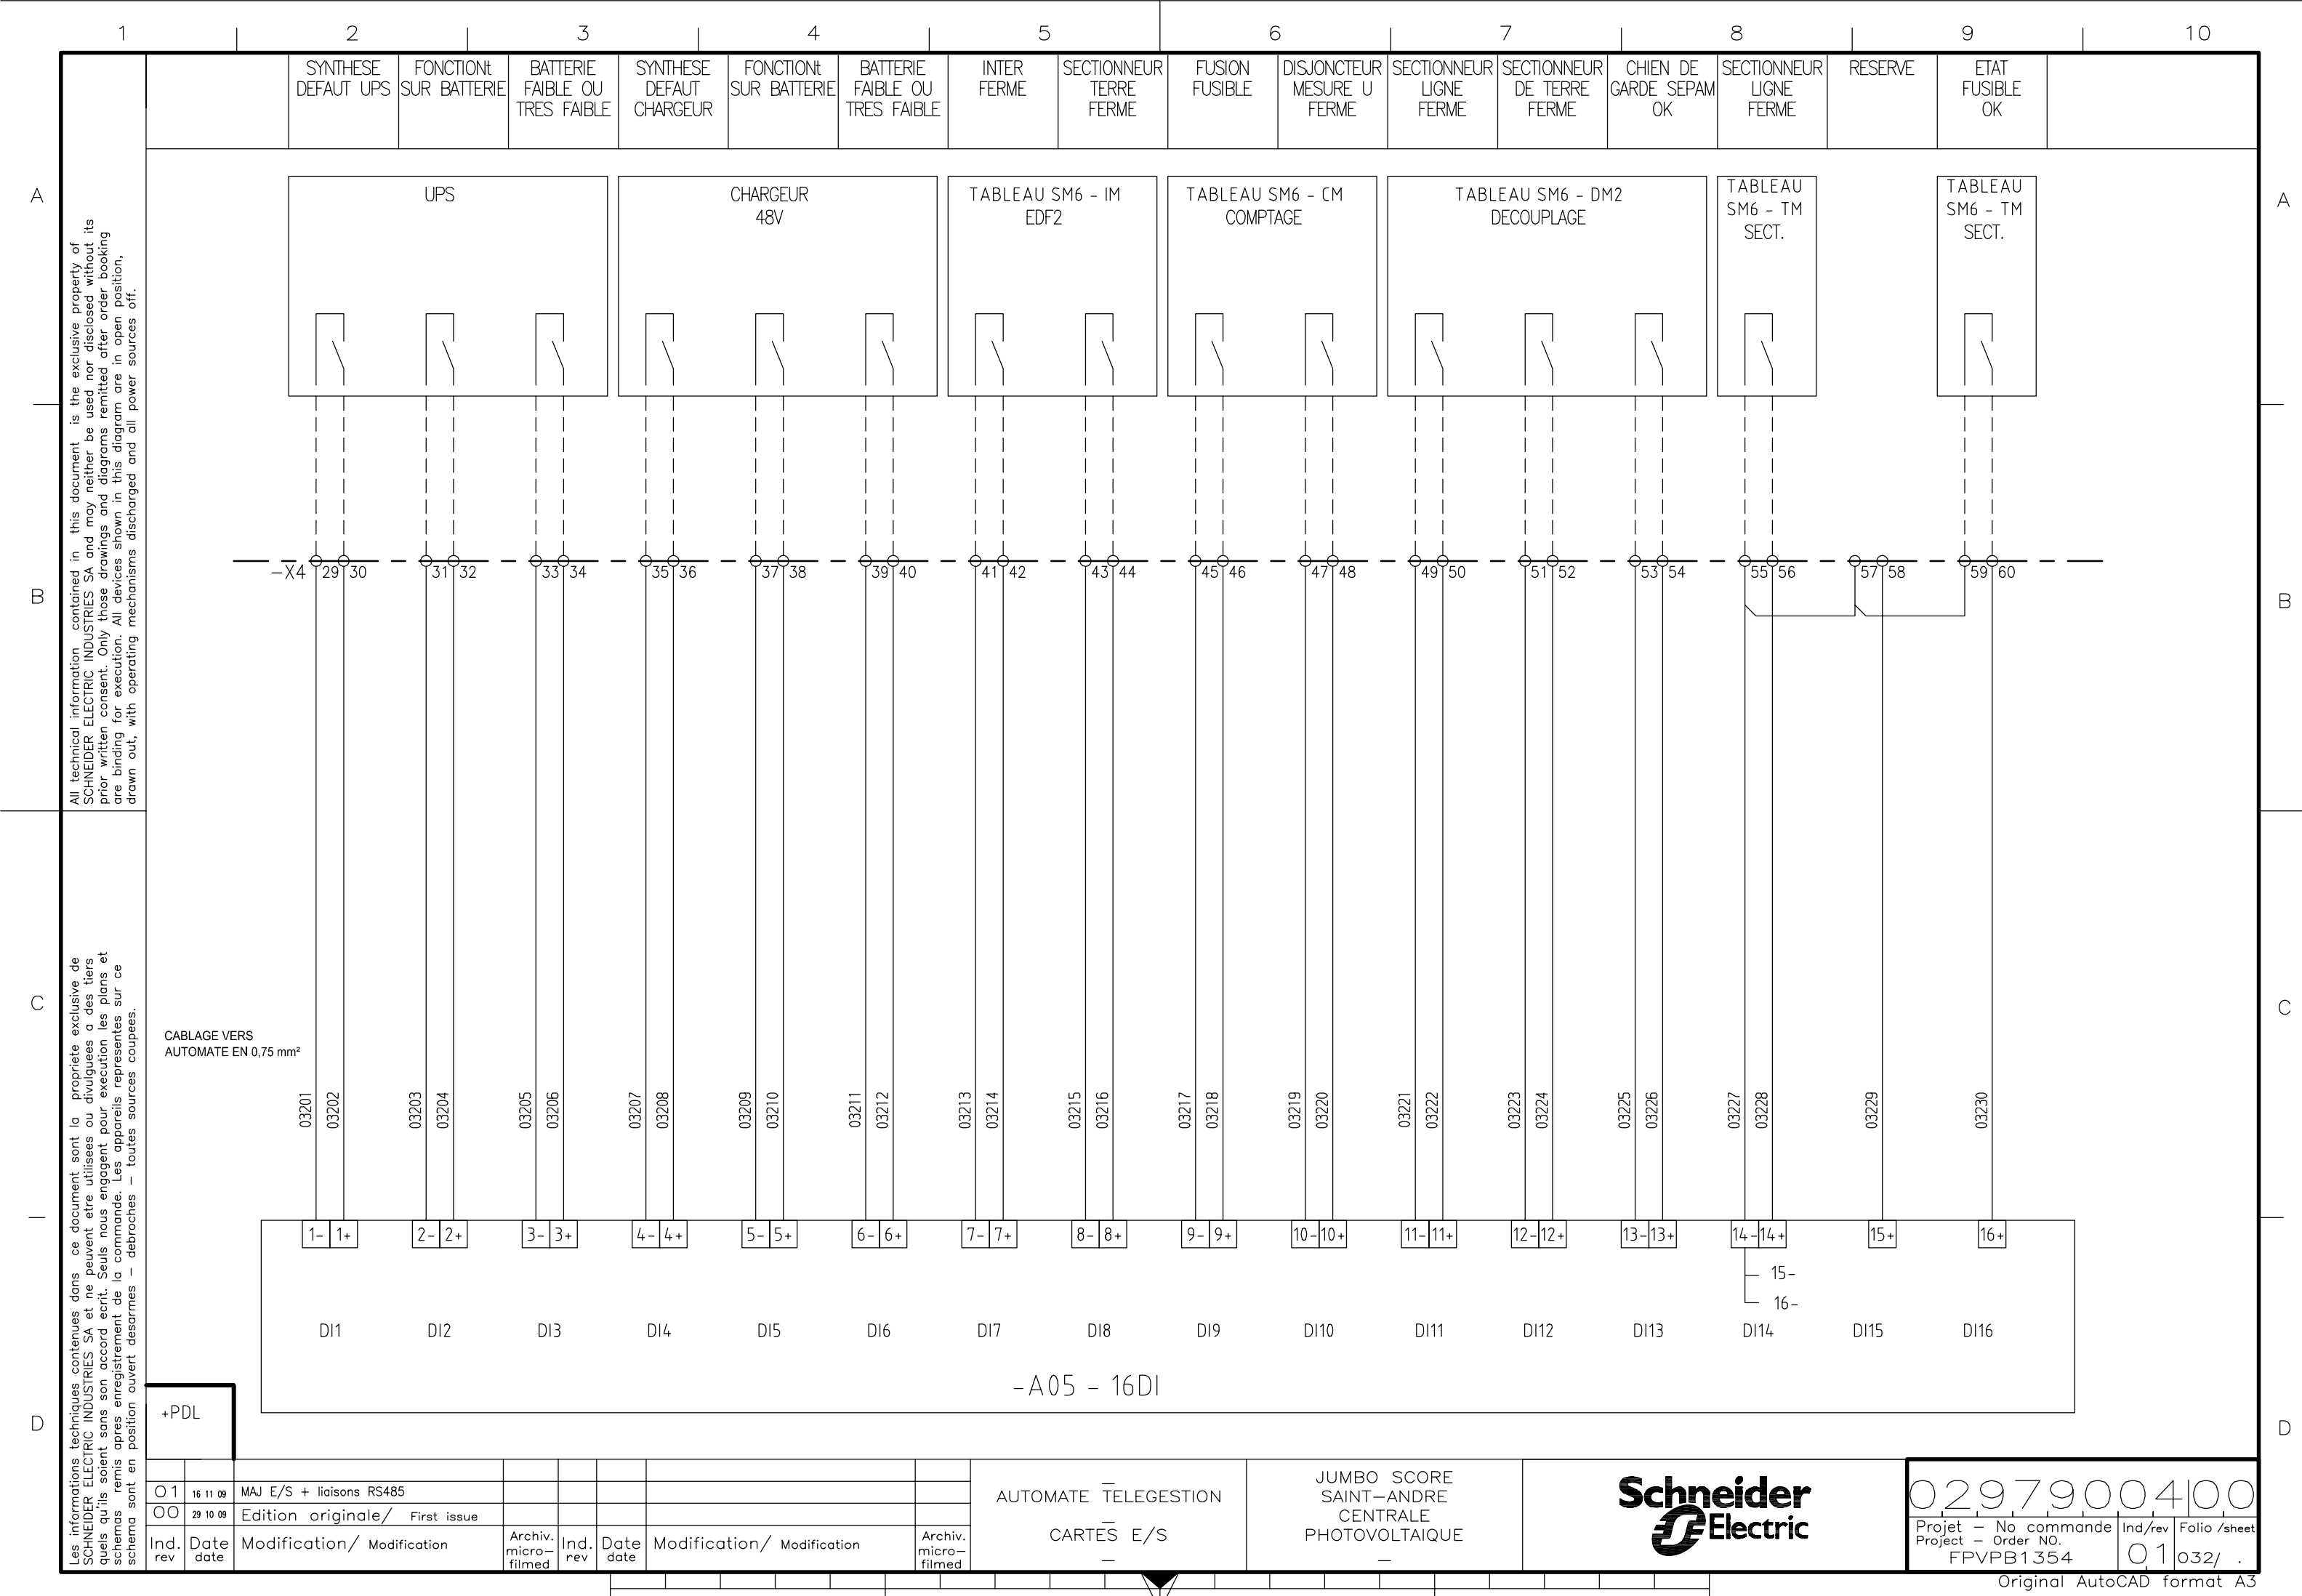

A


B

C

D

All technical information contained in this document is the exclusive property of SCHNEIDER ELECTRIC INDUSTRIES SA and may neither be used nor disclosed without its prior written consent. Only those drawings and diagrams remitted after order booking are binding for execution. All devices shown in this diagram are in open position, drawn out, with operating mechanisms discharged and all power sources off.

Les informations techniques contenues dans ce document sont la propriété exclusive de SCHNEIDER ELECTRIC INDUSTRIES SA et ne peuvent être utilisées ou divulguées à des tiers quels qu'ils soient sans son accord écrit. Seuls nous engageant pour l'exécution des plans et schémas remis après enregistrement de la commande. Les appareils représentés sur ce schéma sont en position ouverte desarmés - débrosches - toutes sources coupées.

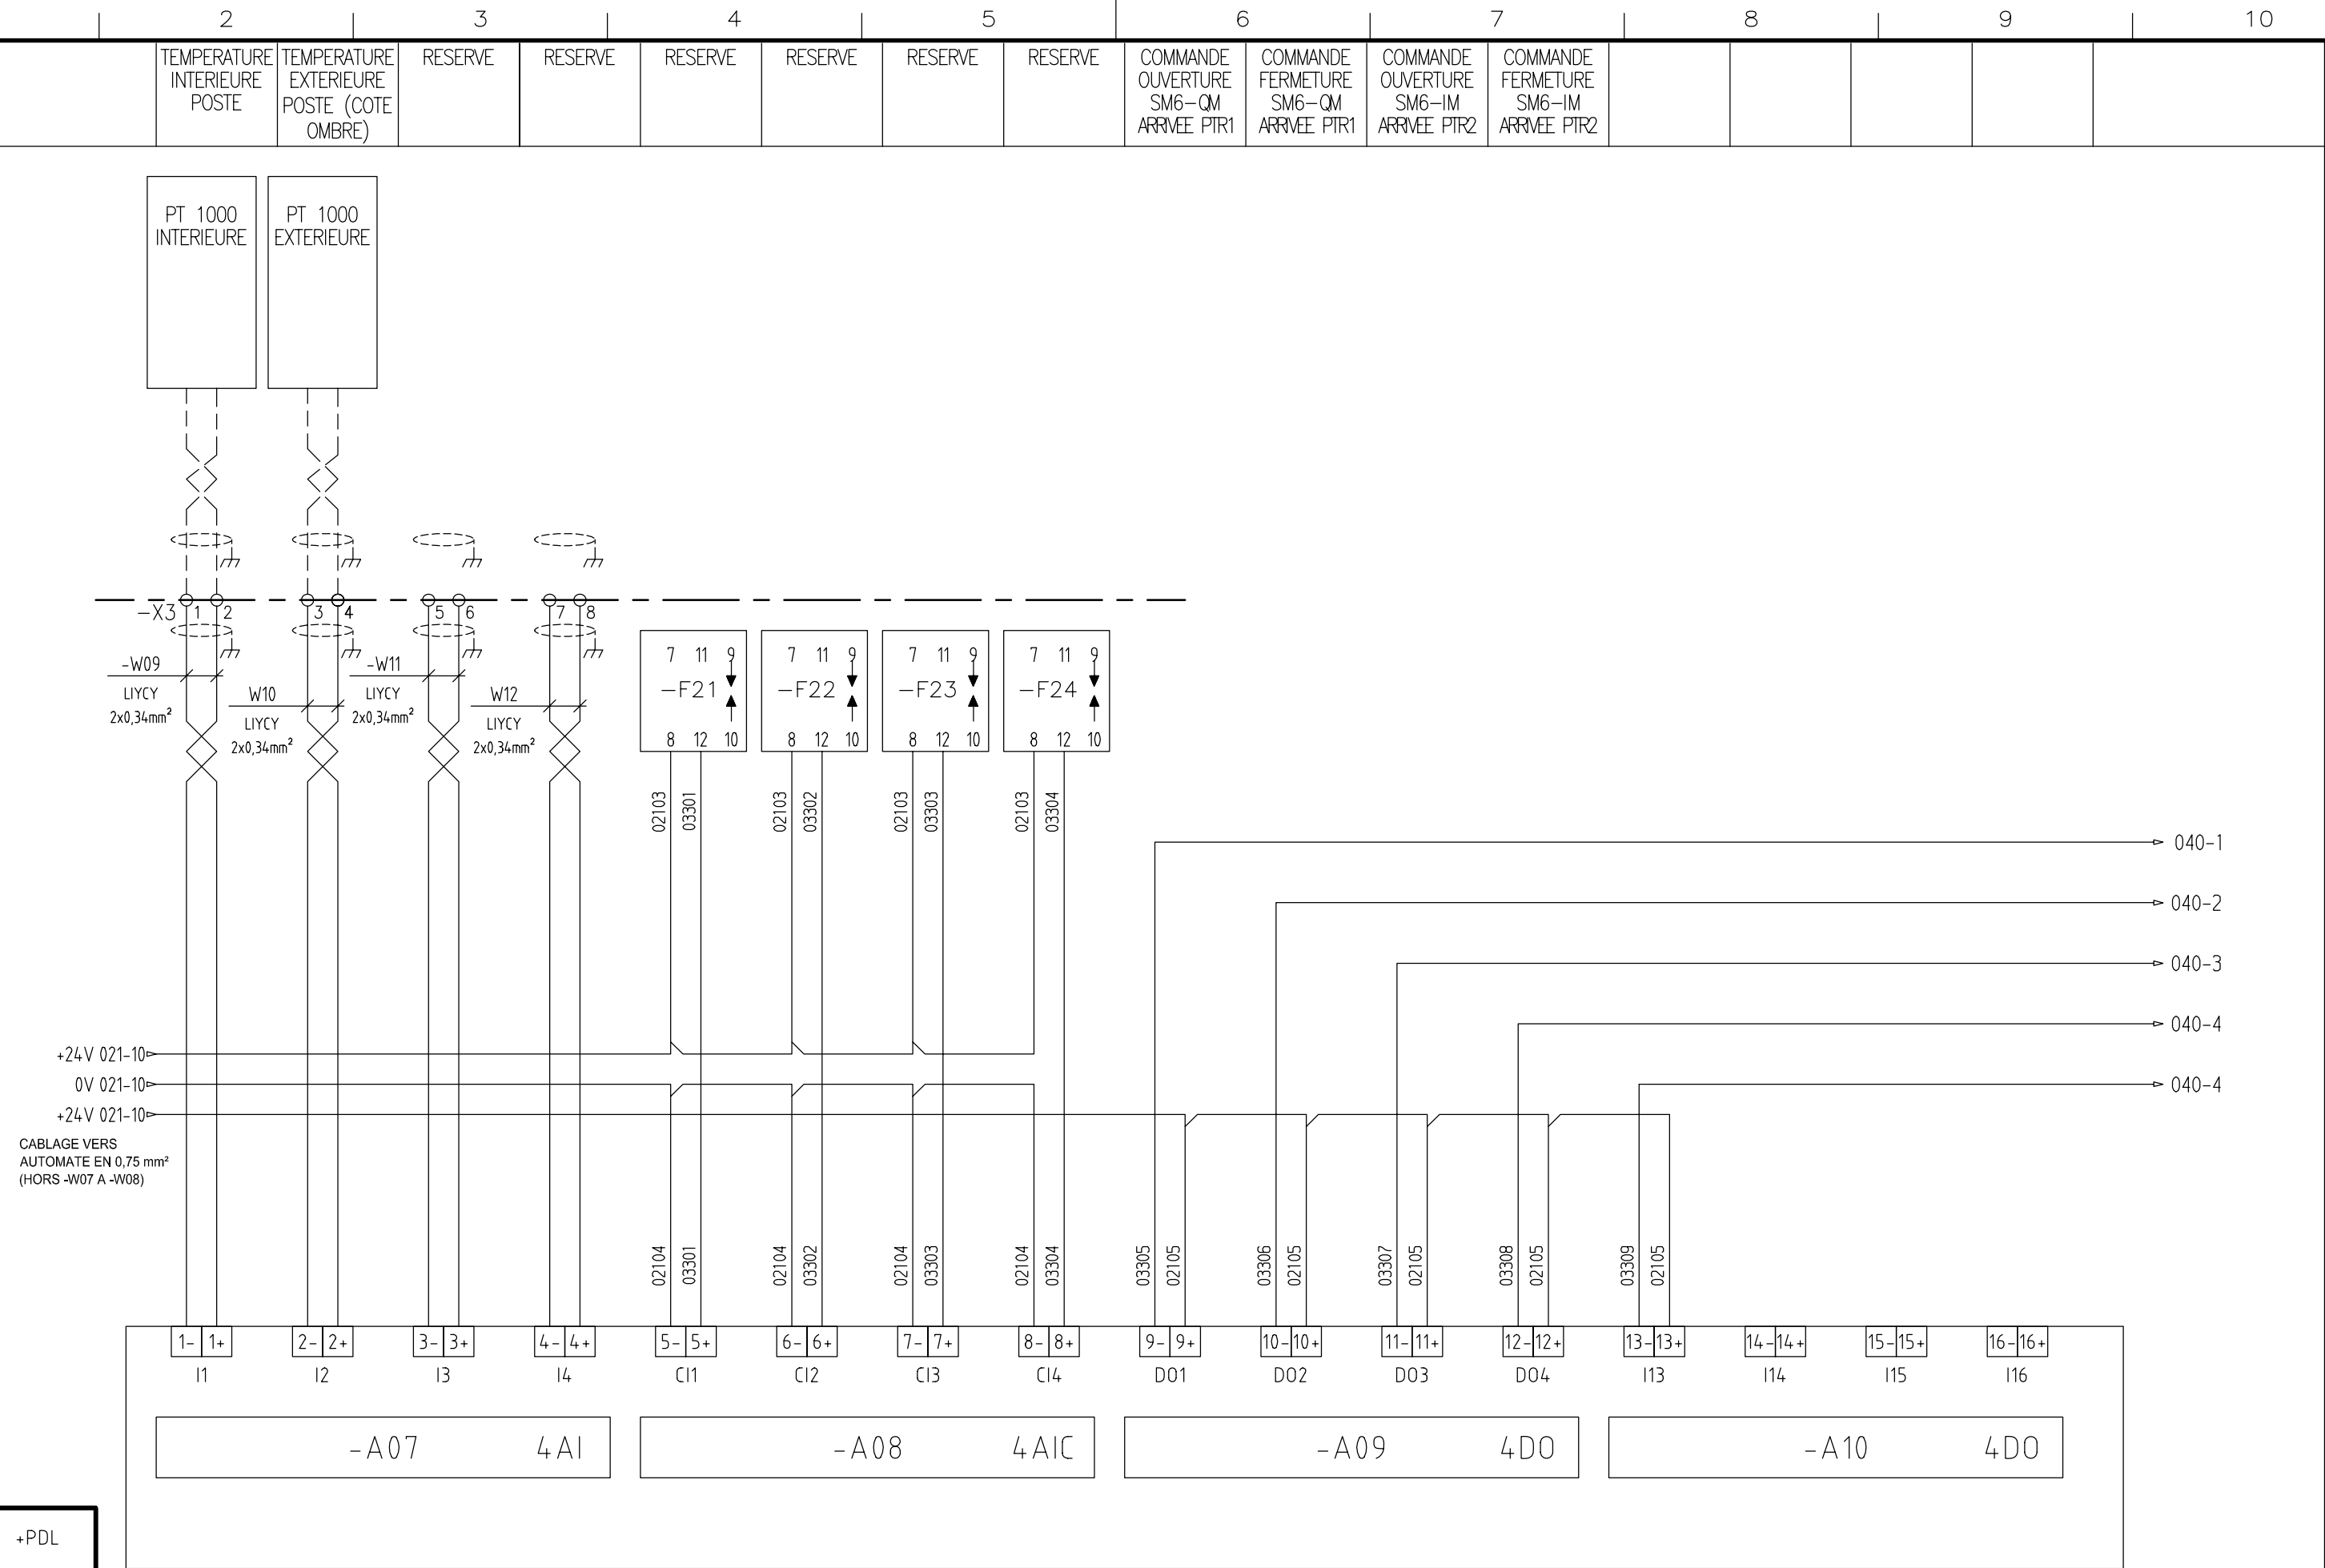

+PDL


O4	14 04 10	Tel que construit							
O1	16 11 09	MAJ E/S + liaisons RS485							
OO	29 10 09	Edition originale/ First issue							
Ind. rev	Date date	Modification/ Modification	Archiv. micro-filmed	Ind. rev	Date date	Modification/ Modification	Archiv. micro-filmed		

AUTOMATE TELEGESTION
CARTES E/S

JUMBO SCORE
SAINT-ANDRE
CENTRALE
PHOTOVOLTAIQUE

Schneider Electric

02979004|00
Projet - No commande Ind/rev Folio /sheet
Project - Order NO. 04 033/ .
FPVPB1354

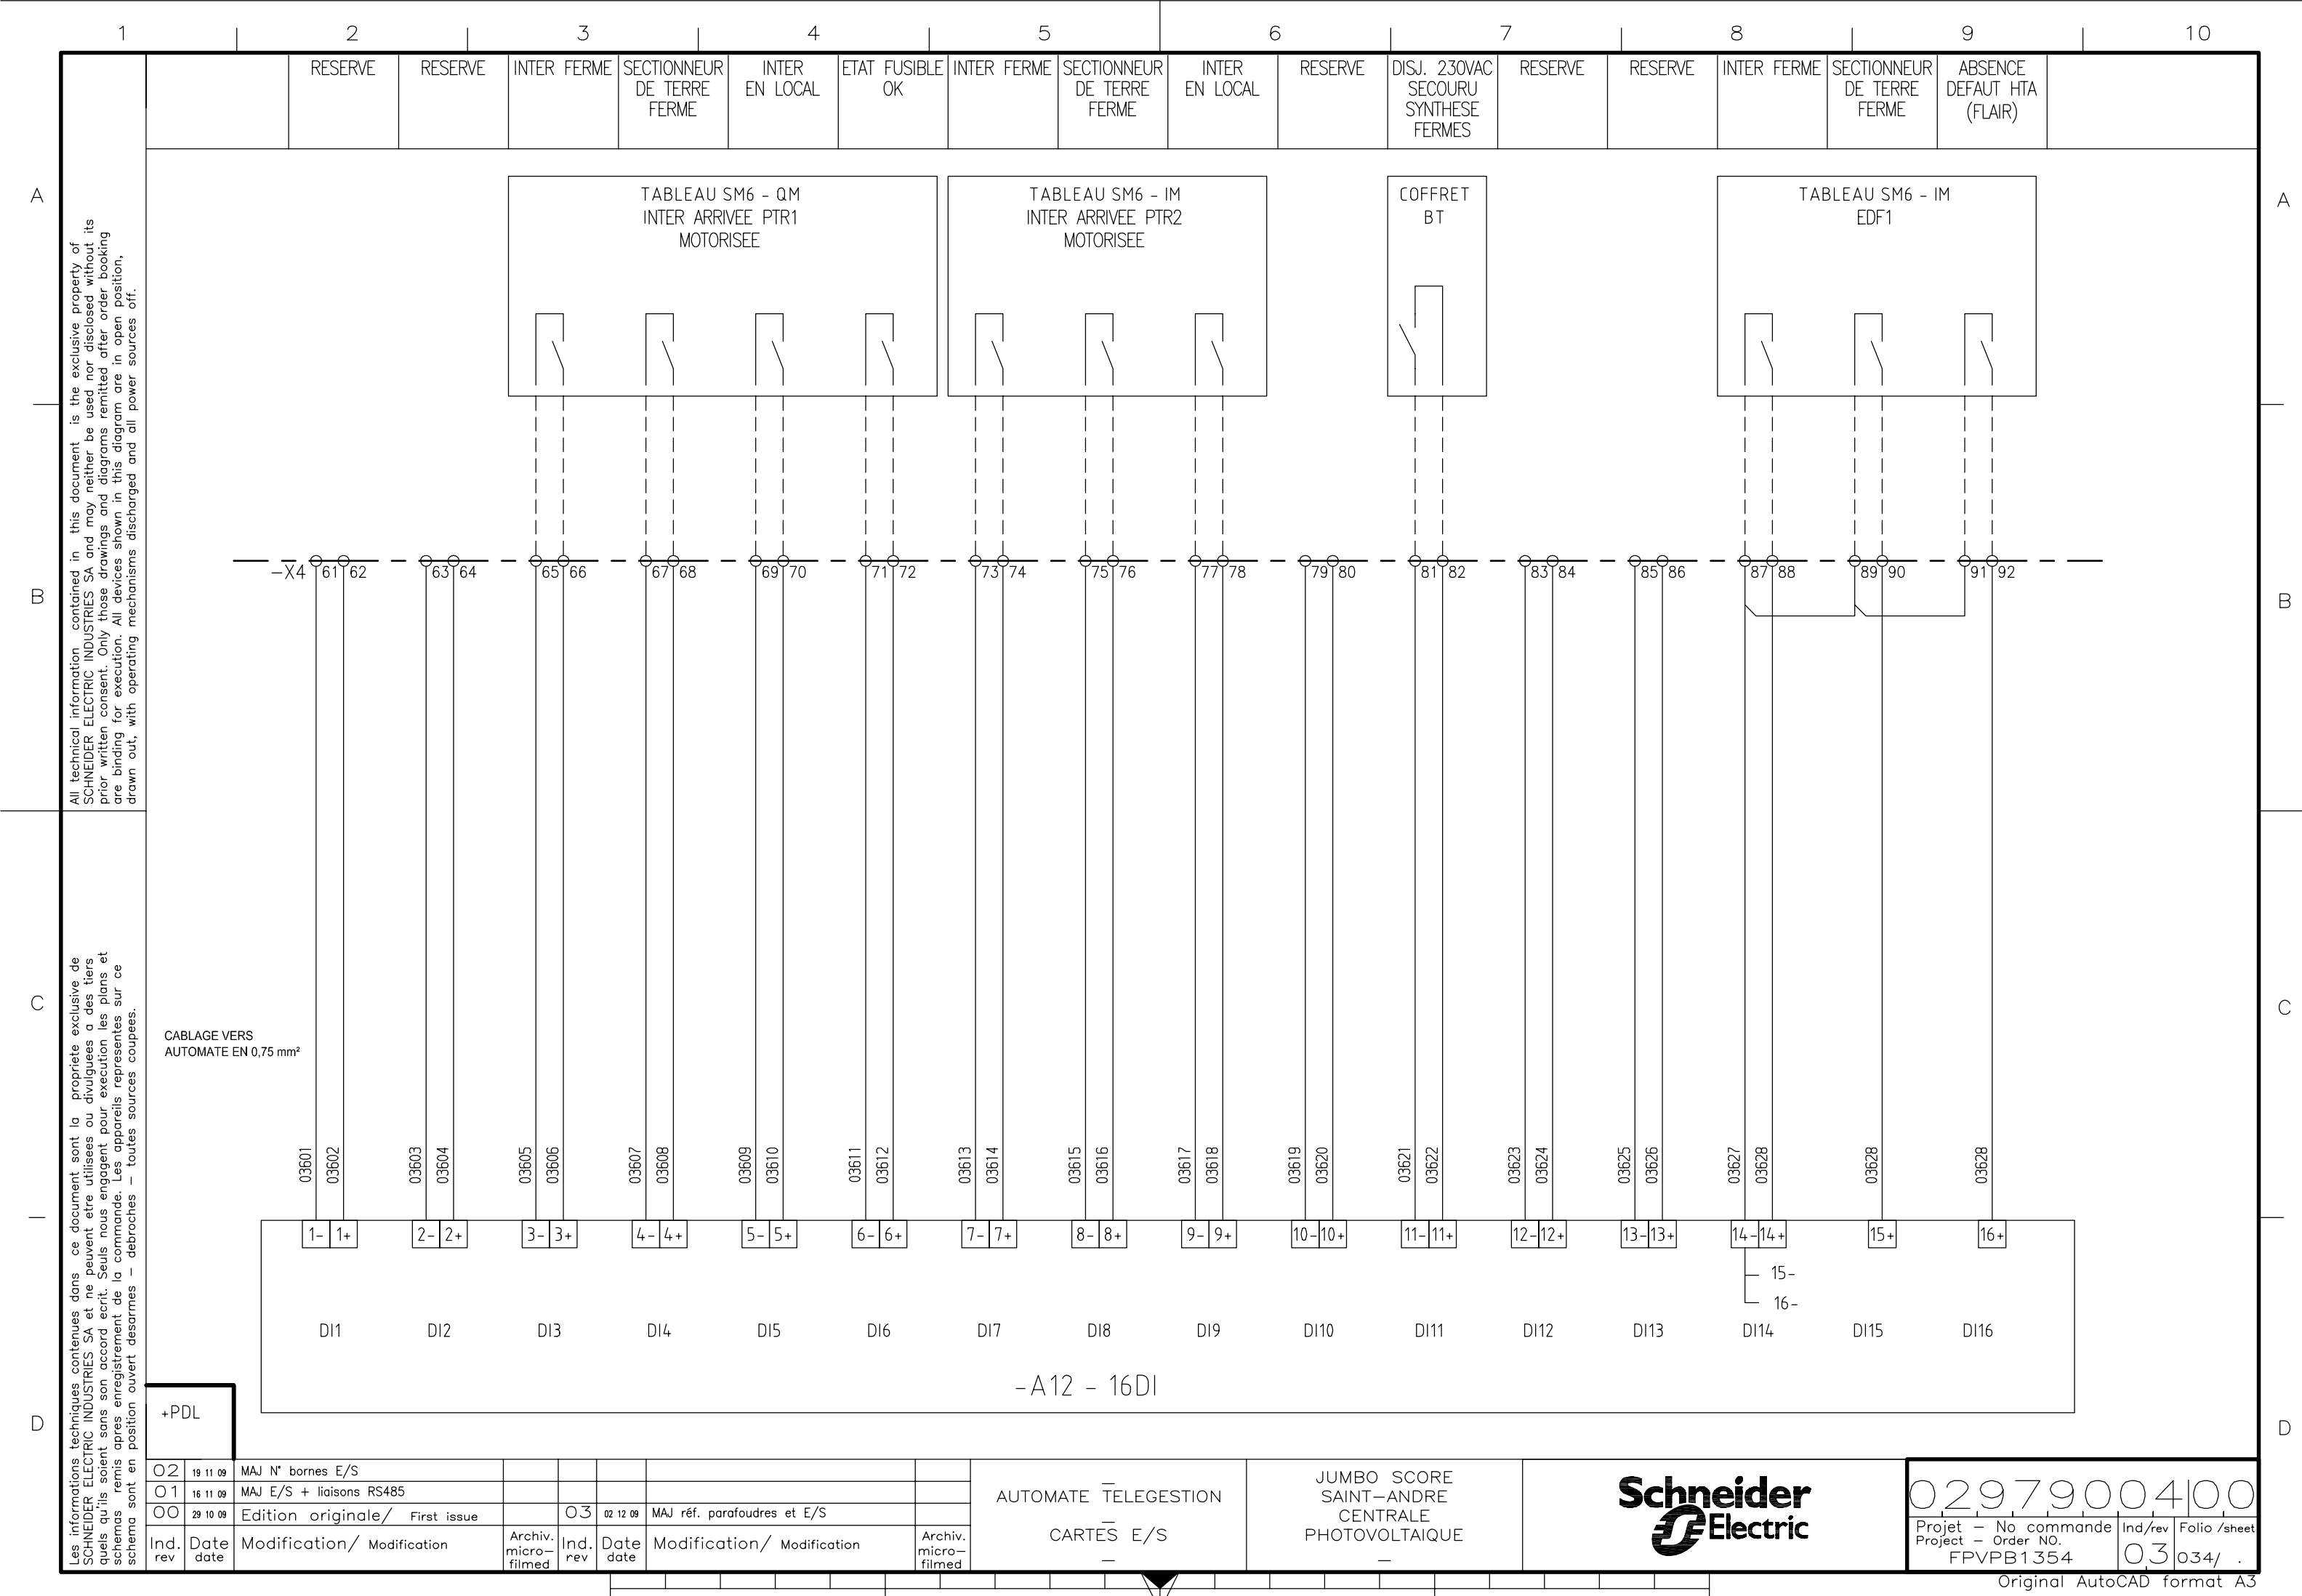

A

B

C

D

A

B

C


D

All technical information contained in this document is the exclusive property of SCHNEIDER ELECTRIC INDUSTRIES SA and may neither be used nor disclosed without its prior written consent. Only those drawings and diagrams remitted after order booking are binding for execution. All devices shown in this diagram are in open position, drawn out, with operating mechanisms discharged and all power sources off.

Les informations techniques contenues dans ce document sont la propriété exclusive de SCHNEIDER ELECTRIC INDUSTRIES SA et ne peuvent être utilisées ou divulguées à des tiers quels qu'ils soient sans son accord écrit. Seuls nous engageons pour l'exécution des plans et schémas remis après enregistrement de la commande. Les appareils représentés sur ce schéma sont en position ouverte desarmés - débrosches - toutes sources coupées.

+PDL

Ind. rev.	Date date	Modification/ Modification	Archiv. micro-filmed	Ind. rev.	Date date	Modification/ Modification	Archiv. micro-filmed		

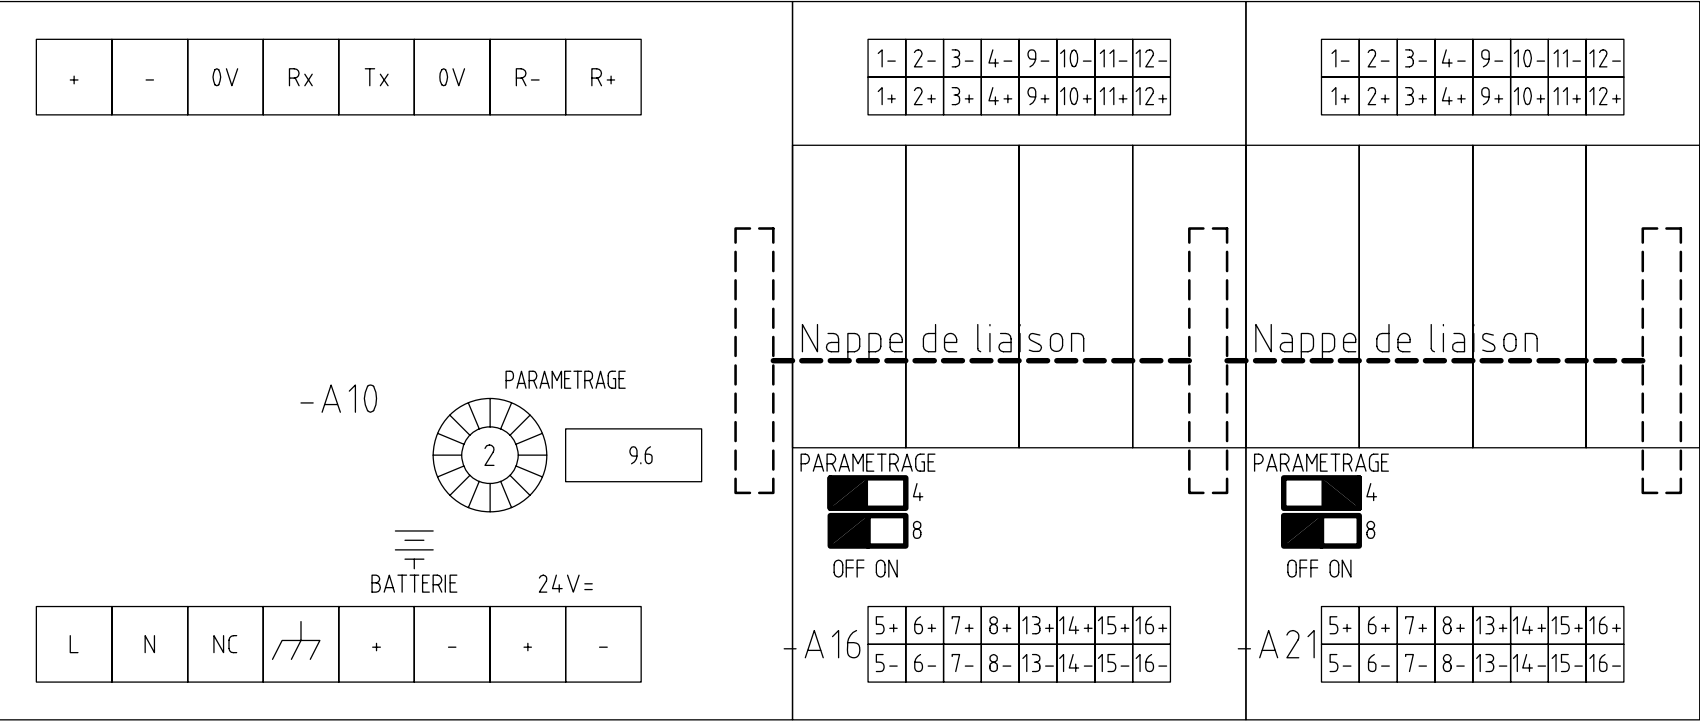

EXTENSION AUTOMATE
PRESENTATION
ALIMENTATION MODBUS


JUMBO SCORE
SAINT-ANDRE
CENTRALE
PHOTOVOLTAIQUE



02979004 00			
Projet - No commande		Ind/rev	Folio /sheet
Project - Order NO.		03	035/ .
FPVPB1354			

All technical information contained in this document is the exclusive property of OSCHNEIDER ELECTRIC INDUSTRIES SA and may neither be used nor disclosed without its prior written consent. Only those drawings and diagrams remitted after order booking are binding for execution. All devices shown in this diagram are in open position, drawn out, with operating mechanisms discharged and all power sources off.

Les informations techniques contenues dans ce document sont la propriété exclusive de SCHNEIDER ELECTRIC INDUSTRIES SA et ne peuvent être utilisées ou divulguées à des tiers, quels qu'ils soient sans accord écrit. Seuls nous engageons pour l'exécution des plans et des schémas remis après enregistrement de la commande. Les appareils représentés sur ce schéma sont en position ouvert desarmes - toutes sources coupées.

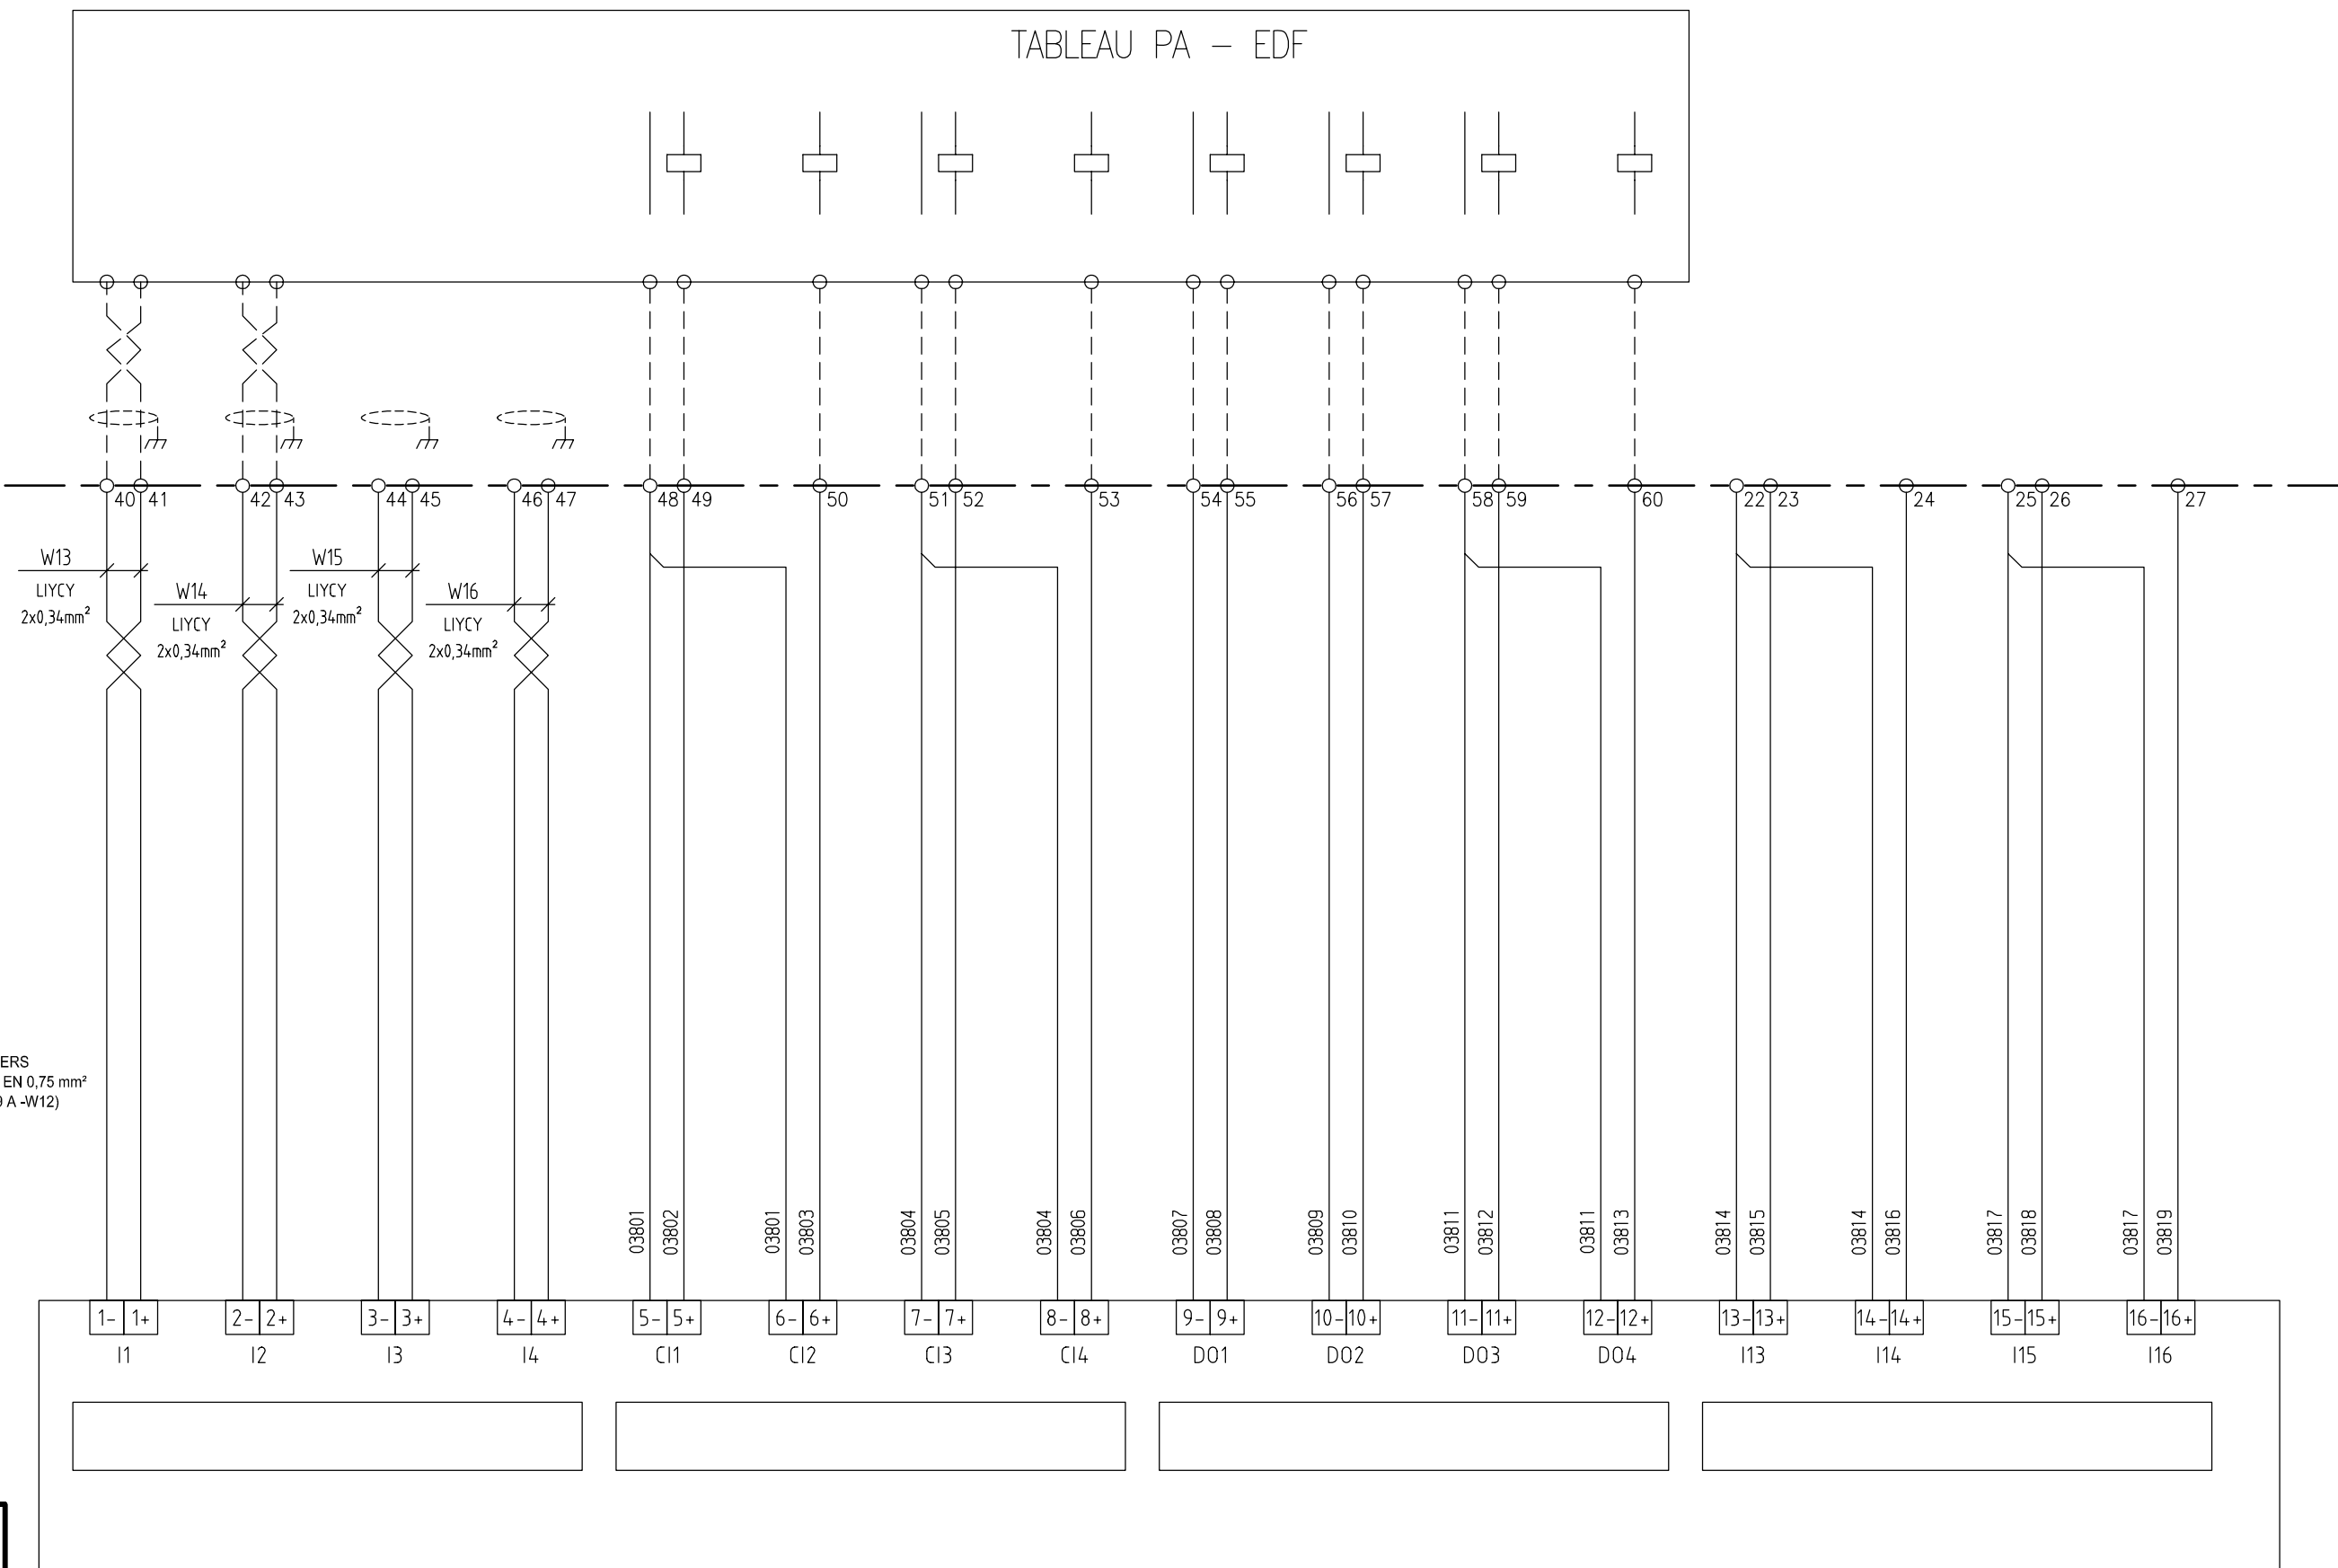

Les informations techniques contenues dans ce document sont la propriété exclusive de SCHNEIDER ELECTRIC INDUSTRIES SA et ne peuvent être utilisées ou divulguées à des tiers quels qu'ils soient sans accord écrit. Seuls nous engageons pour l'exécution des plans et des schémas remis après enregistrement de la commande. Les appareils représentés sur ce schéma sont en position ouvert desarmes – débrosches – toutes sources coupées.



A

B


C

D


All technical information contained in this document is the exclusive property of SCHNEIDER ELECTRIC INDUSTRIES SA and may neither be used nor disclosed without its prior written consent. Only those drawings and diagrams remitted after order booking are binding for execution. All devices shown in this diagram are in open position, drawn out, with operating mechanisms discharged and all power sources off.

Les informations techniques contenues dans ce document sont la propriété exclusive de SCHNEIDER ELECTRIC INDUSTRIES SA et ne peuvent être utilisées ou divulguées à des tiers quels qu'ils soient sans son accord écrit. Seuls nous engageons pour l'exécution les plans et schémas remis après enregistrement de la commande. Les appareils représentés sur ce schéma sont en position ouverte, débranchés - toutes sources coupées.

+PDL

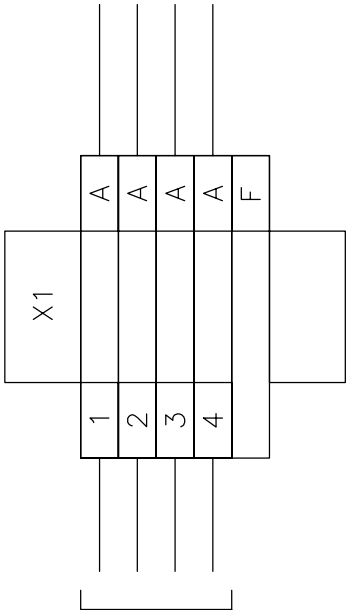

FOLIO 020

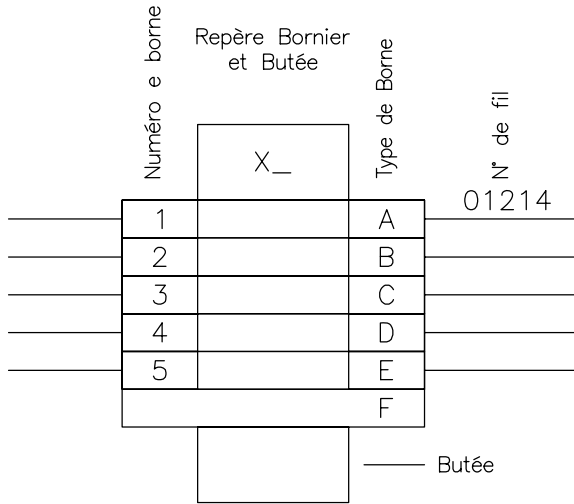

F° 020-6

- A : Borne TYPE AB1 RESSORT 6 mm² - EPAISSEUR 8mm
- B : Borne TYPE AB1 RESSORT SECTIONNABLES A COUTEAU GRIS 3 POINTS - SECTION NOMINALE 2.5 mm² - EPAISSEUR 5mm
- C : -
- D : -
- E : -
- F : Flasque ou séparateur *Brida o separador*

Ind. rev.	Date	Modification/	Modification	Archiv. micro-filmed	Ind. rev.	Date	Modification/	Modification	Archiv. micro-filmed
OO	07 10 09	Edition originale/	First issue						

BORNIER X1

JUMBO SCORE
SAINT-ANDRE
CENTRALE
PHOTOVOLTAIQUE



02979004 00		
Project - No commande	Ind/rev	Folio /sheet
Project - Order NO.	00	060/ .
FPVPB1354		

Original AutoCAD format A3

A

B

C

D

All technical information contained in this document is the exclusive property of SCHNEIDER ELECTRIC INDUSTRIES SA and may neither be used nor disclosed without its prior written consent. Only those drawings and diagrams remitted after order booking are binding for execution. All devices shown in this diagram are in open position, drawn out, with operating mechanisms discharged and all power sources off.


Les informations techniques contenues dans ce document sont la propriété exclusive de SCHNEIDER ELECTRIC INDUSTRIES SA et ne peuvent être utilisées ou divulguées à des tiers quels qu'ils soient sans son accord écrit. Seuls nous engageons pour l'exécution des plans et schémas remis après enregistrement de la commande. Les appareils représentés sur ce schéma sont en position ouverte desarmés – debroches – toutes sources coupées.

+PDL

X4			
1	B		
2	B		
3	B		
4	B		
5	B		
6	B		
7	B		
8	B		
9	B		
10	B		
11	B		
12	B		
13	B		
14	B		
15	B		
16	B		
17	B		
18	B		
19	B		
20	B		
21	B		
22	B		
23	B		
24	B		
25	B		
26	B		
27	B		
28	B		
29	B		
30	B		
31	B		
32	B		
33	B		
34	B		
35	B		
36	B		
37	B		
38	B		
39	B		
40	B		
41	B		
42	B		
43	B		
44	B		
45	B		
46	B		
47	B		
48	B		
49	B		
50	B		
51	B		
52	B		
53	B		
54	B		
55	B		
56	B		
57	B		
58	B		
59	B		
60	B		

FOLIO 031

FOLIO 032

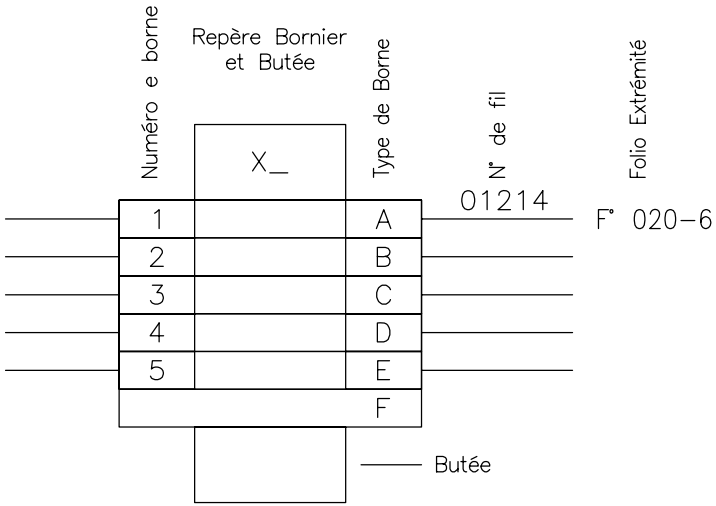

A : Borne TYPE AB1 RESSORT 6 mm² – EPAISSEUR 8mm
B : Borne TYPE AB1 RESSORT SECTIONNABLES A COUTEAU GRIS 3 POINTS – SECTION NOMINALE 2.5 mm² – EPAISSEUR 5mm
C : –
D : –
E : –
F : Flasque ou séparateur *Brida o separador*

A

B

C

D

—
—
BORNIER X4
—
—

JUMBO SCORE
SAINT-ANDRE
CENTRALE
PHOTOVOLTAIQUE
—



02979004|00
Project – No commande
Project – Order NO.
FPVPB1354
Ind/rev
00
Folio /sheet
063/ .

<

A

B

C

D

A

B

C

D

1	2	3	4	5	6	7	8	9	10
All technical information contained in this document is the exclusive property of SCHNEIDER ELECTRIC INDUSTRIES SA and may neither be used nor disclosed without its prior written consent. Only those drawings and diagrams remitted after order booking are binding for execution. All devices shown in this diagram are in open position, drawn out, with operating mechanisms discharged and all power sources off.	QUANTITE	REPERE	FOLIO	DESIGNATION				REFERENCE	FABRIQUANT
	3	-A06 / -A16 / -A21	30 35	BOITIER EXT-1 - 72X90X76 mm - 4 EMPLACEMENTS CARTES (T1 - 39 mm) - ADRESSAGE PAR ROUE CODEUSE				0RI02 EXT-1	NAPAC
	1	-A07	30	CARTE 4 ENTREES ANALOGIQUES UNIVERSELLES - TAILLE 1				0RI01 04AI	NAPAC
	1	-A08	30	CARTE 4 ENTREES ANALOGIQUES 4-20mA - TAILLE 1				0RI01 04AIC	NAPAC
	2	-A09 / -A10	30	CARTE 4 SORTIES LOGIQUES RELAIS ELECTROMECHANIQUES - TAILLE 1				0RI01 04D0	NAPAC
	1	-A11	30	BOITIER EXT-2 - 72X90X76 mm - 1 EMPLACEMENT CARTE (T2 - 62 mm) - ADRESSAGE PAR ROUE CODEUSE				0RI02 EXT-2	NAPAC
	2	-X08 / -X09	26	BOITIER DE DERIVATION MODBUS 3 BORNERS A VIS, ADAPTATION DE FIN DE LIGNE RC				TSX SCA 50	SCHNEIDER
	1	-U04	26	ISOLATEUR DE LIGNE RS485				SI485	ETIC
	4	-F21 / -F24	33	PARAFoudre PROTECTION CIRCUITS MESURES PT 1x2-24DC-ST				28 56 032	PHOENIX
	4	-F21 / -F24	33	EMBASE PARAFoudre PROTECTION CIRCUITS MESURES PT 1X2-BE				28 56 113	PHOENIX
	8	-F21 / -F24	33	RACCORDEMENT AUTODENUDANT POUR BLINDAGE				28 39 295	PHOENIX
	1	-F25	33	PARAFoudre PROTECTION CIRCUITS RS485 PT 3-HF-12DC-ST				28 58 043	PHOENIX
	1	-F25	33	EMBASE POUR PARAFoudre PROTECTION CIRCUITS RS485 PT 3-HF-12DC-ST				28 56 126	PHOENIX
	2	-F25	33	RACCORDEMENT AUTODENUDANT POUR BLINDAGE				28 39 295	PHOENIX
	19		26 - 31 - 33 - 37	BORNES DE BLINDAGE SK-CEM - SK 4 - 13,5 - DIAMETRE DE CABLE DE 4 A 13,5 mm				36502	SATIE-ICOTEK
	6	-X1 / -X3 / -X4	60 - 62 - 63 - 64	BUTEE PLASTIQUE VISSABLE - EPAISSEUR 8MM				AB1 AB8P35	SCHNEIDER
Les informations techniques contenues dans ce document sont la propriété exclusive de SCHNEIDER ELECTRIC INDUSTRIES SA et ne peuvent être utilisées ou divulguées à des tiers quels qu'ils soient sans son accord écrit. Seuls nous engageant pour execution les plans et schemas remis apres enregistrement de la commande. Les appareils representes sur ce schema sont en position ouvert desarmes - debroches - toutes sources coupees.	4	-X1	60	BLOCS DE JONCTION TECHNOLOGIE A RESSORT PASSANT - SECTION NOMINALE 6 mm ² - EPAISSEUR 8mm				AB1 RRN635U3GR	SCHNEIDER
	1	-X1	60	CLOISON TERMINALE POUR BLOCS DE JONCTION TECHNOLOGIE A RESSORT POUR BORNE 6mm ² - EPAISSEUR 1,5mm				AB1 RRNAC643GR	SCHNEIDER
	162	-X3 / -X4	62 - 63 - 64	BLOCS DE JONCTION TECHNOLOGIE A RESSORT SECTIONNABLES A COUTEAU GRIS 3 POINTS - SECTION NOMINALE 2.5 mm ² - EPAISSEUR 5mm				AB1 RRNSC235U3	SCHNEIDER
	2	-X3 / -X4	62 - 63 - 64	CLOISON TERMINALE POUR BLOCS DE JONCTION TECHNOLOGIE A RESSORT SECTIONNABLES - EPAISSEUR 1,5mm				AB1 RRNAC244GR	SCHNEIDER
	5	-K01 / -K02 / -K03 / -K04 / -K05	40	RELAIS EMBROCHABLES ZELIO RELAY RXM - 4 "OF" - 6 A				RXM 4AB1BD	SCHNEIDER
	5	-K01 / -K02 / -K03 / -K04 / -K05	40	EMBASE CONTACTS SEPARES AVEC CONNECTEUR				RXZ E2S114M	SCHNEIDER
	5	-K01 / -K02 / -K03 / -K04 / -K05	40	ETRIER METALLIQUE DE MAINTIEN				RXZ 400	SCHNEIDER
	5	-K01 / -K02 / -K03 / -K04 / -K05	40	DIODE C 6...250				RXM 040W	SCHNEIDER
	2	-KA1 / -KA2	31	INTERFACE PLC TYPE PLC-OSC-24DC/48DC/100, ENTREE 24VDC SORTIE 3-48VDC / 100mA				2966728	PHOENIX
	3	-W06 A -W08	26	LIAISONS CABLE INTERNE (VOIR SCHEMA)					
	8	-W09 A -W16	33 - 37	LIYCY 2 X 0,34 mm ²					
03 02 12 09 MAJ réf. parafoudres et E/S								JUMBO SCORE SAINT-ANDRE CENTRALE PHOTOVOLTAIQUE	
01 16 11 09 MAJ E/S + liaisons RS485									
00 07 10 09 Edition originale/ First issue				04	14 04 10	Tel que construit			
Ind. rev	Date date	Modification/ Modification	Archiv. micro-filmed	Ind. rev	Date date	Modification/ Modification	Archiv. micro-filmed	NOMENCLATURE	
								Schneider Electric	
								02979004 00	
								Projet - No commande Project - Order NO. FPVPB1354	
								Ind/rev 04	
								Folio /sheet 071/ .	