

A

B

C

D

A

B

C

D

All technical information contained in this document is the exclusive property of SCHNEIDER ELECTRIC INDUSTRIES SA and may neither be used nor disclosed without its prior written consent. Only those drawings and diagrams remitted after order booking are binding for execution. All devices shown in this diagram are in open position, drawn out, with operating mechanisms discharged and all power sources off.

Les informations techniques contenues dans ce document sont la propriété exclusive de SCHNEIDER ELECTRIC INDUSTRIES SA et ne peuvent être utilisées ou divulguées à des tiers quels qu'ils soient sans son accord écrit. Seuls nous engageons pour l'exécution des plans et schémas remis après enregistrement de la commande. Les appareils représentés sur ce schéma sont en position ouverte desarmés – débrosches – toutes sources coupées.


OO	27 10 09	Edition originale/ First issue						
Ind. rev	Date date	Modification/ Modification	Archiv. micro-filmed	Ind. rev	Date date	Modification/ Modification	Archiv. micro-filmed	

FIXATIONS AU SOL
ARMOIRE

JUMBO SCORE
SAINT-ANDRE
CENTRALE
PHOTOVOLTAIQUE



0297900600		
Project – No commande Project – Order NO. FPVPB1354	Ind/rev 00	Folio /sheet 016/ .

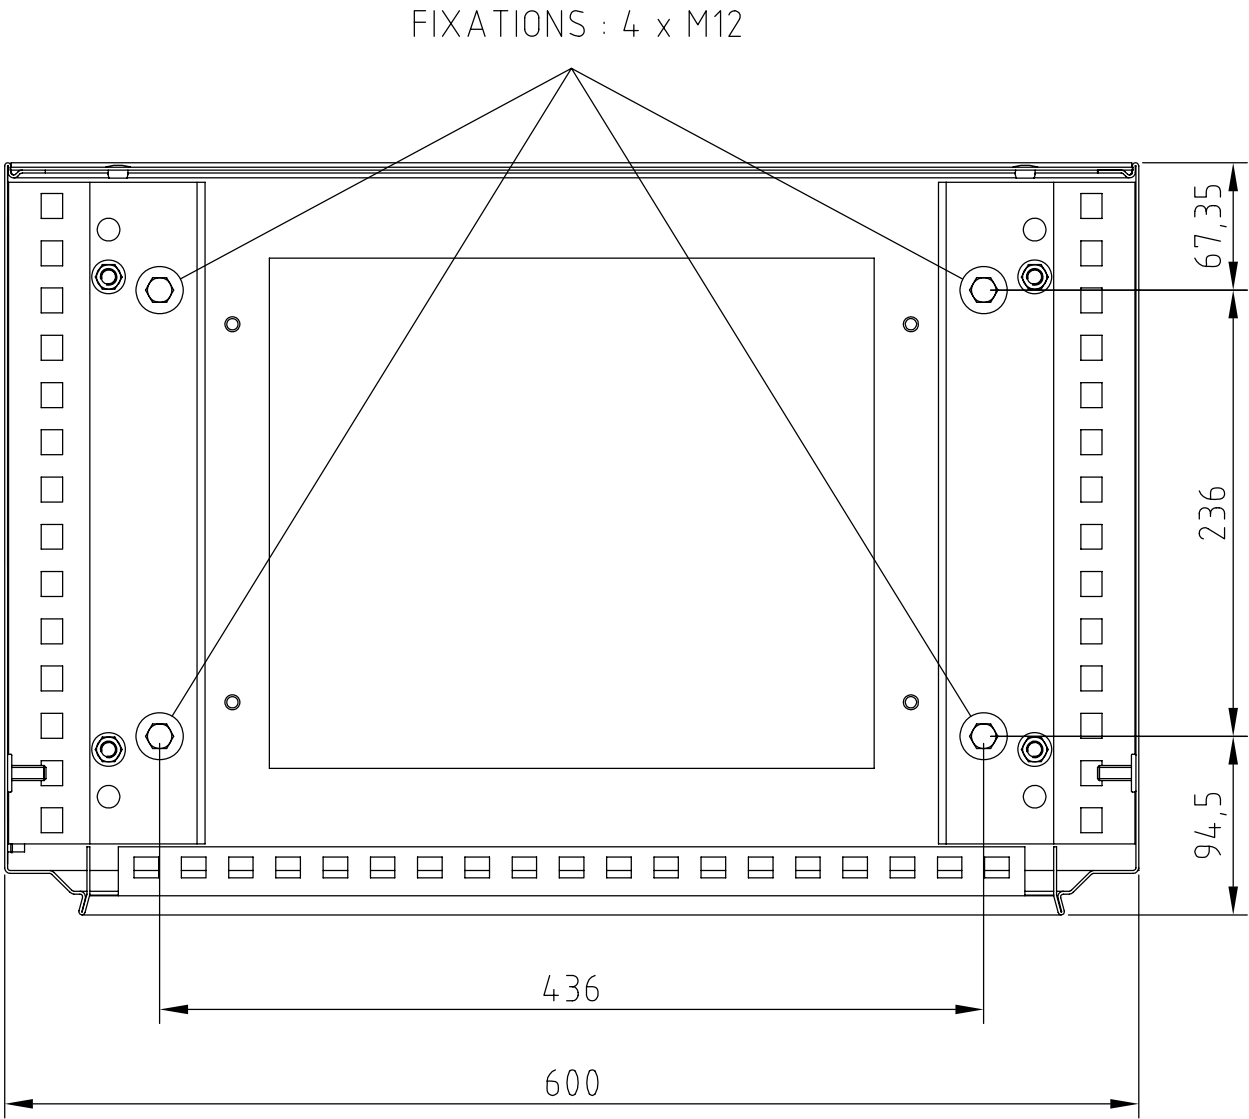

A

B

C

D

All technical information contained in this document is the exclusive property of SCHNEIDER ELECTRIC INDUSTRIES SA and may neither be used nor disclosed without its prior written consent. Only those drawings and diagrams remitted after order booking are binding for execution. All devices shown in this diagram are in open position, drawn out, with operating mechanisms discharged and all power sources off.


Les informations techniques contenues dans ce document sont la propriété exclusive de SCHNEIDER ELECTRIC INDUSTRIES SA et ne peuvent être utilisées ou divulguées à des tiers quels qu'ils soient sans son accord écrit. Seuls nous engageons pour l'exécution des plans et schémas remis après enregistrement de la commande. Les appareils représentés sur ce schéma sont en position ouvert desarmés - débrochés - toutes sources coupées.

+PTR2


OO	07 10 09	Edition originale/ First issue							
Ind. rev.	Date date	Modification/ Modification	Archiv. micro-filmed	Ind. rev.	Date date	Modification/ Modification	Archiv. micro-filmed		

DISTRIBUTION
—
DES POLARITES
—
230VCA

JUMBO SCORE
SAINT-ANDRE
CENTRALE
PHOTOVOLTAIQUE
—

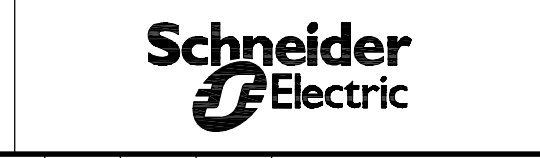

02979006 00		
Projet - No commande Project - Order NO. FPVPB1354	Ind/rev 00	Folio /sheet 020/ .

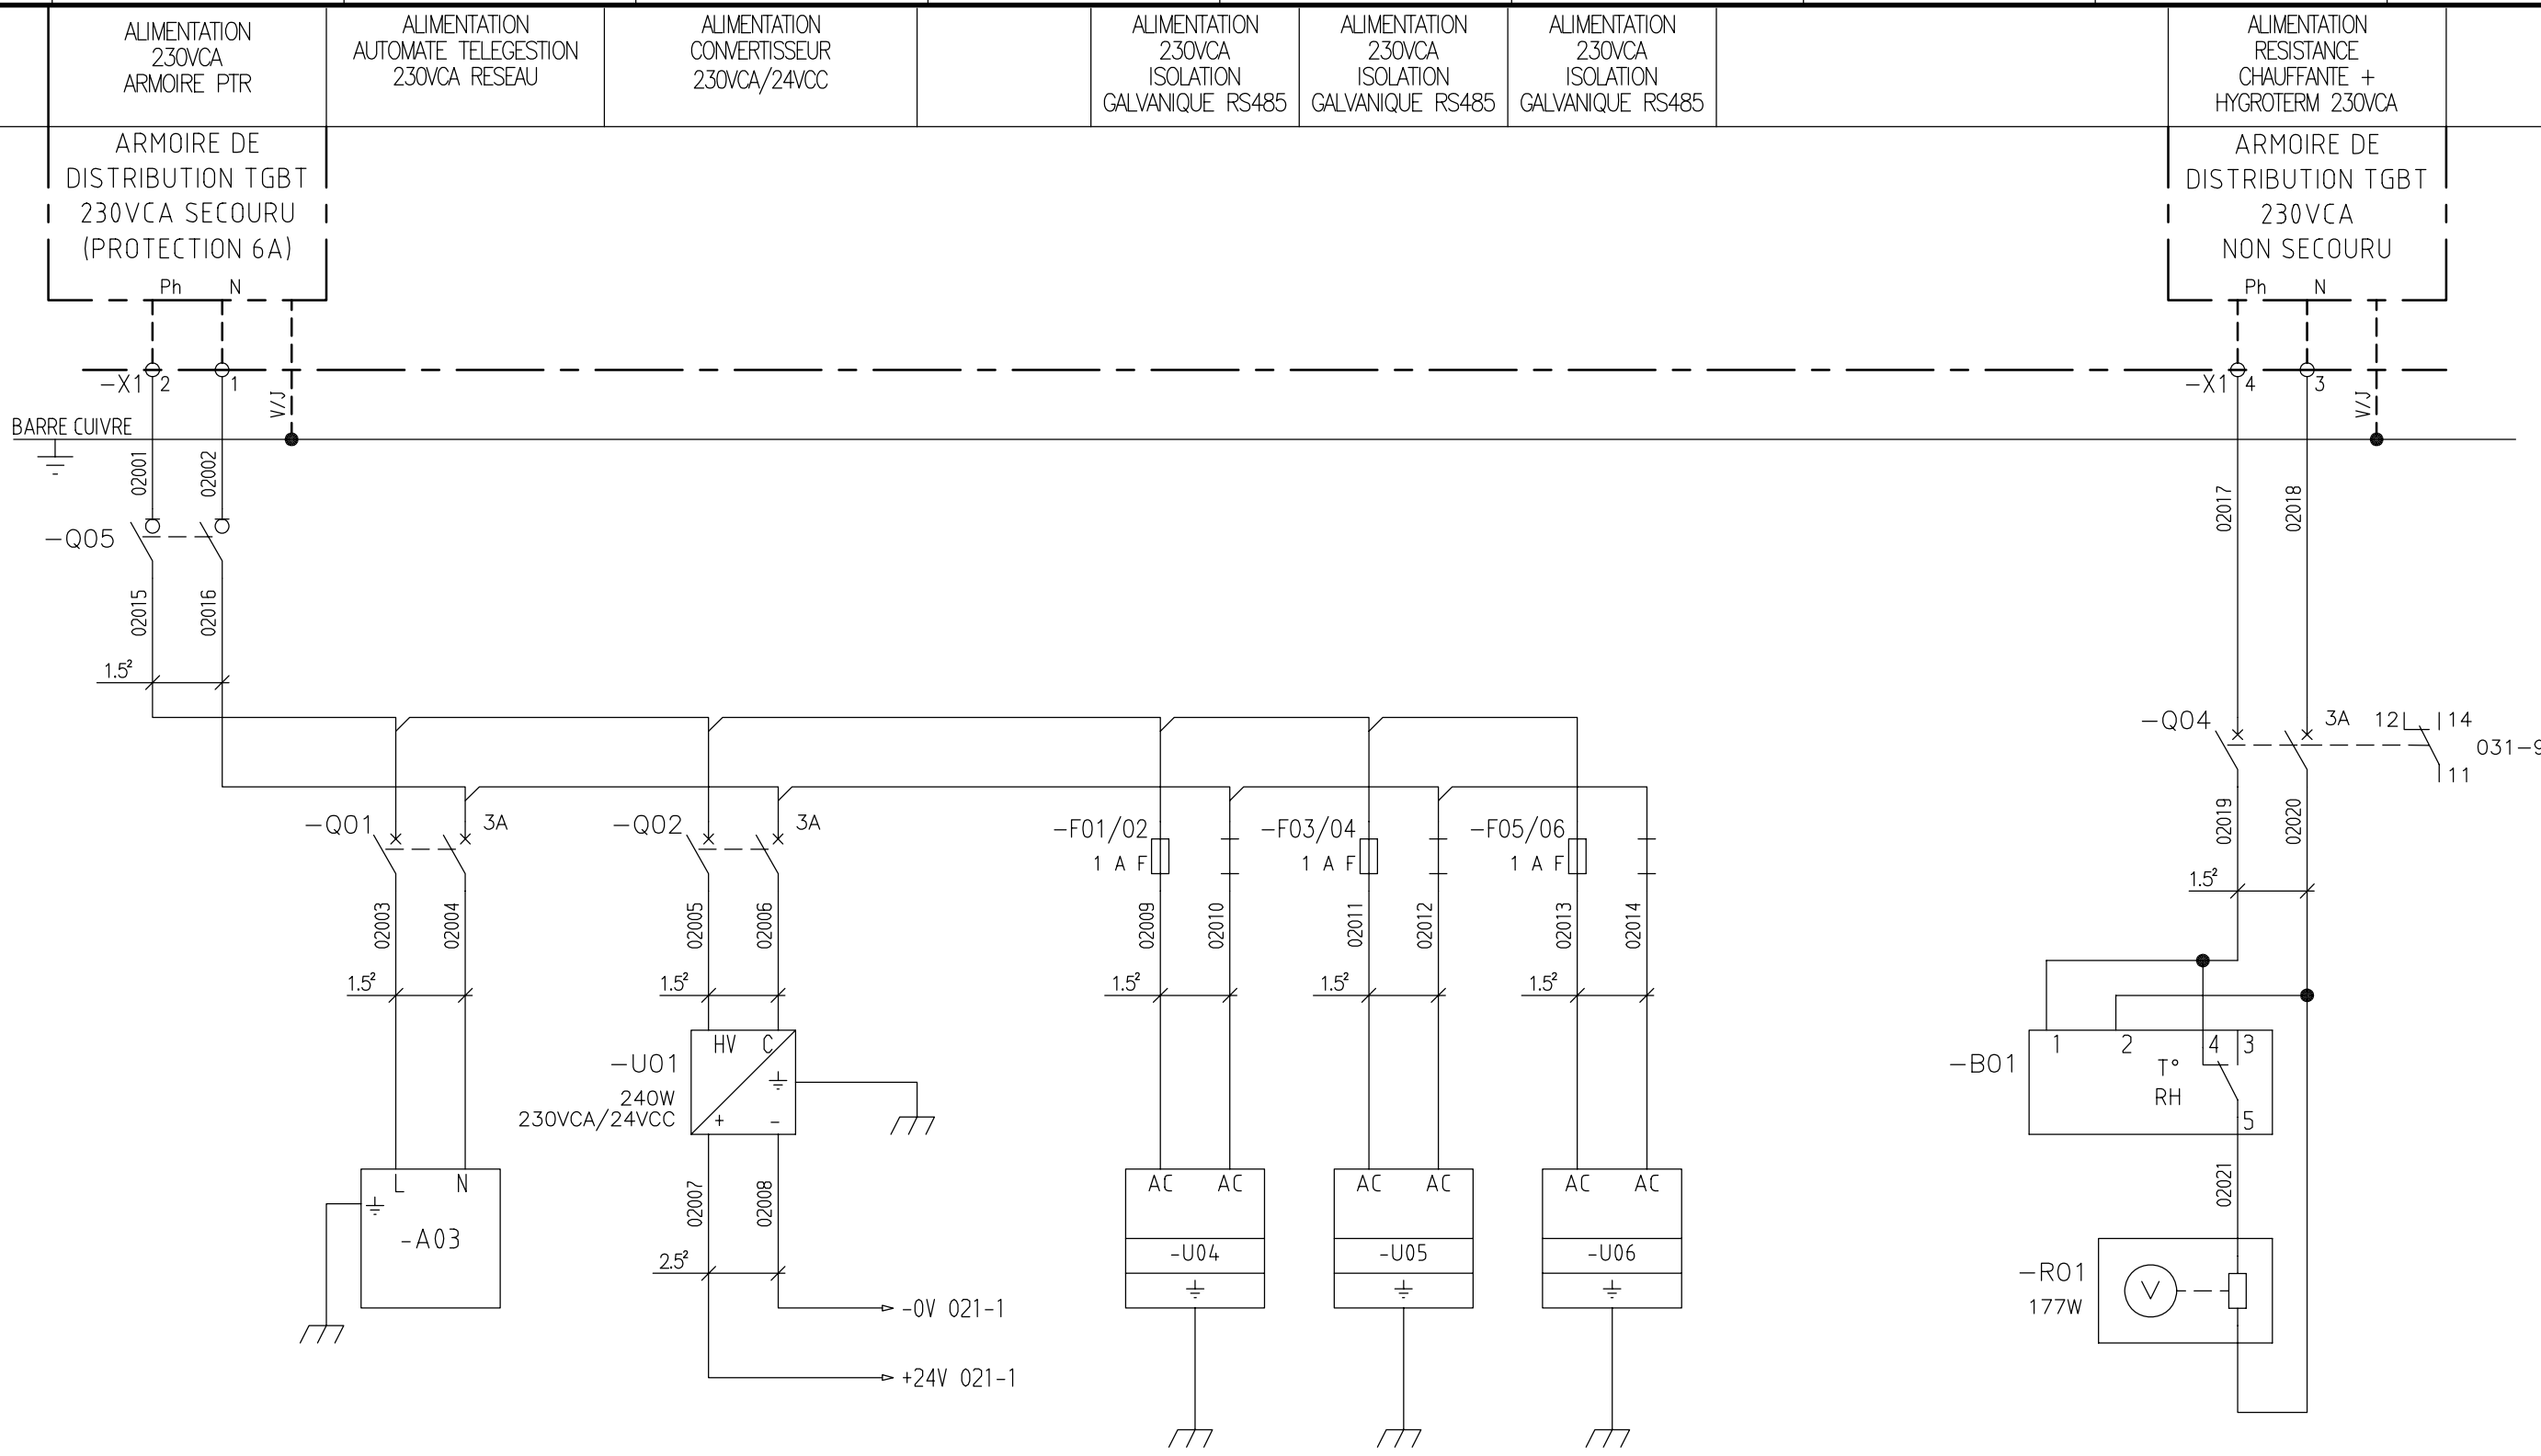

A

B

C

D

A

B

C

D

A


B

C

D

All technical information contained in this document is the exclusive property of SCHNEIDER ELECTRIC INDUSTRIES SA and may neither be used nor disclosed without its prior written consent. Only those drawings and diagrams remitted after order booking are binding for execution. All devices shown in this diagram are in open position, drawn out, with operating mechanisms discharged and all power sources off.

Les informations techniques contenues dans ce document sont la propriété exclusive de SCHNEIDER ELECTRIC INDUSTRIES SA et ne peuvent être utilisées ou divulguées à des tiers quels qu'ils soient sans son accord écrit. Seuls nous engageant pour l'exécution des plans et schémas remis après enregistrement de la commande. Les appareils représentés sur ce schéma sont en position ouverte desarmés - débrosches - toutes sources coupées.

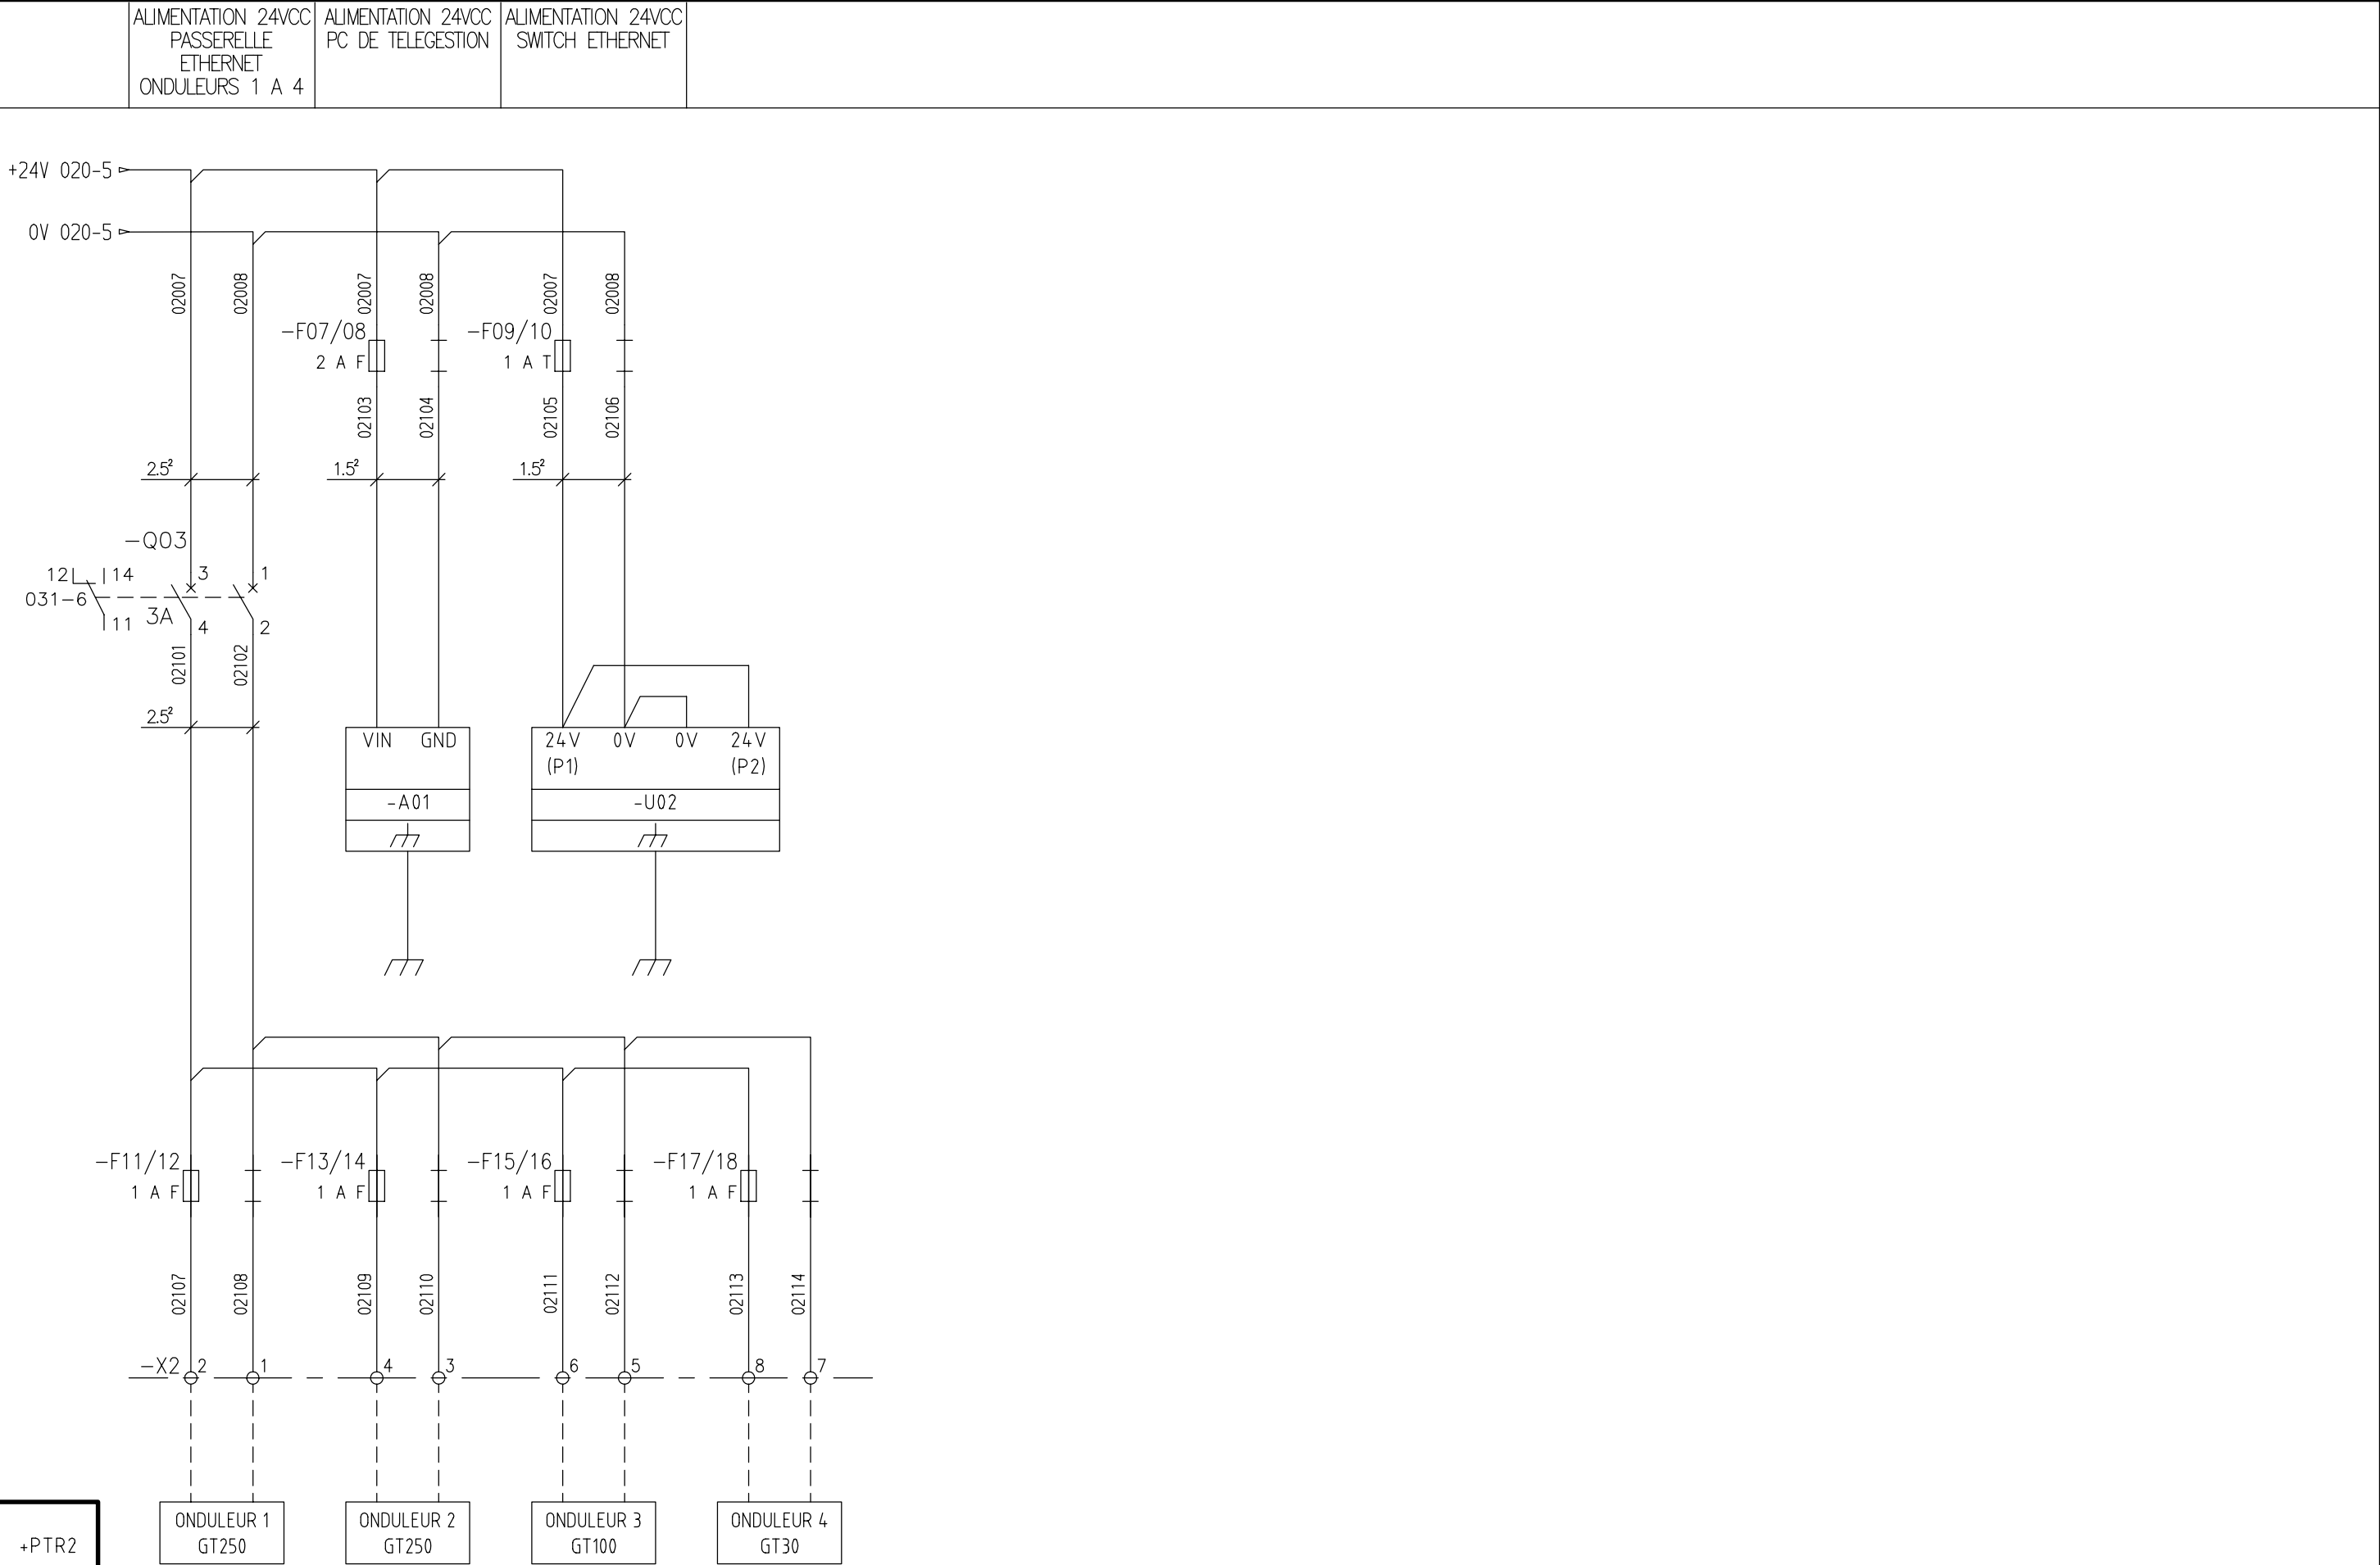

+PTR2

O2	01 04 10	Tel que construit							
OO	07 10 09	Edition originale/ First issue							
Ind. rev.	Date date	Modification/ Modification	Archiv. micro-filmed	Ind. rev.	Date date	Modification/ Modification	Archiv. micro-filmed		

DISTRIBUTION — DES POLARITES — 24VCC	JUMBO SCORE SAINT-ANDRE CENTRALE PHOTOVOLTAIQUE —		02979006 00 Projet - No commande Project - Order NO. FPVPB1354 Ind/rev 02 Folio /sheet 021/ .
--	---	--	--

A

B

C

D

A

B


C

D

All technical information contained in this document is the exclusive property of SCHNEIDER ELECTRIC INDUSTRIES SA and may neither be used nor disclosed without its prior written consent. Only those drawings and diagrams remitted after order booking are binding for execution. All devices shown in this diagram are in open position, drawn out, with operating mechanisms discharged and all power sources off.

Les informations techniques contenues dans ce document sont la propriété exclusive de SCHNEIDER ELECTRIC INDUSTRIES SA et ne peuvent être utilisées ou divulguées à des tiers quels qu'ils soient sans son accord écrit. Seuls nous engageons pour l'exécution des plans et schémas remis après enregistrement de la commande. Les appareils représentés sur ce schéma sont en position ouverte desarmés – débranchés – toutes sources coupées.

LIAISON INTERNE	TYPE DE LIAISON	RACCORDEMENT TENANT	RACCORDEMENT ABOUTISSANT	CABLE
–W01	FIBRE OPTIQUE	CONNECTEUR SC DOUBLE	CONNECTEUR SC DOUBLE	FIBRE MULTIMODE FX 50/125 DSC 100Mbps
–W02	FIBRE OPTIQUE	CONNECTEUR SC DOUBLE	CONNECTEUR SC DOUBLE	FIBRE MULTIMODE FX 50/125 DSC 100Mbps
–W03	LIAISON CUIVRE	RJ45	RJ45	CABLE ETHERNET

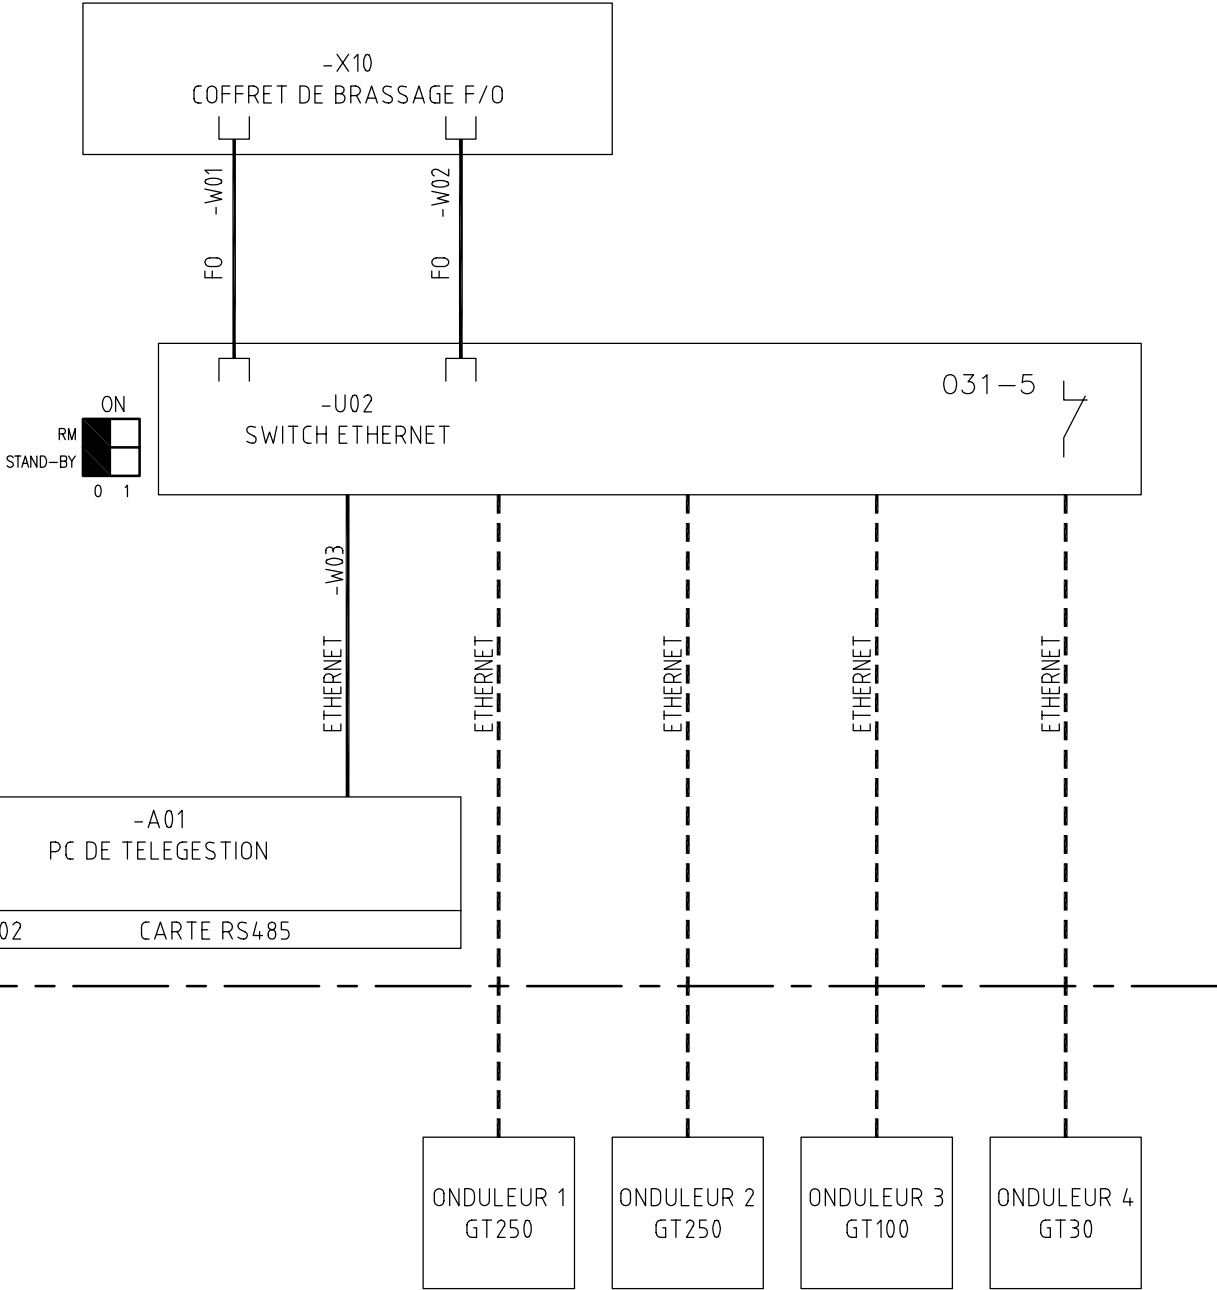

+PTR2

O2	01 04 10	Tel que construit							
OO	07 10 09	Edition originale/ First issue							
Ind. rev.	Date date	Modification/ Modification	Archiv. micro-filmed	Ind. rev.	Date date	Modification/ Modification	Archiv. micro-filmed		








LIAISONS – FIBRES OPTIQUES – ET RESEAU ETHERNET		JUMBO SCORE SAINT-ANDRE CENTRALE PHOTOVOLTAIQUE –			02979006 00	
					Projet – No commande Project – Order NO. FPVPB1354	Ind/rev 02 Folio /sheet 025/ .

All technical information contained in this document is the exclusive property of SCHNEIDER ELECTRIC INDUSTRIES SA and may neither be used nor disclosed without its prior written consent. Only those drawings and diagrams remitted after order booking are binding for execution. All devices shown in this diagram are in open position, drawn out, with operating mechanisms discharged and all power sources off.






Les informations techniques contenues dans ce document sont la propriété exclusive de SCHNEIDER ELECTRIC INDUSTRIES SA et ne peuvent être utilisées ou divulguées à des tiers sans son accord écrit. Seuls nos engagements pour l'exécution des plans et schémas remis après enregistrement de la commande. Les appareils représentés sur ce schéma sont en position ouverte desarmés - débrosches - toutes sources coupées.

LIAISON INTERNE	TYPE DE LIAISON	RACCORDEMENT TENANT	RACCORDEMENT ABOUTISSANT	CABLE
-W05	RS485	CONNECTEUR CAPOT METALLIQUE SUB-D9	VISSE	Câble BELDEN 9841 (2 conducteurs avec blindage)
-W06	RS485	CONNECTEUR CAPOT METALLIQUE SUB-D9	VISSE	Câble BELDEN 9841 (2 conducteurs avec blindage)
-W07	RS485	VISSE	VISSE	Câble BELDEN 9841 (2 conducteurs avec blindage)
-W08	RS485	CONNECTEUR CAPOT METALLIQUE SUB-D9	VISSE	Câble BELDEN 9841 (2 conducteurs avec blindage)
-W09	RS485	CONNECTEUR CAPOT METALLIQUE SUB-D9	VISSE	Câble BELDEN 9841 (2 conducteurs avec blindage)
-W10	RS485	CONNECTEUR CAPOT METALLIQUE SUB-D9	VISSE	Câble BELDEN 9841 (2 conducteurs avec blindage)
-W11	RS485	CONNECTEUR CAPOT METALLIQUE SUB-D9	VISSE	Câble BELDEN 9841 (2 conducteurs avec blindage)
-W12	RS485	CONNECTEUR CAPOT METALLIQUE SUB-D9	VISSE	Câble BELDEN 9841 (2 conducteurs avec blindage)
-W13	RS485	CONNECTEUR CAPOT METALLIQUE SUB-D9	VISSE	Câble BELDEN 9841 (2 conducteurs avec blindage)

CODE COULEUR DES BRINS :
BLANC/BLEU = Bc/B
BLEU/BLANC = B/Bc

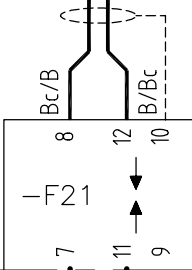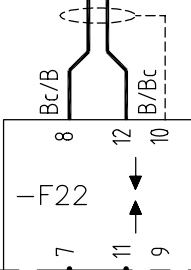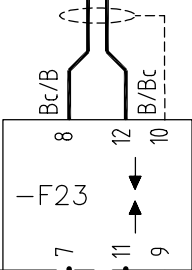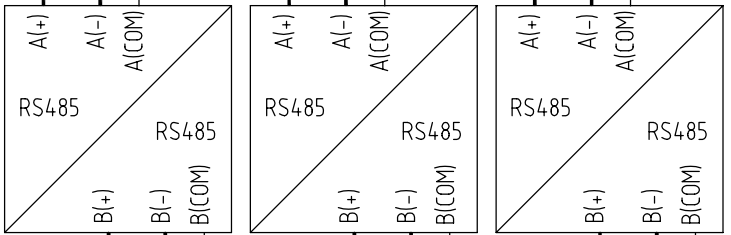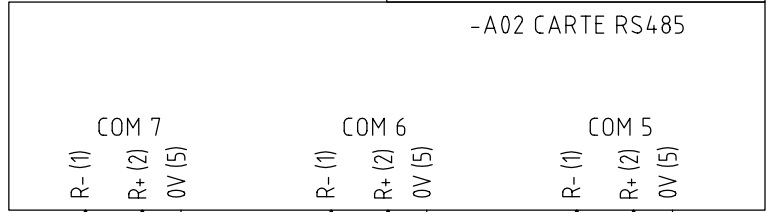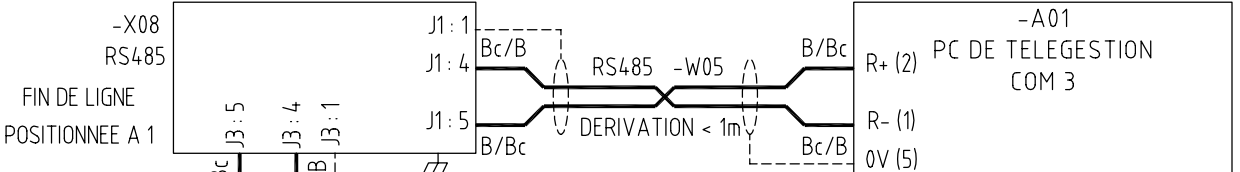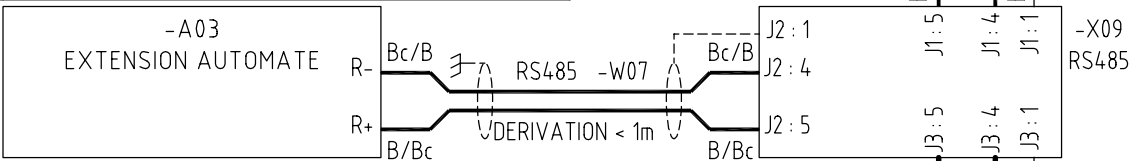

RACCORDER UNE RESISTANCE DE FIN
DE LIGNE COTE COFFRET BT PM9C ET
COTE ARRAY BOX B08 (XR1), B12
(XR1) ET B16 (XR1)

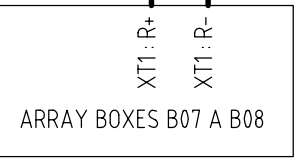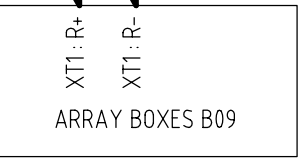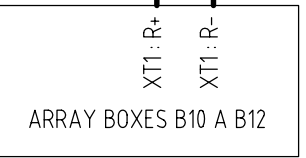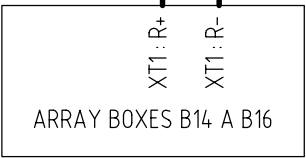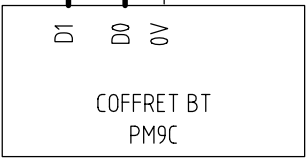

O2	01 04 10	Tel que construit							
O1	16 11 09	MAJ E/S + liaisons RS485							
OO	07 10 09	Edition originale/ First issue							
Ind. rev.	Date date	Modification/ Modification	Archiv. micro-filmed	Ind. rev.	Date date	Modification/ Modification	Archiv. micro-filmed		

LIAISONS
RS485

JUMBO SCORE
SAINT-ANDRE
CENTRALE
PHOTOVOLTAIQUE



0297900600

Projet - No commande
Project - Order NO.
FPVPB1354

Ind/rev
02

Folio /sheet
026/ .

Original AutoCAD format A3

A

B

C

D

A

B


C

D

All technical information contained in this document is the exclusive property of SCHNEIDER ELECTRIC INDUSTRIES SA and may neither be used nor disclosed without its prior written consent. Only those drawings and diagrams remitted after order booking are binding for execution. All devices shown in this diagram are in open position, drawn out, with operating mechanisms discharged and all power sources off.

Les informations techniques contenues dans ce document sont la propriété exclusive de SCHNEIDER ELECTRIC INDUSTRIES SA et ne peuvent être utilisées ou divulguées à des tiers quels qu'ils soient sans son accord écrit. Seuls nous engageant pour l'exécution des plans et schémas remis après enregistrement de la commande. Les appareils représentés sur ce schéma sont en position ouverte desarmés - débrouches - toutes sources coupées.

VUE DE FACE /
FRONT VIEW

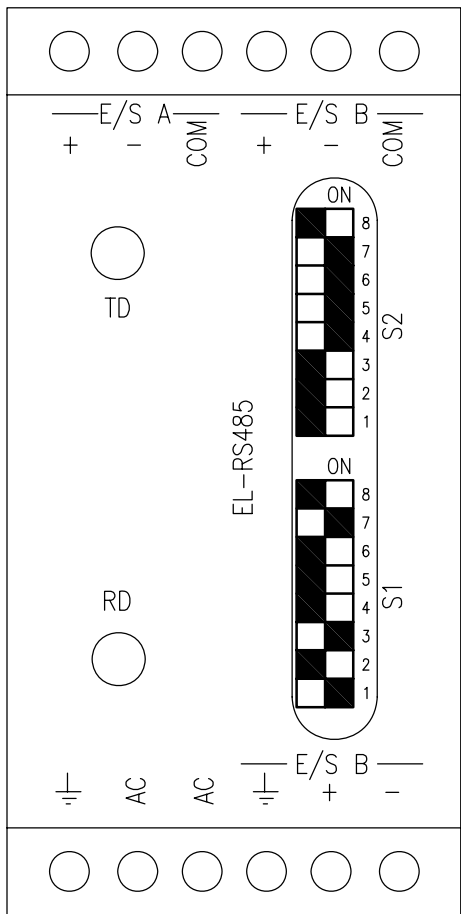

Micro-Switch S1 /
Dip-Switch S1

1	2	3	4	5	6	7	8
---	---	---	---	---	---	---	---

0 : OFF
1 : ON

1 2

10 : Obligatoire / Mandatory

3 4

10 : Obligatoire / Mandatory

5 6 7

001 : Obligatoire / Mandatory
Autres combinaisons impossibles /
Other combination is not possible

8

0 : No Common link towards the ground via 100 Ohms (E/S B)

Micro-Switch S2 I/O B /
Dip-Switch S2 I/O B

1	2	3	4	5	6	7	8
---	---	---	---	---	---	---	---

0 : OFF
1 : ON

1

0 : No connection between middle point of terminal charges and ground

2 3

00 : Obligatoire / Mandatory

4

1 : Pull DOWN charge connected to receive (-) I/O B

5

1 : Pull UP charge connected to receive (+) I/O B


6 7

11 : Terminal Charges connected I/O B

8

0 : No connection between common circuit and terminal charges I/O B

VUE DE DESSUS /
TOP VIEW

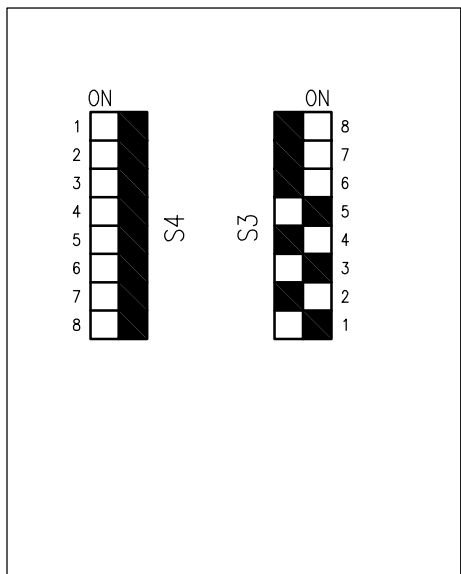

Micro-Switch S3 /
Dip-Switch S3

1	2	3	4	5	6	7	8
---	---	---	---	---	---	---	---

0 : OFF
1 : ON

Data transmission characteristics : S3-1 to S3-5

SPEED	S3-1	S3-2	S3-3
9600 bps	1	0	1

FORMAT	S3-4	S3-5
7 bits, 2 stops, with parity	0	1

S3-6	OFF (ON : not allowed)
S3-7	OFF (ON : not allowed)
S3-8	OFF (ON : not allowed)

Micro-Switch S4 (I/O A) /
Dip-Switch S4 (I/O A)

1	2	3	4	5	6	7	8
---	---	---	---	---	---	---	---

0 : OFF
1 : ON

1

1 : Pull DOWN connected I/O A

2

1 : Pull UP connected I/O A

3 4

11 : Terminal Charges connected (I/O A)

5

1 : Connection between middle point of terminal charges and ground (I/O A)

6

1 : Connection between common circuit and terminal charges (I/O A)

7

1 : Common link towards the Earth via 100 Ohms (I/O A)

8

1 : Connection between common circuit and ground (I/O A)

+PTR2

OO	07 10 09	Edition originale/ First issue							
Ind. rev.	Date date	Modification/ Modification	Archiv. micro-filmed	Ind. rev.	Date date	Modification/ Modification	Archiv. micro-filmed		

ISOLATION GALVANIQUE
—
RS485
—
PARAMETRAGES

JUMBO SCORE
SAINT-ANDRE
CENTRALE
PHOTOVOLTAIQUE
—

Schneider
Electric

02979006 00		
Projet - No commande	Ind/rev	Folio /sheet
Project - Order NO.	00	027/ .
FPVPB1354		

Original AutoCAD format A3

A

B

C

D

All technical information contained in this document is the exclusive property of SCHNEIDER ELECTRIC INDUSTRIES SA and may neither be used nor disclosed without its prior written consent. Only those drawings and diagrams remitted after order booking are binding for execution. All devices shown in this diagram are in open position, drawn out, with operating mechanisms discharged and all power sources off.


Les informations techniques contenues dans ce document sont la propriété exclusive de SCHNEIDER ELECTRIC INDUSTRIES SA et ne peuvent être utilisées ou divulguées à des tiers quels qu'ils soient sans son accord écrit. Seuls nous engageant pour l'exécution des plans et schémas remis après enregistrement de la commande. Les appareils représentés sur ce schéma sont en position ouverte desarmés - débrosches - toutes sources coupées.

+PTR2

O1	16 11 09	MAJ E/S + liaisons RS485							
OO	07 10 09	Edition originale/ First issue							
Ind. rev.	Date	Modification/	Modification	Archiv. micro-filmed	Ind. rev.	Date	Modification/	Modification	Archiv. micro-filmed

EXTENSION AUTOMATE
PRESENTATION
ALIMENTATION MODBUS

JUMBO SCORE
SAINT-ANDRE CENTRALE
PHOTOVOLTAIQUE

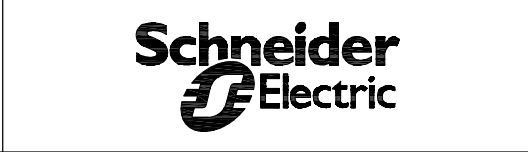

0297900600		
Projet - No commande Project - Order NO. FPVPB1354	Ind/rev 01	Folio /sheet 030/ .

A


B

C

D

All technical information contained in this document is the exclusive property of SCHNEIDER ELECTRIC INDUSTRIES SA and may neither be used nor disclosed without its prior written consent. Only those drawings and diagrams remitted after order booking are binding for execution. All devices shown in this diagram are in open position, drawn out, with operating mechanisms discharged and all power sources off.

Les informations techniques contenues dans ce document sont la propriété exclusive de SCHNEIDER ELECTRIC INDUSTRIES SA et ne peuvent être utilisées ou divulguées à des tiers quels qu'ils soient sans son accord écrit. Seuls nous engageant pour l'exécution des plans et schémas remis après enregistrement de la commande. Les appareils représentés sur ce schéma sont en position ouverte desarmés - débrosches - toutes sources coupées.

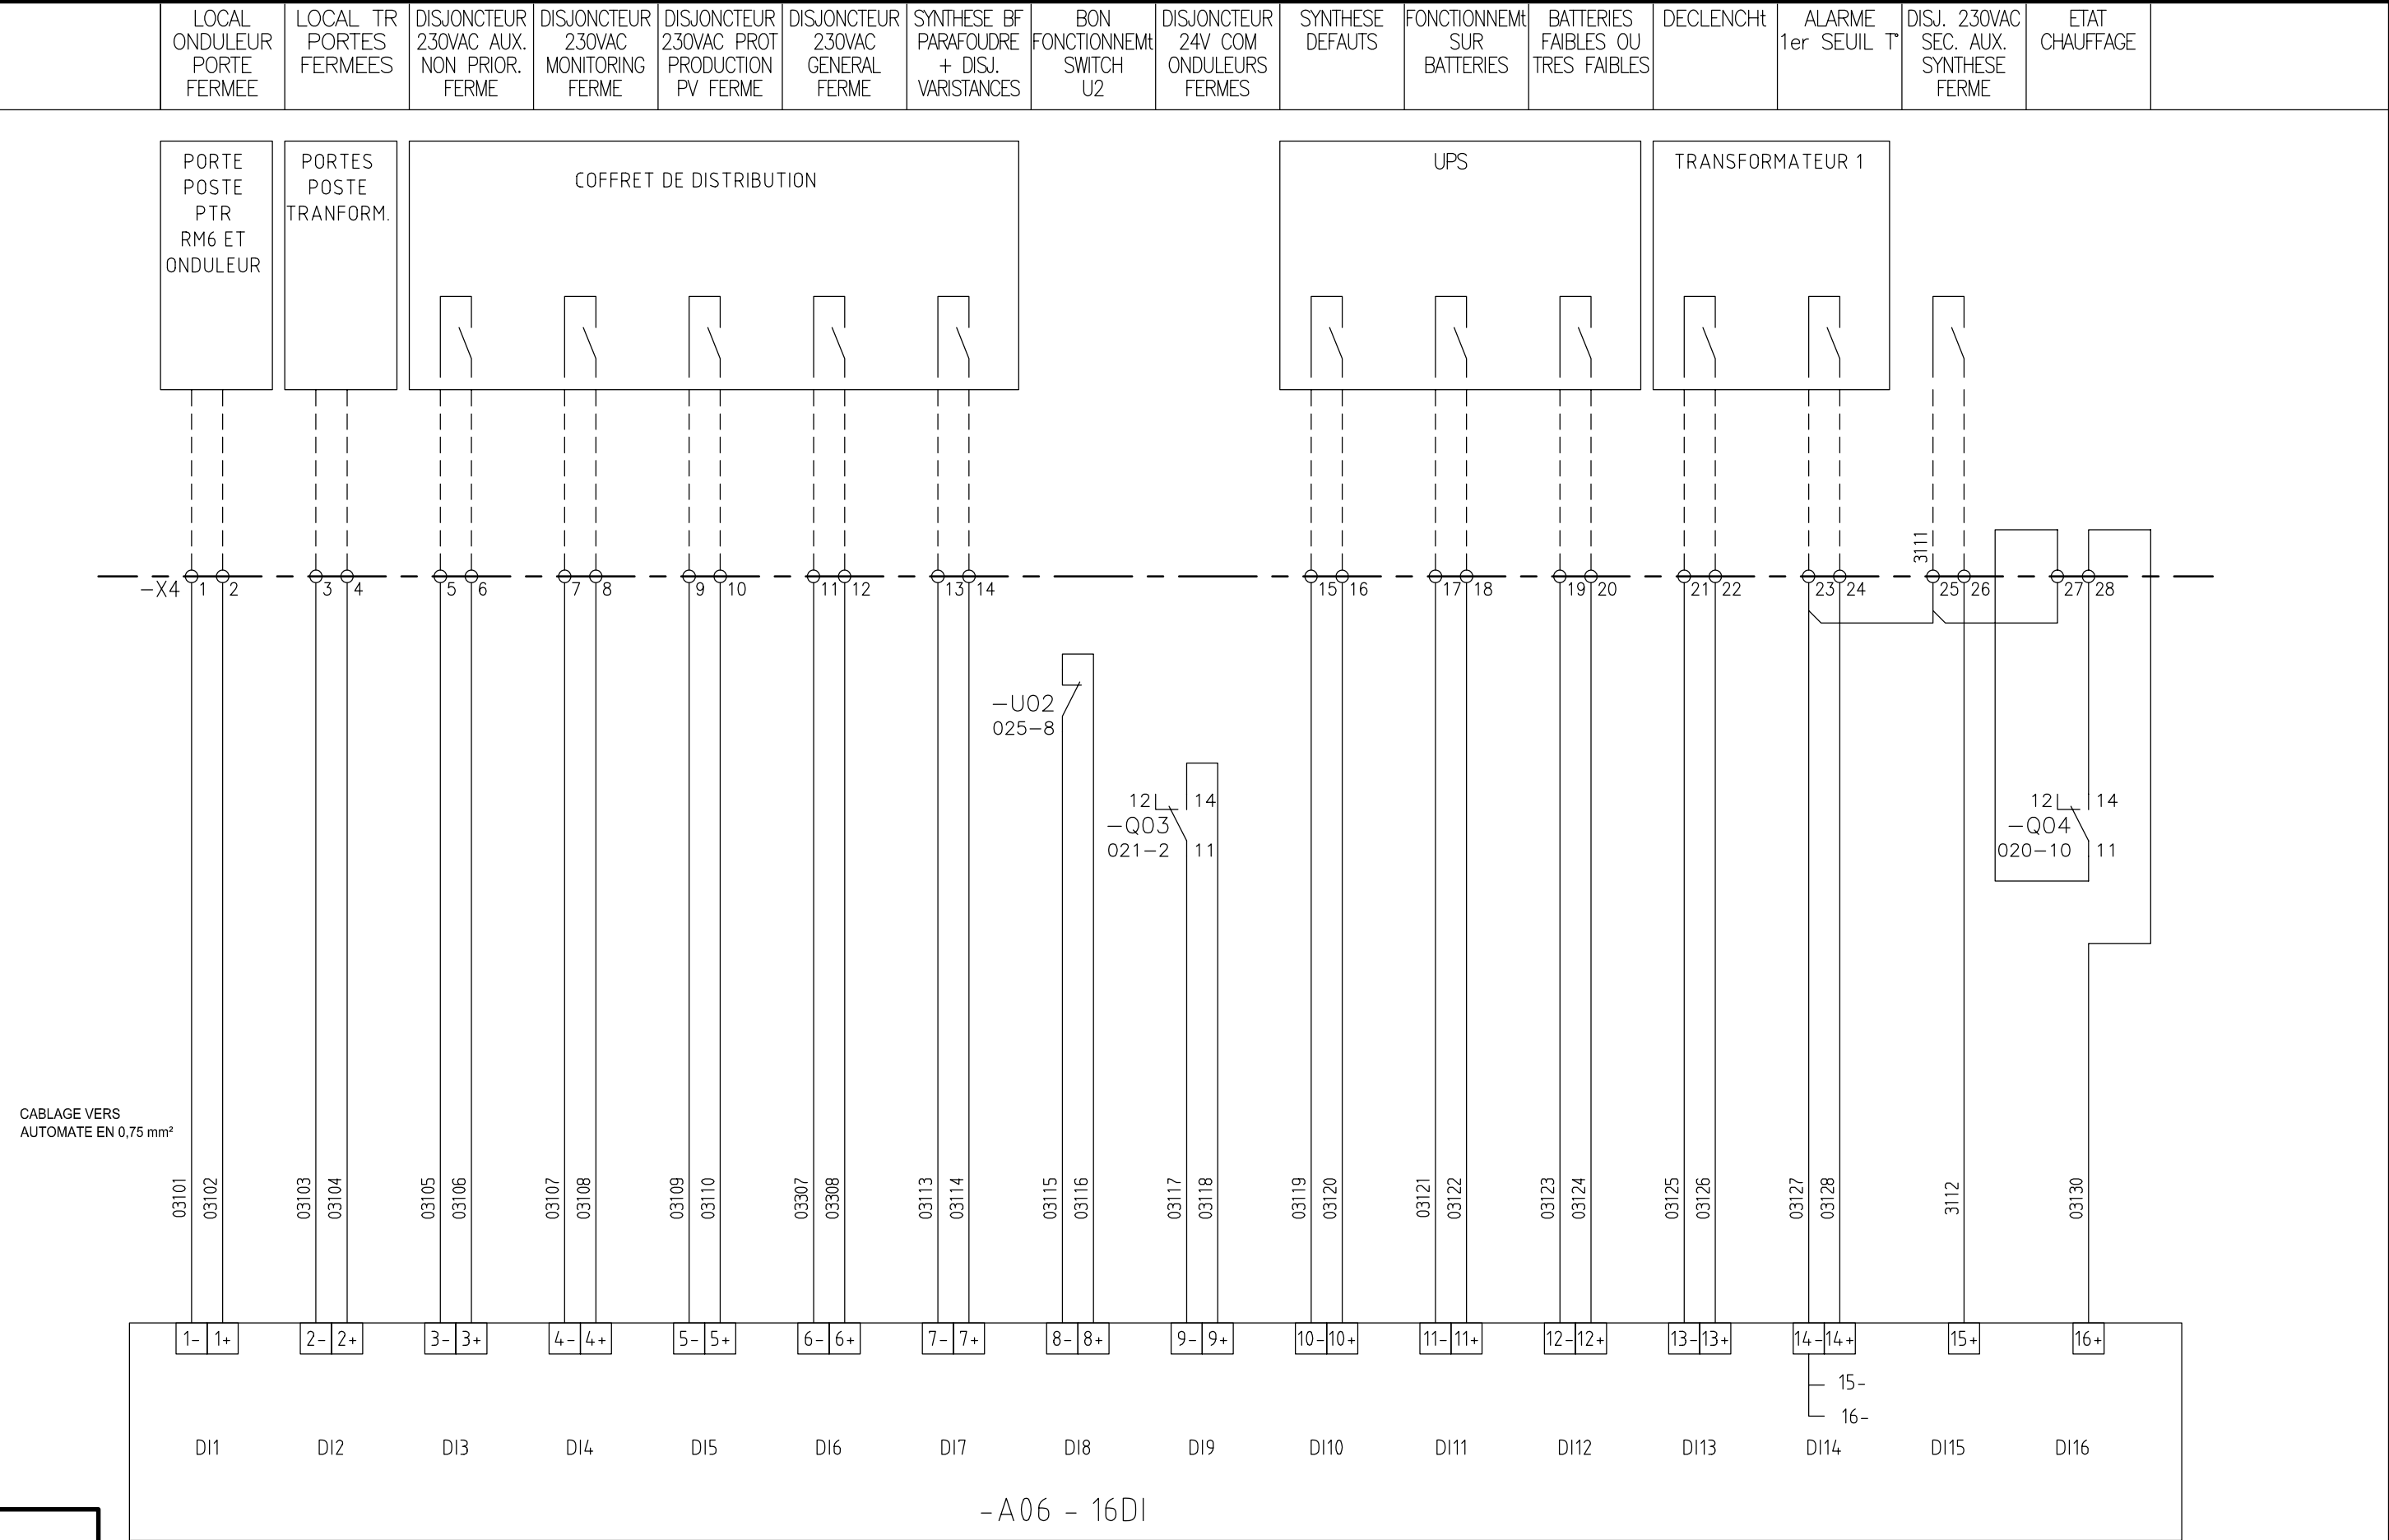


+PTR2


02	01 04 10	Tel que construit						
01	16 11 09	MAJ E/S + liaisons RS485						
00	20 10 09	Edition originale/ First issue						
Ind. rev.	Date date	Modification/ Modification	Archiv. micro-filmed	Ind. rev.	Date date	Modification/ Modification	Archiv. micro-filmed	

AUTOMATE TELEGESTION
CARTES E/S

JUMBO SCORE
SAINT-ANDRE
CENTRALE
PHOTOVOLTAIQUE

0297900600
Projet - No commande
Project - Order NO.
FPVPB1354
Ind/rev 02
Folio /sheet 031/ .

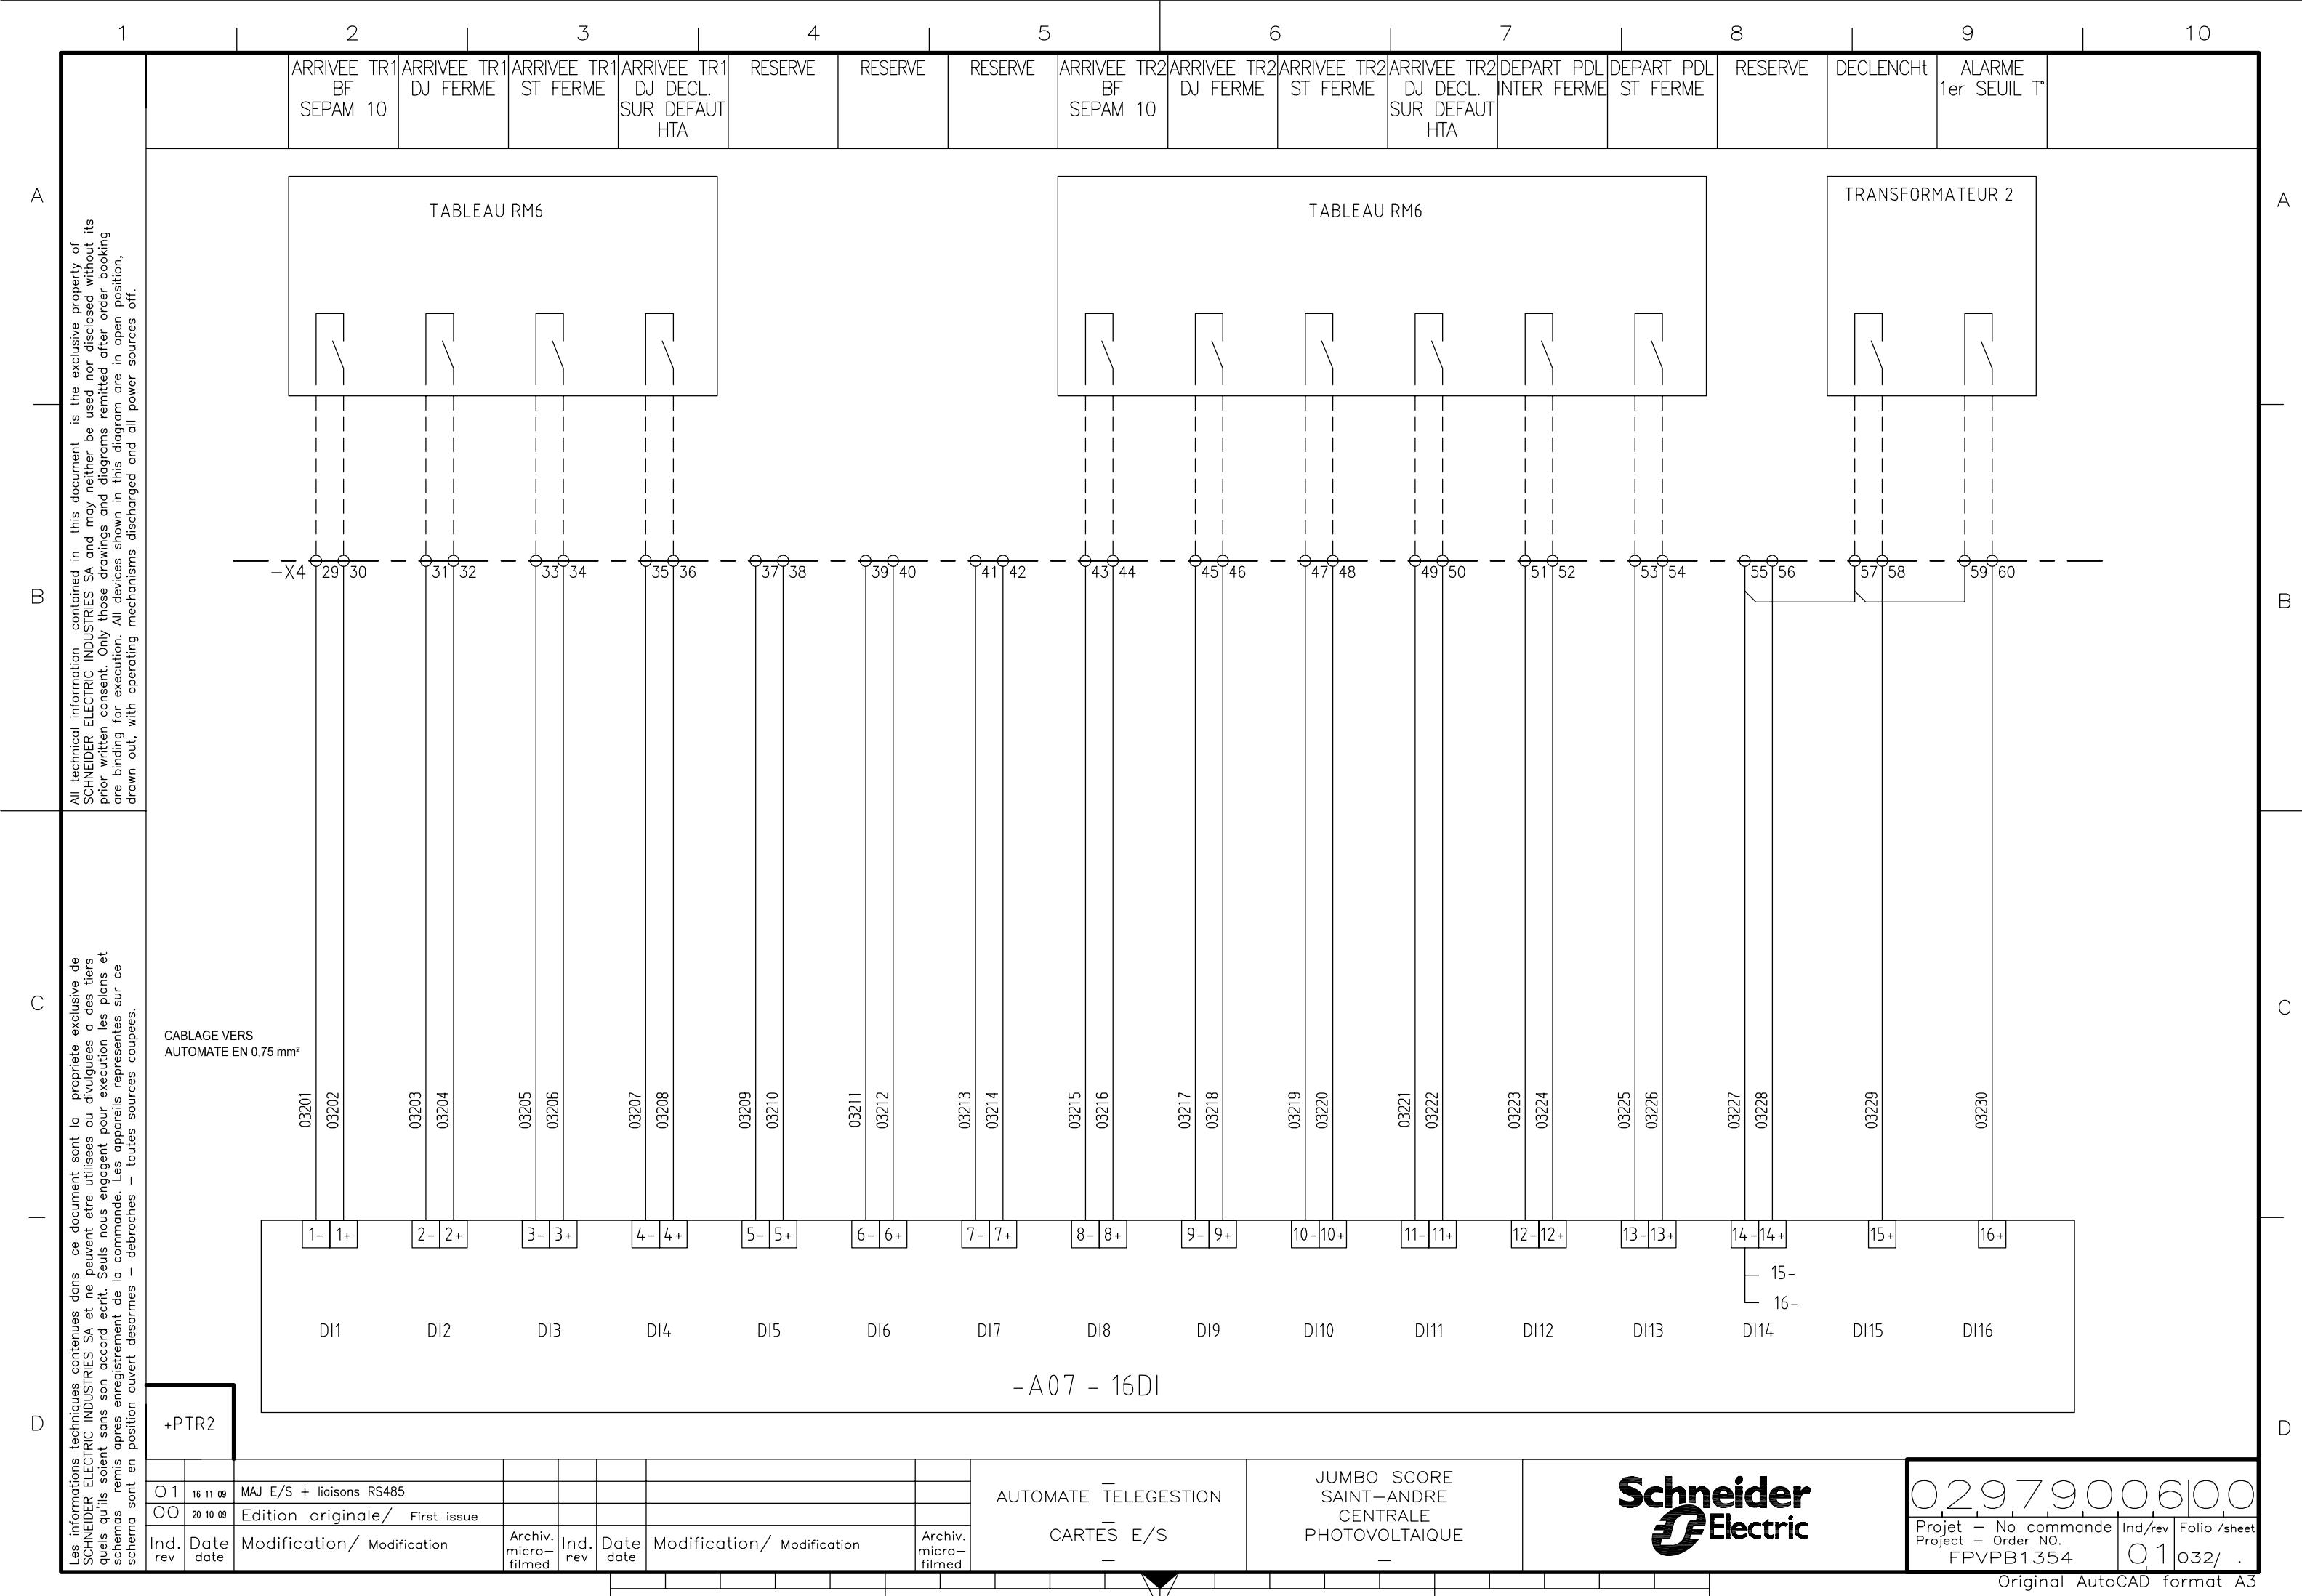

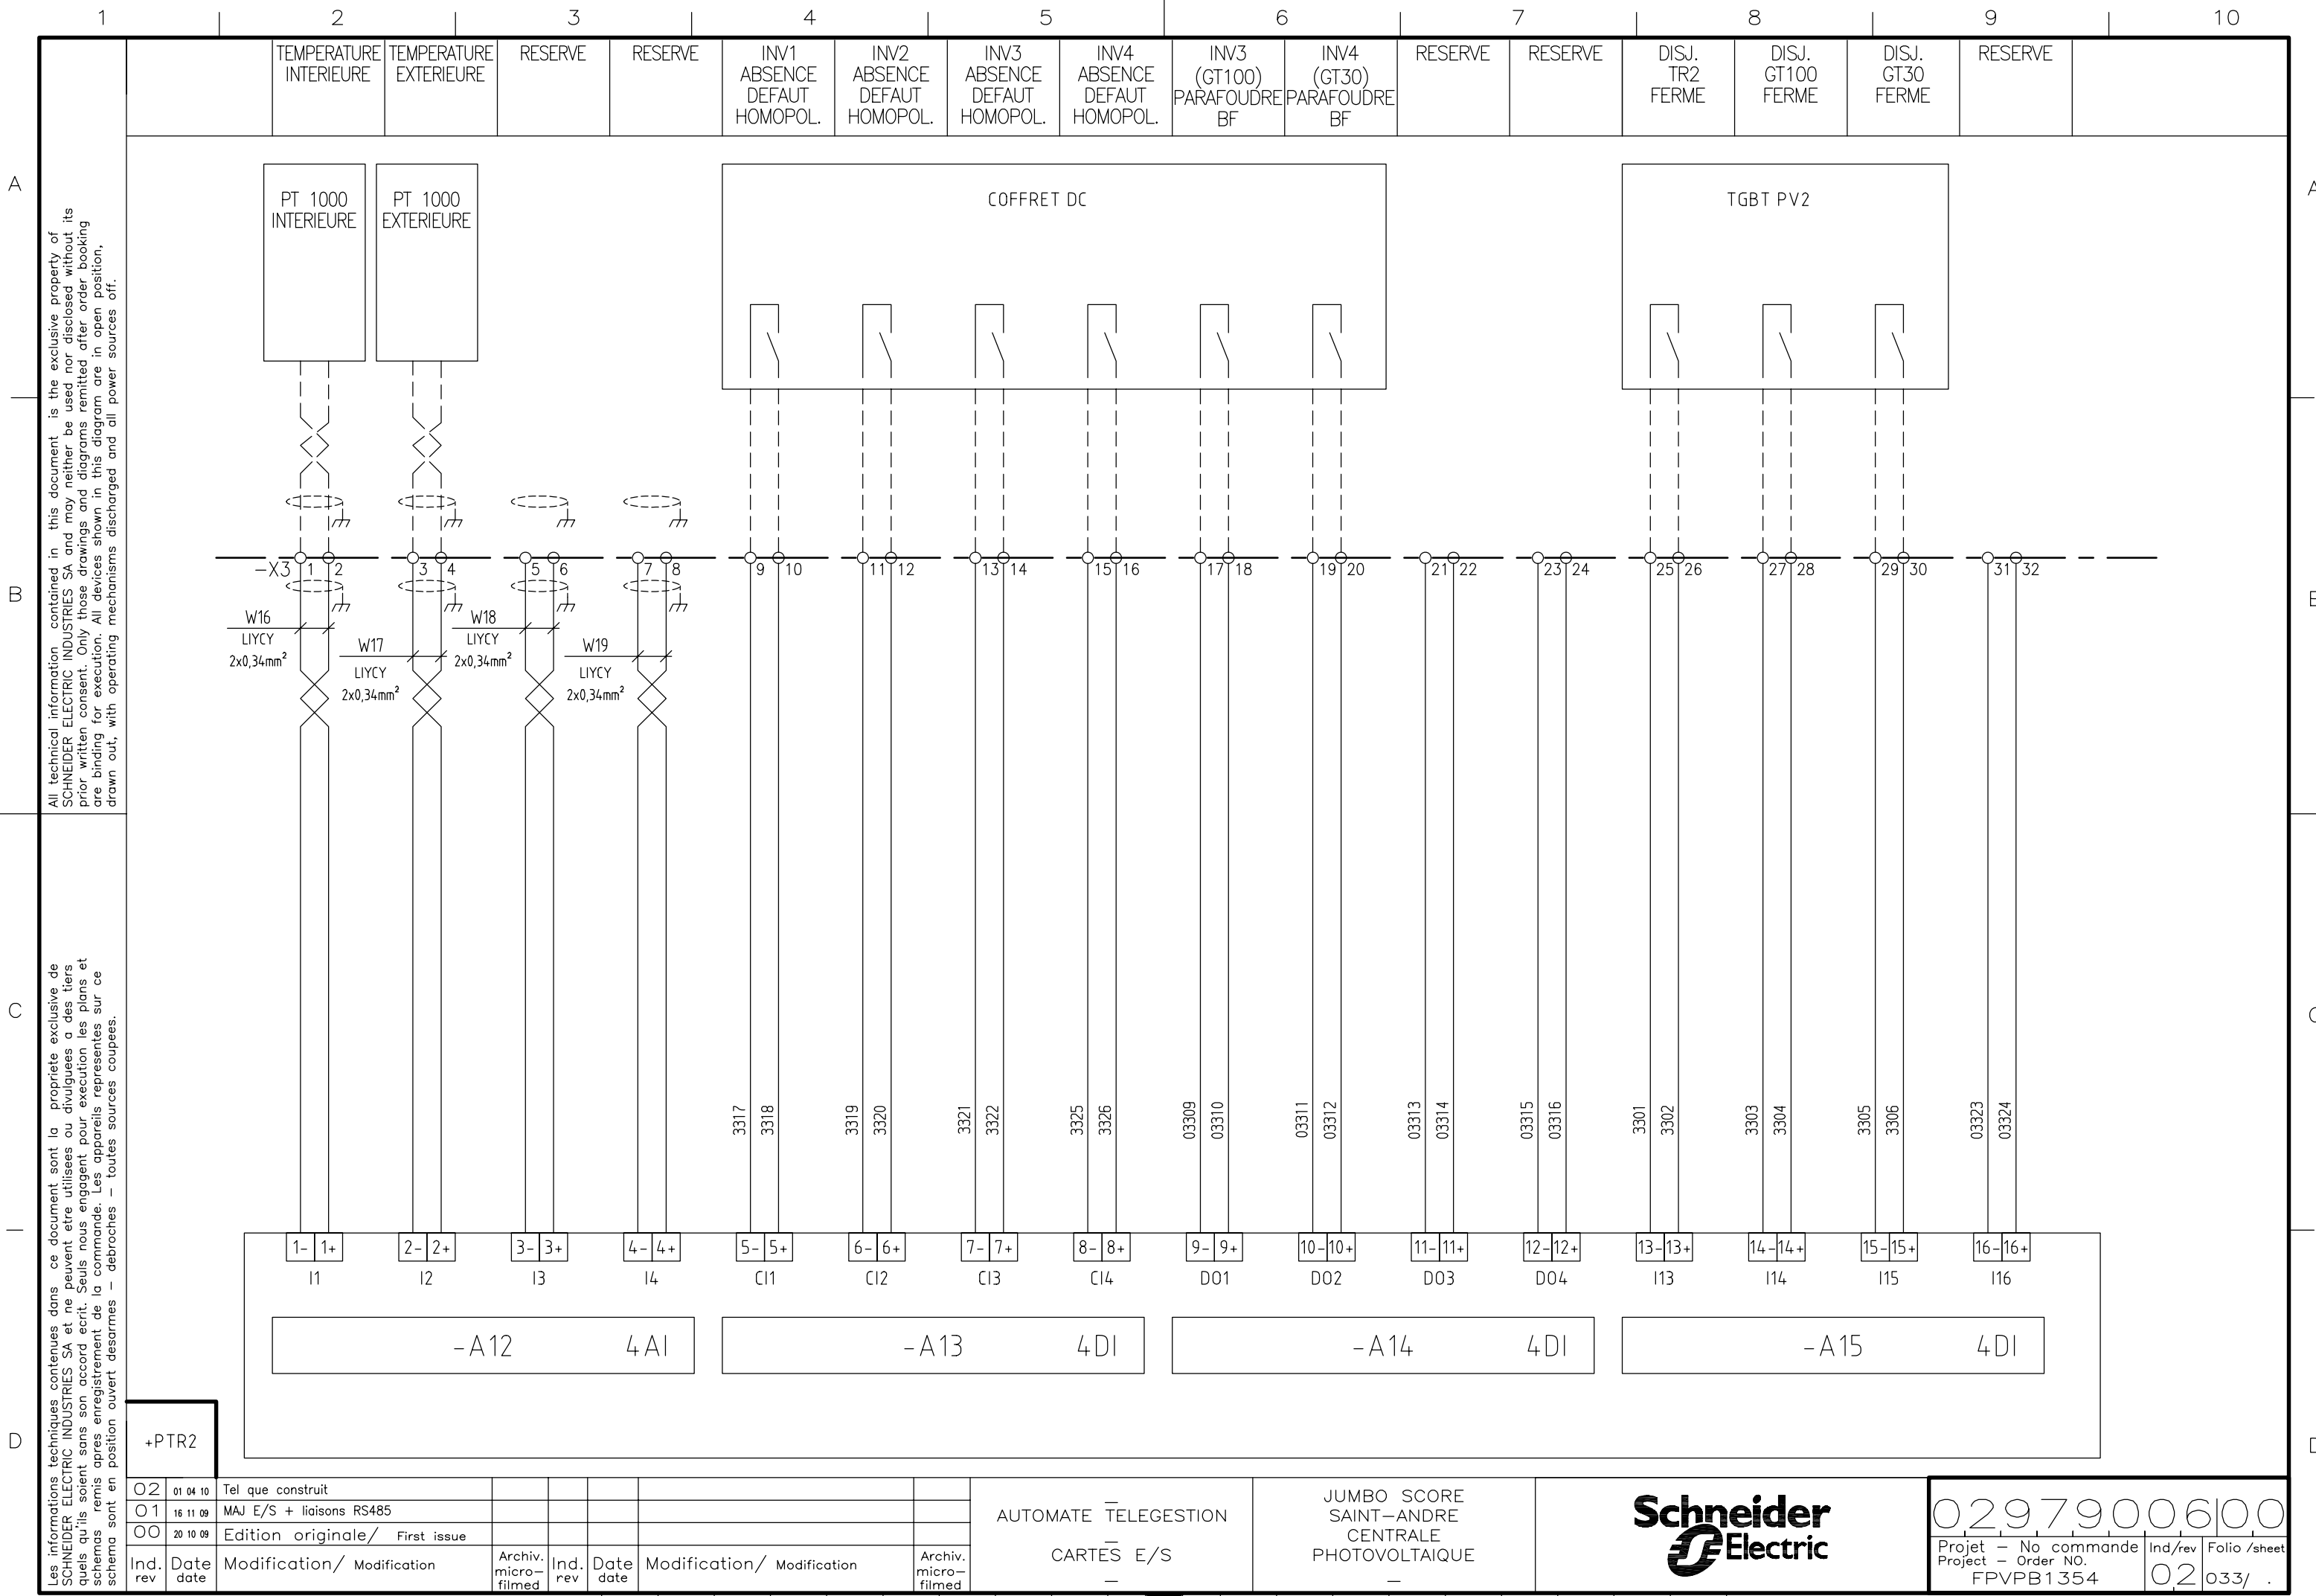

All technical information contained in this document is the exclusive property of SCHNEIDER ELECTRIC INDUSTRIES SA and may neither be used nor disclosed without its prior written consent. Only those drawings and diagrams remitted after order booking are binding for execution. All devices shown in this diagram are in open position, drawn out, with operating mechanisms discharged and all power sources off.

Les informations techniques contenues dans ce document sont la propriété exclusive de SCHNEIDER ELECTRIC INDUSTRIES SA et ne peuvent être utilisées ou divulguées à des tiers quels qu'ils soient sans son accord écrit. Seuls nous engageons pour l'exécution des plans et schémas remis après enregistrement de la commande. Les appareils représentés sur ce schéma sont en position ouverte desarmés - débrosches - toutes sources coupées.

A

B


C

D


All technical information contained in this document is the exclusive property of SCHNEIDER ELECTRIC INDUSTRIES SA and may neither be used nor disclosed without its prior written consent. Only those drawings and diagrams remitted after order booking are binding for execution. All devices shown in this diagram are in open position, drawn out, with operating mechanisms discharged and all power sources off.

Les informations techniques contenues dans ce document sont la propriété exclusive de SCHNEIDER ELECTRIC INDUSTRIES SA et ne peuvent être utilisées ou divulguées à des tiers quels qu'ils soient sans son accord écrit. Seuls nous engageons pour l'exécution les plans et schémas remis après enregistrement de la commande. Les appareils représentés sur ce schéma sont en position ouverte desarmés – débroches – toutes sources coupées.

+PTR2

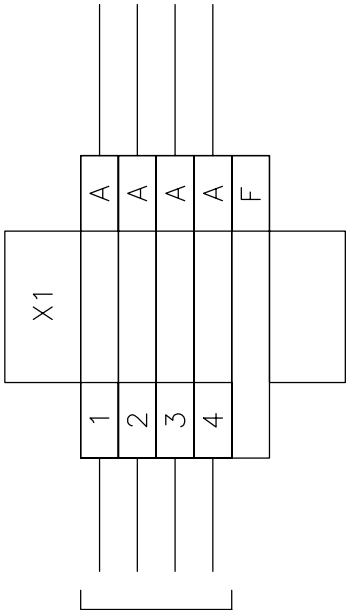

FOLIO 020

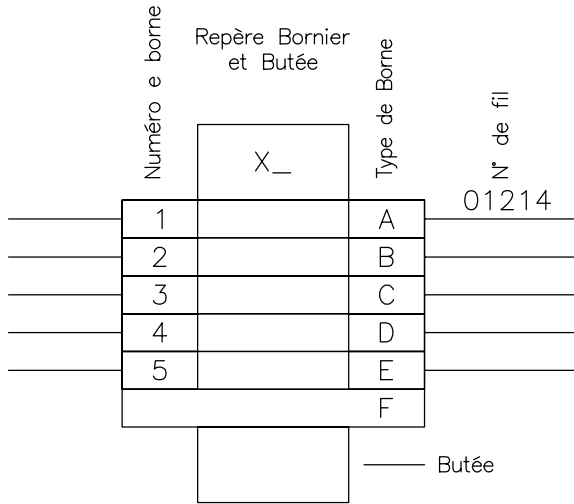

F° 020-6

- A : Borne TYPE AB1 RESSORT 6 mm² – EPAISSEUR 8mm
- B : Borne TYPE AB1 RESSORT SECTIONNABLES A COUTEAU GRIS 3 POINTS – SECTION NOMINALE 2.5 mm² – EPAISSEUR 5mm
- C : –
- D : –
- E : –
- F : Flasque ou séparateur *Brida o separador*

Ind. rev.	Date	Modification/	Modification	Archiv. micro-filmed	Ind. rev.	Date	Modification/	Modification	Archiv. micro-filmed
OO	07 10 09	Edition originale/	First issue						

BORNIER X1

JUMBO SCORE
SAINT-ANDRE
CENTRALE
PHOTOVOLTAIQUE



0297900600	00
Project – No commande Project – Order NO. FPVPB1354	Ind/rev 00 Folio /sheet 060/ .

A

B

C



D

All technical information contained in this document is the exclusive property of SCHNEIDER ELECTRIC INDUSTRIES SA and may neither be used nor disclosed without its prior written consent. Only those drawings and diagrams remitted after order booking are binding for execution. All devices shown in this diagram are in open position, drawn out, with operating mechanisms discharged and all power sources off.

Les informations techniques contenues dans ce document sont la propriété exclusive de SCHNEIDER ELECTRIC INDUSTRIES SA et ne peuvent être utilisées ou divulguées à des tiers quels qu'ils soient sans son accord écrit. Seuls nous engageons pour l'exécution des plans et schémas remis après enregistrement de la commande. Les appareils représentés sur ce schéma sont en position ouverte desarmés – débroches – toutes sources coupées.

+PTR2

OO	07 10 09	Edition originale/ First issue							
Ind. rev	Date date	Modification/ Modification	Archiv. micro-filmed	Ind. rev	Date date	Modification/ Modification	Archiv. micro-filmed		

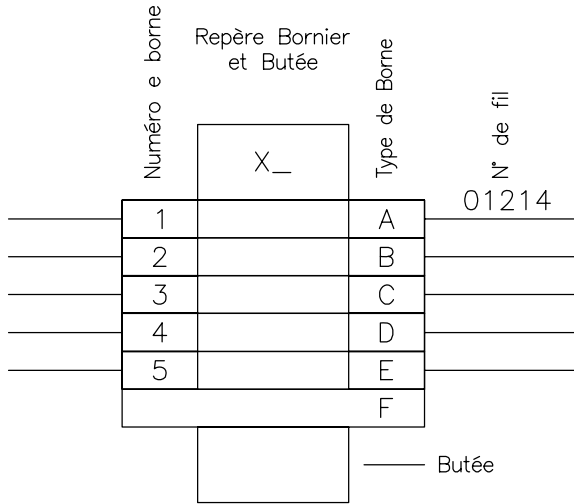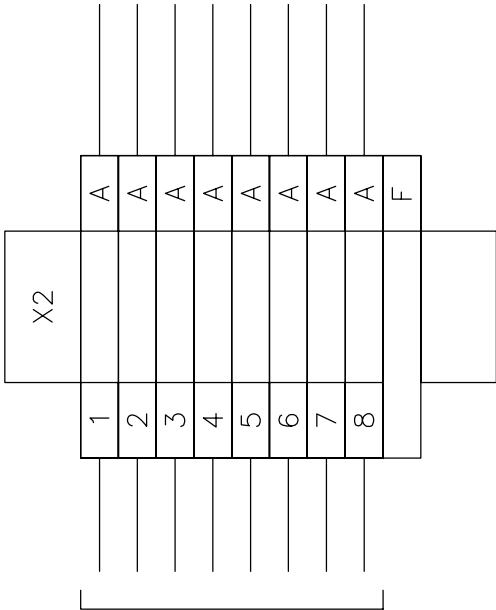

F° 020-6

- A : Borne TYPE AB1 RESSORT 6 mm² – EPAISSEUR 8mm
B : Borne TYPE AB1 RESSORT SECTIONNABLES A COUTEAU GRIS 3 POINTS – SECTION NOMINALE 2.5 mm² – EPAISSEUR 5mm
C : –
D : –
E : –
F : Flasque ou séparateur *Brida o separador*

BORNIER X2

JUMBO SCORE
SAINT-ANDRE
CENTRALE
PHOTOVOLTAIQUE



02979006 00		
Projet – No commande Project – Order NO. FPVPB1354	Ind/rev 00	Folio /sheet 061/ .

A

B

C

D

All technical information contained in this document is the exclusive property of SCHNEIDER ELECTRIC INDUSTRIES SA and may neither be used nor disclosed without its prior written consent. Only those drawings and diagrams remitted after order booking are binding for execution. All devices shown in this diagram are in open position, drawn out, with operating mechanisms discharged and all power sources off.

Les informations techniques contenues dans ce document sont la propriété exclusive de SCHNEIDER ELECTRIC INDUSTRIES SA et ne peuvent être utilisées ou divulguées à des tiers quels qu'ils soient sans son accord écrit. Seuls nous engageons pour l'exécution des plans et schémas remis après enregistrement de la commande. Les appareils représentés sur ce schéma sont en position ouverte desarmés – débrosches – toutes sources coupées.

+PTR2



O1	16 11 09	MAJ E/S + liaisons RS485							
OO	07 10 09	Edition originale/ First issue							
Ind. rev	Date	Modification/ Modification	Archiv. micro-filmed	Ind. rev	Date	Modification/ Modification	Archiv. micro-filmed		

—
—
BORNIER X3
—
—

JUMBO SCORE
SAINT-ANDRE
CENTRALE
PHOTOVOLTAIQUE



02979006 00		
Projet – No commande Project – Order NO. FPVPB1354	Ind/rev 01	Folio /sheet 062/ .

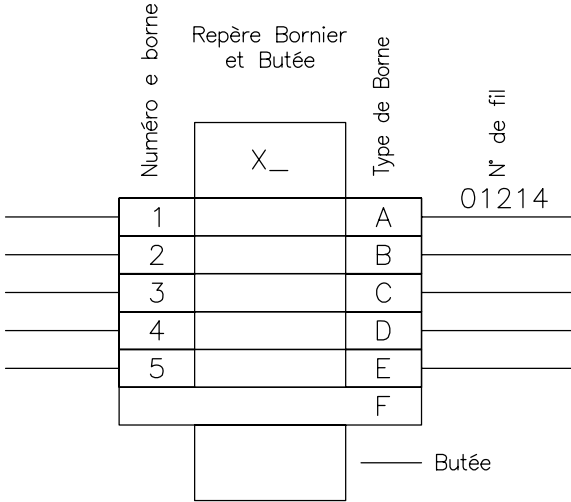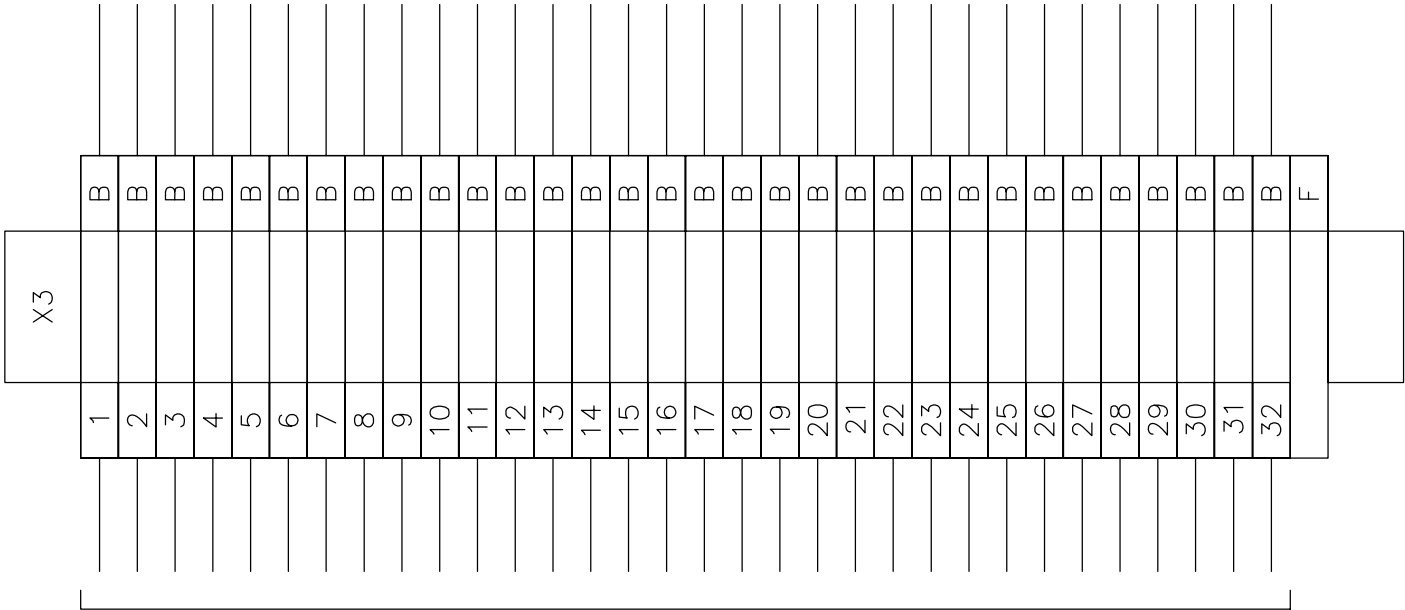

Folio Extrémité
F° 020-6


- A : Borne TYPE AB1 RESSORT 6 mm² – EPAISSEUR 8mm
B : Borne TYPE AB1 RESSORT SECTIONNABLES A COUTEAU GRIS 3 POINTS – SECTION NOMINALE 2.5 mm² – EPAISSEUR 5mm
C : –
D : –
E : –
F : Flasque ou séparateur *Brida o separador*

A

B

C

D

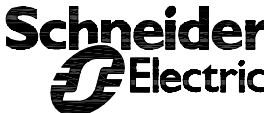All technical information contained in this document is the exclusive property of SCHNEIDER ELECTRIC INDUSTRIES SA and may neither be used nor disclosed without its prior written consent. Only those drawings and diagrams remitted after order booking are binding for execution. All devices shown in this diagram are in open position, drawn out, with operating mechanisms discharged and all power sources off.	QUANTITE	REPERE	FOLIO	DESIGNATION						REFERENCE	FABRIQUANT
	1		15	ARMOIRE 600x20000x400						18548	SAREL
	1		15	CHASSIS PLEIN 2000x600						63925	SAREL
	1		15	BARILLET CLE 455						63702	SAREL
	1		15	PORTE DOCUMENT						21322	SAREL
	1		15	PLAQUE PASSE-CABLES						18831	SAREL
	1		15	ACCESSOIRES + RAIL DIN + BARRE DE TERRE							SAREL
	2		15	GRILLE DE VENTILATION 220x220						21418	SAREL
	1	-Q01	20	DISJONCTEUR C60N 2P 3A COURBE C						24198	SCHNEIDER
	1	-Q02	20	DISJONCTEUR C60N 2P 3A COURBE C						24198	SCHNEIDER
	1	-Q03	21	DISJONCTEUR C60-H DC 2P 3A COURBE C + CONTACT AUXILIAIRE TYPE OF						MGN61523 + 26924	SCHNEIDER
	1	-Q04	20	DISJONCTEUR C60N 2P 3A COURBE C + CONTACT AUXILIAIRE TYPE OF						24198 + 26924	SCHNEIDER
	1	-Q05	20	INTERRUPTEUR I 2P 20A						15006	SCHNEIDER
	1	-U01	20	ALIMENTATIONS A DECOUPAGE GAMME UNIVERSELLE 230/24V 240 W 10 A						ABL 8RPS24100	SCHNEIDER
	18	-F01 A -F06 -F07 A -F18	20 21	BLOCS DE JONCTION TECHNOLOGIE A RESSORT SECTIONNABLES 4 mm ² A SUPPORT AMOVIBLE POUR DIODE OU FUSIBLE CYLINDRIQUE - EPAISSEUR 6mm						AB1 RRNSF435UGR	SCHNEIDER
	18	-F01 A -F06 -F07 A -F18	20 21	SUPPORT AMOVIBLE POUR FUSIBLE 5 x 20						AB1 SF520	SCHNEIDER
Les informations techniques contenues dans ce document sont la propriété exclusive de SCHNEIDER ELECTRIC INDUSTRIES SA et ne peuvent être utilisées ou divulguées à des tiers quels qu'ils soient sans son accord écrit. Seuls nous engageant pour execution les plans et schemas remis apres enregistrement de la commande. Les appareils representes sur ce schema sont en position ouvert desarmes - debroches - toutes sources coupees.	2	-F01 A -F06 -F07 A -F18	20 21	CLOISON TERMINALE POUR BLOCS DE JONCTION TECHNOLOGIE A RESSORT SECTIONNABLES - EPAISSEUR 1,5mm						AB1 RRNAC444GR	SCHNEIDER
	4	-F01 A -F06 -F07 A -F18	20 21	BUTEE PLASTIQUE VISSABLE - EPAISSEUR 8mm						AB1 AB8P35	SCHNEIDER
	1	-F07	21	FUSIBLE RAPIDE 5 X 20 - 250 V - CORPS VERRE 2 A						P090518P	FERRAZ
	7	-F01 / -F03 / -F05 -F11 / -F13 / -F15 / -F17	20 21	FUSIBLE RAPIDE 5 X 20 - 250 V - CORPS VERRE 1 A						L090515P	FERRAZ
	9	-F02 / -F04 / -F06 -F08 / -F10 /-F12 / -F14 / -F16 / -F18	20 21	CARTOUCHE DE NEUTRE 5 x 20						179 371.16	ENTRELEC
	1	-F09	21	FUSIBLE TEMPORISE 5 X 20 - 250 V - CORPS VERRE 1 AT						R090543P	FERRAZ
	1	-R01	20	RESISTANCE CHAUFFANTE VENTILEE ISOLEE 177W 230VCA						87555	SAREL
	1	-B01	20	HYGROTHERM 120/230VCA AFFICHAGE °C						17559	SAREL
	1	-X10	25	COFFRET FIDJI 8 FO 8 SC FOLAN NOIR EQUIPE D'UNE CASSETTE PIVOTANTE + 8 RACCORDS SC MULTIMODE FOLAN + 8 PIGTAILS SC MULTIMODE 50/125 OM2 FOLAN + MONTAGE						-	ICTL
	2	-W01 / -W02	25	JARRETIERE - CORDON ZIPCORD SC-PC / SC-PC MULTIMODE 50/125µM 2.8mm GRIS LONGUEUR 1m GAMME TERAOPTIC						502101365N	ICTL
	1	-U02	21 - 25	COMMUTATEUR CONNEXIUM ESM VERSION 8 PORTS 6 PORTS 10/100 TX ET 2 PORTS 100 FX-MM GERES ALIMENTATION 24V						TCSESM083F2CU0	SCHNEIDER
	1	-W03	25	CABLE ETHERNET AVEC CONNEXION RJ45							
	1	-A01	21 - 25 - 26	PC DE TELEGESTION						UN0-1170E	ADVANTECH
	1	-A02	25 - 26	CARTE GESTION 4 PORTS RS485						PCM-3614I	ADVANTECH
	1	-A03	20 - 26 - 30	ALIMENTATION BOÎTIER CPU PHENIX BOÎTIER EXT-1 BOÎTIER EXT-2 - 72X90X76 MM; - ADRESSAGE PAR ROUE CODEUSE - CHOIX RS485 PAR SWITCH						0RIO2 UPS-2	NAPAC
	2	-A04 / -A05	30	BOITIER EXT-2 - 72X90X76 mm - 1 EMPLACEMENT CARTE (T2 - 62 mm) - ADRESSAGE PAR ROUE CODEUSE						0RIO2 EXT-2	NAPAC
OO	07 10 09	Edition originale/ First issue									
Ind. rev	Date date	Modification/ Modification		Archiv. micro-filmed	Ind. rev	Date date	Modification/ Modification		Archiv. micro-filmed		
				—		NOMENCLATURE		JUMBO SCORE SAINT-ANDRE CENTRALE PHOTOVOLTAIQUE			
				—							
				—							
										02979006 00	
										Projet - No commande Project - Order NO. FPVPB1354	
										Ind/rev 00	
										Folio /sheet 070/ .	

A	All technical information contained in this document is the exclusive property of SCHNEIDER ELECTRIC INDUSTRIES SA and may neither be used nor disclosed without its prior written consent. Only those drawings and diagrams remitted after order booking are binding for execution. All devices shown in this diagram are in open position, drawn out, with operating mechanisms discharged and all power sources off.	1	2	3	4	5	6	7	8	9	10	
		QUANTITE	REPERE	FOLIO	DESIGNATION						REFERENCE	FABRIQUANT
		2	-A06 / -A07	30	CARTE 16 ENTRÉES LOGIQUES ET COMPTAGES - TAILLE 2						0RIO2 16DI	NAPAC
		1	-A11	30	BOITIER EXT-1 - 72X90X76 mm - 4 EMPLACEMENTS CARTES (T1 - 39 mm) - ADRESSAGE PAR ROUE CODEUSE						0RIO2 EXT-1	NAPAC
		1	-A12	30	CARTE 4 ENTREES ANALOGIQUES UNIVERSELLES - TAILLE 1						0RIO1 04AI	NAPAC
		3	-A13 A -A15	30	CARTE 4 ENTREES LOGIQUES - TAILLE 1						0RIO1 04DI	NAPAC
		2	-X08 / -X09	26	BOITIER DE DERIVATION MODBUS 3 BORNERS A VIS, ADAPTATION DE FIN DE LIGNE RC						TSX SCA 50	SCHNEIDER
		3	-U04 A -U06	20 - 26	EXTENSEUR POUR CIRCUIT RS-485 2 FILS AVEC ISOLATION GALVANIQUE - ALIMENTATION 230VCA						EL485RD2	GMI-DATABOX
B		3	-F21 A -F23	26	PARAFOUDRE PROTECTION CIRCUITS RS485 PT 3-HF-12DC-ST						28 58 043	PHOENIX
		3	-F21 A -F23	26	EMBASE POUR PARAFOUDRE PROTECTION CIRCUITS RS485 PT 3-HF-12DC-ST						28 56 126	PHOENIX
		6	-F21 A -F23	26	RACCORDEMENT AUTODENUDANT POUR BLINDAGE						28 39 295	PHOENIX
		21		26 - 33	BORNES DE BLINDAGE SK-CEM - SK 4 - 13,5 - DIAMETRE DE CABLE DE 4 A 13,5 mm						36502	SATIE-ICOTEK
		8	-X1 A -X4	60 A 63	BUTEE PLASTIQUE VISSABLE - EPAISSEUR 8MM						AB1 AB8P35	SCHNEIDER
C	Les informations techniques contenues dans ce document sont la propriété exclusive de SCHNEIDER ELECTRIC INDUSTRIES SA et ne peuvent être utilisées ou divulguées à des tiers quels qu'ils soient sans son accord écrit. Seuls nous engageons pour l'exécution des plans et schémas remis après enregistrement de la commande. Les appareils représentés sur ce schéma sont en position ouvert désarmés - débrosches - toutes sources coupées.	12	-X1 A -X2	60-61	BLOCS DE JONCTION TECHNOLOGIE A RESSORT PASSANT - SECTION NOMINALE 6 mm² - EPAISSEUR 8mm						AB1 RRN635U3GR	SCHNEIDER
		2	-X1 A -X2	60-61	CLOISON TERMINALE POUR BLOCS DE JONCTION TECHNOLOGIE A RESSORT POUR BORNE 6mm² - EPAISSEUR 1,5mm						AB1 RRNAC643GR	SCHNEIDER
		92	-X3 A -X4	62-63	BLOCS DE JONCTION TECHNOLOGIE A RESSORT SECTIONNABLES A COUTEAU GRIS 3 POINTS - SECTION NOMINALE 2.5 mm² - EPAISSEUR 5mm						AB1 RRNSC235U3	SCHNEIDER
		2	-X3 A -X4	62-63	CLOISON TERMINALE POUR BLOCS DE JONCTION TECHNOLOGIE A RESSORT SECTIONNABLES - EPAISSEUR 1,5mm						AB1 RRNAC244GR	SCHNEIDER
		9	-W05 A -W13	26	LIAISONS CABLE INTERNE (VOIR SCHEMA)							
		4	-W16 A -W19	33	LIYCY 2 X 0,34 mm²							
D												